

工程指示 / 要求簡箋(E.I.)

工程指示編號：EI/ 9638 118 修改版次：D
 工程編號：JB36 工程名稱：日出康城二期平台
 工程項目：Skylight 弧位 鋁料加工圖修正
 收件人：Maggie Lor, 生管 發件人：大明 日期：26/09/2018

要求提供 / 確認 事項：

- | | | |
|------------------------------------|-------------------------------------|-------------------------------|
| <input type="checkbox"/> 初步鋁料 B.M. | <input type="checkbox"/> 加工拆圖，然後生產 | <input type="checkbox"/> 尺寸表 |
| <input type="checkbox"/> 正式鋁料 B.M. | <input type="checkbox"/> 技術上資料 / 指示 | <input type="checkbox"/> 報價 |
| <input type="checkbox"/> 配件 B.M. | <input type="checkbox"/> 樣辦或貨品說明書 | <input type="checkbox"/> 分判合約 |
| <input type="checkbox"/> 其他：_____ | | |

內容：

請依附件資料，安排鋁料拉彎。

(完成後 GRADE 6063-T5.)

請在 2018/10/25 前完成上列要求。

附有關圖紙 / 文件：

19頁 附料表及拉彎拆圖。

以上項目為：

- 原合約工程包 原合約工程加 / 減賬 新工程報價

原因：-

分發東莞各部門：

- () 生產技術總監 連附件 () 技術部 連附件 () 生產部 連附件 () 機械設計部 連附件
 () 採購部 連附件 () 生產統籌部 連附件 梅軍
 () 質檢部 連附件 () 會計部 連附件 () 報關組 連附件 () 其他 秋 連附件

分發香港各部門：

- () 行政部 連附件 () 會計部 連附件 () 統籌部 連附件 () 工程部地盤科文 連附件
 () 採購部 連附件 () QS 部 連附件 () 維修部 連附件 () 其他 _____ 連附件

傳遞編號：

HK 1507


發件人簽署：

項目經理簽署：

FTP

①
F

EG-DWG3

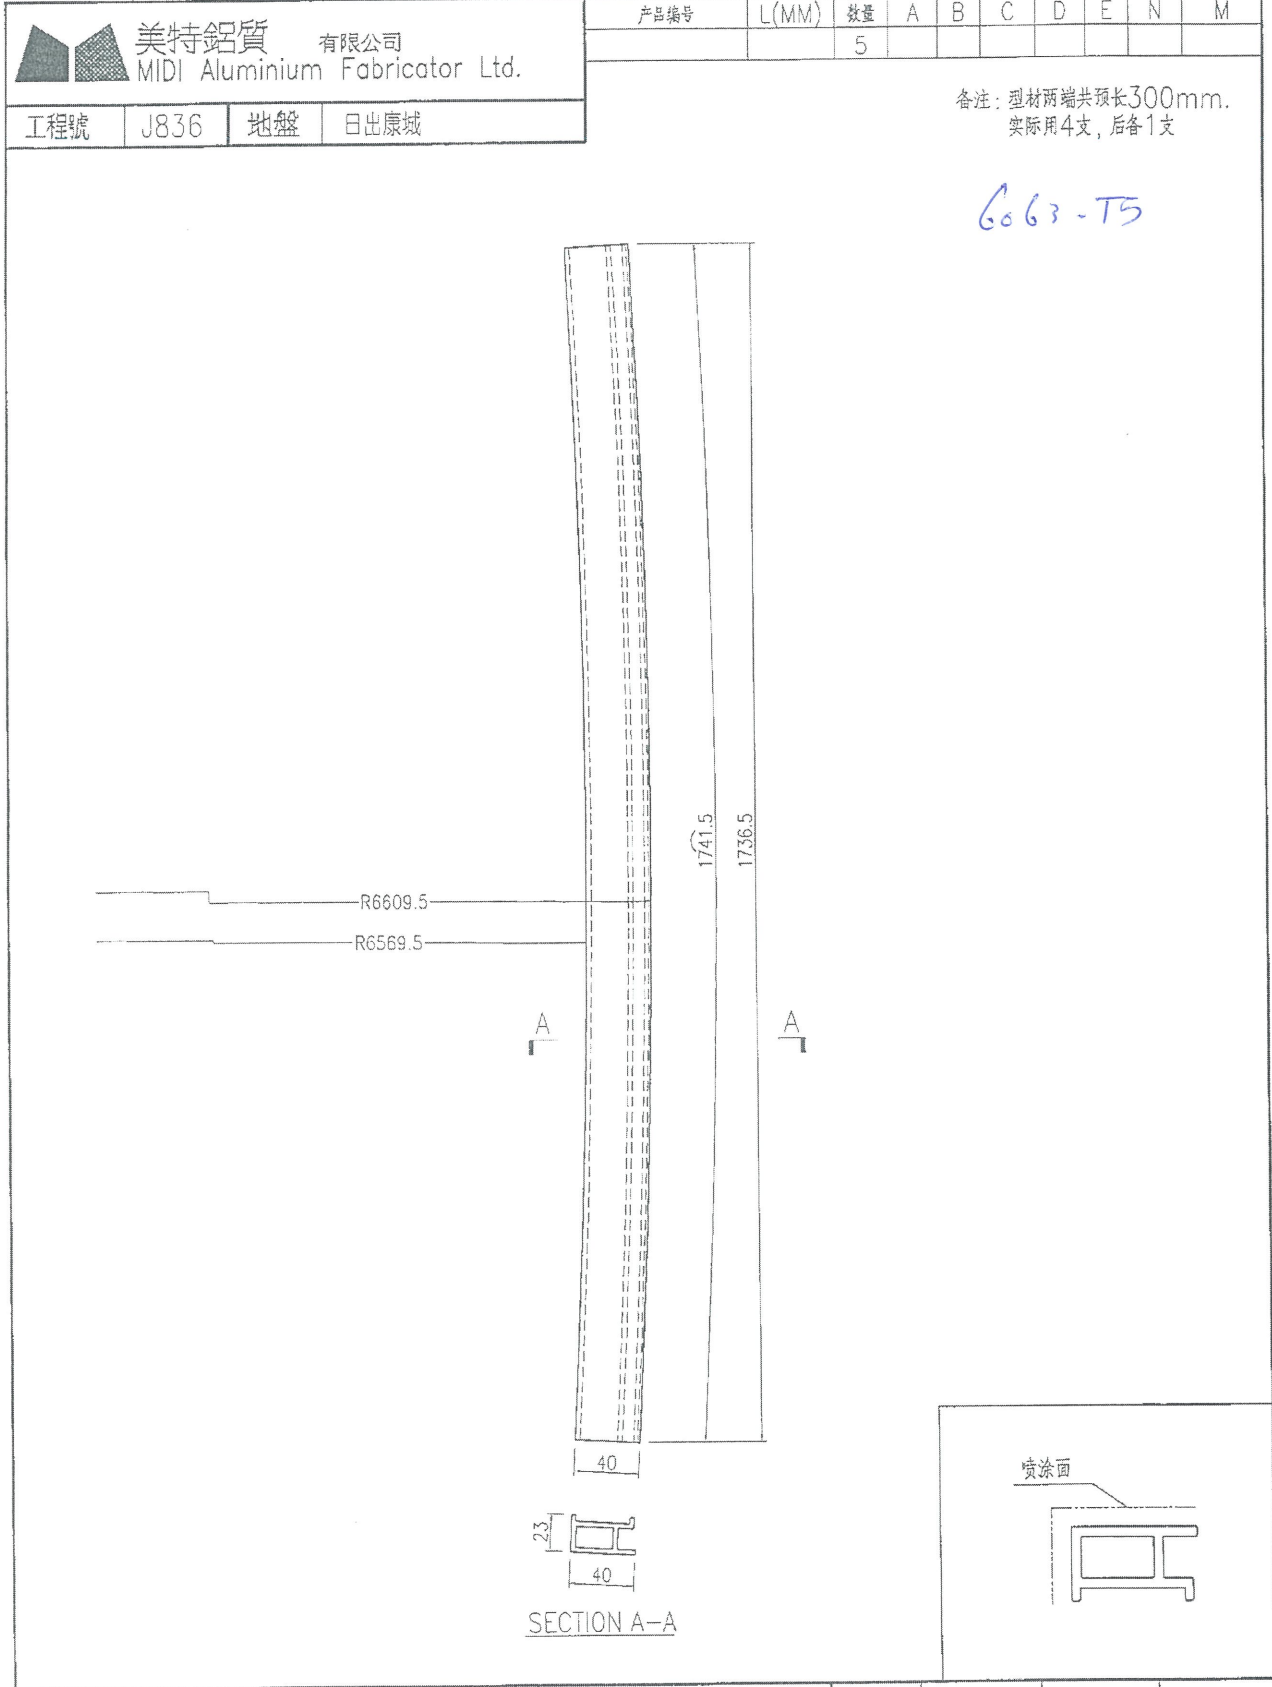

名稱	九字料彎弧加工圖	制圖	曾建平	2018-09-19	修改		
材料	X84307	復核			日期		
顏色	UCT802580XL(A)-3 淺灰色	批准			圖號	J836-SK-WH03	

EG-DWG3


20
6

 美特鋁質 有限公司 MIDI Aluminium Fabricator Ltd.			
工程號	J836	地盤	日出康城


产品编号	L(MM)	数量	A	B	C	D	E	N	M
		3							

备注：型材两端共预长400mm。
实际用2支，后备1支

G063-T5

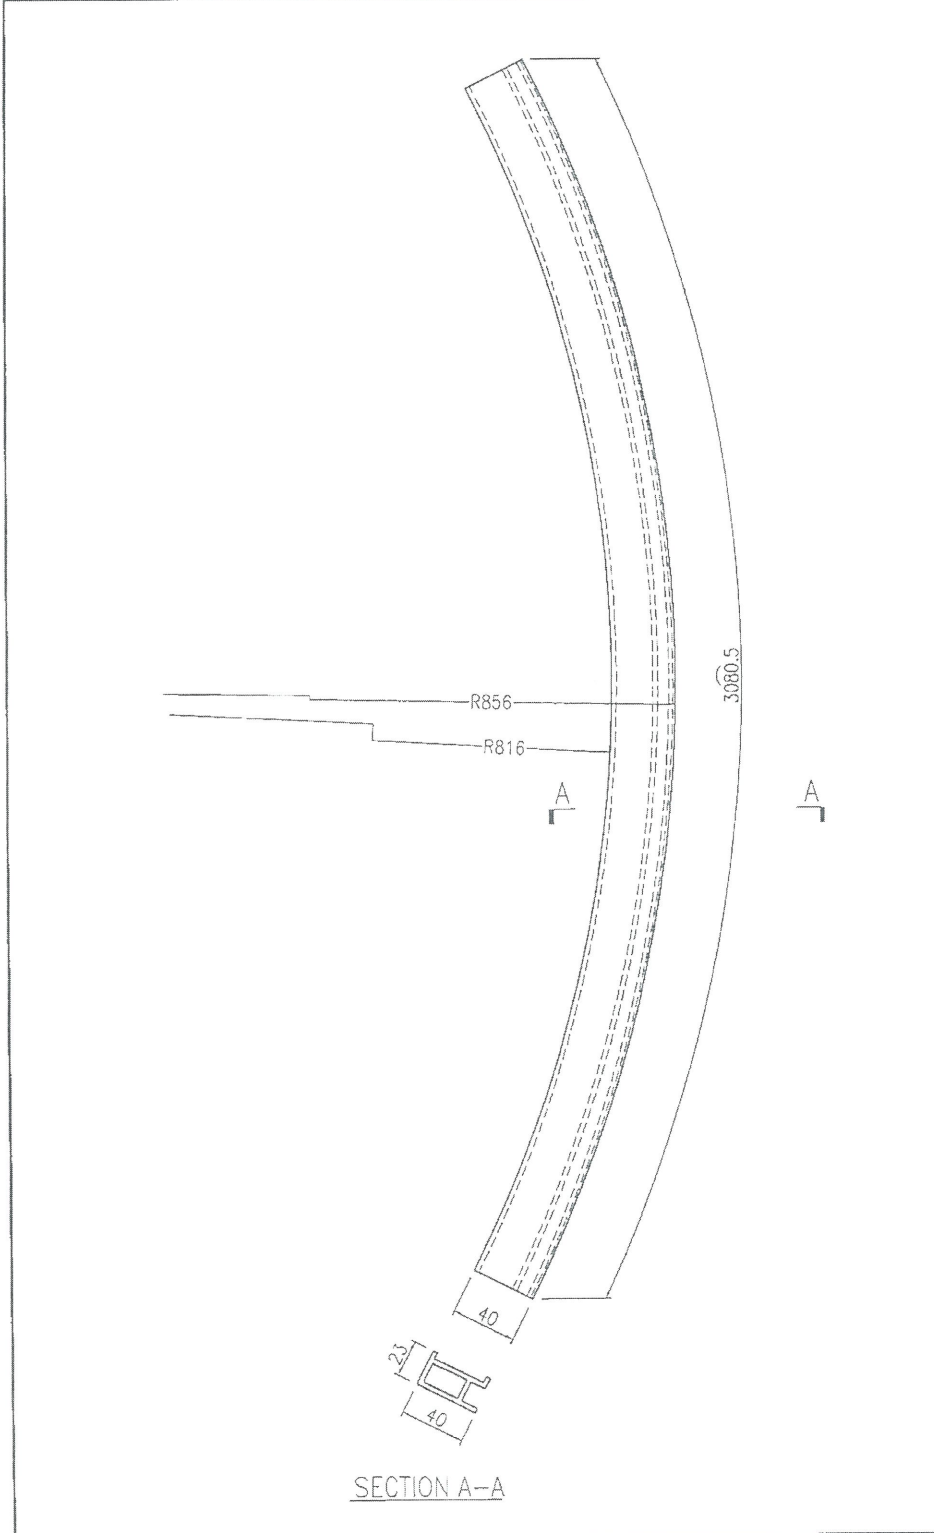

SECTION A-A

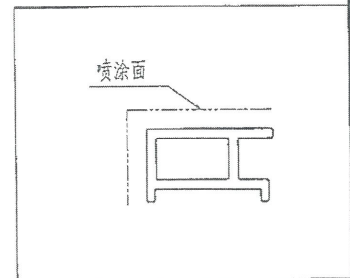

名稱	九字料彎弧加工圖	制圖	曾建平	2018-09-19	修改			
材料	X84307	復核			日期			
顏色	UCT802580X(A)-3 淺灰色	批准			圖號	J836-SK-WH01		

EG-DWG3

③ 7





美特鋁質 有限公司
MIDI Aluminium Fabricator Ltd.

产品编号	L(MM)	数量	A	B	C	D	E	N	M
		5							


工程號	J836	地盤	日出康城
-----	------	----	------

备注: 型材两端共预长300mm,
实际用4支, 后备1支

6063-T5

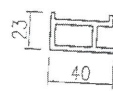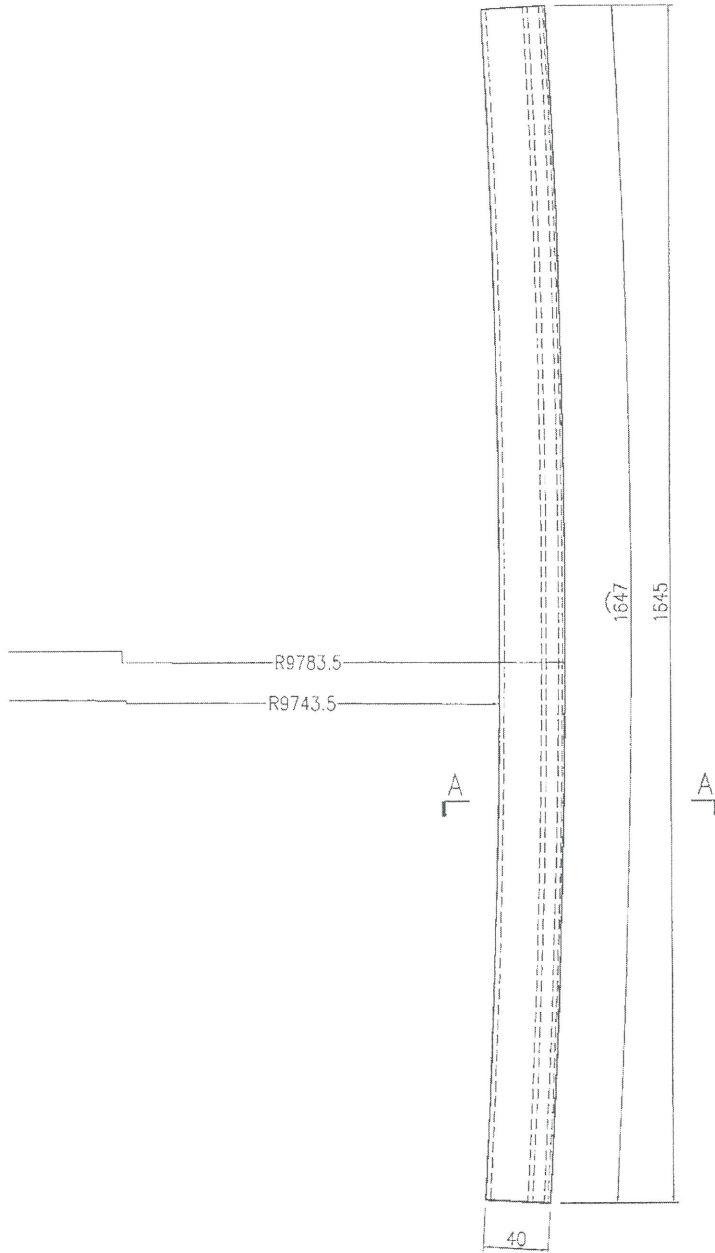

SECTION A-A

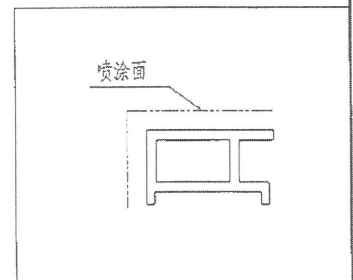

名稱	九字料彎弧加工圖	制圖	曾建平	2018-09-19	修改			
材料	X84307	復核			日期			
顏色	UCT802580XL(A)-3 淺灰色	批准			圖號	J836-SK-WH04		

EG-DWG3



8

 美特鋁質 有限公司 MIDI Aluminium Fabricator Ltd.			
工程號	J836	地盤	日出康城


产品编号	L(MM)	数量	A	B	C	D	E	N	M
		5							

备注：型材两端共预长300mm.
实际用4支，后备1支

G663-T5

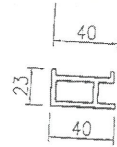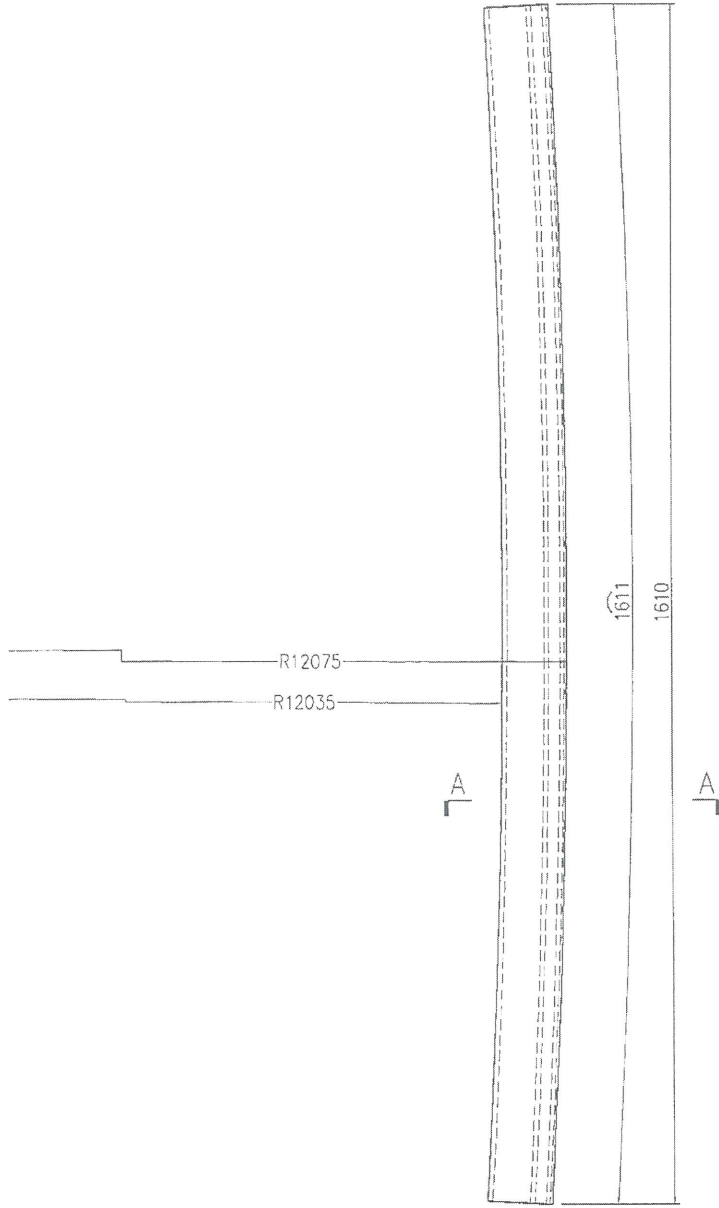

SECTION A-A

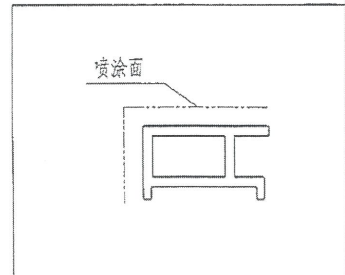

名稱	九字料彎弧加工圖	制圖	曾建平	2018-09-19	修改			
材料	X84307	復核			日期			
顏色	UCT802580XL(A)-3 淺灰色	批准			圖號	J836-SK-WH05		

EG-DWG3

9





美特鋁質 有限公司
MIDI Aluminium Fabricator Ltd.

产品编号	L(MM)	数量	A	B	C	D	E	N	M
		5							


工程號	J836	地盤	日出康城
-----	------	----	------

备注: 型材两端共预长300mm.
实际用4支, 后备1支

6063-T5

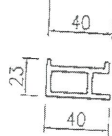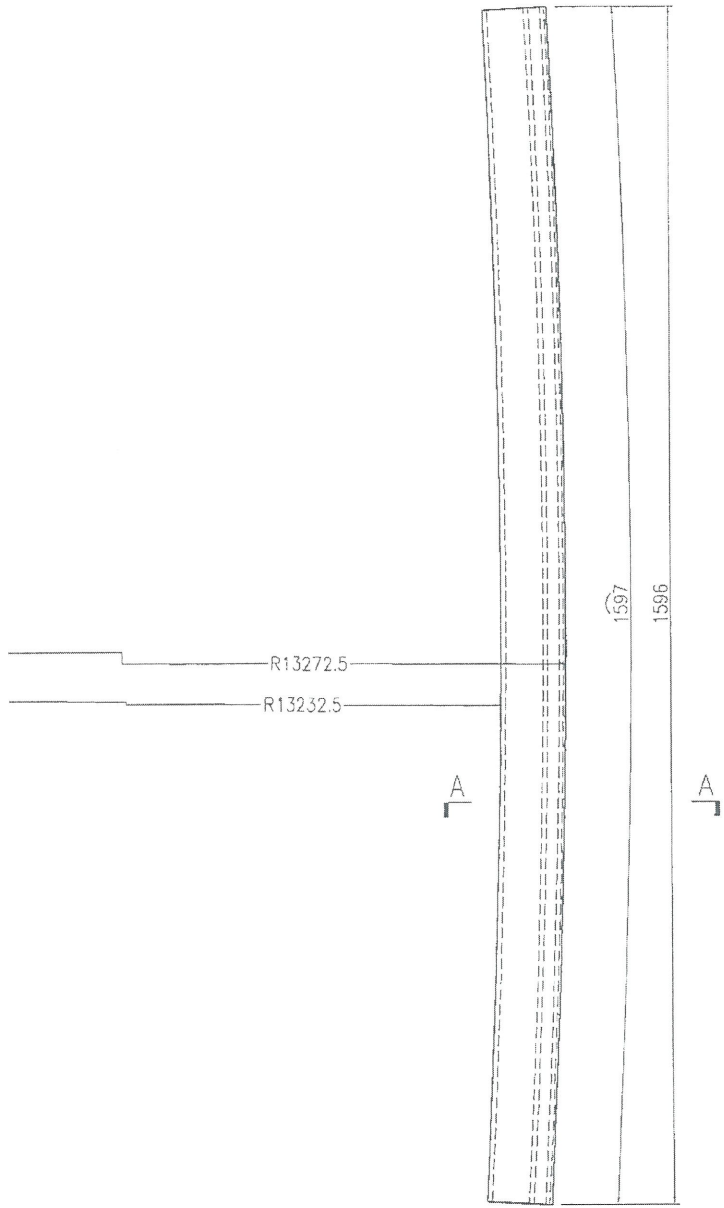

SECTION A-A

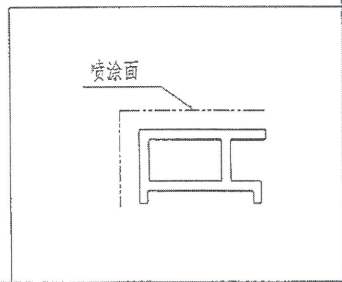

名稱	九字料彎弧加工圖	制圖	曾建平	2018-09-19	修改			
材料	X84307	復核			日期			
顏色	UCT802580XL(A)-3 淺灰色	批准			圖號	J836-SK-WH06		

EG-DWG3

6




美特鋁質 有限公司
 MIDI Aluminium Fabricator Ltd.

工程號 J836 地盤 日出康城

产品编号	L(MM)	数量	A	B	C	D	E	N	M
		5							

备注：型材两端共预长300mm.
实际用4支，后备1支

G063-T5

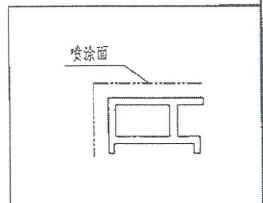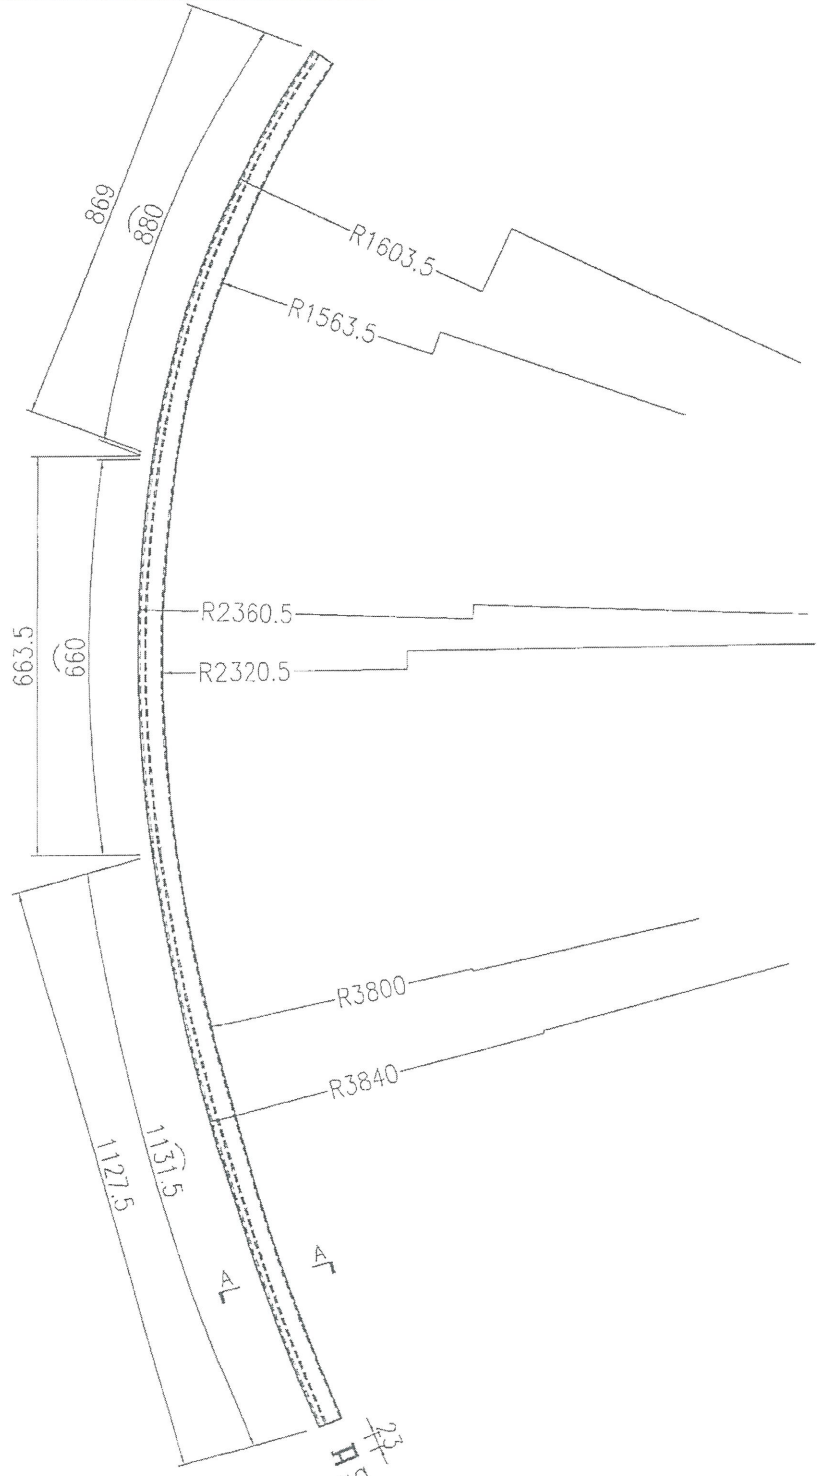

SECTION A-A

名稱	九字料彎弧加工圖	制圖	曾建平	2018-09-19	修改			
材料	X84307	復核			日期			
顏色	UCT802580XL(A)-3 淺灰色	批准			圖號	J836-SK-WH07		

7

EG-DWG3



美特鋁質 有限公司
MIDI Aluminium Fabricator Ltd.

产品编号	L(MM)	数量	A	B	C	D	E	N	M
		3							

工程號 | J836 | 地盤 | 日出康城

各注：型材两端共預長400mm。
实际用2支，后各1支

6063-T5

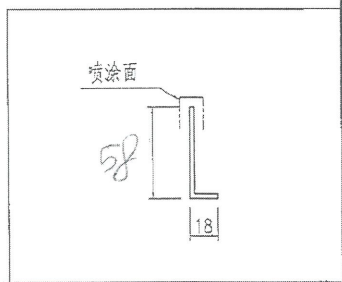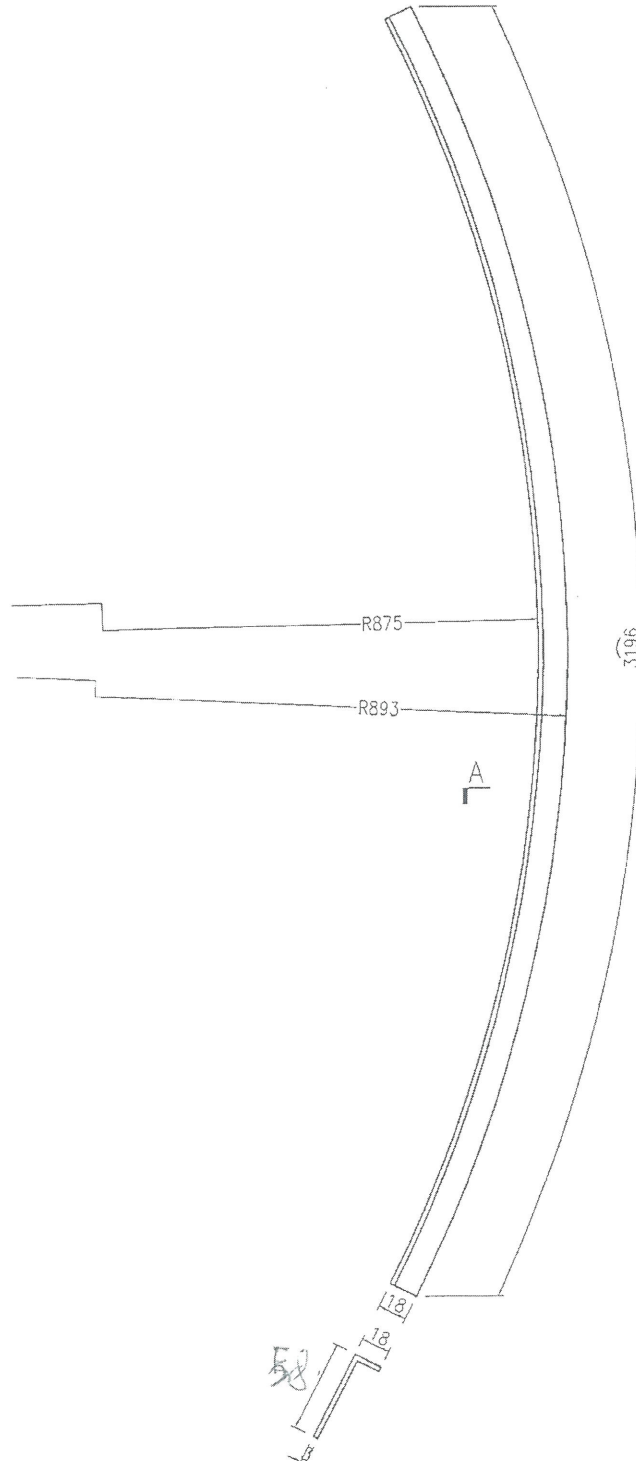

SECTION A-A

名稱	鋁角彎弧加工圖	制圖	曾建平	2018-09-19	修改			
材料	58 x 18 x 3mm 厚鋁角	復核			日期			
顏色	TUC51602XL(RY)-3 深灰色	批准			圖號	J836-SK-WH10		

400 802580XL (A)-3 深灰

EG-DWG3

8 12





美特鋁質 有限公司
 MIDI Aluminium Fabricator Ltd.

工程號	J836	地盤	日出康城
-----	------	----	------

产品编号	L(MM)	数量	A	B	C	D	E	N	M
		5							

备注：型材两端共预长300mm.
实际用4支，后备1支

6063-T5

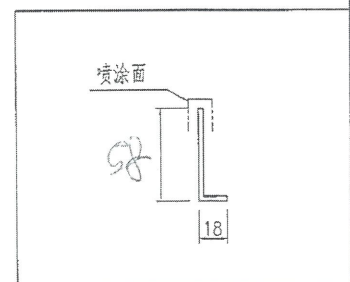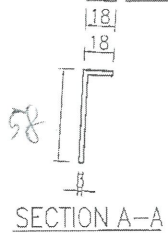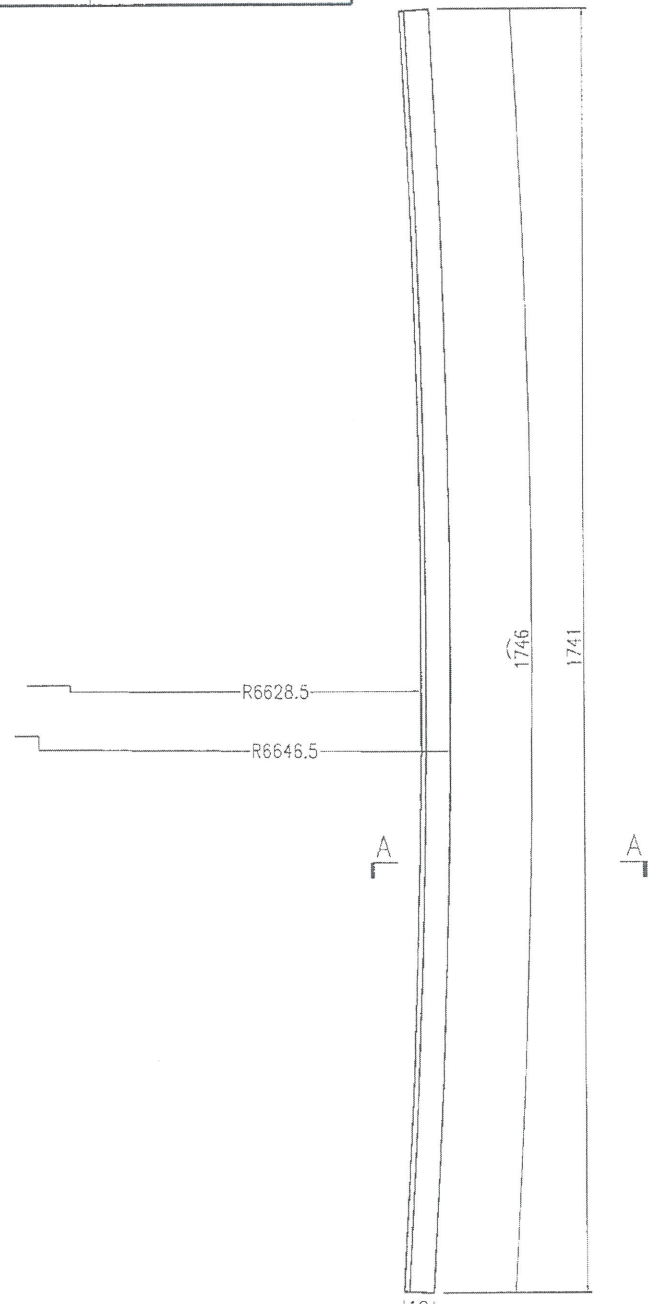

名稱	鋁角彎弧加工圖	制圖	曾建平	2018-09-19	修改			
材料	58 x 18 x 3mm厚鋁角	復核			日期			
顏色	TUC51602XL(RY)-3 深灰色	批准			圖號	J836-SK-WH12		

4T 802580XL(A)-3 深灰

9 13




EG-DWG3

 美特鋁質 有限公司 MIDI Aluminium Fabricator Ltd.			
工程號	J836	地盤	日出康城

产品编号	L(MM)	数量	A	B	C	D	E	N	M
		5							

备注：型材两端共预长300mm.
实际用4支，后备1支

G063-T5

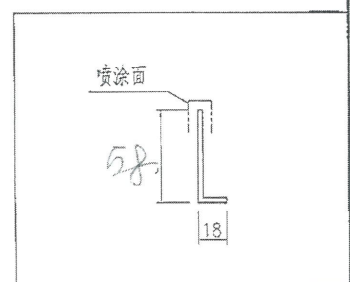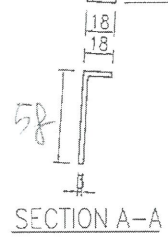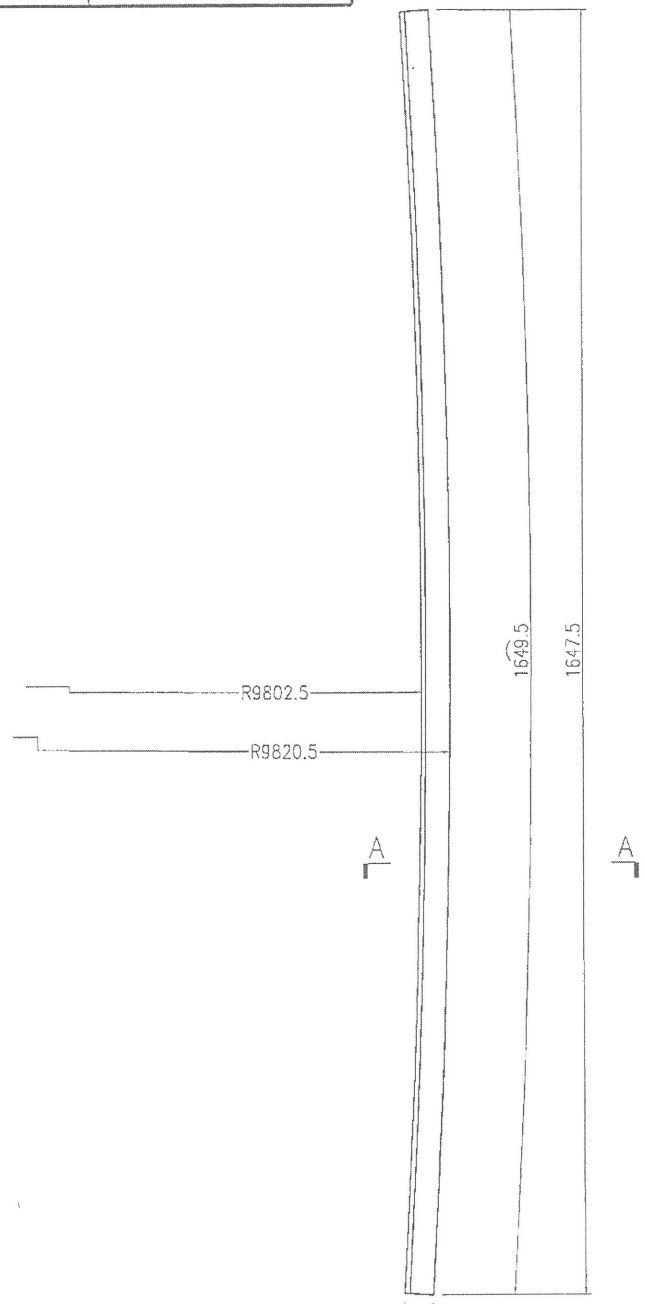

名稱	鋁角彎弧加工圖	制圖	曾建平	2018-09-19	修改			
材料	58 x 18 x 3mm 厚鋁角	復核			日期			
顏色	TUC51602XL(RY)-3 深灰色	批准			圖號	J836-SK-WH13		

WT 802380 x L(A) - 3 淺灰

EG-DWG3

(60) 14




 美特鋁質 有限公司
MIDI Aluminium Fabricator Ltd.

产品编号	L(MM)	数量	A	B	C	D	E	N	M
		5							

工程號	J836	地盤	日出康城
-----	------	----	------

备注: 型材两端共预长300mm.
实际用4支, 后备1支

6063-T5

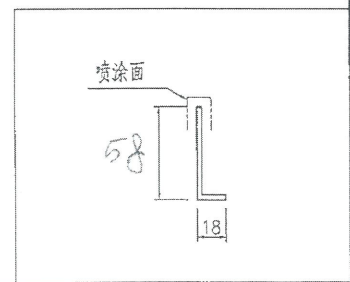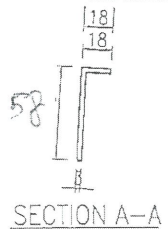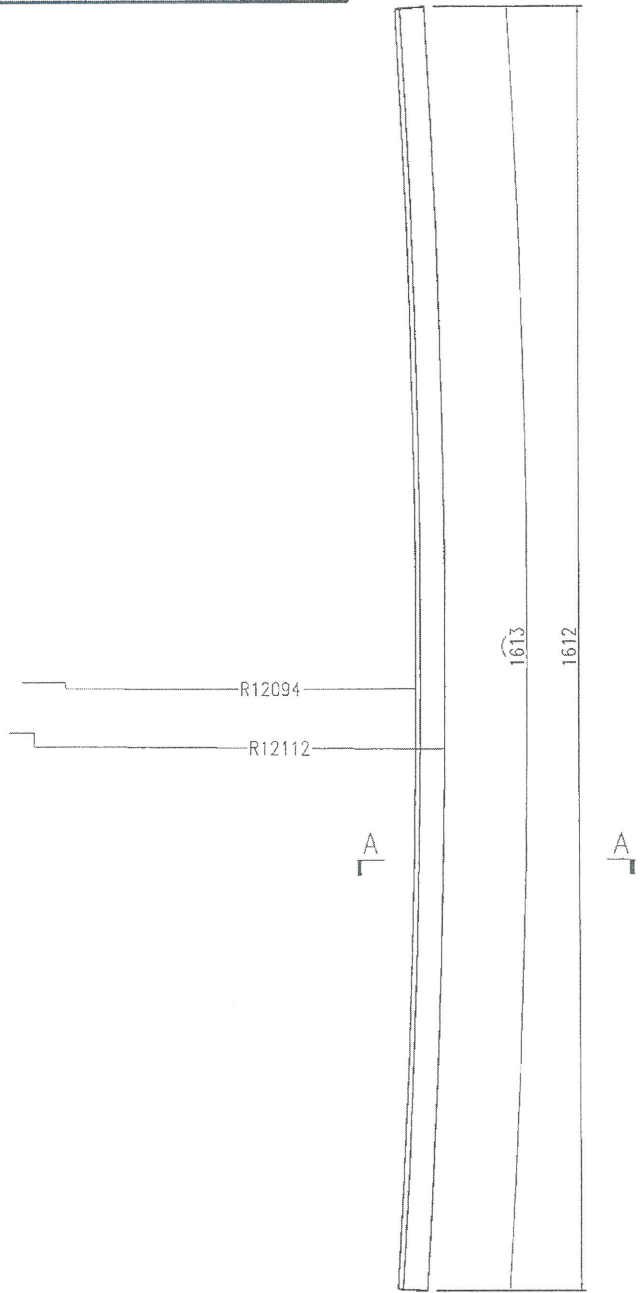

名稱	鋁角彎弧加工圖	制圖	曾建平	2018-09-19	修改		
材料	58x18x3mm厚鋁角	復核			日期		
顏色	TUC51602XL(RY)-3-深灰色	批准			圖號	J836-SK-WH14	

407 802 58x18x3 深灰

EG-DWG3

11

15





美特鋁質 有限公司
 MIDI Aluminium Fabricator Ltd.

产品编号	L(MM)	数量	A	B	C	D	E	N	M
		5							

工程號	J836	地盤	日出康城
-----	------	----	------

备注：型材两端共预长300mm.
实际用4支，后备1支

6063-T5

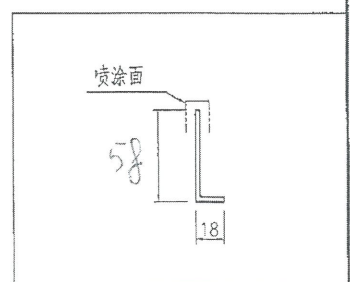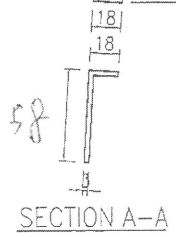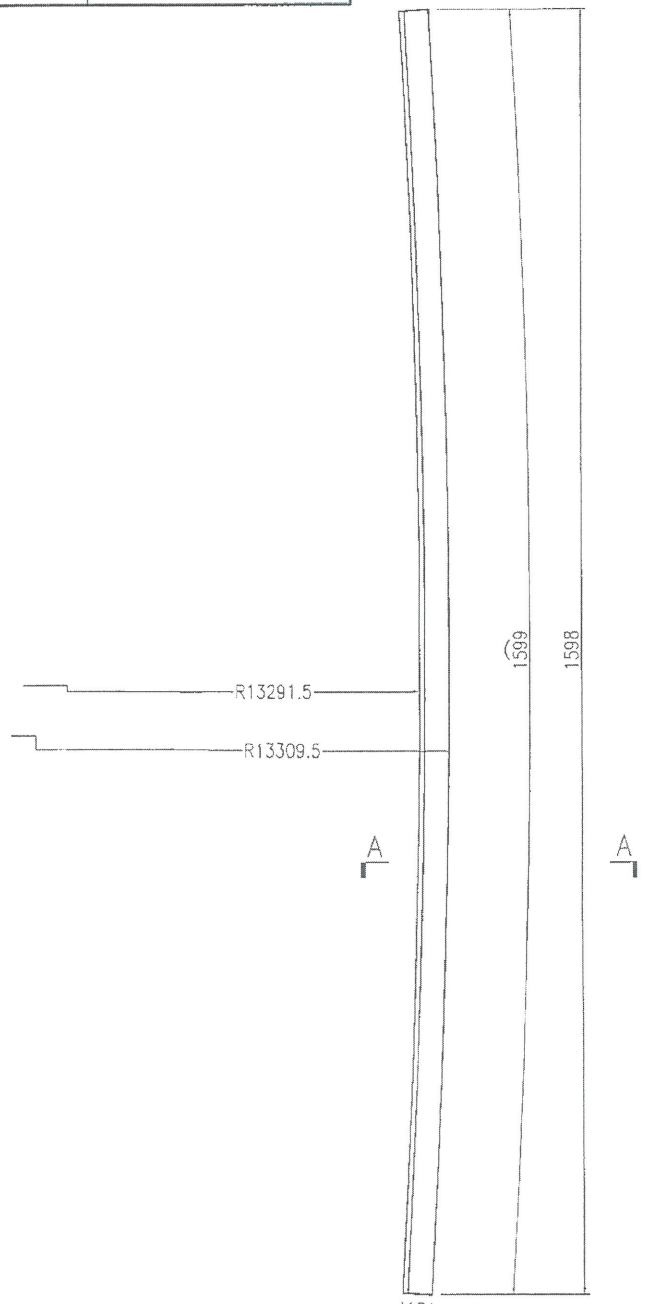


名稱	鋁角彎弧加工圖	制圖	曾建平	2018-09-19	修改			
材料	58 x 18 x 3mm厚鋁角	復核			日期			
顏色	TUC51602XL(RY)-3 深灰色	批准			圖號	J836-SK-WH15		

UCT 802 580X (A)-3 淺灰

12

16

EG-DWG3

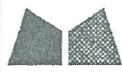



美特鋁質 有限公司
MIDI Aluminium Fabricator Ltd.

产品编号	L(MM)	数量	A	B	C	D	E	N	M
		5							

工程號	J836	地盤	日出康城
-----	------	----	------

备注: 型材两端共预长300mm.
实际用4支, 后备1支

6063-T5

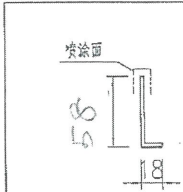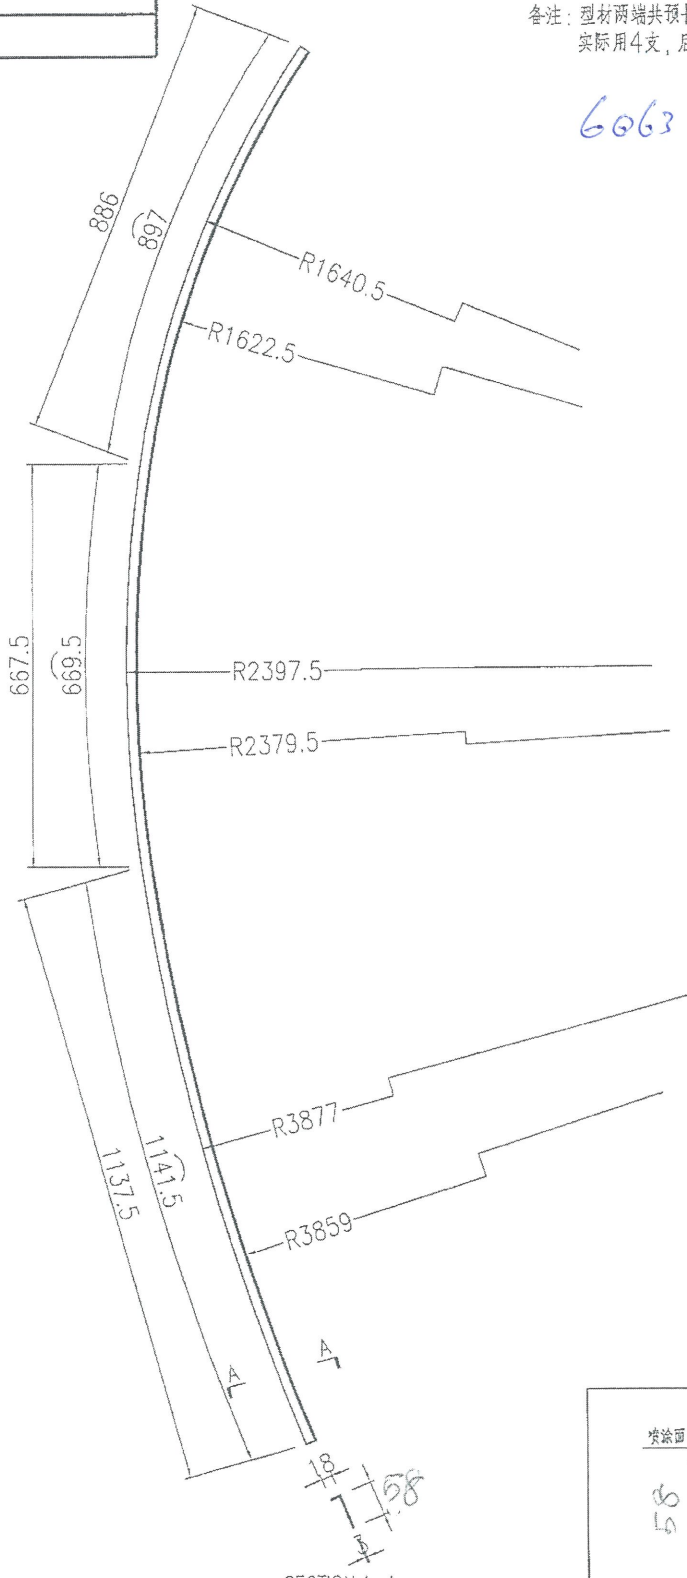


SECTION A-A

名稱	鋁角彎弧加工圖	制圖	曾建平	2018-09-19	修改		
材料	58 x 18 x 3mm厚鋁角	復核			日期		
顏色	TUC51602XL(RY)-3-深灰色	批准			圖號	J836-SK-WH16	

UG 802580XL(A)-3 淺灰


13 17

EG-DWG3

 美特鋁質 有限公司 MIDI Aluminium Fabricator Ltd.			
工程號	J836	地盤	日出康城

产品编号	L(MM)	数量	A	B	C	D	E	N	M
		3							

6.63-T5

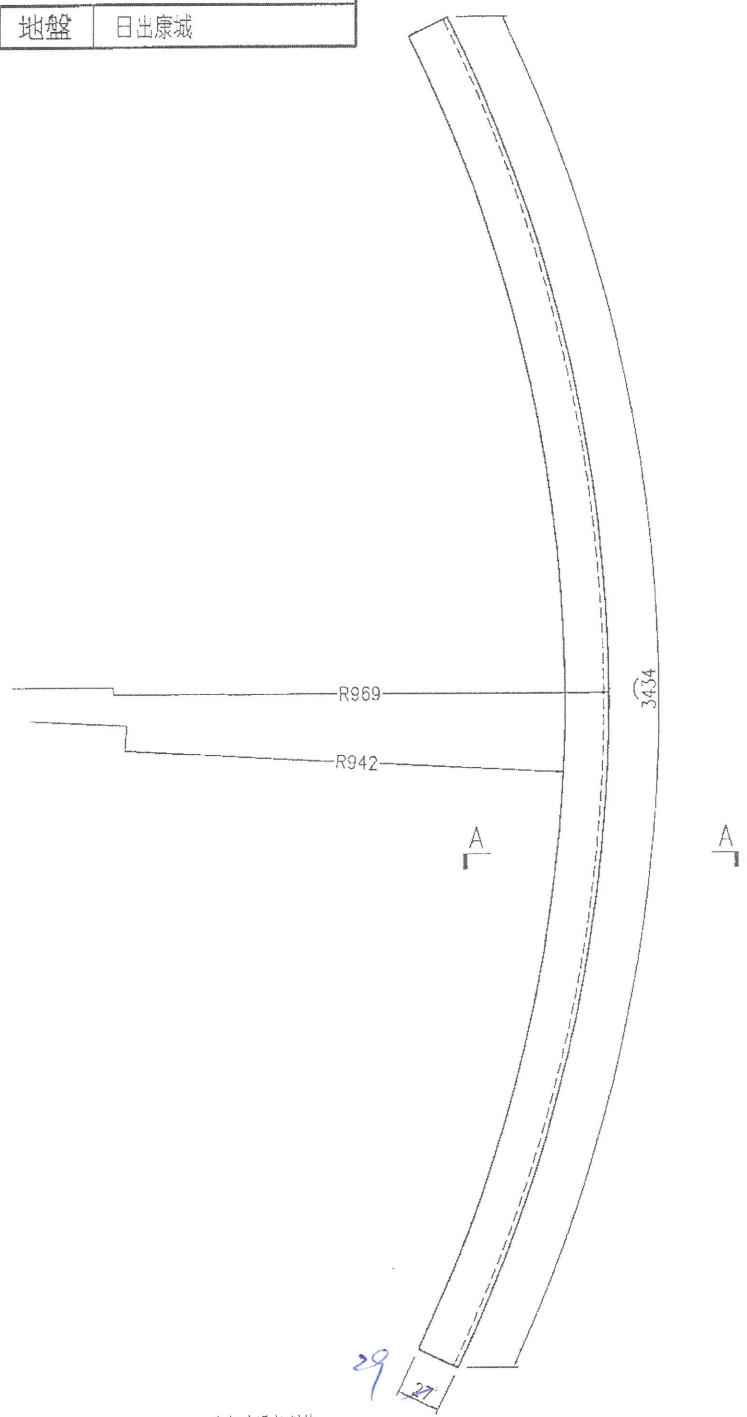

此部分通长割掉



SECTION A-A

名稱	鋁角彎弧加工圖	制圖	曾建平	2018-09-19	修改			
材料	30X30x3mm 厚鋁角	復核			日期			
顏色	MILL	批准			圖號	J836-SK-WH19		

32x25x3mm 鋁角

14

12

EG-DWG3




美特鋁質 有限公司
MIDI Aluminium Fabricator Ltd.

产品编号	L(MM)	数量	A	B	C	D	E	N	M
		5							

工程號	J836	地盤	日出康城
-----	------	----	------

备注：型材两端共预长300mm。
实际用4支，后各1支

6063-T5

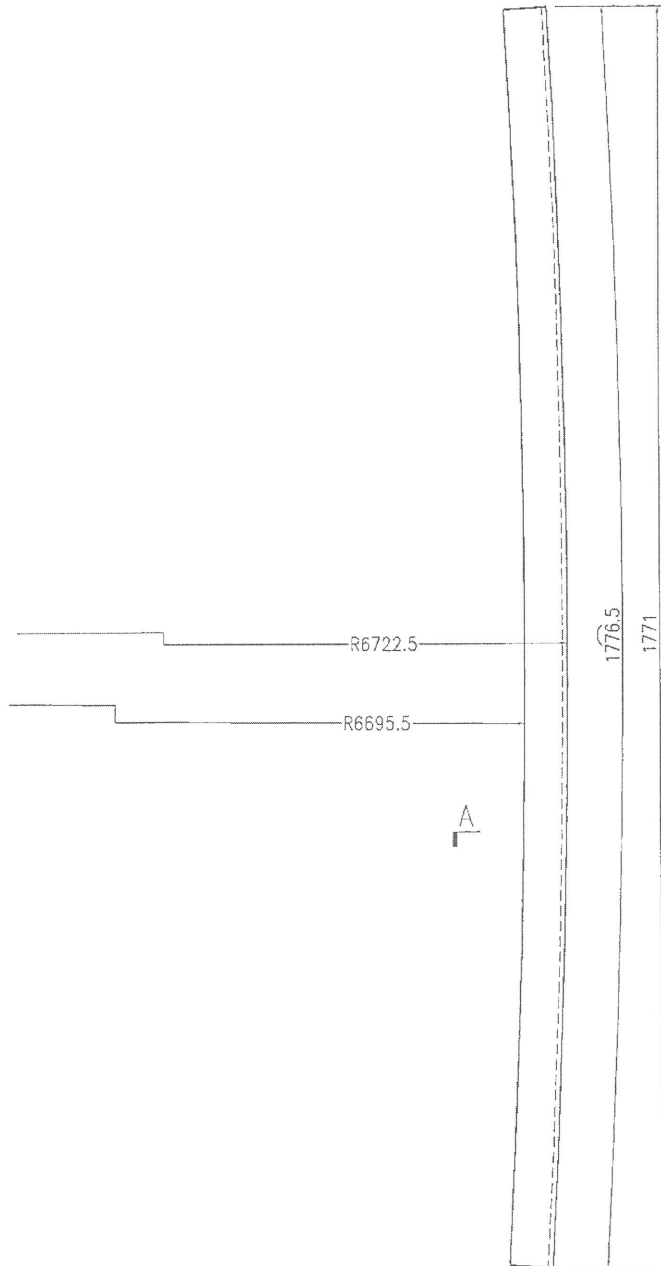

SECTION A-A

名稱	鋁角彎弧加工圖	制圖	曾建平	2018-09-19	修改			
材料	30 X30x3mm厚鋁角	復核			日期			
顏色	MILL	批准			圖號	J836-SK-WH21		

32x25x3mm 鋁角

15

19

EG-DWG3





美特鋁質 有限公司
MIDI Aluminium Fabricator Ltd.

产品编号	L(MM)	数量	A	B	C	D	E	N	M
		5							

工程號	J836	地盤	日出康城
-----	------	----	------

备注：型材两端共预长300mm.
实际用4支，后备1支

6063-T5

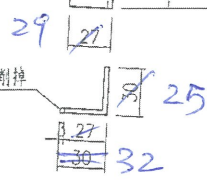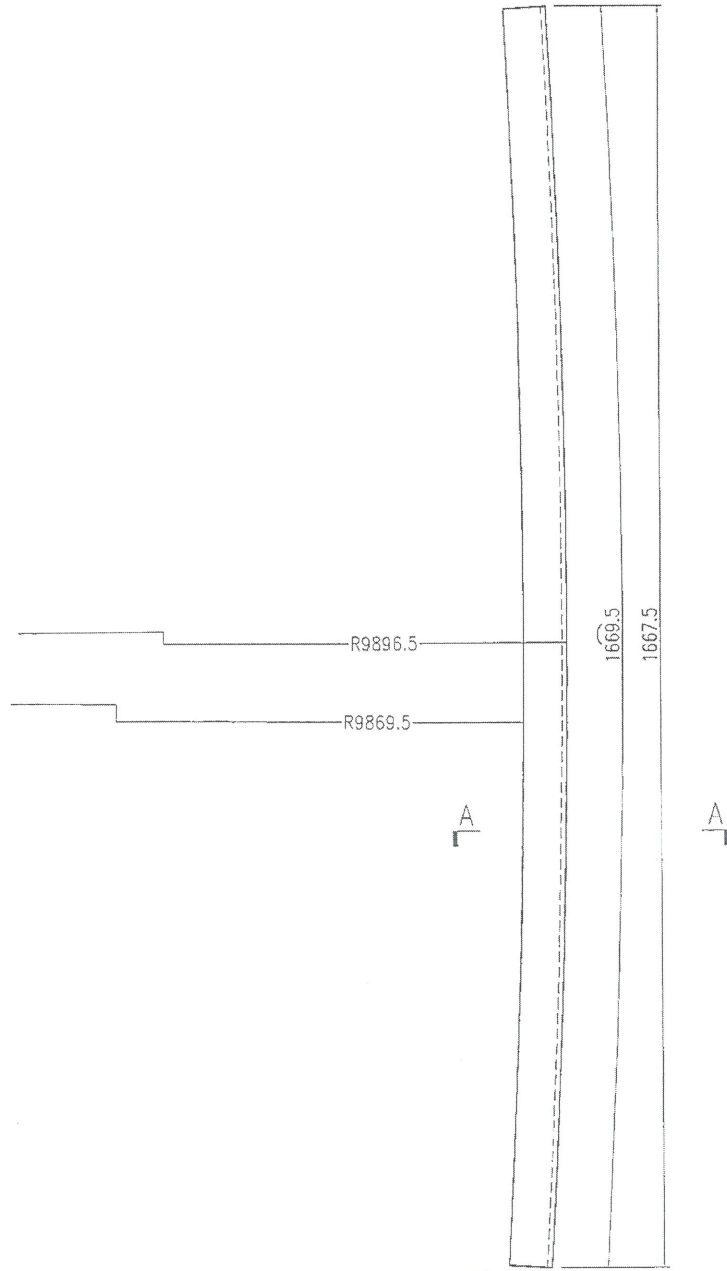


SECTION A-A

名稱	鋁角彎弧加工圖	制圖	曾建平	2018-09-19	修改		
材料	30X30x3mm厚鋁角	復核			日期		
顏色	MILL	批准			圖號	J836-SK-WH22	

32x25x3mm 鋁角

EG-DWG3



14 20

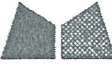 美特鋁質 有限公司 MIDI Aluminium Fabricator Ltd.			
工程號	J836	地盤	日出康城

产品编号	L(MM)	数量	A	B	C	D	E	N	M
		5							

备注: 型材两端共预长300mm.
实际用4支, 后备1支

G063-T5

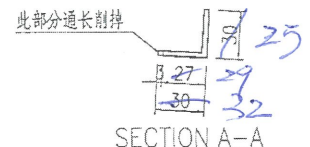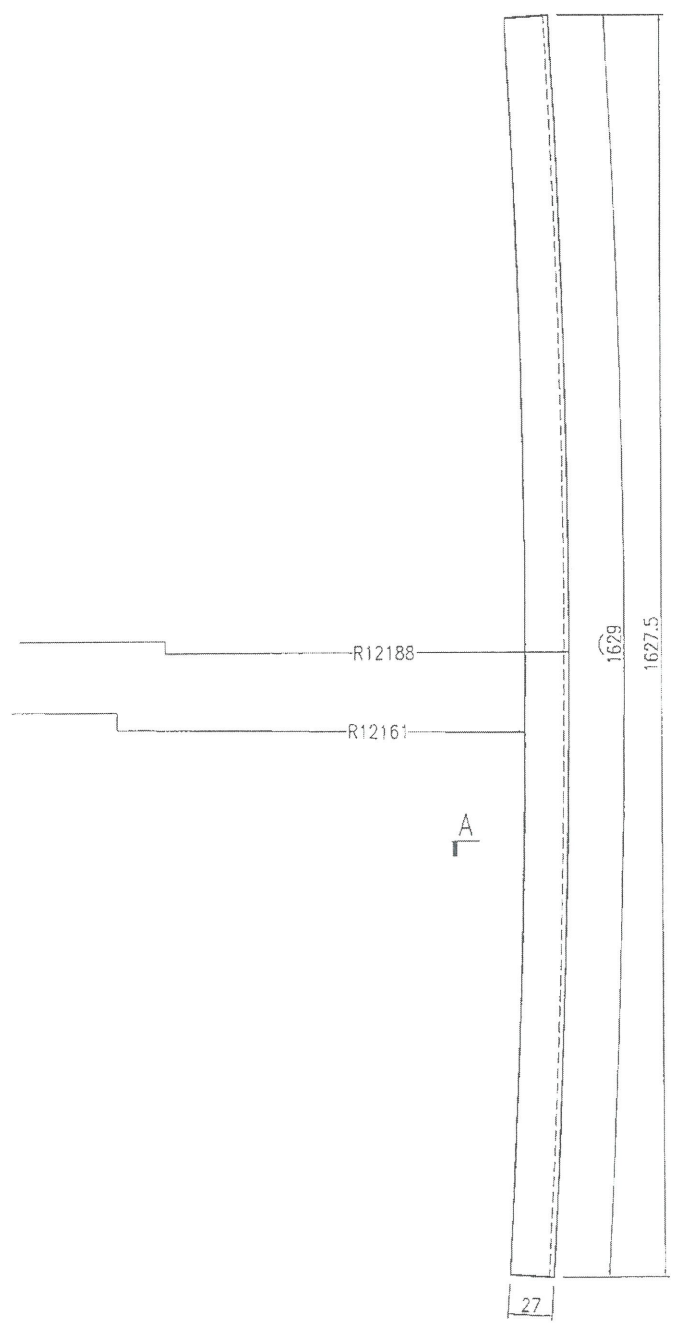

SECTION A-A

名稱	鋁角彎弧加工圖	制圖	曾建平	2018-09-19	修改			
材料	30X30x3mm 厚鋁角	復核			日期			
顏色	MILL	批准			圖號	J836-SK-WH23		

32x25x3mm 鋁角

EG-DWG3



17 21

 美特鋁質 有限公司 MIDI Aluminium Fabricator Ltd.			
工程號	J836	地盤	日出康城

产品编号	L(MM)	数量	A	B	C	D	E	N	M
		5							

备注：型材两端共预长300mm.
实际用4支，后备1支

6063-T5

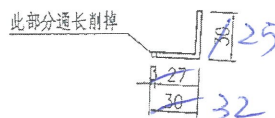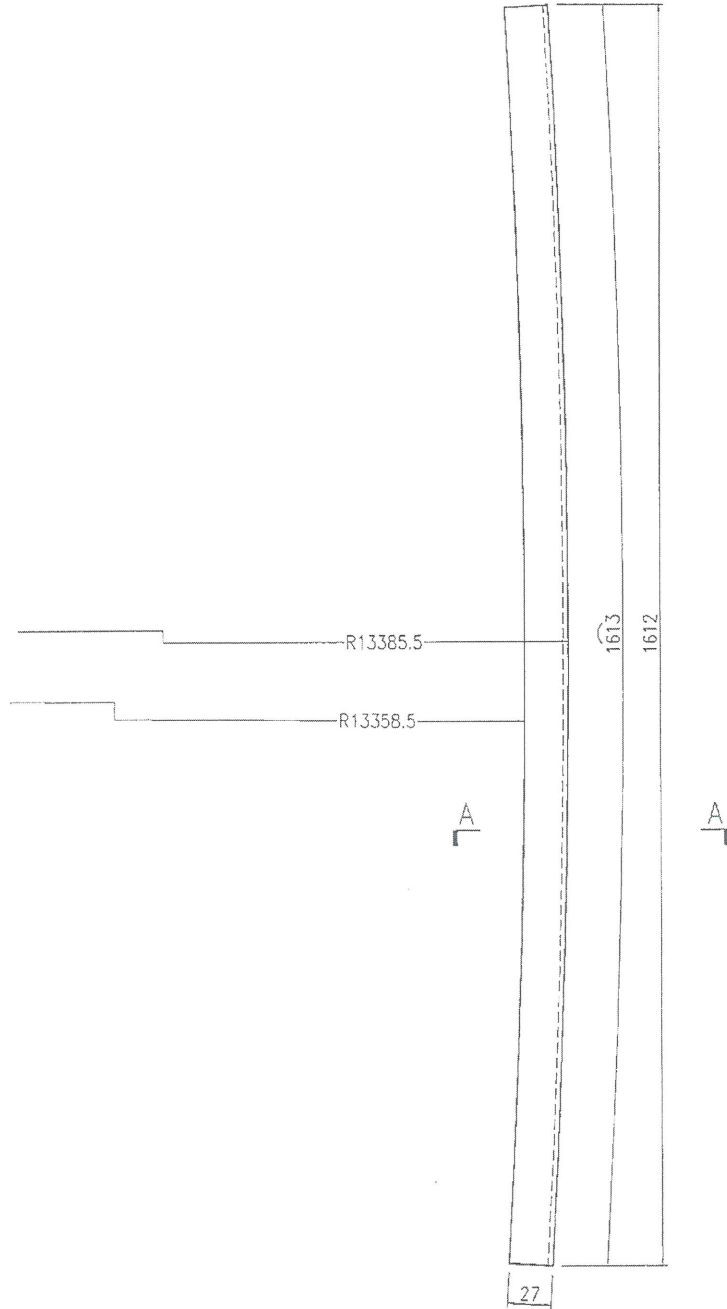

此部分通长割掉

SECTION A-A

名稱	鋁角彎弧加工圖	制圖	曾建平	2018-09-19	修改		
材料	30x30x3mm 厚鋁角	復核			日期		
顏色	MILL	批准			圖號	J836-SK-WH24	

32 X 25 X 3 mm 全鋁角

18

22

EG-DWG3




美特鋁質 有限公司
MIDI Aluminium Fabricator Ltd.

产品编号	L(MM)	数量	A	B	C	D	E	N	M
		5							

工程號	J836	地盤	日出康城
-----	------	----	------

备注: 型材两端共预长300mm.
实际用4支, 后备1支

6063-T5

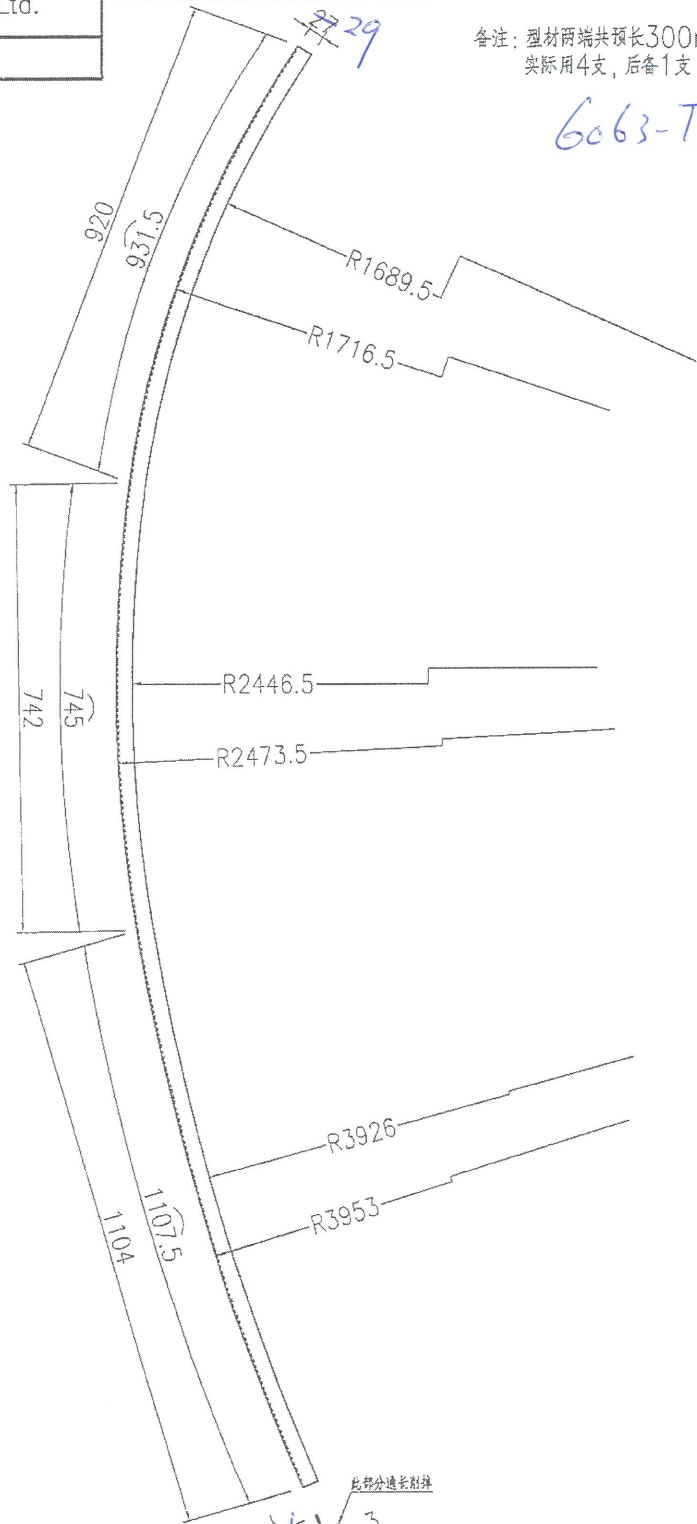


SECTION A-A

名稱	鋁角彎弧加工圖	制圖	曾建平	2018-09-19	修改			
材料	32x36x3mm 厚鋁角	復核			日期			
顏色	MILL	批准			圖號	J836-SK-WH25		

32x25x3mm 鋁角

16

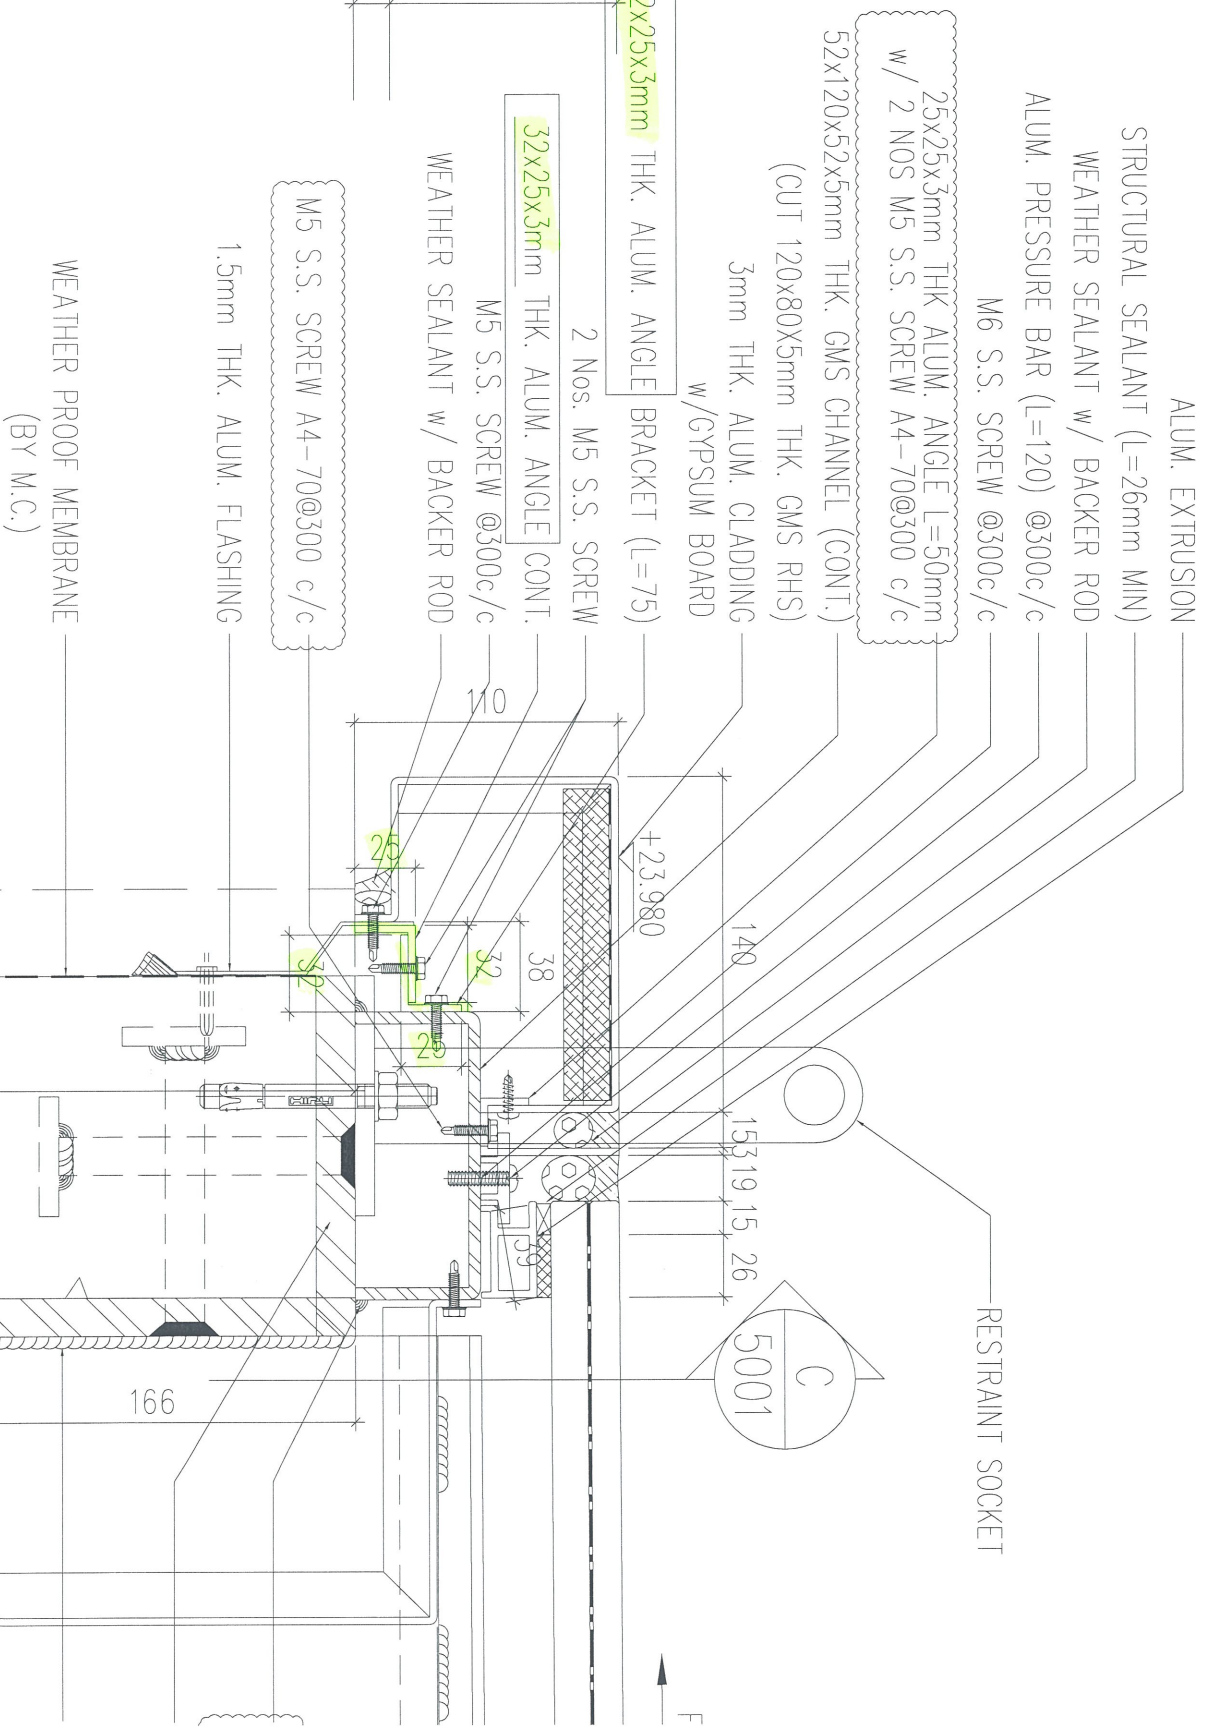

LANDSCAPE AREA