

工程指示 / 要求簡箋(E.I.)

工程指示編號：EI/ 9638 /18

修改版次： E

工程編號： J836

工程名稱： 日出康城 7 期平台

工程項目： Skylight 弧位鋁料加工圖修正

收件人： Maggie Lor. 生統 發件人： Joe Chan

日期： 3/10/2018

要求提供 / 確認 事項：

- () 初步鋁料 B.M. () 加工拆圖，然後生產 () 尺寸表
- () 正式鋁料 B.M. () 技術上資料 / 指示 () 報價
- () 配件 B.M. () 樣辦或貨品說明書 () 分判合約
- () 其他： _____

內容：

請依附件資料，安排鋁料拉彎

(完成後做 GRADE 6063-T5)

請在 15/10/2018 前完成上列要求。

附有關圖紙 / 文件：

17 頁

以上項目為：

- 原合約工程包 原合約工程加 / 減賬 新工程報價

原因：-

分發東莞各部門：

- () 生產技術總監 連附件 () 技術部 連附件 () 生產部 連附件 () 機械設計部 連附件
- () 採購部 連附件 () 生產統籌部 連附件 梅軍
- () 質檢部 連附件 () 會計部 連附件 () 報關組 連附件 () 其他 _____ 連附件

分發香港各部門：


- () 行政部 連附件 () 會計部 連附件 () 統籌部 連附件 () 工程部地盤科文 連附件
- () 採購部 連附件 () QS 部 連附件 () 維修部 連附件 () 其他 _____ 連附件

傳遞編號：

HK 1525 /18

發件人簽署：

項目經理簽署：

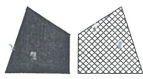


美特鋁質 有限公司
MIDI Aluminium Fabricator Ltd.

产品编号	L(MM)	数量	A	B	C	D	E	N	M
		4							

工程號 J836 地盤 日出康城


备注：型材两端共预长150mm.
实际用2支，后备2支

①

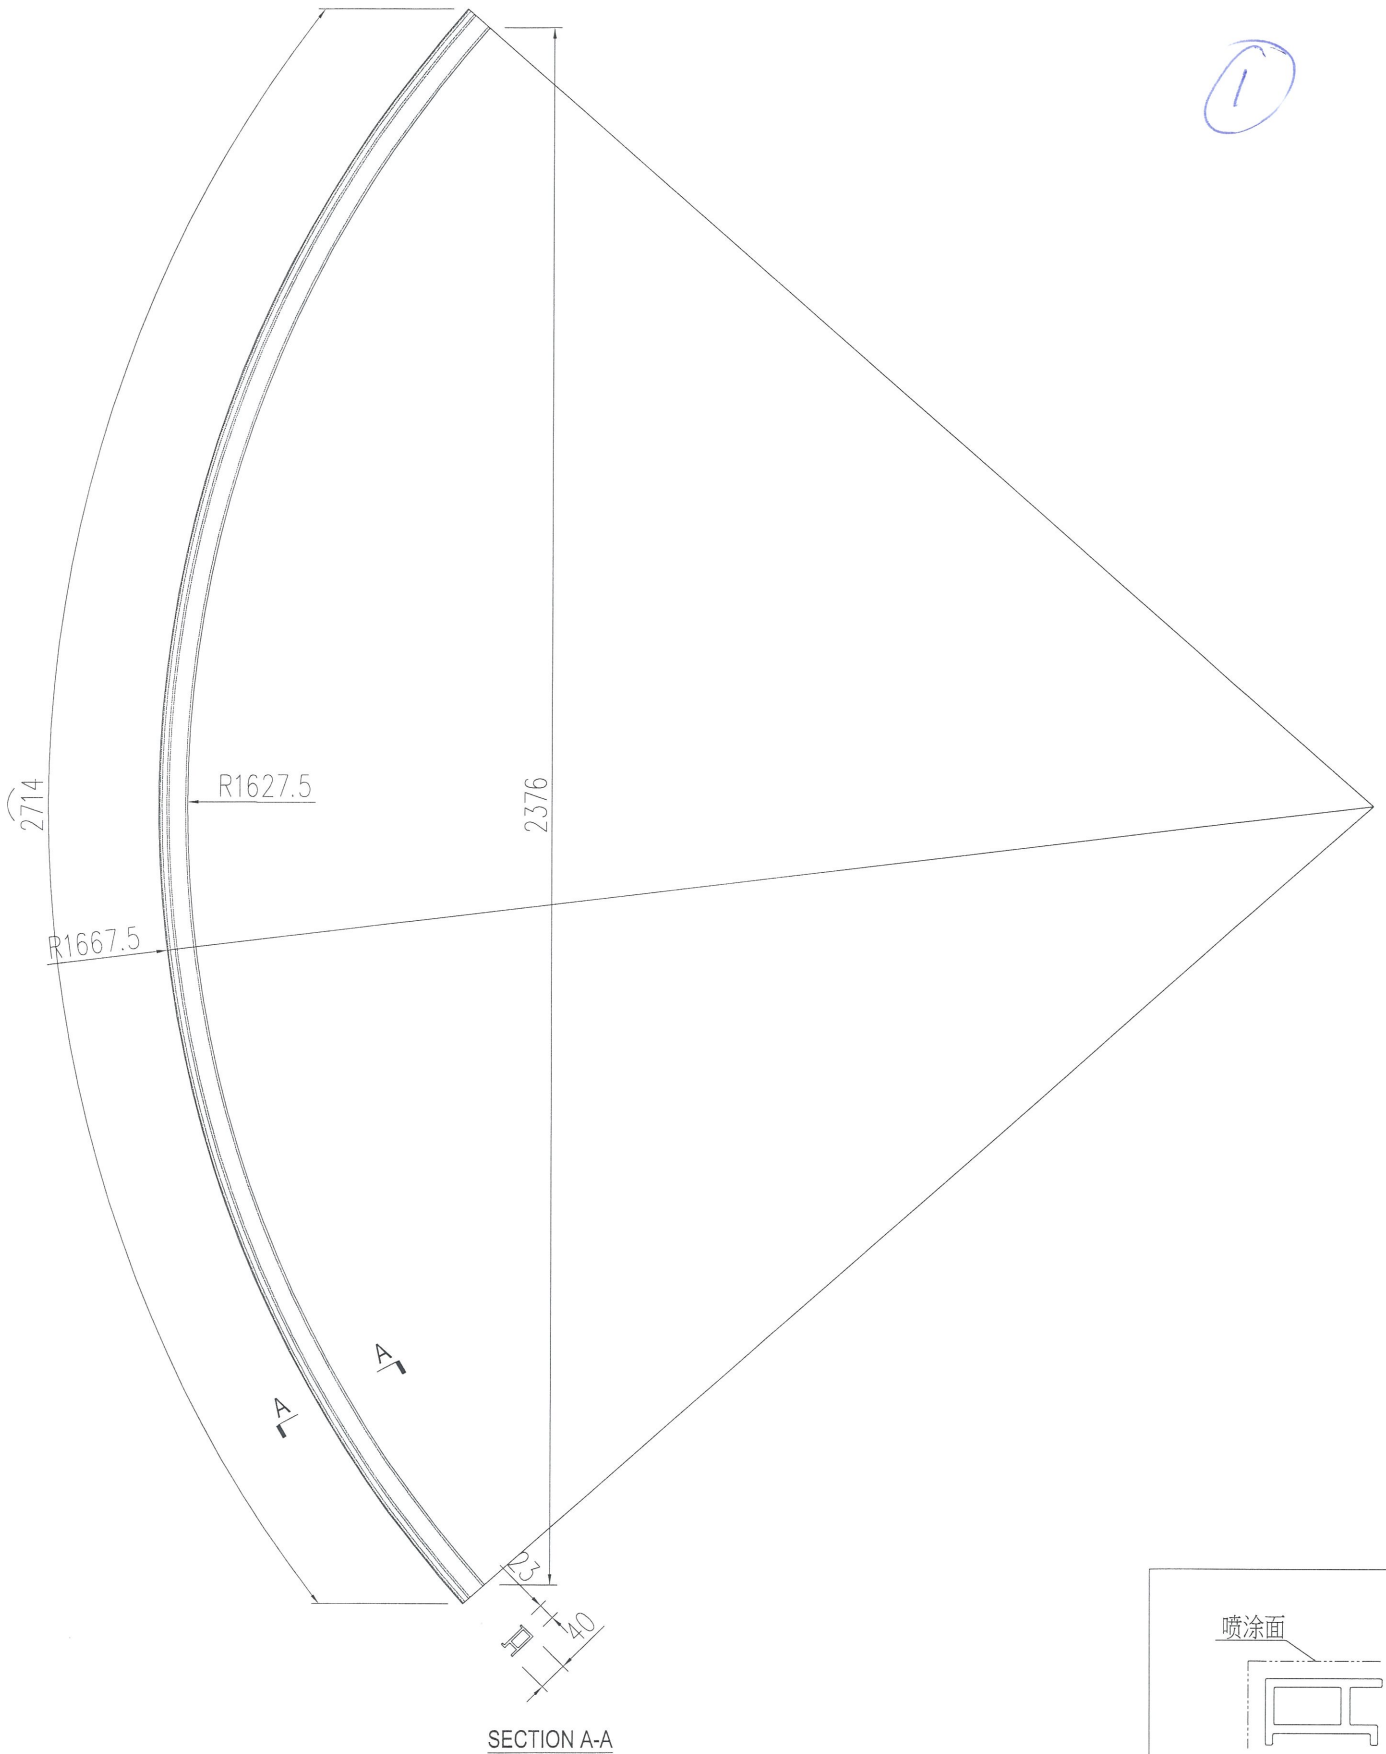

SECTION A-A

喷涂面

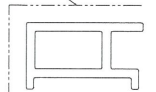



名稱	九字料彎弧加工圖	制圖	曾建平	2018-09-19	修改			
材料	X84307	復核			日期			
顏色	UCT802580XL(A)-3 藍色	批准			圖號	J836-SK- WH07		

WH02

EG-DWG3

(2) ~~20~~ 6

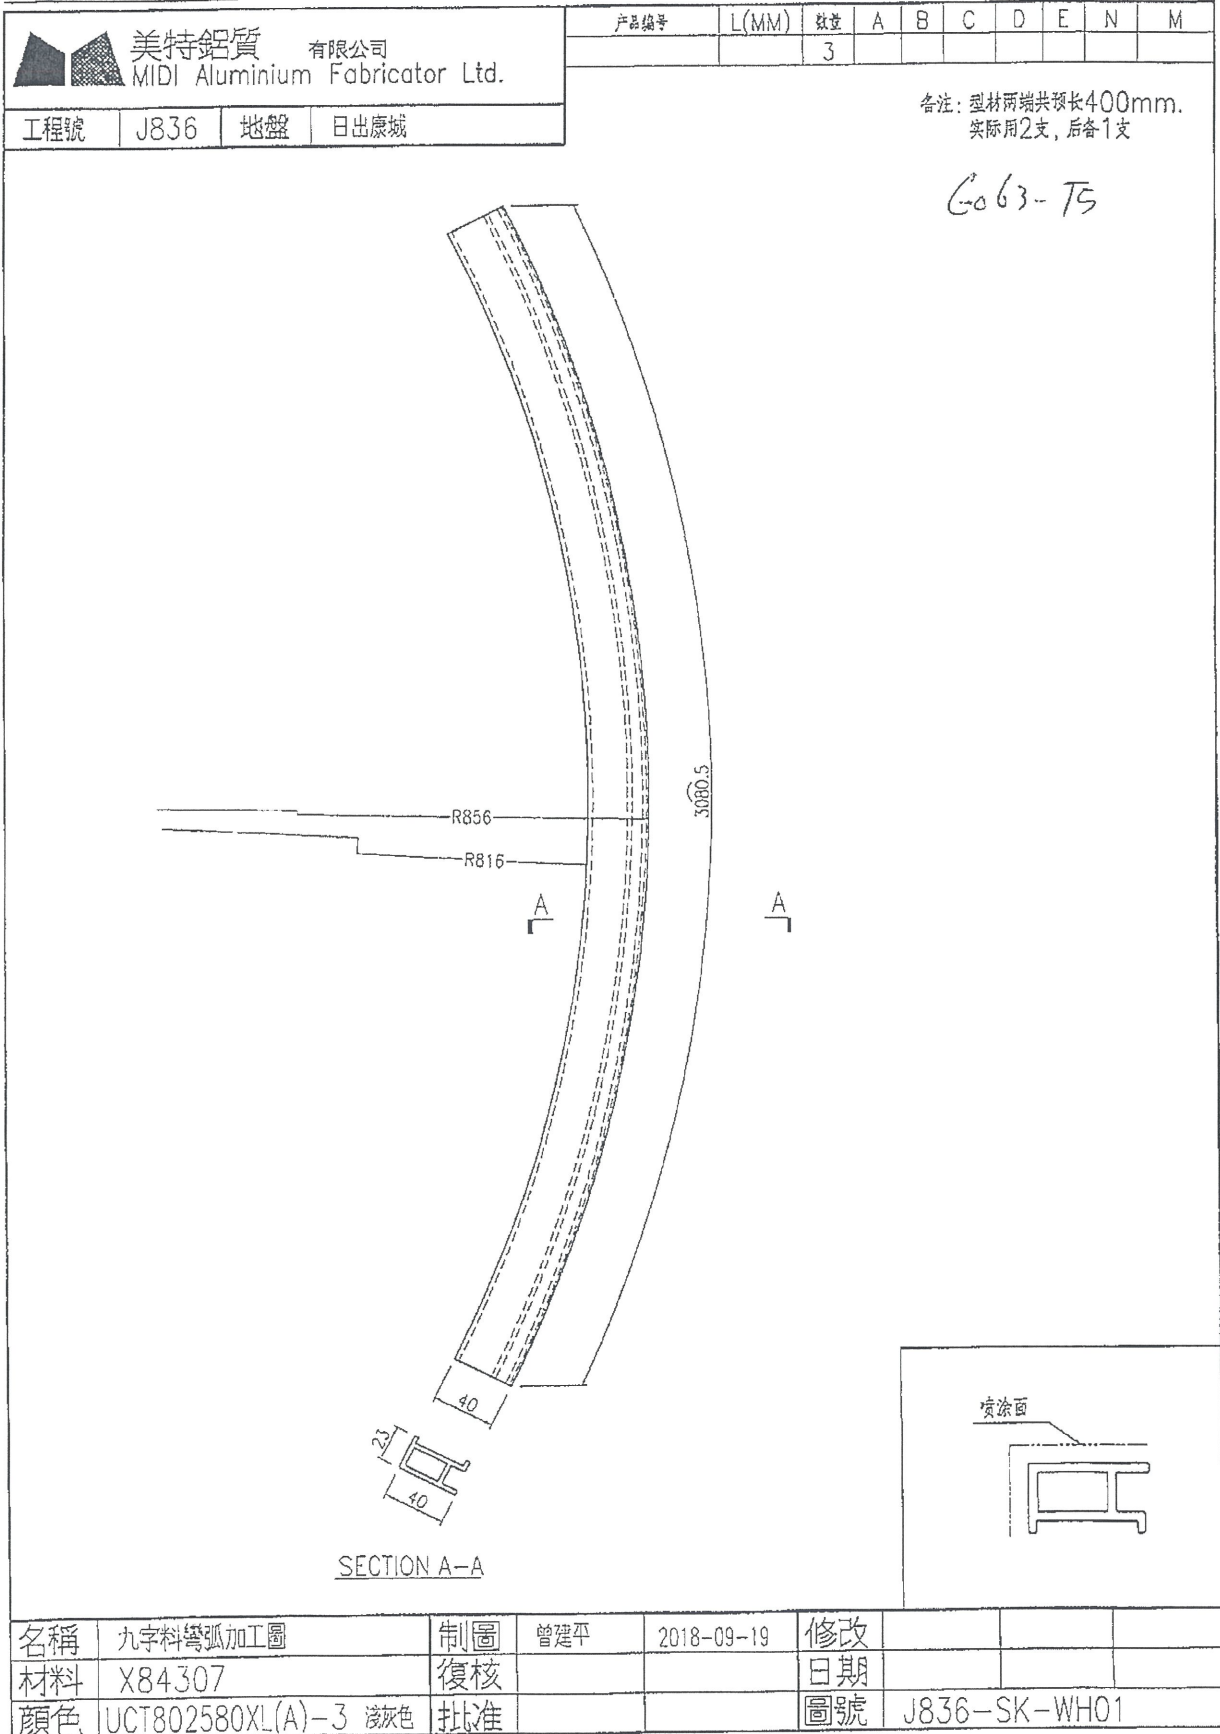

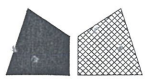


美特鋁質 有限公司
MIDI Aluminium Fabricator Ltd.

产品编号	L(MM)	数量	A	B	C	D	E	N	M
		6							


工程號	J836	地盤	日出康城
-----	------	----	------

备注：型材两端共预长150mm.
实际用4支，后备2支

③

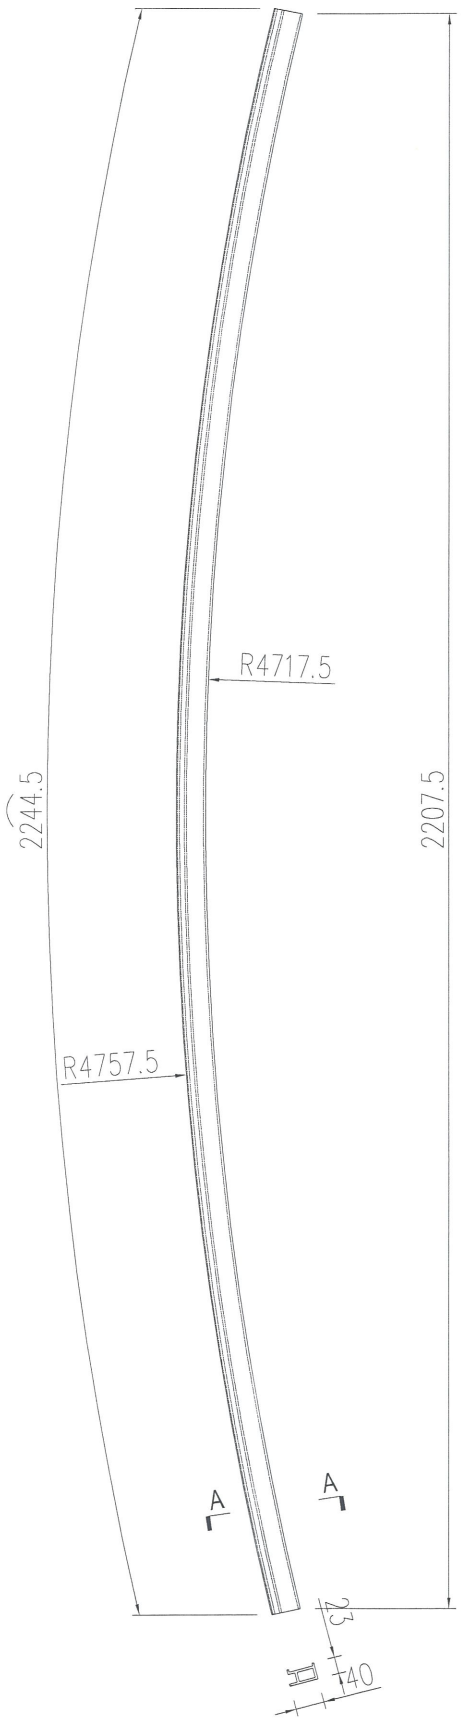


SECTION A-A

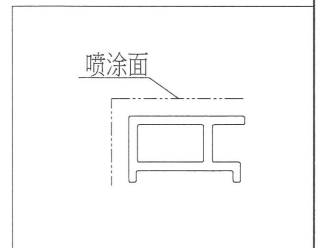

名稱	九字料彎弧加工圖	制圖	曾建平	2018-09-19	修改			
材料	X84307	復核			日期			
顏色	UCT802580YL(A)-3 淺灰色	批准			圖號	J836-SK- W1107		

1.1.1.1.1.1

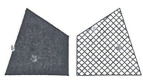

美特鋁質 有限公司
MIDI Aluminium Fabricator Ltd.

产品编号	L(MM)	数量	A	B	C	D	E	N	M
		5							


工程號	J836	地盤	日出康城
-----	------	----	------

备注：型材两端共预长150mm.
实际用4支，后备1支


④



SECTION A-A

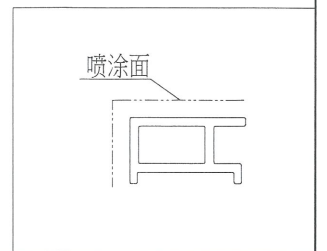

名稱	九字料彎弧加工圖	制圖	曾建平	2018-09-19	修改		
材料	X84307	復核			日期		
顏色	UCT802580X1(A)-3 淺灰色	批准			圖號	J836-SK- W107	

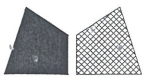



美特鋁質 有限公司
MIDI Aluminium Fabricator Ltd.

产品编号	L(MM)	数量	A	B	C	D	E	N	M
		5							

工程號	J836	地盤	日出康城
-----	------	----	------

备注：型材两端共预长150mm.
实际用4支，后备1支

5

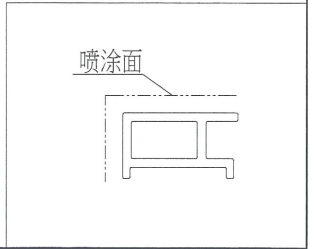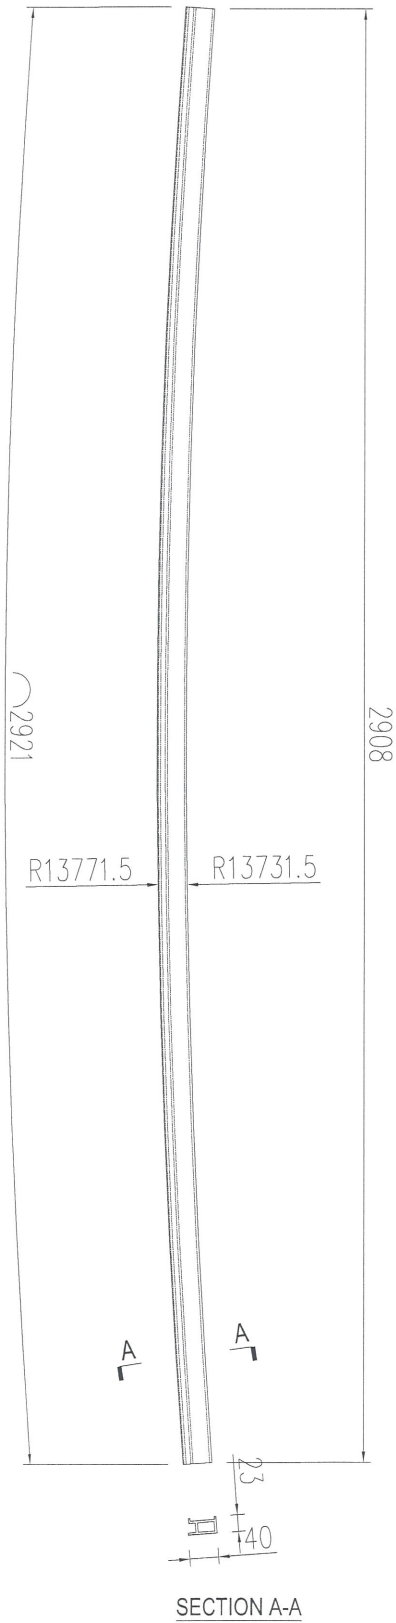


名稱	九字料彎弧加工圖	制圖	曾建平	2018-09-19	修改		
材料	X84307	復核			日期		
顏色	UCT802580X1(A)-3 淺灰色	批准			圖號	J836-SK-W107	

1.1.1.1

EG-DWG3



6

 美特鋁質 有限公司 MIDI Aluminium Fabricator Ltd.			
工程號	J836	地盤	日出康城

产品编号	L(MM)	数量	A	B	C	D	E	N	M
		3							

备注：型材两端共预长400mm.
实际用2支，后备1支

6063-T5

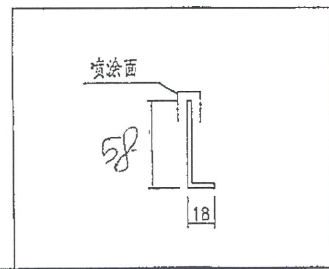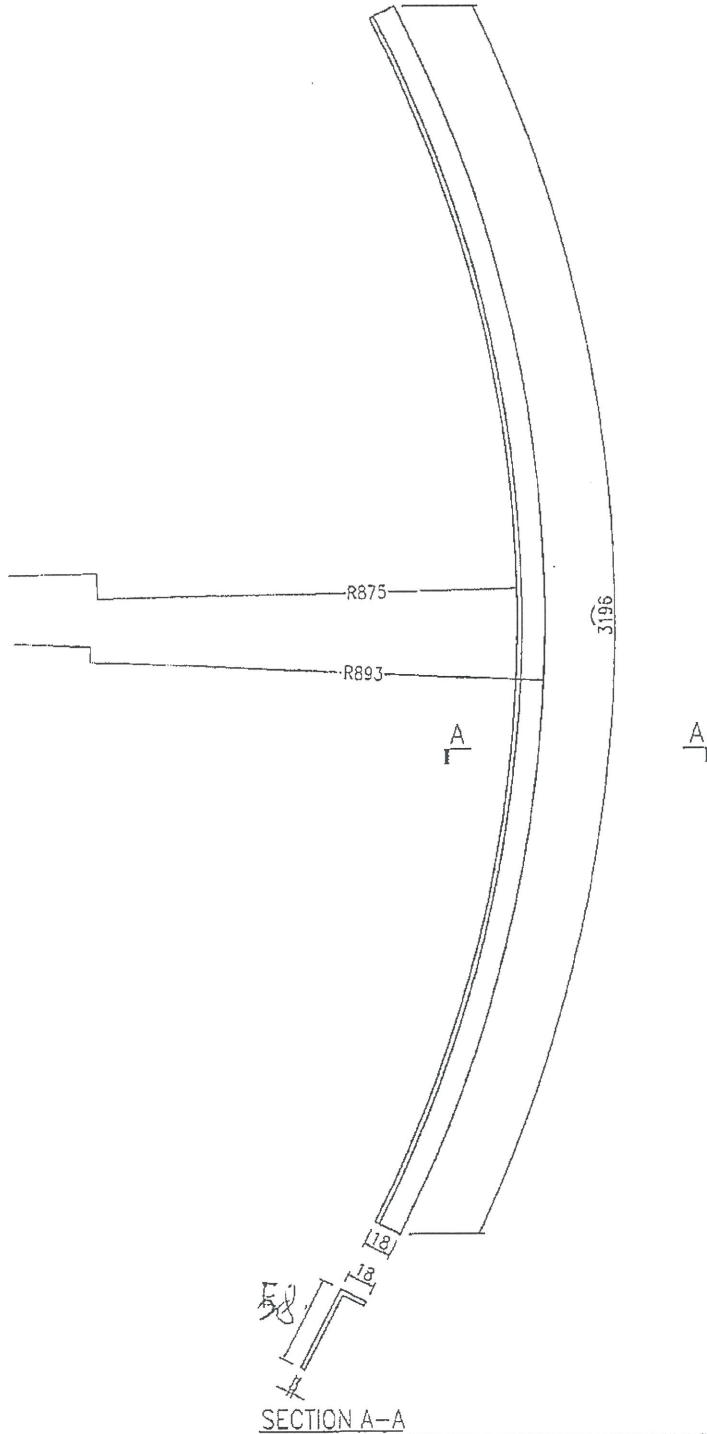

名稱	鋁角彎弧加工圖	制圖	曾建平	2018-09-19	修改			
材料	58-x18x3mm厚鋁角	復核			日期			
顏色	7005-602X18(RY)-3-深灰色	批准			圖號	J836-SK-WH10		

UT 802580XL (A)-3-深灰色

⑦ ~~⑧~~ 12



EG-DWG3

 美特鋁質 有限公司 MIDI Aluminium Fabricator Ltd.			
工程號	J836	地盤	日出康城

產品編號	L(MM)	數量	A	B	C	D	E	N	M
		5							

備注：型材兩端共預長300mm，
 實際用4支，后各1支

6063-T5

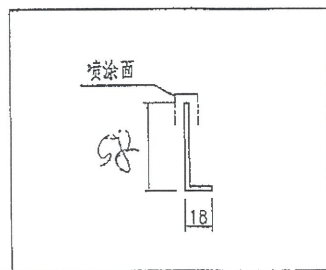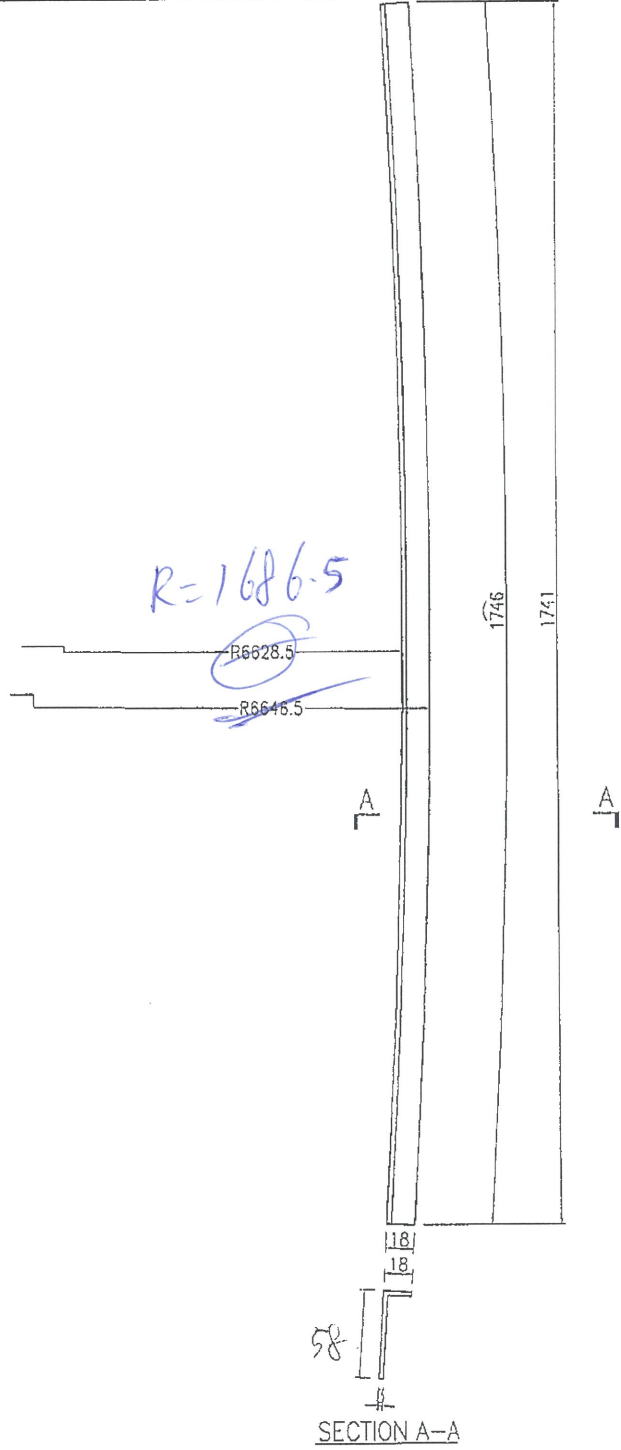


名稱	鋁角彎弧加工圖	制圖	曾建平	2018-09-19	修改		
材料	58 x 18x3mm厚鋁角	復核			日期		
顏色	TUC51602XL(RY)-子 深灰色	批准			圖號	J836-SK-WH12	

WT 802580 XL(A)-3 3邊外

9 13




EG-DWG3

 美特鋁質 有限公司 MIDI Aluminium Fabricator Ltd.			
工程號	J836	地盤	日出康城

产品编号	L(MM)	数量	A	B	C	D	E	N	M
		5							

备注：型材两端共预长300mm.
实际用4支，后备1支

G063-T5

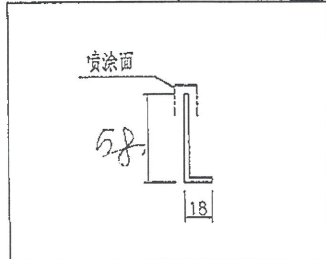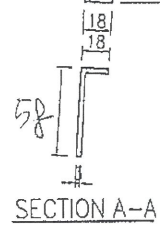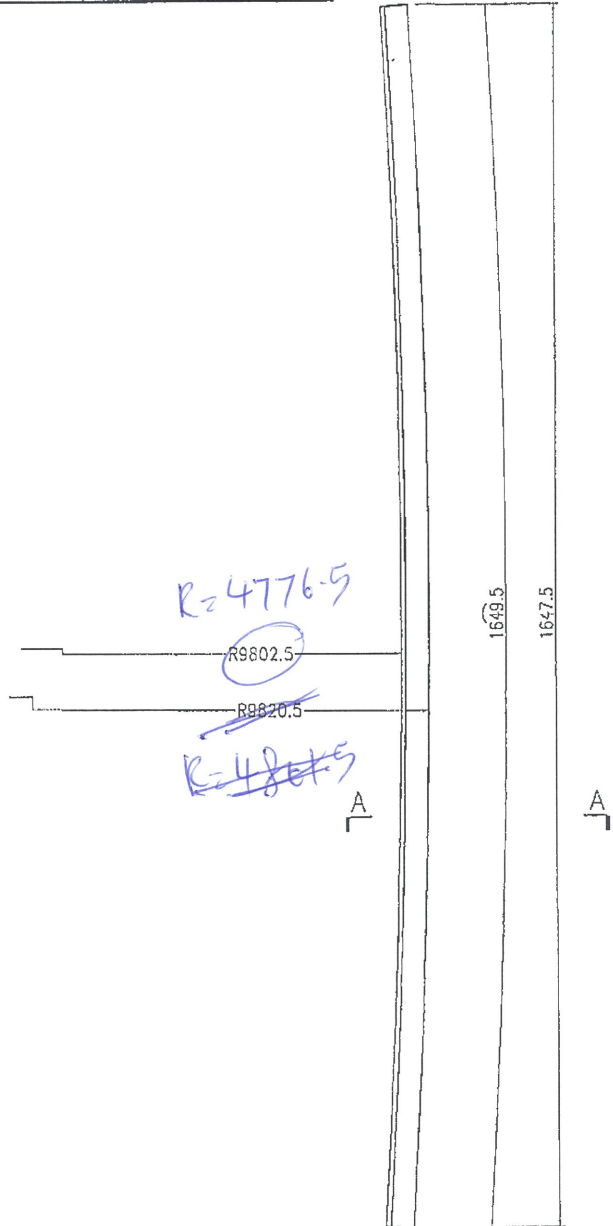


名稱	鋁角彎弧加工圖	制圖	曾建平	2018-09-19	修改			
材料	58 x 18 x 3mm厚鋁角	復核			日期			
顏色	TUC51602XL(RY)-3 深灰色	批准			圖號	J836-SK-WH13		

MT 8.2.38 x L(A) - 3 淺灰

EG-DWG3



(60) 14

 美特鋁質 有限公司 MIDI Aluminium Fabricator Ltd.			
工程號	J836	地盤	日出康城

产品编号	L(MM)	数量	A	B	C	D	E	N	M
		5							

备注: 型材两端共预长300mm.
实际用4支, 后备1支

6063-T5

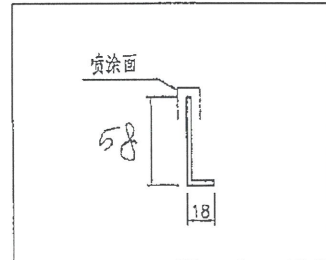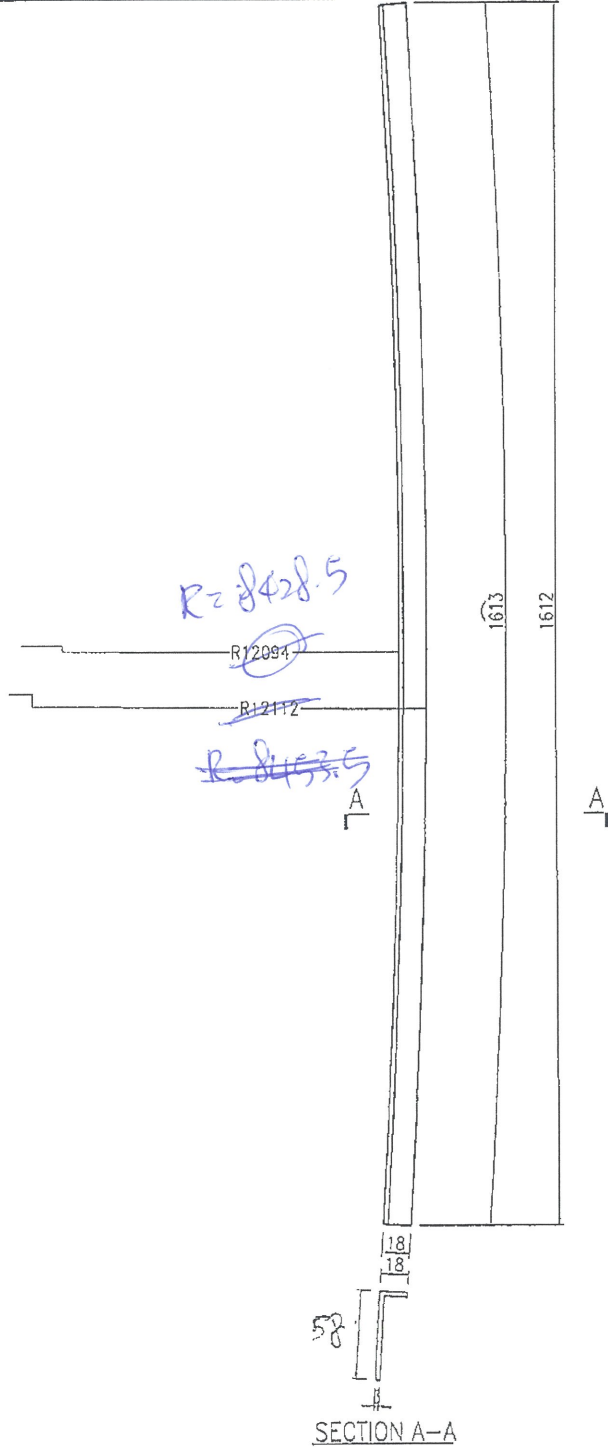


SECTION A-A

名稱	鋁角彎弧加工圖	制圖	曾建平	2018-09-19	修改			
材料	58x18x3mm厚鋁角	復核			日期			
顏色	FC51602XL(RY)-3 深灰色	批准			圖號	J836-SK-WH14		

58x18x3mm厚鋁角

EG-DWG3




11 15

 美特鋁質 有限公司 MIDI Aluminium Fabricator Ltd.			
工程號	J836	地盤	日出康城

產品編號	L(MM)	數量	A	B	C	D	E	N	M
		5							

备注：型材兩端共預長300mm.
 實際用4支，後各1支

6063-T5

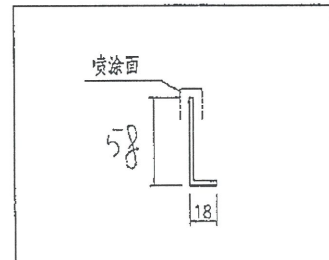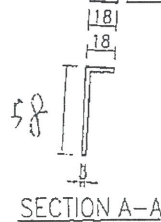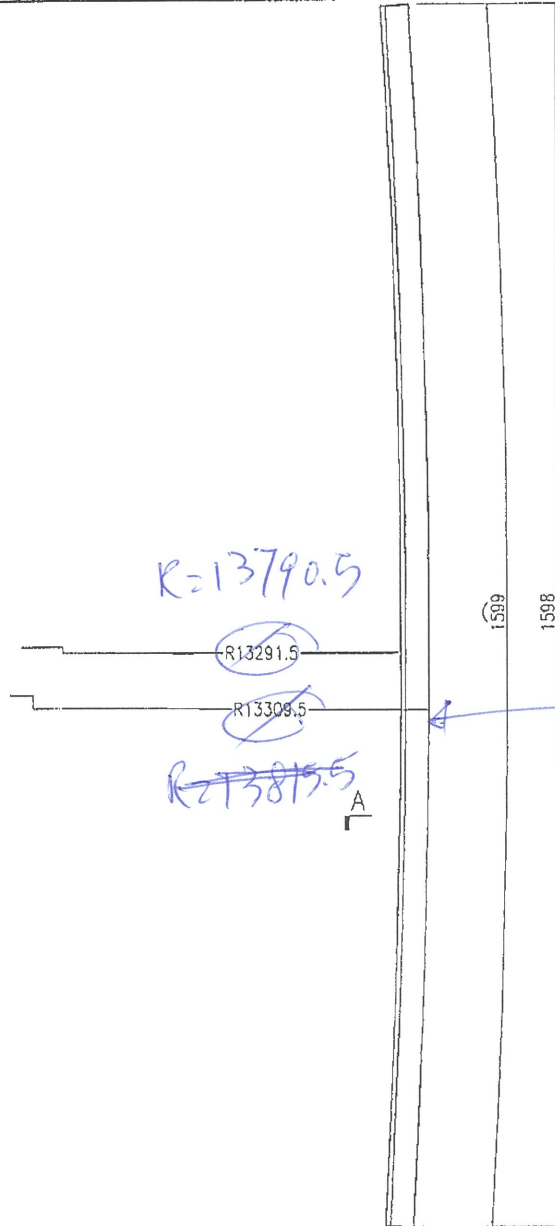

名稱	鋁角彎弧加工圖	制圖	曾建平	2018-09-19	修改			
材料	58 x 18 x 3mm厚鋁角	復核			日期			
顏色	乳白E51602XL(RY)-子深灰色	批准			圖號	J836-SK-WH15		

UCT 202580C(A)-3 淺灰

EG-DWG3

12


~~13~~ 17

美特鋁質 有限公司
MIDI Aluminium Fabricator Ltd.

工程號 J836 地盤 日出康城

產品編號	L(MM)	數量	A	B	C	D	E	N	M
		3							

6.63-T5

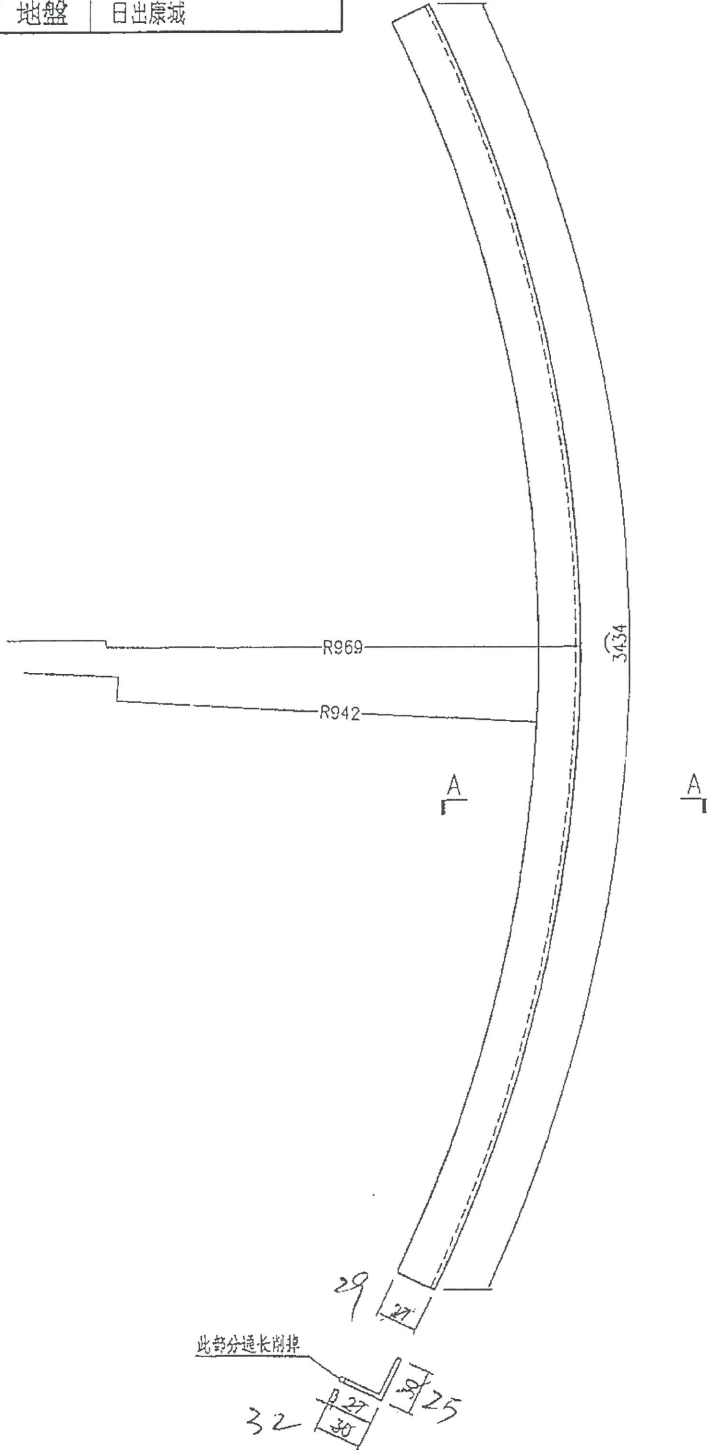

SECTION A-A

名稱	鋁角彎弧加工圖	制圖	曾建平	2018-09-19	修改			
材料	30x30x3mm厚鋁角	復核			日期			
顏色	MILL	批准			圖號	J836-SK-WH19		


32x25x3mm 鋁角

13

~~10~~

10


EG-DWG3

 美特鋁質 有限公司 MIDI Aluminium Fabricator Ltd.			
工程號	J836	地盤	日出康城

產品編號	L(MM)	數量	A	B	C	D	E	N	M
		5							

备注: 型材两端共长300mm.
实际用4支, 后备1支

6063-T5

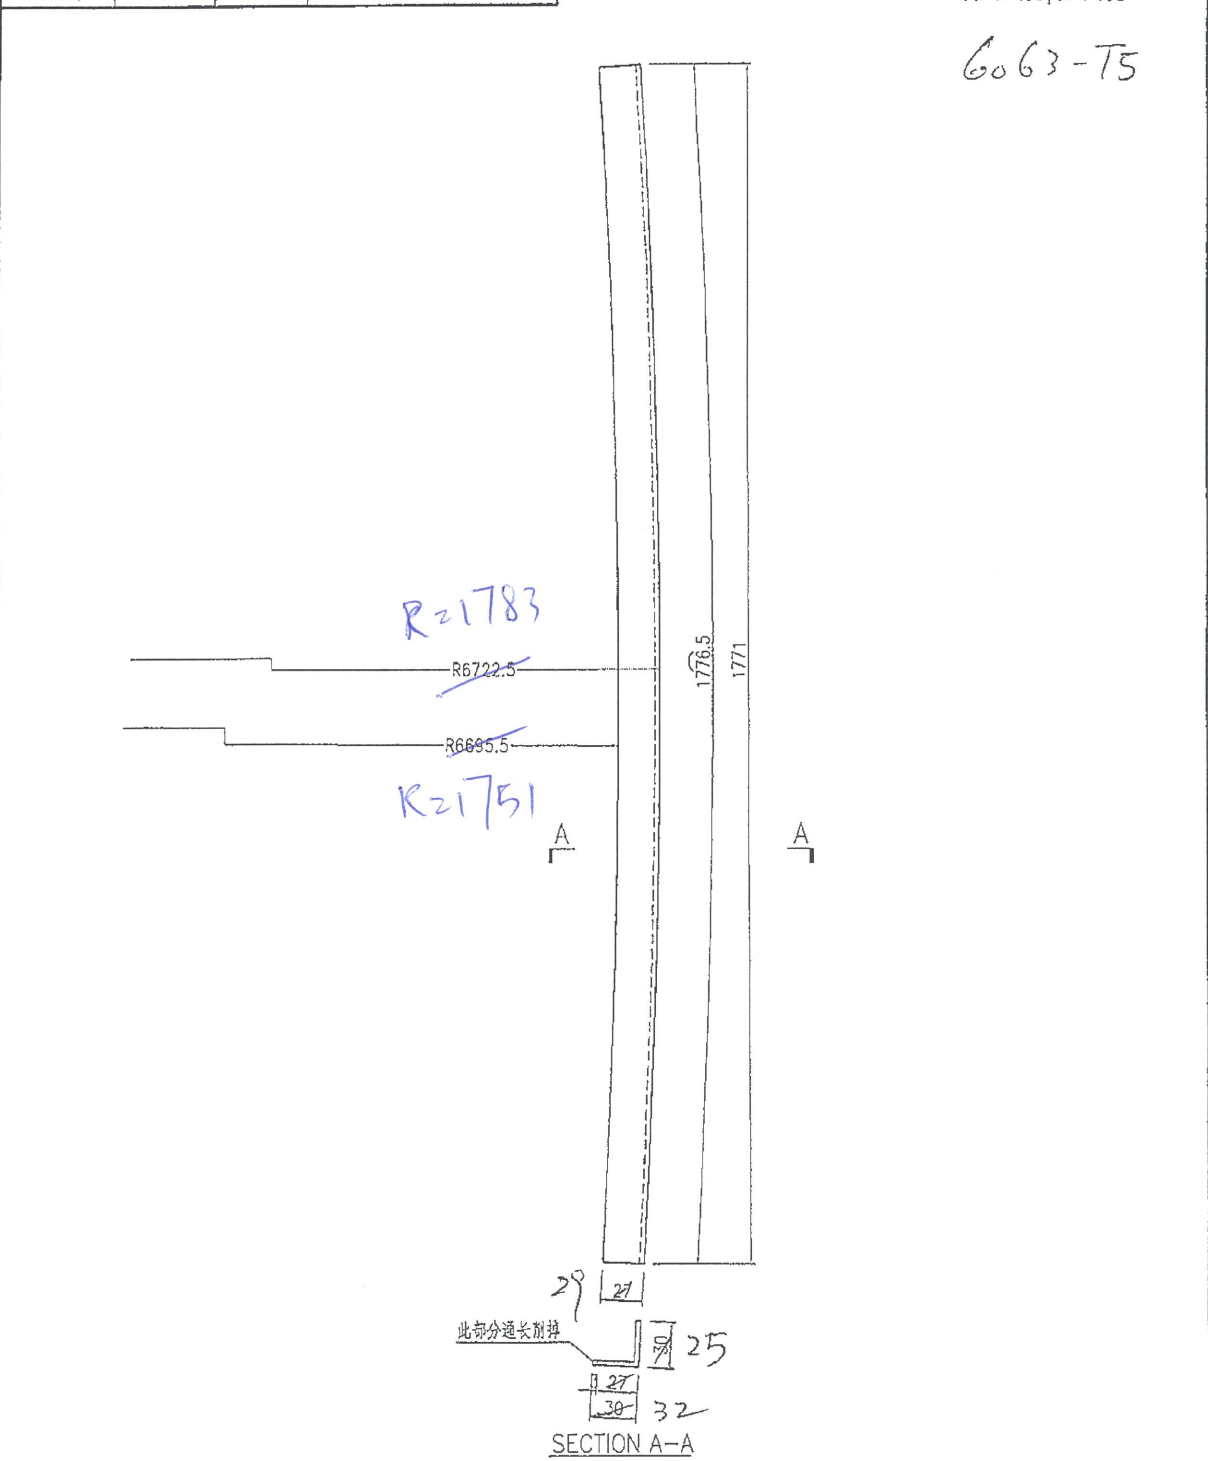


SECTION A-A

名稱	鋁角彎弧加工圖	制圖	曾建平	2018-09-19	修改		
材料	30X30X3mm厚鋁角	復核			日期		
顏色	MILL	批准			圖號	J836-SK-WH21	

32x25x3mm 鋁角

EG-DWG3


14 ~~15~~ 19

 美特鋁質 有限公司 MIDI Aluminium Fabricator Ltd.			
工程號	J836	地盤	日出康城

產品編號	L(MM)	數量	A	B	C	D	E	N	M
		5							

备注：型材兩端共預長300mm.
 實際用4支，后备1支

6063-T5

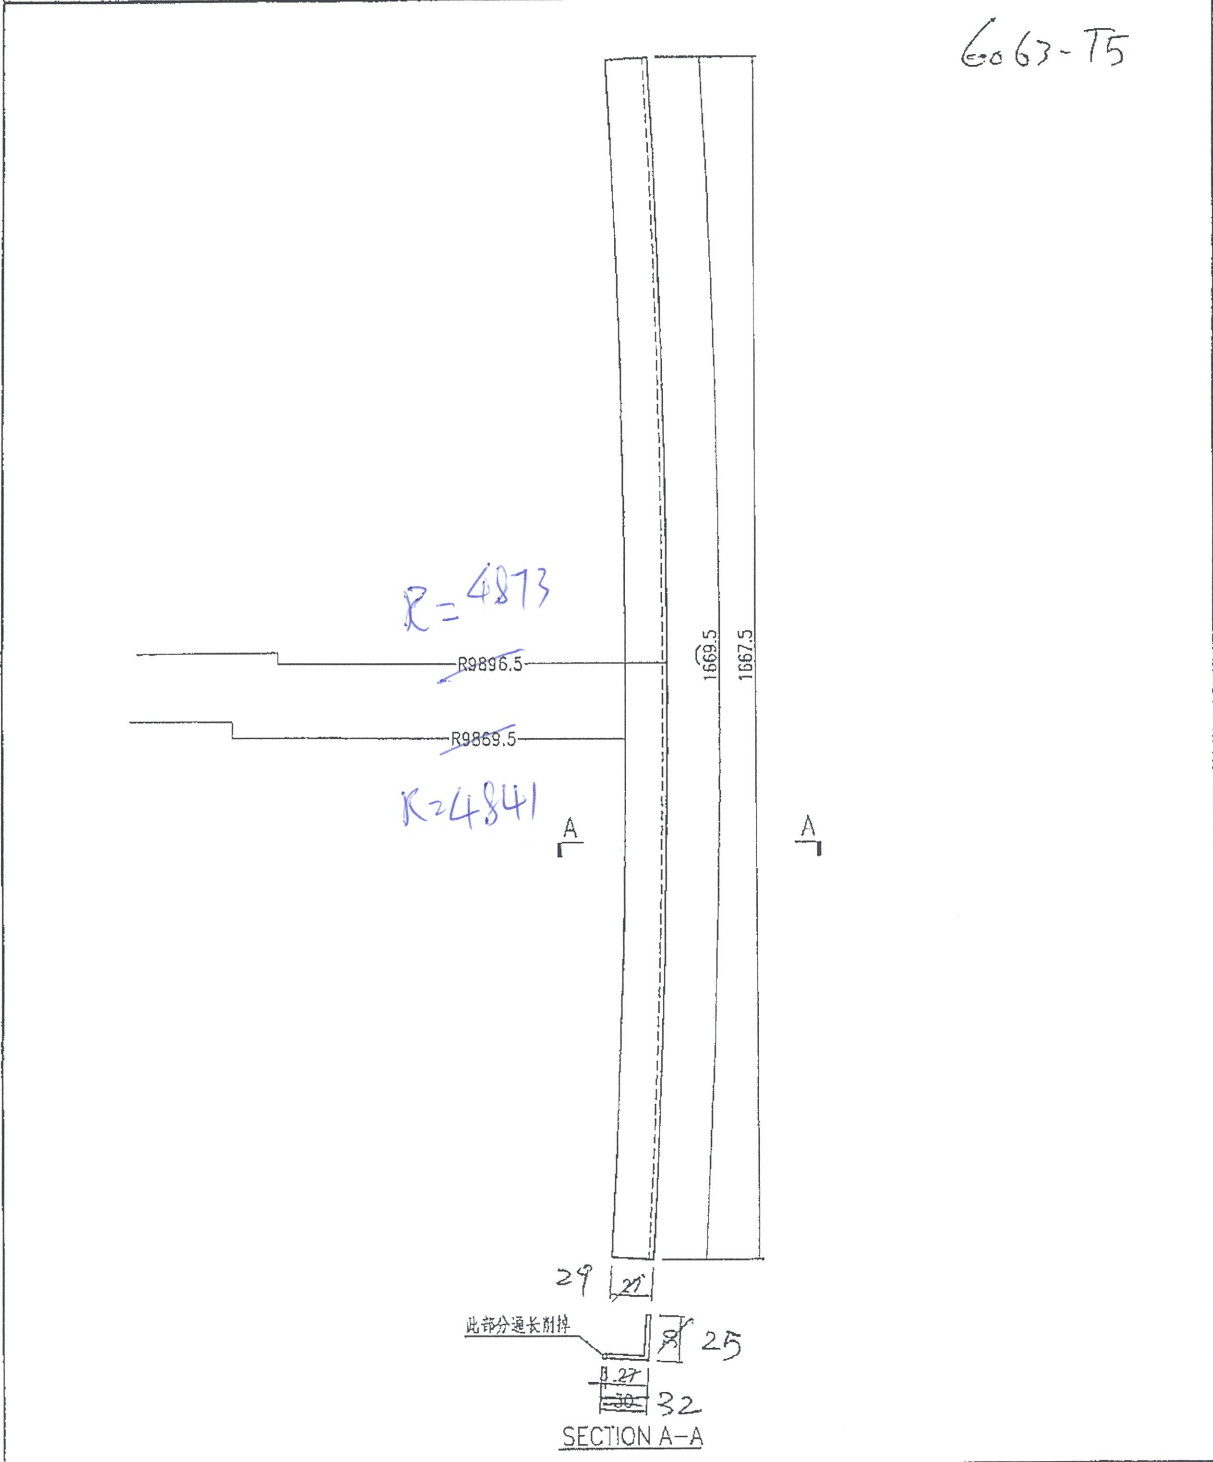

SECTION A-A

名稱	鋁角彎弧加工圖	制圖	曾建平	2018-09-19	修改		
材料	30x30x3mm厚鋁角	復核			日期		
顏色	MILL	批准			圖號	J836-SK-WH22	

32x25x3mm 鋁角

EG-DWG3



15 ~~16~~ 30

 美特鋁質 有限公司 MIDI Aluminium Fabricator Ltd.			
工程號	J836	地盤	日出康城

产品编号	L(MM)	数量	A	B	C	D	E	N	M
		5							

备注: 型材两端共预长300mm.
实际用4支, 后备1支

663-T5

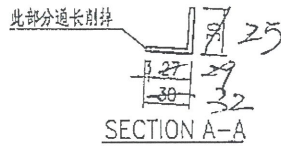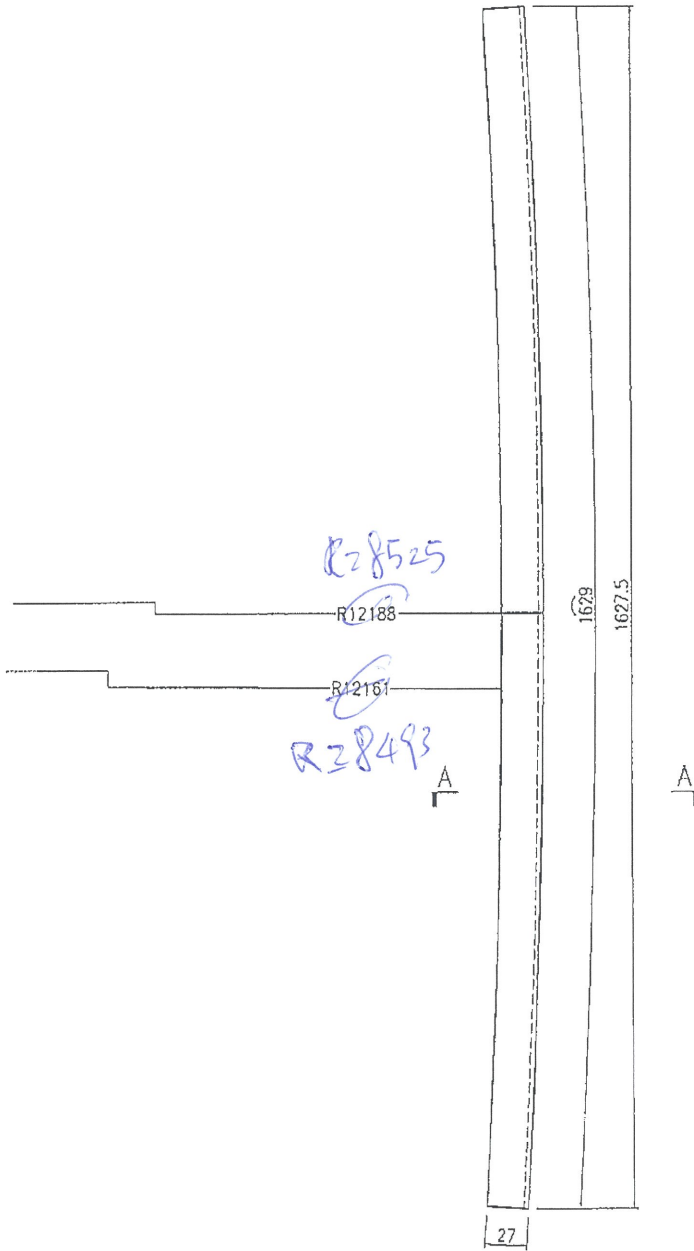


名稱	鋁角彎弧加工圖	制圖	曾建平	2018-09-19	修改		
材料	30X30x3mm厚鋁角	復核			日期		
顏色	MILL	批准			圖號	J836-SK-WH23	

32x25x3mm 鋁角

16 ~~19~~ 31


EG-DWG3

 美特鋁質 有限公司 MIDI Aluminium Fabricator Ltd.			
工程號	J836	地盤	日出康城

產品編號	L(MM)	數量	A	B	C	D	E	N	M
		5							

备注: 型材兩端共預長300mm.
 實際用4支, 後各1支

6063-T5

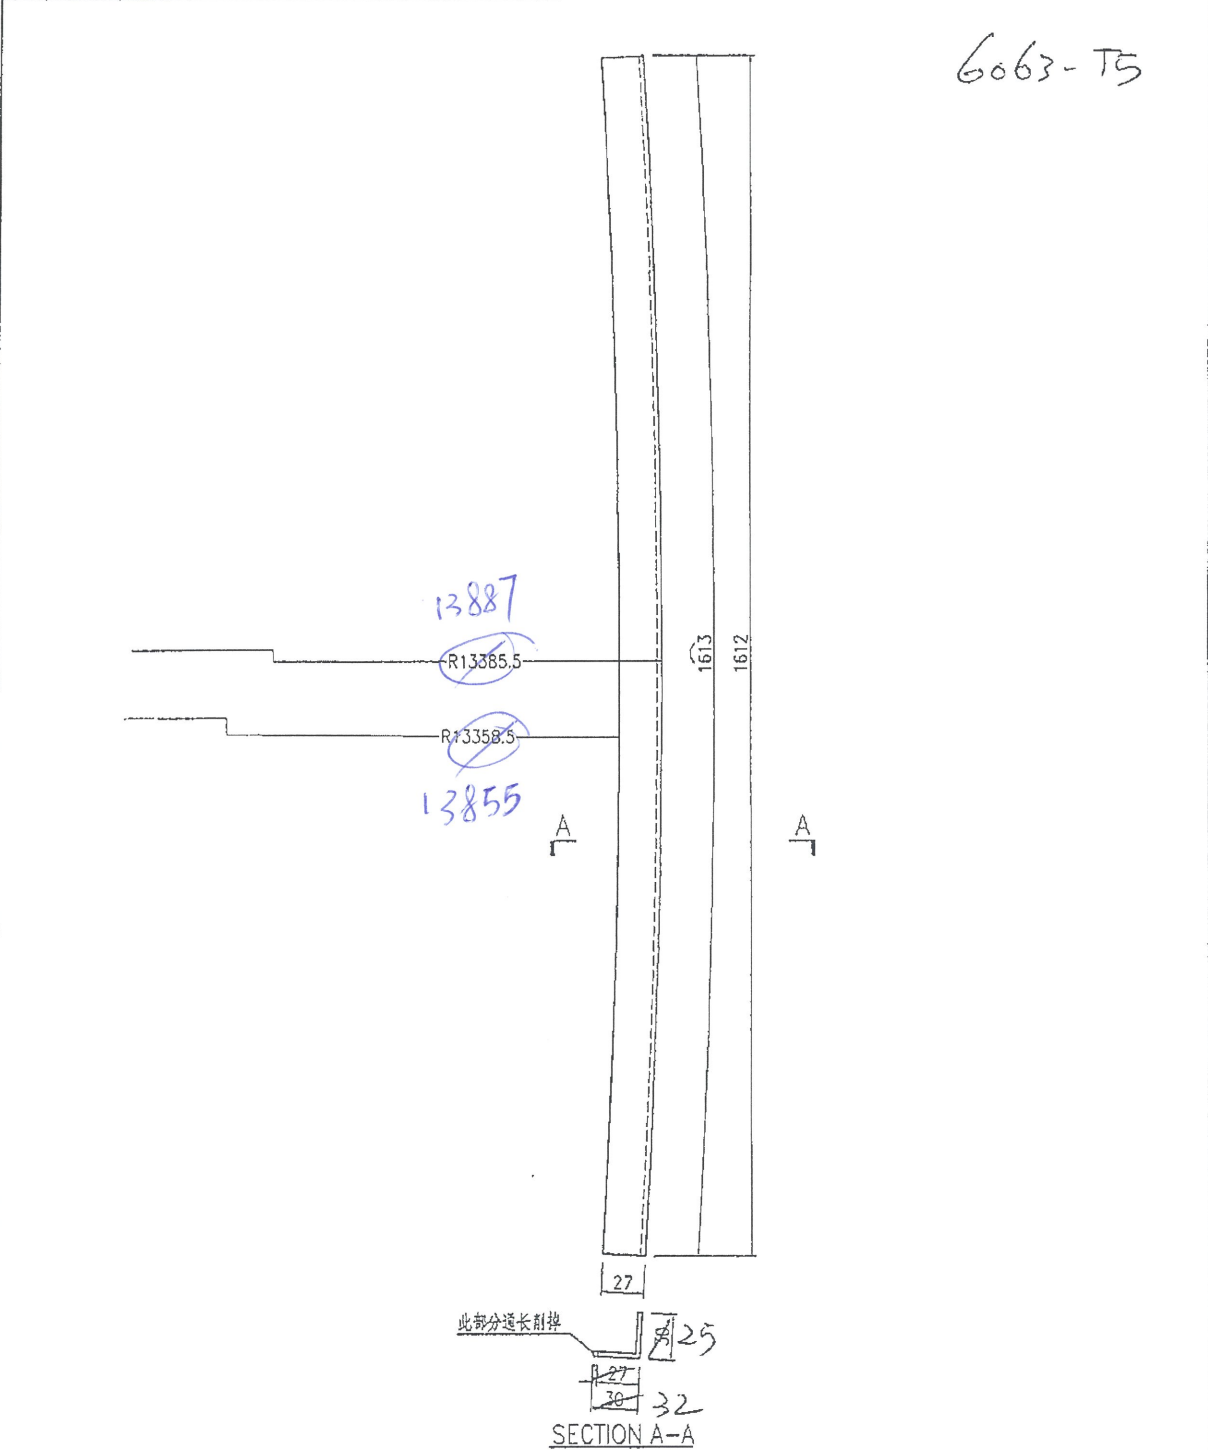

SECTION A-A

名稱	鋁角彎弧加工圖	制圖	曾建平	2018-09-19	修改		
材料	30X30X3mm厚鋁角	復核			日期		
顏色	MILL	批准			圖號	J836-SK-WH24	

32 X 25 X 3 mm 鋁角

