



工程指示 / 要求簡箋(E.I.)

工程指示編號：EI/ 964B /18 修改版次：A
 工程編號：J836 工程名稱：日出康城7期平台
 工程項目：WW4(N~RH) 大貨鋁料B.M.
 收件人：Maggie Lor, 王統 發件人：李耀鵬 日期：2018/12/29

要求提供 / 確認 事項：

- | | | |
|------------------------------------|-------------------------------------|-------------------------------|
| <input type="checkbox"/> 初步鋁料 B.M. | <input type="checkbox"/> 加工拆圖，然後生產 | <input type="checkbox"/> 尺寸表 |
| <input type="checkbox"/> 正式鋁料 B.M. | <input type="checkbox"/> 技術上資料 / 指示 | <input type="checkbox"/> 報價 |
| <input type="checkbox"/> 配件 B.M. | <input type="checkbox"/> 樣辦或貨品說明書 | <input type="checkbox"/> 分判合約 |
| <input type="checkbox"/> 其他：_____ | | |

內容：

請依附件資料，安排訂購鋁料回廠。

請在 2018/12/28 前完成上列要求。

附有關圖紙 / 文件：

4張

以上項目為：

- 原合約工程包 原合約工程加 / 減賬 新工程報價

原因：-

分發東莞各部門：

- () 生產技術總監 連附件 (✓) 技術部 連附件 () 生產部 連附件 () 機械設計部 連附件
 () 採購部 連附件 (✓) 生產統籌部 連附件 梅軍
 () 質檢部 連附件 () 會計部 連附件 () 報關組 連附件 (✓) 其他 秋 連附件

分發香港各部門：

- () 行政部 連附件 () 會計部 連附件 () 統籌部 連附件 () 工程部地盤科文 連附件
 () 採購部 連附件 () QS 部 連附件 () 維修部 連附件 () 其他 _____ 連附件


傳遞編號：

HK1348 / 18


發件人簽署：

項目經理簽署：


BM編號:		工程號:	J-836	計算:	吳禕瑜	日期:	13/08/2018	送呈:	胡哥	副本:			
物料編號		地盤名稱:	日出康城	核對:		日期:		A/C Code:					
修改內容		項目類別:	WW4(N TO RH)	批准:		日期:		此BM依據 2018-8-08收施工圖 計算					
修改內容		修改版次:		有顏色鋁料(Kg):	12812.136	無電鍍鋁料(Kg):		1559.726	V.F總面積(米²):	1398.793			
序號	修改內容	物料編號	鋁料名稱	顏色	合金狀態	長度(mm)	數量(支)		重量(Kg)	V.F.(米²)		備註	
							實用	後備		Kg/M	總重量		米²/米
1		ME0000157	50x25x3mm厚鋁通	深灰色TUC51602XL(RY)-3	6063-T6	4250	135	20	1.180	777.33	0.15	98.81	百葉邊框
2	Hold	X843331	百葉片	深灰色TUC51602XL(RY)-3	6063-T5	5450	315	35	0.896	1709.12	0.238	453.99	未訂
3		X84589	Z字料	MILL	6061-T6	3200	553	97	0.19	395.20			
4		X85535	九字料1	淺灰色UCT802580XL(A)-3	6063-T5	3650	493	67	1.140	2330.16	0.040	81.76	見光位使用
5		X84307	九字料2	淺灰色UCT802580XL(A)-3	6063-T5	4950	162	33	0.903	871.62	0.040	38.61	梗牆位使用
6		X84308	壓碼	MILL	6063-T6	3000	172	28	0.604	362.40			
7	Hold		主企	淺灰色UCT802580XL(A)-3	6063-T6	3150	207	40	4.457	3467.77	0.527	410.03	未開模, 未訂
8		PE00E4014	50X6mm厚鋁巴	淺灰色UCT802580XL(A)-3	6063-T6	5450	338	42	0.648	1342.01	0.062	128.40	九字料墊巴用
9		ME0002672	43X30X3鋁槽	MILL	6063-T6	5450	21	5	0.788	111.66			梗牆位底部托玻璃
10		PE00E4024	50X4mm厚鋁巴	MILL	6063-T6	5450	30	5	0.540	103.01			梗牆位九字料墊巴用
11		PE00E4018	50X10mm厚鋁巴	淺灰色UCT802580XL(A)-3	6063-T6	5800	138	22	1.350	1252.80	0.070	64.96	企向有角度位置卸料使用
12		X85319	地彈門玉底	深灰色TUC51602XL(RY)-3	6063-T5	5400	6	2	2.276	98.32	0.160	6.91	
13		X85320	地彈門玉頂	深灰色TUC51602XL(RY)-3	6063-T5	5400	6	2	2.276	98.32	0.160	6.91	
14	修改	X85321	地彈門玉企1	深灰色TUC51602XL(RY)-3	6063-T6	5400	21	5	2.020	283.61	0.218	30.61	
15		X85322	地彈門玉企2	深灰色TUC51602XL(RY)-3	6063-T5	5400	7	2	2.033	98.80	0.205	9.96	
16		X85324	地彈門玉玻線	深灰色TUC51602XL(RY)-3	6063-T5	5800	63	15	0.355	160.60	0.032	14.48	
17		PE0E10013	25X25X3MM鋁角	MILL	6063-T6	5800	5	2	0.381	15.47			

 美特鋁質 有限公司 MTDI Aluminium Fabricator Ltd.		工程號:	J-836	計算:	吳禕瑜	日期:	13/08/2018	送呈:	胡哥	副本:				
		地盤名稱:	日出康城	核對:		日期:		A/C Code:						
鋁型材B.M.表		項目類別:	WW4(N TO RH)	批准:		日期:		此BM依據 2018-8-08收施工圖 計算						
		修改版次:		有顏色鋁料(Kg):	12812.136	無電鍍鋁料(Kg):		1539.726	V.F.總面積(米 ²):		1398.793			
序號	修改內容	物料編號	鋁料名稱	顏色	合金狀態	長度(mm)	數量(支)		重量(Kg)	V.F.(米 ²)		備注		
							實用	後備		Kg/M	總重量		米 ² /米	Total V.F.
18		ME0001961	50X50X3MM鋁角	深灰色TUC51602XL(RY)-3	6063-T6	5800	76	16	92	0.788	420.48	0.10	53.36	改為50x30x3mm的鋁角百葉玉企边用
19		LH0081815	15X15X3MM 鋁角	MILL	6063-T6	5800	10	5	15	0.236	20.53			企向門框收口件挡胶
20		LH0079547	100X38X3MM鋁角	MILL	6063-T6	5800	53	15	68	1.097	432.66			改為85x33.5x3mm的百葉底部使用
									合計:	14351.9		1398.793		


J-836 WW4 (N TO RH) 鋁料模圖(1)

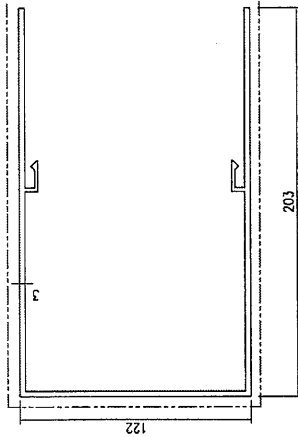


模號: **木包**
 名稱: 主企
 合金狀態: 6063-T6
 重量: 4.457 KG/M
 V.F.: 527 mm

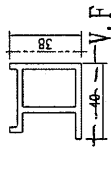

V.F.
 模號: X85535
 名稱: 九字料1
 合金狀態: 6063-T5
 重量: 1.14 KG/M
 V.F.: 40 mm

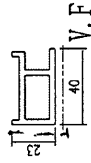


V.F.
 模號: X84307
 名稱: 九字料2
 合金狀態: 6063-T5
 重量: 0.903 KG/M
 V.F.: 40 mm

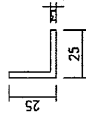


模號: PEOE10013
 名稱: 25x25x3mm鋁角
 合金狀態: ~~6063-T6~~
 重量: 0.381 KG/M
 V.F.: mm




模號: X84308
 名稱: 壓碼
 合金狀態: 6063-T6
 重量: 0.604 KG/M
 V.F.: mm

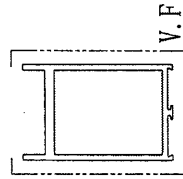


模號: X85320
 名稱: 地彈門玉頂
 合金狀態: 6063-T5
 重量: 2.276 KG/M
 V.F.: 160 mm

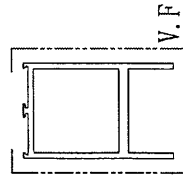

模號: X85319
 名稱: 地彈門玉底
 合金狀態: 6063-T5
 重量: 2.276 KG/M
 V.F.: 160 mm

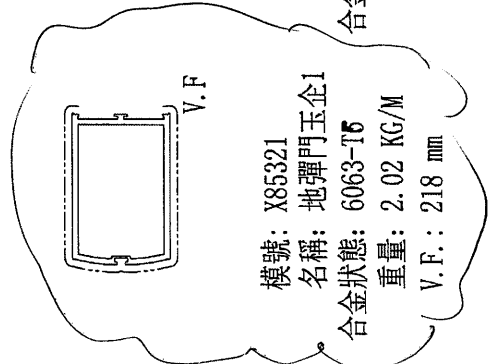


模號: X85321
 名稱: 地彈門玉企1
 合金狀態: 6063-T6
 重量: 2.02 KG/M
 V.F.: 218 mm

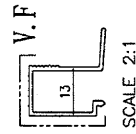

SCALE 2:1

X85324

模號: ~~X85324~~
 名稱: 地彈門玉玻線
 合金狀態: 6063-T5
 重量: 0.355 KG/M
 V.F.: 32 mm

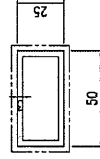

模號: ME0000157
 名稱: 50x25x3mm鋁通
 合金狀態: 6063-T6
 重量: 1.18 KG/M
 V.F.: 150 mm




X84589


模號: ~~X84589~~
 名稱: Z字料
 合金狀態: 6061-T6
 重量: 0.19 KG/M
 V.F.: mm

J-836 WW4(N TO RH) 鋁料模圖 (2)


V.F

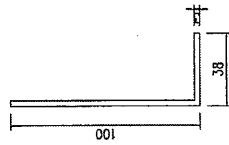


模號: LH0079547
 名稱: 100x38x3mm鋁角
 合金狀態: 6063-T6
 重量: 1.097 KG/M
 V.F.: 132 mm
 (切成85X33.5X3MM 鋁角使用)

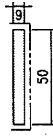


模號: PE00E4014
 名稱: 50X6mm厚鋁巴
 合金狀態: 6063-T6
 重量: 0.81 KG/M
 V.F.: 62 mm

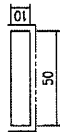


模號: PE00E4018
 名稱: 50X10mm厚鋁巴
 合金狀態: 6063-T6
 重量: 1.35 KG/M
 V.F.: 70 mm
 (切成斜料使用)

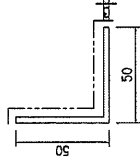


模號: ME0001961
 名稱: 50x50x3mm鋁角
 合金狀態: 6063-T6
 重量: 0.788 KG/M
 V.F.: 100mm
 (切成32X25X3MM 鋁角使用)
 (切成40X25X3MM 鋁角使用)

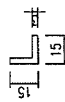


模號: LH0081815
 名稱: 15x15x3mm鋁角
 合金狀態: 6063-T6
 重量: 0.236 KG/M
 V.F.: mm

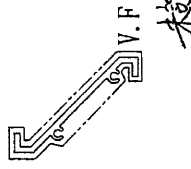


模號: X843331
 名稱: 百葉片
 合金狀態: 6063-T6
 重量: 0.896 KG/M
 V.F.: 238 mm

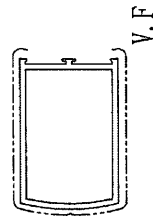

模號: X85322
 名稱: 地彈門玉企2
 合金狀態: 6063-T5
 重量: 2.033 KG/M
 V.F.: 205 mm

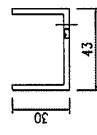

模號: ME0002672
 名稱: 43X30X3鋁槽
 合金狀態: 6063-T6
 重量: 0.788 KG/M
 V.F.: mm

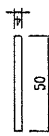

模號: PE00E4024
 名稱: 50X4mm厚鋁巴
 合金狀態: 6063-T6
 重量: 0.54 KG/M
 V.F.: mm
 (部分切成40X4mm厚 鋁巴使用)