

## 工程指示 / 要求簡箋(E.I.)

工程指示編號：EI/ 9648 /18 修改版次： D

工程編號：J836 工程名稱：日出康城7期平台

工程項目：WW4(N~RH)大貨鋁料B.M.修改D

收件人：Maggie Lor, 生統 發件人：Joe Chan

日期：11/9/2018

□要求提供 / 確認 事項：

- |                                    |                                     |                               |
|------------------------------------|-------------------------------------|-------------------------------|
| <input type="checkbox"/> 初步鋁料 B.M. | <input type="checkbox"/> 加工拆圖，然後生產  | <input type="checkbox"/> 尺寸表  |
| <input type="checkbox"/> 正式鋁料 B.M. | <input type="checkbox"/> 技術上資料 / 指示 | <input type="checkbox"/> 報價   |
| <input type="checkbox"/> 配件 B.M.   | <input type="checkbox"/> 樣辦或貨品說明書   | <input type="checkbox"/> 分判合約 |
| <input type="checkbox"/> 其他：_____  |                                     |                               |

內容：請依附件資料，訂購鋁料回廠

請在 31/10/2018 前完成上列要求。

附有關圖紙 / 文件：

3 頁

以上項目為：

 原合約工程包       原合約工程加 / 減賬       新工程報價

原因：-

分發東莞各部門：

- |                                 |                              |   |                              |                              |                              |                                |                                    |
|---------------------------------|------------------------------|---|------------------------------|------------------------------|------------------------------|--------------------------------|------------------------------------|
| <input type="checkbox"/> 生產技術總監 | <input type="checkbox"/> 連附件 | <input type="checkbox"/> 技術部              | <input type="checkbox"/> 連附件 | <input type="checkbox"/> 生產部 | <input type="checkbox"/> 連附件 | <input type="checkbox"/> 機械設計部 | <input type="checkbox"/> 連附件       |
| <input type="checkbox"/> 採購部    | <input type="checkbox"/> 連附件 | <input checked="" type="checkbox"/> 生產統籌部 | <input type="checkbox"/> 連附件 | 梅.軍                          |                              |                                |                                    |
| <input type="checkbox"/> 質檢部    | <input type="checkbox"/> 連附件 | <input type="checkbox"/> 會計部              | <input type="checkbox"/> 連附件 | <input type="checkbox"/> 報關組 | <input type="checkbox"/> 連附件 | <input type="checkbox"/> 其他    | _____ <input type="checkbox"/> 連附件 |


分發香港各部門：

- |                              |                              |                               |                              |                              |                              |                                  |                                    |
|------------------------------|------------------------------|-------------------------------|------------------------------|------------------------------|------------------------------|----------------------------------|------------------------------------|
| <input type="checkbox"/> 行政部 | <input type="checkbox"/> 連附件 | <input type="checkbox"/> 會計部  | <input type="checkbox"/> 連附件 | <input type="checkbox"/> 統籌部 | <input type="checkbox"/> 連附件 | <input type="checkbox"/> 工程部地盤科文 | <input type="checkbox"/> 連附件       |
| <input type="checkbox"/> 採購部 | <input type="checkbox"/> 連附件 | <input type="checkbox"/> QS 部 | <input type="checkbox"/> 連附件 | <input type="checkbox"/> 維修部 | <input type="checkbox"/> 連附件 | <input type="checkbox"/> 其他      | _____ <input type="checkbox"/> 連附件 |

傳遞編號：HK 1447/18

發件人簽署：

項目經理簽署：

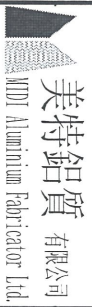

美特鋁質有限公司  
MTD Aluminium Fabricator Ltd.

工程號: J-836  
地盤名稱: 日出康城  
項目類別: WW4QN TO RH

計算: 吳禮瑜  
核對:   
批准:   
有顏色鋁料(Kg): 12962.293

日期: 13/8/2018  
日期:   
日期:   
無電鍍鋁料(Kg):

送呈: 胡哥  
A/C Code:   
此BM依據 2018-8-08收施工圖 計算

副本:   
V.F.總面積(米²): 1405.469

BM編號: EI9648D

修改版次:   
修改內容:   
物料編號:   
鋁料名稱:   
顏色:   
合金狀態:   
長度(mm):   
數量(支):   
後備:   
總數:   
重量(Kg):   
V.F.(米²):   
備注:   

序號	修改內容	物料編號	鋁料名稱	顏色	合金狀態	長度(mm)	數量(支)		總數	Kg/M	總重量	V.F.(米²)		備注
							實用	後備				米²/米	Total V.F.	
1	修改長度	ME0000157	50x25x3mm厚鋁通	深灰色TUC51602XL(R)Y-3	6063-T6	5400	116	6	122	1.180	777.38	0.15	98.82	百葉邊框
2	hold未訂	X843331	百葉片	深灰色TUC51602XL(R)Y-3	6063-T5	5450	315	35	350	0.896	1709.12	0.238	453.99	未訂
3	修改C	X84589	Z字料	MILL	6063-T6	3200	553	97	650	0.19	395.20			
4	B	X85535	九字料1	深灰色TUC51602XL(R)Y-3	6063-T6	3650	493	67	560	1.140	2330.16	0.040	81.76	見光位使用
5	修改長度	X84307	九字料2	深灰色TUC51602XL(R)Y-3	6063-T5	5800	162	33	195	0.903	1021.29	0.040	45.24	梗牆位使用
6	修改長度	X84308	壓碼	MILL	6063-T6	5800	98	5	103	0.604	360.83			
7	hold未訂		主企	深灰色TUC51602XL(R)Y-3	6063-T6	3150	207	40	247	4.457	3467.77	0.527	410.03	未開模, 未訂
8	B	PE00E4014	50X6mm厚鋁巴	深灰色TUC51602XL(R)Y-3	6063-T6	5450	338	42	380	0.648	1342.01	0.062	128.40	九字料墊巴用
9		ME0002672	43X30X3鋁槽	MILL	6063-T6	5450	21	5	26	0.788	111.66			梗牆位底部托玻璃
10		PE00E4024	50X4mm厚鋁巴	MILL	6063-T6	5450	30	5	35	0.540	103.01			梗牆位九字料墊巴用
11	B	PE00E4018	50X10mm厚鋁巴	深灰色TUC51602XL(R)Y-3	6063-T6	5800	138	22	160	1.350	1252.80	0.070	64.96	企向有角度位置削料使用
12		X85319	地彈門玉底	深灰色TUC51602XL(R)Y-3	6063-T5	5400	6	2	8	2.276	98.32	0.160	6.91	
13		X85320	地彈門玉頂	深灰色TUC51602XL(R)Y-3	6063-T5	5400	6	2	8	2.276	98.32	0.160	6.91	
14	修改B	X85321	地彈門玉企1	深灰色TUC51602XL(R)Y-3	6063-T5	5400	21	5	26	2.020	283.61	0.218	30.61	
15		X85322	地彈門玉企2	深灰色TUC51602XL(R)Y-3	6063-T5	5400	7	2	9	2.033	98.80	0.205	9.96	由香港確定模号
16	修改長度	X85324	地彈門玉玻線	深灰色TUC51602XL(R)Y-3	6063-T5	5400	69	15	84	0.355	161.03	0.032	14.52	
17		PE0E10013	25X25X3MM鋁角	MILL	6063-T6	5800	5	2	7	0.381	15.47			
18		ME0001961	50X50X3MM鋁角	深灰色TUC51602XL(R)Y-3	6063-T6	5800	76	16	92	0.788	420.48	0.10	53.36	改為50x30x3mm的鋁角百葉玉企邊用
19		LH0081815	15X15X3MM鋁角	MILL	6063-T6	5800	10	5	15	0.236	20.53			企向門框收口件擋膠
20		LH0079547	100X38X3MM鋁角	MILL	6063-T6	5800	53	15	68	1.097	432.66			改為85x33.5x3mm的百葉底部使用
											合計: 14500.4		1405.469	


# J-836 WW4(N TO RH) 鋁料模圖(1)

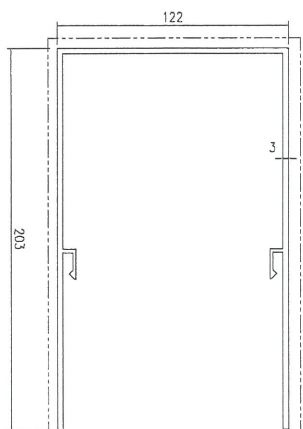



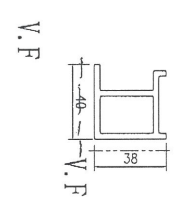


模號: X85535  
名稱: 九字料1  
合金狀態: 6063-T5  
重量: 1.14 KG/M  
V.F.: 40 mm

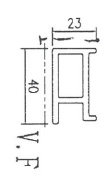


模號: X84307  
名稱: 九字料2  
合金狀態: 6063-T5  
重量: 0.903 KG/M  
V.F.: 40 mm

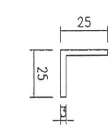


模號: PE0E10013  
名稱: 25x25x3mm鋁角  
合金狀態: 6063-T6  
重量: 0.381 KG/M  
V.F.: mm

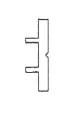


模號: X84308  
名稱: 壓碼  
合金狀態: 6063-T6  
重量: 0.604 KG/M  
V.F.: mm

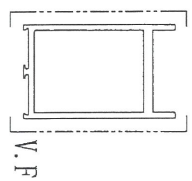


模號: X85320  
名稱: 地彈門玉頂  
合金狀態: 6063-T5  
重量: 2.276 KG/M  
V.F.: 160 mm

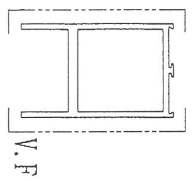


模號: X85319  
名稱: 地彈門玉底  
合金狀態: 6063-T5  
重量: 2.276 KG/M  
V.F.: 160 mm

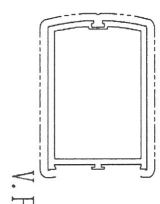

模號: X85321  
名稱: 地彈門玉企1  
合金狀態: 6063-T5  
重量: 2.02 KG/M  
V.F.: 218 mm

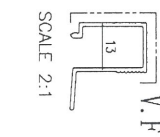

模號: X85324  
名稱: 地彈門玉玻璃線  
合金狀態: 6063-T5  
重量: 0.355 KG/M  
V.F.: 32 mm

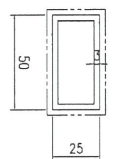

模號: ME0000157  
名稱: 50x25x3mm鋁通  
合金狀態: 6063-T6  
重量: 1.18 KG/M  
V.F.: 150 mm




模號: X84589  
名稱: 7字料  
合金狀態: 6061-T6  
重量: 0.19 KG/M  
V.F.: mm

Handwritten mark: 83


Handwritten mark: 2

# J-836 WW4 (N T0 RH) 鋁料模圖 (2)

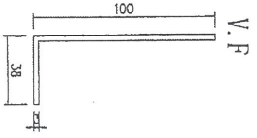


模號: LH0079547  
 名稱: 100x38x3mm 鋁角  
 合金狀態: 6063-T6  
 重量: 1.097 KG/M  
 V.F.: 132 mm  
 (切成85x33.5x3MM 鋁角使用)

模號: LH0081815  
 名稱: 15x15x3mm 鋁角  
 合金狀態: 6063-T6  
 重量: 0.236 KG/M  
 V.F.: mm

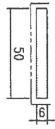


模號: PE00E4014  
 名稱: 50X6mm 厚鋁巴  
 合金狀態: 6063-T6  
 重量: 0.81 KG/M  
 V.F.: 62 mm

模號: X843331  
 名稱: 百葉片  
 合金狀態: 6063-T6  
 重量: 0.896 KG/M  
 V.F.: 238 mm

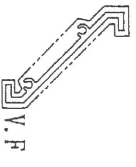


鋁料

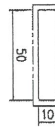


模號: PE00E4018  
 名稱: 50X10mm 厚鋁巴  
 合金狀態: 6063-T6  
 重量: 1.35 KG/M  
 V.F.: 70 mm  
 (切成斜料使用)

模號: X853322  
 名稱: 地彈門玉企2  
 合金狀態: 6063-T5  
 重量: 2.033 KG/M  
 V.F.: 205 mm

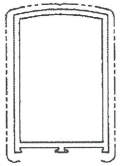

V.F.

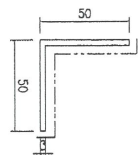

模號: ME0001961  
 名稱: 50x50x3mm 鋁角  
 合金狀態: 6063-T6  
 重量: 0.788 KG/M  
 V.F.: 100mm  
 (切成32x25x3MM 鋁角使用)  
 (切成40x25x3MM 鋁角使用)

模號: PE00E4024  
 名稱: 50X4mm 厚鋁巴  
 合金狀態: 6063-T6  
 重量: 0.54 KG/M  
 V.F.: mm  
 (部分切成40X4mm 厚 鋁巴使用)

