

工程指示 / 要求簡箋(E.I.)

工程指示編號：EI/ 9648 /18 修改版次： E
 工程編號： J836 工程名稱：
 工程項目： WW4 (N-RH) 大貨鋁料 B.M. 修改 E
 收件人： Maggie Lor, 生統 發件人： Joe Chan 日期： 4/12/2018

要求提供 / 確認 事項：

- | | | |
|------------------------------------|-------------------------------------|-------------------------------|
| <input type="checkbox"/> 初步鋁料 B.M. | <input type="checkbox"/> 加工拆圖，然後生產 | <input type="checkbox"/> 尺寸表 |
| <input type="checkbox"/> 正式鋁料 B.M. | <input type="checkbox"/> 技術上資料 / 指示 | <input type="checkbox"/> 報價 |
| <input type="checkbox"/> 配件 B.M. | <input type="checkbox"/> 樣辦或貨品說明書 | <input type="checkbox"/> 分判合約 |
| <input type="checkbox"/> 其他： _____ | | |

內容： 有關物料 X85602 已開模 (EI 9872)，請依
 附件資料，訂購該鋁料回廠。

請在 15/1/2019 前完成上列要求。

附有關圖紙 / 文件：

BM表 1頁，圖紙 3頁

以上項目為：

- 原合約工程包 原合約工程加 / 減賬 新工程報價

原因：-

分發東莞各部門：

- () 生產技術總監 連附件 () 技術部 連附件 () 生產部 連附件 () 機械設計部 連附件
 () 採購部 連附件 () 生產統籌部 連附件 梅軍
 () 質檢部 連附件 () 會計部 連附件 () 報關組 連附件 () 其他 王禮秋 連附件

分發香港各部門：

- () 行政部 連附件 () 會計部 連附件 () 統籌部 連附件 () 工程部地盤科文 連附件
 () 採購部 連附件 () QS 部 連附件 () 維修部 連附件 () 其他 _____ 連附件

傳遞編號： HK 1851/18

發件人簽署：
 項目經理簽署：

工程號: J-836
地盤名稱: 日出康城

項目類別: WW4(N TO RH)

計算: 吳禮瑜
核對: 批准:

日期: 13/8/2018
日期: 日期: 日期:

送呈: 胡哥
A/C Code: 此BM依據 2018-8-08收施工圖 計算

副本:

1398.839

BM編號: EI 9648

修改版次: E

有顏色鋁料(KG): 12812.621

無電鍍鋁料(KG):


1538.155

V.F.總面積(米²):


1398.839

序號	修改內容	物料編號	鋁料名稱	顏色	合金狀態	長度(mm)	數量(支)			重量(KG)			V.F.(米²)		備註
							實用	後備	總數	Kg/M	總重量	米²/米	Total V.F.		
1	修改長度	ME0000157	50x25x3mm厚鋁通	深灰色TUC51602XLR(Y)-3	6063-T6	5400	116	6	122	1.180	777.38	0.15	98.82	百葉邊框	
2	hold 封	X843331	百葉片	深灰色TUC51602XLR(Y)-3	6063-T5	5450	315	35	350	0.896	1709.12	0.238	453.99	未訂	
3	修改C	X84589	Z字料	MILL	6063-T6	3200	553	97	650	0.19	395.20				
4	B	X85535	九字料1	深灰色TUC51602XLR(Y)-3	6063-T6	3650	493	67	560	1.140	2330.16	0.040	81.76	見光位使用	
5	B	X84307	九字料2	深灰色TUC51602XLR(Y)-3	6063-T6	4950	162	33	195	0.903	871.62	0.040	38.61	梗牆位使用	
6	修改長度	X84308	壓碼	MILL	6063-T6	5800	98	5	103	0.604	360.83				
7	E	X85602	主企	深灰色TUC51602XLR(Y)-3	6063-T6	3150	207	40	247	4.457	3467.77	0.527	410.03	已開模,可訂	
8	B	PE00E4014	50X6mm厚鋁巴	深灰色TUC51602XLR(Y)-3	6063-T6	5450	338	42	380	0.648	1342.01	0.062	128.40	九字料墊巴用	
9		ME0002672	43X30X3鋁槽	MILL	6063-T6	5450	21	5	26	0.788	111.66			梗牆位底部托玻璃	
10		PE00E4024	50X4mm厚鋁巴	MILL	6063-T6	5450	30	5	35	0.540	103.01			梗牆位九字料墊巴用	
11	B	PE00E4018	50X10mm厚鋁巴	深灰色TUC51602XLR(Y)-3	6063-T6	5800	138	22	160	1.350	1252.80	0.070	64.96	企向有角度位置削料使用	
12		X85319	地彈門玉底	深灰色TUC51602XLR(Y)-3	6063-T5	5400	6	2	8	2.276	98.32	0.160	6.91		
13		X85320	地彈門玉頂	深灰色TUC51602XLR(Y)-3	6063-T5	5400	6	2	8	2.276	98.32	0.160	6.91		
14	修改B	X85321	地彈門玉企1	深灰色TUC51602XLR(Y)-3	6063-T5	5400	21	5	26	2.020	283.61	0.218	30.61		
15		X85322	地彈門玉企2	深灰色TUC51602XLR(Y)-3	6063-T5	5400	7	2	9	2.033	98.80	0.205	9.96	由香港確定模號	
16	修改長度	X85324	地彈門玉坡線	深灰色TUC51602XLR(Y)-3	6063-T5	5400	69	15	84	0.355	161.03	0.032	14.52		
17		PE0E10013	25X25X3MM鋁角	MILL	6063-T6	5800	5	2	7	0.381	15.47				
18		ME0001961	50X50X3MM鋁角	深灰色TUC51602XLR(Y)-3	6063-T6	5800	76	16	92	0.788	420.48	0.10	53.36	改為50x30x3mm的鋁角百葉玉企边用	
19		LH0081815	15X15X3MM鋁角	MILL	6063-T6	5800	10	5	15	0.236	20.53			企向門框收口件擋膠	
20		LH0079547	100X38X3MM鋁角	MILL	6063-T6	5800	53	15	68	1.097	432.66			改為85x33.5x3mm的百葉底部使用	
											合計:	14350.8	1398.839		

CUSTOMER	HONGKONG CO.	CUSTOMER APPROVAL	CUST PART NO.	X85602
			SECTION NO.	LH0090098

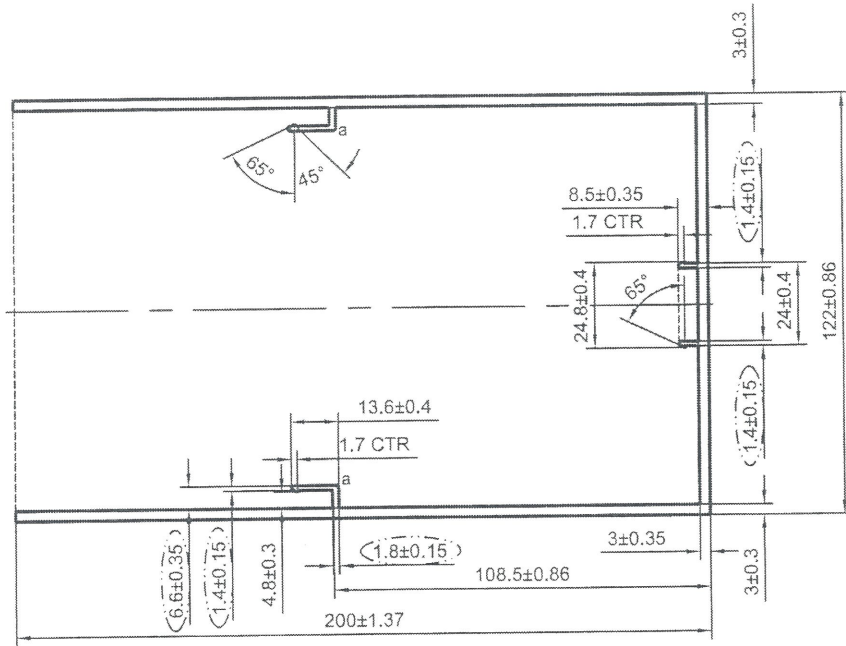

美特鋁質有限公司	
承認圖面	
日期	2018/10/24

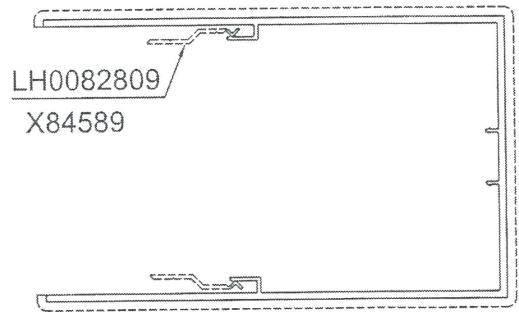

LH0082809
X84589

WW4

a=R0.5

*配合尺寸以实物配合效果为准!


V.F
SCALE 1:3

SIGNATURE GRADEING	HIGH SIGNATURE GRADEING	C.C.DIA(MM)	Ø234.05		PERIMETER (MM)	1129.43	STANDARD	BS EN755	SCALE	1:2
AREA (SQ MM)	1620.56	UNSPECIFIED THICKNESS	-	SURFACE AREA	527.83	ALLOY	6063-T5	VERSION	A	
MASS (KG/M)	4.392	UNSPECIFIED CORNERS	R 0.3	DATE	2018-10-06	APELLATION	-	PAGE OF		
COMPANY ISSUE		A		DRAWN	蔡晓婷	DATE				
				STANDARDIZATION		DATE				
				TO SIGN	陈国提	DATE				
				AUDITING		DATE				
MARKER	MODIFY	FILE NO	SIGNATURE	DATE	APPROV	DATE				


PANASIA ALUMINUM (CHINA) LIMITED

X85602


J-836 WW4 (N TO RH) 鋁料模圖 (1)

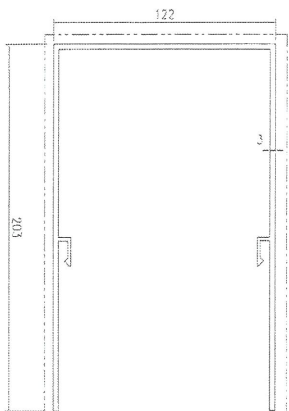


模號: 主企
名稱: 6063-T6
重量: 4.457 KG/M
V.F.: 527 mm

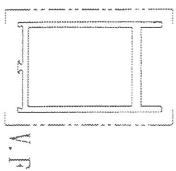


模號: X85320
名稱: 地彈門玉頂
合金狀態: 6063-T5
重量: 2.276 KG/M
V.F.: 160 mm

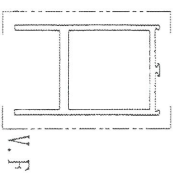


模號: X85319
名稱: 地彈門玉底
合金狀態: 6063-T5
重量: 2.276 KG/M
V.F.: 160 mm

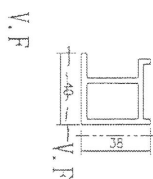


模號: X85535
名稱: 九字料1
合金狀態: 6063-T5
重量: 1.14 KG/M
V.F.: 40 mm

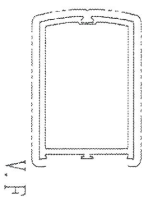


模號: X85321
名稱: 地彈門玉企1
合金狀態: 6063-T5
重量: 2.02 KG/M
V.F.: 218 mm

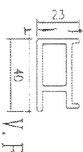


模號: X84307
名稱: 九字料2
合金狀態: 6063-T5
重量: 0.903 KG/M
V.F.: 40 mm

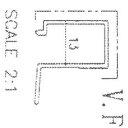

模號: ~~X85322~~ X85324
名稱: 地彈門玉玻線
合金狀態: 6063-T5
重量: 0.355 KG/M
V.F.: 32 mm

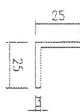

模號: PE0E10013
名稱: 25x25x3mm鋁角
合金狀態: 6063-T6
重量: 0.381 KG/M
V.F.: mm

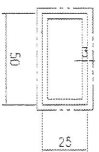

模號: ME0000157
名稱: 50x25x3mm鋁通
合金狀態: 6063-T6
重量: 1.18 KG/M
V.F.: 150 mm




模號: X84308
名稱: 壓碼
合金狀態: 6063-T6
重量: 0.604 KG/M
V.F.: mm



模號: ~~X84588~~ X84589
名稱: Z字料
合金狀態: 6061-T6
重量: 0.19 KG/M
V.F.: mm

J-836 WW4 (N TO RH) 鋁料模圖 (2)

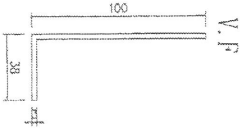

模號: LH0079547

名稱: 100x38x3mm 鋁角

合金狀態: 6063-T6

重量: 1.097 KG/M

V.F.: 132 mm

(切成85X33.5X3MM 鋁角使用)



模號: LH0081815

名稱: 15x15x3mm 鋁角

合金狀態: 6063-T6

重量: 0.236 KG/M

V.F.: mm




模號: PE00E4014

名稱: 50X6mm 厚鋁巴

合金狀態: 6063-T6

重量: 0.81 KG/M

V.F.: 62 mm

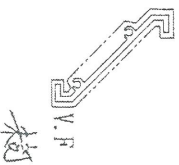


模號: X843331

名稱: 百葉片

合金狀態: 6063-T6

重量: 0.896 KG/M

V.F.: 238 mm

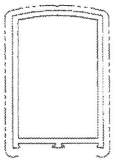


模號: X85322

名稱: 地彈門玉企2

合金狀態: 6063-T5

重量: 2.033 KG/M

V.F.: 205 mm

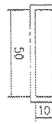

模號: PE00E4018


名稱: 50X10mm 厚鋁巴

合金狀態: 6063-T6

重量: 1.35 KG/M

V.F.: 70 mm

(切成斜料使用)

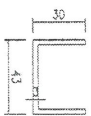


模號: ME0002672

名稱: 43X30X3 鋁槽

合金狀態: 6063-T6

重量: 0.788 KG/M

V.F.: mm

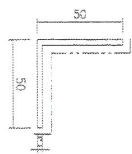

模號: ME0001961

名稱: 50x50x3mm 鋁角

合金狀態: 6063-T6

重量: 0.788 KG/M

V.F.: 100mm

(切成32X25X3MM 鋁角使用)



模號: PE00E4024

名稱: 50X4mm 厚鋁巴

合金狀態: 6063-T6

重量: 0.54 KG/M

V.F.: mm

(部分切成40X4mm 厚 鋁巴使用)