

工程指示 / 要求簡箋(E.I.)

工程指示編號：EI/ 9651 /18 修改版次：A
 工程編號：JB36 工程名稱：日出康城 7期平台
 工程項目：Kindergarten Canopy 大隻鋁料修改 (增加 WW3 Canopy 及 E1 Canopy 玻璃窗).
 收件人：Maggie Lor, 生鏡 發件人：李耀鵬 日期：2018/8/27

要求提供 / 確認 事項：

- () 初步鋁料 B.M. () 加工拆圖，然後生產 () 尺寸表
- () 正式鋁料 B.M. () 技術上資料 / 指示 () 報價
- () 配件 B.M. () 樣辦或貨品說明書 () 分判合約
- () 其他：_____

內容：

現就 鋁料 訂購 有以下 修正：
 XB5543 增加 WW3 Canopy 的 訂量 於 此 單。及
 新增 XB5544 玻璃窗 於 此 單 內。
 煩 請 各 排 訂 購 鋁 料 回 廠。

請在 9/11/2018 前完成上列要求。

附有關圖紙 / 文件：

以上項目為：

- 原合約工程包 原合約工程加 / 減賬 新工程報價

原因：-

分發東莞各部門：

- () 生產技術總監 連附件 () 技術部 連附件 冬雲 () 生產部 連附件 () 機械設計部 連附件
- () 採購部 連附件 () 生產統籌部 連附件 梅 軍
- () 質檢部 連附件 () 會計部 連附件 () 報關組 連附件 () 其他 秋 連附件

分發香港各部門：

- () 行政部 連附件 () 會計部 連附件 () 統籌部 連附件 () 工程部地盤科文 連附件
- () 採購部 連附件 () QS 部 連附件 () 維修部 連附件 () 其他 _____ 連附件

傳遞編號：


HK 1330 / 18

發件人簽署：

項目經理簽署：


3-

CUSTOMER	HONGKONG CO.	CUSTOMER APPROVAL	CUST PART NO.	X85544
			SECTION NO.	LH0089911

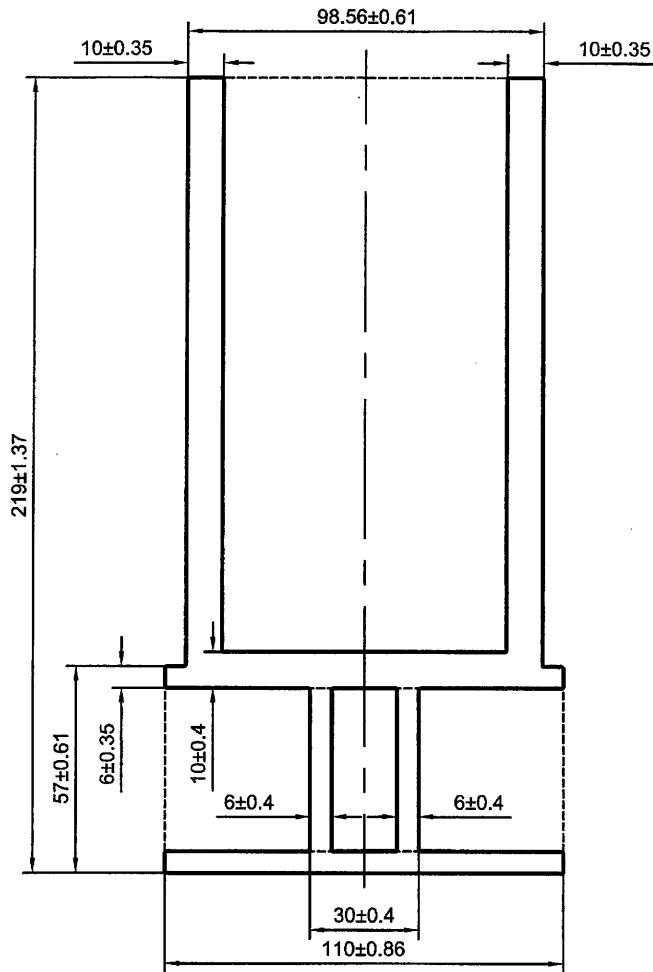

E1 Canopy 用.

美特鋁質有限公司	
承認圖面	
日期	21/08/18

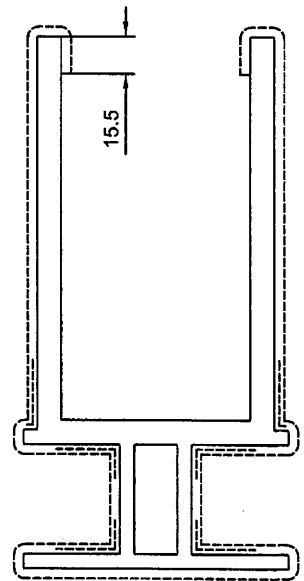

V.F

SCALE 1:3

----- 次要装饰面, 喷涂膜厚不足, 但不露底
 - - - - - 装饰面

*配合尺寸以实物配合效果为准!

SIGNATURE GRADEING	HIGH SIGNATURE GRADEING	C.C.DIA(MM)	Ø242						
AREA (SQ MM)	5414.24	UNSPECIFIED THICKNESS	6±0.35	PERIMETER (MM)	1129.71	STANDARD	GB 5237.1	SCALE	1:2
MASS (KG/M)	14.673	UNSPECIFIED CORNERS	R 0.5	SURFACE AREA	766.58	ALLOY	6063-T6	VERSION	A
COMPANY ISSUE		A	DRAWN	蔡晓婷	DATE	2018-08-20	APPELLATION	-	PAGE OF
			STANDARDIZATION		DATE				
			TO SIGN	陈国提	DATE				
			AUDITING		DATE				
MARKER	MODIFY	FILE NO	SIGNATURE	DATE	APPROV				

PANASIA ALUMINUM (CHINA) LIMITED