

工程指示 / 要求簡箋(E.I.)

工程指示編號：EI/ 9651 /18 修改版次： B
 工程編號： J836 工程名稱： 日出康城 7 期 平台
 工程項目： Kindergarten Canopy 大貨鋁料修改B
 收件人： Maggie Ior, 生統 發件人： Joe Chan 日期： 7/9/2018

要求提供 / 確認 事項：

- () 初步鋁料 B.M. () 加工拆圖，然後生產 () 尺寸表
 () 正式鋁料 B.M. () 技術上資料 / 指示 () 報價
 () 配件 B.M. () 樣辦或貨品說明書 () 分判合約
 () 其他： _____

內容：

現確認鋁料訂購有以下修正：

① X85544 之顏色改為 UCT802607XL(B)-3 (香檳金)

② X85543 其中 6 枝顏色為 UCT802580XL(A)-3 (淺灰)

③ X85543 其餘 6 枝顏色為 UCT802607XL(B)-3 (香檳金)

煩請安排訂購鋁料回廠。

請在 9/11/2018 前完成上列要求。

附有關圖紙 / 文件：

3 頁

以上項目為：

原合約工程包 原合約工程加 / 減賬 新工程報價

原因：-

分發東莞各部門：

- () 生產技術總監 連附件 () 技術部 連附件 () 生產部 連附件 () 機械設計部 連附件
 () 採購部 連附件 () 生產統籌部 連附件 梅軍
 () 質檢部 連附件 () 會計部 連附件 () 報關組 連附件 () 其他 _____ 連附件

分發香港各部門：

- () 行政部 連附件 () 會計部 連附件 () 統籌部 連附件 () 工程部地盤科文 連附件
 () 採購部 連附件 () QS 部 連附件 () 維修部 連附件 () 其他 _____ 連附件


傳遞編號： HK 1425 / 18

發件人簽署：

項目經理簽署：


3-

CUSTOMER	HONGKONG CO.	CUSTOMER APPROVAL	CUST PART NO.	X85544
			SECTION NO.	LH0089911

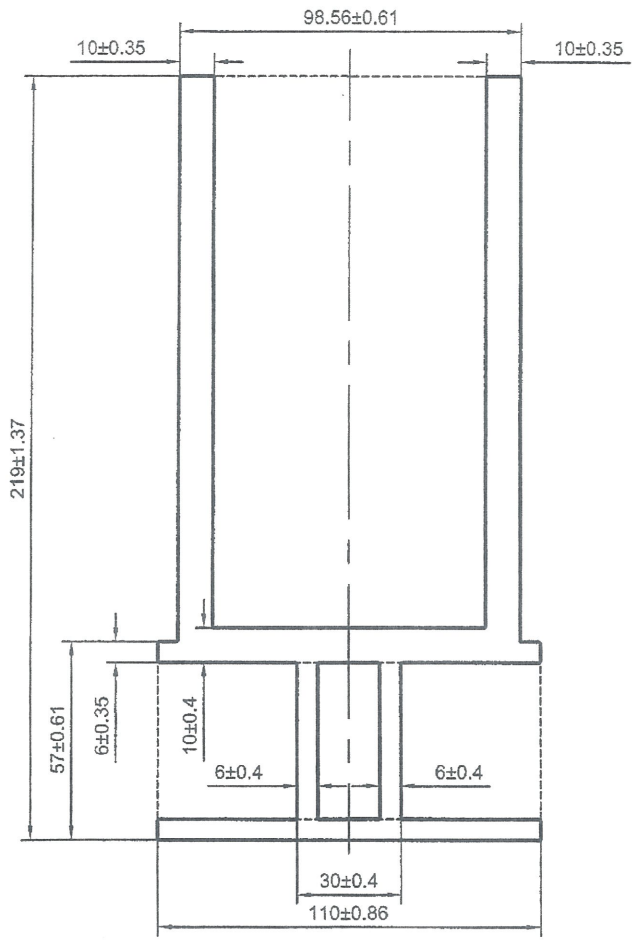

E1 Canopy 用.

美特铝质有限公司	
承認圖面	
日期	21/08/18

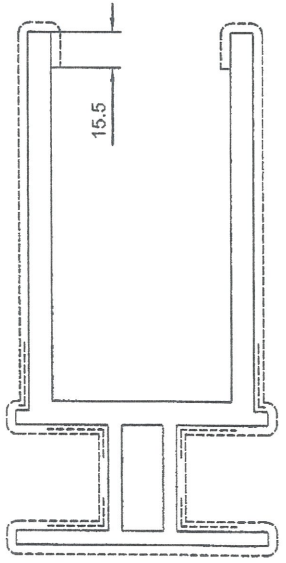

V.F

SCALE 1:3

----- 次要装饰面，喷涂膜厚不足，但不露底
 - - - - - 装饰面

*配合尺寸以实物配合效果为准！

SIGNATURE GRADEING	HIGH SIGNATURE GRADEING	C.C.DIA(MM)	Ø242						
AREA (SQ MM)	5414.24	UNSPECIFIED THICKNESS	6±0.35	PERIMETER (MM)	1129.71	STANDARD	GB 5237.1	SCALE	1:2
MASS (KG/M)	14.673	UNSPECIFIED CORNERS	R 0.5	SURFACE AREA	766.58	ALLOY	6063-T6	VERSION	A
COMPANY ISSUE		A	DRAWN	蔡晓婷	DATE	2018-08-20	APPELLATION	-	PAGE OF
			STANDARDIZATION		DATE				
			TO SIGN	陈国提	DATE				
			AUDITING		DATE				
MARKER	MODIFY	FILE NO	SIGNATURE	DATE	APPROV	DATE			

PANASIA ALUMINUM (CHINA) LIMITED