

以此為準

工程指示 / 要求簡箋(E.I.)

工程指示編號：EI/ 9651 /18 修改版次： C
 工程編號： J836 工程名稱： 日出康城 7 期平台
 工程項目： Kindergarten Canopy & E1 Canopy 鋁料修改 C
 收件人： Maggie Lor, 生統 發件人： Joe Chan 日期： 10/9/2018

要求提供 / 確認 事項：

- | | | |
|------------------------------------|-------------------------------------|-------------------------------|
| <input type="checkbox"/> 初步鋁料 B.M. | <input type="checkbox"/> 加工拆圖，然後生產 | <input type="checkbox"/> 尺寸表 |
| <input type="checkbox"/> 正式鋁料 B.M. | <input type="checkbox"/> 技術上資料 / 指示 | <input type="checkbox"/> 報價 |
| <input type="checkbox"/> 配件 B.M. | <input type="checkbox"/> 樣辦或貨品說明書 | <input type="checkbox"/> 分判合約 |
| <input type="checkbox"/> 其他： _____ | | |

內容： 業主代表於 10/9/2018 經 email 對鋁料顏色作出最終
 確認。請依附件資料安排訂購鋁料回廠。

請在 9/11/2018 前完成上列要求。

附有關圖紙 / 文件：

3頁

以上項目為：

- 原合約工程包 原合約工程加 / 減賬 新工程報價

原因：-

分發東莞各部門：

- () 生產技術總監 連附件 () 技術部 連附件 () 生產部 連附件 () 機械設計部 連附件
 () 採購部 連附件 (✓) 生產統籌部 連附件 梅, 軍
 () 質檢部 連附件 () 會計部 連附件 () 報關組 連附件 () 其他 _____ 連附件

分發香港各部門：

- () 行政部 連附件 () 會計部 連附件 () 統籌部 連附件 () 工程部地盤科文 連附件
 () 採購部 連附件 () QS 部 連附件 () 維修部 連附件 () 其他 _____ 連附件

傳遞編號：

HK 1436/18

發件人簽署：

項目經理簽署：



美特鋁質有限公司
MDT Aluminium Fabricator Ltd.


工程號: J-836
 地盤名稱: 日出康城7期平台
 項目類別: CANOPY AT KINDERGARTEN
 計算: 胡冬雲
 核對: 劉春
 日期: 2018.08.18
 日期: 2018.08.20
 送呈: 胡哥
 副本:

廠用鋁型材B.M.表
 項目類別: CANOPY AT KINDERGARTEN
 批准:
 日期:

序號	修改標示	物料編號	鋁料名稱	顏色	合金狀態	長度		數量 (支)		重量 (Kgs)		V.F. (米 ²)		備注
						(mm)	實用	後備	總數	Kg/M	總重量	米 ² /米	Total V.F.	
1	A增加數量	X85543	玻璃骨	TUC51602XL(RY)-3	6063-T6	4600	10	1	11	11.33	573.298	0.73	36.938	Kindergarten及WW3 Canopy用
2		X85534	加力骨	MILL	6063-T6	5200	16	1	17	1.055	93.262		0.000	
3		50x50x3鋁角		MILL	6063-T6	5100	20	2	22	0.789	88.526		0.000	
4	修改C	X85544	玻璃骨	TUC 51602XL(RY)-3	6063-T6	4800	3	1	4	14.673	281.722	0.767	14.726	E1 Canopy用 (深灰)
	修改C	X85543		TUC51602 XL(RY)-3	6063-T6	4600	5	1	6					Kindergarten 用 (深灰)
	修改C	X85543		TUC51602XL(RY)-3	6063-T6	4600	5	1	6					WW3 用 (深灰)
合計:							54				1036.81		51.664	


3-

CUSTOMER	HONGKONG CO.	CUSTOMER APPROVAL	CUST PART NO.	X85544
			SECTION NO.	LH0089911

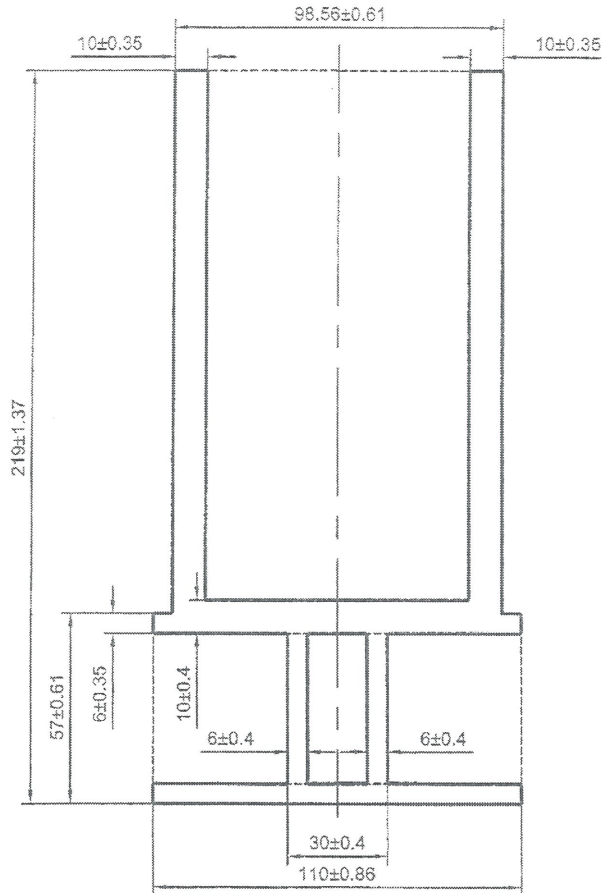

E1 Canopy 用.

美特鋁質有限公司	
承認圖面	
日期	21/08/18

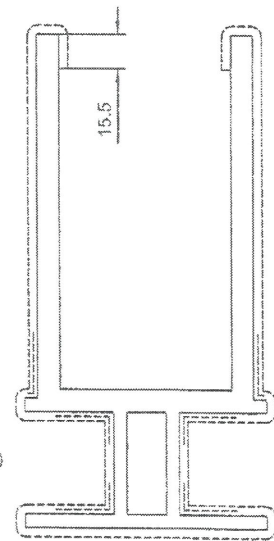

SCALE 1:3

----- 次要裝飾面，噴塗膜厚不足，但不露底
 - - - - - 裝飾面

*配合尺寸以实物配合效果为准！

SIGNATURE GRADEING	HIGH SIGNATURE GRADEING	C.C.DIA(MM)	Ø242						
AREA (SQ MM)	5414.24	UNSPECIFIED THICKNESS	6±0.35	PERIMETER (MM)	1129.71	STANDARD	GB 5237.1	SCALE	1:2
MASS (KG/M)	14.673	UNSPECIFIED CORNERS	R 0.5	SURFACE AREA	766.58	ALLOY	6063-T6	VERSION	A
COMPANY ISSUE		A	DRAWN	蔡晓婷	DATE	2018-08-20	APPELLATION	PAGE OF	
			STANDARDIZATION		DATE				
			TO SIGN	陈国提	DATE				
			AUDITING		DATE				
MARKER	MODIFY	FILE NO	SIGNATURE	DATE	APPROV	DATE			

PANSIA ALUMINUM (CHINA) LIMITED