



工程指示 / 要求簡箋(E.I.)

工程指示編號：EI/ 9686 /18 修改版次：
 工程編號：JB36 工程名稱：日出康城 7期平台
 工程項目：WW4 下台用角碼及鐵板
 收件人：Maggie Lor 發件人：李耀輝 日期：2018/8/29

要求提供 / 確認 事項：

- | | | |
|------------------------------------|-------------------------------------|-------------------------------|
| <input type="checkbox"/> 初步鋁料 B.M. | <input type="checkbox"/> 加工拆圖，然後生產 | <input type="checkbox"/> 尺寸表 |
| <input type="checkbox"/> 正式鋁料 B.M. | <input type="checkbox"/> 技術上資料 / 指示 | <input type="checkbox"/> 報價 |
| <input type="checkbox"/> 配件 B.M. | <input type="checkbox"/> 樣辦或貨品說明書 | <input type="checkbox"/> 分判合約 |
| <input type="checkbox"/> 其他：_____ | | |

內容：

因地盤回報 WW4 下台已收場位置有矢有高低出入，
 現訂購角碼及鐵板，送地盤 於安裝 WW4 在通時用

請在 2018/9/15 前完成上列要求。

附有關圖紙 / 文件：

2 頁

以上項目為：

- 原合約工程包 原合約工程加 / 減賬 新工程報價

原因：-

分發東莞各部門：

- () 生產技術總監 連附件 () 技術部 連附件 () 生產部 連附件 () 機械設計部 連附件
 () 採購部 連附件 () 生產統籌部 連附件
 () 質檢部 連附件 () 會計部 連附件 () 報關組 連附件 () 其他 _____ 連附件


分發香港各部門：

- () 行政部 連附件 () 會計部 連附件 () 統籌部 連附件 () 工程部地盤科文 連附件 豪
 () 採購部 連附件 () QS 部 連附件 () 維修部 連附件 () 其他 _____ 連附件

傳遞編號：


發件人簽署：

項目經理簽署：

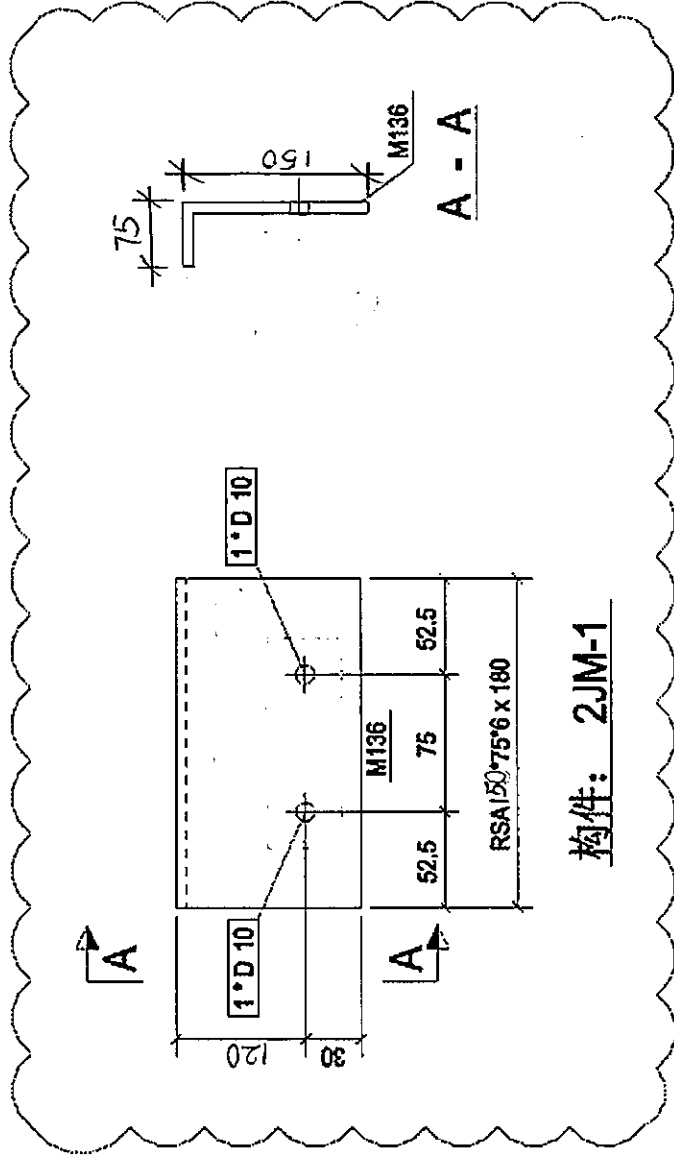

数量: 120 隻

熱浸鍍

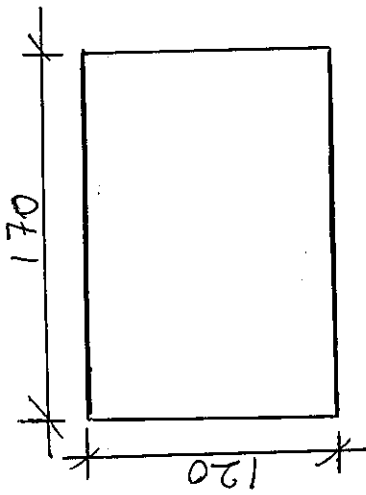

170 x 120 鋁板 (厚度及數量見表)

熱浸鋅

編號	T (mm)	數量
TB-01	5	40
TB-02	10	40
TB-03	16	10

總數 90 隻鋁板