



工程指示 / 要求簡箋(E.I.)

工程指示編號：EI/ 9706 /18 修改版次： B  
 工程編號： JB36 工程名稱： 日出康城 7期平台  
 工程項目： WW2 廠用配件修改。  
 收件人： 生統 發件人： 李健倫 日期： 2018/10/22.

□要求提供 / □確認 事項：

- |                                    |                                     |                               |
|------------------------------------|-------------------------------------|-------------------------------|
| <input type="checkbox"/> 初步鋁料 B.M. | <input type="checkbox"/> 加工拆圖，然後生產  | <input type="checkbox"/> 尺寸表  |
| <input type="checkbox"/> 正式鋁料 B.M. | <input type="checkbox"/> 技術上資料 / 指示 | <input type="checkbox"/> 報價   |
| <input type="checkbox"/> 配件 B.M.   | <input type="checkbox"/> 樣辦或貨品說明書   | <input type="checkbox"/> 分判合約 |
| <input type="checkbox"/> 其他：_____  |                                     |                               |

內容：

備後附件資料，另排訂題 B27 - G01A 機係

請在 2018/10/31 前完成上列要求。

附有關圖紙 / 文件：

3頁

以上項目為：

- 原合約工程包                       原合約工程加 / 減賬                       新工程報價

原因：-

分發東莞各部門：

- ( ) 生產技術總監 □連附件    ( ) 技術部    □連附件    ( ) 生產部    □連附件    ( ) 機械設計部 □連附件  
 ( ) 採購部    □連附件    ( ) 生產統籌部 □連附件 楊.軍.  
 ( ) 質檢部    □連附件    ( ) 會計部    □連附件    ( ) 報關組    □連附件    ( ) 其他 \_\_\_\_\_ □連附件

分發香港各部門：

- ( ) 行政部 □連附件    ( ) 會計部 □連附件    ( ) 統籌部 □連附件    ( ) 工程部地盤科文 □連附件  
 ( ) 採購部 □連附件    ( ) QS 部    □連附件    ( ) 維修部 □連附件    ( ) 其他 \_\_\_\_\_ □連附件

傳遞編號：


HK 1609 /18

發件人簽署：

項目經理簽署：

9706


美特鋁質有限公司		工程號: J-836		計算:		胡冬雲		日期: 2018.09.21		送呈: 胡哥	
MIDI Aluminium Fabricator Ltd.		地盤名稱: 日出康城7期平台		核對:		劉春		日期: 2018.09.22		副本:	
廠用配件B.M.表		項目類別: WW2		批准:				日期:			
BM編號:		A/C Code: B								此BM依據EJ/9446/18施工圖資料計算BM	
序號	修改標示	配件圖號	物料編號	配件名稱	顏色	實用	後備	總數	單位	備注	
1				ø3.5實軸心	不鏽鋼	50	5	55	米	用於組裝小梗窗用	
2				3/16"x3/8"平頭機絲	A4-70	2240	100	2340	粒	組裝玻璃骨/窗玉用	
3				3/16"x5/16"平頭機絲	A4-70	900	50	950	粒	組裝小梗框位用	
4				#8x3/8"平頭鋼牙	A4-70	340	20	360	粒	橫外室蓋封口用	
5	B		227-G01A	01膠條	黑色	1200	50	1250	米	玻璃骨位用	
6				02膠條	黑色	500	20	520	米	窗玉位用	
7			719-GK01-001	03膠條	黑色	200	10	210	米	企玉用/頂玉用	
8			826-G0B	04膠條	黑色	900	50	950	米	企外蓋/企玉用	
9			805-GS-B12	DC983結構膠	黑色	2		2	組	178升/組	
10				皺紋膠紙		130	5	135	卷	20米/卷 (雙面都要)	
11			NITTO NO.500	雙面貼8(寬)x8(高)	黑色	1300	50	1350	米	玻璃位用	
12				D.C.791防水膠	古銅色	60	5	65	支	玻璃側用/300ML/每支	
13				35x2(高)墊塊(L=30mm)	黑色	1700	100	1800	支	玻璃側用, @500C/C	
14				35x3(高)墊塊(L=30mm)	黑色	520	100	620	支	玻璃側用, @500C/C	
15				33x6(高)墊塊(L=30mm)	黑色	180	10	190	支	玻璃側用, @500C/C	
16				靜電膠紙	透明	6.0	1	7.0	卷	1.25Mx200M一卷, 保護玻璃用 (雙面都用)	
17				中空膠板	白色	168	5	173	塊	1.5MX3M(包裝玻璃室外面)	
18				泡泡膠紙	白色	10	1	11	卷	1mX100m一卷 (散料包裝用)	
19				透明膠紙	透明	30	2	32	卷	45m/卷 (配泡膠紙散料包裝用)	
20				四寸保護膠紙	白色	200	10	210	卷	23m/卷	
21				三寸保護膠紙	白色	200	10	210	卷	23m/卷	
22				二寸保護膠紙	白色	200	10	210	卷	23m/卷	

	美特鋁質有限公司	工程號: J-836	計算:	胡冬雲	日期:	2018.09.21	送呈:	胡哥		
	MIDI Aluminum Fabricator Ltd.	地盤名稱: 日出康城7期平台	核對:	劉春	日期:	2018.09.22	副本:			
廠用配件B.M.表		項目類別: WW2	批准:		日期:					
BM編號:		A/C Code: A	此BM依據EI/9446/18施工圖資料計算BM							
序號	修改標示	配件圖號	物料編號	配件名稱	顏色	實用	後備	總數	單位	備注
23				一寸保護膠紙	白色	200	10	210	卷	23m/卷


美特鋁質 有限公司  
MIDI Aluminium Fabricator Ltd.

工程號 J-836 地盤 日出康城

防水膠條請香港同事確定型號

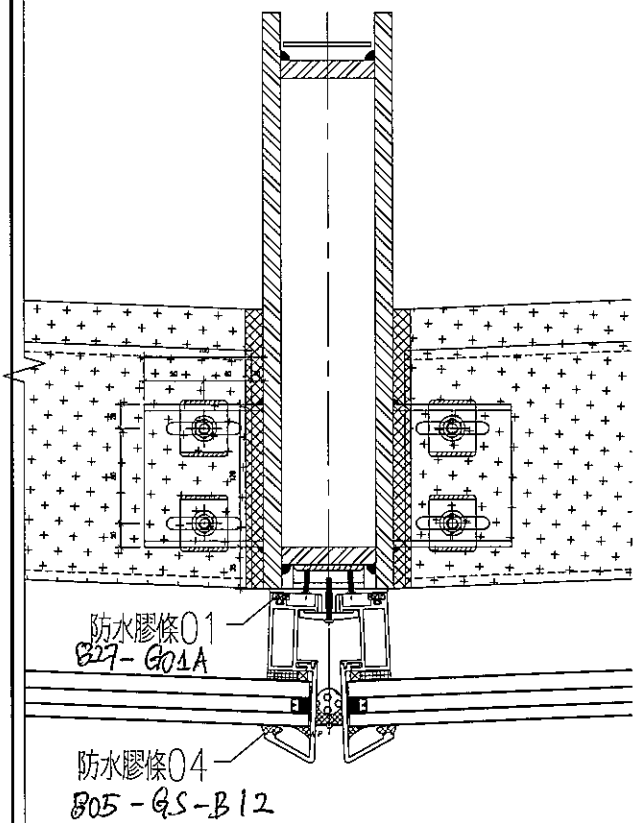

1 HORIZONTAL DETAIL  
5001 (ALL R.C. STRUCTURAL INFORMATION UNDER SEPARATED SUBMISSION)  
(REFER TO DWG 1/3002 & 1/3003)

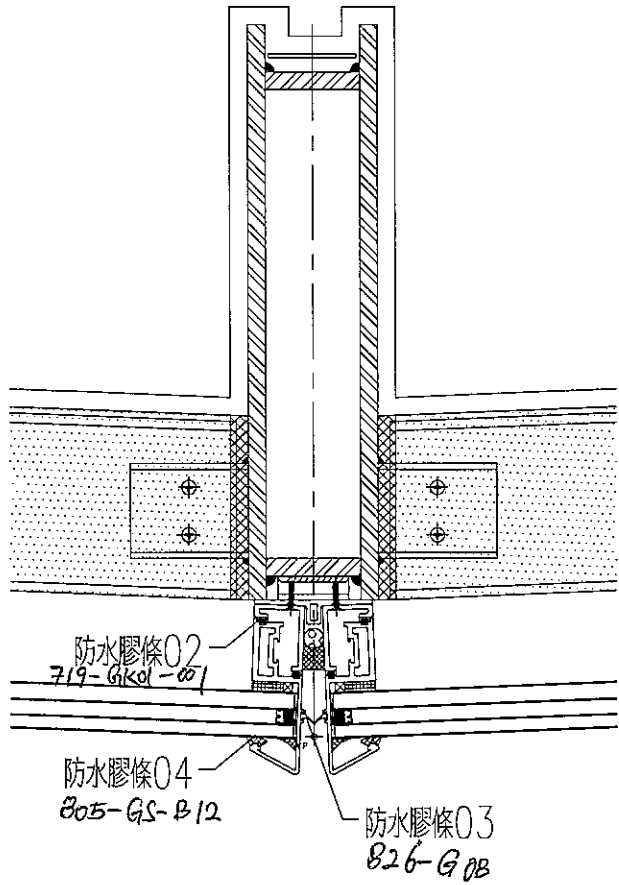

1 HORIZONTAL DETAIL  
5002 (ALL R.C. STRUCTURAL INFORMATION UNDER SEPARATED SUBMISSION)  
(REFER TO DWG 1/3001)

名稱	穿膠圈	制圖	胡冬雲	2018.8.30	修改	-		
材料	Santoprene	復核	-	-	日期	-		
顏色	XXXX	批准			圖號	J836-GL01		