



工程指示 / 要求簡箋(E.I.)

工程指示編號：EI/ 9709 /18 修改版次： A
 工程編號： J836 工程名稱： 日出康城7期平台
 工程項目： E1 Canopy & Window wall 大貨 鋁料 B.M. 修改 A
 收件人： Maggie Lor, 生統 發件人： Joe Chan 日期： 7/9/2018

要求提供 / 確認 事項：

- | | | |
|------------------------------------|-------------------------------------|-------------------------------|
| <input type="checkbox"/> 初步鋁料 B.M. | <input type="checkbox"/> 加工拆圖，然後生產 | <input type="checkbox"/> 尺寸表 |
| <input type="checkbox"/> 正式鋁料 B.M. | <input type="checkbox"/> 技術上資料 / 指示 | <input type="checkbox"/> 報價 |
| <input type="checkbox"/> 配件 B.M. | <input type="checkbox"/> 樣辦或貨品說明書 | <input type="checkbox"/> 分判合約 |
| <input type="checkbox"/> 其他： _____ | | |

內容：

現確認 鋁料訂購有以下修正：

① PEOE10015 之顏色 改為 UCT802607XL(B)-3 (香檳金)

煩訂安排訂購 鋁料回廠

請在 30/9/2018 前完成上列要求。

附有關圖紙 / 文件：

2頁

以上項目為：

- 原合約工程包 原合約工程加 / 減賬 新工程報價

原因：-

分發東莞各部門：

- () 生產技術總監 連附件 () 技術部 連附件 () 生產部 連附件 () 機械設計部 連附件
 () 採購部 連附件 () 生產統籌部 連附件 梅軍
 () 質檢部 連附件 () 會計部 連附件 () 報關組 連附件 () 其他 _____ 連附件


分發香港各部門：

- () 行政部 連附件 () 會計部 連附件 () 統籌部 連附件 () 工程部地盤科文 連附件
 () 採購部 連附件 () QS 部 連附件 () 維修部 連附件 () 其他 _____ 連附件

傳遞編號： HK 1424/18

發件人簽署：

項目經理簽署：

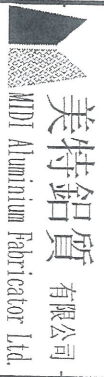


美特鋁質有限公司
MTD Aluminium Fabricator Ltd.

工程號: J-836
地盤名稱: 日出康城
項目類別: WINDOW WALL & CANOPY
計算: 黃漢卿
核對: 王禮秋
日期: 30/8/2018
送呈: 胡哥
副本:
日期: 30/8/2018
A/C Code:
此BM依據 收 2018-08-08 施工圖圖 計算


BM編號:
修改版次:
有顏色鋁料(Kg): 875.171
無電鍍鋁料(Kg): 148.686
V.F.總面積(米²): 79.635

序號	修改內容	物料編號	鋁料名稱	顏色	合金狀態	數量 (支)			重量 (Kg)		V.F. (米²)		備注	
						長度 (mm)	實用	後備	總數	Kg/M	總重量	米²/米		Total V.F.
1		X85535	九字料1	TUC51602XL(R)Y-3 深灰色	6063-T6	5800	16	4	20	1.140	132.240	0.084	9.744	
2		X84307	九字料2	TUC51602XL(R)Y-3 深灰色	6063-T6	5800	4	2	6	0.903	31.424	0.069	2.401	
3		X85319	地彈門玉底	TUC51602XL(R)Y-3 深灰色	6063-T6	5400	2	1	3	2.276	36.871	0.160	2.592	
4		X85320	地彈門玉頂	TUC51602XL(R)Y-3 深灰色	6063-T6	5400	2	1	3	2.276	36.871	0.160	2.592	
5		X85321	地彈門玉企	TUC51602XL(R)Y-3 深灰色	6063-T6	5400	8	2	10	2.020	109.080	0.218	11.772	
6		X85322	地彈門玉企	TUC51602XL(R)Y-3 深灰色	6063-T6	5400	8	2	10	2.020	109.080	0.218	11.772	
7		X85324	地彈門玉坡線	TUC51602XL(R)Y-3 深灰色	6063-T6	5400	24	6	30	0.355	57.510	0.032	5.184	
8		X85524	雨棚材料	TUC51602XL(R)Y-3 深灰色	6063-T6	5800	3	1	4	14.673	34.014	0.766	17.771	雨棚玻璃前後包邊用
9	修改A	PE0E10015	40x40x3mm鋁角	VCT 802607XL(B)3	6063-T6	5800	5	1	6	0.623	21.680	0.086	2.993	雨棚玻璃前後包邊用
10		X84308	雙邊壓碼	MILL	6063-T6	5800	4	1	5	0.604	17.516	0.086	2.494	
11		X85534	加強筋	MILL	6063-T6	6000	18	2	20	1.055	126.600	0.086	10.320	鋁板加強筋
12		ME0001961	50x50x3mm鋁角	MILL	6063-T6	5800	1	0	1	0.788	4.570	0.000	0.000	碼仔
						合計:				1023.9		79.635		


J-836 WINDOW WALL&CANOPY 鋁料模圖 (1) E1

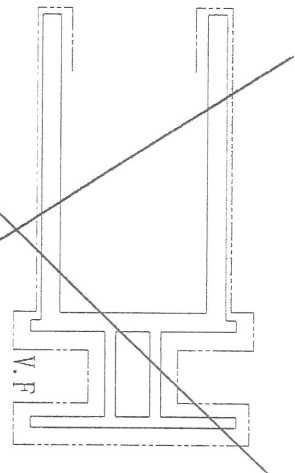


模號: X85544
 名稱: 雨棚框料
 合金狀態: 6063-T6
 重量: 14.673 KG/M
 V.F.F.: 766.6 mm

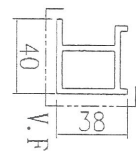

模號: X85535
 名稱: 九字料1
 合金狀態: 6063-T6
 重量: 1.14 KG/M
 V.F.F.: 84 mm

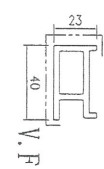


模號: X84307
 名稱: 九字料2
 合金狀態: 6063-T6
 重量: 0.903 KG/M
 V.F.F.: 69 mm

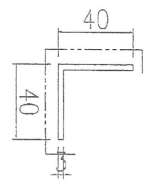


模號: PE0E10015
 名稱: 40X40X3MM鋁角
 合金狀態: ~~6063-T6~~ 6063-T6
 重量: 0.623 KG/M
 V.F.F.: 86 mm




模號: X84308
 名稱: 壓碼
 合金狀態: 6063-T6
 重量: 0.604 KG/M
 V.F.F.: mm

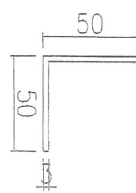


模號: ME0001961
 名稱: 50X50X3MM鋁角
 合金狀態: 6063-T6
 重量: 0.788 KG/M
 V.F.F.: 0 mm
 (碼仔料)

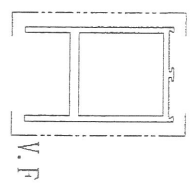


模號: X85319
 名稱: 地彈門玉底
 合金狀態: 6063-T6
 重量: 2.276 KG/M
 V.F.F.: 160 mm

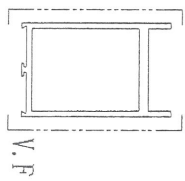


模號: X85320
 名稱: 地彈門玉頂
 合金狀態: 6063-T6
 重量: 2.276 KG/M
 V.F.F.: 160 mm

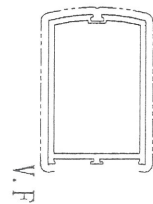

模號: X85321
 名稱: 地彈門玉企
 合金狀態: 6063-T6
 重量: 2.02 KG/M
 V.F.F.: 218 mm

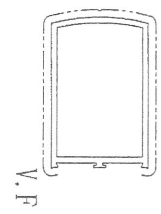

模號: X85322
 名稱: 地彈門玉企
 合金狀態: 6063-T6
 重量: 2.03 KG/M
 V.F.F.: 218 mm

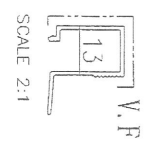

模號: X85324
 名稱: 地彈門玉玻線
 合金狀態: 6063-T6
 重量: 0.355 KG/M
 V.F.F.: 32 mm

SCALE 2:1