

以此為準

工程指示 / 要求簡箋(E.I.)

工程指示編號：EI/ 9709 /18 修改版次： B
 工程編號： J836 工程名稱： 日出康城 7 期平台
 工程項目： E1 Canopy + window wall 大貨鋁料 B.M. 修改 B
 收件人： Maggie Lor, 生統 發件人： Joe Chan 日期： 10/9/2018

要求提供 / 確認 事項：

- | | | |
|---|-------------------------------------|-------------------------------|
| <input type="checkbox"/> 初步鋁料 B.M. | <input type="checkbox"/> 加工拆圖，然後生產 | <input type="checkbox"/> 尺寸表 |
| <input checked="" type="checkbox"/> 正式鋁料 B.M. | <input type="checkbox"/> 技術上資料 / 指示 | <input type="checkbox"/> 報價 |
| <input type="checkbox"/> 配件 B.M. | <input type="checkbox"/> 樣辦或貨品說明書 | <input type="checkbox"/> 分判合約 |
| <input type="checkbox"/> 其他： _____ | | |

內容：

請依附件資料，訂購鋁料回廠

請在 12/10/2018 前完成上列要求。

附有關圖紙 / 文件：

2 頁

以上項目為：

- 原合約工程包 原合約工程加 / 減賬 新工程報價

原因：-

分發東莞各部門：

- () 生產技術總監 連附件 () 技術部 連附件 () 生產部 連附件 () 機械設計部 連附件
 () 採購部 連附件 () 生產統籌部 連附件 梅軍
 () 質檢部 連附件 () 會計部 連附件 () 報關組 連附件 () 其他 _____ 連附件

分發香港各部門：

- () 行政部 連附件 () 會計部 連附件 () 統籌部 連附件 () 工程部地盤科文 連附件
 () 採購部 連附件 () QS 部 連附件 () 維修部 連附件 () 其他 _____ 連附件

傳遞編號：

HK 1437/18


發件人簽署：

項目經理簽署：


鋁型材B.M.表

BM編號:		修改版次:		工程號:	J-836	計算:	黃漢卿	日期:	30/8/2018	送呈:	胡哥	副本:		
項目類別:		修改版次:		地盤名稱:	日出康城	核對:	王禮秋	日期:	30/8/2018	A/C Code:				
有顏色鋁料(Kg):		無電鍍鋁料(Kg):		WINDOW WALL&CANOPY		批准:		日期:		此BM依據 收 2018-08-08 施工圖圖 計算			79.635	
序號	修改內容	物料編號	鋁料名稱	顏色	合金狀態	長度 (mm)	數量 (支)			重量 (Kg)		V.F. (米 ²)		備注
1		X85535	九字料1	TUC51602X(L)RV-3 深灰色	6063-T6	5800	實用	後備	總數	Kg/M	總重量	米 ² /米	Total V.F.	
2		X84307	九字料2	TUC51602X(L)RV-3 深灰色	6063-T6	5800	4	2	6	0.903	31.424	0.069	2.401	
3	修改B	X85319	地彈門玉底	TUC51602X(L)RV-3 深灰色	6063-T5	5400	2	1	3	2.276	36.871	0.160	2.592	
4	修改B	X85320	地彈門玉頂	TUC51602X(L)RV-3 深灰色	6063-T5	5400	2	1	3	2.276	36.871	0.160	2.592	
5	修改B	X85321	地彈門玉企	TUC51602X(L)RV-3 深灰色	6063-T5	5400	8	2	10	2.020	109.080	0.218	11.772	
6	修改B	X85322	地彈門玉企	TUC51602X(L)RV-3 深灰色	6063-T5	5400	8	2	10	2.020	109.080	0.218	11.772	
7	修改B	X85324	地彈門玉玻線	TUC51602X(L)RV-3 深灰色	6063-T5	5400	24	6	30	0.355	57.510	0.032	5.184	
8		X85534	兩側掛掛料	TUC51602X(L)RV-3 深灰色	6063-T6	5800	3	1	4	14.673	340.212	0.766	17.771	24A G1 96-1A
9	修改A	PE0E10015	40x40x3mm鋁角	UCT 802607X(L)B3	6063-T6	5800	5	1	6	0.623	21.680	0.086	2.993	兩側玻璃前後包邊用
10		X84308	雙邊壓碼	MILL	6063-T6	5800	4	1	5	0.604	17.516	0.086	2.494	
11		X85534	加強筋	MILL	6063-T6	6000	18	2	20	1.055	126.600	0.086	10.320	鋁板加強筋
12		ME0001961	50x50x3mm鋁角	MILL	6063-T6	5800	1	0	1	0.788	4.570	0.000	0.000	碼仔
							合計:			1093.9	合計:		79.635	


J-836 WINDOW WALL&CANOPY鋁料模圖(1) E1

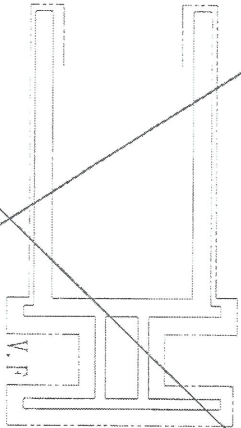


模號: X85544
名稱: 雨棚框料
合金狀態: 6063-T6
重量: 14.673 KG/M
V.F.: 766.6 mm

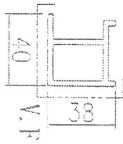

模號: X85535
名稱: 九字料1
合金狀態: 6063-T6
重量: 1.14 KG/M
V.F.: 84 mm

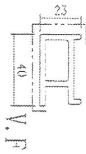


模號: X84307
名稱: 九字料2
合金狀態: 6063-T6
重量: 0.903 KG/M
V.F.: 69 mm

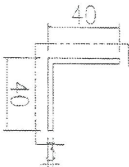


模號: PE0E10015
名稱: 40X40X3MM鋁角
合金狀態: ~~6063-T6~~ 6063-T6
重量: 0.623 KG/M
V.F.: 86 mm




模號: X84308
名稱: 壓碼
合金狀態: 6063-T6
重量: 0.604 KG/M
V.F.: mm

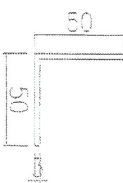


模號: ME0001961
名稱: 50X50X3MM鋁角
合金狀態: 6063-T6
重量: 0.788 KG/M
V.F.: 0 mm
(碼仔料)

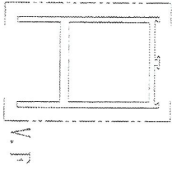


模號: X85319
名稱: 地彈門玉底
合金狀態: 6063-T6
重量: 2.276 KG/M
V.F.: 160 mm

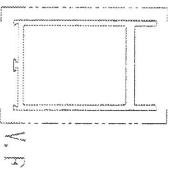

模號: X85320
名稱: 地彈門玉頂
合金狀態: 6063-T6
重量: 2.276 KG/M
V.F.: 160 mm

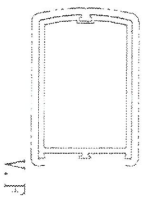

模號: X85321
名稱: 地彈門玉企
合金狀態: 6063-T6
重量: 2.02 KG/M
V.F.: 218 mm

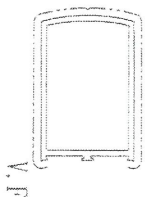

模號: X85322
名稱: 地彈門玉企
合金狀態: 6063-T6
重量: 2.03 KG/M
V.F.: 218 mm



模號: X85324
名稱: 地彈門玉玻璃線
合金狀態: 6063-T6
重量: 0.355 KG/M
V.F.: 32 mm

SCALE 2:1