



工程指示 / 要求簡箋(E.I.)

工程指示編號：EI/ 9747 /18 修改版次：A
 工程編號：JB36 工程名稱：日出康城 7期平台
 工程項目：WW4(N-RH)地盤用防水片
 收件人：生系統 發件人：Joe Chan 日期：29/10/2018

要求提供 / 確認 事項：

- | | | |
|------------------------------------|-------------------------------------|-------------------------------|
| <input type="checkbox"/> 初步鋁料 B.M. | <input type="checkbox"/> 加工拆圖，然後生產 | <input type="checkbox"/> 尺寸表 |
| <input type="checkbox"/> 正式鋁料 B.M. | <input type="checkbox"/> 技術上資料 / 指示 | <input type="checkbox"/> 報價 |
| <input type="checkbox"/> 配件 B.M. | <input type="checkbox"/> 樣辦或貨品說明書 | <input type="checkbox"/> 分判合約 |
| <input type="checkbox"/> 其他：_____ | | |

內容：請依附件資料，生產防水片，完成
 生產後，依地盤指示送地盤
 (鍍水處理) *不用刷瀝青油

請在 3/12/2018 前完成上列要求。

附有關圖紙 / 文件：12頁 + B頁位置圖

以上項目為：

- 原合約工程包 原合約工程加 / 減賬 新工程報價

原因：-

分發東莞各部門：

- () 生產技術總監 連附件 () 技術部 連附件 () 生產部 連附件 () 機械設計部 連附件
 () 採購部 連附件 (✓) 生產統籌部 連附件 梅軍
 () 質檢部 連附件 () 會計部 連附件 () 報關組 連附件 (✓) 其他 秋 連附件

分發香港各部門：

- () 行政部 連附件 () 會計部 連附件 () 統籌部 連附件 () 工程部地盤科文 連附件
 () 採購部 連附件 () QS 部 連附件 () 維修部 連附件 () 其他 _____ 連附件




傳遞編號：HK 1646 / 1B.

發件人簽署：

項目經理簽署：

BM編號:		工程號:	J-836	計算:	吳禕瑜	日期:	28/08/2018	送呈:	胡哥		
地盤名稱:		日出康城	核對:	王禮秋	日期:	28/08/2018	副本:				
項目類別:		WW4(N TO RH)	批准:								
修改版次:		A	A/C Code:	總面積:		156.020	總重量:	634.22	此BM依據大圖計算		
序號	鋁板圖號	鋁板名稱	顏色	實用	後備	總數	總重量	總展開面積		備註	
								單件展開面積	單件V.F.		
							平方米		平方米		
1	A	J836-FS-25	1.5mm厚鋁板	鉻化	119	0	119	0.405	48.205	0.000	0.000
2	A	J836-FS-25a	1.5mm厚鋁板	鉻化	1	0	1	0.107	0.107	0.000	0.000
3	A	J836-FS-26	1.5mm厚鋁板	鉻化	119	0	119	0.608	72.397	0.000	0.000
4	A	J836-FS-26a	1.5mm厚鋁板	鉻化	1	0	1	0.160	0.160	0.000	0.000
5	A	J836-FS-28	1.5mm厚鋁板	鉻化	5	0	5	0.307	1.533	0.000	0.000
6	A	J836-FS-28a	1.5mm厚鋁板	鉻化	2	0	2	0.358	0.715	0.000	0.000
7	A	J836-FS-28b	1.5mm厚鋁板	鉻化	56	0	56	0.324	18.120	0.000	0.000
8	A	J836-FS-28c	1.5mm厚鋁板	鉻化	2	0	2	0.218	0.436	0.000	0.000
9	A	J836-FS-28d	1.5mm厚鋁板	鉻化	1	0	1	0.136	0.136	0.000	0.000
10	A	J836-FS-28e	1.5mm厚鋁板	鉻化	1	0	1	0.375	0.375	0.000	0.000
11	A	J836-FS-29	1.5mm厚鋁板	鉻化	2	0	2	0.423	0.846	0.000	0.000
12	A	J836-FS-30	1.5mm厚鋁板	鉻化	2	0	2	0.391	0.782	0.000	0.000
13	A	J836-FS-31	1.5mm厚鋁板	鉻化	2	0	2	0.244	0.487	0.000	0.000
14	A	J836-FS-32	1.5mm厚鋁板	鉻化	2	0	2	0.254	0.509	0.000	0.000
15	A	J836-FS-33	1.5mm厚鋁板	鉻化	2	0	2	0.374	0.749	0.000	0.000
16	A	J836-FS-AL11	1.5mm厚鋁板	鉻化	102	28	130	0.021	2.772	0.000	0.000
17	A	J836-FS-AL12	1.5mm厚鋁板	鉻化	30	10	40	0.021	0.853	0.000	0.000
18	A	J836-FS-AL13	1.5mm厚鋁板	鉻化	102	28	130	0.032	4.163	0.000	0.000
19	A	J836-FS-AL14	1.5mm厚鋁板	鉻化	30	10	40	0.032	1.281	0.000	0.000
20	A	J836-FS-AL15	1.5mm厚鋁板	鉻化	30	10	40	0.017	0.681	0.000	0.000

 美特鋁質有限公司 MIDI Aluminium Fabricator Ltd.	产品编号	L(MM)	数量	A	N	M	B	N1	M1	备注
	J836-FS-25	1900	119	200	500	3				
	J836-FS-25a	500	1	100	300	1				
工程號	J-836	地盤	日出康城							

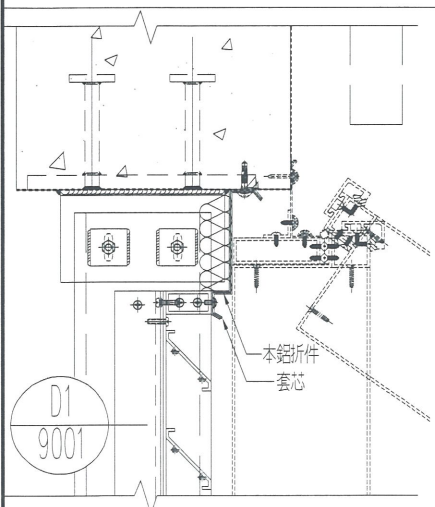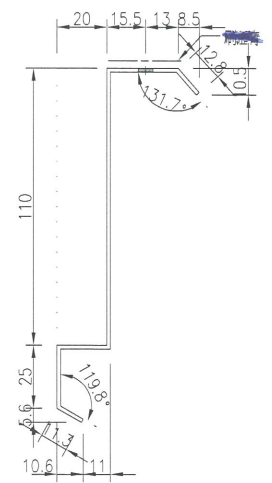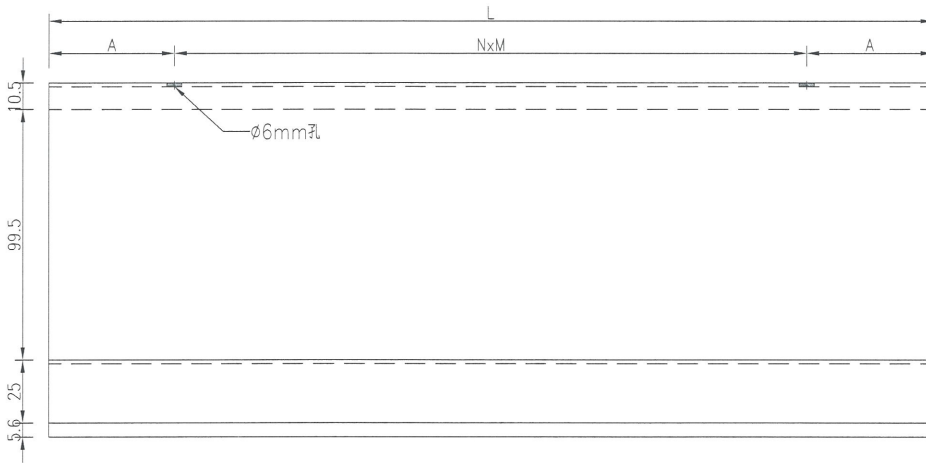

注：因不同的角度太多，防水件两端各預長50mm供地盤切割。



名稱	防水鋁板加工圖	制圖	吳禱瑜	2018.8.30	修改			
材料	1.5mm厚鋁板	復核			日期			
顏色	MILL 刷瀝青油 鋁化	批准			圖號	J836-FS-25		



美特鋁質 有限公司
MIDI Aluminium Fabricator Ltd.

工程號	J-836	地盤	日出康城
-----	-------	----	------

产品编号	L(MM)	数量	A	N	M	B	N1	M1	备注
J836-FS-26	1900	119							
J836-FS-26a	500	1							

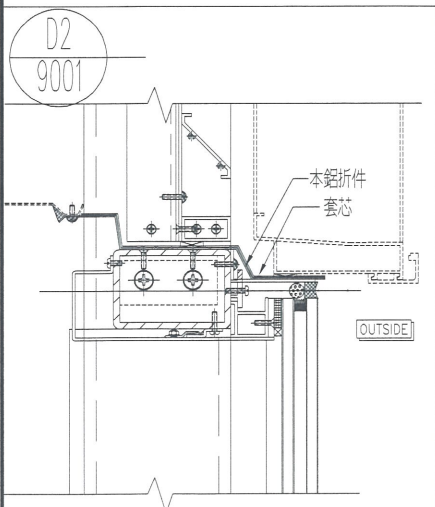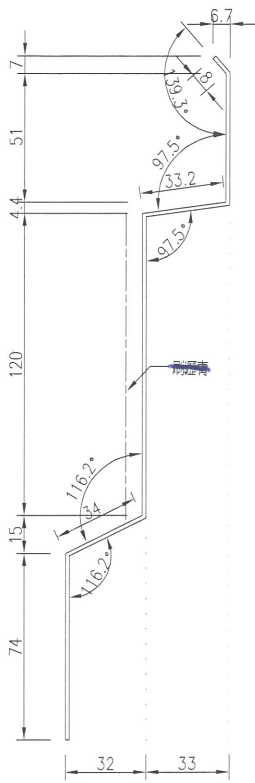

注：因不同的角度太多，防水件兩端各預長50mm供地盤切割。




名稱	防水鋁板加工圖	制圖	吳禕瑜	2018.8.30	修改		
材料	1.5mm厚鋁板	復核			日期		
顏色	MILL千刷漆黃油 物化	批准			圖號	J836-FS-26	



美特鋁質 有限公司
MIDI Aluminium Fabricator Ltd.

产品编号	L(MM)	数量	A	N	M	B	N1	M1	备注
J836-FS-28	1800	5	150	500	3				
J836-FS-28a	2100	2	50	500	4				
J836-FS-28b	1900	56	200	500	3				
J836-FS-28c	1280	2	140	500	2				
J836-FS-28d	800	1	150	500	1				
J836-FS-28e	2200	1	100	500	4				

工程號	J-836	地盤	日出康城
-----	-------	----	------

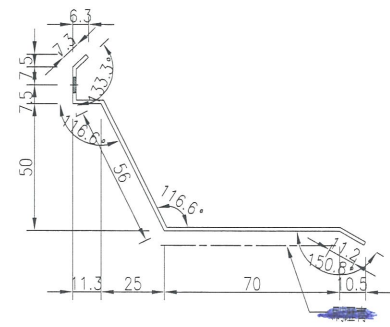
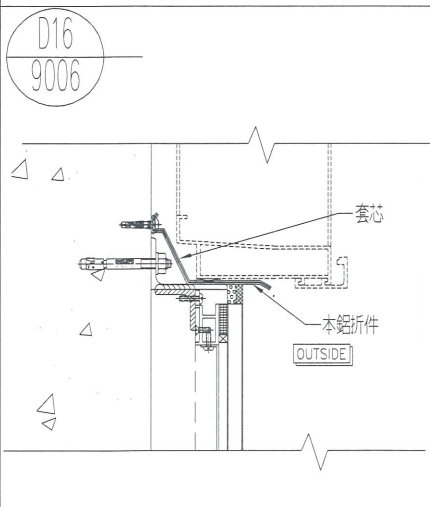
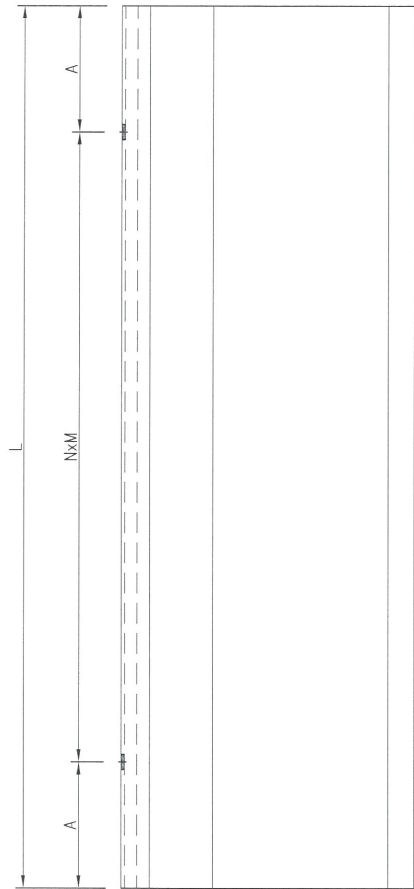


注：因不同的角度太多，防水件兩端各預長50mm供地盤切割。

名稱	防水鋁板加工圖	制圖	吳禕瑜	2018.8.30	修改		
材料	1.5mm厚鋁板	復核			日期		
顏色	MILL+刷瀝青油	批准			圖號	J836-FS-28	

 美特鋁質有限公司 MIDI Aluminium Fabricator Ltd.			
工程號	J-836	地盤	日出康城

产品编号	L(MM)	数量	A	N	M	B	N1	M1	备注
J836-FS-29	2100	2	300	500	3				

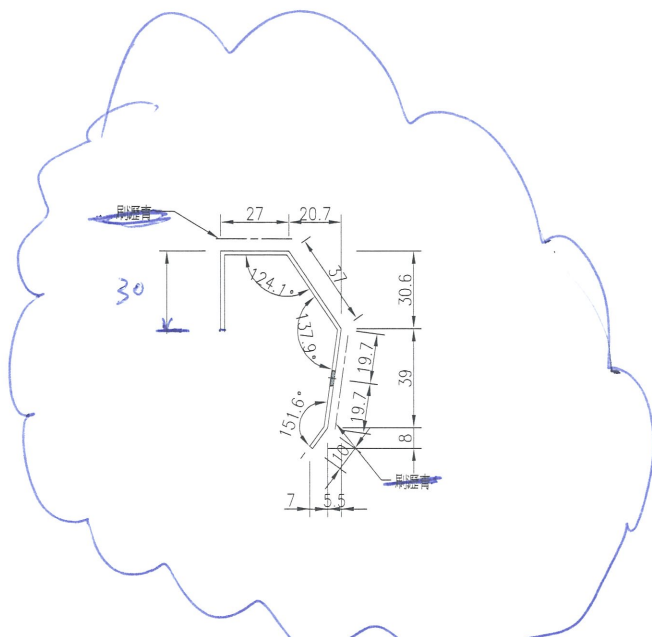
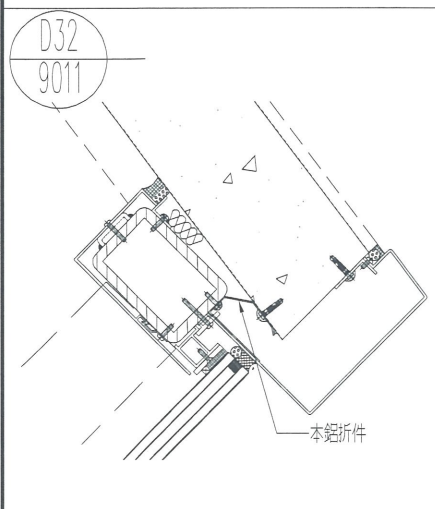
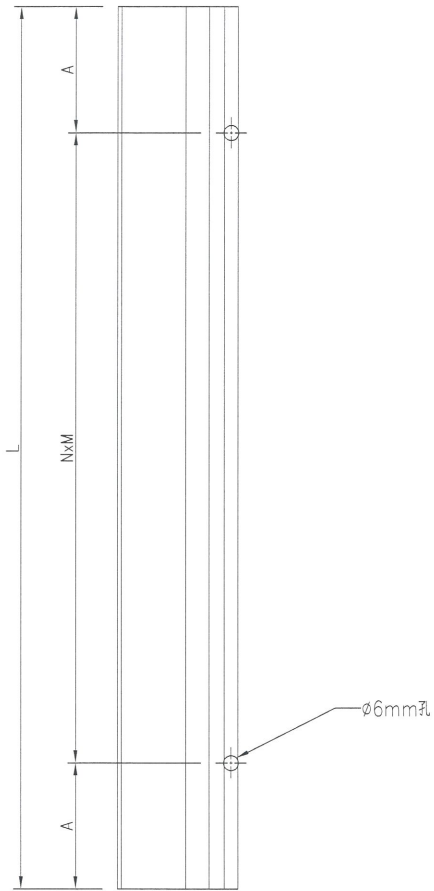


名稱	防水鋁板加工圖	制圖	吳禱瑜	2018.8.30	修改				
材料	1.5mm厚鋁板	復核			日期				
顏色	MILK 刷漆青油 <i>刷漆</i>	批准			圖號	J836-FS-29			


美特鋁質 有限公司
 MIDI Aluminium Fabricator Ltd.

工程號: J-836 | 地盤: 日出康城

产品编号	L(MM)	数量	A	N	M	B	N1	M1	备注
J836-FS-30	2100	2	300	500	3				

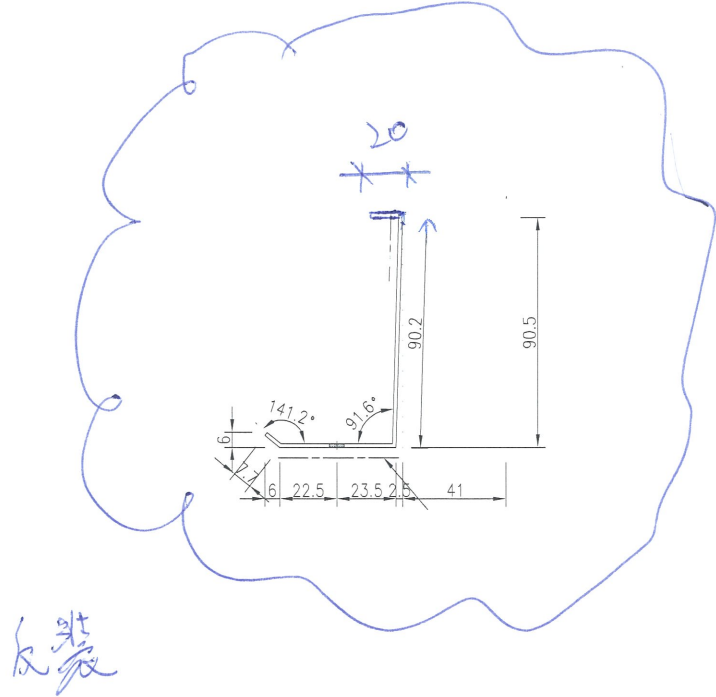
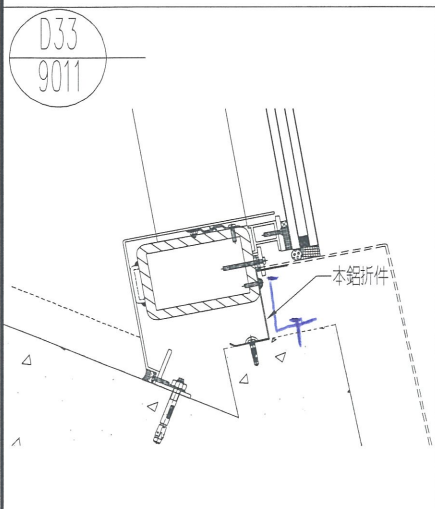
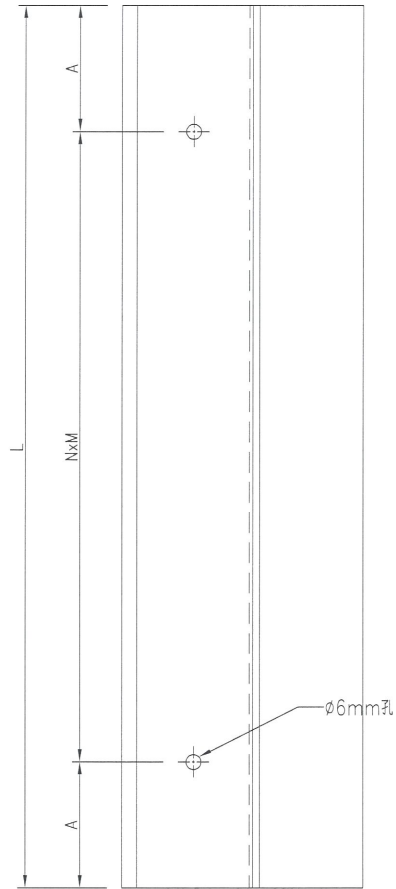


名稱	防水鋁板加工圖	制圖	吳禱瑜	2018.8.30	修改			
材料	1.5mm厚鋁板	復核			日期			
顏色	MIL-L 刷瀝青油 鋁化	批准			圖號	J836-FS-30		


美特鋁質 有限公司
 MIDI Aluminium Fabricator Ltd.

工程號	J-836	地盤	日出康城
-----	-------	----	------

产品编号	L(MM)	数量	A	N	M	B	N1	M1	备注
J836-FS-31	2100	2	300	500	3				

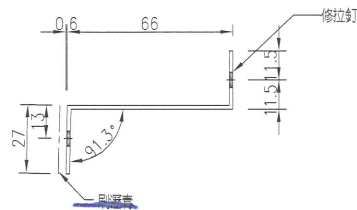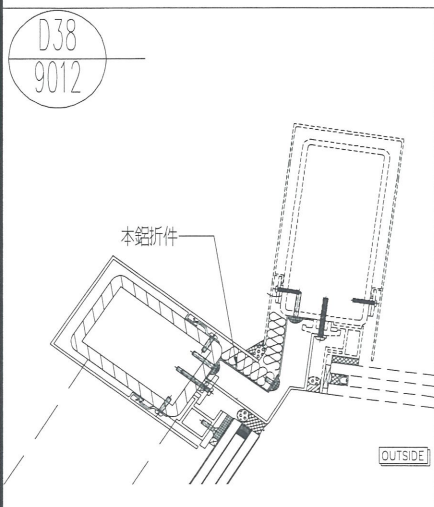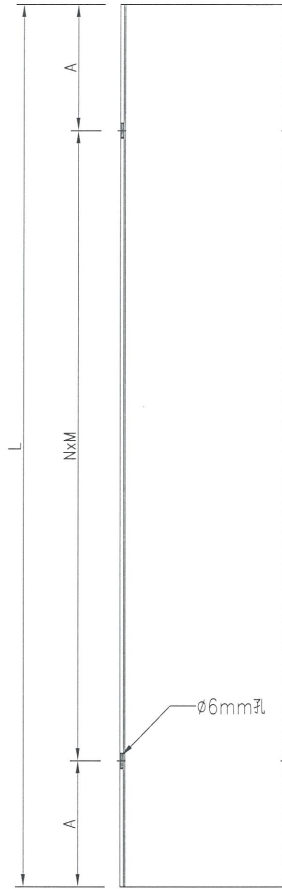



名稱	防水鋁板加工圖	制圖	吳禕瑜	2018.8.30	修改		
材料	1.5mm厚鋁板	復核			日期		
顏色	MILL+刷瀝青油 鋁化	批准			圖號	J836-FS-31	



美特鋁質有限公司
MIDI Aluminium Fabricator Ltd.

产品编号	L(MM)	数量	A	N	M	B	N1	M1	备注
J836-FS-32	2100	2	300	500	3				




工程號	J-836	地盤	日出康城
-----	-------	----	------

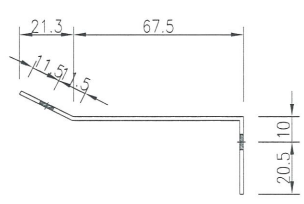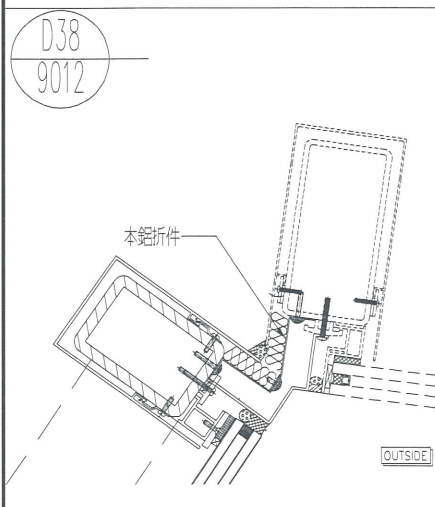

名稱	防水鋁板加工圖	制圖	吳禕瑜	2018.8.30	修改			
材料	1.5mm厚鋁板	復核			日期			
顏色	MLL 鋁原色	批准			圖號	J836-FS-32		

 美特鋁質有限公司 MIDI Aluminium Fabricator Ltd.			
工程號	J-836	地盤	日出康城

产品编号	L(MM)	数量	A	N	M	B	N1	M1	备注
J836-FS-33	2100	2	300	500	3				

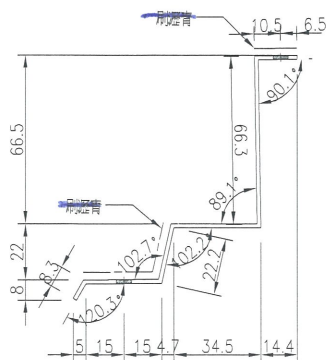
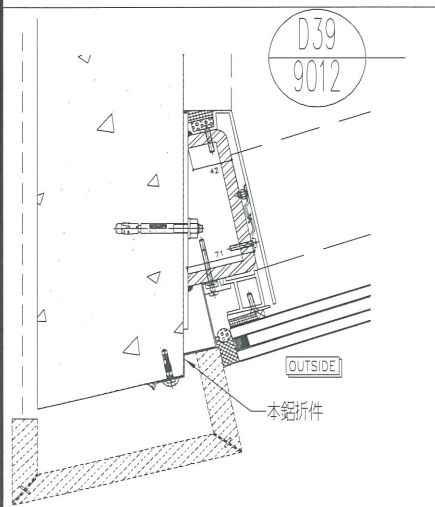
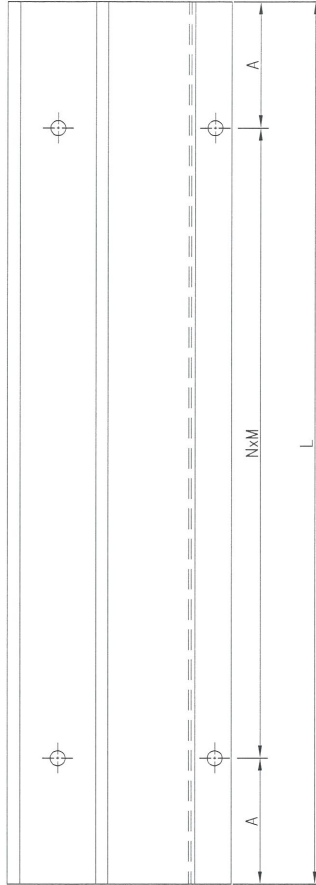


名稱	防水鋁板加工圖	制圖	吳禕瑜	2018.8.30	修改			
材料	1.5mm厚鋁板	復核			日期			
顏色	MILL+刷漆青油	批准			圖號	J836-FS-33		

美特鋁質 有限公司
MIDI Aluminium Fabricator Ltd.




工程號: J-836 地盤: 日出康城

产品编号	L(MM)	数量	A	N	M	B	N1	M1	备注
J836-FS-AL11		130							

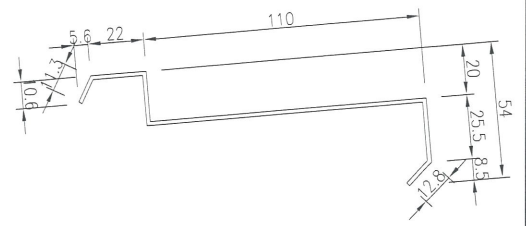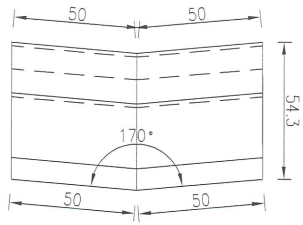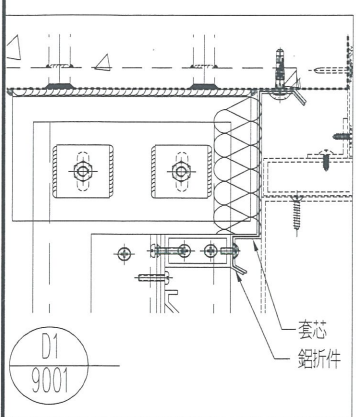




注：在圖號J836-FS-25中使用

产品编号	L(MM)	数量	A	N	M	B	N1	M1	备注
J836-FS-AL12		40							

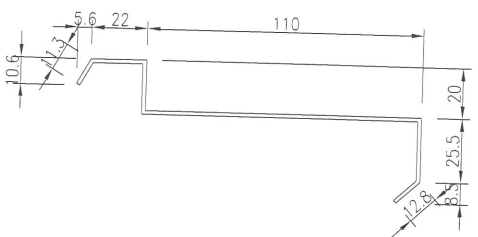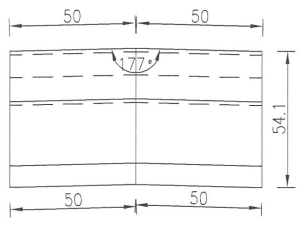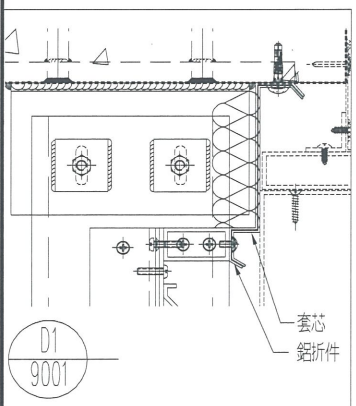

注：在圖號J836-FS-25中使用

产品编号	L(MM)	数量	A	N	M	B	N1	M1	备注
J836-FS-AL13		130							

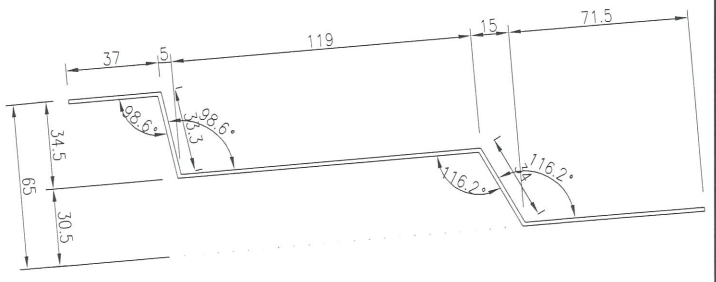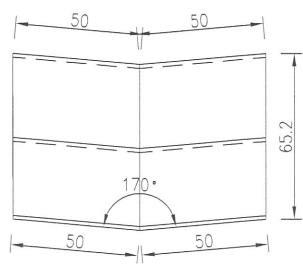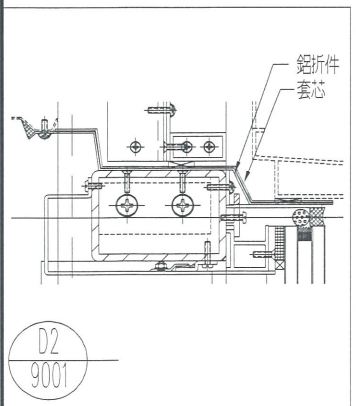

注：在圖號J836-FS-26中使用

名稱	防水鋁板套芯加工圖	制圖	吳禱瑜	2018.8.30	修改				
材料	1.5mm厚鋁板	復核			日期				
顏色	MITL 鋁板	批准			圖號	J836-FS-AL5			


美特鋁質 有限公司
MIDI Aluminium Fabricator Ltd.

工程號	J-836	地盤	日出康城
-----	-------	----	------

产品编号	L(MM)	数量	A	N	M	B	N1	M1	备注
J836-FS-AL14		40							

鋁折件
套芯

D2
9001

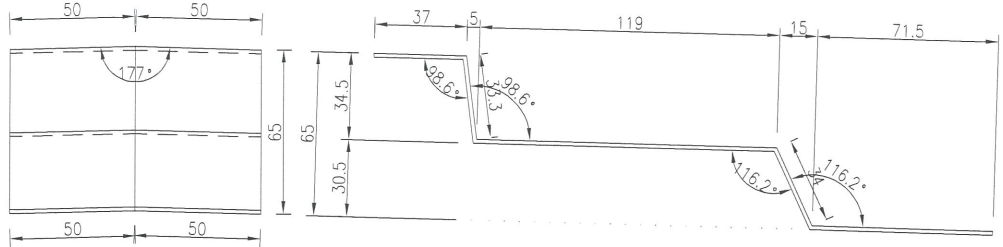


注：在圖號J836-FS-26中使用

产品编号	L(MM)	数量	A	N	M	B	N1	M1	备注
J836-FS-AL15		40							

套芯
鋁折件

D16
9006

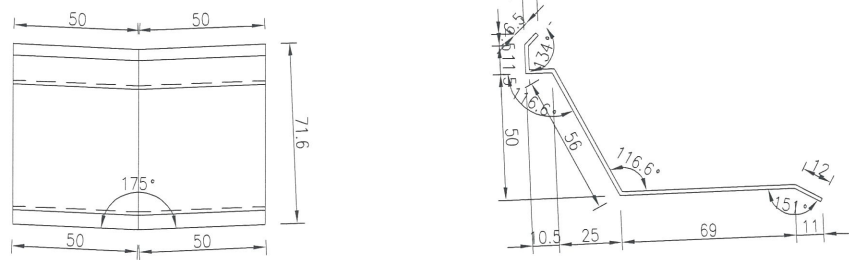


注：在圖號J836-FS-28中使用

产品编号	L(MM)	数量	A	N	M	B	N1	M1	备注
J836-FS-AL16		45							



套芯
鋁折件

D16
9006

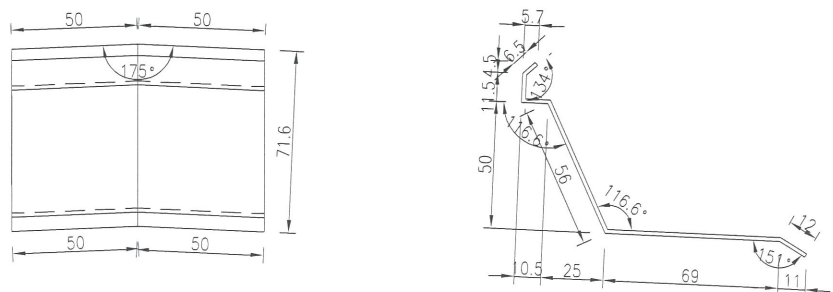


注：在圖號J836-FS-28中使用


名稱	防水鋁板套芯加工圖	制圖	吳禕瑜	2018.8.30	修改				
材料	1.5mm厚鋁板	復核			日期				
顏色	MILL 鋁化	批准			圖號	J836-FS-AL6			

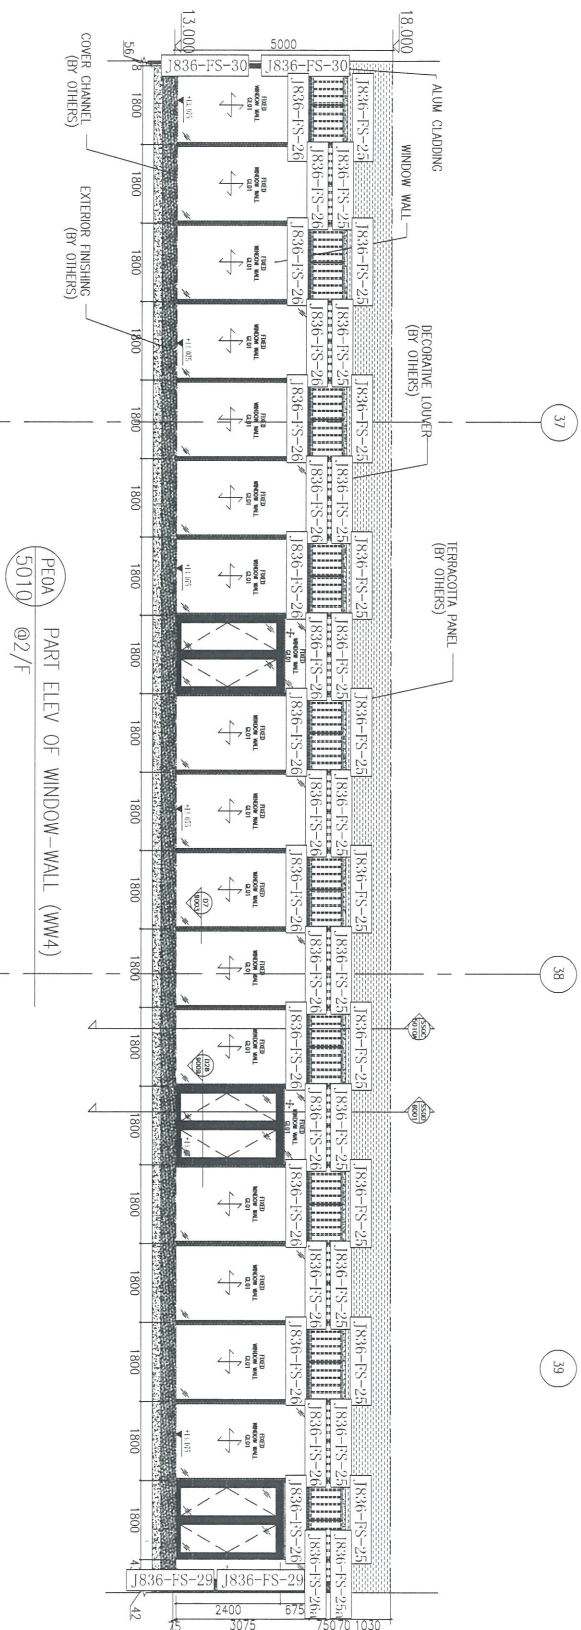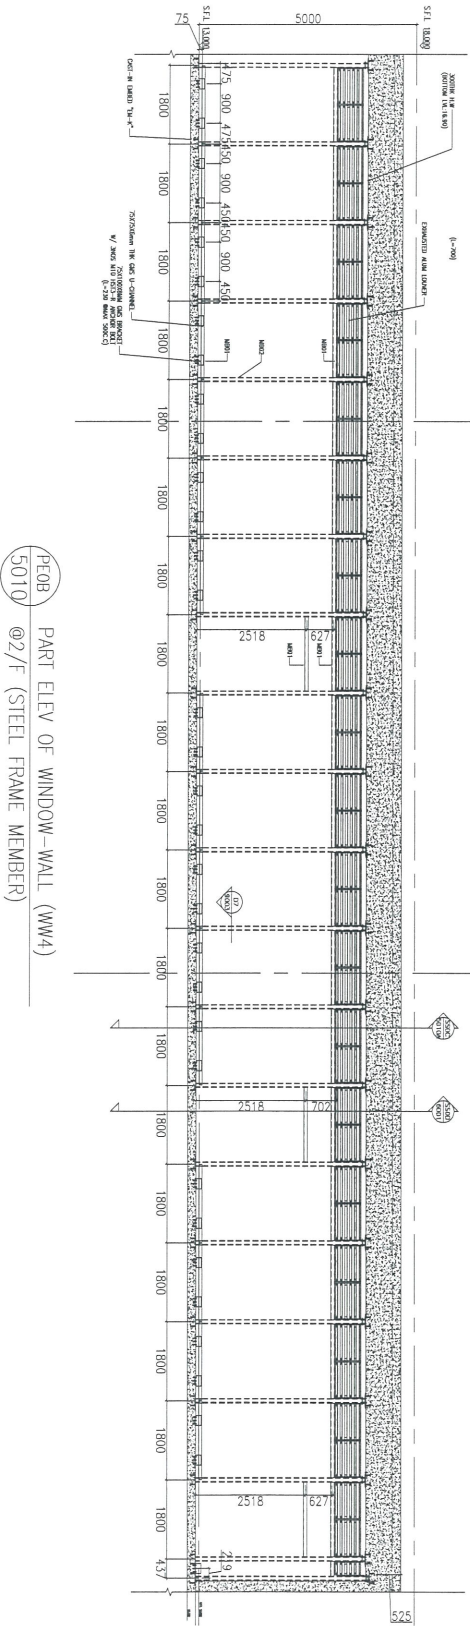


名稱	防水件安裝位置圖	制圖	吳禕瑜	2018.8.31	修改		
材料		復核			日期		
顏色		批准			圖號	J836-WW4-FS20	

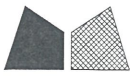


工程號	J-836	地盤	日出康城(WW4 N-RH)
-----	-------	----	----------------

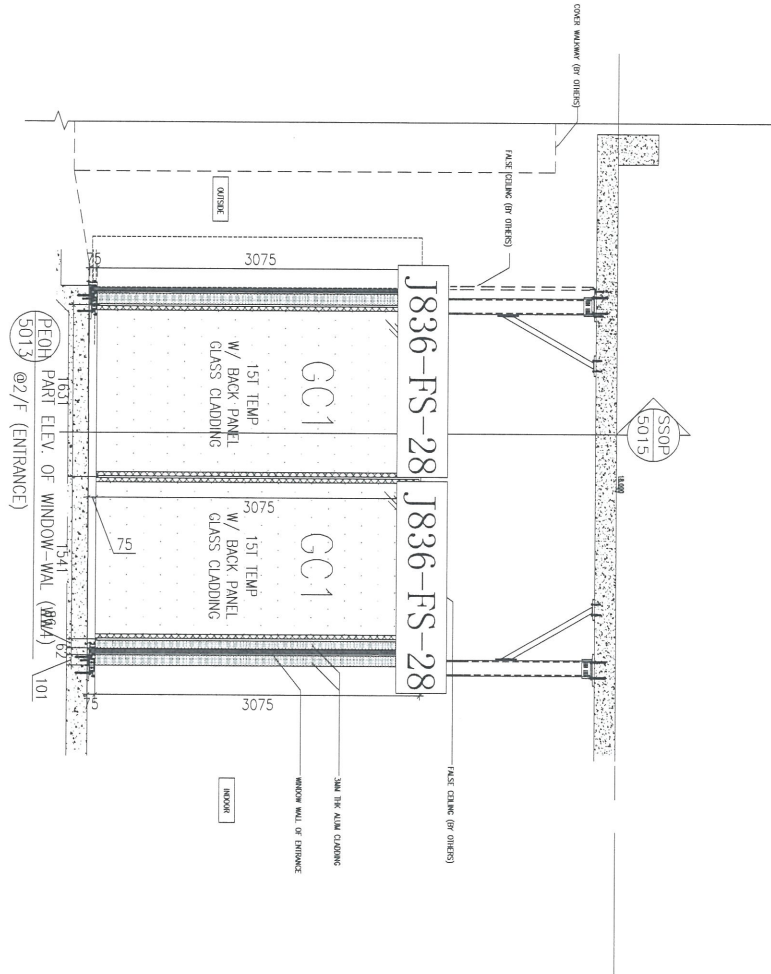

名稱	防水件安裝位置圖	制圖	吳禕瑜	2018.8.31	修改		
材料		復核			日期		
顏色		批准			圖號	J836-WW4-FS21	

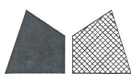


工程號 J-836 地盤 日出康城(WW4 N-RH)

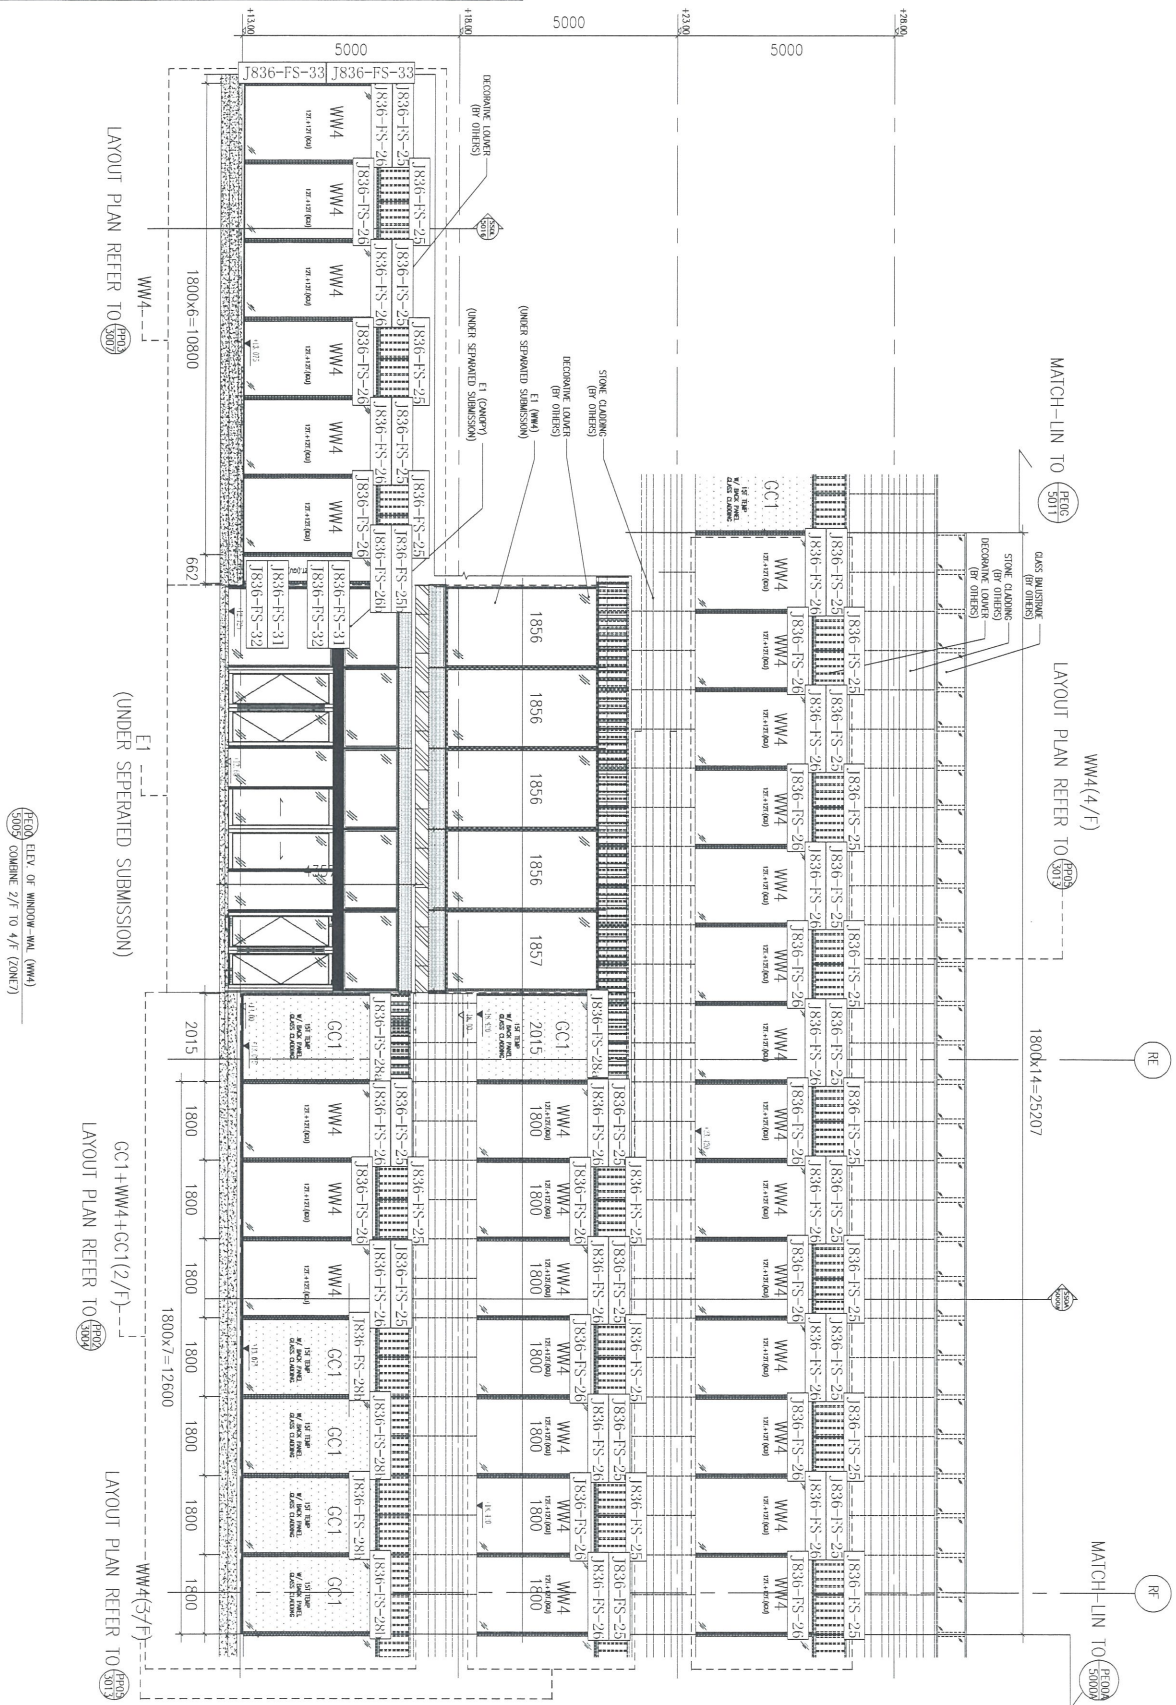



名稱	防水件安裝位置圖	制圖	吳禕瑜	2018.8.31	修改
材料		復核			日期
顏色		批准			圖號
					J836-WW4-FS22




工程號 J-836 地盤 日出康城(WW4 N-RH)

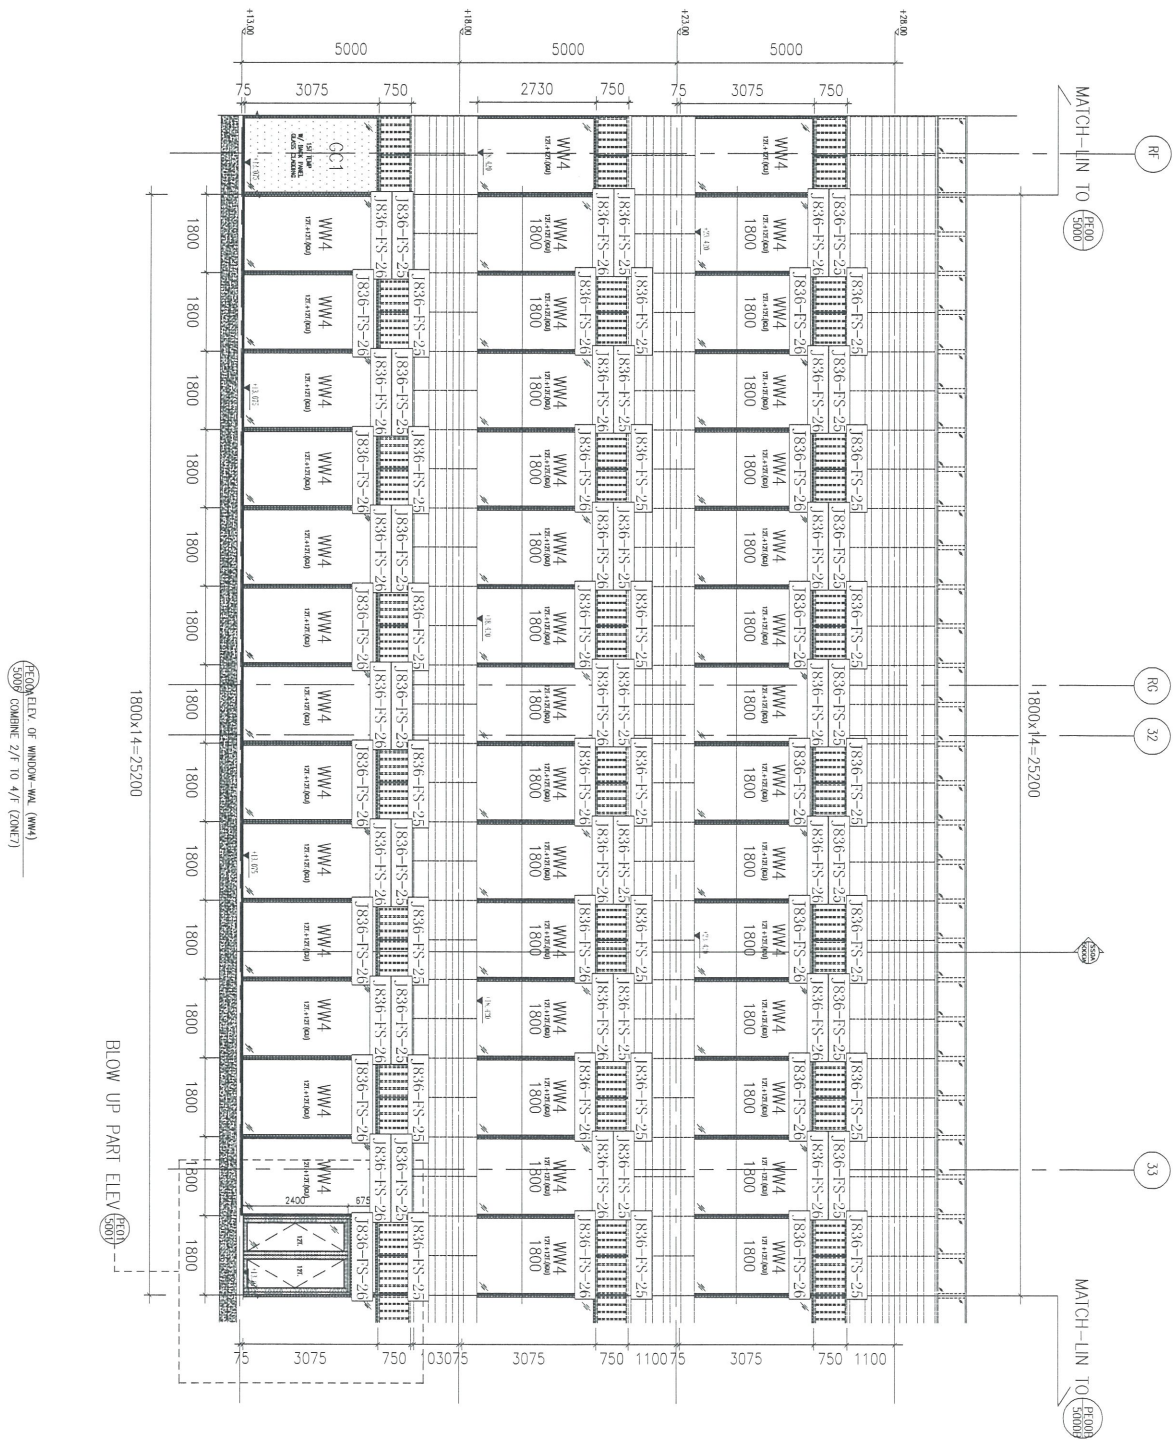


名稱	防水件安裝位置圖	制圖	吳禕瑜	2018.8.31	修改	
材料		復核			日期	
顏色		批准			圖號	J836-WW4-FS23

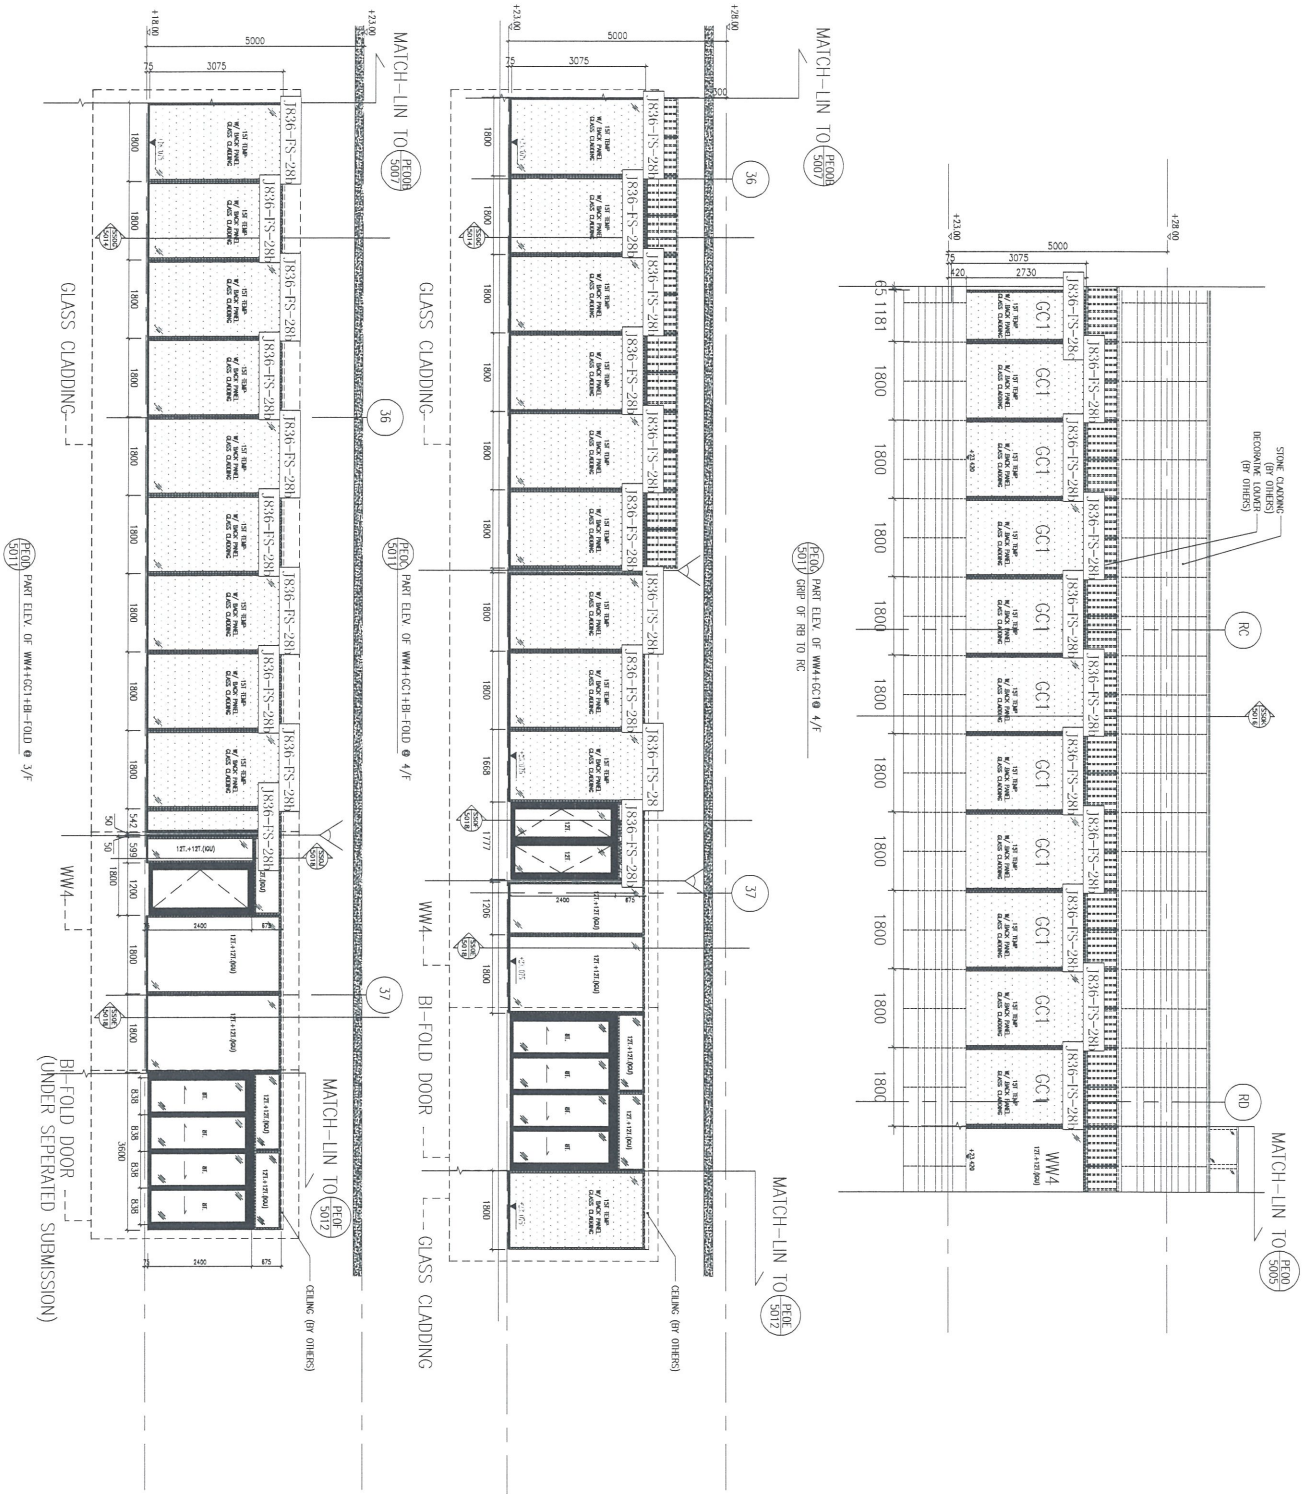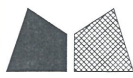


名稱	防水件安裝位置圖	制圖	吳禕瑜	2018.8.31	修改	
材料		復核			日期	
顏色		批准			圖號	J836-WW4-FS25

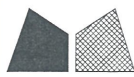


工程號 J-836 地盤 日出康城(WW4 N-RH)

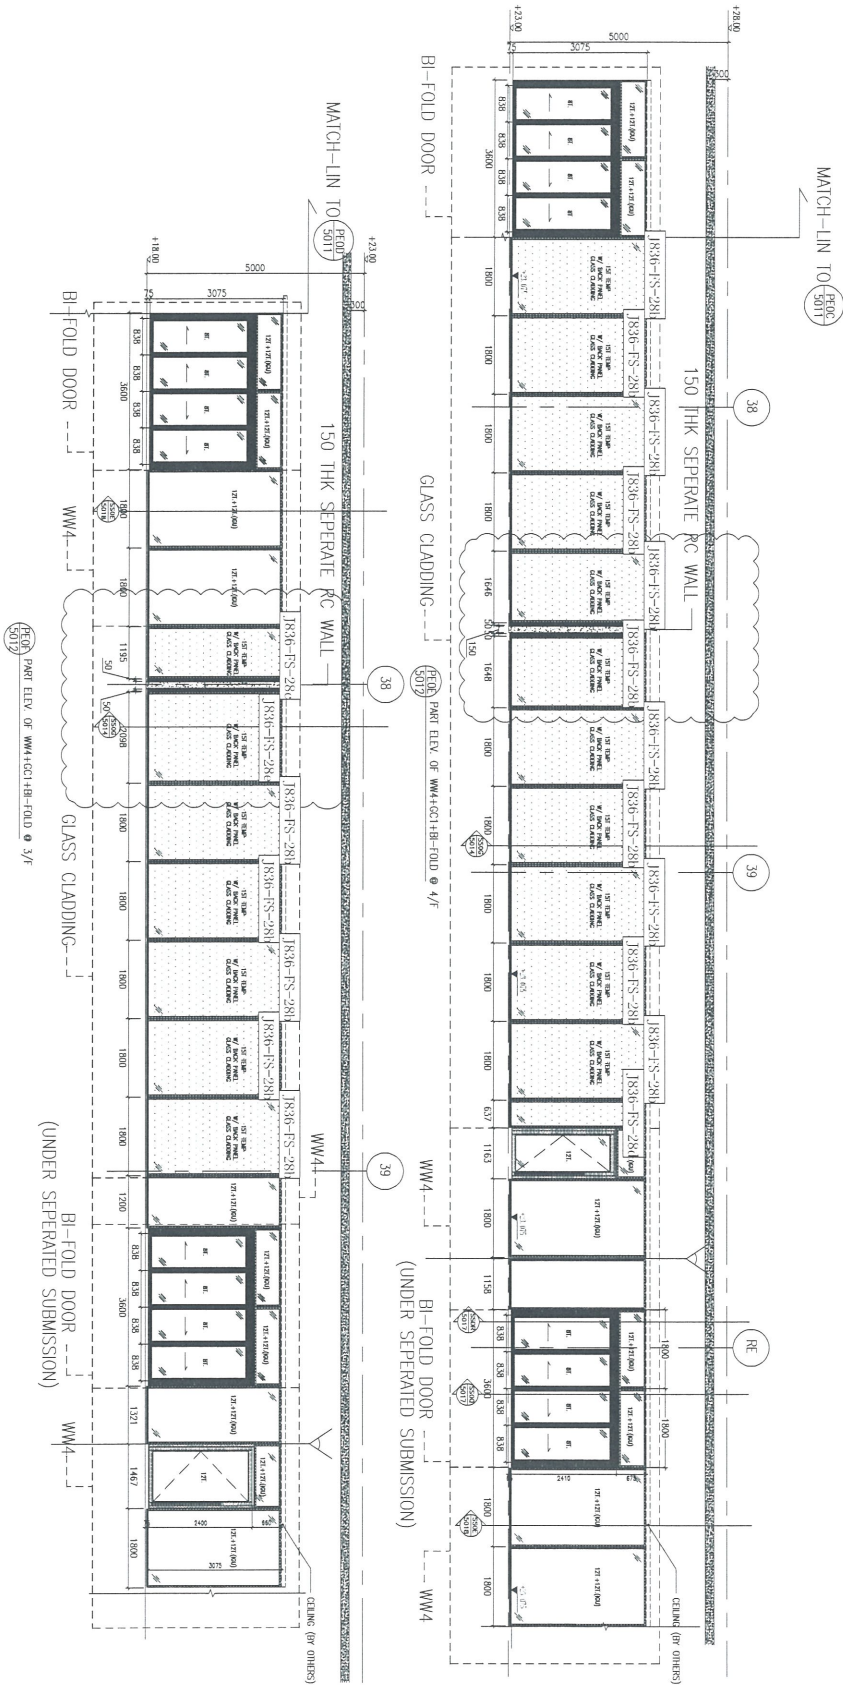

名稱	防水件安裝位置圖	制圖	吳禕瑜	2018.8.31	修改		
材料		復核			日期		
顏色		批准			圖號	J836-WW4-FS26	

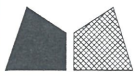


工程號	J-836	地盤	日出康城(WW4 N-RH)
-----	-------	----	----------------

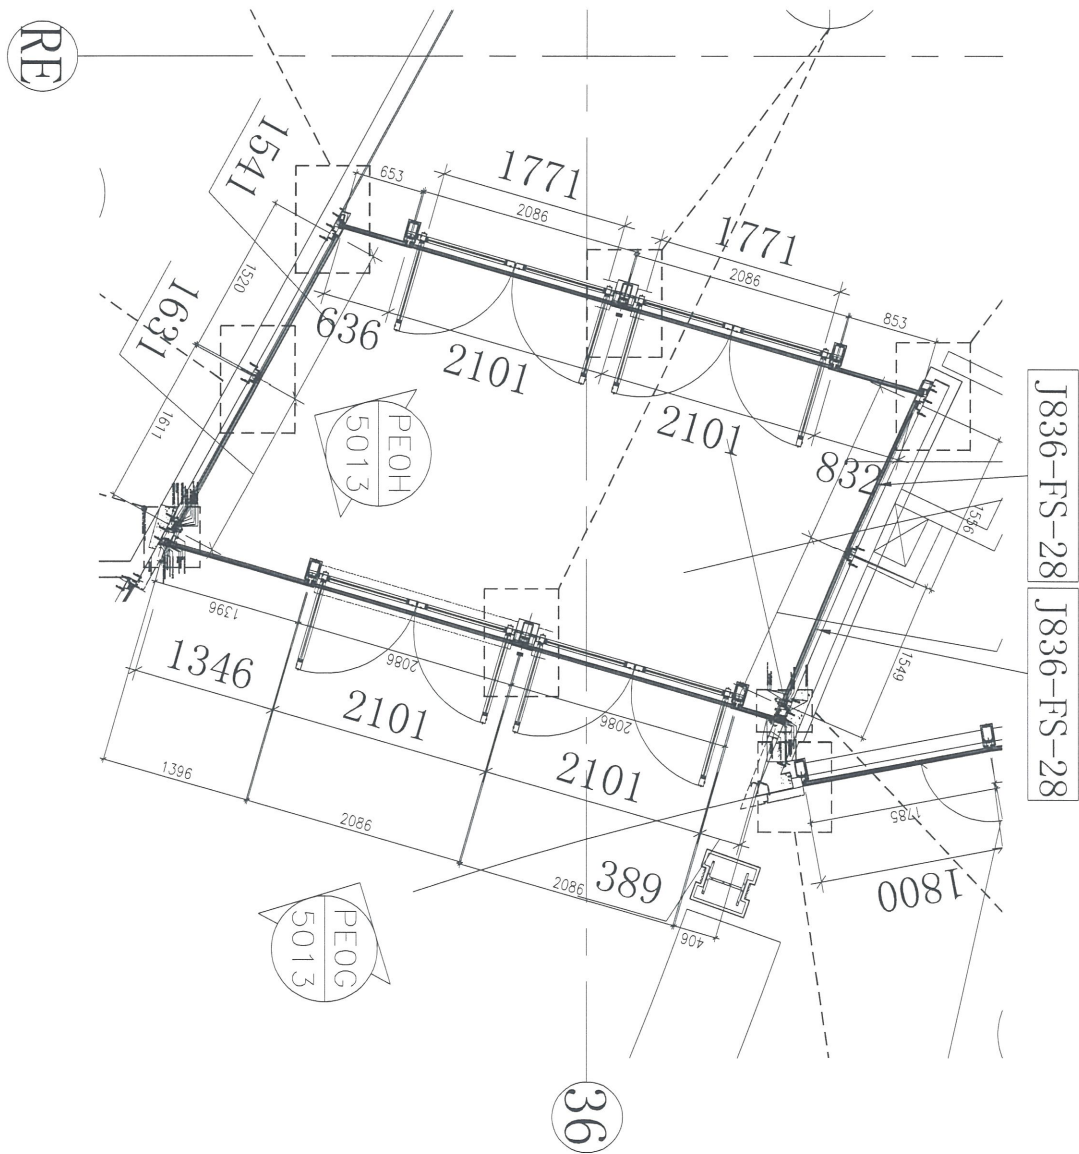

J836-FS-28
J836-FS-28

名稱	防水件安裝位置圖	制圖	吳律瑜	2018.8.31	修改			
材料		復核			日期			
顏色		批准			圖號	J836-WW4-FS21A		

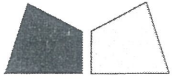

工程指示 / 要求簡箋(E.I.)

工程指示編號：EI/ 9747 /18 修改版次：A
 工程編號：J836 工程名稱：日出康城 7期平台
 工程項目：WW4(N-RH)地盤用防水片
 收件人：生統 發件人：Joe Chan 日期：29/10/2018

要求提供 / 確認 事項：

- | | | |
|------------------------------------|-------------------------------------|-------------------------------|
| <input type="checkbox"/> 初步鋁料 B.M. | <input type="checkbox"/> 加工拆圖，然後生產 | <input type="checkbox"/> 尺寸表 |
| <input type="checkbox"/> 正式鋁料 B.M. | <input type="checkbox"/> 技術上資料 / 指示 | <input type="checkbox"/> 報價 |
| <input type="checkbox"/> 配件 B.M. | <input type="checkbox"/> 樣辦或貨品說明書 | <input type="checkbox"/> 分判合約 |
| <input type="checkbox"/> 其他：_____ | | |

內容：請依附件資料，生產防水片，完成
 生產後，依地盤指示送地盤
 (鍍水處理) *不用

請在 3/12/2018 前完成上列要求。

附有關圖紙 / 文件：12頁 + B頁位置圖

以上項目為：

- 原合約工程包 原合約工程加 / 減賬 新工程報價

原因：-

分發東莞各部門：

- () 生產技術總監 連附件 () 技術部 連附件 () 生產部 連附件 () 機械設計部 連附件
 () 採購部 連附件 (✓) 生產統籌部 連附件 梅軍
 () 質檢部 連附件 () 會計部 連附件 () 報關組 連附件 (✓) 其他 秋 連附件

分發香港各部門：

- () 行政部 連附件 () 會計部 連附件 () 統籌部 連附件 () 工程部地盤科文 連附件
 () 採購部 連附件 () QS 部 連附件 () 維修部 連附件 () 其他 _____ 連附件

傳遞編號：HK 1646 / 1B.

發件人簽署：

項目經理簽署：