

工程指示 / 要求簡箋(E.I.)

工程指示編號：EI/ 9777 /18      修改版次：A  
 工程編號      : JB26                      工程名稱      : 日出東城二期平台  
 工程項目      : GC1 @ Ice Rink 廠用配件BM  
 收件人         : 生統、楊榮輝      發件人         : 李耀輝                      日期: 2018/10/12

要求提供 / 確認 事項：

- |                                    |                                     |                               |
|------------------------------------|-------------------------------------|-------------------------------|
| <input type="checkbox"/> 初步鋁料 B.M. | <input type="checkbox"/> 加工拆圖，然後生產  | <input type="checkbox"/> 尺寸表  |
| <input type="checkbox"/> 正式鋁料 B.M. | <input type="checkbox"/> 技術上資料 / 指示 | <input type="checkbox"/> 報價   |
| <input type="checkbox"/> 配件 B.M.   | <input type="checkbox"/> 樣辦或貨品說明書   | <input type="checkbox"/> 分判合約 |
| <input type="checkbox"/> 其他：_____  |                                     |                               |

內容：

轉依附件之修正資料，安排訂造配件。

\_\_\_\_\_

\_\_\_\_\_

請在 2018/10/1 前完成上列要求。

附有關圖紙 / 文件：2頁

以上項目為：

- 原合約工程包                       原合約工程加 / 減賬                       新工程報價

原因：-

分發東莞各部門：

- 生產技術總監  連附件     技術部     連附件 冬雲     生產部     連附件     機械設計部  連附件
- 採購部     連附件     生產統籌部  連附件 梅軍
- 質檢部     連附件     會計部     連附件     報關組     連附件     其他 \_\_\_\_\_  連附件


分發香港各部門：

- 行政部  連附件     會計部  連附件     統籌部  連附件     工程部地盤科文  連附件
- 採購部  連附件     QS 部  連附件     維修部  連附件     其他 \_\_\_\_\_  連附件

傳遞編號：HK1561 / 18

發件人簽署：[Signature]

項目經理簽署：[Signature]

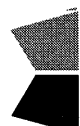 <b>美特鋁質有限公司</b> MIDI Aluminium Fabricator Ltd.	工程號:	J-836	計算:	劉春	日期:	11/10/2018	送呈:
	地盤名稱:	日出康城7期	核對:	胡冬雲	日期:	11/10/2018	副本:
	項目類別:	GCI at Ice Rink	批准:		日期:		
<b>廠用配件B.M.表</b> A/C Code: A 此BM依據 最新施工圖資料計算							

序號	修改標示	配件圖號	物料編號	配件名稱	顏色	實用	後備	總數	單位	備注
1				M5x10圓頭機絲	A4-70	700	50	750	粒	收背板, 鋁槽, 鋁角
2				M5x10 平頭機絲	A4-70	650	50	700	粒	收企外蓋
3				M5x30 平頭機絲	A4-70	50	5	55	粒	收右企向鋁槽
4	A	修改, 圓頭改成平頭		#8x50mm平頭鋼牙	A4-70	310	15	325	粒	組裝玻璃骨
5			材質: EPDM	10x6(高)墊塊(L=30mm)	黑色	280	20	300	支	玻璃側用, @500c/c
6			材質: EPDM	13x3(高)墊塊(L=30mm)	黑色	25	5	30	支	最右側玻璃幕玻璃側用
7				雙面貼8x8mm(厚)	黑色	260	10	270	米	用於玻璃打結構膠
8	取消		型號待確定	01膠條	黑色	15	5	20	米	玻璃骨用
9	A		805 GS-B12	04膠條	黑色	180	10	190	米	企外蓋用
10				DC983結構膠	黑色	0.5	0.5	1	組	178升組
11				D.C.791防水膠	待定	30	5	35	支	玻璃側用, 右邊背板收口
12				靜電膠紙	透明	2	1	3	卷	1.25mx200m一卷, 保護玻璃用(雙面)
13				中空膠板	白色	42	5	47	塊	1.5mx3m(包裝玻璃室外面)
14				皺紋膠紙	灰黃色	25	1	26	卷	20m/卷
15			13-013100-0500-00	四寸保護膠紙	白色	20	1	21	卷	23m/卷
16			13-013175-0500-00	三寸保護膠紙	白色	20	1	21	卷	23m/卷
17			13-013150-0500-00	二寸保護膠紙	白色	20	1	21	卷	23m/卷
18			13-013125-0500-00	一寸保護膠紙	白色	20	1	21	卷	23m/卷
19			Roxul-Thermal Insulation 50mm thk x 110kg	隔熱棉	灰黃色	235	5	240	塊	1.2Mx0.6Mx50mm厚(背板)
20				隔熱棉棉叉	白鋁色	2350	100	2450	支	修隔熱棉
21				2"錫紙	銀色	250	15	265	米	用於隔熱棉四周



美特鋁質 有限公司  
MIDI Aluminium Fabricator Ltd.


工程號

J-836

地盤

日出康城

防水膠條請香港同事確定型號 ✓

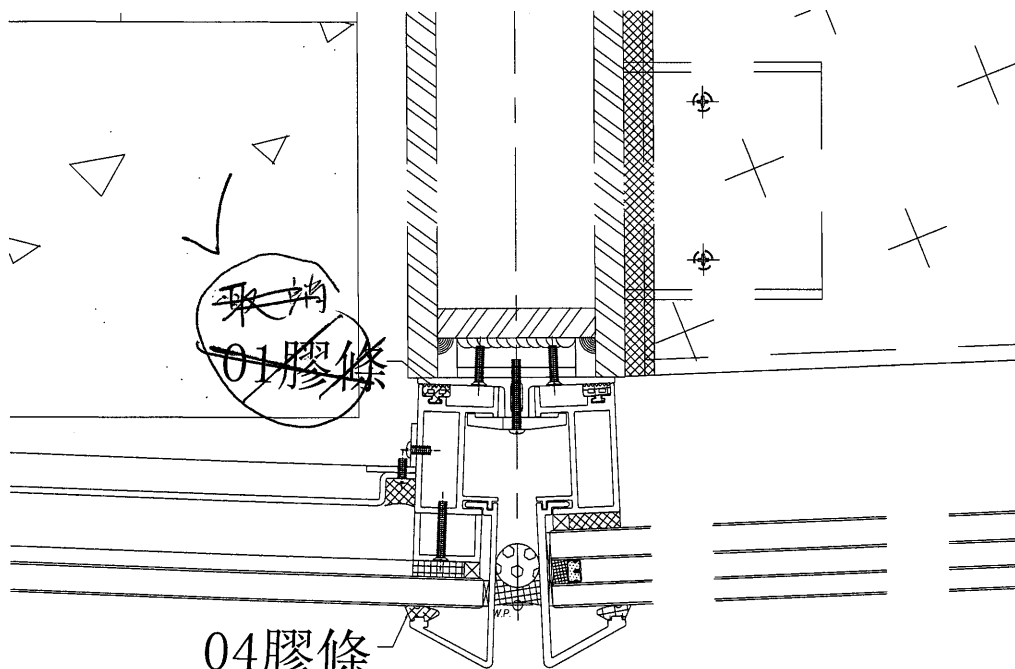

04 膠條  
805-GS-B12

~~01 膠條~~  
取消

04 膠條 用 805-GS-B12

名稱	穿膠圖	制圖	胡冬雲	2018.8.30	修改	-		
材料	Santoprene	復核	-	-	日期	-		
顏色	XXXX	批准			圖號	J836-GL02		