

美 特 鋁 質 有 限 公 司

MIDI ALUMINIUM FABRICATOR LTD.

工程指示 / 要求簡箋(E.I.)

工程指示編號：EI/ 9781 /18 修改版次： A

工程編號： J836 工程名稱： 日出康城 7 期平台

工程項目： WW3 大貨鋁料 B.M. (彎弧料圖樣)

收件人： Maggie Lor, 生統 發件人： Joe Chan

日期： 26/9/2018

要求提供 /  確認 事項：

- ( ) 初步鋁料 B.M. ( ) 加工拆圖，然後生產 ( ) 尺寸表
- ( ) 正式鋁料 B.M. ( ) 技術上資料 / 指示 ( ) 報價
- ( ) 配件 B.M. ( ) 樣辦或貨品說明書 ( ) 分判合約
- () 其他： 彎弧料生產圖樣

內容：

請依附件資料，加工鋁料成彎弧料。

(EI9679 彎弧料加工)

(完成後 GRADE 6063-T6)

請在 31/10/2018 前完成上列要求。

附有關圖紙 / 文件：

13 頁

以上項目為：

- 原合約工程包  原合約工程加 / 減賬  新工程報價

原因：-

分發東莞各部門：

- ( ) 生產技術總監  連附件 ( ) 技術部  連附件 ( ) 生產部  連附件 ( ) 機械設計部  連附件
- ( ) 採購部  連附件 () 生產統籌部  連附件 梅軍
- ( ) 質檢部  連附件 ( ) 會計部  連附件 ( ) 報關組  連附件 () 其他 秋  連附件

分發香港各部門：

- ( ) 行政部  連附件 ( ) 會計部  連附件 ( ) 統籌部  連附件 ( ) 工程部地盤科文  連附件
- ( ) 採購部  連附件 ( ) QS 部  連附件 ( ) 維修部  連附件 ( ) 其他 \_\_\_\_\_  連附件

傳遞編號：

HK1508

發件人簽署：


項目經理簽署：

圖則登記表  
DRAWING REGISTER

工程名稱 Project Title: <u>日出康城(WW3)</u>		接收日期 Receiving Date (適用於客戶圖則)									
工程編號 Project No: <u>J-836</u>		年									
分發予 Distributed To		月									
		日									
		發出日期 Issued Date									
		年	17								
		月	9								
		日	19								
圖則編號 Drg. No.	圖則名稱 Drawing Title	修訂編號 Revision No.									
J836-WW4-WH1	鋁料彎弧加工圖	-									
J836-WW4-WH2	鋁料彎弧加工圖	-									
J836-WW4-WH3	鋁料彎弧加工圖	-									
J836-WW4-WH4	鋁料彎弧加工圖	-									
J836-WW4-WH5	鋁料彎弧加工圖	-									
J836-WW4-WH6	鋁料彎弧加工圖	-									
J836-WW4-WH7	鋁料彎弧加工圖	-									
J836-WW4-WH8	鋁料彎弧加工圖	-									
J836-WW4-WH9	鋁料彎弧加工圖	-									
J836-WW4-WH10	鋁料彎弧加工圖	-									
J836-WW4-WH11	鋁料彎弧加工圖	-									
J836-WW4-WH12	鋁料彎弧加工圖	-									

 美特鋁質 有限公司 MIDI Aluminium Fabricator Ltd.				數量: 1支
工程號	J-836	地盤	日出康城	備註: 一開四用(後備2支小料, 兩端預長約合270mm)

使用EI9679中 X85524 (框料) 彎弧 *GRANGE 6063-T6*

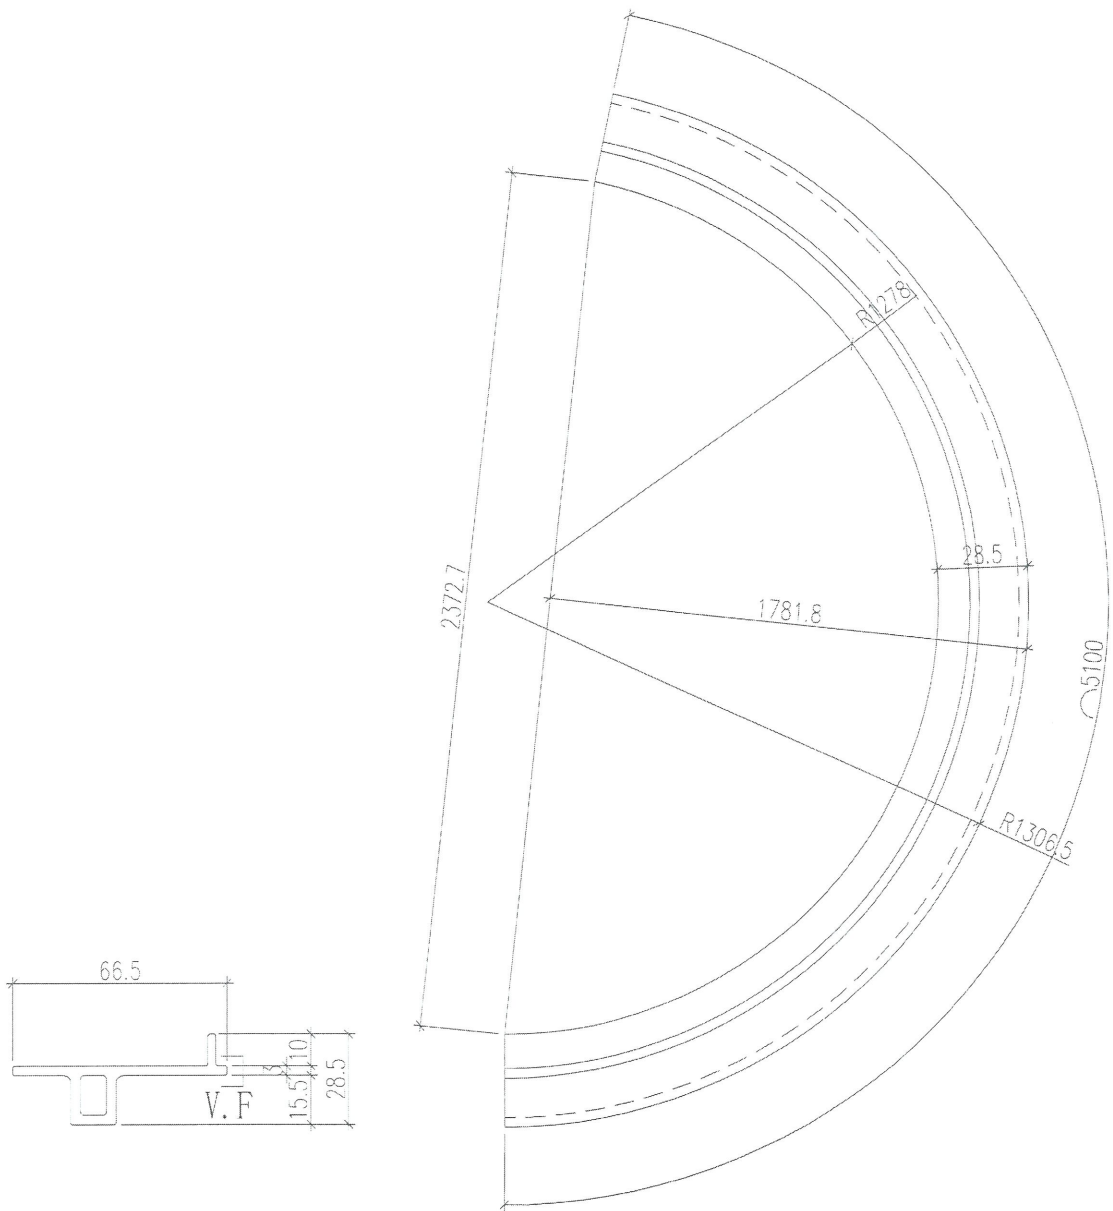

TUC 51602 XL (RY) - 3 深灰色

名稱	鋁料彎弧加工圖	制圖	黃漢卿	2018.9.17	修改		
材料	X85524	復核			日期		
顏色	<del>UCI802580XL(A)-16淺灰色</del>	批准			圖號	J836-WW4-WH1	

深灰

(2)

EG-DWG3


美特鋁質有限公司  
MIDI Aluminium Fabricator Ltd.

數量: 1支

工程號 J-836 地盤 日出康城

備註: 一開四用(後備2支小料, 兩端預長約合800mm)

使用EI9679中 X85524 (框料) 彎弧 *6063-T6*

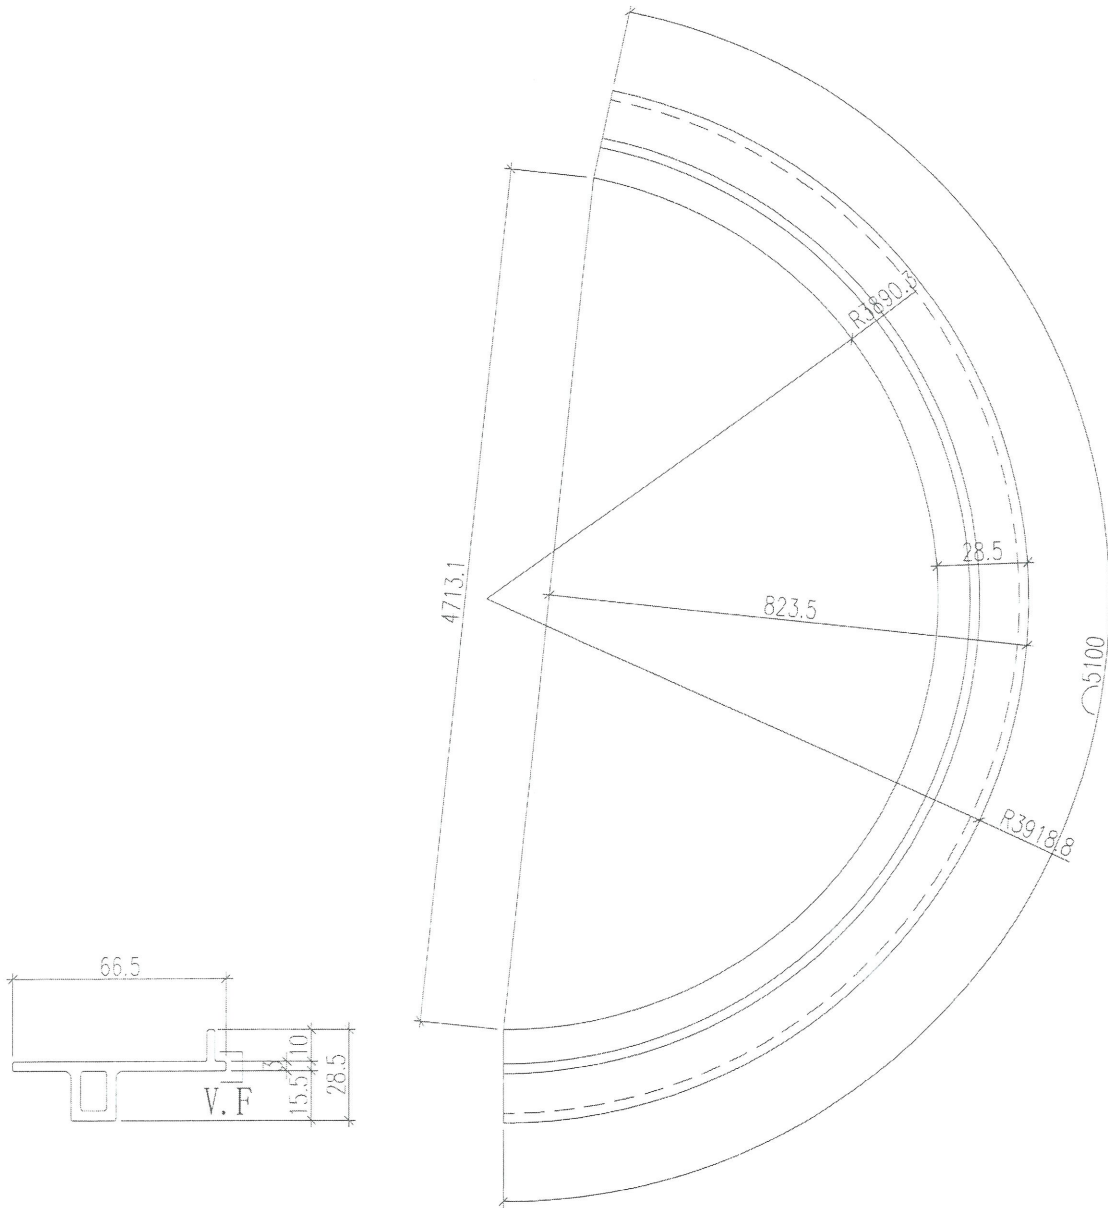

名稱	鋁料彎弧加工圖	制圖	黃漢卿	2018.9.17	修改		
材料	X85524	復核			日期		
顏色	UCT802580XL(A)-16淺灰色	批准			圖號	J836-WW4-WH2	

*深灰*

*3*

美特鋁質有限公司  
MIDI Aluminium Fabricator Ltd.



數量: 2支(後備一支大料)

工程號 J-836 地盤 日出康城

備註: 一開三用(後備四支小料, 兩端預長約合300mm)

使用EI9679中 X85518 (橫玻璃骨) 彎弧


6063-T6

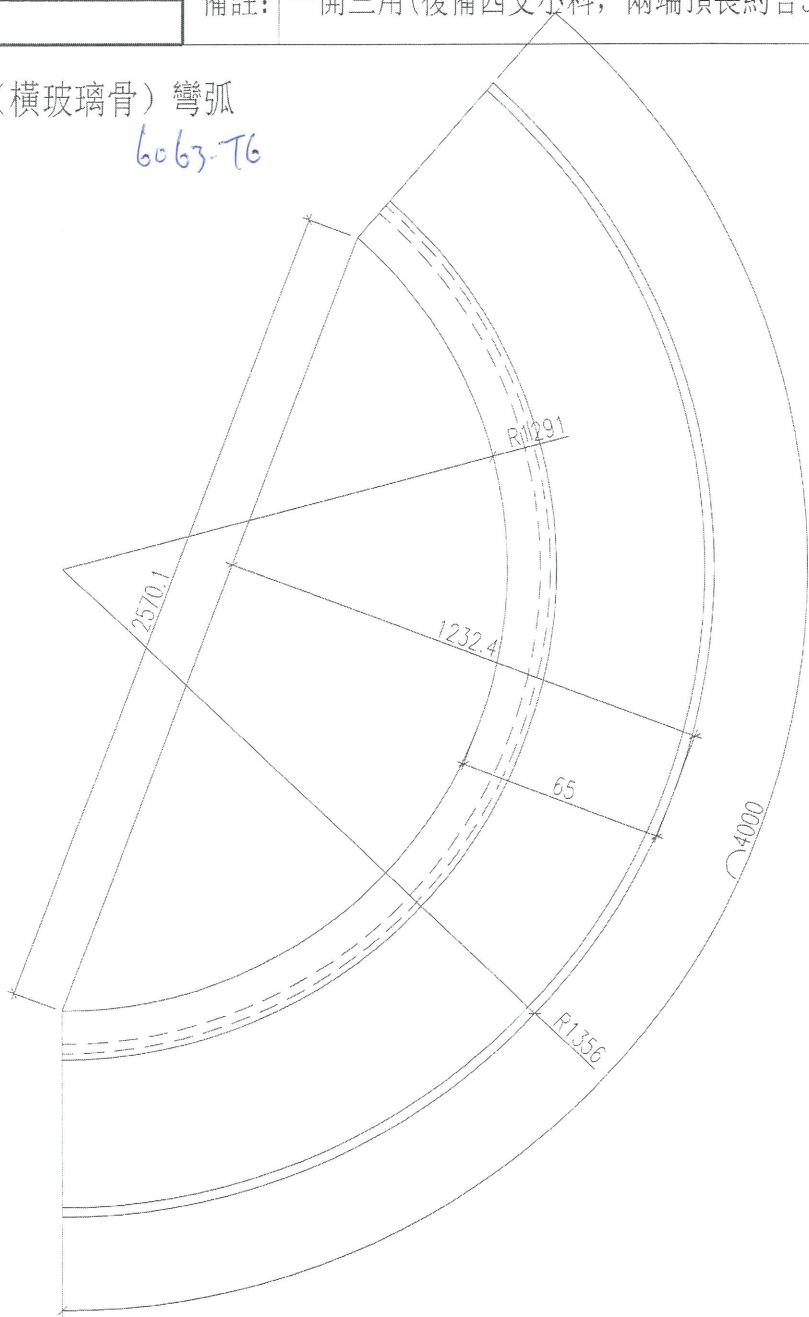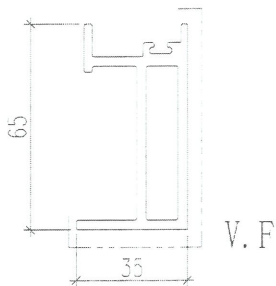

名稱	鋁料彎弧加工圖	制圖	黃漢卿	2018.9.17	修改		
材料	X85518	復核			日期		
顏色	UCI802580X(A) 16號深灰	批准			圖號	J836-WW4-WH3	

深灰

(4)

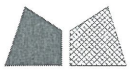

美特鋁質 有限公司  
MIDI Aluminium Fabricator Ltd.



數量: 2支(後備一支大料)

工程號 J-836 地盤 日出康城

備註: 一開三用(後備四支小料, 兩端預長約合300mm)

使用EI9679中 X85518 (橫玻璃骨) 彎弧

6063-T6

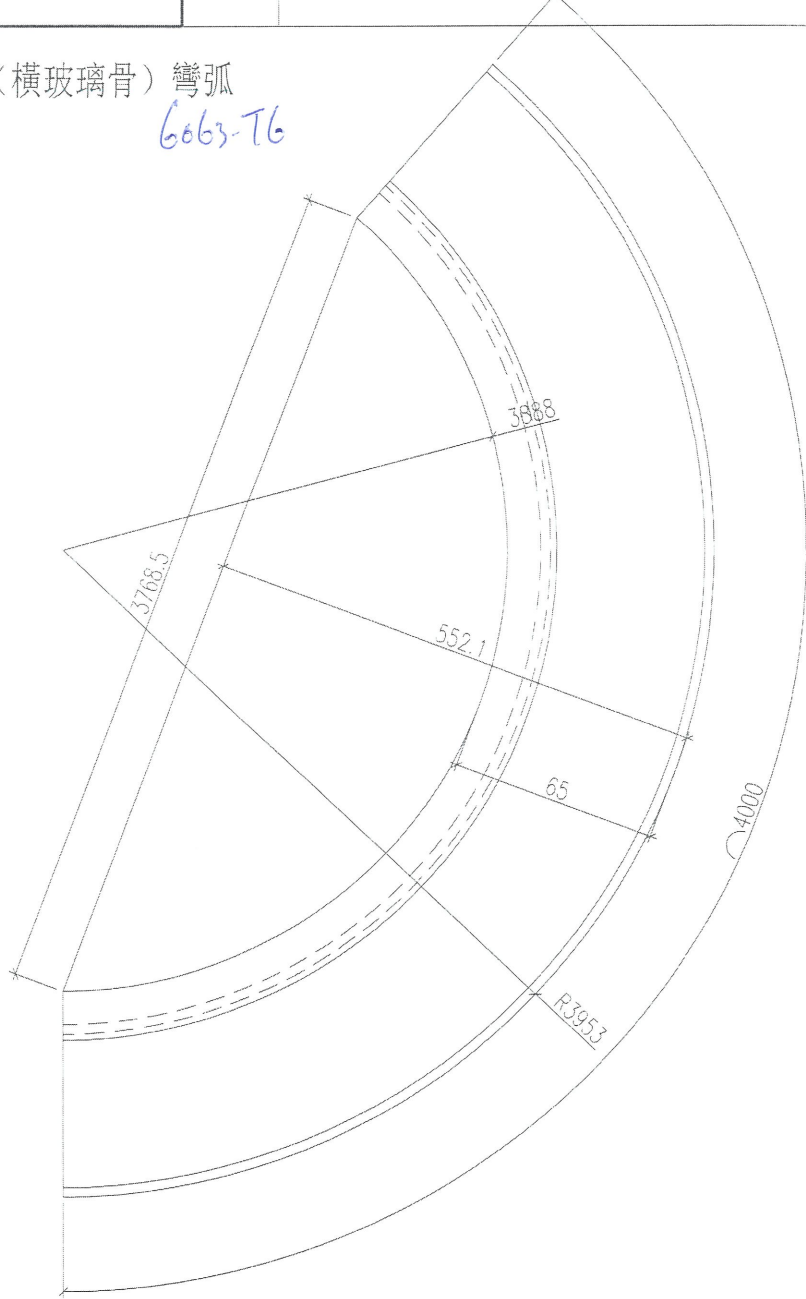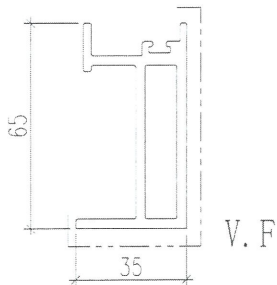

名稱	鋁料彎弧加工圖	制圖	黃漢卿	2018.9.17	修改		
材料	X85518	復核			日期		
顏色	UC1802580XL(A)-16淺灰色	批准			圖號	J836-WW4-WH4	

深灰

5

美特鋁質 有限公司  
MIDI Aluminium Fabricator Ltd.


數量: 1支

工程號 J-836 地盤 日出康城

備註: 一開二用(後備一支小料, 兩端預長約合300mm)

使用EI9679中 40X25X3MM鋁角彎弧

6063-T6

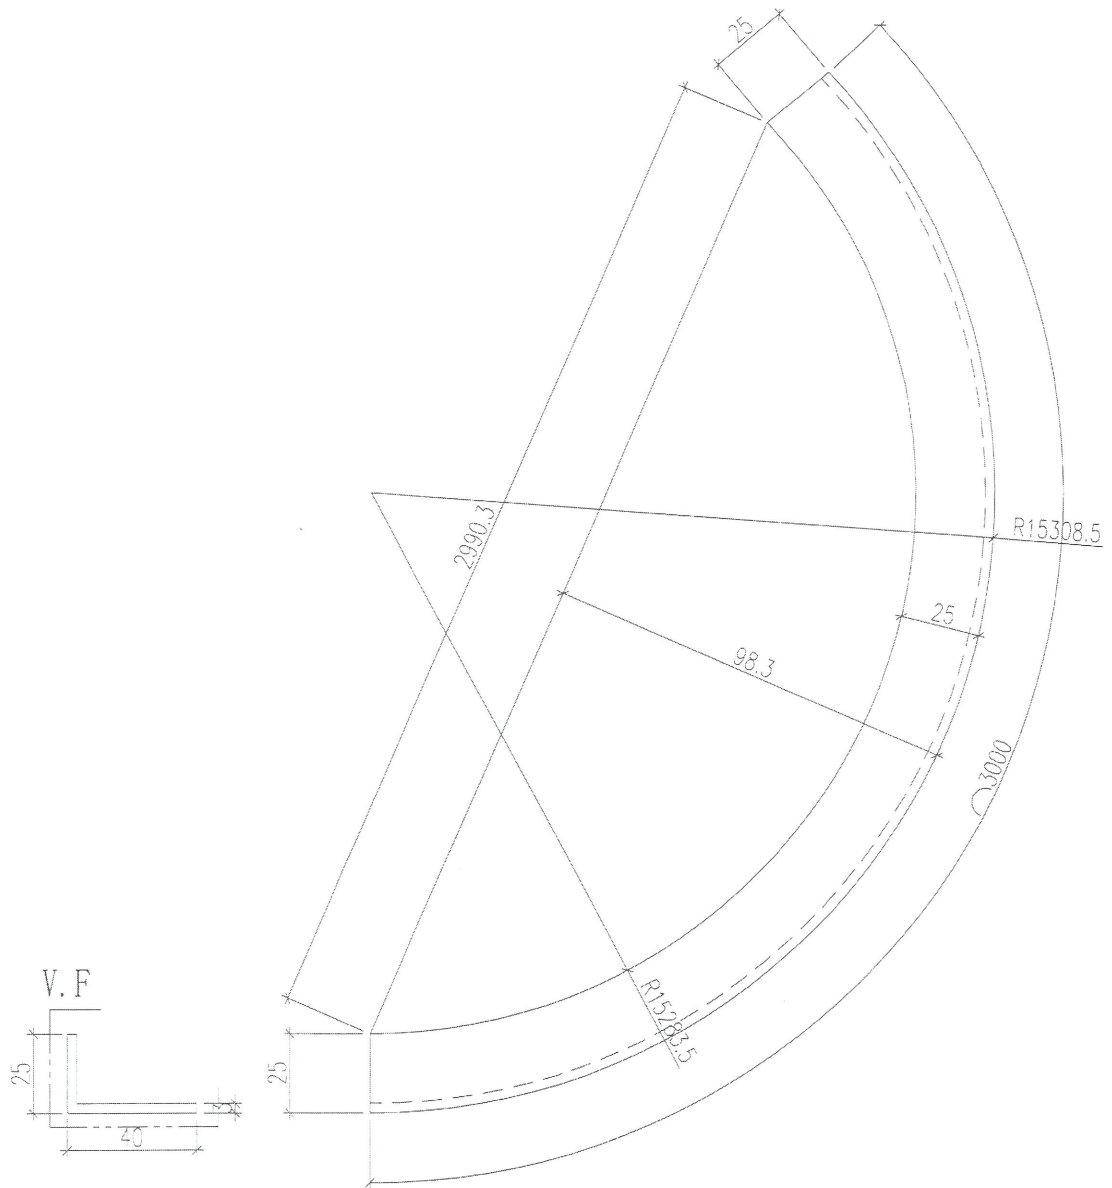

名稱	鋁角彎弧加工圖	制圖	黃漢卿	2018.9.17	修改		
材料	40X25X3MM鋁角	復核			日期		
顏色	UCT802580XL(A)-16號灰色	批准			圖號	J836-WW4-WH5	

綠灰

(6)




美特鋁質有限公司  
MIDI Aluminium Fabricator Ltd.

數量: 2支

工程號 J-836 地盤 日出康城

備註: 一開二用(後備一支小料, 兩端預長約合300mm)

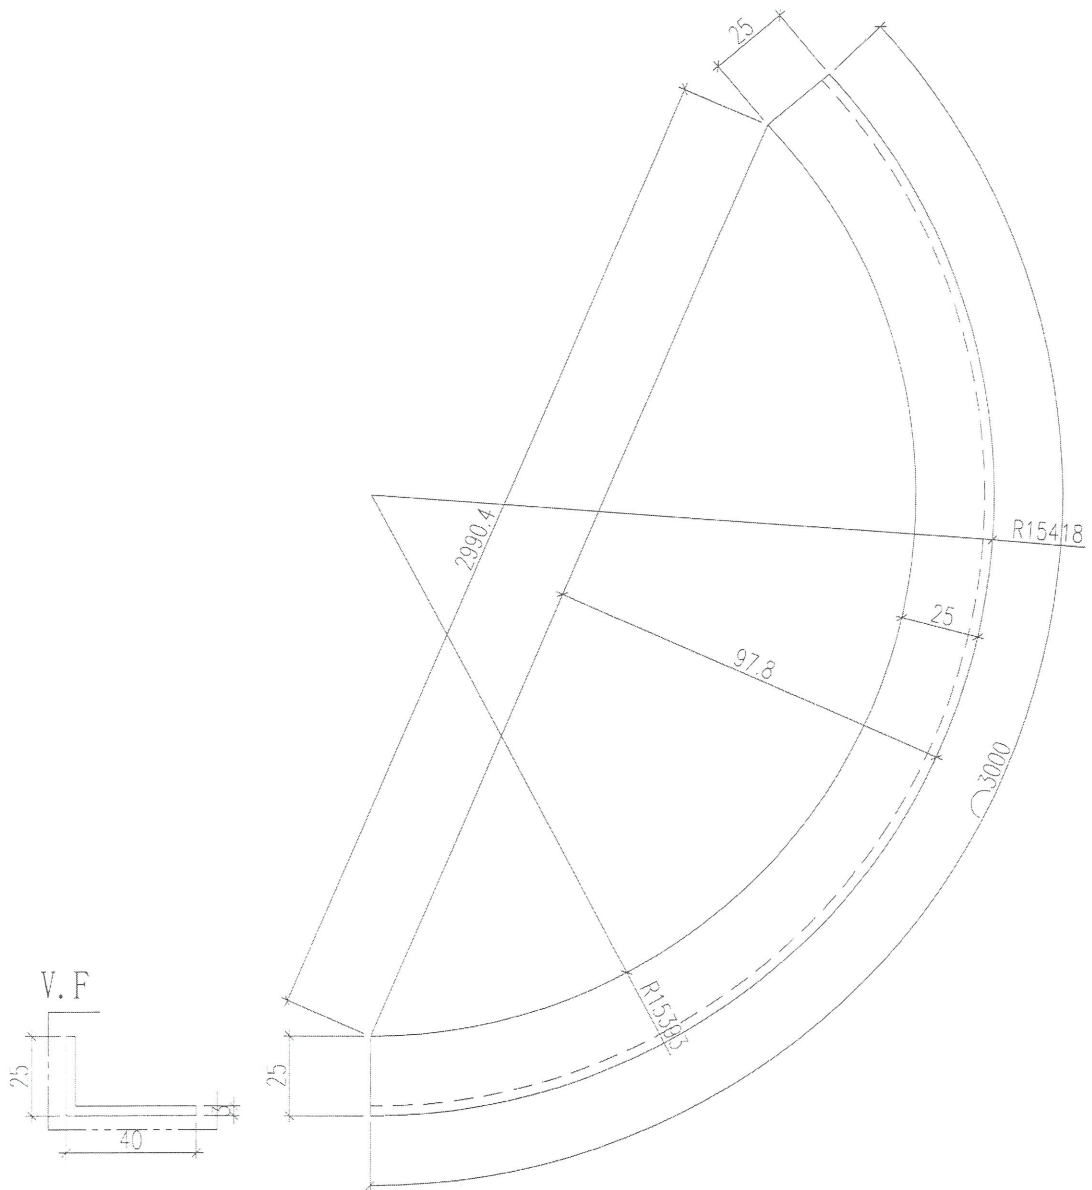



6063-T6

名稱	鋁料彎弧加工圖	制圖	黃漢卿	2018.9.17	修改		
材料	40X25X3MM鋁角	復核			日期		
顏色	UCT802580XL(A)-16淺灰色	批准			圖號	J836-WW4-WH6	

深灰

⑦

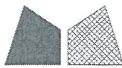 美特鋁質有限公司 MIDI Aluminium Fabricator Ltd.				數量: 1支
工程號	J-836	地盤	日出景城	備註: 一開二用(後備一支小料, 兩端預長約合300mm)

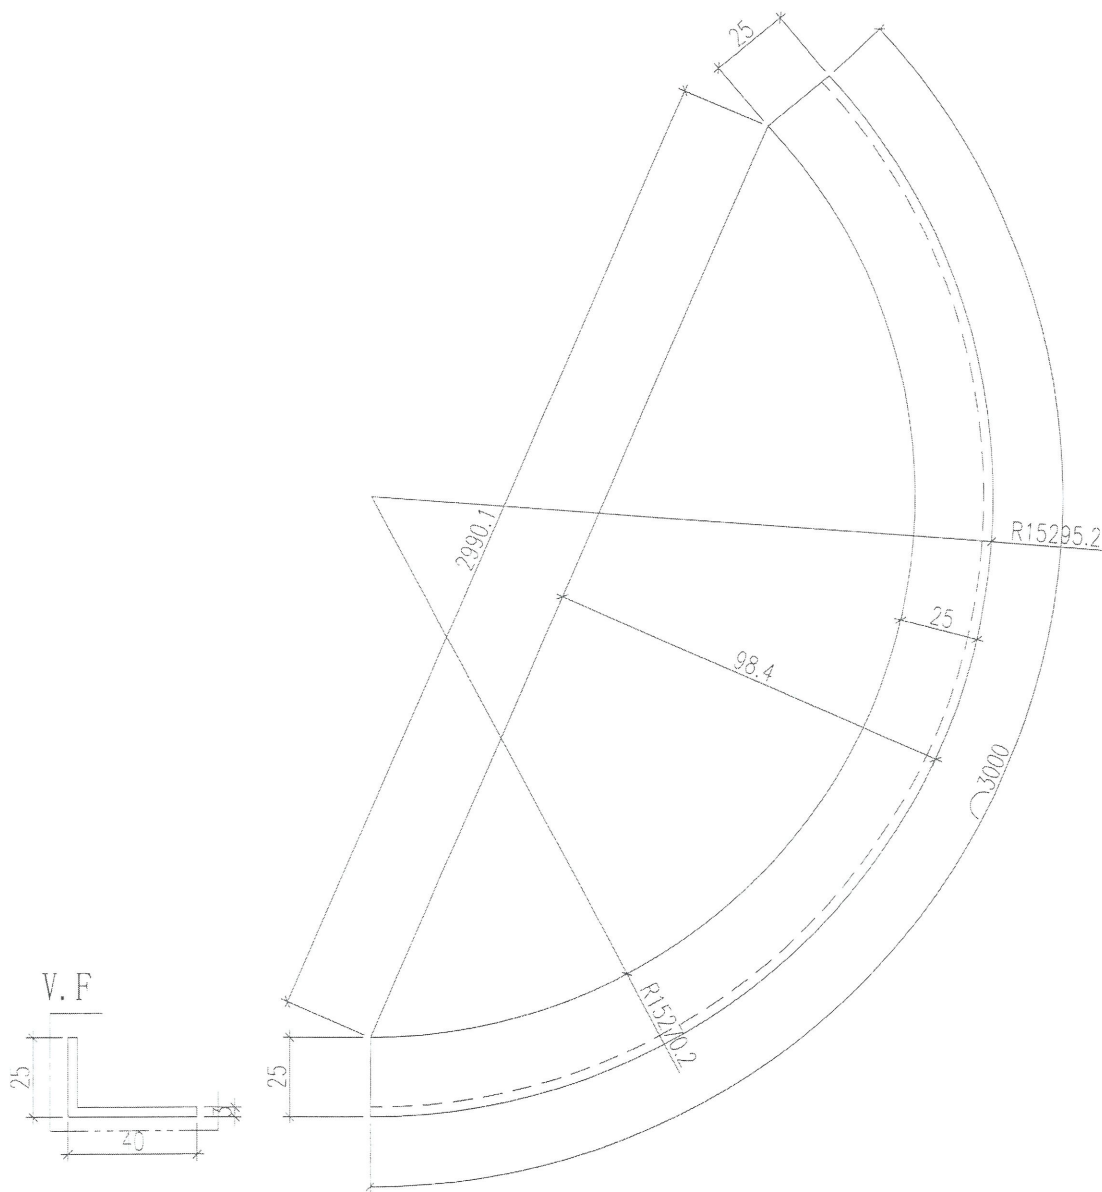


G063-T6

名稱	鋁料彎弧加工圖	制圖	黃漢卿	2018.9.17	修改		
材料	40X25X3MM鋁角	復核			日期		
顏色	UCT802580XL(A)-16淺灰色	批准			圖號	J836-WW4-WH7	

深灰

⑧

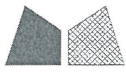


美特鋁質有限公司  
MIDI Aluminium Fabricator Ltd.

數量: 1支

備註: 一開二用(後備一支小料, 兩端預長約合300mm)

工程號 J-836 地盤 日出康城

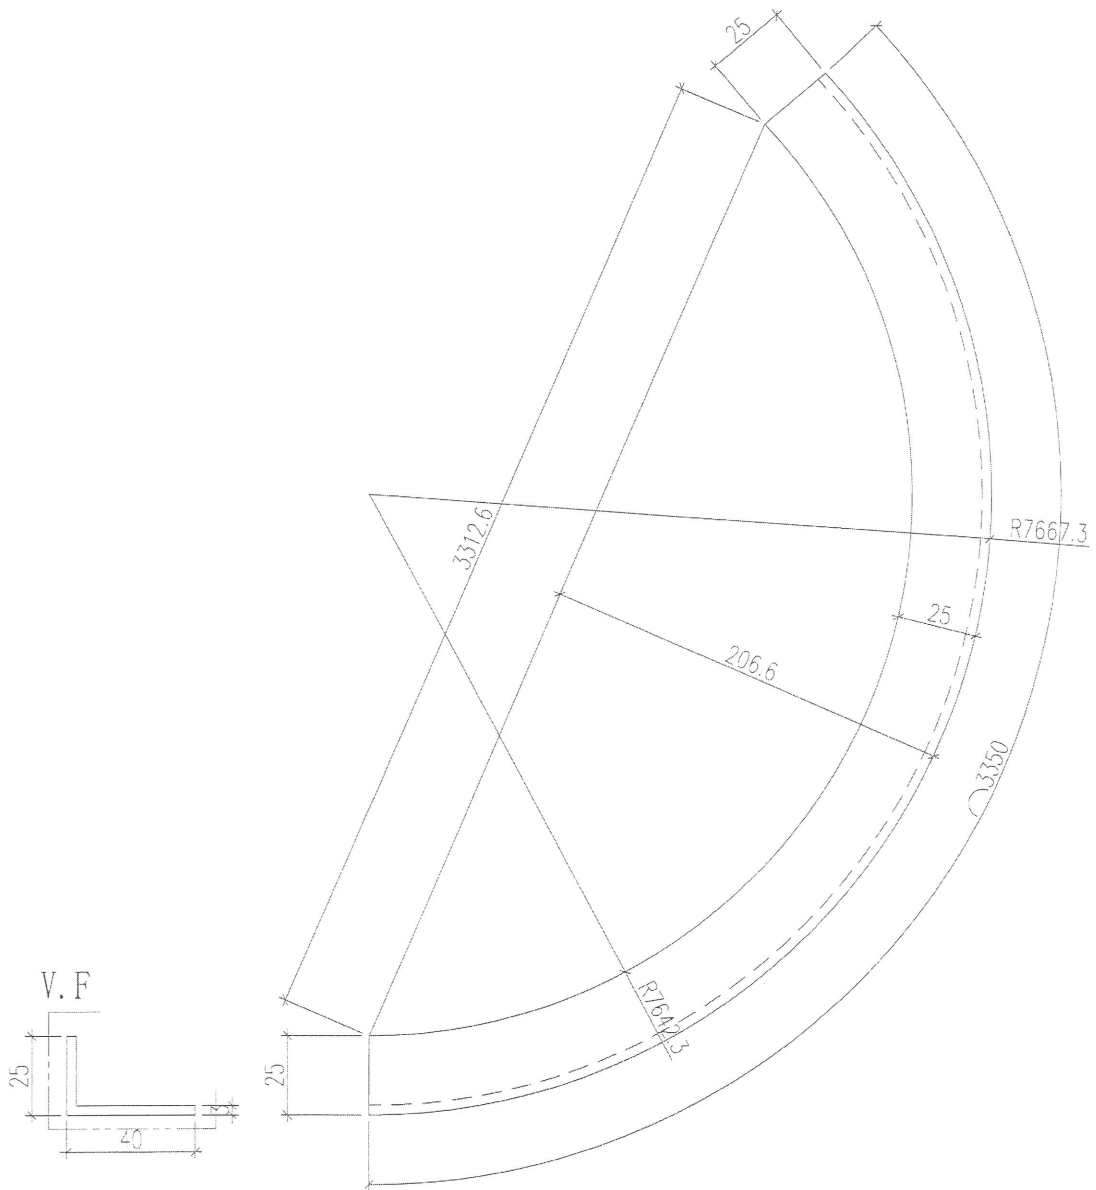


6063-T6

名稱	鋁料彎弧加工圖	制圖	黃漢卿	2018.9.17	修改		
材料	40X25X3MM鋁角	復核			日期		
顏色	UCT802580X-(A)-16深灰色	批准			圖號	J836-WW4-WH8	

深灰

9

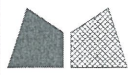


美特鋁質有限公司  
MIDI Aluminium Fabricator Ltd.

數量: 1支

備註: 一開二用(後備一支小料, 兩端預長約合300mm)

工程號 J-836 地盤 日出康城

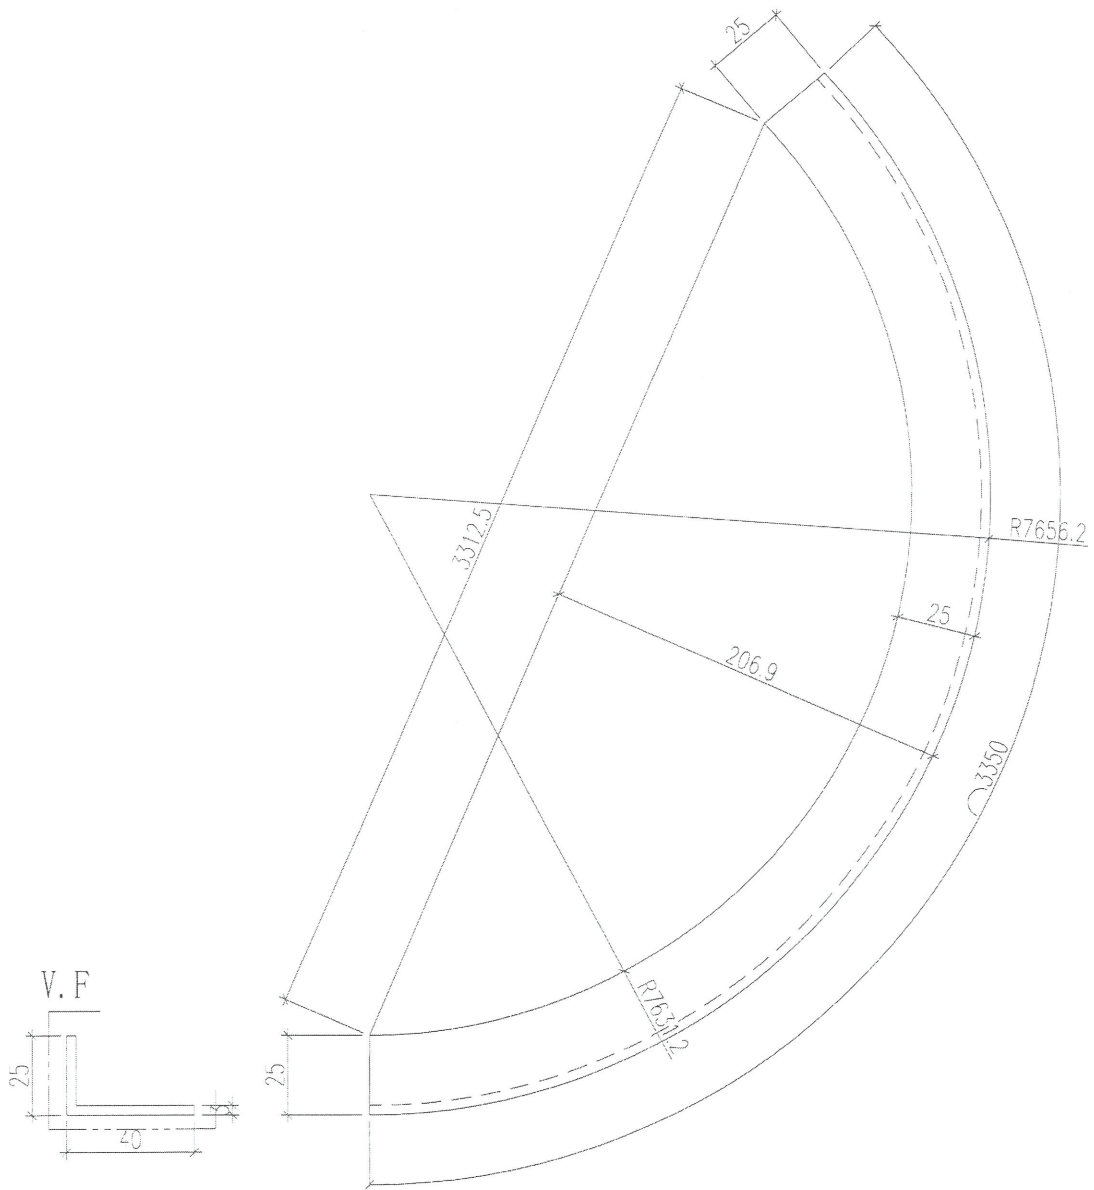



G063-T6

名稱	鋁料彎弧加工圖	制圖	黃漢卿	2018.9.17	修改		
材料	40X25X3MM鋁角	復核			日期		
顏色	<del>UOT8C2580XL(A)-T6淺灰色</del>	批准			圖號	J836-WW4-WH9	

深灰

(70)

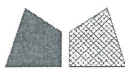 美特鋁質有限公司 MIDI Aluminium Fabricator Ltd.				數量: 1支
工程號	J-836	地盤	日出康城	備註: 一開二用(後備一支小料, 兩端預長約合300mm)

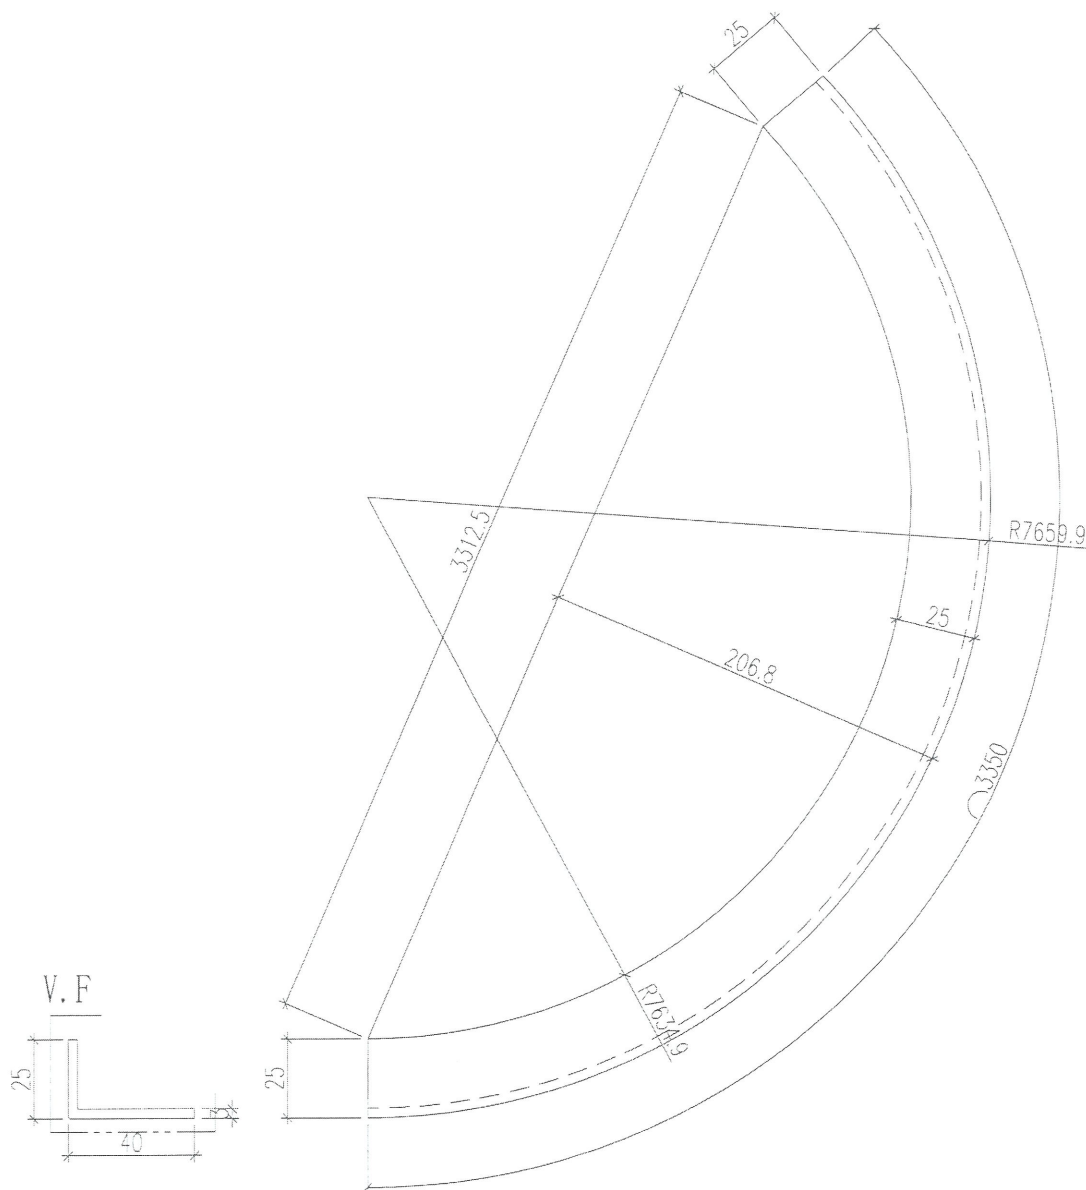


Gob3-T6

名稱	鋁料彎弧加工圖	制圖	黃漢卿	2018.9.17	修改		
材料	40X25X3MM鋁角	復核			日期		
顏色	UCT802580XL(A)-16淺灰色	批准			圖號	J836-WW4-WH10	

深灰

①

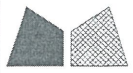


美特鋁質有限公司  
MIDI Aluminium Fabricator Ltd.

數量: 1支

工程號 J-836 地盤 日出康城

備註: 一開二用(後備一支小料, 兩端預長約合300mm)

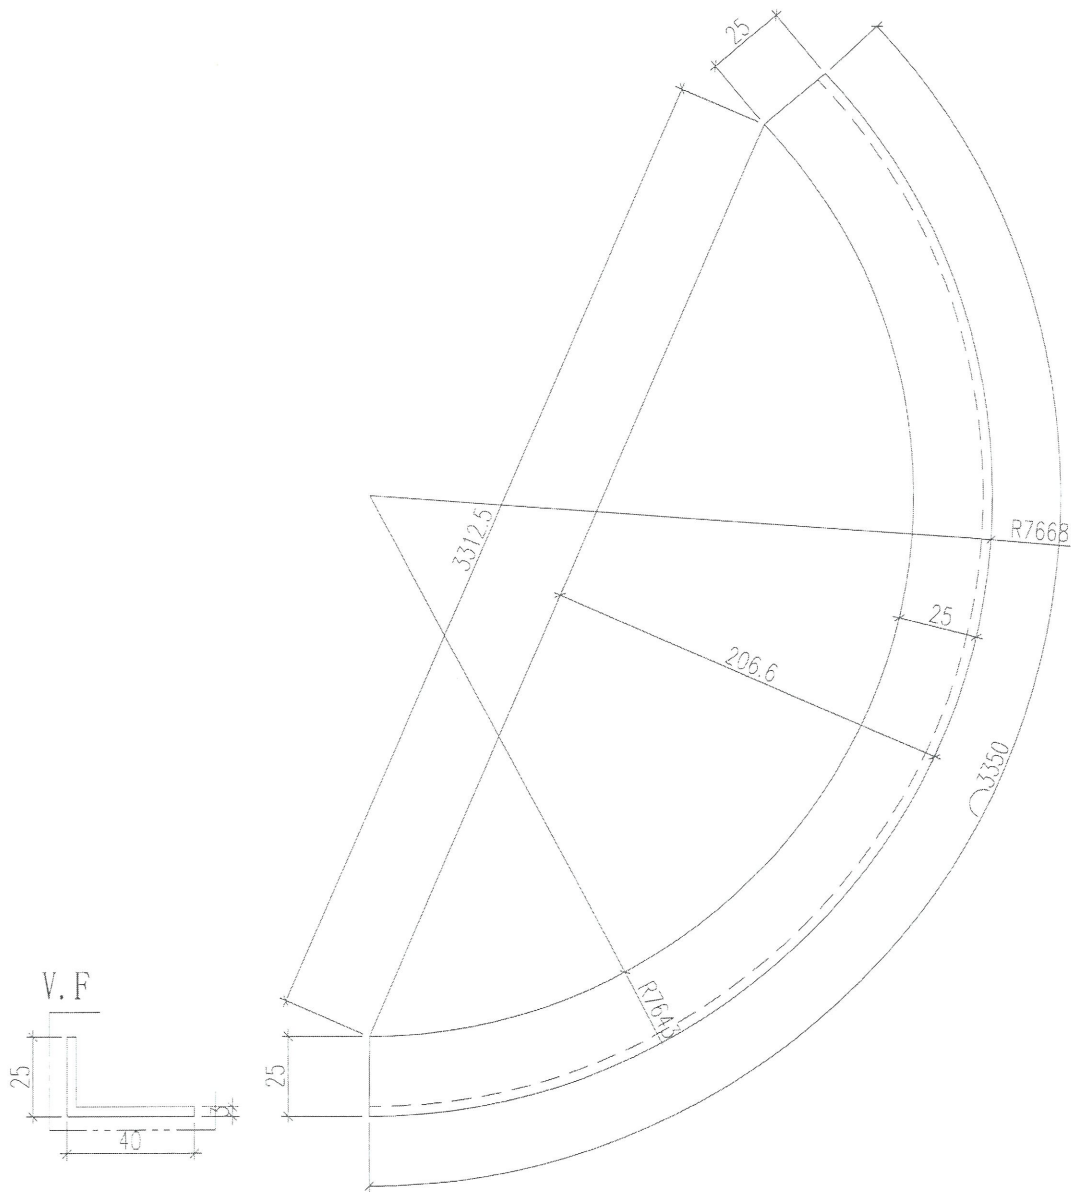



6063-T6

名稱	鋁料彎弧加工圖	制圖	黃漢卿	2018.9.17	修改		
材料	40X25X3MM鋁角	復核			日期		
顏色	UOT802580XL(A)-16淺灰色	批准			圖號	J836-WW4-WH11	

深灰

12

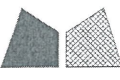 美特鋁質 有限公司 MIDI Aluminium Fabricator Ltd.				數量: 1支
工程號	J-836	地盤	日出康城	備註: 一開二用(後備一支小料, 兩端預長約合300mm)

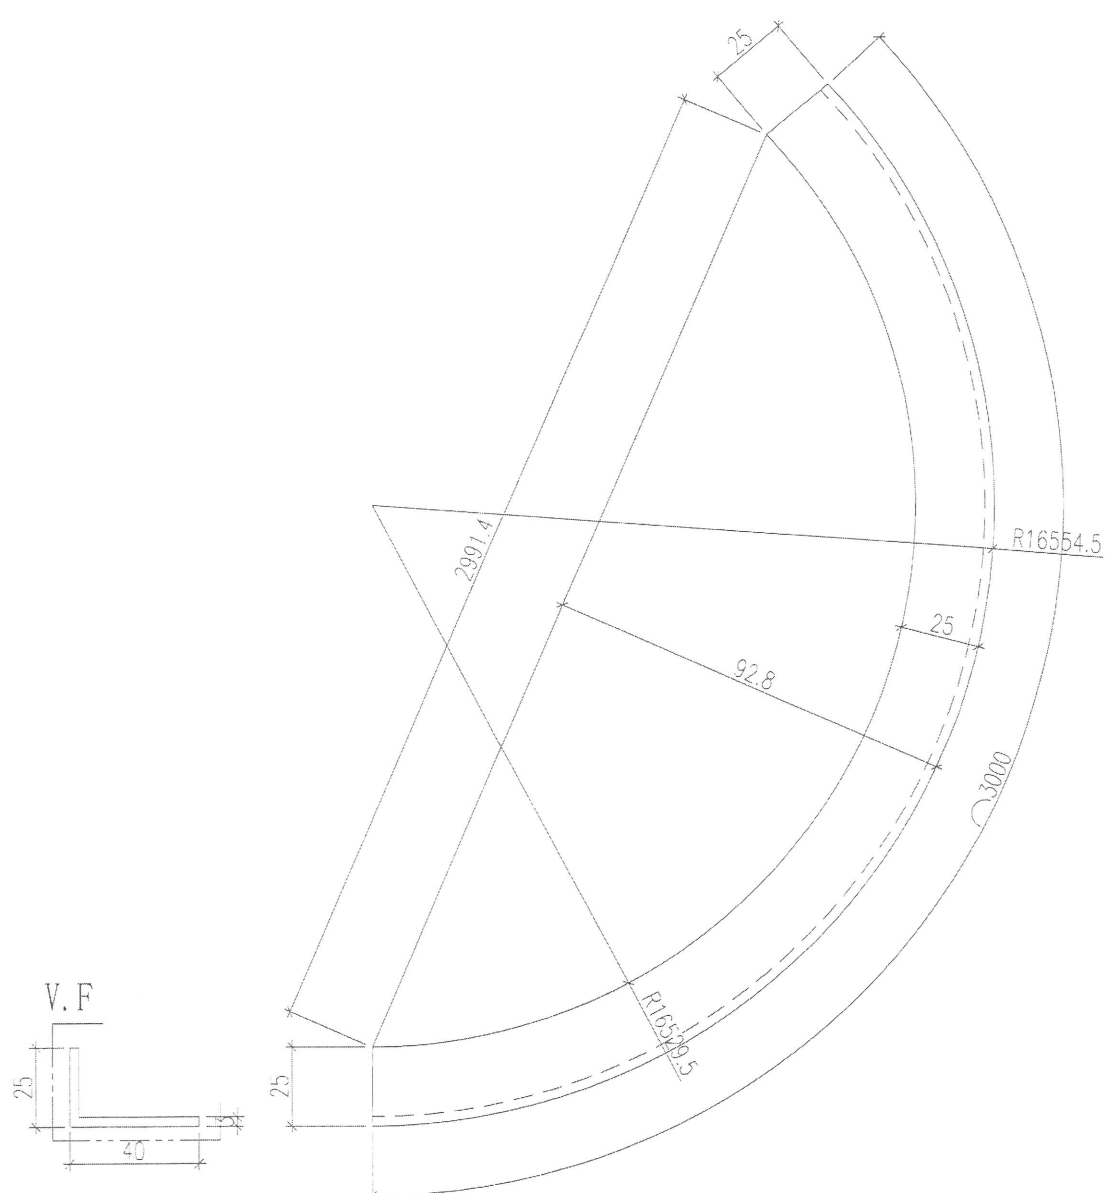

6063-T6

名稱	鋁料彎弧加工圖	制圖	黃漢卿	2018.9.17	修改		
材料	40X25X3MM鋁角	復核			日期		
顏色	UCT802580XL(A)-16淺灰色	批准			圖號	J836-WW4-WH12	

深灰

(13)