



02

工程指示 / 要求簡箋(E.I.)

工程指示編號：EI/9841 /18 修改版次：A
 工程編號：J836 工程名稱：日出康城 7期平台
 工程項目：WW2 底托 修改
 收件人：生龍 發件人：李耀輝 日期：2013/11/7

□要求提供 / 確認 事項：

- () 初步鋁料 B.M. () 加工拆圖，然後生產 () 尺寸表
- () 正式鋁料 B.M. () 技術上資料 / 指示 () 報價
- () 配件 B.M. () 樣辦或貨品說明書 () 分判合約
- () 其他：_____

內容：

請以附件修正資料，安排開料生產同器 TA01M 及 TA02M 底托

請在 2013/12/1 前完成上列要求。

附有關圖紙 / 文件：

2 頁

以上項目為：

- 原合約工程包 原合約工程加 / 減賬 新工程報價

原因：-

分發東莞各部門：

- () 生產技術總監 連附件 () 技術部 連附件 參閱 () 生產部 連附件 () 機械設計部 連附件
- () 採購部 連附件 () 生產統籌部 連附件 梅. 軍
- () 質檢部 連附件 () 會計部 連附件 () 報關組 連附件 () 其他 _____ 連附件

分發香港各部門：


- () 行政部 連附件 () 會計部 連附件 () 統籌部 連附件 () 工程部地盤科文 連附件 後寫
- () 採購部 連附件 () QS 部 連附件 () 維修部 連附件 () 其他 _____ 連附件

傳遞編號：

HK 1710 / 13





發件人簽署：

項目經理簽署：

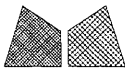

美特鋁質有限公司
MIDI Aluminium Fabricator Ltd.

類別		物料號	
制圖	胡冬雲	2018.09.19	圖號 WW2-TA01M
修改	A		數量 7
日期	7/1		位置 WW2
復核	-	-	
批准	-	-	

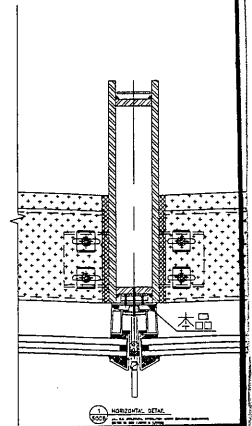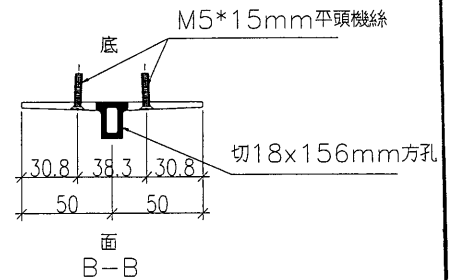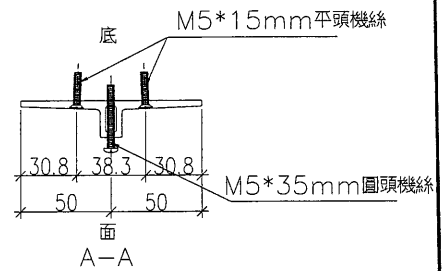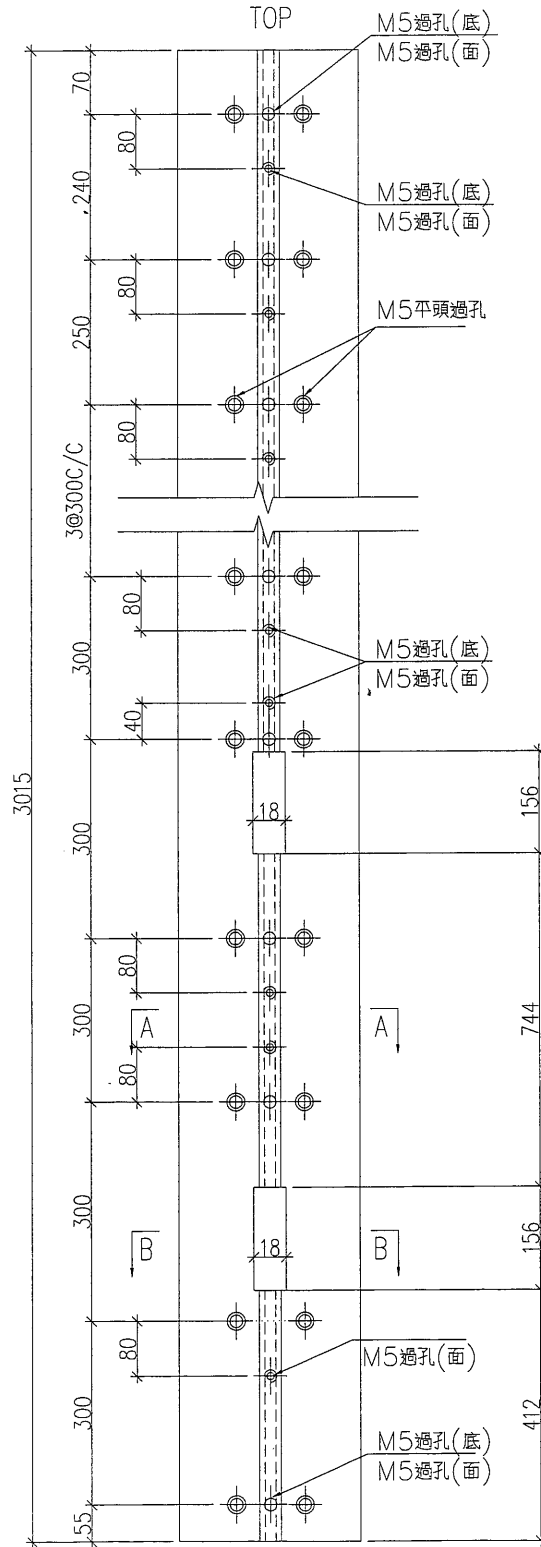


工程號	J-836	地盤	日出康城7期平台
名稱	企向底托	採用	
材料	X85523	地盤	✓
顏色	TUC51602XL(RY)-3深灰	工廠	

附件

美特鋁質有限公司
MIDI Aluminium Fabricator Ltd.

類別		物料號	
制圖	胡冬雲	2018.09.19	圖號 WW2-TA02M
修改	A		數量 7
日期	7/11		位置 WW2
復核	—	—	
批准	—	—	

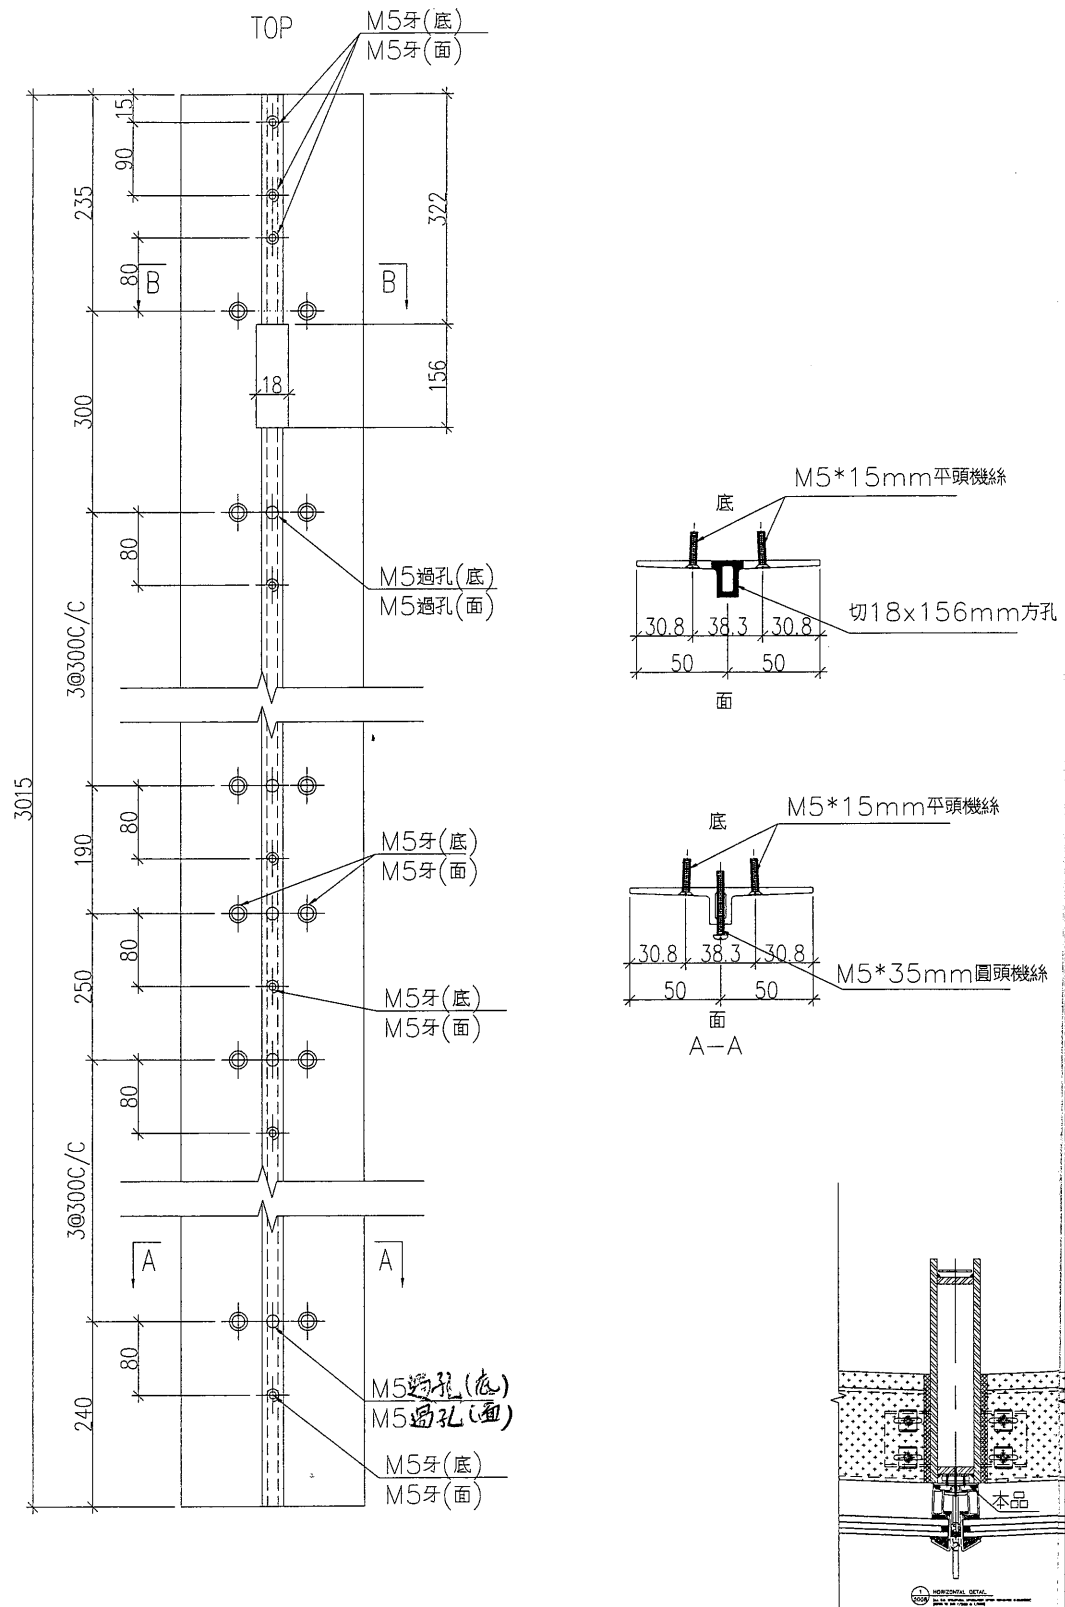

工程號	J-836	地盤	日出康城7期平台
名稱	企向底托	採用	
材料	X85523	地盤	✓
顏色	TUC51602XL(RY)-3深灰	工廠	

附件

—	—
—	—
—	—