

工程指示 / 要求簡箋(E.I.)

工程指示編號：EI/ 9863 /18 修改版次：A  
 工程編號：J836 工程名稱：日出康城7期(平台)  
 工程項目：WW4(N-RH) 九字框加工修改  
 收件人：生統 發件人：Joe Chan 日期：20/11/2018

要求提供 /  確認 事項：

- |                                    |                                     |                               |
|------------------------------------|-------------------------------------|-------------------------------|
| <input type="checkbox"/> 初步鋁料 B.M. | <input type="checkbox"/> 加工拆圖，然後生產  | <input type="checkbox"/> 尺寸表  |
| <input type="checkbox"/> 正式鋁料 B.M. | <input type="checkbox"/> 技術上資料 / 指示 | <input type="checkbox"/> 報價   |
| <input type="checkbox"/> 配件 B.M.   | <input type="checkbox"/> 樣辦或貨品說明書   | <input type="checkbox"/> 分判合約 |
| <input type="checkbox"/> 其他：_____  |                                     |                               |

內容：修改單片玻璃九字框鋁碼，由飛機碼  
 改為 50x50x5 mm 鋁角。  
 請依附件資料加工。

請在 31/12/2018 前完成上列要求。

附有關圖紙 / 文件：

3頁

以上項目為：

- 原合約工程包                       原合約工程加 / 減賬                       新工程報價

原因：-

分發東莞各部門：


- ( ) 生產技術總監  連附件    ( ) 技術部     連附件    ( ) 生產部     連附件    ( ) 機械設計部  連附件  
 ( ) 採購部     連附件    ( ) 生產統籌部  連附件    梅軍  
 ( ) 質檢部     連附件    ( ) 會計部     連附件    ( ) 報關組     連附件    ( ) 其他 \_\_\_\_\_  連附件

分發香港各部門：

- ( ) 行政部  連附件    ( ) 會計部  連附件    ( ) 統籌部  連附件    ( ) 工程部地盤科文  連附件  
 ( ) 採購部  連附件    ( ) QS 部     連附件    ( ) 維修部  連附件    ( ) 其他 \_\_\_\_\_  連附件


傳遞編號：HK 1779 /18

發件人簽署：  
 項目經理簽署：

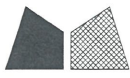


## 單片玻璃九字料組框鋁角加工方案


已含0.5mm搶位

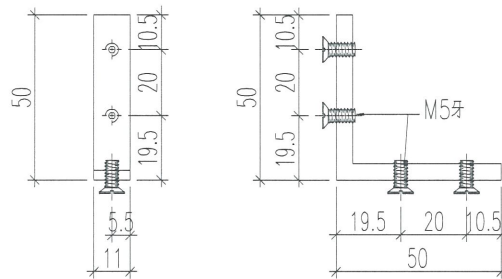

名稱	鋁角加工圖	制圖	黃漢卿	2018.10.6	修改			
材料	50x50x5mm鋁角	復核	王禮秋	2018.10.6	日期			
顏色	MILL	批准			圖號	ZZ-FJ1		

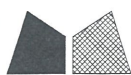


單片玻璃九字料加工方案

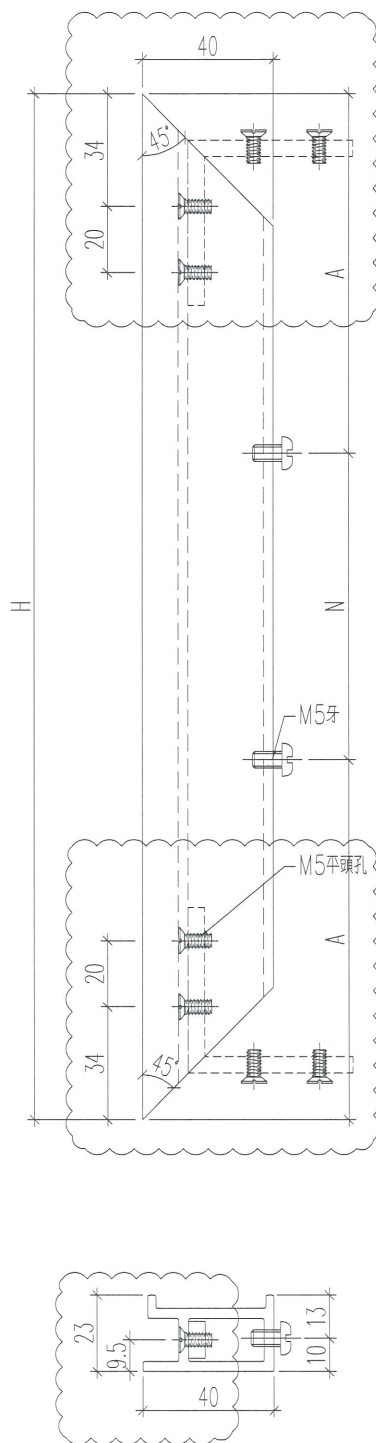

名稱	九字料加工圖	制圖	黃漢卿	2018.10.6	修改		
材料	X84307	復核	王禮秋	2018.10.6	日期		
顏色	TUC51602XL(RY)-3深灰色	批准			圖號	G-ZZ-L1	

# EG-DWG3

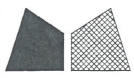


美特鋁質 有限公司  
MIDI Aluminium Fabricator Ltd.

工程號 J-836 地盤 日出康城(WW4 N-RH)

WW4(N-RH)涉及圖號:	WW4-G-ZZ1	WW4(A-N)涉及圖號:	J836-FK79
	WW4-G-ZZ1B		J836-FK80
	WW4-G-ZZ1C		J836-FK81
	WW4-G-ZZ12		J836-FK82
	WW4-ZZ13		J836-FK83
	836-G-ZZ3		J836-FK84
	WW4-G-ZZ1L		J836-FK85
	WW4-G-ZZ10		J836-FK86
	WW4-G-ZZ1R		J836-FK87
	WW4-G-ZZ9		
	WW4-G-ZZ1A		
	WW4-G-ZZ2		

E5,E6項目涉及圖號: J836-E5-FK04  
J836-E5-FK05

## 單片玻璃九字料組框方案

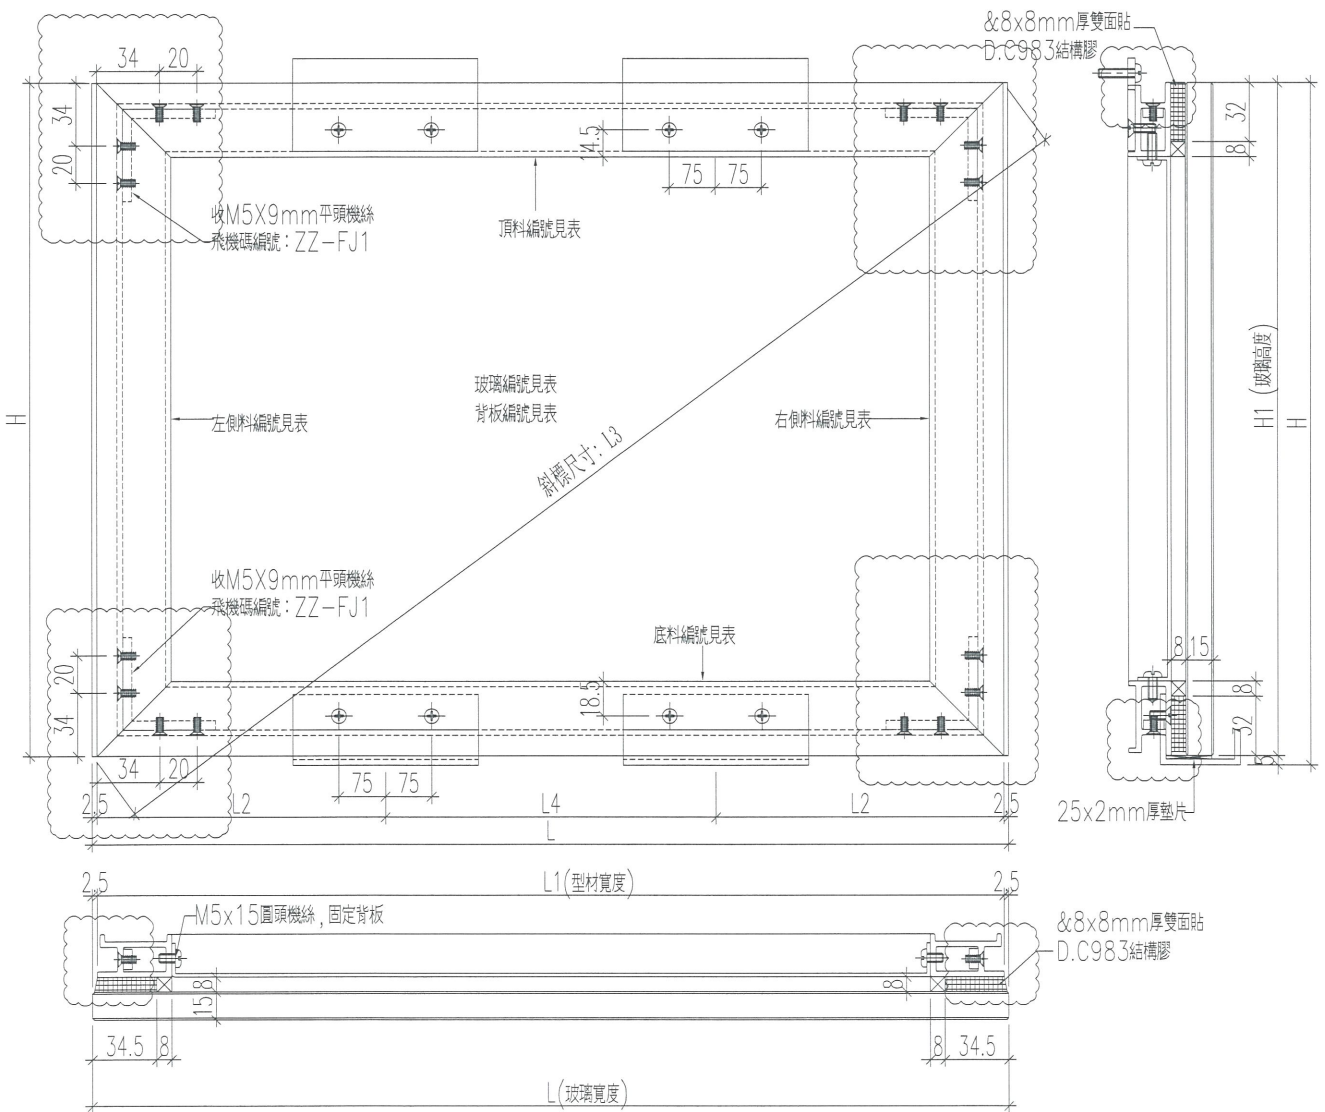

名稱	單元組裝圖	制圖	黃漢卿	2018.10.6	修改		
材料	-	復核	王禮秋	2018.10.6	日期		
顏色	TUC51602XL(RY)-3深灰色	批准			圖號	WW4-G-ZZ1	