



工程指示 / 要求簡箋(E.I.)

工程指示編號：EI 9876 118 修改版次：A
 工程編號：JB36 工程名稱：日出康城 7期平台
 工程項目：WW2 鋁板修改
 收件人：生 峻 發件人：李耀彬 日期：2013/11/7

要求提供 / 確認 事項：

- | | | |
|------------------------------------|-------------------------------------|-------------------------------|
| <input type="checkbox"/> 初步鋁料 B.M. | <input type="checkbox"/> 加工拆圖，然後生產 | <input type="checkbox"/> 尺寸表 |
| <input type="checkbox"/> 正式鋁料 B.M. | <input type="checkbox"/> 技術上資料 / 指示 | <input type="checkbox"/> 報價 |
| <input type="checkbox"/> 配件 B.M. | <input type="checkbox"/> 樣辦或貨品說明書 | <input type="checkbox"/> 分判合約 |
| <input type="checkbox"/> 其他：_____ | | |

內容：

請依附件資料，安排生產鋁板。

請在 2013/1/15 前完成上列要求。

附有關圖紙 / 文件：

4頁

以上項目為：

- 原合約工程包 原合約工程加 / 減賬 新工程報價

原因：-

分發東莞各部門：

- () 生產技術總監 連附件 () 技術部 連附件 李耀彬 () 生產部 連附件 () 機械設計部 連附件
 () 採購部 連附件 () 生產統籌部 連附件 梅軍
 () 質檢部 連附件 () 會計部 連附件 () 報關組 連附件 () 其他 _____ 連附件

分發香港各部門：

- () 行政部 連附件 () 會計部 連附件 () 統籌部 連附件 () 工程部地盤科文 連附件 李耀彬
 () 採購部 連附件 () QS 部 連附件 () 維修部 連附件 () 其他 _____ 連附件

傳遞編號：

HK 1708 / 18

發件人簽署：

項目經理簽署：






工程號: J836		計算: 胡冬雲		日期: 2018-10-24		送呈:	
地盤: 日出康城7期		核對:		日期:		副本:	
項目類別: WW2鋁板		批准:		日期:			
BM編號:		版次: A		總展開面積: 161.32		總V.F.: 140.63	
						此BM依據	

序號	修改版次	鋁板編號	鋁板名稱	噴塗顏色	實用	後備	總數	單位	單件V.F. (M2)	總V.F. (M2)	單件展開面積(M2)	總展開面積 (M2)
1		WW2-AP01A	3.0mm厚鋁板	UCT28767XL-3深灰	27	0	27	件	1.53	41.22	1.60	43.29
2		WW2-AP02A	3.0mm厚鋁板	UCT28767XL-3深灰	1	0	1	件	1.57	1.57	1.72	1.72
3	A 修改	WW2-AP01B	3.0mm厚鋁板	UCT28767XL-3深灰	27	0	27	件	0.35	9.58	0.44	11.82
4	A 修改	WW2-AP02B	3.0mm厚鋁板	UCT28767XL-3深灰	1	0	1	件	0.36	0.36	0.45	0.45
5		WW2-AP03	3.0mm厚鋁板	UCT28767XL-3深灰	28	0	28	件	0.92	25.89	1.10	30.70
6		WW2-CB02	3.0mm厚鋁板	UCT28767XL-3深灰	28	0	28	件	0.51	14.15	0.56	15.68
7		AL-AN01	3.0mm厚鋁板	UCT28767XL-3深灰	28	0	28	件	0.18	5.11	0.20	5.67
8		WW2-CT03L	3.0mm厚鋁板	UCT28767XL-3深灰	28	0	28	件	0.12	3.30	0.16	4.58
9		WW2-CT03R	3.0mm厚鋁板	UCT28767XL-3深灰	28	0	28	件	0.12	3.30	0.16	4.58
10		AP01	3.0mm厚鋁板	MILL	24	0	24	件	0.00	0.00	0.01	0.14
11		AP02	3.0mm厚鋁板	MILL	24	0	24	件	0.00	0.00	0.01	0.14
12		WW2-PL01	3.0mm厚鋁板	UCT28767XL-3深灰	28	0	28	件	0.18	5.04	0.18	5.04
13		WW2-PL02	3.0mm厚鋁板	MILL	7	0	7	件	0.00	0.00	0.18	1.28
14		WW2-PL03	3.0mm厚鋁板	UCT28767XL-3深灰	29	0	29	件	0.08	2.30	0.09	2.74
15		WW2-PL04	3.0mm厚鋁板	UCT28767XL-3深灰	58	0	58	件	0.16	9.19	0.19	10.76
16		WW2-PL05	3.0mm厚鋁板	UCT28767XL-3深灰	58	0	58	件	0.18	10.69	0.21	12.43
17		WW2-PL06	3.0mm厚鋁板	UCT28767XL-3深灰	58	0	58	件	0.15	8.91	0.18	10.31
							482	件		140.63		161.32


2.


 美特鋁質有限公司 MIDI Aluminium Fabricator Ltd.				類別		物料號	
修改	A			制圖	胡冬雲	2018.10.20	圖號 WW2-AP01B
日期	2018.11.7			復核	—	—	數量 27
				批准	—	—	位置 WW2

工廠組裝於WW2-AP01A

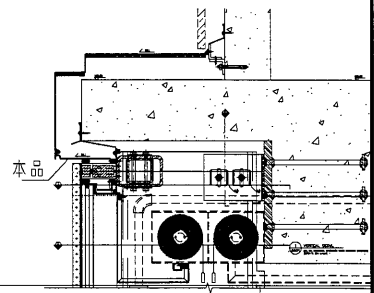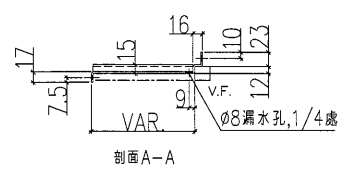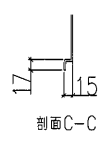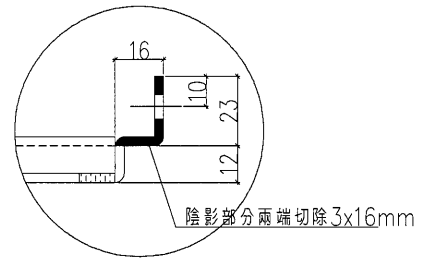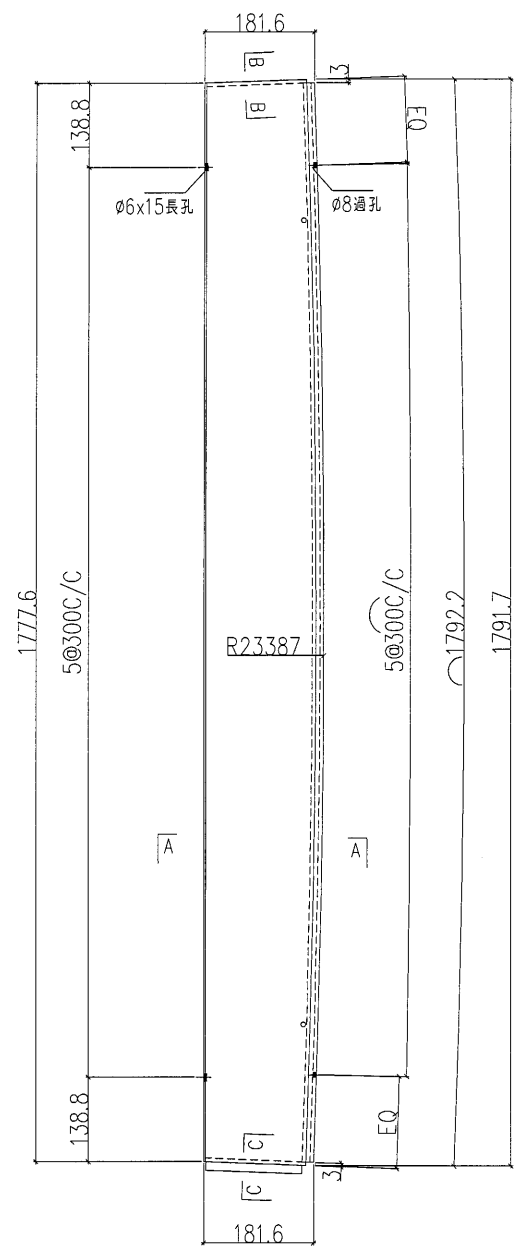

工程號	J-836	地盤	日出康城7期平台	附 件	
名稱	頂部收口鋁板		採用		—
材料	3.0mm鋁板		地盤		✓
顏色	UCT28767XL-3深灰		工廠		

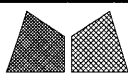 美特鋁質有限公司 MIDI Aluminium Fabricator Ltd.				類別	物料號			
修改	A			制圖	胡冬雲	2018.10.20	圖號	WW2-AP02B
日期	2018.11.7			復核	—	—	數量	1
				批准	—	—	位置	WW2

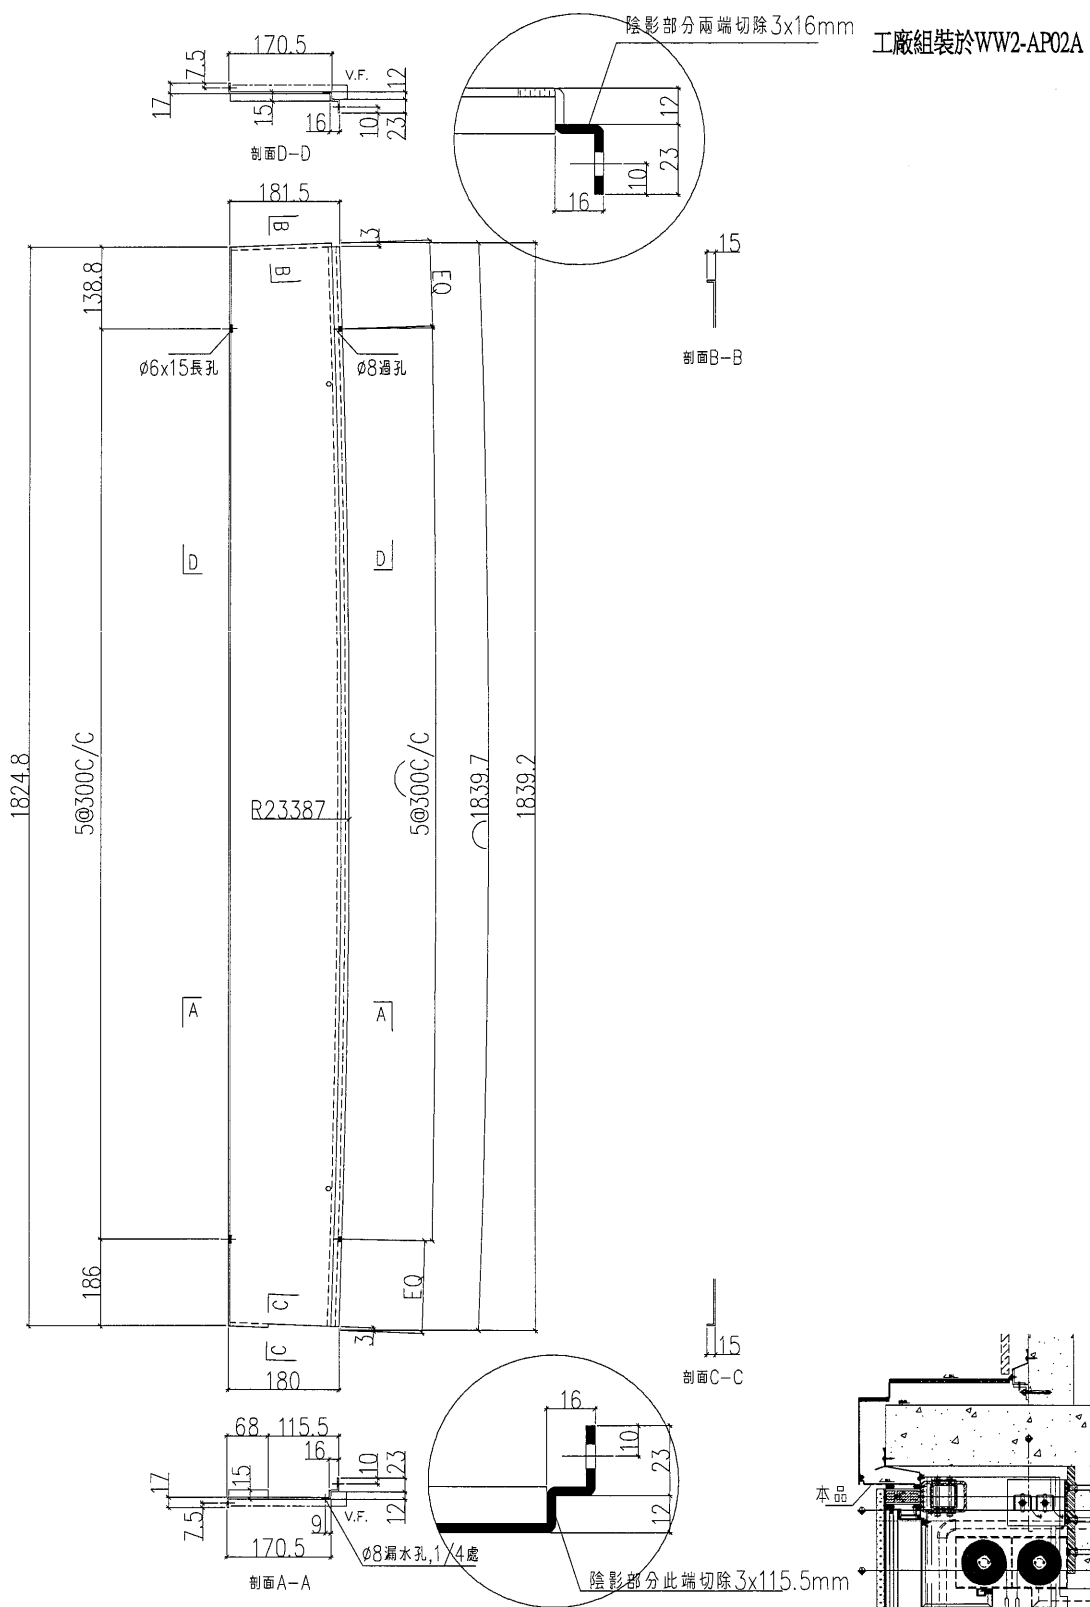

工程號	J-836	地盤	日出康城7期平台	附	—	—	
名稱	頂部收口鋁板		採用				
材料	3.0mm鋁板		地盤				✓
顏色	UCT28767XL-3深灰		工廠				