

工程指示 / 要求簡箋(E.I.)

工程指示編號：EI/ 9913 /18 修改版次：

工程編號：J836 工程名稱：日出康城7期(平台)

工程項目：Kindergarten Canopy 玻璃生產

收件人：Maggie Lor, 生統 發件人：Joe Chan 日期：6/11/2018

□要求提供 / 確認 事項：

- ( ) 初步鋁料 B.M. ( ) 加工拆圖，然後生產 ( ) 尺寸表
- ( ) 正式鋁料 B.M. ( ) 技術上資料 / 指示 ( ) 報價
- ( ) 配件 B.M. ( ) 樣辦或貨品說明書 ( ) 分判合約
- ( ) 其他：\_\_\_\_\_

內容：請依附件資生產玻璃，完成生產後，送地盤

請在 31/12/2018 前完成上列要求。

附有關圖紙 / 文件：

5頁

以上項目為：

- 原合約工程包  原合約工程加 / 減賬  新工程報價

原因：-

分發東莞各部門：

- ( ) 生產技術總監  連附件 ( ) 技術部  連附件 ( ) 生產部  連附件 ( ) 機械設計部  連附件
- ( ) 採購部  連附件 (  ) 生產統籌部  連附件 梅軍
- ( ) 質檢部  連附件 ( ) 會計部  連附件 ( ) 報關組  連附件 (  ) 其他 胡冬雲  連附件

分發香港各部門：

- ( ) 行政部  連附件 ( ) 會計部  連附件 ( ) 統籌部  連附件 (  ) 工程部地盤科文  連附件 積哥
- ( ) 採購部  連附件 ( ) QS 部  連附件 ( ) 維修部  連附件 ( ) 其他 \_\_\_\_\_  連附件

傳遞編號：HK 1700 / 18

發件人簽署：[Signature]

項目經理簽署：[Signature]



美特鋁質有限公司  
MTDI Aluminium Fabricator Ltd.


工程號: J836		計算: 陳家明		日期: 2018.9.12		送呈: 胡哥				
地盤名稱: 日出康城7期平臺		核對: 胡冬雲		日期: 2018.9.13		副本:				
項目類別: Kindergarten Canopy 玻璃		批准:		日期:		A/C Code:				
修改版次: A		總計玻璃面積 (平方米):		35.70						
序號	修改內容	玻璃圖號	顏色與類型	厚度 (mm)	玻璃尺寸		數量 (塊)	總面積 (平方米)	使用位置	加工圖參考
					寬度 (W mm)	高度 (H mm)				
1	A修改尺寸	GL-1	12mm CLEAR	28.5	1420	1560.0	14	31.01	Kindergarten Canopy	GL-1
2	A修改尺寸	GL-2	HS+1.52mmPVB+15mm CLEAR TEMPERED GLASS <i>w/ FRITTED PATEN</i>		1685	1560.0	1	2.63	Kindergarten Canopy	GL-2
3	A修改尺寸	GL-3			1322	1559.0	1	2.06	Kindergarten Canopy	GL-3
							合計:	16	35.70	



- 1).本表中所採用之玻璃為信義玻璃廠出品之 玻璃原片
- 2).本表中所有玻璃對角線尺寸偏差要求不超過負2mm。
- 3).本表中玻璃要求粗磨邊處理並倒棱角，而所有玻璃之入爐方向需保持一致。
- 4).本表中所有玻璃成品均需做雙面保護，用透明靜電膠紙加四周一寸FK白膠紙做雙面加固保護處理。
- 5).本表中所有玻璃成品均需注明室內外及其玻璃編號，以便識別。

**加工注意事項：**

2

EG-DWG4

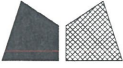
 美特鋁質有限公司 MIDI Aluminium Fabricator Ltd.			類別	物料號	
修改	A		制圖 胡冬雲	2018.9.12	圖號 GL-1
日期	2018.11.06		復核 劉春	2018.9.13	數量 14
			批准		位置

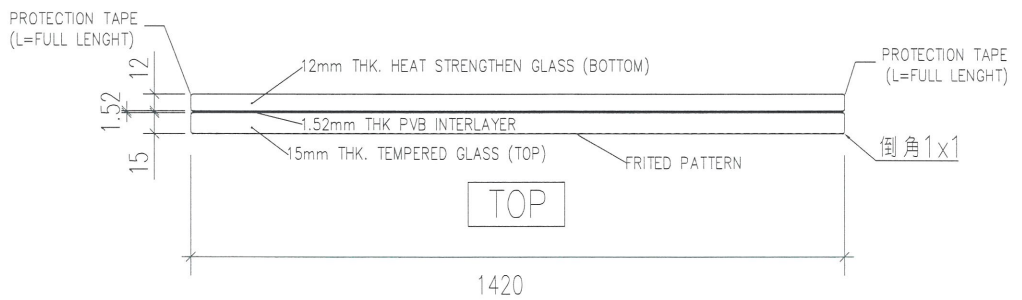
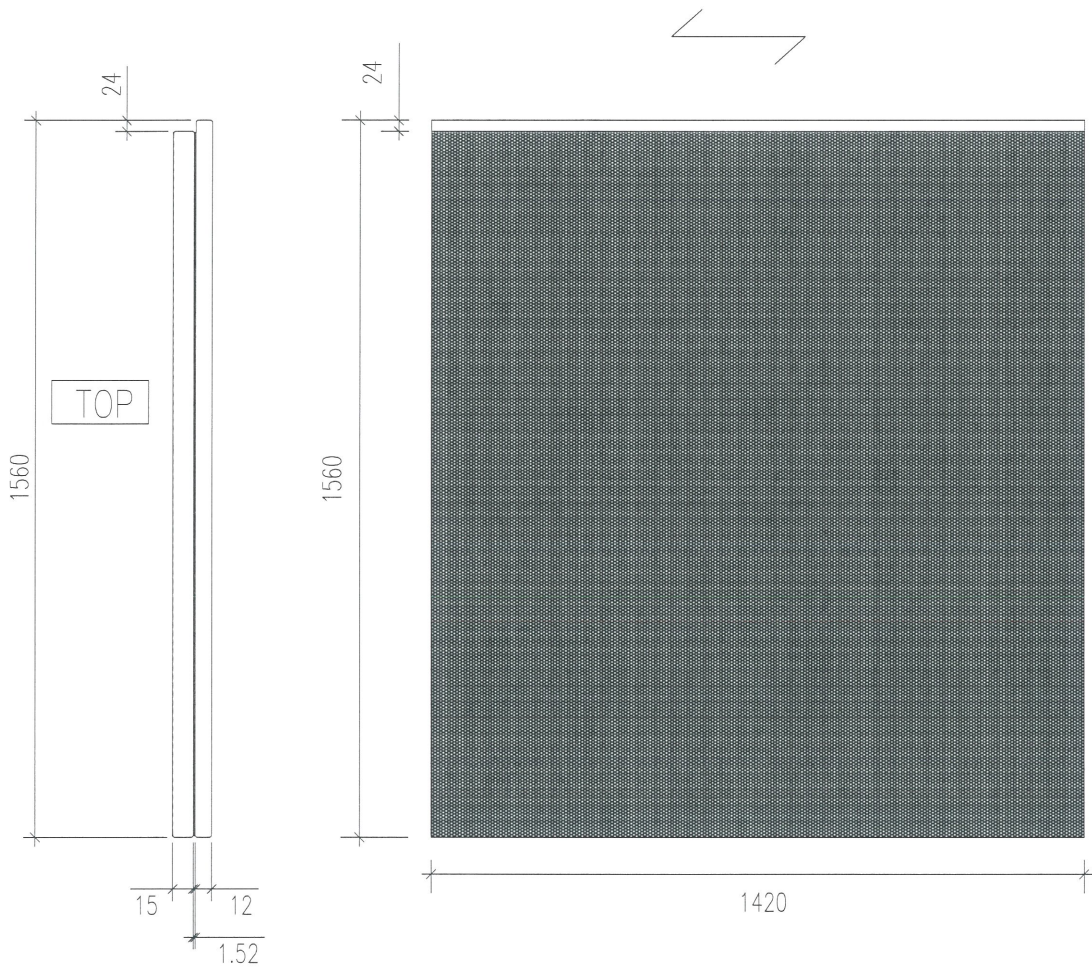


工程號	J-836	地盤	日出康城7期平臺	附 件
名稱	玻璃加工圖	採用		
材料	12+1.52PVB+15mmTHK	地盤		
顏色		工廠		

3

EG-DWG4


 美特鋁質有限公司 MIDI Aluminium Fabricator Ltd.		類別		物料號	
修改	A	制圖	胡冬雲	2018.9.12	圖號 GL-2
日期	2018.11.6	復核	劉春	2018.9.13	數量 1
		批准			位置

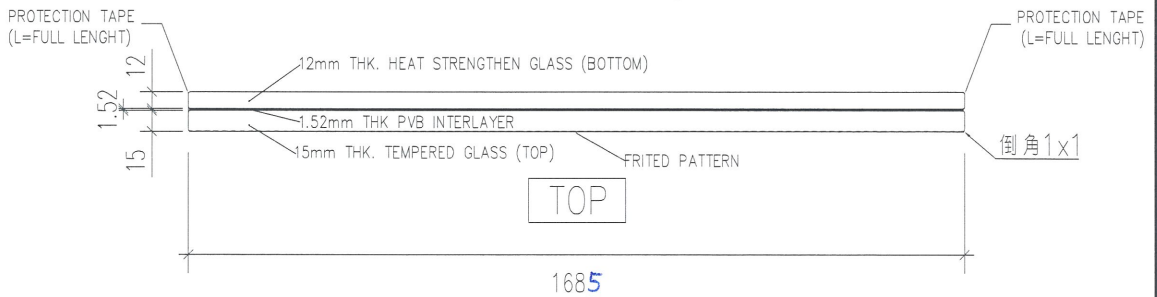
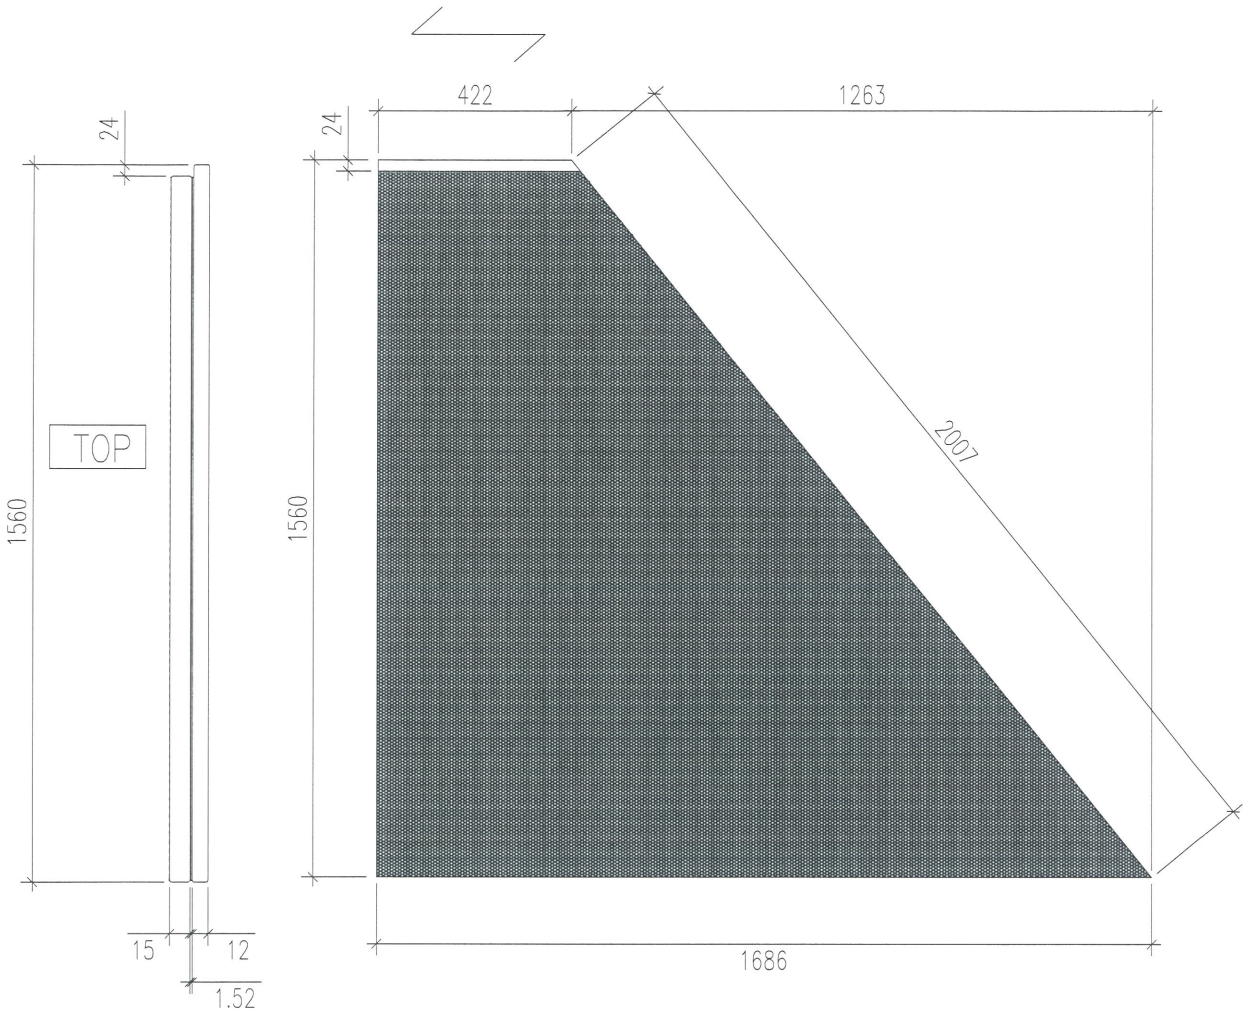


工程號	J-836	地盤	日出康城7期平臺	附件
名稱	玻璃加工圖	採用		
材料	12+1.52PVB+15mmTHK	地盤		
顏色		工廠		

4

EG-DWG4

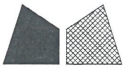
 美特鋁質有限公司 MIDI Aluminium Fabricator Ltd.		類別	物料號		
修改 A		制圖 胡冬雲	2018.9.12	圖號	GL-3
日期 2018.11.6		復核 劉春	2018.9.13	數量	1
		批准		位置	

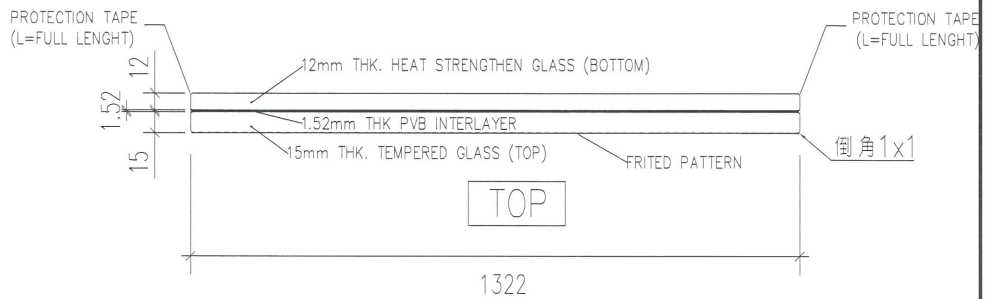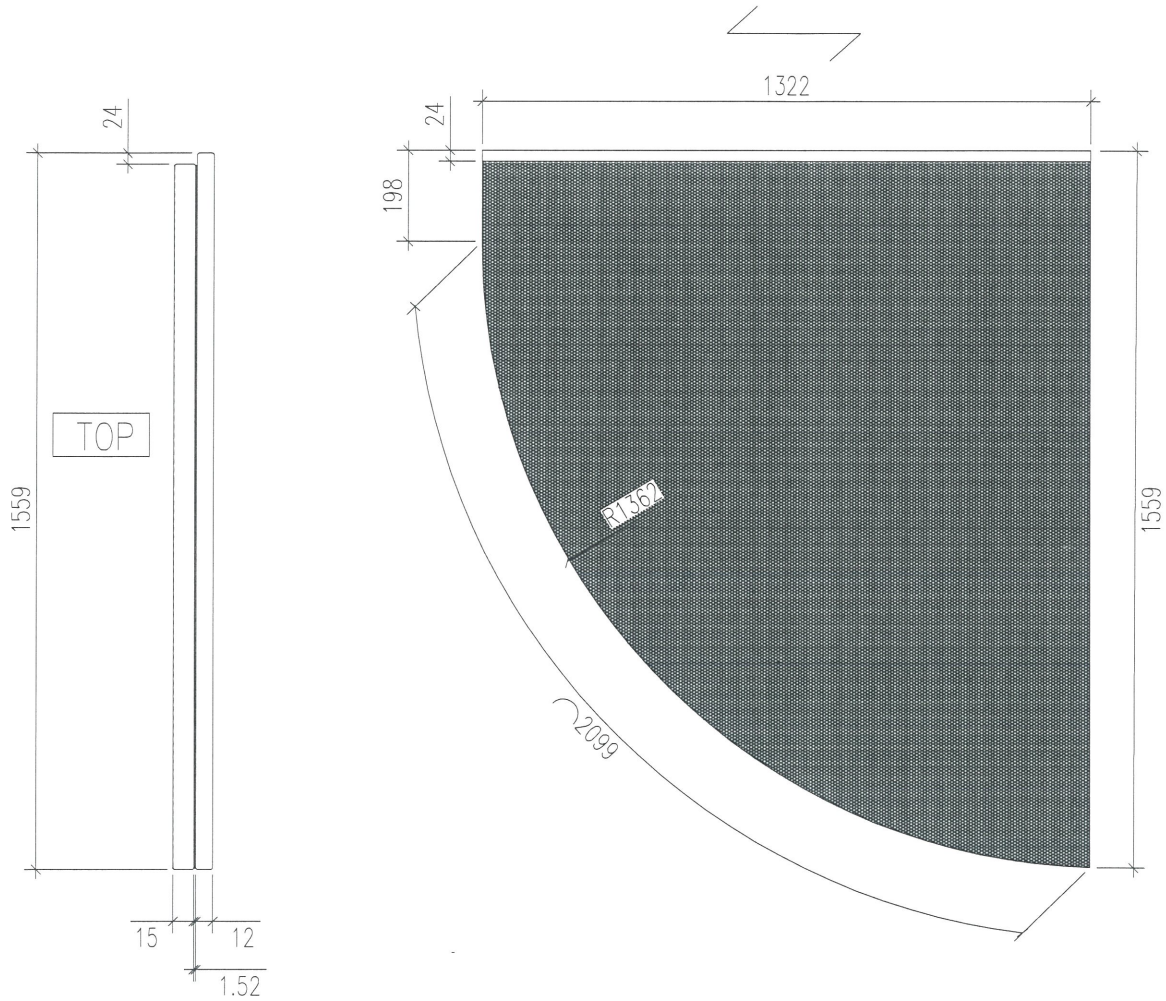

工程號	J-836	地盤	日出康城7期平臺	附 件
名稱	玻璃加工圖	採用		
材料	12+1.52PVB+15mmTHK	地盤		
顏色		工廠		

5

# 玻璃位置圖

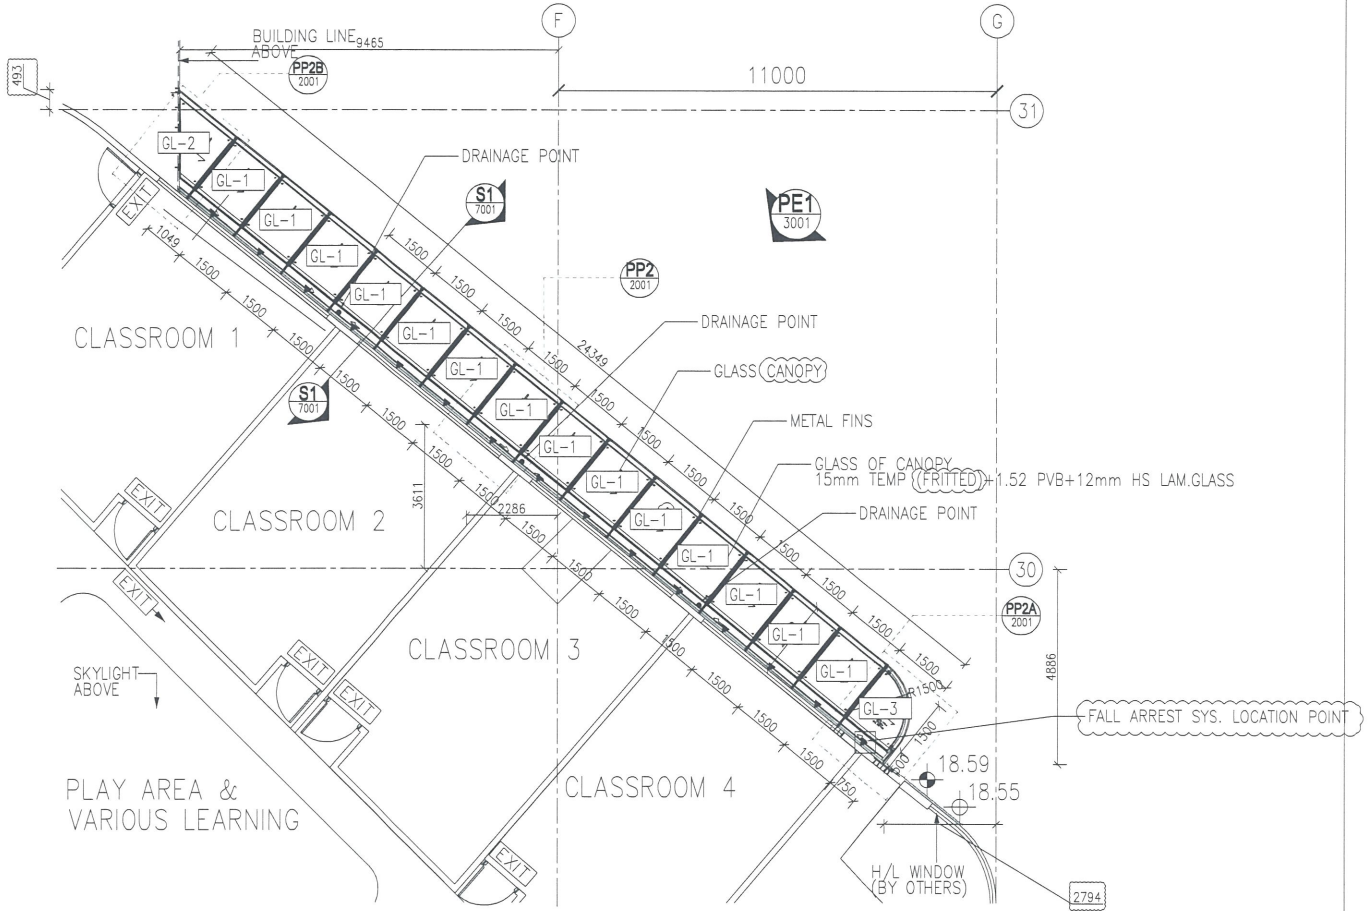

PP1 PART PLAN LAYOUT @ 3/F  
1001 GLASS CANOPY AT KINDERGARTEN

<p>B.O. REF :</p>																																					
<p>CLIENT :</p>																																					
<p>ARCHITECT :</p>																																					
<p>MAIN CONTRACTOR :</p>																																					
<p>STRUCTURAL ENGINEER :</p>																																					
<p>FAÇADE ENGINEER :</p>																																					
<p>NOTE:</p> <ol style="list-style-type: none"> <li>1. ALL DIMENSIONS ARE IN mm.</li> <li>2. ALL DIMENSIONS ARE VERIFIED FROM OUTSIDE.</li> <li>3. BEFORE FABRICATION.</li> </ol> <p>LEGEND:</p> <p>(A1) GENERAL MARK NO.</p> <p>(A2) FLOOR SHEET NO.</p> <p>1. F.F.L. -- FINISHED FLOOR LEVEL</p> <p>2. S.F.L. -- STRUCTURAL FLOOR LEVEL</p> <p>3. (M) -- REVERSED DETAIL</p> <p>*TRIP (can be used in case structural stationery)</p> <p>↑ Fall arrest for safe</p>																																					
<p>REVISIONS:</p> <table border="1"> <thead> <tr> <th>NO.</th> <th>DATE</th> <th>DESCRIPTION</th> <th>BY</th> </tr> </thead> <tbody> <tr> <td>1</td> <td>10-NOV-2018</td> <td>7/11 SHAWKON</td> <td>CF</td> </tr> <tr> <td>2</td> <td>20-NOV-2018</td> <td>6/11 SHAWKON</td> <td>CF</td> </tr> <tr> <td>3</td> <td>13-DEC-2018</td> <td>5/11 SHAWKON</td> <td>CF</td> </tr> <tr> <td>4</td> <td>04-NOV-2018</td> <td>4/11 SHAWKON (VENDOR)</td> <td>CF</td> </tr> <tr> <td>5</td> <td>11-NOV-2018</td> <td>4/11 SHAWKON</td> <td>CF</td> </tr> <tr> <td>6</td> <td>07-NOV-2018</td> <td>3/11 SHAWKON</td> <td>CF</td> </tr> <tr> <td>7</td> <td>05-NOV-2017</td> <td>2/11 SHAWKON</td> <td>CF</td> </tr> <tr> <td>8</td> <td>05-NOV-2017</td> <td>1/11 SHAWKON</td> <td>CF</td> </tr>
<p>JOB NO. : J-836</p> <p>PROJECT : PROPOSED SITE C1 DEVELOPMENT AT AREA B6, TKOILE NO.11, TSEUNG KWAN O, NEW TERRITORIES</p> <p>TITLE : PART PLAN LAYOUT FOR GLASS CANOPY AT KINDERGARTEN (4/F)</p> <p>DATE : 20-NOV-2018 SCALE : 1:150</p> <p>DRAWN BY : C.F. CHECKED BY : M.K.</p> <p>Units 6-8, Sunny Industrial Centre, 1/F 610 Chee Koo Ling Road, Kowloon Tel: 23489211-4 Fax: 6027277666</p> <p>Unit 6-8, Sunny Industrial Centre, 1/F 610 Chee Koo Ling Road, Kowloon Tel: 23489211-4 Fax: 6027277666</p> <p>REV : G</p>																																					