

工程指示 / 要求簡箋(E.I.)

工程指示編號：EI/ 9914 /18 修改版次：
 工程編號：J836 工程名稱：日出康城7期(平台)
 工程項目：Kindergarten Canopy 地盤用收口鋁料
 收件人：生統 發件人：Joe Chan 日期：6/11/2018

要求提供 / 確認 事項：

- | | | |
|------------------------------------|-------------------------------------|-------------------------------|
| <input type="checkbox"/> 初步鋁料 B.M. | <input type="checkbox"/> 加工拆圖，然後生產 | <input type="checkbox"/> 尺寸表 |
| <input type="checkbox"/> 正式鋁料 B.M. | <input type="checkbox"/> 技術上資料 / 指示 | <input type="checkbox"/> 報價 |
| <input type="checkbox"/> 配件 B.M. | <input type="checkbox"/> 樣辦或貨品說明書 | <input type="checkbox"/> 分判合約 |
| <input type="checkbox"/> 其他：_____ | | |

內容：請依附件資料，生產收口鋁料，完成
 生產後按地盤指示送地盤。

請在 17/12/2018 前完成上列要求。

附有關圖紙 / 文件：

17頁

以上項目為：

- 原合約工程包 原合約工程加 / 減賬 新工程報價

原因：-

分發東莞各部門：

- | | | | | | | | |
|---------------------------------|------------------------------|---|---|------------------------------|------------------------------|--|----------------------------------|
| <input type="checkbox"/> 生產技術總監 | <input type="checkbox"/> 連附件 | <input type="checkbox"/> 技術部 | <input type="checkbox"/> 連附件 | <input type="checkbox"/> 生產部 | <input type="checkbox"/> 連附件 | <input type="checkbox"/> 機械設計部 | <input type="checkbox"/> 連附件 |
| <input type="checkbox"/> 採購部 | <input type="checkbox"/> 連附件 | <input checked="" type="checkbox"/> 生產統籌部 | <input checked="" type="checkbox"/> 連附件 | 梅軍 | | | |
| <input type="checkbox"/> 質檢部 | <input type="checkbox"/> 連附件 | <input type="checkbox"/> 會計部 | <input type="checkbox"/> 連附件 | <input type="checkbox"/> 報關組 | <input type="checkbox"/> 連附件 | <input checked="" type="checkbox"/> 其他 | 胡冬雲 <input type="checkbox"/> 連附件 |

分發香港各部門：

- | | | | | | | | | |
|------------------------------|------------------------------|-------------------------------|------------------------------|------------------------------|------------------------------|---|---|------------------------------|
| <input type="checkbox"/> 行政部 | <input type="checkbox"/> 連附件 | <input type="checkbox"/> 會計部 | <input type="checkbox"/> 連附件 | <input type="checkbox"/> 統籌部 | <input type="checkbox"/> 連附件 | <input checked="" type="checkbox"/> 工程部地盤科文 | <input checked="" type="checkbox"/> 連附件 | 積哥 |
| <input type="checkbox"/> 採購部 | <input type="checkbox"/> 連附件 | <input type="checkbox"/> QS 部 | <input type="checkbox"/> 連附件 | <input type="checkbox"/> 維修部 | <input type="checkbox"/> 連附件 | <input type="checkbox"/> 其他 | _____ | <input type="checkbox"/> 連附件 |

傳遞編號：HK 1701 / 18

發件人簽署：
 項目經理簽署：



鋁材開料總表

工程號碼: J836 工程名稱: 日出康城7期

序號	鋁料編號	名稱	表面處理		開料長度	實用長料總數量		浪費率(%)
			顏色	層厚		支數	長度	
1	X85543				4600	5	23000	4.74
15	50X100X3或 100x100x3鋁角				2000	1	2000	28.50
18	50x50x3鋁角				5100	11	56100	8.34

送至: _____

由: _____

日期: _____

簡短說明: _____





圖則登記表
DRAWING REGISTER

圖則登記表 DRAWING REGISTER		接收日期 Receiving Date (適用於客戶圖則)									
工程名稱 Project Title:	日出康城7期平台 CANOPY@KINDERGARTEN	年									
工程編號 Project No:	J-836	月									
分發予 Distributed To		日									
分發予 Distributed To		發出日期 Issued Date									
分發予 Distributed To		年	18								
分發予 Distributed To		月	10								
分發予 Distributed To		日	30								
圖則編號 Drg. No.	圖則名稱 Drawing Title	修訂編號 Revision No.									
CK-T01	加工圖	1	-								
CK-AN01	加工圖	2	-								
CK-GL-1	玻璃框組裝圖	3	-								
CK-GL-2	玻璃框組裝圖	4	-								
CK-GL-3	玻璃框組裝圖	5	-								
CK-AL01	加工圖	6	-								
CK-AL02	加工圖	7	-								
CK-AL03	加工圖	8	-								
CK-AL04	加工圖	9	-								
CK-AL05L	加工圖	10	-								
CK-AL05R	加工圖	11	-								
CK-AL06	加工圖	12	-								
CK-AL07	加工圖	13	-								
CK-AL08	加工圖	14	-								
			-								
CK001	位置圖	15	-								
			-								
			-								
3

 美特鋁質有限公司 MIDI Aluminium Fabricator Ltd.				類別		物料號	
修改				制圖	胡冬雲	2018.10.25	圖號 CK-T01
日期				復核	-	-	數量 15
				批准	-	-	位置 CANOPY@KINDERGARTEN

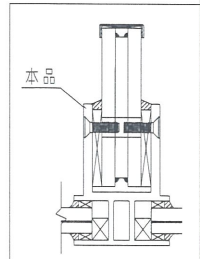
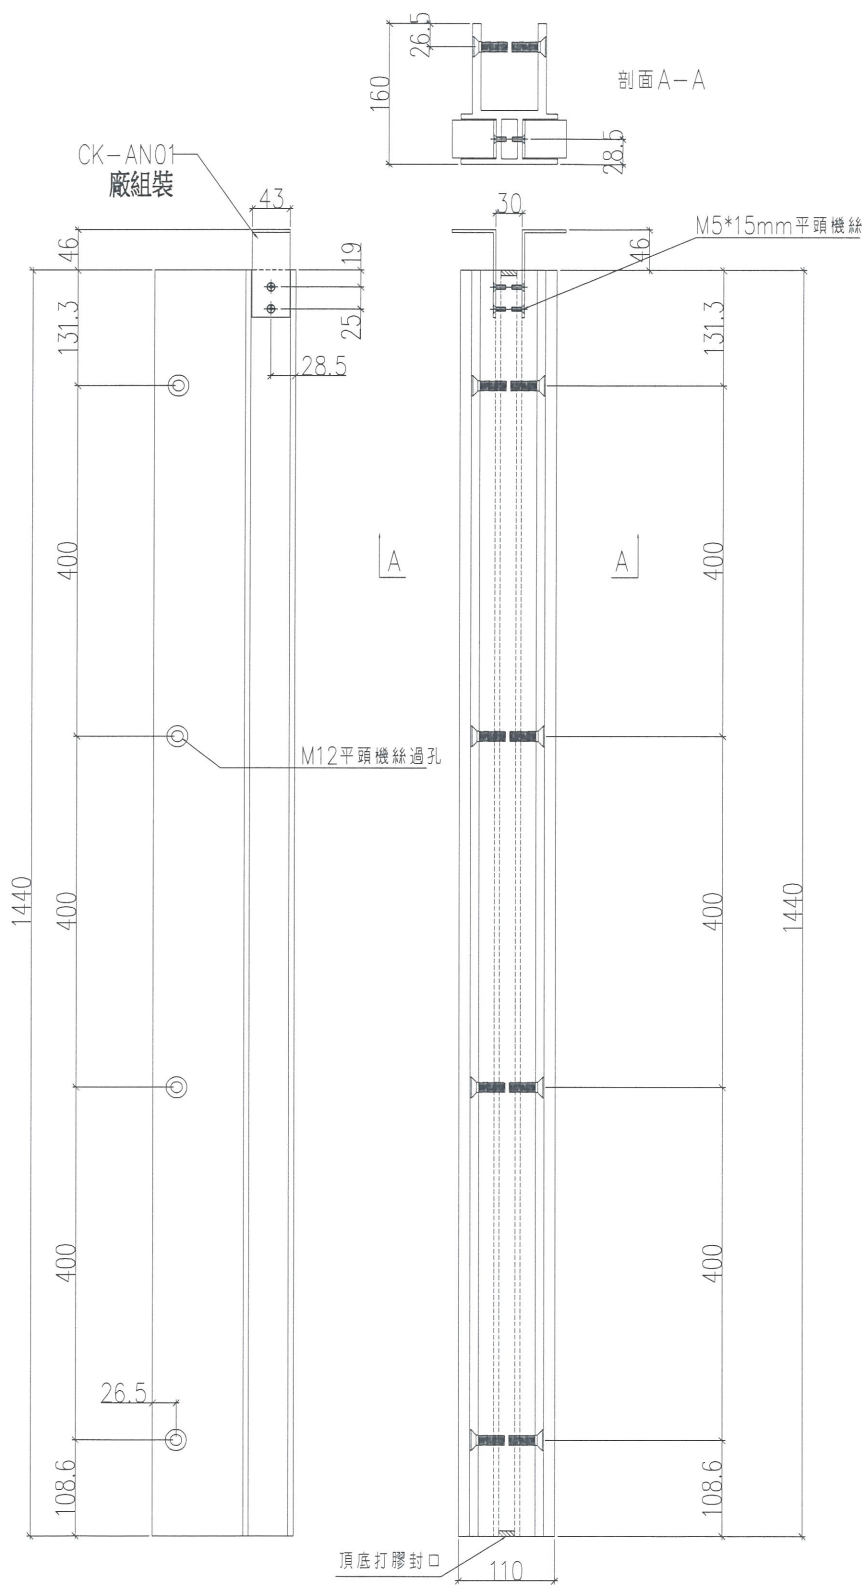


工程號	J-836	地盤	日出康城7期平台	附 件	
名稱	玻璃骨	採	用		-
材料	X85543	地盤	✓		
顏色	TUC51602XL(RY)-3深灰	工廠			

④


 美特鋁質有限公司 MIDI Aluminium Fabricator Ltd.				類別		物料號	
				制圖	胡冬雲	2018.10.28	圖號 CK-AN01
修改				復核	-	-	數量 30
日期				批准	-	-	位置 CK-T01




工廠組裝於CK-T01才出貨

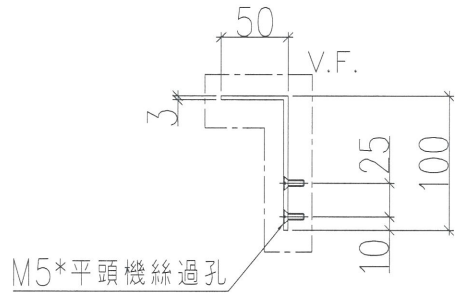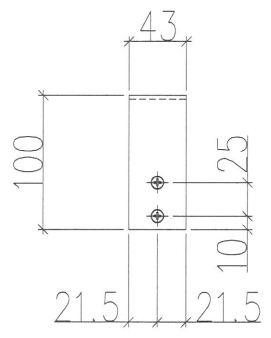

工程號	J-836	地盤	日出康城7期平台	附 件	
名稱	雨蓬水槽托角加工圖		採用		-
材料	50x100x3鋁角		地盤		
顏色	TUC51602XL(RY)-3深灰		工廠		✓

5

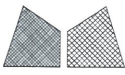
 美特鋁質有限公司 MIDI Aluminium Fabricator Ltd.				類別		物料號	
修改	A			制圖	胡冬雲	2018.10.28	圖號 CK-GL-1
日期	2018.11.6			復核	-	-	數量 14
				批准	-	-	位置 CANOPY@KINDERGARTEN

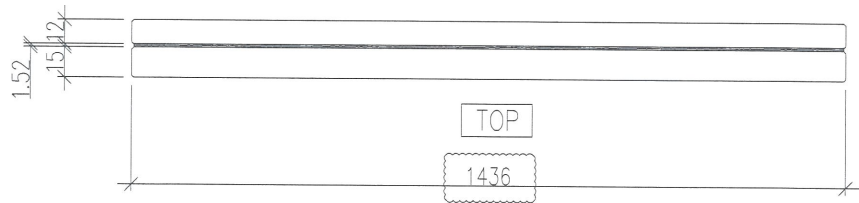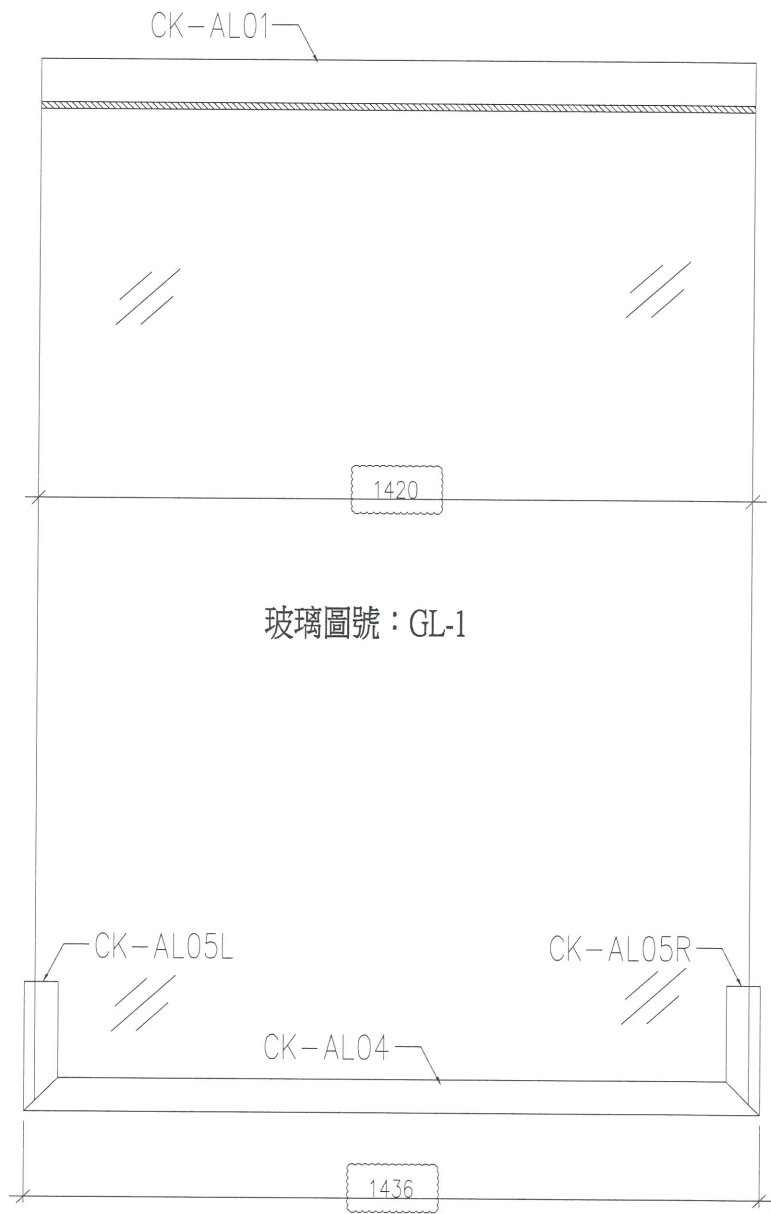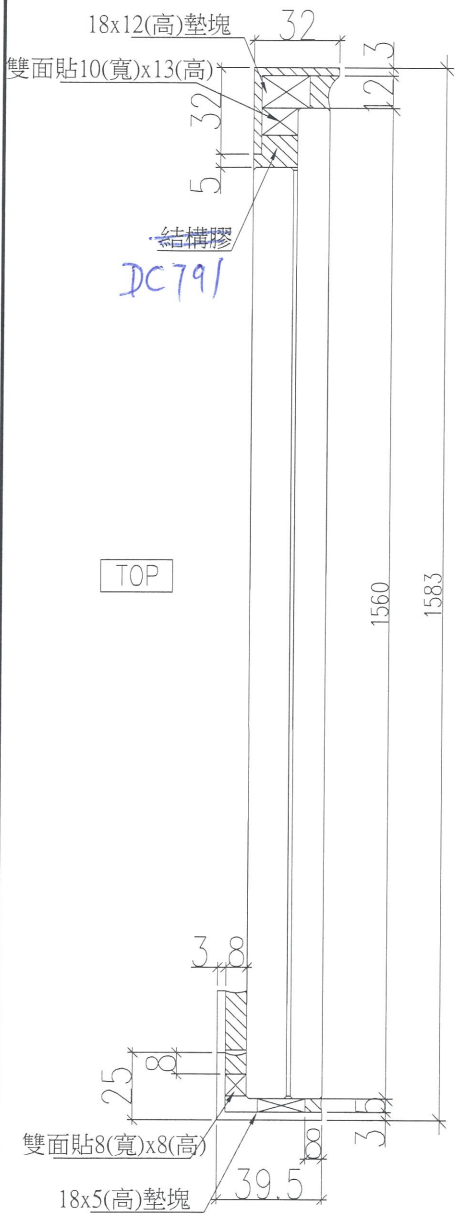

工程號	J-836	地盤	日出康城7期平台	附 件	
名稱	雨蓬玻璃組裝圖		採 用		-
材料	--		地盤 ✓		
顏色	--		工廠		


6


 美特鋁質有限公司 MIDI Aluminium Fabricator Ltd.			類別	物料號			
修改	A		制圖	胡冬雲	2018.10.28	圖號	CK-GL-2
日期	2018.11.6		復核	—	—	數量	1
			批准	—	—	位置	CANOPY@KINDERGARTEN

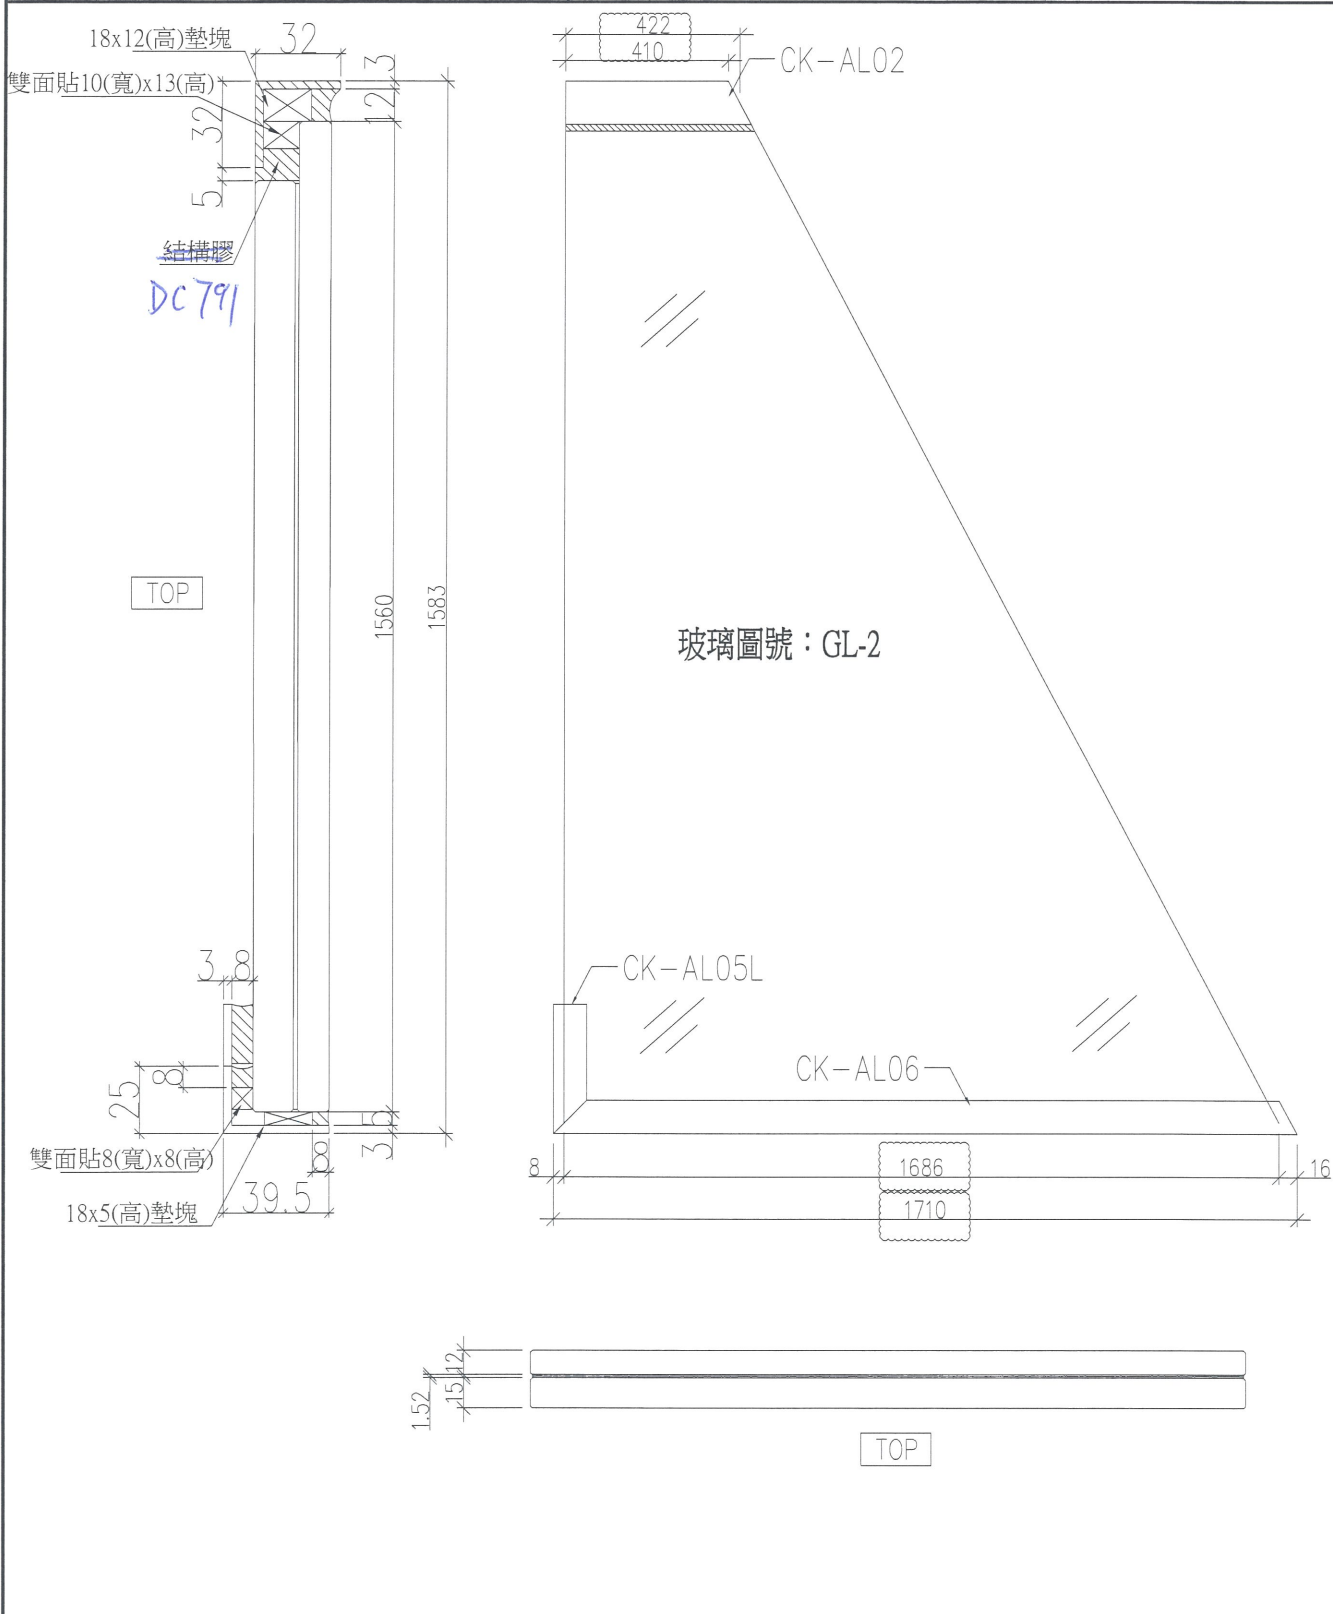

工程號	J-836	地盤	日出康城7期平台	附件	—
名稱	雨蓬玻璃組裝圖		採用	—	—
材料	—	地盤	✓	—	—
顏色	—	工廠	—	—	—


7

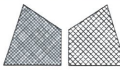 美特鋁質有限公司 MIDI Aluminium Fabricator Ltd.			類別		物料號		
修改	A		制圖	胡冬雲	2018.10.28	圖號	CK-GL-3
日期	2018.11.6		復核	-	-	數量	1
			批准	-	-	位置	CANOPY@KINDERGARTEN

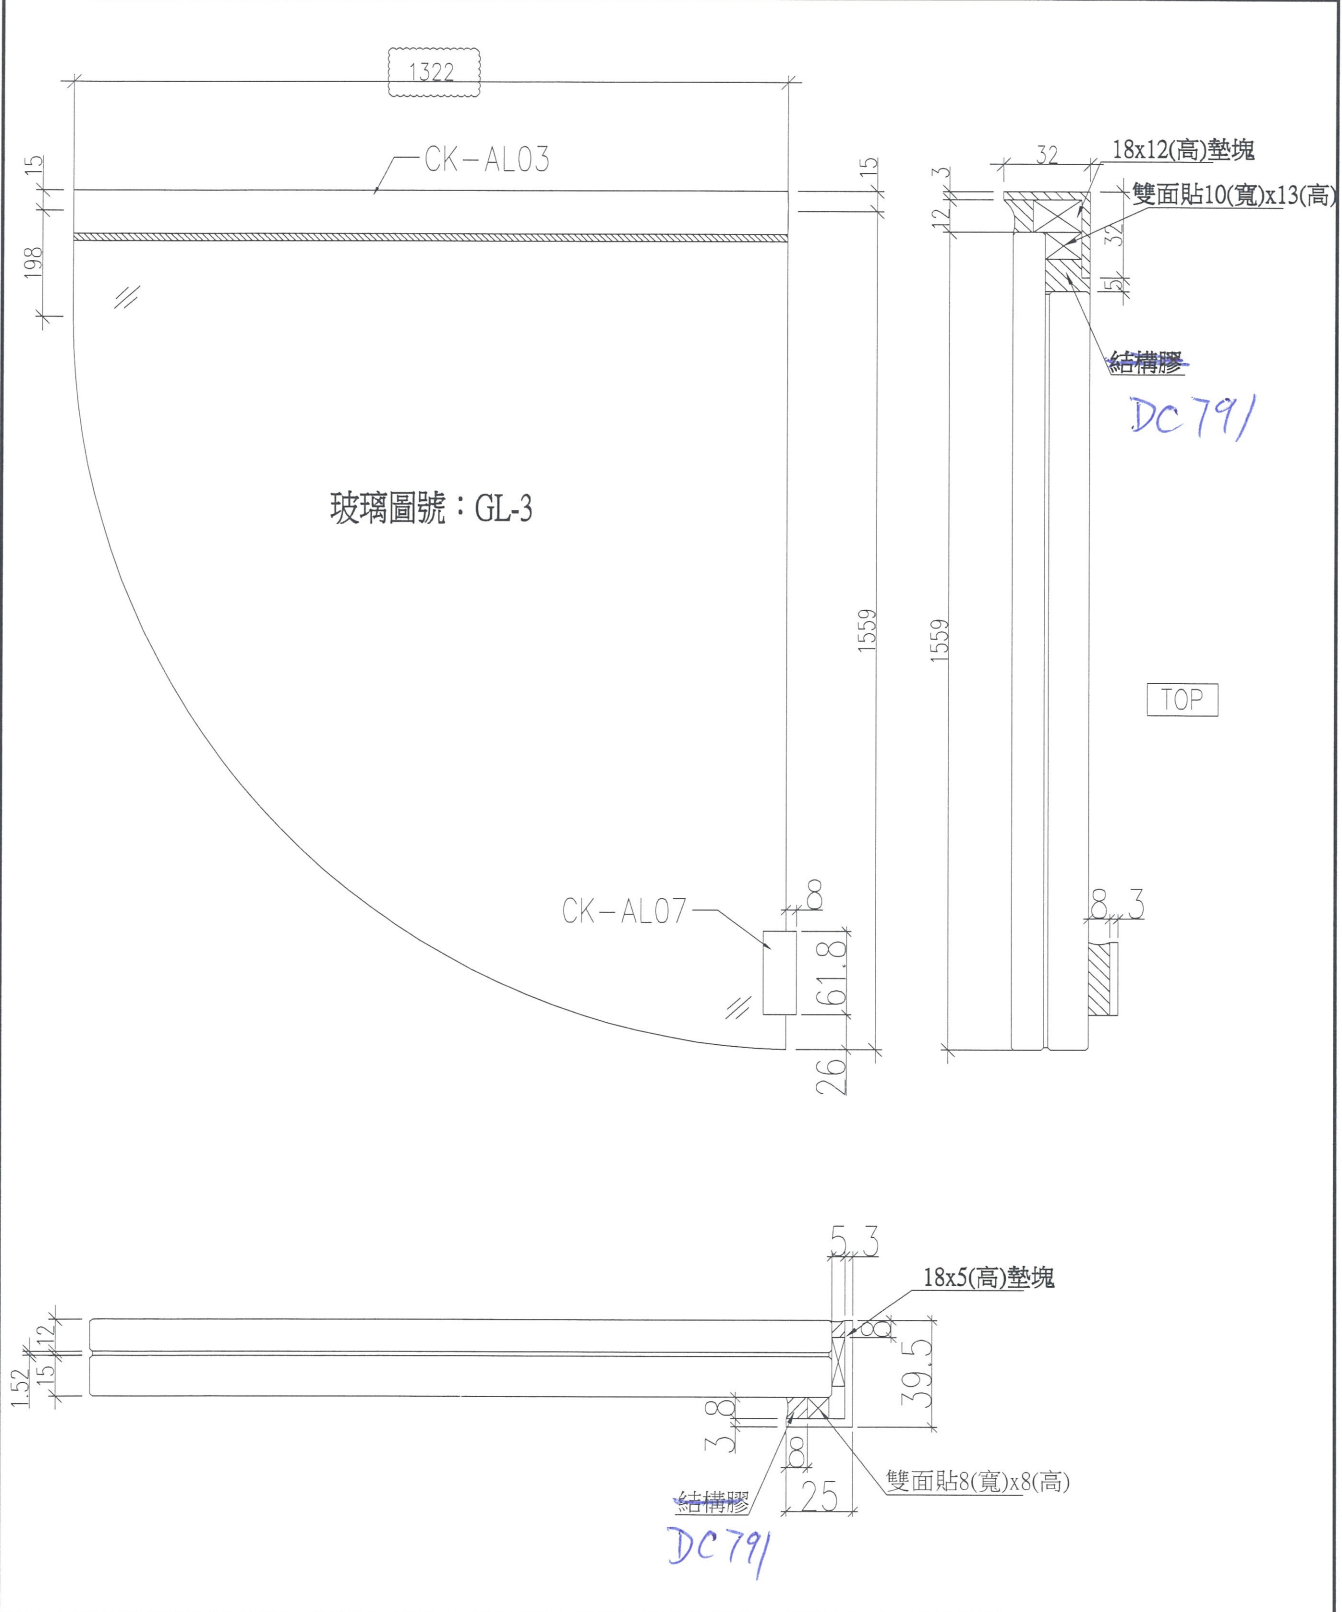




工程號	J-836	地盤	日出康城7期平台	附	
名稱	雨蓬玻璃組裝圖		採用		
材料	--		地盤	✓	
顏色	--		工廠		

8

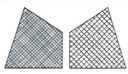

美特鋁質有限公司
MIDI Aluminium Fabricator Ltd.




類別		物料號	
制圖	胡冬雲	2018.10.28	圖號 CK-AL01
修改	A		數量 14
日期	2018.11.6		位置 CK-GL-1

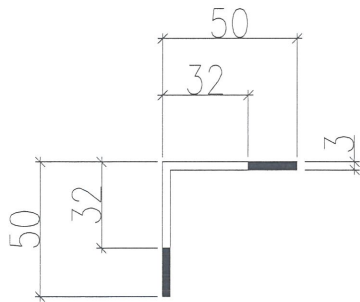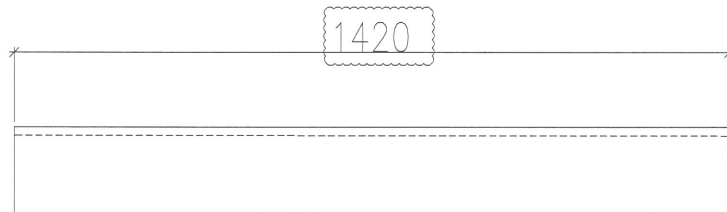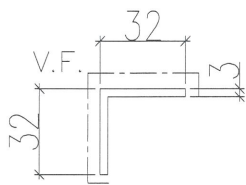

用50x50x3鋁角整支切削而成

工程號	J-836	地盤	日出康城7期平台	附 件	
名稱	雨蓬玻璃框加工圖		採 用		—
材料	32x32x3鋁角		地盤		
顏色	TUC51602XL(RY)-3深灰		工廠		✓


 美特鋁質有限公司 MIDI Aluminium Fabricator Ltd.				類別	物料號			
				制圖	胡冬雲	2018.10.28	圖號	CK-AL02
修改	A			復核	—	—	數量	1
日期	2018.11.6			批准	—	—	位置	CK-GL-2

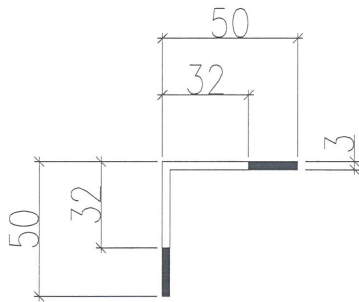
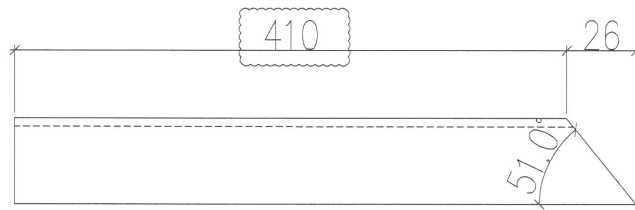
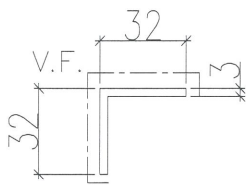


用50x50x3鋁角整支切削而成

工程號	J-836	地盤	日出康城7期平台		附 件		
名稱	雨蓬玻璃框加工圖		採	用		—	—
材料	32x32x3鋁角		地盤				
顏色	TUC51602XL(RY)-3深灰		工廠	✓			


10



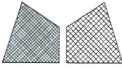
 美特鋁質有限公司 MIDI Aluminium Fabricator Ltd.				類別		物料號	
修改	A			制圖	胡冬雲	2018.10.28	圖號 CK-AL03
日期	2018.11.6			復核	-	-	數量 1
				批准	-	-	位置 CK-GL-3

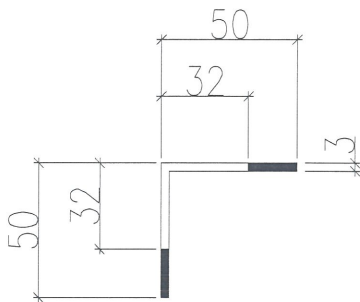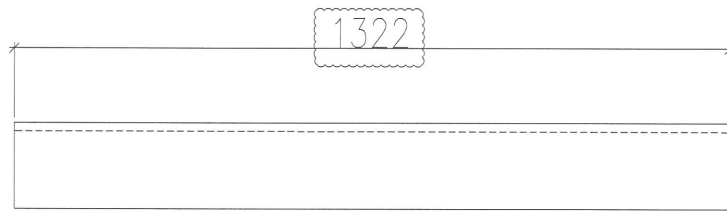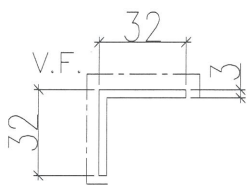

用50x50x3鋁角整支切削而成

工程號	J-836	地盤	日出康城7期平台	附件		
名稱	雨蓬玻璃框加工圖		採用		-	-
材料	32x32x3鋁角		地盤			
顏色	TUC51602XL(RY)-3深灰		工廠		✓	


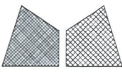
 美特鋁質有限公司 MIDI Aluminium Fabricator Ltd.				類別		物料號	
				制圖	胡冬雲	2018.10.28	圖號 CK-AL04
修改	A			復核	-	-	數量 14
日期	2018.11.6			批准	-	-	位置 CK-GL-1

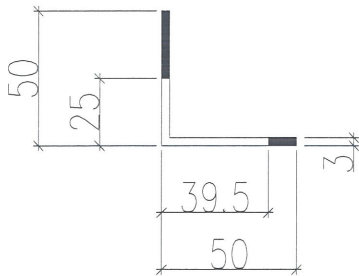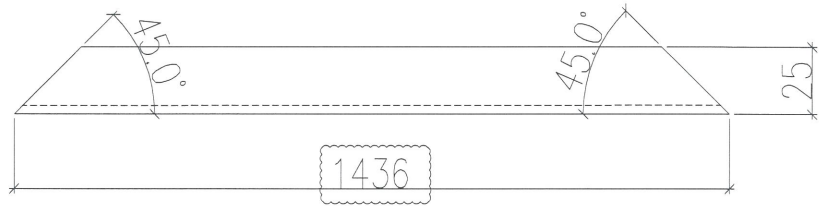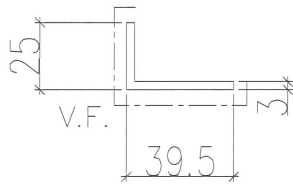

用50x50x3鋁角整支切削而成

工程號	J-836	地盤	日出康城7期平台	附 件			
名稱	雨篷玻璃框加工圖		採		用	-	-
材料	39.5x25x3鋁角		地盤				
顏色	TUC51602XL(RY)-3深灰		工廠		✓		




 美特鋁質有限公司 MIDI Aluminium Fabricator Ltd.				類別		物料號	
				制圖	胡冬雲	2018.10.28	圖號 CK-AL05L
修改				復核	-	-	數量 15
日期				批准	-	-	位置 CK-GL-1 CK-GL-2

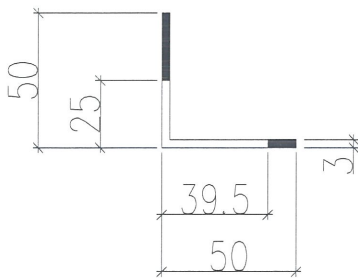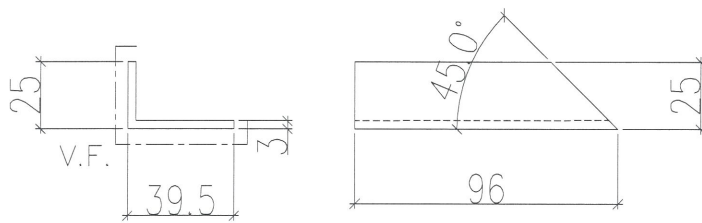

用50x50x3鋁角整支切削而成


工程號	J-836	地盤	日出康城7期平台		附 件	
名稱	雨蓬玻璃框加工圖		採	用		-
材料	39.5x25x3鋁角		地盤			
顏色	TUC51602XL(RY)-3深灰		工廠	✓		




 美特鋁質有限公司 MIDI Aluminium Fabricator Ltd.				類別		物料號	
				制圖	胡冬雲	2018.10.28	圖號 CK-AL05R
修改				復核	-	-	數量 14
日期				批准	-	-	位置 CK-GL-1

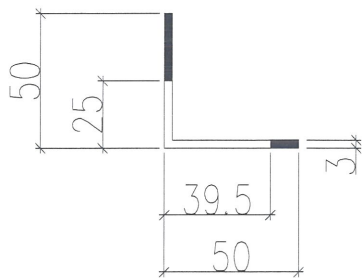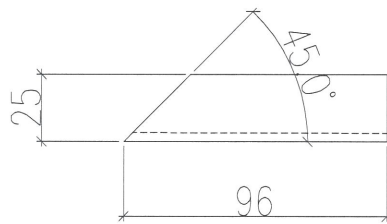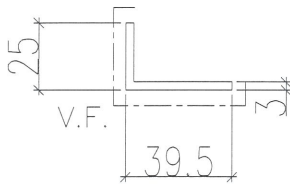

用50x50x3鋁角整支切削而成

工程號	J-836	地盤	日出康城7期平台	附 件	
名稱	雨蓬玻璃框加工圖		採用		-
材料	39.5x25x3鋁角		地盤		
顏色	TUC51602XL(RY)-3深灰		工廠		✓



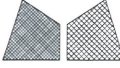
 美特鋁質有限公司 MIDI Aluminium Fabricator Ltd.				類別	物料號			
				制圖	胡冬雲	2018.10.28	圖號	CK-AL06
修改	A			復核	-	-	數量	1
日期	2018.11.6			批准	-	-	位置	CK-GL-2

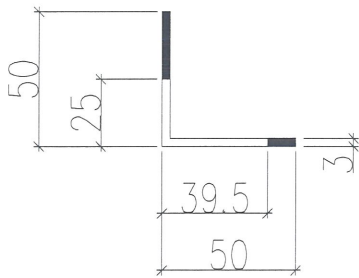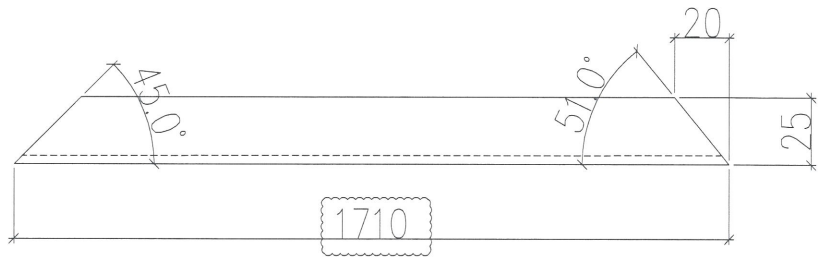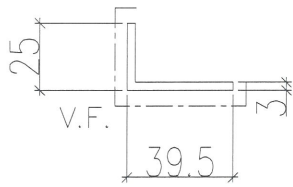

用50x50x3鋁角整支切削而成

工程號	J-836	地盤	日出康城7期平台		附 件		
名稱	雨蓬玻璃框加工圖		採	用		-	-
材料	39.5x25x3鋁角		地盤				
顏色	TUC51602XL(RY)-3深灰		工廠	✓			


 美特鋁質有限公司 MIDI Aluminium Fabricator Ltd.				類別		物料號	
				制圖	胡冬雲	2018.10.28	圖號 CK-AL07
修改				復核	-	-	數量 1
日期				批准	-	-	位置 CK-GL-3

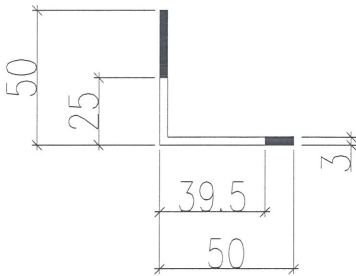
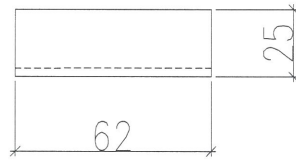
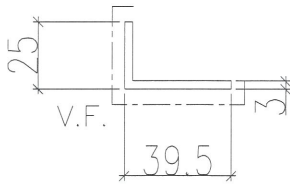


用50x50x3鋁角整支切削而成


工程號	J-836	地盤	日出康城7期平台	附 件	
名稱	雨蓬玻璃框加工圖		採用		-
材料	39.5x25x3鋁角		地盤		
顏色	TUC51602XL(RY)-3深灰		工廠		✓

(16)

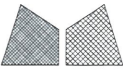 美特鋁質有限公司 MIDI Aluminium Fabricator Ltd.				類別		物料號	
				制圖	胡冬雲	2018.10.28	圖號 CK-AL08
修改				復核	-	-	數量 62+8
日期				批准	-	-	位置 CANOPY@KINDERGARTEN

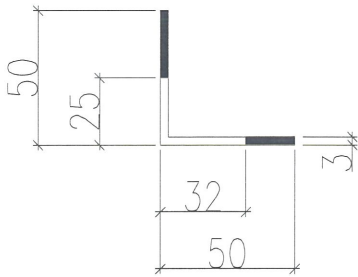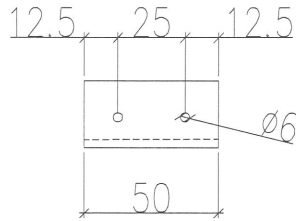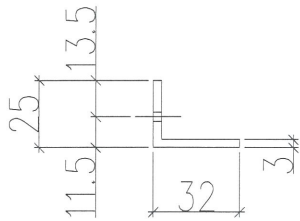


用50x50x3鋁角整支切削而成

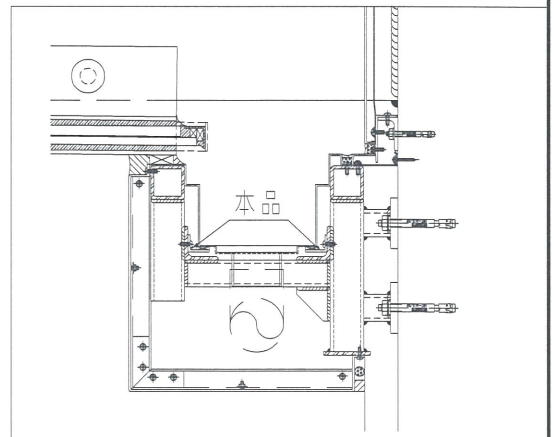

工程號	J-836	地盤	日出康城7期平台	附 件		
名稱	雨蓬水槽托角加工圖		採		用	
材料	25x32x3鋁角		地盤		✓	
顏色	MILL		工廠			

位置圖

17

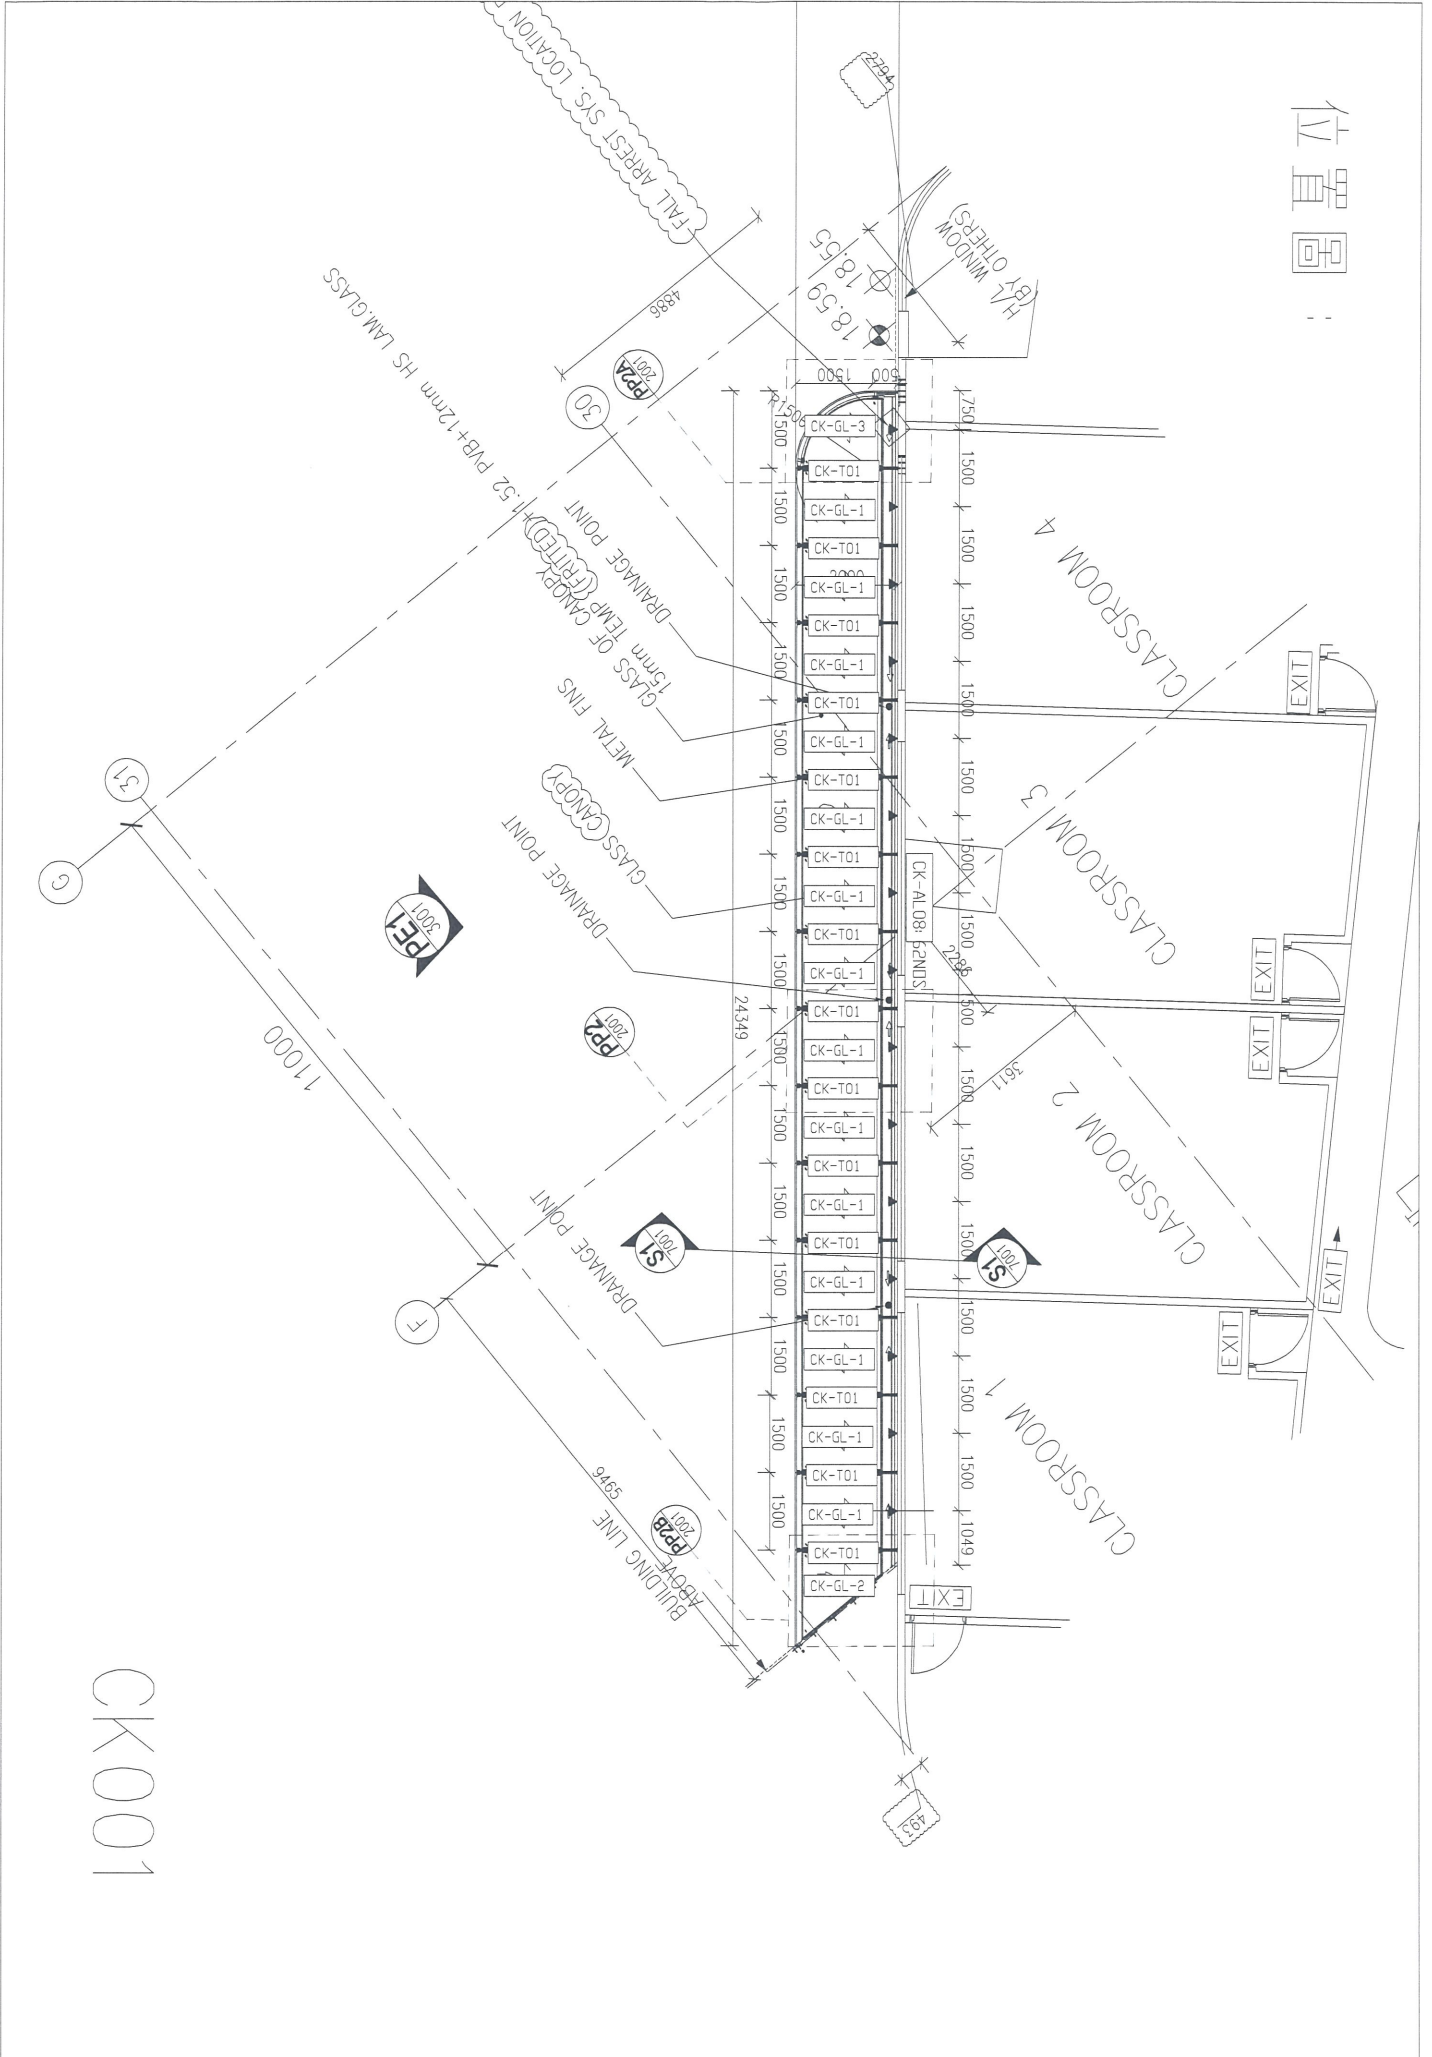

CK001