

工程指示 / 要求簡箋(E.I.)

工程指示編號：EI/ 9958 /19 修改版次： A
 工程編號： J836 工程名稱：日出康城 7 期 (平台)
 工程項目： 3/F kindergaten Louver 生產修改
 收件人： 生統 發件人： Joe Chan 日期： 22/3/2019

要求提供 / 確認 事項：

- | | | |
|------------------------------------|-------------------------------------|-------------------------------|
| <input type="checkbox"/> 初步鋁料 B.M. | <input type="checkbox"/> 加工拆圖，然後生產 | <input type="checkbox"/> 尺寸表 |
| <input type="checkbox"/> 正式鋁料 B.M. | <input type="checkbox"/> 技術上資料 / 指示 | <input type="checkbox"/> 報價 |
| <input type="checkbox"/> 配件 B.M. | <input type="checkbox"/> 樣辦或貨品說明書 | <input type="checkbox"/> 分判合約 |
| <input type="checkbox"/> 其他： _____ | | |

內容： 請加 4 件 3/F-LH01，連同未出貨的百葉
 3/F-LV27-A, 3/F-LV27-B, 3/F-LB01 共 6 件，3/F-LV28-A
 3/F-LV28-B 和 3/F-LH01 出貨送地盤

請在 3/3/2019 前完成上列要求。

附有關圖紙 / 文件：

1 頁

以上項目為：

- 原合約工程包 原合約工程加 / 減賬 新工程報價

原因：-

分發東莞各部門：

- () 生產技術總監 連附件 () 技術部 連附件 () 生產部 連附件 () 機械設計部 連附件
 () 採購部 連附件 () 生產統籌部 連附件 梅軍
 () 質檢部 連附件 () 會計部 連附件 () 報關組 連附件 () 其他 _____ 連附件

分發香港各部門：

- () 行政部 連附件 () 會計部 連附件 () 統籌部 連附件 () 工程部地盤科文 連附件 積哥
 () 採購部 連附件 () QS 部 連附件 () 維修部 連附件 () 其他 _____ 連附件

傳遞編號： HK 0676 / 19

發件人簽署：


項目經理簽署：

75




美特鋁質有限公司
MIDI Aluminium Fabricator Ltd.

類別		物料號	
制圖	胡冬雲	2018.11.02	圖號 3F-LH01
修改		數量	1
日期		位置	3F KINDERGARTEN LOUVER

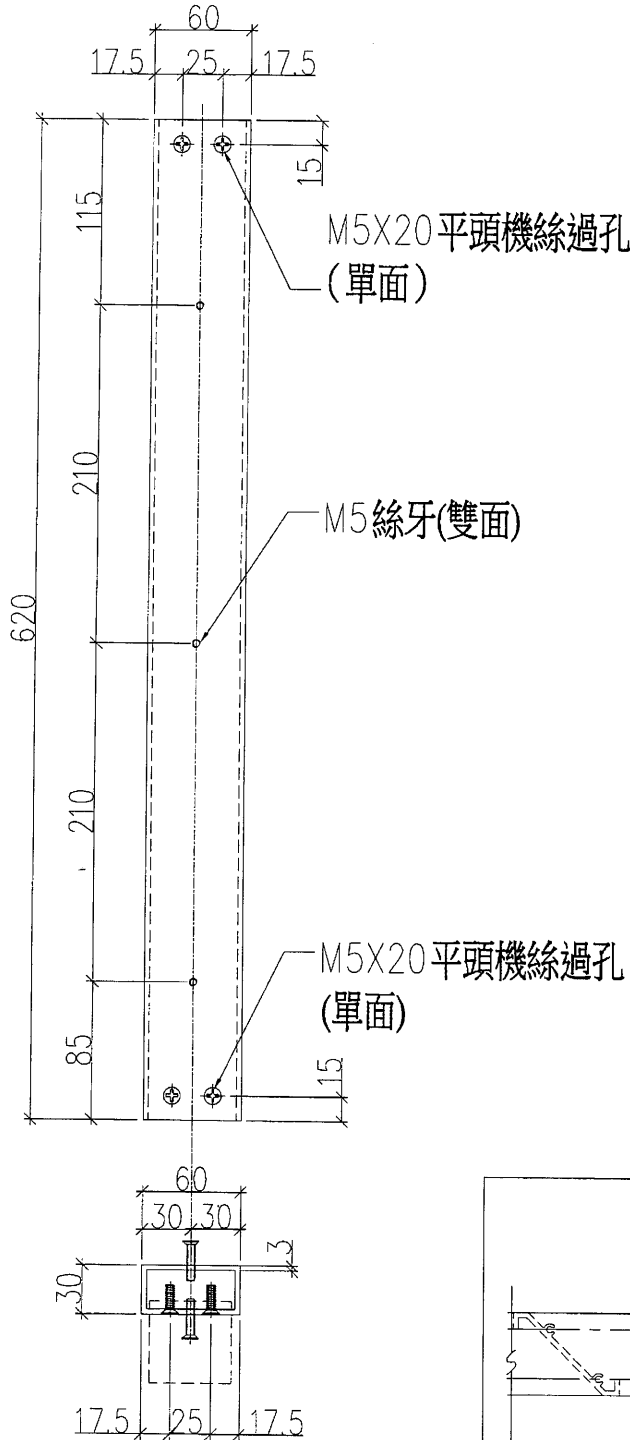

加 4 件

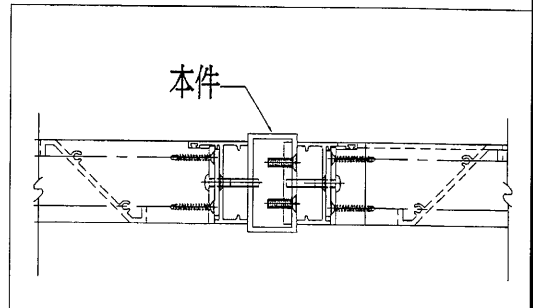

工程號	J-836	地盤	日出康城7期平台	附 件	
名稱	中企通加工圖		採 用		
材料	60x30x3鋁通		地盤		✓
顏色	TUC51602XL(RY)-3深灰		工廠		