

工程指示 / 要求簡箋(E.I.)

工程指示編號：EI / 0007 / 18

修改版次：A

工程編號：J - 837

工程名稱：觀塘裕民坊

工程項目：幕牆 防水片、批盪角、室內~~正~~拆圖注意事項

收件人：生統 *永科*

發件人：Eric Liu

日期：20/02/2019

要求提供 / 確認 事項：

- |                                    |                                     |                               |
|------------------------------------|-------------------------------------|-------------------------------|
| <input type="checkbox"/> 初步鋁料 B.M. | <input type="checkbox"/> 加工拆圖，然後生產  | <input type="checkbox"/> 尺寸表  |
| <input type="checkbox"/> 正式鋁料 B.M. | <input type="checkbox"/> 技術上資料 / 指示 | <input type="checkbox"/> 報價   |
| <input type="checkbox"/> 配件 B.M.   | <input type="checkbox"/> 樣辦或貨品說明書   | <input type="checkbox"/> 分判合約 |
| <input type="checkbox"/> 其他：_____  |                                     |                               |

內容：

因應地盤現場石矢公差，防水片在圖紙的理論數上作出相應修改。請拆圖留意

A 版本: 1) 4/5004 牆邊防水片不用加長 30mm

2) 收口鋁板改樣

謝謝！

請在 2019/ 02 / 23 前完成上列要求。

附：2 頁

以上項目為：

- 原合約工程包                       原合約工程加 / 減賬                       新工程報價

原因：-\_\_\_\_\_

分發東莞各部門：

- ( ) 生產技術總監  連附件    ( ) 技術部  連附件 *永科*    ( ) 生產部     連附件    ( ) 機械設計部  連附件  
 ( ) 採購部     連附件    ( ) 生產統籌部  連附件 *楊*  
 ( ) 質檢部     連附件    ( ) 會計部     連附件    ( ) 報關組     連附件    ( ) 其他 楊榮輝  連附件

分發其他分判：

- ( ) 王禮秋  連附件

分發香港各部門：

- ( ) 行政部  連附件    ( ) 會計部  連附件    ( ) 統籌部  連附件    ( ) 工程部地盤科文  連附件  
 ( ) 採購部  連附件    ( ) QS 部  連附件    ( ) 維修部  連附件    ( ) 其他 \_\_\_\_\_  連附件

傳遞編號：

HK *0420* / 19

發件人簽署：


項目經理簽署：

*Eric Liu*  
*PPZ*

J857

2019.2.20

PDF + CAD

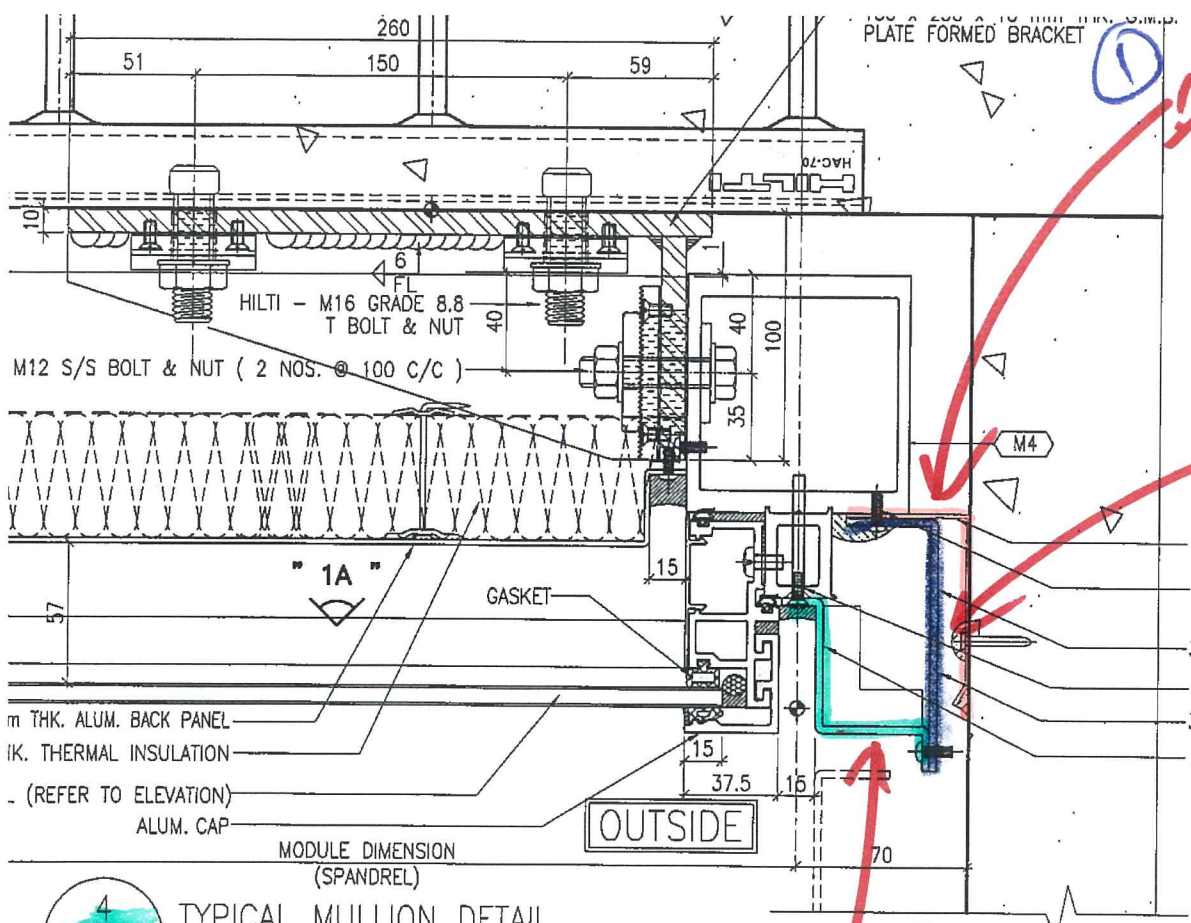


① 此防水片不粘長 30, 同 A 型範圍

② 此板 (M:11) 不到地盤 但不用安裝

4 TYPICAL MULLION DETAIL  
5004 CURTAIN WALL

③ 此铝板会致樣

3/2

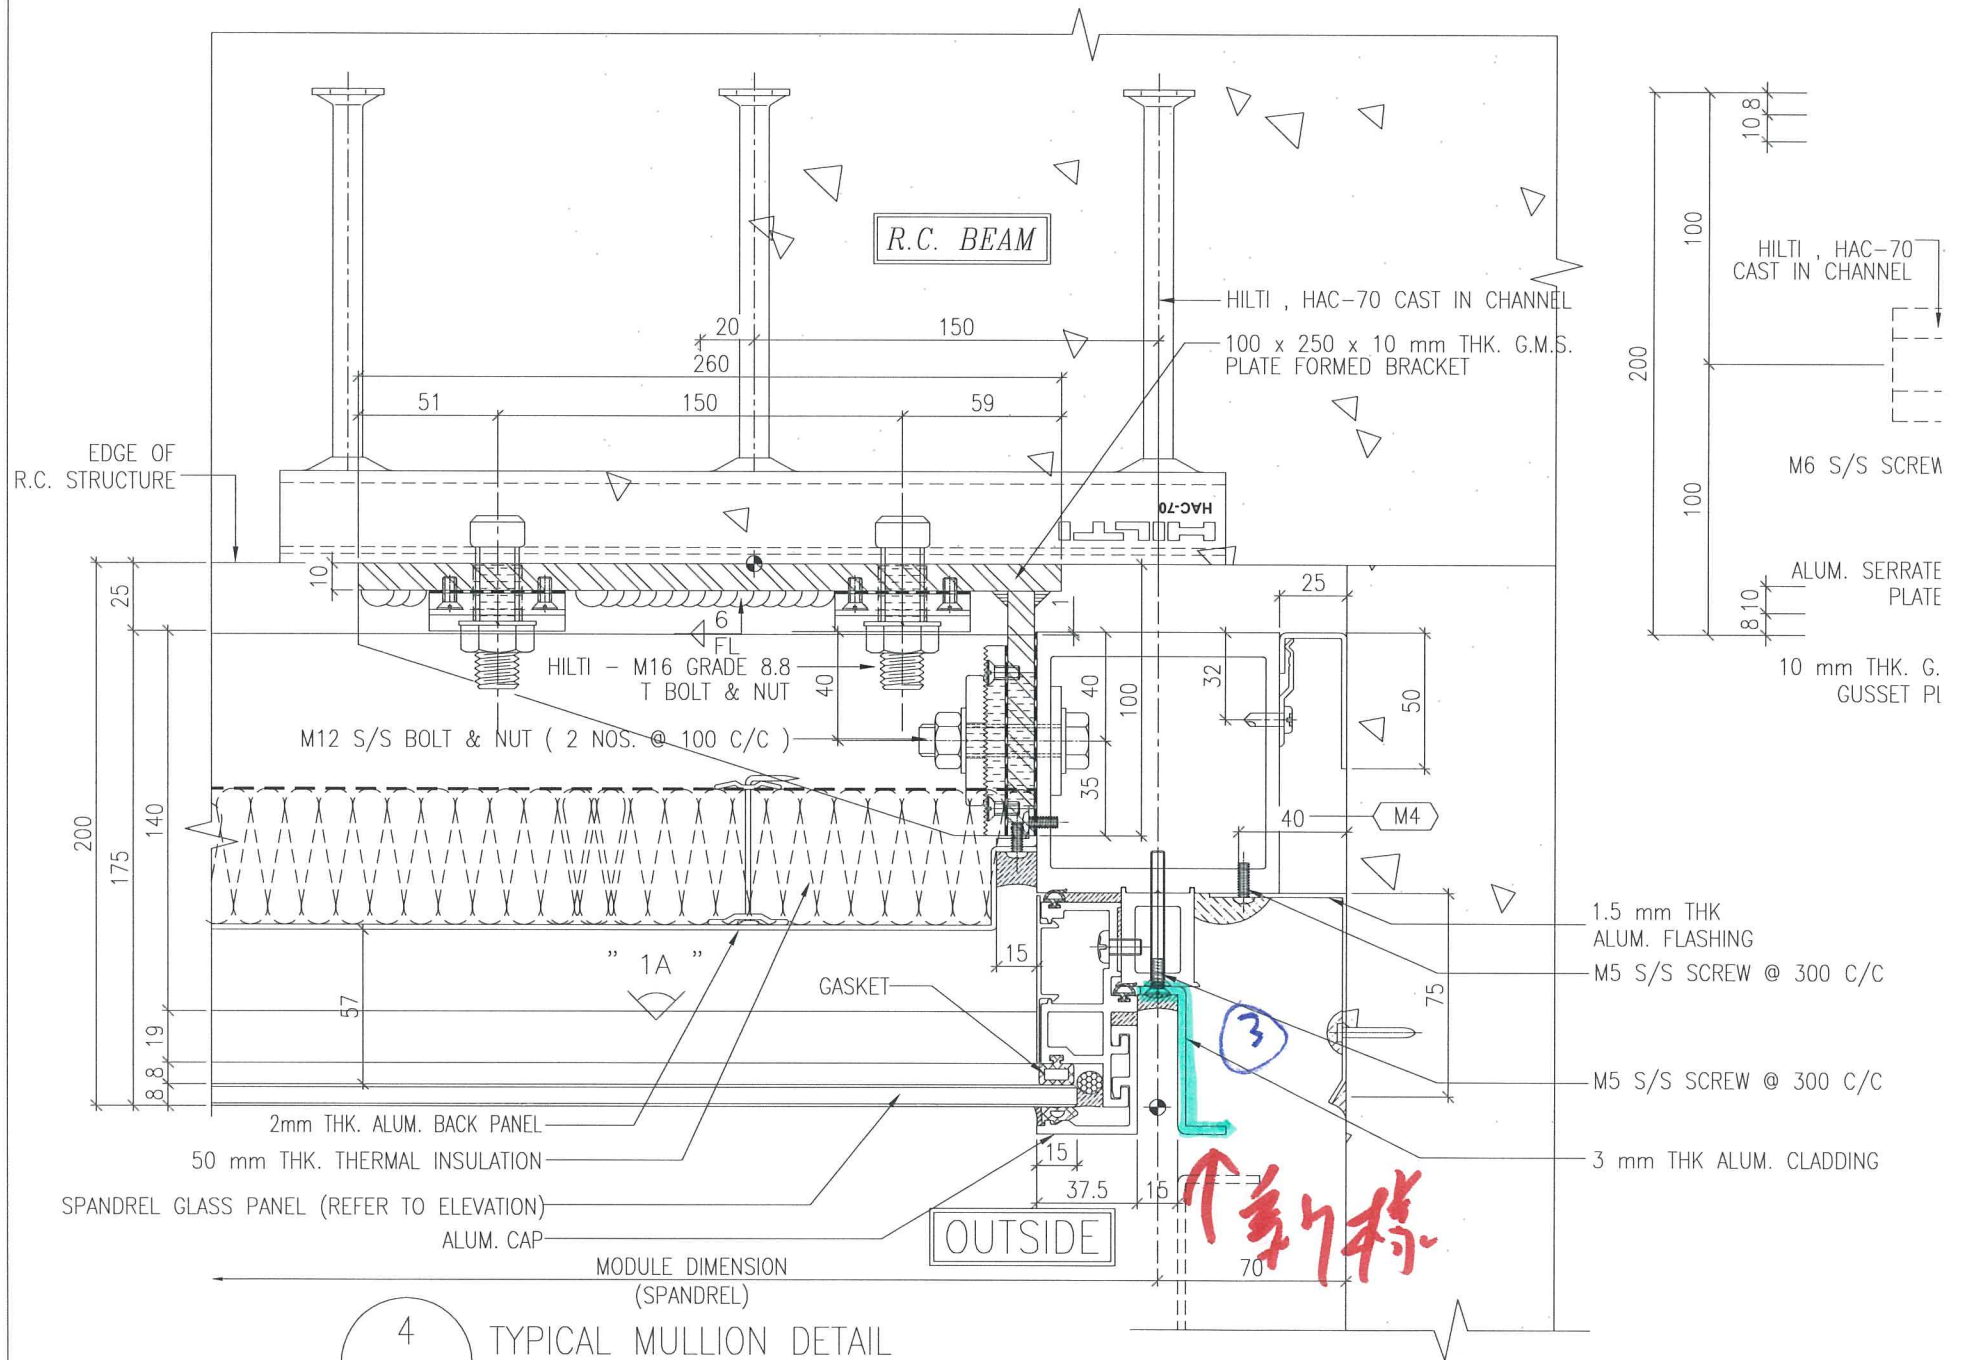

4  
5004 TYPICAL MULLION DETAIL  
CURTAIN WALL