

工程指示 / 要求簡箋(E.I.)

工程指示編號：EI /0012/ 19

修改版次：-

工程編號：J - 837

工程名稱：觀塘裕民坊

MASTER FILE

工程項目：幕牆 - 地盤用鐵碼

收件人：Maggie / 生統

發件人：ERIK KONG

日期：03/01/2019

要求提供 / 確認 事項：

- | | | |
|------------------------------------|-------------------------------------|-------------------------------|
| <input type="checkbox"/> 初步鋁料 B.M. | <input type="checkbox"/> 加工拆圖，然後生產 | <input type="checkbox"/> 尺寸表 |
| <input type="checkbox"/> 正式鋁料 B.M. | <input type="checkbox"/> 技術上資料 / 指示 | <input type="checkbox"/> 報價 |
| <input type="checkbox"/> 配件 B.M. | <input type="checkbox"/> 樣辦或貨品說明書 | <input type="checkbox"/> 分判合約 |
| <input type="checkbox"/> 其他：_____ | | |

內容：

- 由於地盤需要絲杆鐵碼(BT01, BT02)各 40 隻作現場備用，請廠先從 EI9883 送出此數量到地盤(鐵碼請修有牙鋁介，收 4 粒平頭螺絲)
- 另外請按加工圖訂購 BT01 和 BT02 各 40 隻送回廠以作補足此次數量
- 請驗焊 100% Visual ; 10%MPT (For Curtain Wall)

謝謝!

請在 03/01/2019 前完成上列要求。

附： 4 頁

以上項目為：

- 原合約工程包 原合約工程加 / 減賬 新工程報價

原因：-

分發東莞各部門：

- ()生產技術總監 連附件 ()技術部 連附件 永林 ()生產部 連附件 ()機械設計部 連附件
- ()採購部 連附件 ()生產統籌部 連附件 梅姐
- ()質檢部 連附件 ()會計部 連附件 ()報關組 連附件 ()其他 _____ 連附件

分發香港各部門：

- ()行政部 連附件 ()會計部 連附件 ()統籌部 連附件 ()工程部地盤科文 連附件 炳哥
- ()採購部 連附件 ()QS 部 連附件 ()維修部 連附件 ()其他 _____ 連附件

傳遞編號：

HK0015/19

發件人簽署：

項目經理簽署：

HC-DWG4


加工図参照: 837-BT01



kyo


EG-DWG4

 美特鋁質有限公司 MDC Aluminium Fabricator Ltd.	類別	物料號			
	製圖	陳啟賢	2018.10.23	圖號	837-5192
修改	日期	2018.10.26	數量	2765	158
位置	位置				40

使用位置見後頁

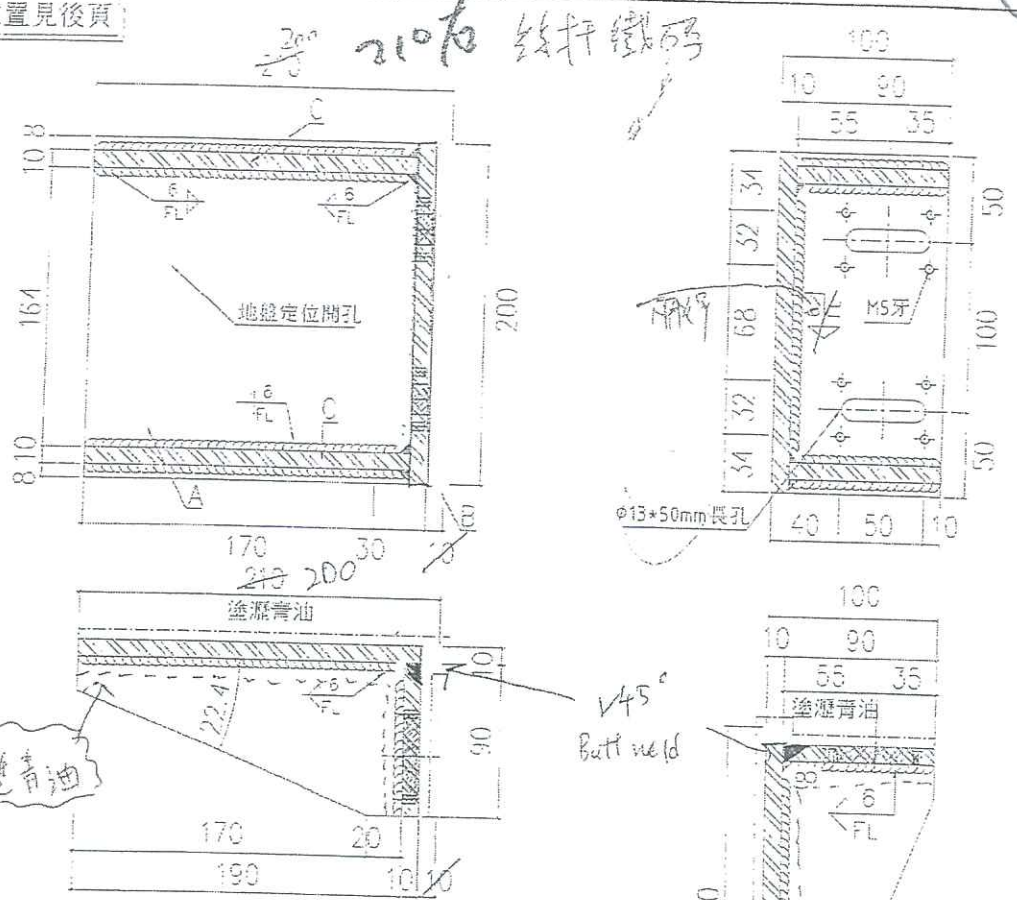

鐵碼加工示意圖

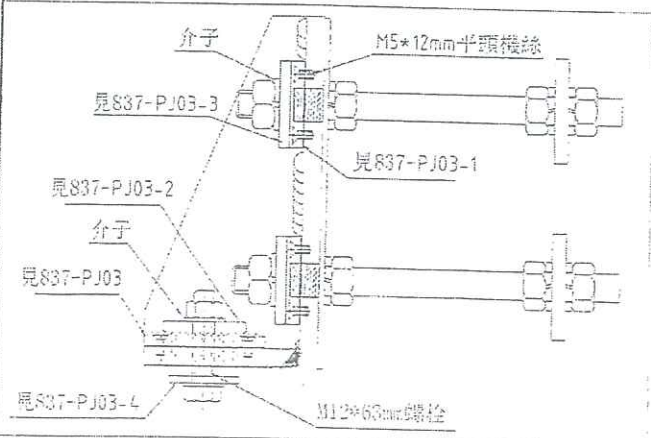

- A=210*200*10mm鐵巴
- B=90*200*10mm鐵巴
- C=190*90*10mm加力鐵巴

工程號	837	121	盤	圖	陳啟賢

外看靠石

FG-DWG4



加工圖參見:837-BT02

