

工程指示 / 要求簡箋(E.I.)

工程指示編號：EI / 0013 / 19

修改版次：-

工程編號：J - 837

工程名稱：觀塘裕民坊

工程項目：幕牆 - 鐵碼配件(鋁介子)

收件人：生統

發件人：ERIK KONG 日期：03/01/2019

要求提供 / 確認 事項：

- () 初步鋁料 B.M. () 加工拆圖，然後生產 () 尺寸表
- () 正式鋁料 B.M. () 技術上資料 / 指示 () 報價
- () 配件 B.M. () 樣辦或貨品說明書 () 分判合約
- () 其他：_____

內容：

- 由於 EI0012 用了介子和平頭機絲，請廠補用足夠廠用

生統, 組合好缺件後出單

1. M5^12mm 平頭機絲=640 粒

2. PJ03 鋁介= 160 個

3. PJ03 - 02= 160 個

謝謝!

請在 2 前完成上列要求。

附： 頁

以上項目為：

- 原合約工程包 原合約工程加 / 減賬 新工程報價

原因：-

分發東莞各部門：

- () 生產技術總監 連附件 (✓) 技術部 連附件 永林 () 生產部 連附件 () 機械設計部 連附件
- () 採購部 連附件 (✓) 生產統籌部 連附件 梅姐
- () 質檢部 連附件 () 會計部 連附件 () 報關組 連附件 () 其他 _____ 連附件

分發香港各部門：

- () 行政部 連附件 () 會計部 連附件 () 統籌部 連附件 (✓) 工程部地盤科文 連附件 炳哥
- () 採購部 連附件 () QS 部 連附件 () 維修部 連附件 () 其他 _____ 連附件

傳遞編號： **HK 0016/19**



發件人簽署：

項目經理簽署：

 美特鋁質有限公司 MIDI Aluminium Fabricator Ltd.		類別	物料號
修改	A	制圖 陳俊賢	2018.10.23
日期	2018.11.27	復核 謝永林	2018.11.06
		批准	位置

每個邊靠邊鐵碼用2個
 每個轉角鐵碼用2個
 每個雙主企鐵碼用4個


斜位 左右
 綫絲 = $4 \times (40 + 40) = 320$ 粒
 PJO3 = $2 \times (40 + 40) = 160$ 個
 M5過孔
 削沉頭離
 壓碼牙2mm

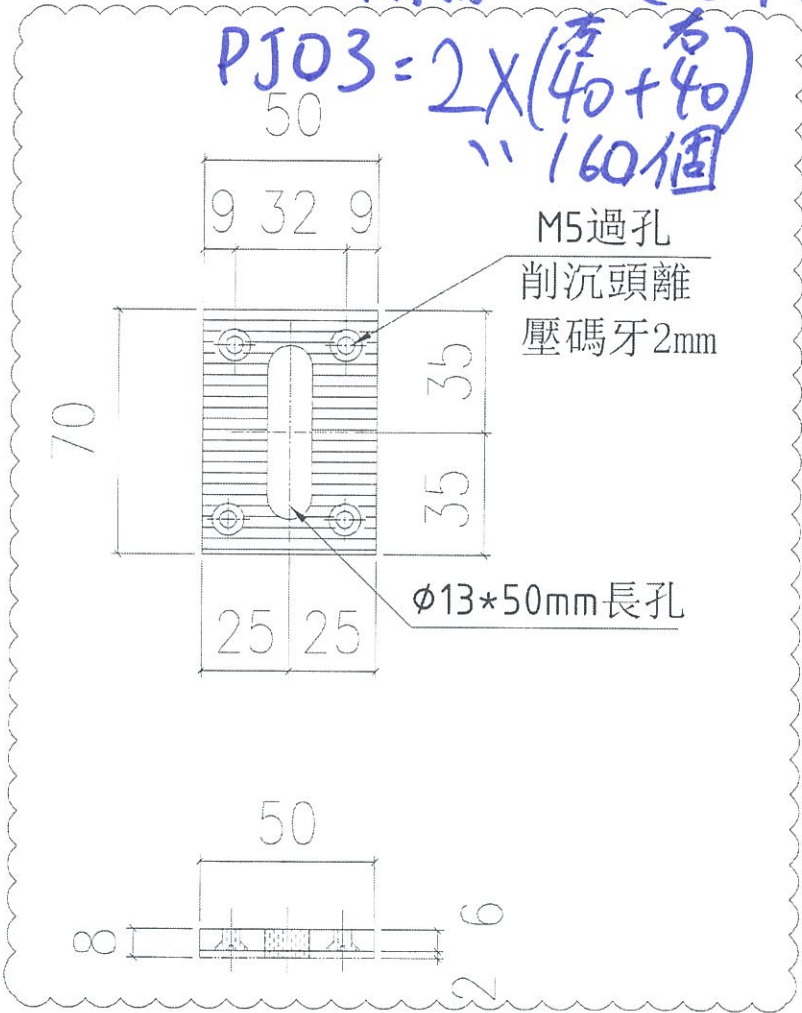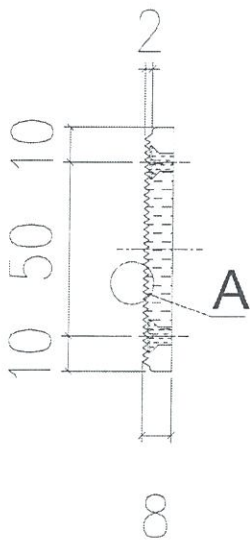

320粒
 x2
 = 640粒

依據EI9536C版立面修改

5834(左靠邊鐵碼)+5530(右靠邊鐵碼)+1400(左靠邊大鐵碼)
 +1890(右靠邊大鐵碼)+1120(左雙主企鐵碼)+1308(右雙主
 企鐵碼)+280(轉角鐵碼)=17362

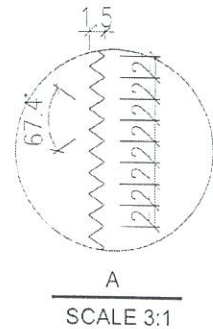

工程號	J-837	地盤	觀塘裕民坊
名稱	85鋁巴	採用	附
材料	X85593	地盤	件
顏色	MLL	工廠	✓

P-2

EI 0013/19


EG-DWG4

美特鋁質有限公司 MIDI Aluminum Fabricator Ltd.		類別	物料號	圖號 837-PJ03-02
修改	A	制圖 陳俊賢	2018.10.23	
日期	2016.11.27	復核 謝永林	2018.11.06	數量 -
		批准		位置

編號: PJ03-02
數量: 55160

依據EI9536C版立面修改

每個邊靠邊鐵碼用2個
每個轉角鐵碼用2個
每個雙主企鐵碼用4個
每個固定鋁碼用2個

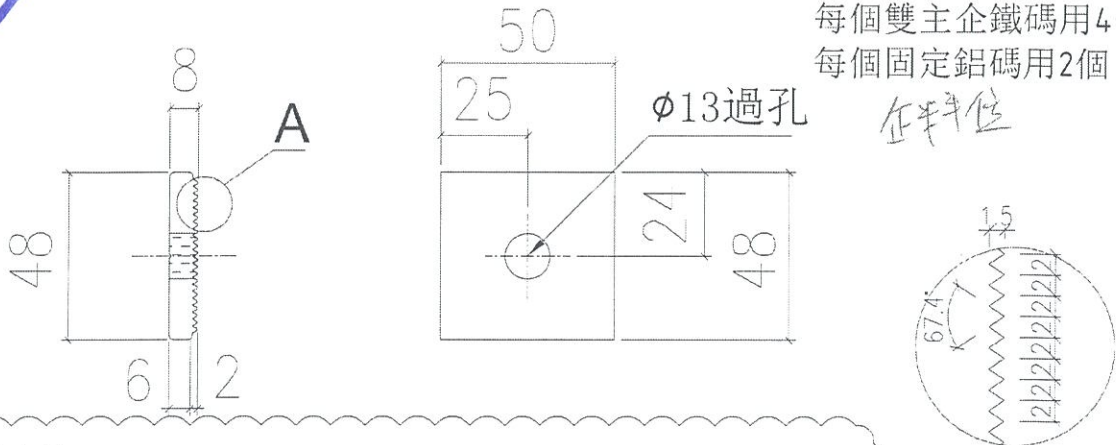

企主企位

鐵碼廠收

5834 (左靠邊鐵碼) + 5530 (右靠邊鐵碼) + 1400 (左靠邊大鐵碼)
+ 1890 (右靠邊大鐵碼) + 1120 (左雙主企鐵碼) + 1308 (右雙主企鐵碼) + 280 (轉角鐵碼) + 37798 (鋁碼) 地盤收 = 55160


SCALE 3:1
PJ03-02 = 2 x (40+40) = 160 個

地盤

編號: PJ03-03
數量: 22796

channel 位

每個邊靠邊大鐵碼用2個
每個雙主企鐵碼用1個
每個固定鋁碼用1個

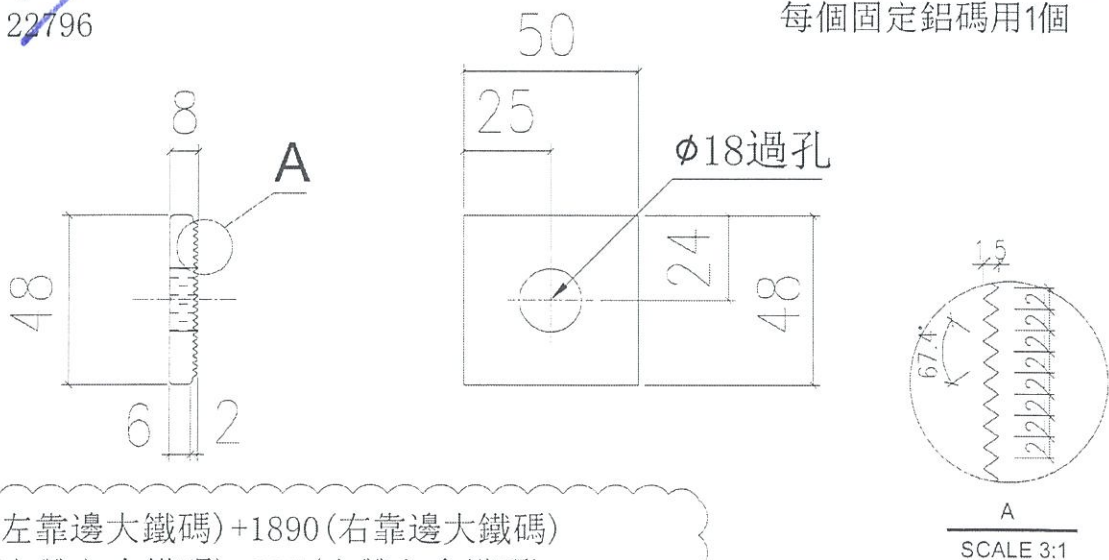

1400 (左靠邊大鐵碼) + 1890 (右靠邊大鐵碼)
+ 280 (左雙主企鐵碼) + 327 (右雙主企鐵碼)
+ 18899 (鋁碼) = 22796

SCALE 3:1

工程號	J-837	地盤	觀塘裕民坊	討 件
名稱	48鋁介子	採用		
材料	-	地盤		
顏色	MIL	工廠		

P.4