

工程指示 / 要求簡箋(E.I.)

工程指示編號：EI / 0035 / 19

修改版次：B

工程編號：J - 837

工程名稱：觀塘裕民坊

工程項目：佛沙窗 - 後加預制 ACCESS PANEL (放行 T3W/2)

收件人：生統 / 永林

發件人：Bessie Lau

日期：01/02/2019

□要求提供 / □確認 事項：

- ( ) 初步鋁料 B.M.                      ( ) 加工拆圖，然後生產                      ( ) 尺寸表
- ( ) 正式鋁料 B.M.                      ( ) 技術上資料 / 指示                      ( ) 報價
- ( ) 配件 B.M.                              ( ) 樣辦或貨品說明書                      ( ) 分判合約
- ( ) 其他：\_\_\_\_\_

內容：

現確定放行 T3W/2, 我已按則師 COMMENT 自行修改了開窗方向以及減少數量。

煩請幫忙先放行 10 層(33/F~43/F), 跟 EI0210 HK0345 送佛沙場, 其餘樓層待通知才放行。

請在 13/2/19 前完成上列要求。

附有關圖紙 / 文件：

以上項目為：

- 原合約工程包                       原合約工程加 / 減賬                       新工程報價

原因：-

分發東莞各部門：

- ( ) 生產技術總監  連附件      ( ) 技術部  連附件      ( ) 生產部  連附件      ( ) 機械設計部  連附件
- ( ) 採購部  連附件      ( ) 生產統籌部  連附件
- ( ) 質檢部  連附件      ( ) 會計部  連附件      ( ) 報關組  連附件      ( ) 其他 \_\_\_\_\_  連附件

分發香港各部門：

- ( ) 行政部  連附件      ( ) 會計部  連附件      ( ) 統籌部  連附件      ( ) 工程部地盤科文  連附件
- ( ) 採購部  連附件      ( ) QS 部  連附件      ( ) 維修部  連附件      ( ) 其他 \_\_\_\_\_  連附件

傳遞編號：

發件人簽署：

項目經理簽署：

**圖則登記表**  
DRAWING REGISTER

工程名稱 Project Title: <u>觀塘裕民坊-50佛沙窗拆圖(新增)</u>	接收日期 Receiving Date (適用於客戶圖則)
33F-55F(無34/44F/54F)	年
工程編號 Project No: <u>J-837</u>	月
	日

分發予 Distributed To	年
	19
	19
	19
	1
	2
	7
	8
	1

圖則編號 Drg. No.	圖則名稱 Drawing Title
T2W-6	50佛沙組裝圖
T1W-6	50佛沙組裝圖
T1W-2	50佛沙組裝圖
T5W-1	50佛沙組裝圖
837-FYA4	多點鎖放樣圖
837-FYA8	多點鎖放樣圖
837-WB4	50窗節點示意圖
YB-LJ1	鋁角拆圖
YB-LJ4	水線碼安裝示意圖

修訂編號 Revision No.	
1	- A
2	- A B
3	- A
4	-
5	- A B
6	- A B
7	-
8	-
9	-

新 { T1W-2A  
增 { T1W-2B

50佛沙組裝圖  
"


/ A  
/ A


改圖富方向: T1W/5  
T2W/1  
T2W/6  
T3W/2 ~~Hold (S.O.)~~

按則師 comment 自行修改了開窗方向及數量

EG-DWG1

BL 0035/19 B

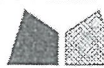 美特鋁質有限公司 MIDI Aluminium Fabricator Ltd.	工程號	J837	拆圖	陳俊賢	2019.01.04
	北盤	觀塘裕民坊	覆核	謝永林	2019.01.05
名稱	50佛沙窗	顏色	EC-DG-S332054 (3塗)	批准	

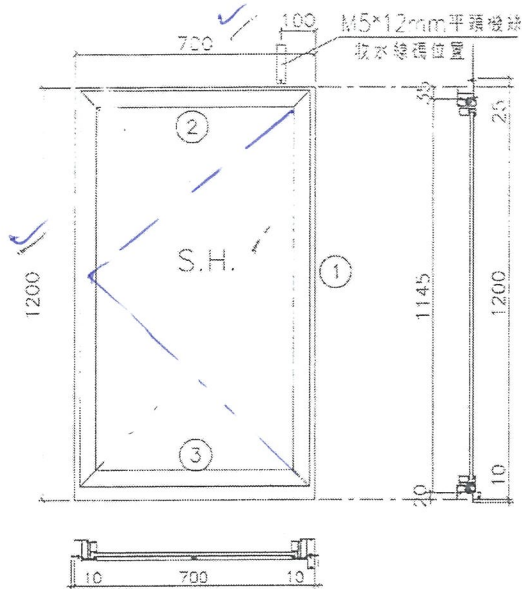

佛沙窗

- 注：
- (1) 玻璃鑲嵌磁企。
  - (2) 生窗底料需開長方形去水孔。
  - (3) 窗玉搭位6mm
  - (4) 滴水線比窗玉每頭長1mm。
  - (5) S.H窗採用東城多點鎖，S.H窗需裝窗扣1隻/玉。
  - (6) SH窗需裝3組扣碼。
  - (7) SH窗用東城產2021A扇撐定窗玉裝不銹鋼加力巴特制款。
  - (8) 框橫料兩端需切1X2mm切口打膠

序號	料號	名稱	出荷	長度 (mm)	支/幅	加工說明
1	X845990	邊企料		1235.0	2	
2	X846150	窗框頂橫	避位	662	1	
3	X846030	窗框底橫	避位	654	1	

加工細則				
頂窗	25 mm			
底窗	10 mm			
企料底部開避位	mm			
底橫料防水巴鋸去	mm			
水線孔在企料-----	頂 底			
安裝扣碼	TC903			
多點鎖芯型號:	東城2035B 鎖盒			
手柄型號:	2017-MD			
限位撐型號:				
T窗最大的開度:				
窗玉搭位數:	6mm			
窗款	寬度	高度	隻/幅	撐長
SHR 5HL	660.0	1145.0	1	18"

ⓑ T3W-2 放行至43A

窗玉用料

序號	料號	名稱	出荷	長度 (mm)	支/幅	加工說明
1	X846540	窗玉企	45°斜口	1145.0	2	
2	X846540	窗玉橫	45°斜口	660.0	2	
3	X846550	窗玉玻璃線企	直口	1081.0	2	
4	X846550	窗玉玻璃線橫	直口	564.0	2	

大圖版次	本圖版	日期	樓層數
		8/1	1/2/19
窗號	寬度 (W)	高度 (H)	樓層數
T1W-6	700	1200.0	33F-50F
T3W-2	700	1200.0	33F-51F
樓層數			
圖號	T1W-6		

ⓑ 放行

T3W-2 隻放行 33A~43A, 其餘樓層暫不放行


EG-DWG3



美特鋁質有限公司  
MIDI Aluminium Fabricator Ltd.


工程號 837 地盤 觀塘裕民坊

數量	數量	使用位置
660	16	T1W-2
660	16	T1W-5
660	16	T2W-1
660	18	T3W-4
560	12	T5W-1
560	13	T5W-3

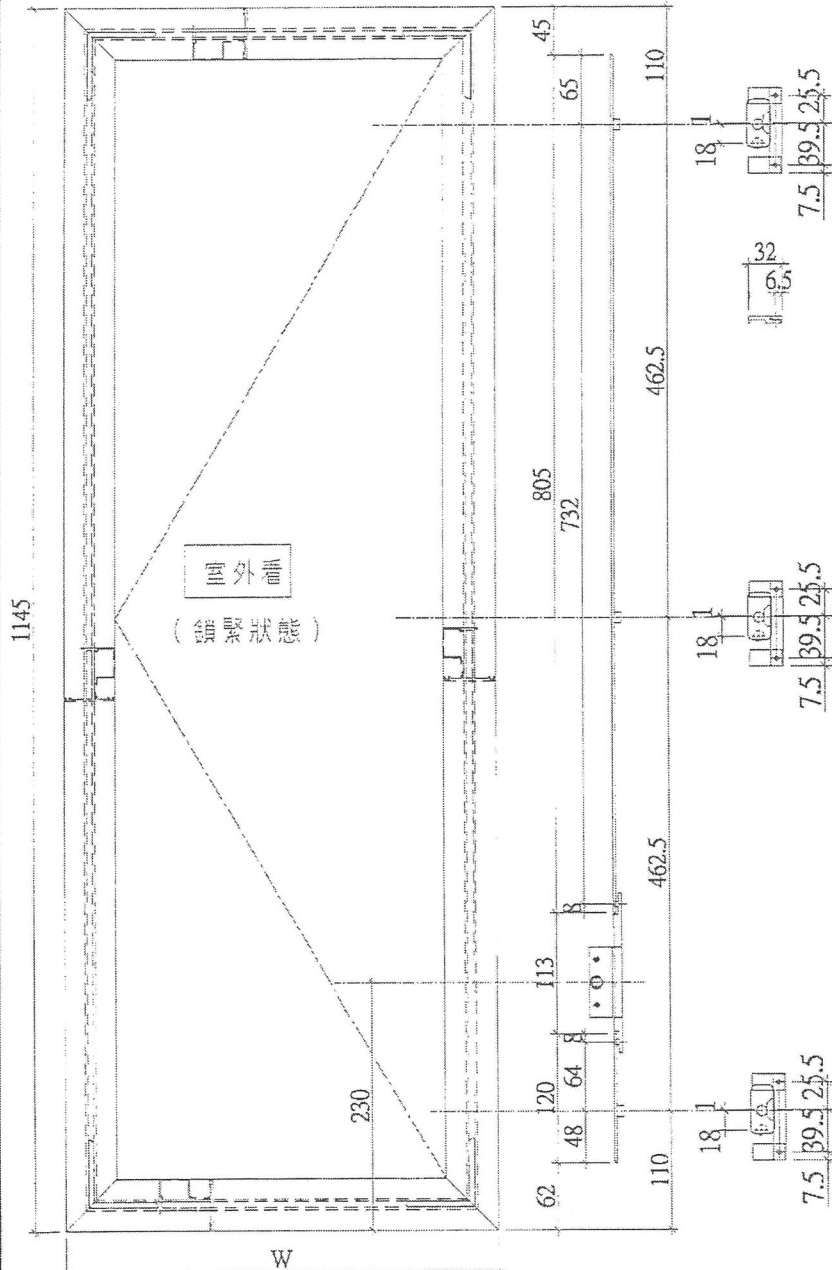

710 16 T2W-6  
660 17 T3W-2 B 新增  
先放行10層。

多點鎖固板示圖

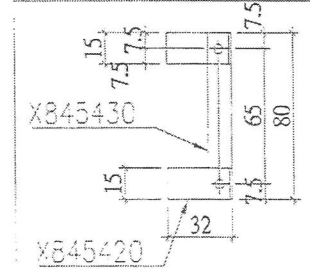

名稱	多點鎖固板圖	制圖	陳俊賢	2018.08.15	修改	A	B
材料	14*1.5E/X845420/X845430	復核	謝永林	2018.08.20	日期	8/1	1/2/19
顏色	EC-DG-S332064 (3塗)	批准			圖號	837-FYA4	

EG-DWG3




美特鋁質有限公司  
MDI Aluminium Fabricator Ltd.

工程號 J837 地盤 觀塘裕民坊


W	數量	使用位置
660	16	T1W-6
<del>660</del>	<del>18</del>	<del>T3W-2</del>
<del>710</del>	<del>16</del>	<del>T2W-6</del>

(B 取1份)

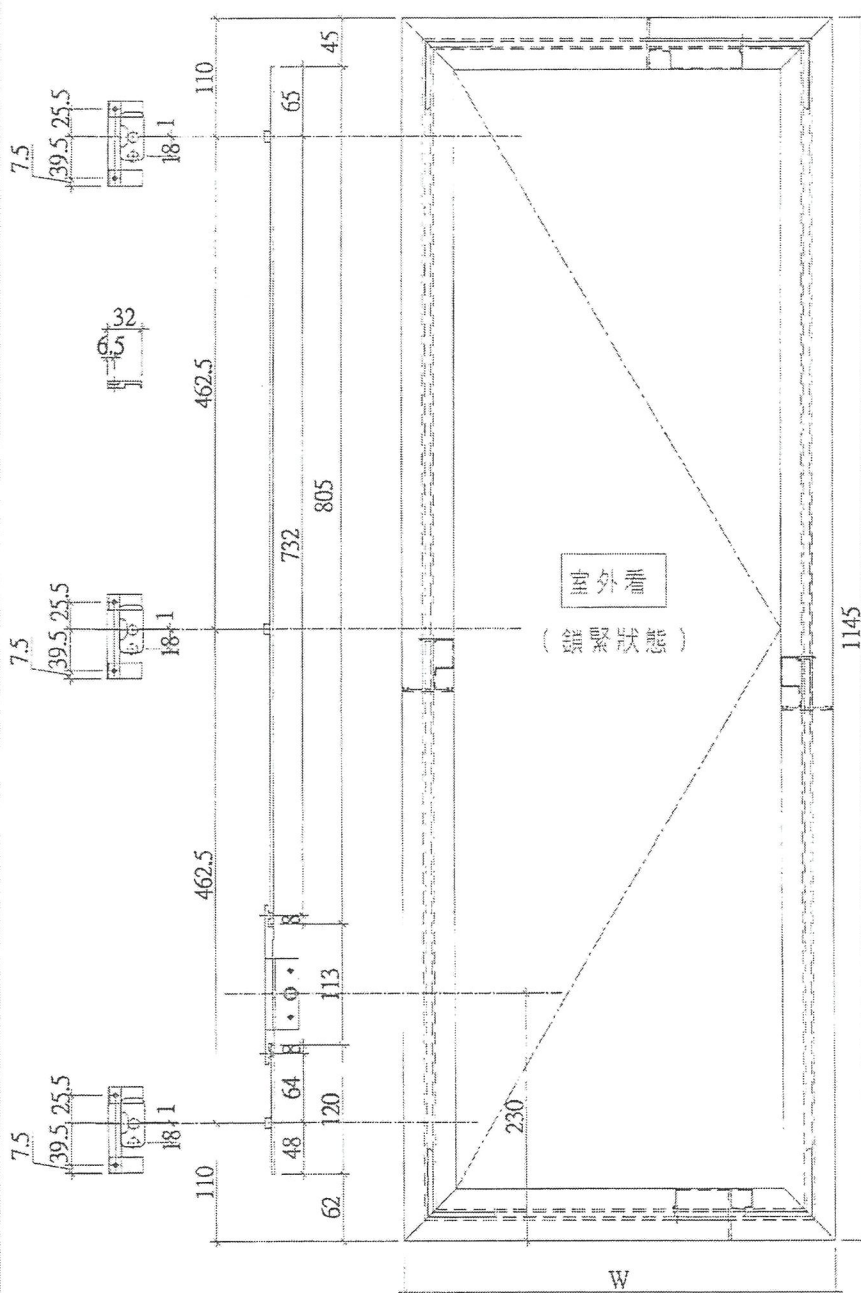

660	16	T1W-5
660	16	T2W-1

多點鑄壓板示圖

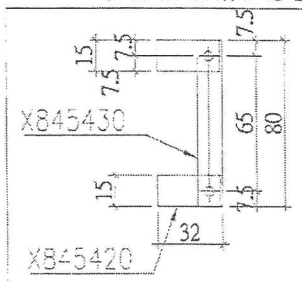

名稱	多點鑄板樣圖	制圖	陳俊賢	2019.01.04	修改	A	B
材料	14*3鋁E/X845420/X845430	覆核	謝永林	2018.01.05	日期	8/1	1/2/19
顏色	EC-DG-S332354 (3塗)	批准			圖號	837-FYA8	