



工程指示 / 要求簡箋(E.I.)

工程指示編號：EI / 0044 / 19

修改版次：-

工程編號：J - 837

工程名稱：觀塘裕民坊

工程項目：幕牆 趟門底橫汶泥位防水片

收件人：生統/永林

發件人：Eric Liu

日期：09/01/2019

要求提供 / 確認 事項：

- | | | |
|------------------------------------|-------------------------------------|-------------------------------|
| <input type="checkbox"/> 初步鋁料 B.M. | <input type="checkbox"/> 加工拆圖，然後生產 | <input type="checkbox"/> 尺寸表 |
| <input type="checkbox"/> 正式鋁料 B.M. | <input type="checkbox"/> 技術上資料 / 指示 | <input type="checkbox"/> 報價 |
| <input type="checkbox"/> 配件 B.M. | <input type="checkbox"/> 樣辦或貨品說明書 | <input type="checkbox"/> 分判合約 |
| <input type="checkbox"/> 其他：_____ | | |

內容：

應信和業主龍哥要求，趟門底橫汶泥位要做防水片

請按附圖，共 2 款，各款生產 50 件，送地盤試裝用 (共 100 件)

請留意，防水片重疊位不做批擋網，如圖標示

謝謝！

請在 2019/ 01 / 14 前完成上列要求。

附：2 頁

以上項目為：

- 原合約工程包 原合約工程加 / 減賬 新工程報價

原因：-

分發東莞各部門：

- () 生產技術總監 連附件 (/) 技術部 連附件 *永林* () 生產部 連附件 () 機械設計部 連附件
 () 採購部 連附件 () 生產統籌部 連附件 *楊*
 () 質檢部 連附件 () 會計部 連附件 () 報關組 連附件 () 其他 楊榮輝 連附件

分發其他分判：

- () 王禮秋 連附件

分發香港各部門：

- () 行政部 連附件 () 會計部 連附件 () 統籌部 連附件 (/) 工程部地盤科文 連附件 *火阿哥*
 () 採購部 連附件 () QS 部 連附件 () 維修部 連附件 () 其他 _____ 連附件

傳遞編號：


HK00 84/19

發件人簽署：
Eric Liu

項目經理簽署：
楊榮輝

此位置

Flushing for Sliding Door Grouting

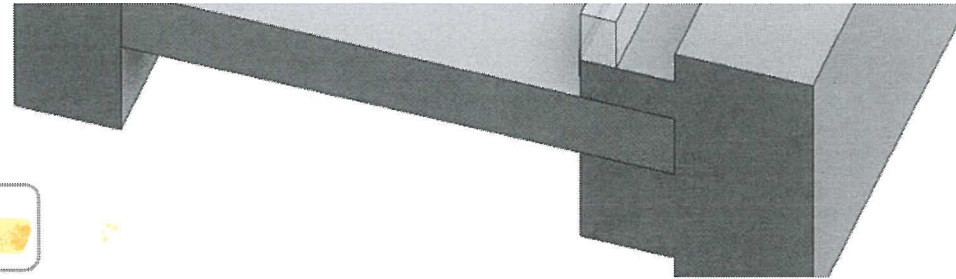

SEMI TRANSPARENT

Between Door/Curtain Wall
Edge

FINISH
REW @ 300 C/C

FINISH
REW @ 300 C/C
ALUM. BENT, ANGLE
ALUM. CLADDING

