

工程指示 / 要求簡箋(E.I.)

工程指示編號：EI / 0045 / 19 修改版次：A
 工程編號：J - 837 工程名稱：觀塘裕民坊
 工程項目：後加佛沙窗(Access Panel)地盤用及佛沙場用配件
 收件人：林哥 / 永林 發件人：Bessie Lau

日期：26/03/2019

□要求提供 / □確認 事項：

- | | | |
|------------------------------------|-------------------------------------|-------------------------------|
| <input type="checkbox"/> 初步鋁料 B.M. | <input type="checkbox"/> 加工拆圖，然後生產 | <input type="checkbox"/> 尺寸表 |
| <input type="checkbox"/> 正式鋁料 B.M. | <input type="checkbox"/> 技術上資料 / 指示 | <input type="checkbox"/> 報價 |
| <input type="checkbox"/> 配件 B.M. | <input type="checkbox"/> 樣辦或貨品說明書 | <input type="checkbox"/> 分判合約 |
| <input type="checkbox"/> 其他：_____ | | |

內容：

煩請按此修改地盤用配件 BM

阿梅： 附件 BM 第 5 項至第 8 項改為佛沙場用配件

請在 _____ 前完成上列要求。

附有關圖紙 / 文件：

以上項目為：

- 原合約工程包 原合約工程加 / 減賬 新工程報價

原因：-

分發東莞各部門：

- () 生產技術總監 □ 連附件 () 技術部 連附件 () 生產部 □ 連附件 () 機械設計部 □ 連附件
 () 採購部 □ 連附件 () 生產統籌部 □ 連附件
 () 質檢部 □ 連附件 () 會計部 □ 連附件 () 報關組 □ 連附件 () 其他 _____ □ 連附件

分發香港各部門：


- () 行政部 □ 連附件 () 會計部 □ 連附件 () 統籌部 □ 連附件 () 工程部地盤科文 □ 連附件 有馬/何馬
 () 採購部 □ 連附件 () QS 部 □ 連附件 () 維修部 □ 連附件 () 其他 _____ □ 連附件


傳遞編號：

發件人簽署：


項目經理簽署：

Handwritten notes: HK0714 / 19 pcp

 美特鋁質有限公司 MTD Aluminium Fabricator Ltd.		工程號: J-837	計算:	陳俊賢	日期:	2019.01.05	送呈:	胡哥		
地盤名稱: 觀塘裕民坊		核對:	謝永林	日期:	2019.01.07	副本:				
項目類別: 佛沙窗		批准:		日期:						
BM編號: 837-W1-M03-S-HP00		A/C Code:		此BM依據EI/9487/19D版施工圖紙計算						
序號	修改標示	配件圖號	物料編號	配件名稱	顏色	實用	後備	總數	單位	備注
1				Dowsil791	Bronze	66		66	支	用於牆邊防水膠(300ml/支)
2		(A) 地盤		Dowsil791	Bronze	121		121	支	用於玻璃四周密封用(300ml/支)
3				6X5mm厚玻璃膠塞(L=30)		2256	34	2290	隻	用於玻璃兩側
4				15X9mm墊塊(L=30)		282	8	290	隻	用於玻璃底部
5				摩耳(39.5mm)	熱浸鋅	2107	53	2160	支	佛沙窗摩耳(@300c/c)
6		(A) 佛沙窗		M5x12mm平頭機絲	A4-70	141		141	粒	收水線碼裝置 1粒/窗(配合膠耳,平介)
7				M5x12mm圓頭機絲	A4-70	141		141	粒	收水線碼裝置 1粒/窗
8				水線碼		141		141	隻	參見圖號:837-AF01 1隻/窗

 美特鋁質有限公司 MDI Aluminium Fabricator Ltd.		類別	物料號	
修改		制圖	陳俊賢	2019.01.05
日期		復核	謝永林	2019.01.07
		批准		
			圖號	837-AF01
			數量	141+4 (後備) = 145
			位置	

*佛沙場用水線碼裝置

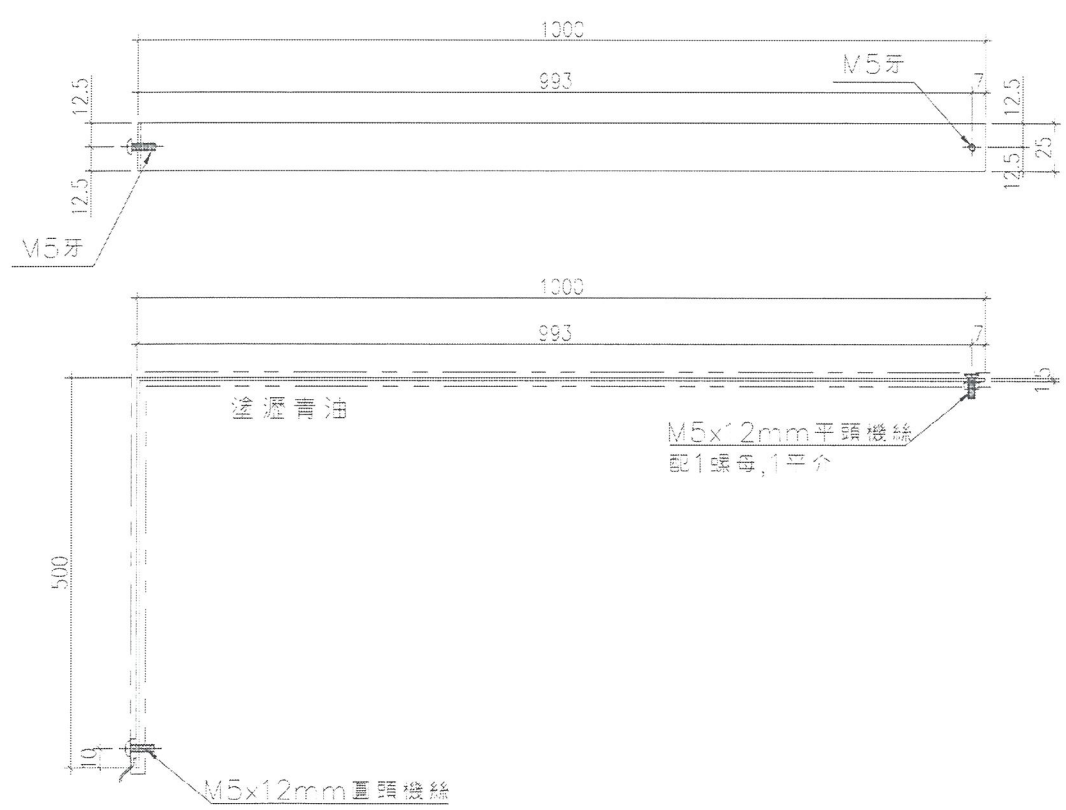

工程號	837	地盤	觀塘裕民坊	附 件
名稱	鋁板加工圖	採用		
材料	25x1.5mm 鋁板	地盤		
顏色	ML-1 瀝青油	工廠		