

工程指示 / 要求簡箋(E.I.)

工程指示編號：EI / 0049 / 19

修改版次：- **A**

工程編號：J - 837

工程名稱：觀塘裕民坊

工程項目：幕牆 - 室內 U 槽 (樣板層現場試用)

收件人：

發件人：**Erik**

日期：09/01/2019

要求提供 /  確認 事項：

- |                                    |                                     |                               |
|------------------------------------|-------------------------------------|-------------------------------|
| <input type="checkbox"/> 初步鋁料 B.M. | <input type="checkbox"/> 加工拆圖，然後生產  | <input type="checkbox"/> 尺寸表  |
| <input type="checkbox"/> 正式鋁料 B.M. | <input type="checkbox"/> 技術上資料 / 指示 | <input type="checkbox"/> 報價   |
| <input type="checkbox"/> 配件 B.M.   | <input type="checkbox"/> 樣辦或貨品說明書   | <input type="checkbox"/> 分判合約 |
| <input type="checkbox"/> 其他：_____  |                                     |                               |

內容：

**2440** **30支** **噴漆20支**  
請生產室內 U 槽 ~~24~~米長, 25MM 闊 - ~~20~~支, 15MM 闊 - ~~15~~支, 2019/01/12 星期六到地盤  
- T2 A,C,D 單位用 (8 樓). 暫時地盤會現場開料  
- 請噴漆 (**香港**) **UCT 803660 EXL-3 (廠自噴)**  
- 大貨到時候再安排廠生產

謝謝!

請在 2019/01/12 前完成上列要求。

**大補充資料  
數量有改動**

附： 頁

以上項目為：

- 原合約工程包                       原合約工程加 / 減賬                       新工程報價

原因：-

分發東莞各部門：

- ( ) 生產技術總監  連附件 (  ) 技術部  連附件 永林 ( ) 生產部  連附件 ( ) 機械設計部  連附件  
( ) 採購部  連附件 (  ) 生產統籌部  連附件 梅姐  
( ) 質檢部  連附件 ( ) 會計部  連附件 ( ) 報關組  連附件 ( ) 其他 \_\_\_\_\_  連附件


分發香港各部門：

- ( ) 行政部  連附件 ( ) 會計部  連附件 ( ) 統籌部  連附件 (  ) 工程部地盤科文  連附件 炳哥  
( ) 採購部  連附件 ( ) QS 部  連附件 ( ) 維修部  連附件 ( ) 其他 \_\_\_\_\_  連附件

傳遞編號： **HK 0089 / 19**

發件人簽署：

項目經理簽署：

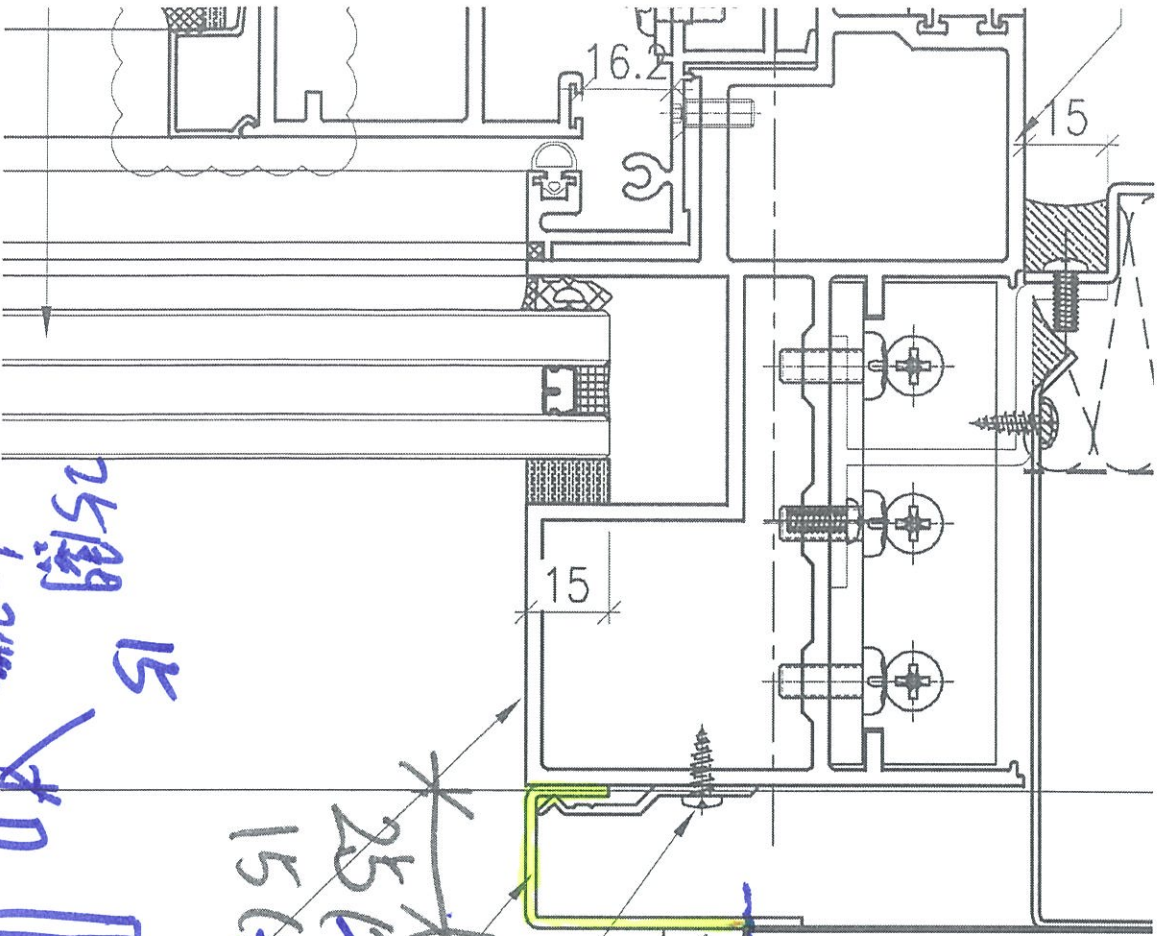

室內木槽

M5 S/S SCREW @ 300 C/C

2 mm THK ALUM. CLADDING

T3A

ALUM. TRANSOM

15 闊

L 2 2440mm

20支

~~25支~~

~~25 (20支)~~ 30支

~~15 (10支)~~ 20支

ALUM. TRANSOM

40

15 15

40

25

15

L 2 2440mm

2440

30支

25 闊