

工程指示 / 要求簡箋(E.I.)

工程指示編號：EI / 0049 / 19

修改版次：- **A**

工程編號：J - 837

工程名稱：觀塘裕民坊

工程項目：幕牆 - 室內 U 槽 (樣板層現場試用)

(以此為準)  
改訂包編號及 HK 編號

收件人：**魏**

發件人：**Erik**

日期：09/01/2019

要求提供 /  確認 事項：

- |                                    |                                     |                               |
|------------------------------------|-------------------------------------|-------------------------------|
| <input type="checkbox"/> 初步鋁料 B.M. | <input type="checkbox"/> 加工拆圖，然後生產  | <input type="checkbox"/> 尺寸表  |
| <input type="checkbox"/> 正式鋁料 B.M. | <input type="checkbox"/> 技術上資料 / 指示 | <input type="checkbox"/> 報價   |
| <input type="checkbox"/> 配件 B.M.   | <input type="checkbox"/> 樣辦或貨品說明書   | <input type="checkbox"/> 分判合約 |
| <input type="checkbox"/> 其他：_____  |                                     |                               |

內容：

**2440**      **30支**      **噴漆2支**

- 請生產室內 U 槽 ~~24~~**2440** 長, 25MM 闊 - ~~20~~**30** 支, 15MM 闊 - ~~15~~**20** 支, 2019/01/12 星期六到地盤
- T2 A,C,D 單位用 (8 樓). 暫時地盤會現場開料
- 請噴漆 (**黃漆**) **UCT 803669 EXL-3 (廠自噴)**
- 大貨到時候再安排廠生產

謝謝!

**大補充資料**  
**數量有改動**

請在 2019/01/12 前完成上列要求。

附： 頁

以上項目為：

- 原合約工程包       原合約工程加 / 減賬       新工程報價

原因：-

分發東莞各部門：

- ( ) 生產技術總監  連附件 (  ) 技術部  連附件 永林 ( ) 生產部  連附件 ( ) 機械設計部  連附件  
 ( ) 採購部  連附件 (  ) 生產統籌部  連附件 梅姐  
 ( ) 質檢部  連附件 ( ) 會計部  連附件 ( ) 報關組  連附件 ( ) 其他 \_\_\_\_\_  連附件

分發香港各部門：


- ( ) 行政部  連附件 ( ) 會計部  連附件 ( ) 統籌部  連附件 (  ) 工程部地盤科文  連附件 炳哥  
 ( ) 採購部  連附件 ( ) QS 部  連附件 ( ) 維修部  連附件 ( ) 其他 \_\_\_\_\_  連附件

傳遞編號：**HK 0089 / 19**

發件人簽署：

**HK0104 / 19**

項目經理簽署：

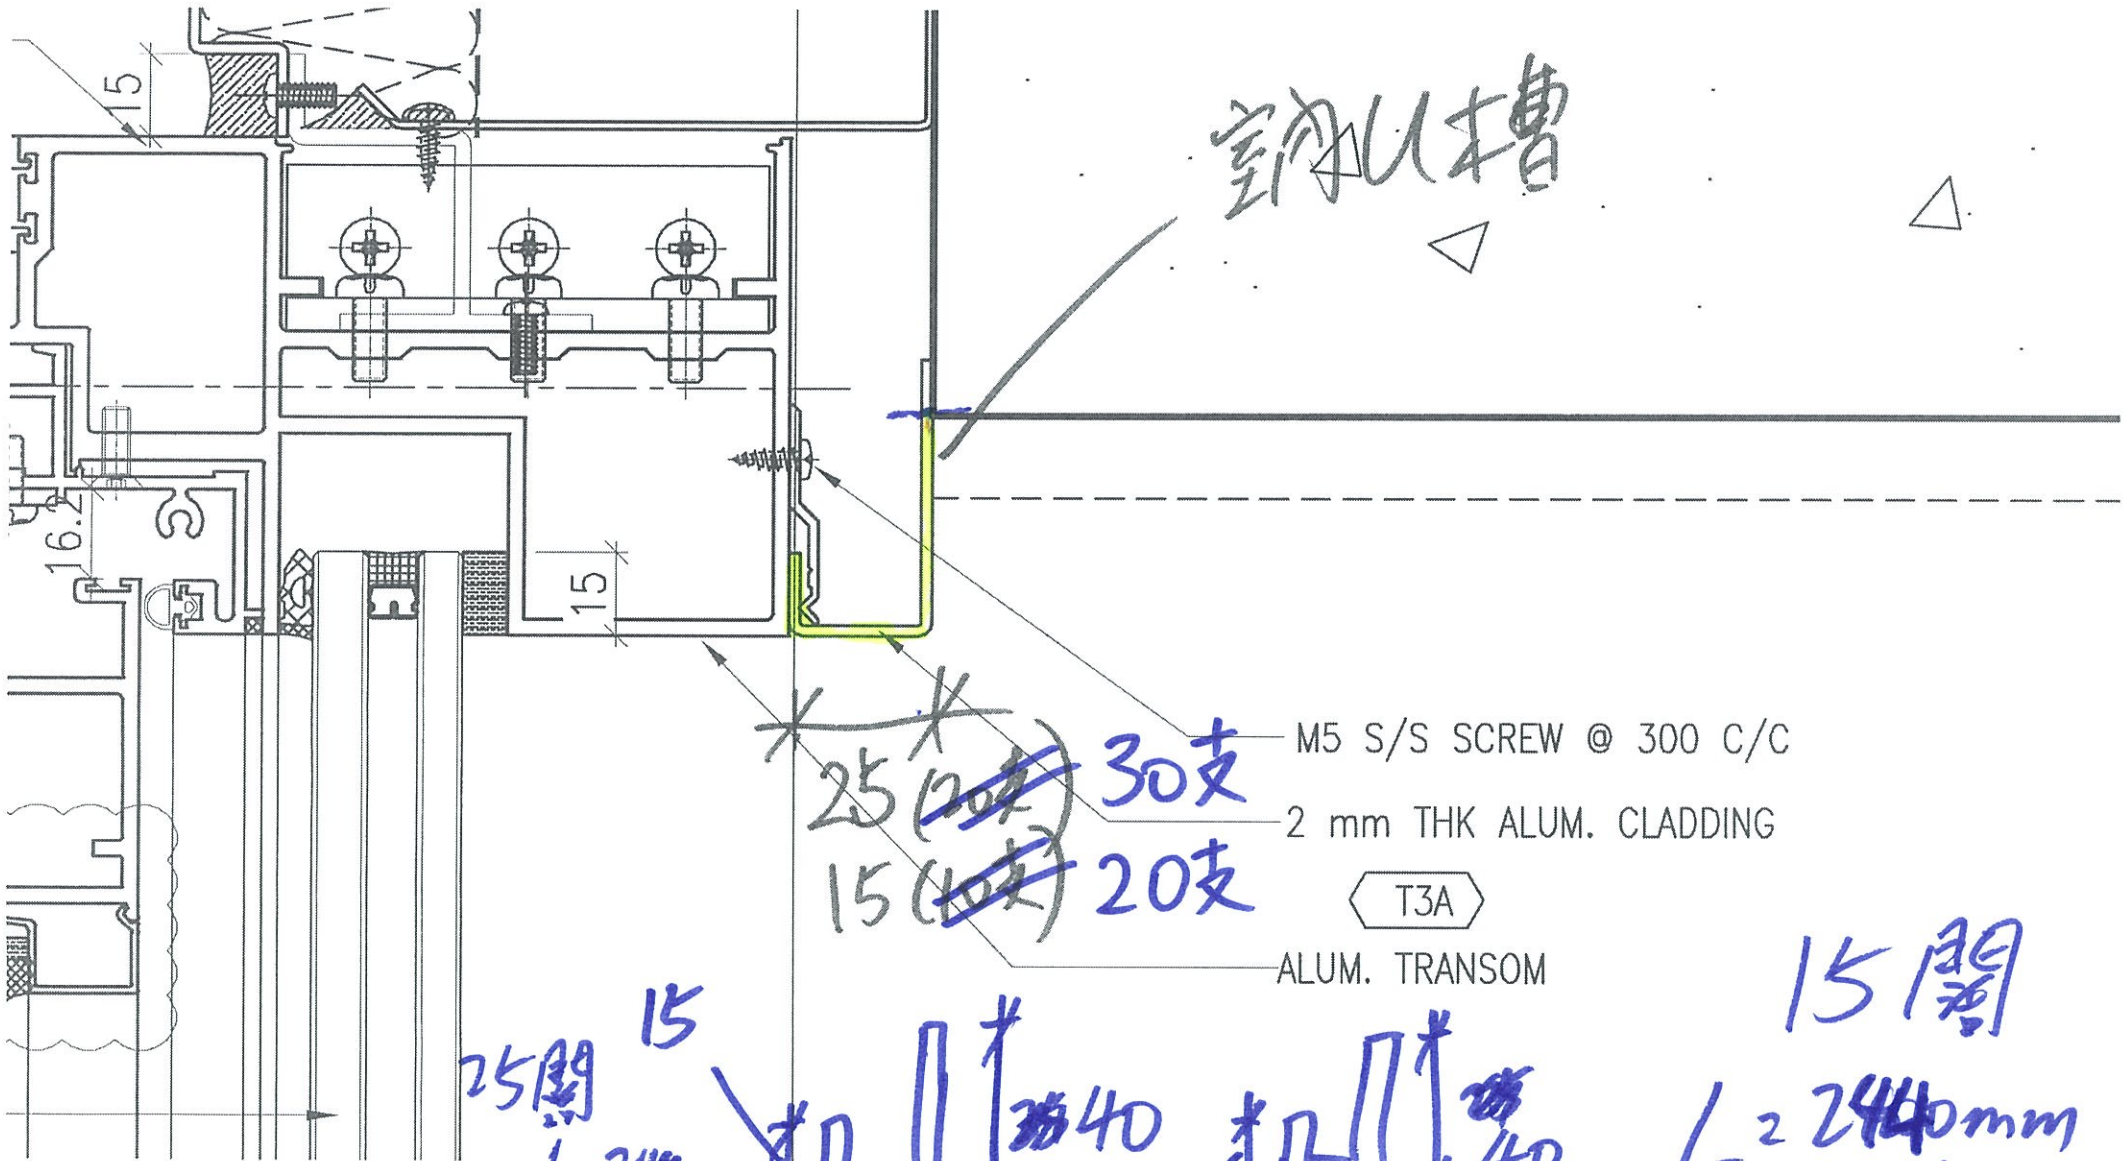

室內水槽

25 (20支) 30支  
15 (10支) 20支



M5 S/S SCREW @ 300 C/C

2 mm THK ALUM. CLADDING

T3A

ALUM. TRANSOM

25間 15  
L2 2440mm  
2440  
30支

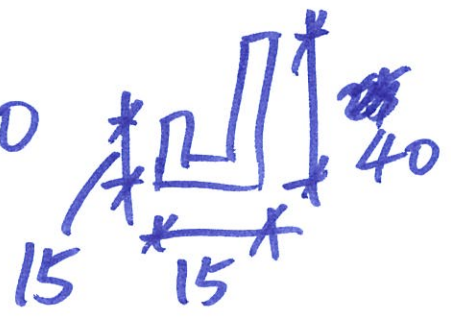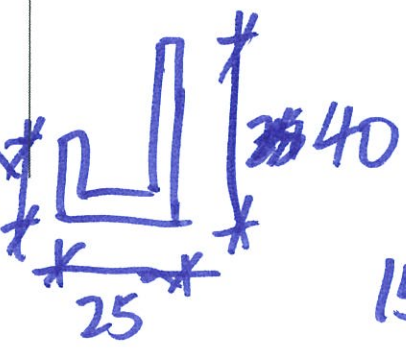

15間  
L2 2440mm  
20支  
~~25支~~