



工程指示 / 要求簡箋(E.I.)

工程指示編號：EI / 0049 / 19

修改版次：-

工程編號：J - 837

工程名稱：觀塘裕民坊

工程項目：幕牆 - 室內 U 槽 (樣板層現場試用)

收件人：

發件人：

日期：09/01/2019

 要求提供 / 確認 事項：

- | | | |
|------------------------------------|-------------------------------------|-------------------------------|
| <input type="checkbox"/> 初步鋁料 B.M. | <input type="checkbox"/> 加工拆圖，然後生產 | <input type="checkbox"/> 尺寸表 |
| <input type="checkbox"/> 正式鋁料 B.M. | <input type="checkbox"/> 技術上資料 / 指示 | <input type="checkbox"/> 報價 |
| <input type="checkbox"/> 配件 B.M. | <input type="checkbox"/> 樣辦或貨品說明書 | <input type="checkbox"/> 分判合約 |
| <input type="checkbox"/> 其他：_____ | | |

內容：

請生產室內 U 槽 2.4 米長, 25MM 闊 - 20 支 , 15MM 闊 - 15 支, 2019/01/12 星期六到地盤 - T2 A,C,D 單位用 (8 樓). 暫時地盤會現場開料

- 請噴漆 (香港金)

- 大貨到時候再安排廠生產

謝謝!

請在 2019/01/12 前完成上列要求。

附： 頁

以上項目為：

原合約工程包 原合約工程加 / 減賬 新工程報價

原因：-

分發東莞各部門：

- () 生產技術總監 連附件 () 技術部 連附件 永林 () 生產部 連附件 () 機械設計部 連附件
 () 採購部 連附件 () 生產統籌部 連附件 梅姐
 () 質檢部 連附件 () 會計部 連附件 () 報關組 連附件 () 其他 _____ 連附件


分發香港各部門：

- () 行政部 連附件 () 會計部 連附件 () 統籌部 連附件 () 工程部地盤科文 連附件 炳哥
 () 採購部 連附件 () QS 部 連附件 () 維修部 連附件 () 其他 _____ 連附件

傳遞編號： **HK 0089 / 19**

發件人簽署：

項目經理簽署：

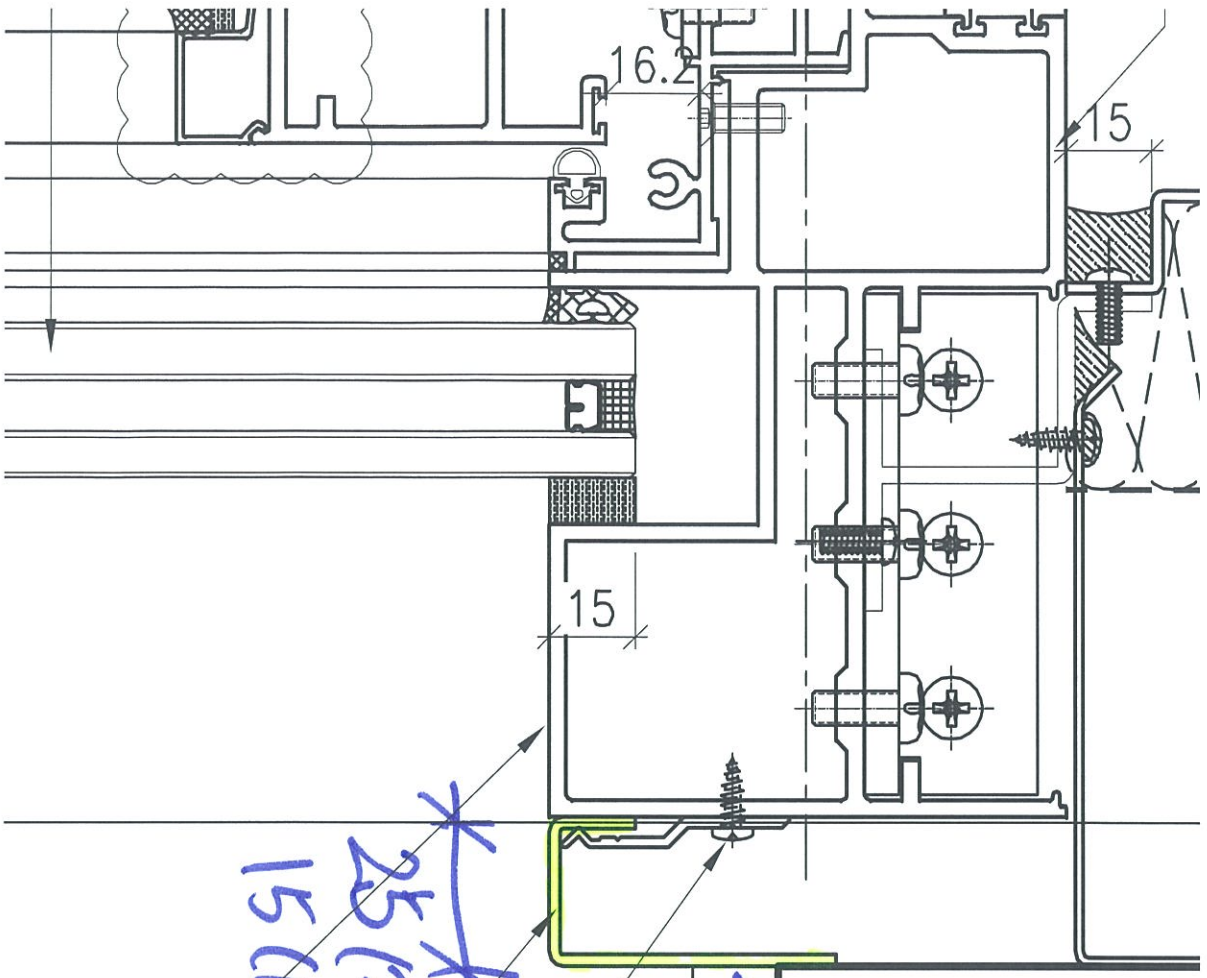

~~25 (20支)~~
~~15 (10支)~~

室內木槽

- M5 S/S SCREW @ 300 C/C
- 2 mm THK ALUM. CLADDING
- T3A
- ALUM. TRANSOM