



工程指示 / 要求簡箋(E.I.)

工程指示編號：EI / 0050 / 19

修改版次：B

工程編號：J - 837

工程名稱：觀塘裕民坊

工程項目：幕牆 大貨(T1)(標準層 10-25,29-48/F)(死牆二合一款)

收件人：生統/ 永林

發件人：Eric Liu

日期：22/02/2019

要求提供 / 確認 事項：

- | | | |
|------------------------------------|-------------------------------------|-------------------------------|
| <input type="checkbox"/> 初步鋁料 B.M. | <input type="checkbox"/> 加工拆圖，然後生產 | <input type="checkbox"/> 尺寸表 |
| <input type="checkbox"/> 正式鋁料 B.M. | <input type="checkbox"/> 技術上資料 / 指示 | <input type="checkbox"/> 報價 |
| <input type="checkbox"/> 配件 B.M. | <input type="checkbox"/> 樣辦或貨品說明書 | <input type="checkbox"/> 分判合約 |
| <input type="checkbox"/> 其他：_____ | | |

內容：

請按加工圖生產幕牆鋁料送到地盤安裝(T1)(標準層)(10-25,29-48/F)

請留意：B 版修改加工圖 新增玻璃扣蓋

1) 按 MO 生產(EI9959A)

2) 背板批角，副框，玻璃線要連企橫料出貨

謝謝！

請在 2019/ 2 / 28 前完成上列要求。

附： 11 頁圖登，24 頁加工圖，26 頁位置圖

以上項目為：

- 原合約工程包 原合約工程加 / 減賬 新工程報價

原因：-

分發東莞各部門：

- () 生產技術總監 連附件 () 技術部 連附件 永林 () 生產部 連附件 () 機械設計部 連附件
 () 採購部 連附件 () 生產統籌部 連附件 楊
 () 質檢部 連附件 () 會計部 連附件 () 報關組 連附件 () 其他 楊榮輝 連附件

分發其他分判：

- () 王禮秋 連附件

分發香港各部門：

- () 行政部 連附件 () 會計部 連附件 () 統籌部 連附件 () 工程部地盤科文 連附件
 () 採購部 連附件 () QS 部 連附件 () 維修部 連附件 () 其他 _____ 連附件

傳遞編號：

HK 0451 /19

發件人簽署：

Eric Liu

項目經理簽署：

PP

圖則登記表
DRAWING REGISTER

		年	接收日期 Receiving Date (適用於客戶圖則)						發出日期 Issued Date					
工程名稱 Project Title: 觀塘裕民坊(T1座)10F~25F,29F~48F			月	日	年	月	日	年	月	日	年	月	日	
工程編號 Project No: J-837		日	日	日	日	日	日	日	日	日	日	日		
分發予 Distributed To		年	年	年	年	年	年	年	年	年	年	年		
		月	月	月	月	月	月	月	月	月	月	月		
		日	日	日	日	日	日	日	日	日	日	日		
		日	日	日	日	日	日	日	日	日	日	日		
圖則編號 Drg. No.		修訂編號 Revision No.												
圖則名稱 Drawing Title														
SD-ML01	SD中企(外凹)加工圖	1	-	A	-									
SD-ML01A	SD中企(外凹)加工圖	2	-	A	-									
SD-ML02	雙生企加工圖	3	-	-	-									
SD-ML02A	雙生企加工圖	4	-	-	-									
SD-ML02B	雙生企加工圖	5	-	-	-									
SD-MR01	雙生企加工圖	6	-	-	-									
SD-MR02	SD中企(外凹)加工圖	7	-	A	-									
G-MS01	生梗企加工圖	8	-	A	-									
G-MS01A	生梗企加工圖	9	-	A	-									
G-MS30	生梗企加工圖	9a	-	新增	-									
G-MS02	生梗企加工圖	10	-	A	-									
G-MS02A	生梗企加工圖	11	-	A	-									
G-MS20	生梗企加工圖	11a	-	新增	-									
G-MS03	雙梗企加工圖	12	-	-	-									
G-MS04	雙生企1加工圖	13	-	A	-									
G-MS21	生梗企加工圖	13a	-	新增	-									
G-MS05	生梗企加工圖	14	-	A	-									
G-MS05A	生梗企加工圖	15	-	A	-									
G-MS22	生梗企加工圖	15a	-	新增	-									
G-MS06	生梗企加工圖	16	-	A	-									
G-MS07	雙生企1加工圖	17	-	-	-									
G-MS07R	雙生企1加工圖	18	-	-	-									
G-MS08	雙生企1加工圖	19	-	-	-									
G-MS08R	雙生企1加工圖	20	-	-	-									
G-MS09	雙生企1加工圖	21	-	-	-									
G-MS10	雙生企1加工圖	22	-	-	-									
G-MS10A	雙生企1加工圖	23	-	-	-									
G-MS09R	雙生企1加工圖	24	-	-	-									

圖則登記表
DRAWING REGISTER

		年	接收日期 Receiving Date (適用於客戶圖則)						
工程名稱 Project Title: 觀塘裕民坊(T1座)10F~25F,29F~48F									
框架式幕牆 (主企+主橫+部分小配料拆圖)		月							
工程編號 Project No: J-837		日							
分發予 Distributed To		發出日期 Issued Date							
		年	19	19	19				
		月	1	1	02				
		日	8	31	20				
圖則編號 Drg. No.		修訂編號 Revision No.							
圖則名稱 Drawing Title									
G-MS10R	生梗企加工圖	25	-	-	-				
G-MS11	生梗企加工圖	26	-	-	-				
G-MS11R	生梗企加工圖	27	-	-	-				
G-MS11AR	生梗企加工圖	28	-	-	-				
G-MS12	雙生企1加工圖	29	-	-	-				
G-MS14	生梗企加工圖	30	-	A	-				
G-MS14R	生梗企加工圖	31	-	A	-				
G-MT05	雙生企1加工圖	31a	-	新增	-				
G-MT05R	雙生企1加工圖	31b	-	新增	-				
SD-MT01	雙生企加工圖	32	-	-	-				
G-MT02	雙生企1加工圖	33	-	-	-				
G-MT03	生梗企加工圖	33a	-	新增	-				
G-MT04	生梗企加工圖	33b	-	新增	-				
G-ES01	轉角企加工圖	34	-	-	-				
ZS-U01	SD中柱底座加工圖	35	-	-	-				
ZS-U01R	SD中柱底座加工圖	36	-	-	-				
TD-M05	SD中柱底座加工圖	37	-	-	-				
TD-M05R	SD中柱底座加工圖	38	-	-	-				
UN-SE1	雙生托加工圖	39	-	-	-				
UN-SE1R	雙生托加工圖	40	-	-	-				
LJ-C01a/LJ-C01b	鋁角加工圖	41	-	-	-				
LJ-C01Ra/LJ-C01Rb	鋁角加工圖	42	-	-	-				
LJ-C02a/LJ-C02b	鋁角加工圖	43	-	-	-				
LJ-C02Ra/LJ-C02Rb	鋁角加工圖	44	-	-	-				
LJ-C03	鋁角加工圖	45	-	-	-				
LJ-C03R	鋁角加工圖	46	-	-	-				
FD-L01	鋁角加工圖	47	-	-	-				
FD-L01R	鋁角加工圖	48	-	-	-				

圖則登記表
DRAWING REGISTER

		年 月 日	接收日期 Receiving Date (適用於客戶圖則)							
工程名稱 Project Title: 觀塘裕民坊(T1座)10F~25F,29F~48F										
框架式幕牆 (主企+主橫+部分小配料拆圖)		年 月 日	發出日期 Issued Date							
工程編號 Project No: J-837			19	19	19					
分發予 Distributed To		1	1	02						
		8	31	20						
		修訂編號 Revision No.								
圖則編號 Drg. No.	圖則名稱 Drawing Title									
SZ-Y01	鋁角加工圖	49	-	A	-					
SZ-Y01R	鋁角加工圖	50	-	A	-					
ZS-X01	轉角企外蓋加工圖	51	-	-	-					
ZS-Y01	轉角室內蓋托角加工圖	52	-	-	-					
ZS-Y01a	轉角室內蓋加工圖	53	-	-	-					
SC-AL02	鋁角加工圖	54	-	-	-					
SC-AL06	鋁角加工圖	55	-	-	-					
SC-AL07	鋁角加工圖	56	-	-	-					
UN-LC1	欄河槽加工圖	57	-	-	-					
UN-LC2	欄河槽加工圖	58	-	-	-					
UN-LC3	欄河槽加工圖	59	-	-	-					
UN-LC4	欄河槽加工圖	60	-	-	-					
SC-BL01	鋁角加工圖	61	-	-	-					
SC-BL02	鋁角加工圖	62	-	-	-					
SC-BL03	鋁角加工圖	63	-	-	-					
SC-BL04	鋁角加工圖	64	-	-	-					
SC-AL03	鋁角加工圖	65	-	-	-					
SC-AL04	鋁角加工圖	66	-	-	-					
SC-AL05	鋁巴加工圖	67	-	-	-					
SC-AL08	鋁巴加工圖	68	-	-	-					
Z-A01	Z字碼加工圖	69	-	-	-					
Z-A02	鋁巴加工圖	70	-	-	-					
W-TX1	雙梗企套芯加工圖	71	-	-	-					
W-TX2	生梗企套芯加工圖	72	-	A	-					
W-TX2R	生梗企套芯加工圖	73	-	A	-					
W-TX3	雙生企套芯加工圖	74	-	A	-					
W-TX4	轉角企套芯加工圖	75	-	-	-					
UN-DM1a	生梗企單玻加工圖	76	-	A	-					

圖則登記表
DRAWING REGISTER

		年	接收日期 Receiving Date (適用於客戶圖則)						
工程名稱 Project Title: 觀塘裕民坊(T1座)10F~25F,29F~48F			月						
工程編號 Project No: J-837		日	發出日期 Issued Date						
分發予 Distributed To			19	19	19				
		年	1	1	02				
		月	8	31	20				
		日							
		修訂編號 Revision No.							
圖則編號 Drg. No.	圖則名稱 Drawing Title								
UN-DM1a-1	生梗企單玻加工圖 數據表	77	-	A	-				
UN-DM1aR	生梗企單玻加工圖	78	-	A	-				
UN-DM1aR-1	生梗企單玻加工圖 數據表	79	-	A	-				
UN-DM1b	生梗企單玻加工圖	80	-	A	-				
UN-DM1b-1	生梗企單玻加工圖 數據表	81	-	A	-				
UN-DM1bR	生梗企單玻加工圖	82	-	A	-				
UN-DM1bR-1	生梗企單玻加工圖 數據表	83	-	A	-				
UN-DM1d	生梗企單玻加工圖	84	-	-	-				
UN-DM1d-1	生梗企單玻加工圖 數據表	85	-	-	-				
UN-DM1dR	生梗企單玻加工圖	86	-	-	-				
UN-DM1dR-1	生梗企單玻加工圖 數據表	87	-	-	-				
UN-SM1	生梗企雙玻加工圖	88	-	-	-				
UN-SM1-1	生梗企雙玻加工圖 數據表	89	-	-	-				
UN-SM1R	生梗企雙玻加工圖	90	-	-	-				
UN-SM1R-1	生梗企雙玻加工圖 數據表	91	-	-	-				
UN-AM1a	單玻線插線加工圖	92	-	A	-				
UN-AM1a-1	單玻線插線加工圖 數據表	93	-	A	-				
UN-AM1aR	單玻線插線加工圖	94	-	A	-				
UN-AM1aR-1	單玻線插線加工圖 數據表	95	-	A	-				
UN-AM1b	單玻線插線加工圖	96	-	A	-				
UN-AM1b-1	單玻線插線加工圖 數據表	97	-	A	-				
UN-AM1bR	單玻線插線加工圖	98	-	A	-				
UN-AM1bR-1	單玻線插線加工圖 數據表	99	-	A	-				
CW-JT01	膠條安裝位置圖	100	-	-	A				
CW-JT02	膠條安裝位置圖	101	-	-	A				
CW-JT03	膠條安裝位置圖	101a	-	-	新增				
J837-CW-2101	安裝位置圖	102	-	A	-				
J837-CW-2102	安裝位置圖	103	-	A	-				

圖則登記表
DRAWING REGISTER

		年 月 日	接收日期 Receiving Date (適用於客戶圖則)								
工程名稱 Project Title:	觀塘裕民坊(T1座)10F~25F,29F~48F										
框架式幕牆 (主企+主橫+部分小配料拆圖)		年 月 日	發出日期 Issued Date								
工程編號 Project No:	J-837 <th>19</th> <th>19</th> <th>19</th> <th></th> <th></th> <th></th> <th></th> <th></th> <th></th>		19	19	19						
分發予 Distributed To		年 月 日	1	1	02						
			8	31	20						
		年 月 日	修訂編號 Revision No.								
圖則編號 Drg. No.	圖則名稱 Drawing Title										
J837-CW-2103	安裝位置圖	104	-	A	-						
J837-CW-2104	安裝位置圖	105	-	A	-						
J837-CW-2105	安裝位置圖	106	-	A	-						
J837-CW-2106	安裝位置圖	107	-	A	-						
J837-CW-2107	安裝位置圖	108	-	A	-						
J837-CW-2108	安裝位置圖	109	-	A	-						
J837-CW-2109	安裝位置圖	110	-	A	-						
J837-CW-2110	安裝位置圖	111	-	A	-						
J837-CW-2111	安裝位置圖	112	-	A	-						
J837-CW-2112	安裝位置圖	113	-	A	-						
J837-CW-2113	安裝位置圖	114	-	A	-						
UN-SD101	SD門頂橫 (SD門用)	115	-	新增	-						
UN-SD101-1	SD門頂橫 (SD門用) 數據表	116	-	新增	-						
UN-SD101(D)	SD門頂橫 (吊船碼用)	117	-	新增	-						
UN-SD101(D)-1	SD門頂橫 (吊船碼用) 數據表	118	-	新增	-						
UN-SD101a	生梗橫料 (SD門用)	119	-	新增	-						
UN-SD106R	SD門頂橫 (SD門用)	120	-	新增	-						
UN-SD106R-1	SD門頂橫 (SD門用) 數據表	121	-	新增	-						
UN-SD106R(D)	SD門頂橫 (吊船碼用)	122	-	新增	-						
UN-SD106R(D)-1	SD門頂橫 (吊船碼用) 數據表	123	-	新增	-						
UN-SD106aR	生梗橫料 (SD門用)	124	-	新增	-						
UN-L01	生梗橫料 (生窗用)	125	-	新增	-						
UN-L01a	生梗橫料 (生窗用)	126	-	新增	-						
UN-L02	生梗橫料 (生窗用)	127	-	新增	-						
UN-L02a	生梗橫料 (生窗用)	128	-	新增	-						
UN-L02S	生梗橫料 (生窗用)	129	-	新增	-						
UN-L02aS	生梗橫料 (生窗用)	130	-	新增	-						
UN-R01	生梗橫料 (生窗用)	131	-	新增	-						

圖則登記表
DRAWING REGISTER

工程名稱 Project Title: 觀塘裕民坊(T1座)10F~25F,29F~48F		年	接收日期 Receiving Date (適用於客戶圖則)											
工程編號 Project No: J-837			月	月	月	月	月	月	月					
分發予 Distributed To		日	發出日期 Issued Date											
			19	19	19	19	19	19	19					
			1	1	02									
		年	修訂編號 Revision No.											
			8	31	20									
圖則編號 Drg. No.	圖則名稱 Drawing Title	日												
UN-R01a	生梗橫料 (生窗用)	132	-	新增	-									
UN-R01S	生梗橫料 (生窗用)	133	-	新增	-									
UN-R01aS	生梗橫料 (生窗用)	134	-	新增	-									
UN-R02	生梗橫料 (生窗用)	135	-	新增	-									
UN-R02a	生梗橫料 (生窗用)	136	-	新增	-									
UN-R26	生梗橫料 (生窗用)	137	-	新增	-									
UN-R26a	生梗橫料 (生窗用)	138	-	新增	-									
AG-T01	生梗橫料 (TH生窗用)	139	-	新增	-									
AG-T01a	生梗橫料 (TH生窗用)	140	-	新增	-									
AG-T02	生梗橫料 (TH生窗用)	141	-	新增	-									
AG-T02a	生梗橫料 (TH生窗用)	142	-	新增	-									
UN-R01Z	生梗橫料 (轉角位生窗用)	143	-	新增	-									
UN-R01aZ	生梗橫料 (轉角位生窗用)	144	-	新增	-									
UN-T108	雙梗橫料 (外凸) (梗窗用)	145	-	新增	-									
UN-T108-1	雙梗橫料 (外凸) 數據表	146	-	新增	-									
UN-T108(D)	雙梗橫料 (外凸) (吊船碼用)	147	-	新增	-									
UN-T108(D)-1	雙梗橫料 (外凸) (吊船碼用)數據表	148	-	新增	-									
UN-T108a	雙梗橫料 (外凸) (梗窗用)	149	-	新增	-									
UN-T108a-1	雙梗橫料 (外凸) 數據表	150	-	新增	-									
UN-T119	雙梗橫料 (外凸) (轉角梗窗用)	151	-	新增	-									
UN-T119a	雙梗橫料 (外凸) (轉角梗窗用)	152	-	新增	-									
UN-L01b	雙梗橫料 (外凸)	153	-	新增	-									
UN-L01b-1	雙梗橫料 (外凸) 數據表	154	-	新增	-									
UN-L02b	雙梗橫料 (外凸)	155	-	新增	-									
UN-L02b-1	雙梗橫料 (外凸) 數據表	156	-	新增	-									
UN-L02bS	雙梗橫料 (外凸)	157	-	新增	-									
UN-L02bS-1	雙梗橫料 (外凸) 數據表	158	-	新增	-									
UN-R01b	雙梗橫料 (外凸)	159	-	新增	-									

圖則登記表
DRAWING REGISTER

		年 月 日	接收日期 Receiving Date (適用於客戶圖則)						
工程名稱 Project Title: 觀塘裕民坊(T1座)10F~25F,29F~48F									
工程編號 Project No: J-837		年 月 日	發出日期 Issued Date						
分發予 Distributed To			19	19	19				
		1	1	02					
		8	31	20					
圖則編號 Drg. No.		修訂編號 Revision No.							
圖則名稱 Drawing Title									
UN-R01b-1	雙梗橫料 (外凸) 數據表	160	-	新增	-				
UN-R01bS	雙梗橫料 (外凸)	161	-	新增	-				
UN-R01bS-1	雙梗橫料 (外凸) 數據表	162	-	新增	-				
UN-R02b	雙梗橫料 (外凸)	163	-	新增	-				
UN-R02b-1	雙梗橫料 (外凸) 數據表	164	-	新增	-				
UN-R26b	雙梗橫料 (外凸)	165	-	新增	-				
AG-T01b	雙梗橫料 (外凸) TH窗位用	166	-	新增	-				
AG-T02b	雙梗橫料 (外凸) TH窗位用	167	-	新增	-				
UN-R01bZ	雙梗橫料 (外凸)	168	-	新增	-				
UN-EL01RS	生梗橫料 (生窗用)	169	-	新增	-				
UN-EL01aRS	生梗橫料 (生窗用)	170	-	新增	-				
UN-EL02R	生梗橫料 (生窗用)	171	-	新增	-				
UN-EL02aR	生梗橫料 (生窗用)	172	-	新增	-				
UN-EL02RS	生梗橫料 (生窗用)	173	-	新增	-				
UN-EL02aRS	生梗橫料 (生窗用)	174	-	新增	-				
UN-ER01	生梗橫料 (生窗用)	175	-	新增	-				
UN-ER01a	生梗橫料 (生窗用)	176	-	新增	-				
UN-ER01S	生梗橫料 (生窗用)	177	-	新增	-				
UN-ER01aS	生梗橫料 (生窗用)	178	-	新增	-				
UN-ER02	生梗橫料 (生窗用)	179	-	新增	-				
UN-ER02a	生梗橫料 (生窗用)	180	-	新增	-				
UN-EL01	生梗橫料 (生窗用)	181	-	新增	-				
UN-EL01a	生梗橫料 (生窗用)	182	-	新增	-				
UN-EL01S	生梗橫料 (生窗用)	183	-	新增	-				
UN-EL01aS	生梗橫料 (生窗用)	184	-	新增	-				
UN-EL02	生梗橫料 (生窗用)	185	-	新增	-				
UN-EL02a	生梗橫料 (生窗用)	186	-	新增	-				
UN-EL16	生梗橫料 (生窗用)	187	-	新增	-				

圖則登記表
DRAWING REGISTER

		年 月 日	接收日期 Receiving Date (適用於客戶圖則)									
工程名稱 Project Title: 觀塘裕民坊(T1座)10F~25F,29F~48F												
框架式幕牆 (主企+主橫+部分小配料拆圖)												
工程編號 Project No: J-837												
分發予 Distributed To		年 月 日	發出日期 Issued Date									
			19	19	19							
			1	1	02							
		8	31	20								
圖則編號 Drg. No.		圖則名稱 Drawing Title		修訂編號 Revision No.								
UN-EL16a	生梗橫料 (生窗用)	188	-	新增	-							
UN-ER01RS	生梗橫料 (生窗用)	189	-	新增	-							
UN-ER01aRS	生梗橫料 (生窗用)	190	-	新增	-							
UN-ER02RS	生梗橫料 (生窗用)	191	-	新增	-							
UN-ER02aRS	生梗橫料 (生窗用)	192	-	新增	-							
UN-EL102	雙梗橫料 (外凸) (梗窗用)	193	-	新增	-							
UN-EL102-1	雙梗橫料 (外凸) 數據表	194	-	新增	-							
UN-EL102(D)	雙梗橫料 (外凸) (吊船碼用)	195	-	新增	-							
UN-EL102(D)-1	雙梗橫料 (外凸) (吊船碼用)數據表	196	-	新增	-							
UN-E102a	雙梗橫料 (外凸) (梗窗用)	197	-	新增	-							
UN-E102a-1	雙梗橫料 (外凸) 數據表	198	-	新增	-							
UN-E101R	雙梗橫料 (外凸) (梗窗用)	199	-	新增	-							
UN-E101R-1	雙梗橫料 (外凸) 數據表	200	-	新增	-							
UN-E101R(D)	雙梗橫料 (外凸) (吊船碼用)	201	-	新增	-							
UN-E101R(D)-1	雙梗橫料 (外凸) (吊船碼用)數據表	202	-	新增	-							
UN-E101aR	雙梗橫料 (外凸) (梗窗用)	203	-	新增	-							
UN-E101aR-1	雙梗橫料 (外凸) 數據表	204	-	新增	-							
UN-EL01bRS	雙梗橫料 (外凸)	205	-	新增	-							
UN-EL01bRS-1	雙梗橫料 (外凸) 數據表	206	-	新增	-							
UN-EL02bR	雙梗橫料 (外凸)	207	-	新增	-							
UN-EL02bR-1	雙梗橫料 (外凸) 數據表	208	-	新增	-							
UN-EL02bRS	雙梗橫料 (外凸)	209	-	新增	-							
UN-EL02bRS-1	雙梗橫料 (外凸) 數據表	210	-	新增	-							
UN-ER01b	雙梗橫料 (外凸)	211	-	新增	-							
UN-ER01b-1	雙梗橫料 (外凸) 數據表	212	-	新增	-							
UN-ER01bS	雙梗橫料 (外凸)	213	-	新增	-							
UN-ER01bS-1	雙梗橫料 (外凸) 數據表	214	-	新增	-							
UN-ER02b	雙梗橫料 (外凸)	215	-	新增	-							

圖則登記表
DRAWING REGISTER


		年 月 日	接收日期 Receiving Date (適用於客戶圖則)								
工程名稱 Project Title: 觀塘裕民坊(T1座)10F~25F,29F~48F											
框架式幕牆 (主企+主橫+部分小配料拆圖)											
工程編號 Project No: J-837											
分發予 Distributed To		年 月 日	發出日期 Issued Date								
			19	19	19						
			1	1	02						
		8	31	20							
圖則編號 Drg. No.		圖則名稱 Drawing Title		修訂編號 Revision No.							
UN-ER02b-1	雙梗橫料 (外凸) 數據表	216	-	新增	-						
UN-EL01b	雙梗橫料 (外凸)	217	-	新增	-						
UN-EL01b-1	雙梗橫料 (外凸) 數據表	218	-	新增	-						
UN-EL01bS	雙梗橫料 (外凸)	219	-	新增	-						
UN-EL01bS-1	雙梗橫料 (外凸) 數據表	220	-	新增	-						
UN-EL02b	雙梗橫料 (外凸)	221	-	新增	-						
UN-EL02b-1	雙梗橫料 (外凸) 數據表	222	-	新增	-						
UN-EL16b	雙梗橫料 (外凸)	223	-	新增	-						
UN-ER01bRS	雙梗橫料 (外凸)	224	-	新增	-						
UN-ER02bRS	雙梗橫料 (外凸)	225	-	新增	-						
UN-HT1	背板托角加工圖(生窗位用)	226	-	新增	-						
UN-HT1-1	背板托角加工圖 數據表	227	-	新增	-						
UN-HT1Z	背板托角加工圖(轉角生窗位用)	228	-	新增	-						
UN-HT101	背板托角加工圖(梗窗位用)	229	-	新增	-						
UN-HT101-1	背板托角加工圖(梗窗位用) 數據表	230	-	新增	-						
UN-HT101S	背板托角加工圖(SD梗窗位用)	231	-	新增	-						
UN-HT101S-1	背板托角加工圖(SD梗窗位用) 數據表	232	-	新增	-						
UN-HT119	背板托角加工圖(轉角梗窗位用)	233	-	新增	-						
UN-HT1a	背板托角加工圖(生窗位用)	234	-	新增	-						
UN-HT1a-1	背板托角加工圖 數據表	235	-	新增	-						
UN-HT1aZ	背板托角加工圖(轉角生窗位用)	236	-	新增	-						
UN-HT101a	背板托角加工圖(梗窗位用)	237	-	新增	-						
UN-HT101a-1	背板托角加工圖(梗窗位用) 數據表	238	-	新增	-						
UN-HT101aS	背板托角加工圖(SD梗窗位用)	239	-	新增	-						
UN-HT101aS-1	背板托角加工圖(SD梗窗位用) 數據表	240	-	新增	-						
UN-HT119a	背板托角加工圖(轉角梗窗位用)	241	-	新增	-						
UN-HM1	單玻插線加工圖	242	-	新增	-						
UN-HM101	單玻插線加工圖	243	-	新增	-						

圖則登記表
DRAWING REGISTER

		年 月 日	接收日期 Receiving Date (適用於客戶圖則)						
工程名稱 Project Title: 觀塘裕民坊(T1座)10F~25F,29F~48F		年 月 日							
框架式幕牆 (主企+主橫+部分小配料拆圖)									
工程編號 Project No: J-837		年 月 日	發出日期 Issued Date						
分發予 Distributed To			19	19	19				
		1	1	02					
		8	31	20					
圖則編號 Drg. No.	圖則名稱 Drawing Title	年 月 日	修訂編號 Revision No.						
UN-HM101S	單玻插線加工圖	244	-	新增	-				
UN-HM101S(D)	單玻插線加工圖	245	-	新增	A				
UN-HM101S(D)a	單玻插線(SD門吊船位避位示意圖)	245a	-	-	新增				
UN-EH1	單玻插線加工圖	246	-	新增	-				
UN-EH1R	單玻插線加工圖	247	-	新增	-				
UN-EH102	單玻插線加工圖	248	-	新增	-				
UN-EH101R	單玻插線加工圖	249	-	新增	-				
UN-EH1a	單玻插線加工圖	250	-	新增	-				
UN-EH1aR	單玻插線加工圖	251	-	新增	-				
UN-EH102a	單玻插線加工圖	252	-	新增	-				
UN-EH101aR	單玻插線加工圖	253	-	新增	-				
ZS-XC01	玻璃扣蓋加工圖	254	-	-	新增				
ZS-XC01R	玻璃扣蓋加工圖	255	-	-	新增				
ZS-XY01	玻璃扣蓋加工圖	256	-	-	新增				
ZS-XY01R	玻璃扣蓋加工圖	257	-	-	新增				
ZS-KG1	框橫料扣蓋加工圖	258	-	-	新增				
ZS-KG1-1	框橫料扣蓋(數據表)	259	-	-	新增				
ZS-KG1Z	框橫料扣蓋加工圖	260	-	-	新增				
ZS-S01b	生梗企單玻扣蓋加工圖	261	-	-	新增				
ZS-S01b-1	生梗企單玻扣蓋(數據表)	262	-	-	新增				
ZS-S01bR	生梗企單玻扣蓋加工圖	263	-	-	新增				
ZS-S01bR-1	生梗企單玻扣蓋(數據表)	264	-	-	新增				
ZS-S01d	生梗企單玻扣蓋加工圖	265	-	-	新增				
ZS-S01d-1	生梗企單玻扣蓋(數據表)	266	-	-	新增				
ZS-S01dR	生梗企單玻扣蓋加工圖	267	-	-	新增				
ZS-S01dR-1	生梗企單玻扣蓋(數據表)	268	-	-	新增				
ZS-BG1	生梗企雙玻扣蓋加工圖	269	-	-	新增				
ZS-BG1-1	生梗企雙玻扣蓋(數據表)	270	-	-	新增				

圖則登記表
DRAWING REGISTER

		年 月 日	接收日期 Receiving Date (適用於客戶圖則)								
工程名稱 Project Title: 觀塘裕民坊(T1座)10F~25F,29F~48F											
工程編號 Project No: J-837		年 月 日	發出日期 Issued Date								
分發予 Distributed To			19	19	19						
		1	1	02							
		8	31	20							
圖則編號 Drg. No.		修訂編號 Revision No.									
圖則名稱 Drawing Title											
ZS-BG1R	生梗企雙玻扣蓋加工圖	271	-	-	新增						
ZS-BG1R-1	生梗企雙玻扣蓋 (數據表)	272	-	-	新增						
J837-CW-2101-1	企單雙玻拍蓋位置圖	273	-	-	新增						
J837-CW-2102-1	企單雙玻拍蓋位置圖	274	-	-	新增						
J837-CW-2103-1	企單雙玻拍蓋位置圖	275	-	-	新增						
J837-CW-2104-1	企單雙玻拍蓋位置圖	276	-	-	新增						
J837-CW-2105-1	企單雙玻拍蓋位置圖	277	-	-	新增						
J837-CW-2106-1	企單雙玻拍蓋位置圖	278	-	-	新增						
J837-CW-2107-1	企單雙玻拍蓋位置圖	279	-	-	新增						
J837-CW-2108-1	企單雙玻拍蓋位置圖	280	-	-	新增						
J837-CW-2109-1	企單雙玻拍蓋位置圖	281	-	-	新增						
J837-CW-2110-1	企單雙玻拍蓋位置圖	282	-	-	新增						
J837-CW-2111-1	企單雙玻拍蓋位置圖	283	-	-	新增						
J837-CW-2112-1	企單雙玻拍蓋位置圖	284	-	-	新增						
J837-CW-2113-1	企單雙玻拍蓋位置圖	285	-	-	新增						
J837-CW-2101-2	扣蓋位置圖	286	-	-	新增						
J837-CW-2102-2	扣蓋位置圖	287	-	-	新增						
J837-CW-2103-2	扣蓋位置圖	288	-	-	新增						
J837-CW-2104-2	扣蓋位置圖	289	-	-	新增						
J837-CW-2105-2	扣蓋位置圖	290	-	-	新增						
J837-CW-2106-2	扣蓋位置圖	291	-	-	新增						
J837-CW-2107-2	扣蓋位置圖	292	-	-	新增						
J837-CW-2108-2	扣蓋位置圖	293	-	-	新增						
J837-CW-2109-2	扣蓋位置圖	294	-	-	新增						
J837-CW-2110-2	扣蓋位置圖	295	-	-	新增						
J837-CW-2111-2	扣蓋位置圖	296	-	-	新增						
J837-CW-2112-2	扣蓋位置圖	297	-	-	新增						
J837-CW-2113-2	扣蓋位置圖	298	-	-	新增						

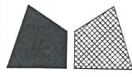



美特鋁質 有限公司
MIDI Aluminium Fabricator Ltd.

工廠用


工程號 J-837 地盤 觀塘裕民坊

物料編號	L	層數	每層	總數量	分格尺寸	B(左邊)	C(右邊)	使用位置	樓層
UN-HM101S(D)	858.5	6	1	6	907.5	170.5	無	T1CW-G-1	10F,17F,23F,30F,37F,43F
UN-HM103S(D)	711	6	1	6	760	無	170.5	T1CW-F-2	10F,17F,23F,30F,37F,43F
UN-HM104S(D)	918.5	6	1	6	967.5	170.5	無	T1CW-E-1	10F,17F,23F,30F,37F,43F
UN-HM105S(D)	1043.5	6	1	6	1092.5	170.5	無	T1CW-D-1	10F,17F,23F,30F,37F,43F
UN-HM106S(D)	718.5	6	1	6	767.5	無	170.5	T1CW-D-1	10F,17F,23F,30F,37F,43F
UN-HM107S(D)	886	6	1	6	935	170.5	無	T1CW-D-1	10F,17F,23F,30F,37F,43F
UN-HM108S(D)	1231	6	1	6	1280	170.5	無	T1CW-A-3	10F,17F,23F,30F,37F,43F
UN-HM109S(D)	958.5	6	1	6	1007.5	無	170.5	T1CW-A-2	10F,17F,23F,30F,37F,43F
UN-HM110S(D)	958.5	6	1	6	1007.5	170.5	無	T1CW-B-2	10F,17F,23F,30F,37F,43F
UN-HM111S(D)	1381	6	1	6	1430	無	170.5	T1CW-B-1	10F,17F,23F,30F,37F,43F
UN-HM112S(D)	986	6	1	6	1035	170.5	無	T1CW-C-1	10F,17F,23F,30F,37F,43F
UN-HM113S(D)	818.5	6	1	6	867.5	無	170.5	T1CW-C-1	10F,17F,23F,30F,37F,43F
UN-HM114S(D)	886	6	1	6	935	170.5	無	T1CW-M-2	10F,17F,23F,30F,37F,43F
UN-HM115S(D)	718.5	6	1	6	767.5	無	170.5	T1CW-M-1	10F,17F,23F,30F,37F,43F
UN-HM116S(D)	718.5	6	1	6	767.5	170.5	無	T1CW-L-2	10F,17F,23F,30F,37F,43F
UN-HM117S(D)	886	6	1	6	935	無	170.5	T1CW-L-1	10F,17F,23F,30F,37F,43F
UN-HM118S(D)	886	6	1	6	935	170.5	無	T1CW-K-2	10F,17F,23F,30F,37F,43F
UN-HM121S(D)	911	6	1	6	960	無	170.5	T1CW-J-1	10F,17F,23F,30F,37F,43F
UN-HM122S(D)	1086	6	1	6	1135	170.5	無	T1CW-H-2	10F,17F,23F,30F,37F,43F
UN-HM123S(D)	758.5	6	1	6	807.5	無	170.5	T1CW-H-2	10F,17F,23F,30F,37F,43F
		合計:		120					

SD死牆底吊船位用

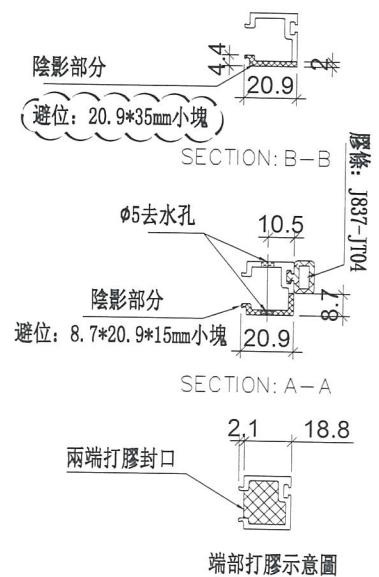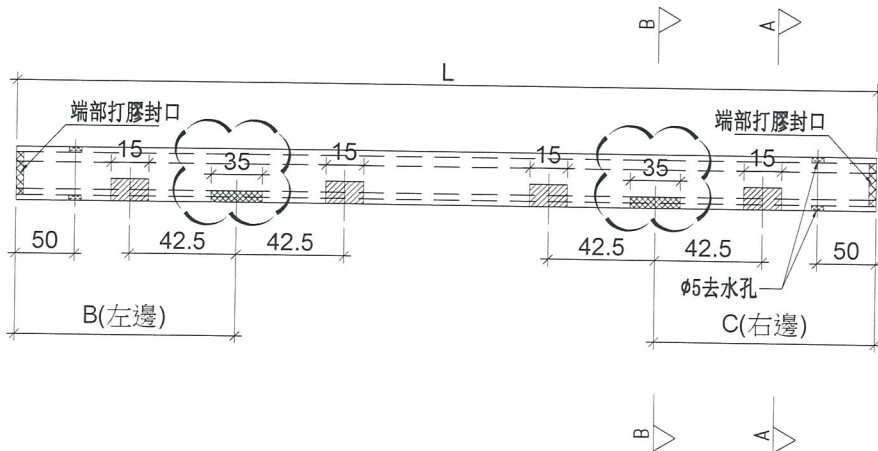


名稱	單玻插線	制圖	羅志光	2019.1.07	修改	新增	A
材料	X85560	復核	謝永林	2019.1.08	日期	2019.1.31	2019.2.20
顏色	EC-DG-S332054 (3塗)	批准			圖號	UN-HM101S(D)	


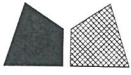


美特鋁質 有限公司
MIDI Aluminium Fabricator Ltd.


工程號 J-837 地盤 觀塘裕民坊

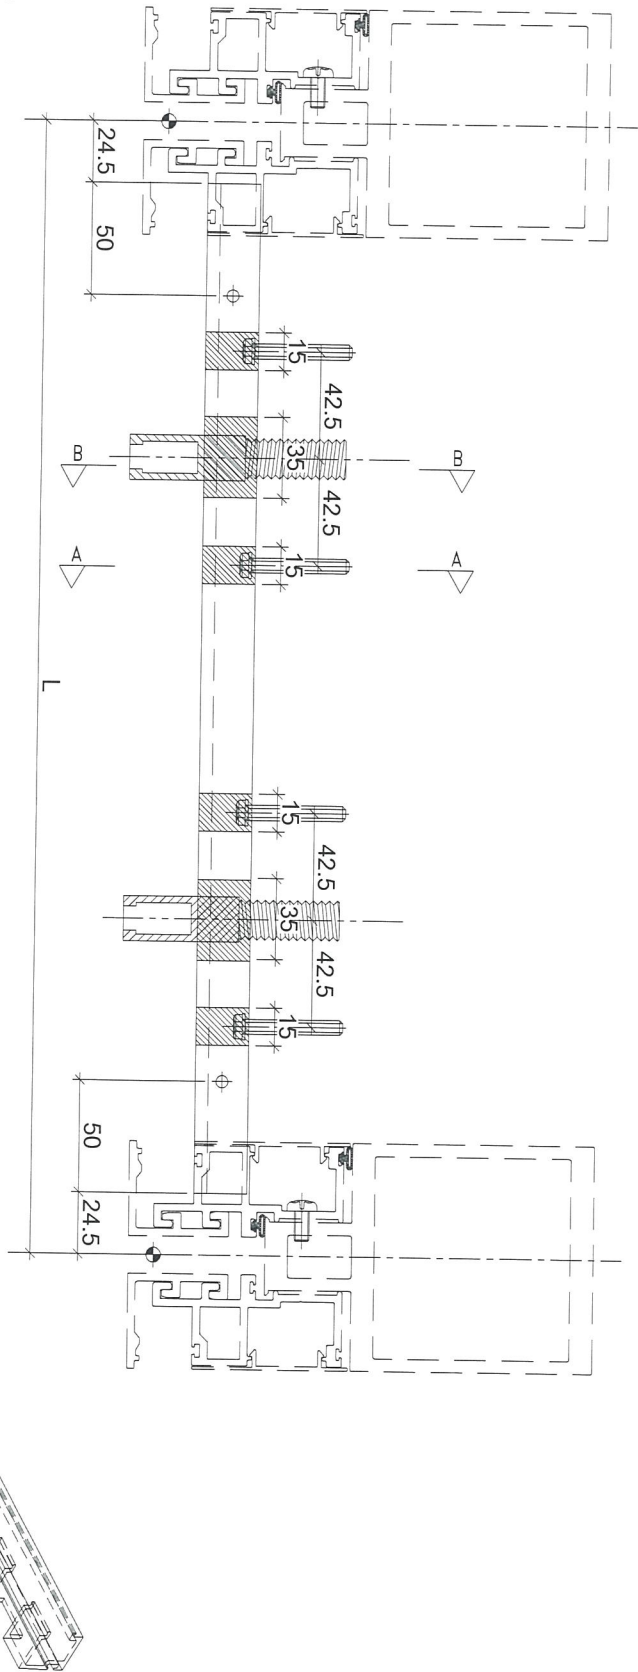

單玻插線避位示意圖 (SD吊船用位)
*適用於T1~T5座

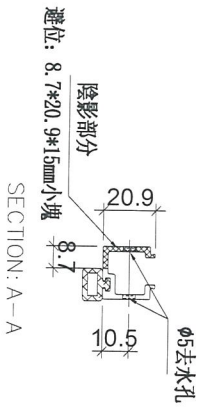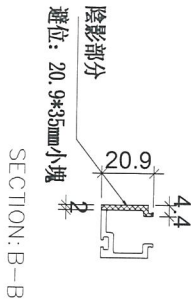

安裝示意圖: (SD吊船用位)

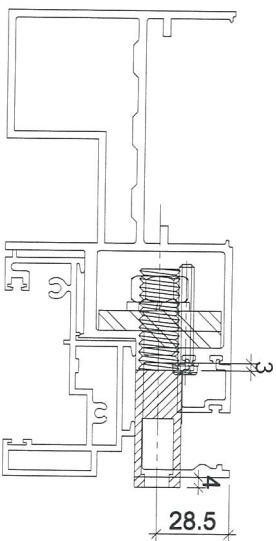



名稱	單玻插線 (SD門吊船用位避位示意圖)	制圖	羅志光	2019. 1. 07	修改	新增	
材料	X85560	復核	謝永林	2019. 1. 08	日期	2019.1.20	
顏色	EC-DG-S332054 (3塗)	批准			圖號	UN-HM101S (D) a	



美特鋁質有限公司
MIDI Aluminium Fabricator Ltd.

工程號 J-837 地盤 觀塘裕民坊

生窗+SD梗頂位用

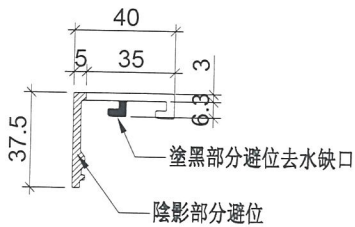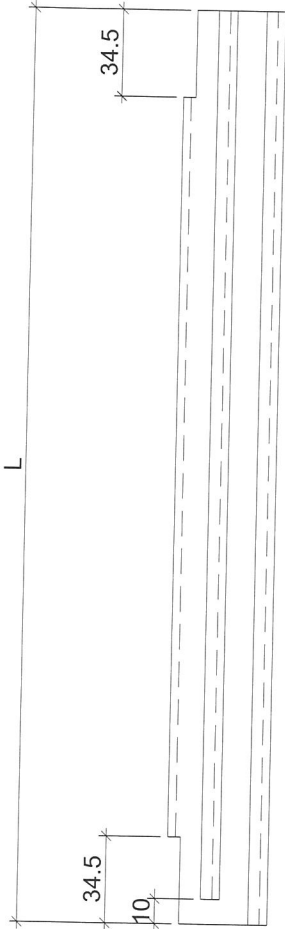

物料編號	L	層數	每層	總數量	分格尺寸	使用位置	樓層
879	31	3	93	900	T1CW-F-2	10F~25F,29F~48F	
879	31	3	93	900	T1CW-A-2	10F~25F,29F~48F	
879	31	2	62	900	T1CW-M-1	10F~25F,29F~48F	
879	31	2	62	900	T1CW-K-1	10F~25F,29F~48F	
879	31	3	93	900	T1CW-G-1	10F~25F,29F~48F	
879	31	1	31	900	T1CW-E-1	10F~25F,29F~48F	
879	31	3	93	900	T1CW-D-1	10F~25F,29F~48F	
879	31	2	62	900	T1CW-B-2	10F~25F,29F~48F	
879	31	3	93	900	T1CW-C-1	10F~25F,29F~48F	
879	31	3	93	900	T1CW-H-2	10F~25F,29F~48F	
879	31	1	31	900	T1CW-H-1	10F~25F,29F~48F	
879	31	2	62	900	T1CW-G-2	10F~25F,29F~48F	
879	31	1	31	900	T1CW-E-2	10F~25F,29F~48F	
879	31	2	62	900	T1CW-A-1	10F~25F,29F~48F	
879	31	2	62	900	T1CW-B-3	10F~25F,29F~48F	
879	31	1	31	900	T1CW-L-2	10F~25F,29F~48F	
879	31	1	31	900	T1CW-J-2	10F~25F,29F~48F	
879	31	1	31	900	T1CW-A-3	10F~25F,29F~48F	
879	31	1	31	900	T1CW-M-2	10F~25F,29F~48F	
879	31	1	31	900	T1CW-K-2	10F~25F,29F~48F	
879	31	1	31	900	T1CW-L-1	10F~25F,29F~48F	
879	31	1	31	900	T1CW-J-1	10F~25F,29F~48F	
879	31	1	31	900	T1CW-B-1	10F~25F,29F~48F	
小計 :				1271			
849	31	4	124	870	T1CW-G-1	10F~25F,29F~48F	
849	31	2	62	870	T1CW-E-1	10F~25F,29F~48F	
849	31	4	124	870	T1CW-D-1	10F~25F,29F~48F	
849	31	3	93	870	T1CW-B-2	10F~25F,29F~48F	
849	31	2	62	870	T1CW-L-2	10F~25F,29F~48F	
849	31	1	31	870	T1CW-L-1	10F~25F,29F~48F	
849	31	1	31	870	T1CW-J-1	10F~25F,29F~48F	
849	31	3	93	870	T1CW-F-2	10F~25F,29F~48F	
849	31	1	31	870	T1CW-B-1	10F~25F,29F~48F	
849	31	4	124	870	T1CW-A-2	10F~25F,29F~48F	
849	31	2	62	870	T1CW-M-1	10F~25F,29F~48F	
849	31	2	62	870	T1CW-K-1	10F~25F,29F~48F	
849	31	4	124	870	T1CW-C-1	10F~25F,29F~48F	
849	31	4	124	870	T1CW-H-2	10F~25F,29F~48F	
849	31	2	62	870	T1CW-H-1	10F~25F,29F~48F	
549	31	2	62	570	T1CW-C-1	10F~25F,29F~48F	
549	31	1	31	570	T1CW-M-2	10F~25F,29F~48F	
549	31	1	31	570	T1CW-M-1	10F~25F,29F~48F	
549	31	1	31	570	T1CW-K-2	10F~25F,29F~48F	
549	31	2	62	570	T1CW-H-2	10F~25F,29F~48F	
小計 :				620			



名稱	玻璃扣蓋	制圖	羅志光	2019.02.14	修改	新增	
材料	X85558	復核	謝永林	2019.02.15	日期	2019.2.20	
顏色	EC-DG-S332054 (3塗)	批准			圖號	ZS-XC01	



美特鋁質 有限公司
MIDI Aluminium Fabricator Ltd.

工程號 J-837 地盤 觀塘裕民坊

生窗+SD梗頂位用

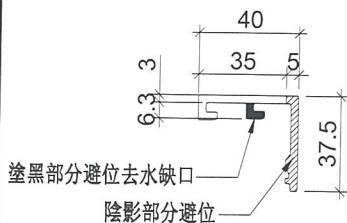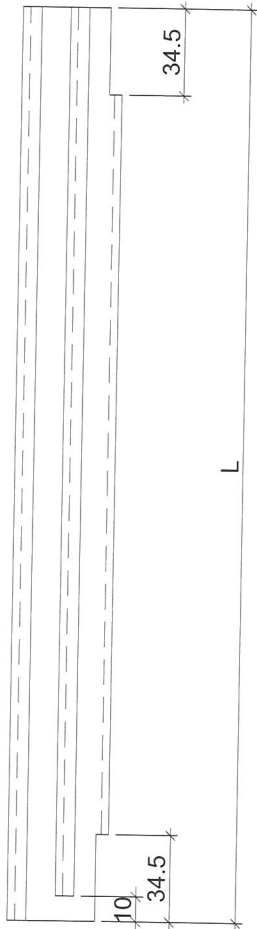

物料編號	L	層數	每層	總數量	分格尺寸	使用位置	樓層
879	31	2	62	900	T1CW-H-1	10F~25F,29F~48F	
879	31	1	31	900	T1CW-G-2	10F~25F,29F~48F	
879	31	3	93	900	T1CW-G-1	10F~25F,29F~48F	
879	31	1	31	900	T1CW-F-2	10F~25F,29F~48F	
879	31	2	62	900	T1CW-E-2	10F~25F,29F~48F	
879	31	1	31	900	T1CW-E-1	10F~25F,29F~48F	
879	31	2	62	900	T1CW-A-2	10F~25F,29F~48F	
879	31	2	62	900	T1CW-A-1	10F~25F,29F~48F	
879	31	1	31	900	T1CW-B-3	10F~25F,29F~48F	
879	31	2	62	900	T1CW-B-2	10F~25F,29F~48F	
879	31	3	93	900	T1CW-C-1	10F~25F,29F~48F	
879	31	1	31	900	T1CW-M-1	10F~25F,29F~48F	
879	31	1	31	900	T1CW-K-1	10F~25F,29F~48F	
879	31	2	62	900	T1CW-H-2	10F~25F,29F~48F	
879	31	3	93	900	T1CW-D-1	10F~25F,29F~48F	
879	31	2	62	900	T1CW-L-2	10F~25F,29F~48F	
879	31	2	62	900	T1CW-J-2	10F~25F,29F~48F	
879	31	1	31	900	T1CW-B-1	10F~25F,29F~48F	
879	31	1	31	900	T1CW-L-1	10F~25F,29F~48F	
879	31	1	31	900	T1CW-J-1	10F~25F,29F~48F	
879	31	1	31	900	T1CW-A-3	10F~25F,29F~48F	
879	31	1	31	900	T1CW-M-2	10F~25F,29F~48F	
879	31	1	31	900	T1CW-K-2	10F~25F,29F~48F	
小計:				1147			
849	31	4	124	870	T1CW-G-1	10F~25F,29F~48F	
849	31	2	62	870	T1CW-E-1	10F~25F,29F~48F	
849	31	4	124	870	T1CW-D-1	10F~25F,29F~48F	
849	31	3	93	870	T1CW-B-2	10F~25F,29F~48F	
849	31	2	62	870	T1CW-L-2	10F~25F,29F~48F	
849	31	1	31	870	T1CW-L-1	10F~25F,29F~48F	
849	31	1	31	870	T1CW-J-1	10F~25F,29F~48F	
849	31	3	93	870	T1CW-F-2	10F~25F,29F~48F	
849	31	1	31	870	T1CW-B-1	10F~25F,29F~48F	
849	31	4	124	870	T1CW-A-2	10F~25F,29F~48F	
849	31	2	62	870	T1CW-M-1	10F~25F,29F~48F	
849	31	2	62	870	T1CW-K-1	10F~25F,29F~48F	
849	31	4	124	870	T1CW-C-1	10F~25F,29F~48F	
849	31	4	124	870	T1CW-H-2	10F~25F,29F~48F	
849	31	2	62	870	T1CW-H-1	10F~25F,29F~48F	
549	31	2	62	570	T1CW-C-1	10F~25F,29F~48F	
549	31	1	31	570	T1CW-M-2	10F~25F,29F~48F	
549	31	1	31	570	T1CW-M-1	10F~25F,29F~48F	
549	31	1	31	570	T1CW-K-2	10F~25F,29F~48F	
549	31	2	62	570	T1CW-H-2	10F~25F,29F~48F	
小計:				620			



名稱	玻璃扣蓋	制圖	羅志光	2019.02.14	修改	新增	
材料	X85558	復核	謝永林	2019.02.15	日期	2019.2.20	
顏色	EC-DG-S332054 (3塗)	批准			圖號	ZS-XC01R	



美特鋁質 有限公司
MIDI Aluminium Fabricator Ltd.

工程號 J-837 地盤 觀塘裕民坊

大梗窗位用

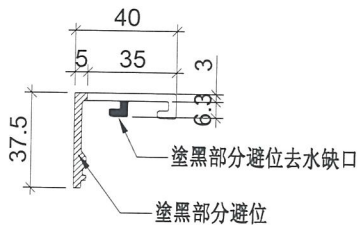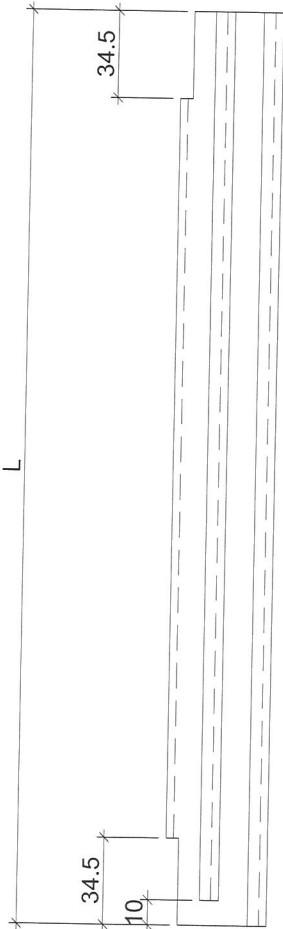

物料編號	L	層數	每層	總數量	分格尺寸	使用位置	樓層
ZS-XY01	879	31	1	31	900	T1CW-H-1	10F~25F,29F~48F
	879	31	1	31	900	T1CW-G-1	10F~25F,29F~48F
	879	31	2	62	900	T1CW-E-2	10F~25F,29F~48F
	879	31	1	31	900	T1CW-E-1	10F~25F,29F~48F
	879	31	1	31	900	T1CW-A-2	10F~25F,29F~48F
	879	31	1	31	900	T1CW-A-1	10F~25F,29F~48F
	879	31	1	31	900	T1CW-B-2	10F~25F,29F~48F
	879	31	1	31	900	T1CW-C-1	10F~25F,29F~48F
	879	31	1	31	900	T1CW-K-1	10F~25F,29F~48F
	879	31	1	31	900	T1CW-H-2	10F~25F,29F~48F
	879	31	1	31	900	T1CW-L-2	10F~25F,29F~48F
	879	31	2	62	900	T1CW-J-2	10F~25F,29F~48F
	879	31	1	31	900	T1CW-B-1	10F~25F,29F~48F
	879	31	1	31	900	T1CW-D-1	10F~25F,29F~48F
	小計:				496		
ZS-XY02	2229	31	1	31	2250	T1CW-H-1	10F~25F,29F~48F
	2229	31	1	31	2250	T1CW-G-2	10F~25F,29F~48F
	2229	31	2	62	2250	T1CW-G-1	10F~25F,29F~48F
	2229	31	2	62	2250	T1CW-F-2	10F~25F,29F~48F
	2229	31	2	62	2250	T1CW-E-2	10F~25F,29F~48F
	2229	31	1	31	2250	T1CW-E-1	10F~25F,29F~48F
	2229	31	3	93	2250	T1CW-A-2	10F~25F,29F~48F
	2229	31	2	62	2250	T1CW-A-1	10F~25F,29F~48F
	2229	31	1	31	2250	T1CW-B-3	10F~25F,29F~48F
	2229	31	2	62	2250	T1CW-B-2	10F~25F,29F~48F
	2229	31	2	62	2250	T1CW-C-1	10F~25F,29F~48F
	2229	31	1	31	2250	T1CW-M-1	10F~25F,29F~48F
	2229	31	2	62	2250	T1CW-K-1	10F~25F,29F~48F
	2229	31	2	62	2250	T1CW-H-2	10F~25F,29F~48F
	2229	31	1	31	2250	T1CW-L-2	10F~25F,29F~48F
	2229	31	2	62	2250	T1CW-J-2	10F~25F,29F~48F
	2229	31	1	31	2250	T1CW-B-1	10F~25F,29F~48F
2229	31	1	31	2250	T1CW-D-1	10F~25F,29F~48F	
小計:				899			



名稱	玻璃扣蓋	制圖	羅志光	2019.02.14	修改	新增		
材料	X85558	復核	謝永林	2019.02.15	日期	2019.2.20		
顏色	EC-DG-S332054 (3塗)	批准			圖號	ZS-XY01		



美特鋁質有限公司
MIDI Aluminium Fabricator Ltd.

工程號 J-837 地盤 觀塘裕民坊

大梗窗位用

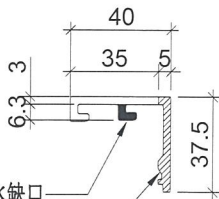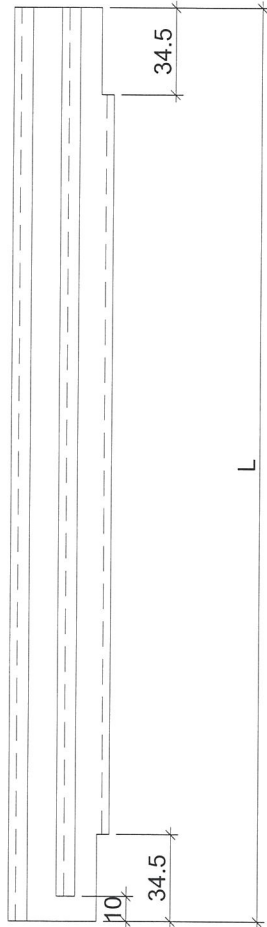

塗黑部分避位去水缺口
塗黑部分避位

物料編號	L	層數	每層	總數量	分格尺寸	使用位置	樓層
ZS-XY01R	879	31	2	62	900	T1CW-F-2	10F~25F,29F~48F
	879	31	2	62	900	T1CW-A-2	10F~25F,29F~48F
	879	31	2	62	900	T1CW-K-1	10F~25F,29F~48F
	879	31	1	31	900	T1CW-G-1	10F~25F,29F~48F
	879	31	1	31	900	T1CW-B-2	10F~25F,29F~48F
	879	31	1	31	900	T1CW-C-1	10F~25F,29F~48F
	879	31	2	62	900	T1CW-H-2	10F~25F,29F~48F
	879	31	1	31	900	T1CW-E-2	10F~25F,29F~48F
	879	31	1	31	900	T1CW-A-1	10F~25F,29F~48F
	879	31	1	31	900	T1CW-J-2	10F~25F,29F~48F
	879	31	1	31	900	T1CW-M-1	10F~25F,29F~48F
	879	31	1	31	900	T1CW-G-2	10F~25F,29F~48F
	879	31	1	31	900	T1CW-D-1	10F~25F,29F~48F
	879	31	1	31	900	T1CW-B-3	10F~25F,29F~48F
	879	31	1	31	900	T1CW-E-1	10F~25F,29F~48F
	879	31	1	31	900	T1CW-B-1	10F~25F,29F~48F
	小計:				620		
ZS-XY02R	2229	31	2	62	2250	T1CW-F-2	10F~25F,29F~48F
	2229	31	3	93	2250	T1CW-A-2	10F~25F,29F~48F
	2229	31	2	62	2250	T1CW-K-1	10F~25F,29F~48F
	2229	31	2	62	2250	T1CW-G-1	10F~25F,29F~48F
	2229	31	2	62	2250	T1CW-B-2	10F~25F,29F~48F
	2229	31	2	62	2250	T1CW-C-1	10F~25F,29F~48F
	2229	31	2	62	2250	T1CW-H-2	10F~25F,29F~48F
	2229	31	2	62	2250	T1CW-E-2	10F~25F,29F~48F
	2229	31	2	62	2250	T1CW-A-1	10F~25F,29F~48F
	2229	31	2	62	2250	T1CW-J-2	10F~25F,29F~48F
	2229	31	1	31	2250	T1CW-M-1	10F~25F,29F~48F
	2229	31	1	31	2250	T1CW-H-1	10F~25F,29F~48F
	2229	31	1	31	2250	T1CW-G-2	10F~25F,29F~48F
	2229	31	1	31	2250	T1CW-D-1	10F~25F,29F~48F
	2229	31	1	31	2250	T1CW-B-3	10F~25F,29F~48F
	2229	31	1	31	2250	T1CW-L-2	10F~25F,29F~48F
	2229	31	1	31	2250	T1CW-E-1	10F~25F,29F~48F
2229	31	1	31	2250	T1CW-B-1	10F~25F,29F~48F	
小計:				899			

名稱	玻璃扣蓋	制圖	羅志光	2019.02.14	修改	新增	
材料	X85558	復核	謝永林	2019.02.15	日期	2019.2.20	
顏色	EC-DG-S332054 (3塗)	批准			圖號	ZS-XY01R	



美特鋁質 有限公司
MIDI Aluminium Fabricator Ltd.


工程號

J-837

地盤


觀塘裕民坊

數據表參見：ZS-KG1-1

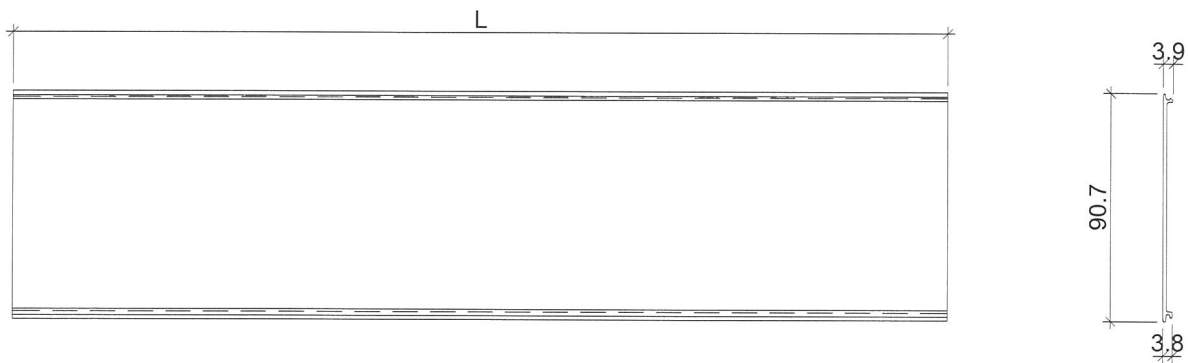

室外

安裝示意圖

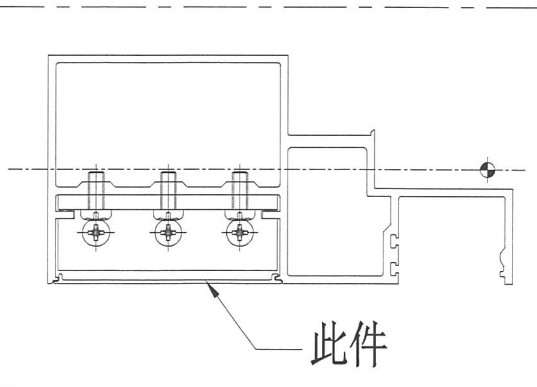

名稱	框橫料扣蓋	制圖	羅志光	2019.02.14	修改	新增		
材料	X85556	復核	謝永林	2019.02.15	日期	2019.2.20		
顏色	EC-DG-S332054 (3塗)	批准			圖號	ZS-KG1		



美特鋁質 有限公司
MIDI Aluminium Fabricator Ltd.

拆圖參見: ZS-KG1

工程號 J-837 地盤 觀塘裕民坊

物料編號	L	數量	分格尺寸	使用位置	樓層			
ZS-KG1	560	93	650	T1CW-G-1	10F~25F 29F~48F			
	560	62	650	T1CW-F-2	10F~25F 29F~48F			
	560	62	650	T1CW-E-1	10F~25F 29F~48F			
	560	62	650	T1CW-D-1	10F~25F 29F~48F			
	560	31	650	T1CW-A-3	10F~25F 29F~48F			
	560	124	650	T1CW-A-2	10F~25F 29F~48F			
	560	93	650	T1CW-B-2	10F~25F 29F~48F			
	560	93	650	T1CW-C-1	10F~25F 29F~48F			
	560	31	650	T1CW-M-2	10F~25F 29F~48F			
	560	31	650	T1CW-M-1	10F~25F 29F~48F			
	560	31	650	T1CW-L-2	10F~25F 29F~48F			
	560	31	650	T1CW-L-1	10F~25F 29F~48F			
	560	31	650	T1CW-K-2	10F~25F 29F~48F			
	560	31	650	T1CW-K-1	10F~25F 29F~48F			
	560	31	650	T1CW-J-2	10F~25F 29F~48F			
	560	31	650	T1CW-J-1	10F~25F 29F~48F			
	560	93	650	T1CW-H-2	10F~25F 29F~48F			
		小計 :	961					
ZS-KG2	360	62	450	T1CW-H-1	10F~25F 29F~48F			
	360	62	450	T1CW-G-2	10F~25F 29F~48F			
	360	62	450	T1CW-E-2	10F~25F 29F~48F			
	360	62	450	T1CW-D-1	10F~25F 29F~48F			
	360	62	450	T1CW-A-1	10F~25F 29F~48F			
	360	62	450	T1CW-B-3	10F~25F 29F~48F			
	360	31	450	T1CW-C-1	10F~25F 29F~48F			
	360	31	450	T1CW-M-1	10F~25F 29F~48F			
	360	31	450	T1CW-L-2	10F~25F 29F~48F			
	360	31	450	T1CW-H-2	10F~25F 29F~48F			
	小計 :	496						
ZS-KG16	460	31	550	T1CW-A-1	10F~25F 29F~48F			
ZS-KG26	310	31	400	T1CW-F-2	10F~25F 29F~48F			
ZS-TG01	985	31	1075	T1CW-G-1	10F~25F 29F~48F			
ZS-TG02	827.5	31	917.5	T1CW-K-1	10F~25F 29F~48F			
	827.5	31	917.5	T1CW-J-2	10F~25F 29F~48F			
名稱	框橫料扣蓋		制圖	羅志光	2019.02.14	修改	新增	
材料	X85556		復核	謝永林	2019.02.15	日期	2019.2.20	
顏色	EC-DG-S332054 (3塗)		批准			圖號	ZS-KG1-1	



美特鋁質 有限公司
MIDI Aluminium Fabricator Ltd.

工程號

J-837

地盤


觀塘裕民坊

圖號: ZS-KG1Z

數量: 31


位置: T1CW-B-1

樓層: 10F~25F 29F~48F

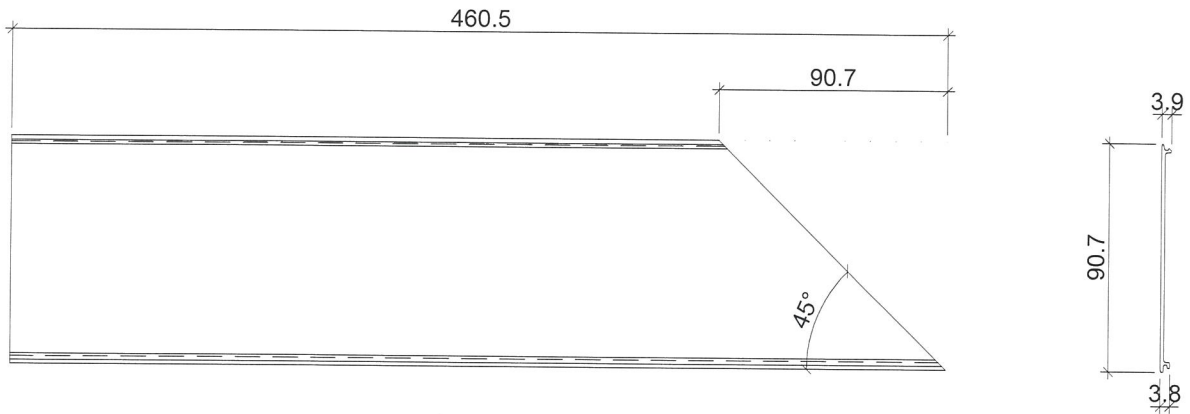

室外

安裝示意圖

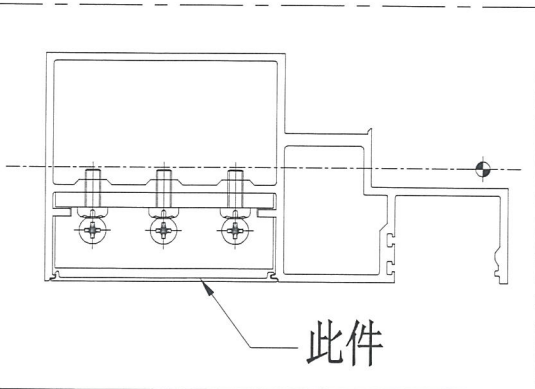




名稱	框橫料扣蓋	制圖	羅志光	2019.02.14	修改	新增		
材料	X85556	復核	謝永林	2019.02.15	日期	2019.2.20		
顏色	EC-DG-S332054 (3塗)	批准			圖號	ZS-KG1Z		



美特鋁質 有限公司
MIDI Aluminium Fabricator Ltd.

數據表參見：ZS-S01b-1

工程號	J-837	地盤	觀塘裕民坊
-----	-------	----	-------

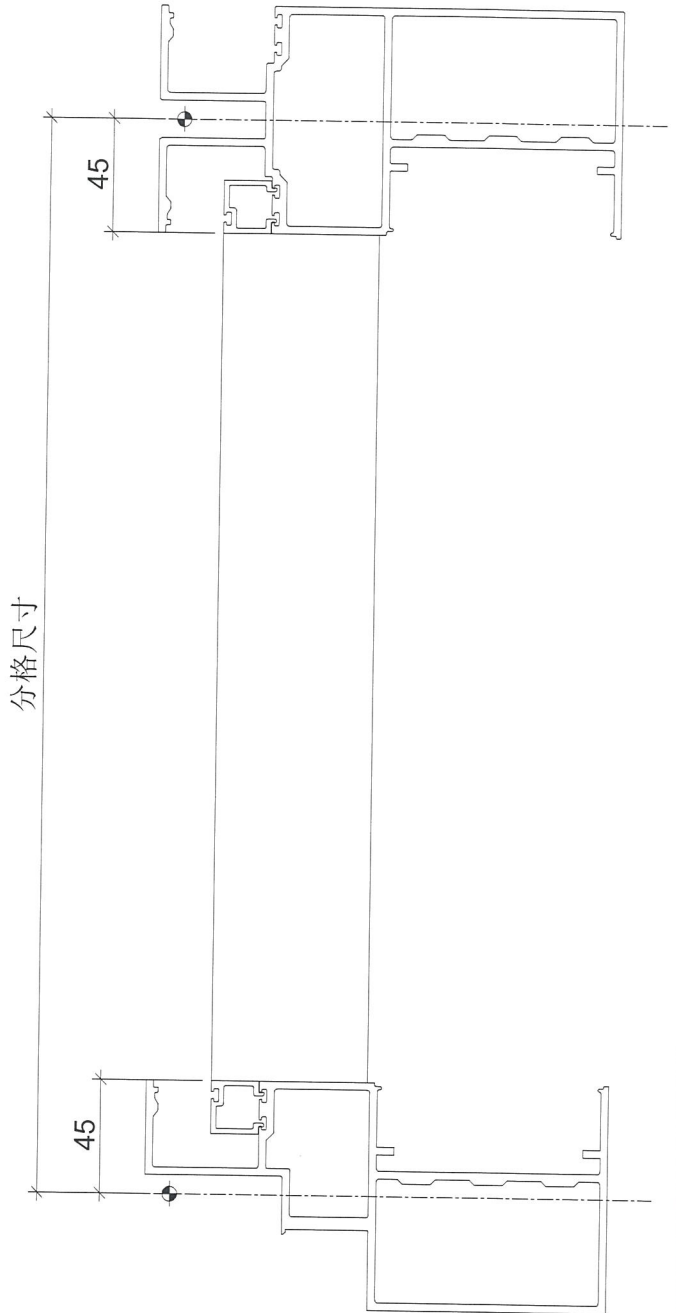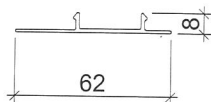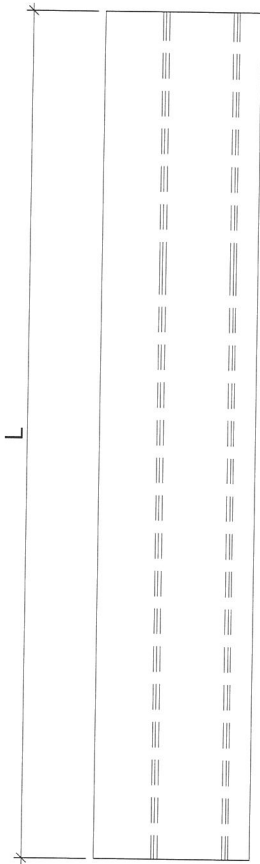

名稱	生梗企單玻扣蓋	制圖	羅志光	2019.02.14	修改	新增		
材料	X85563	復核	謝永林	2019.02.15	日期	2019.2.20		
顏色	EC-DG-S332054 (3塗)	批准			圖號	ZS-S01b		




美特鋁質 有限公司
MIDI Aluminium Fabricator Ltd.

拆圖參見: ZS-S01b

工程號	J-837	地盤	觀塘裕民坊
-----	-------	----	-------

物料編號	L	層數	每層	總數量	分格尺寸	使用位置	樓層
ZS-S01b	810	31	3	93	900	T1CW-F-2	10F~25F 19F~48F
	810	31	3	93	900	T1CW-A-2	10F~25F 19F~48F
	810	31	2	62	900	T1CW-M-1	10F~25F 19F~48F
	810	31	2	62	900	T1CW-K-1	10F~25F 19F~48F
	810	31	3	93	900	T1CW-G-1	10F~25F 19F~48F
	810	31	1	31	900	T1CW-E-1	10F~25F 19F~48F
	810	31	3	93	900	T1CW-D-1	10F~25F 19F~48F
	810	31	2	62	900	T1CW-B-2	10F~25F 19F~48F
	810	31	3	93	900	T1CW-C-1	10F~25F 19F~48F
	810	31	3	93	900	T1CW-H-2	10F~25F 19F~48F
	810	31	1	31	900	T1CW-H-1	10F~25F 19F~48F
	810	31	2	62	900	T1CW-G-2	10F~25F 19F~48F
	810	31	1	31	900	T1CW-E-2	10F~25F 19F~48F
	810	31	2	62	900	T1CW-A-1	10F~25F 19F~48F
	810	31	2	62	900	T1CW-B-3	10F~25F 19F~48F
	810	31	1	31	900	T1CW-L-2	10F~25F 19F~48F
	810	31	1	31	900	T1CW-J-2	10F~25F 19F~48F
	810	31	1	31	900	T1CW-A-3	10F~25F 19F~48F
	810	31	1	31	900	T1CW-M-2	10F~25F 19F~48F
	810	31	1	31	900	T1CW-K-2	10F~25F 19F~48F
	810	31	1	31	900	T1CW-L-1	10F~25F 19F~48F
	810	31	1	31	900	T1CW-J-1	10F~25F 19F~48F
810	31	1	31	900	T1CW-B-1	10F~25F 19F~48F	
		合計:		1271			




名稱	生梗企單玻扣蓋	制圖	羅志光	2019.02.14	修改	新增	
材料	X85563	復核	謝永林	2019.02.15	日期	2019.2.20	
顏色	EC-DG-S332054 (3塗)	批準			圖號	ZS-S01b-1	

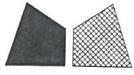


美特鋁質 有限公司
MIDI Aluminium Fabricator Ltd.

數據表參見: ZS-S01bR-1

工程號	J-837	地盤	觀塘裕民坊
-----	-------	----	-------

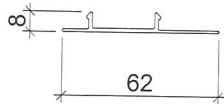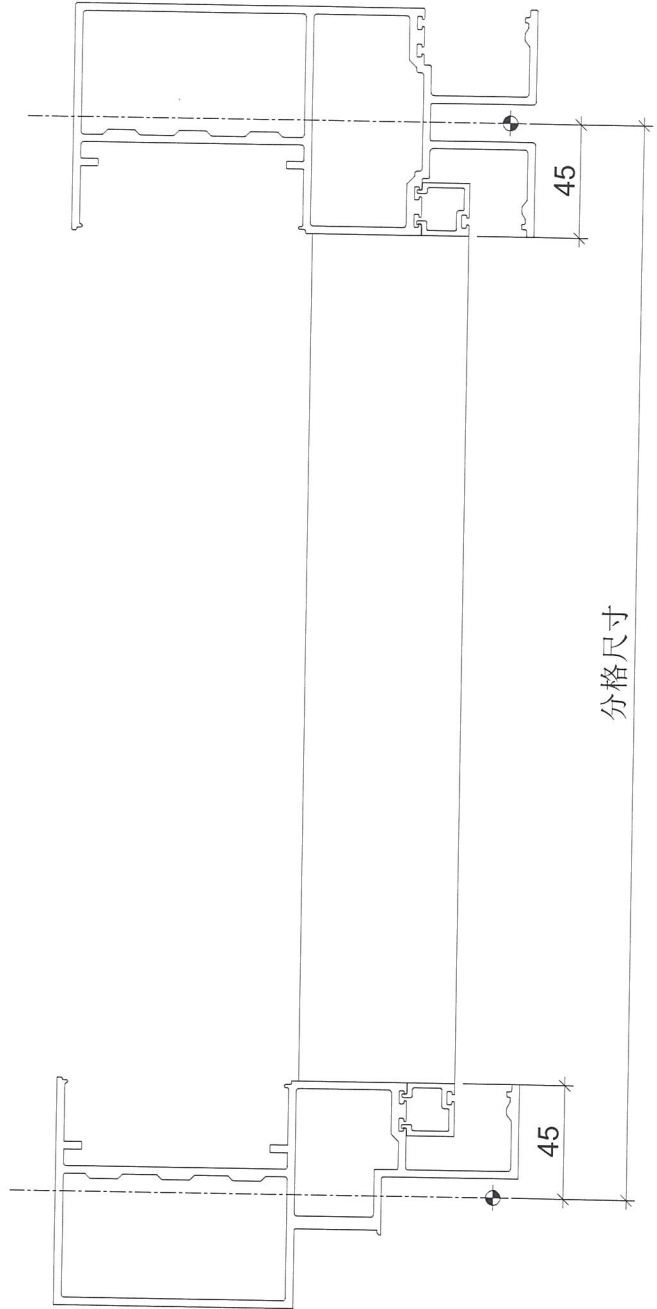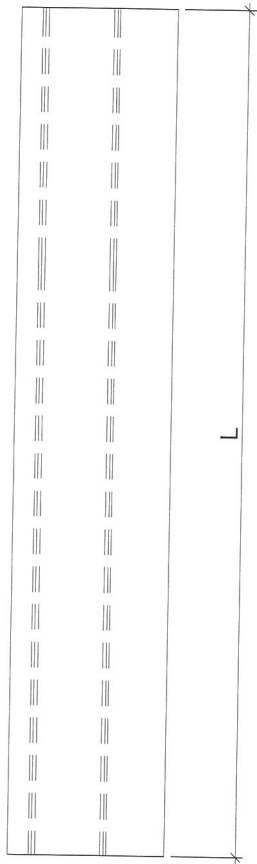

名稱	生梗企單玻扣蓋	制圖	羅志光	2019.02.14	修改	新增		
材料	X85563	復核	謝永林	2019.02.15	日期	2019.2.20		
顏色	EC-DG-S332054 (3塗)	批准			圖號	ZS-S01bR		

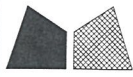


美特鋁質 有限公司
MIDI Aluminium Fabricator Ltd.

拆圖參見：ZS-S01bR

工程號	J-837	地盤	觀塘裕民坊
-----	-------	----	-------

物料編號	L	層數	每層	總數量	分格尺寸	使用位置	樓層
ZS-S01bR	810	31	2	62	900	T1CW-H-1	10F~25F 19F~48F
	810	31	1	31	900	T1CW-G-2	10F~25F 19F~48F
	810	31	3	93	900	T1CW-G-1	10F~25F 19F~48F
	810	31	1	31	900	T1CW-F-2	10F~25F 19F~48F
	810	31	2	62	900	T1CW-E-2	10F~25F 19F~48F
	810	31	1	31	900	T1CW-E-1	10F~25F 19F~48F
	810	31	2	62	900	T1CW-A-2	10F~25F 19F~48F
	810	31	2	62	900	T1CW-A-1	10F~25F 19F~48F
	810	31	1	31	900	T1CW-B-3	10F~25F 19F~48F
	810	31	2	62	900	T1CW-B-2	10F~25F 19F~48F
	810	31	3	93	900	T1CW-C-1	10F~25F 19F~48F
	810	31	1	31	900	T1CW-M-1	10F~25F 19F~48F
	810	31	1	31	900	T1CW-K-1	10F~25F 19F~48F
	810	31	2	62	900	T1CW-H-2	10F~25F 19F~48F
	810	31	3	93	900	T1CW-D-1	10F~25F 19F~48F
	810	31	2	62	900	T1CW-L-2	10F~25F 19F~48F
	810	31	2	62	900	T1CW-J-2	10F~25F 19F~48F
	810	31	1	31	900	T1CW-B-1	10F~25F 19F~48F
	810	31	1	31	900	T1CW-L-1	10F~25F 19F~48F
	810	31	1	31	900	T1CW-J-1	10F~25F 19F~48F
	810	31	1	31	900	T1CW-A-3	10F~25F 19F~48F
	810	31	1	31	900	T1CW-M-2	10F~25F 19F~48F
	810	31	1	31	900	T1CW-K-2	10F~25F 19F~48F
		合計：		1147			


名稱	生梗企單玻扣蓋	制圖	羅志光	2019.02.14	修改	新增	
材料	X85563	復核	謝永林	2019.02.15	日期	2019.2.20	
顏色	EC-DG-S332054 (3塗)	批准			圖號	ZS-S01bR-1	

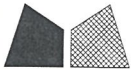



美特鋁質 有限公司
MIDI Aluminium Fabricator Ltd.

數據表參見：ZS-S01d-1

工程號	J-837	地盤	觀塘裕民坊
-----	-------	----	-------

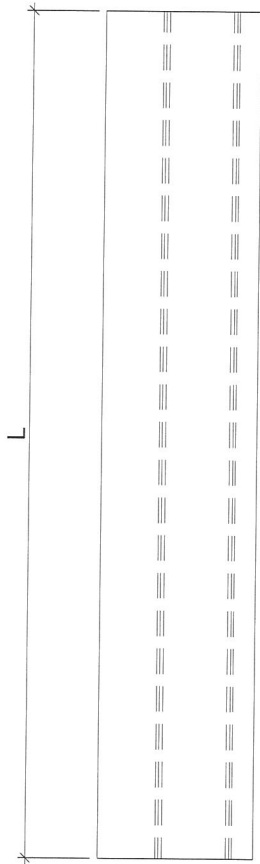

分格尺寸

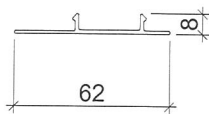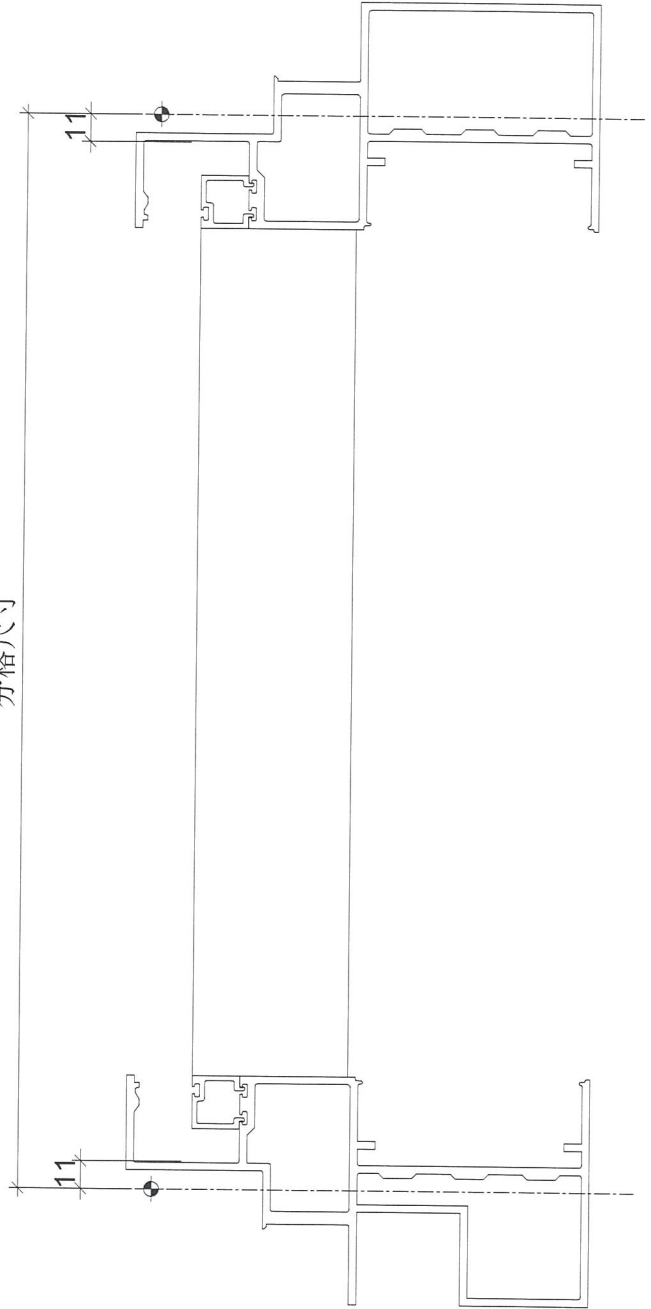

名稱	生梗企單玻扣蓋	制圖	羅志光	2019.02.14	修改	新增	
材料	X85563	復核	謝永林	2019.02.15	日期	2019.2.20	
顏色	EC-DG-S332054 (3塗)	批準			圖號	ZS-S01d	



美特鋁質 有限公司
MIDI Aluminium Fabricator Ltd.

拆圖參見：ZS-S01d

工程號	J-837	地盤	觀塘裕民坊
-----	-------	----	-------

物料編號	L	層數	每層	總數量	分格尺寸	使用位置	樓層
ZS-S01d	480	31	1	31	570	T1CW-G-1	10F~25F 29F~48F
	480	31	1	31	570	T1CW-E-1	10F~25F 29F~48F
	480	31	3	93	570	T1CW-D-1	10F~25F 29F~48F
	480	31	1	31	570	T1CW-B-2	10F~25F 29F~48F
	480	31	1	31	570	T1CW-L-2	10F~25F 29F~48F
	480	31	1	31	570	T1CW-L-1	10F~25F 29F~48F
	480	31	1	31	570	T1CW-J-1	10F~25F 29F~48F
	480	31	1	31	570	T1CW-F-2	10F~25F 29F~48F
	480	31	1	31	570	T1CW-B-1	10F~25F 29F~48F
	480	31	1	31	570	T1CW-A-3	10F~25F 29F~48F
	480	31	1	31	570	T1CW-A-2	10F~25F 29F~48F
	480	31	2	62	570	T1CW-C-1	10F~25F 29F~48F
	480	31	1	31	570	T1CW-M-2	10F~25F 29F~48F
	480	31	1	31	570	T1CW-M-1	10F~25F 29F~48F
	480	31	1	31	570	T1CW-K-2	10F~25F 29F~48F
	480	31	2	62	570	T1CW-H-2	10F~25F 29F~48F
	合計：			620			




名稱	生梗企單玻扣蓋	制圖	羅志光	2019.02.14	修改	新增		
材料	X85563	復核	謝永林	2019.02.15	日期	2019.2.20		
顏色	EC-DG-S332054 (3塗)	批准			圖號	ZS-S01d-1		



美特鋁質 有限公司
MIDI Aluminium Fabricator Ltd.

數據表參見：ZS-S01dR-1

工程號	J-837	地盤	觀塘裕民坊
-----	-------	----	-------

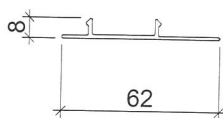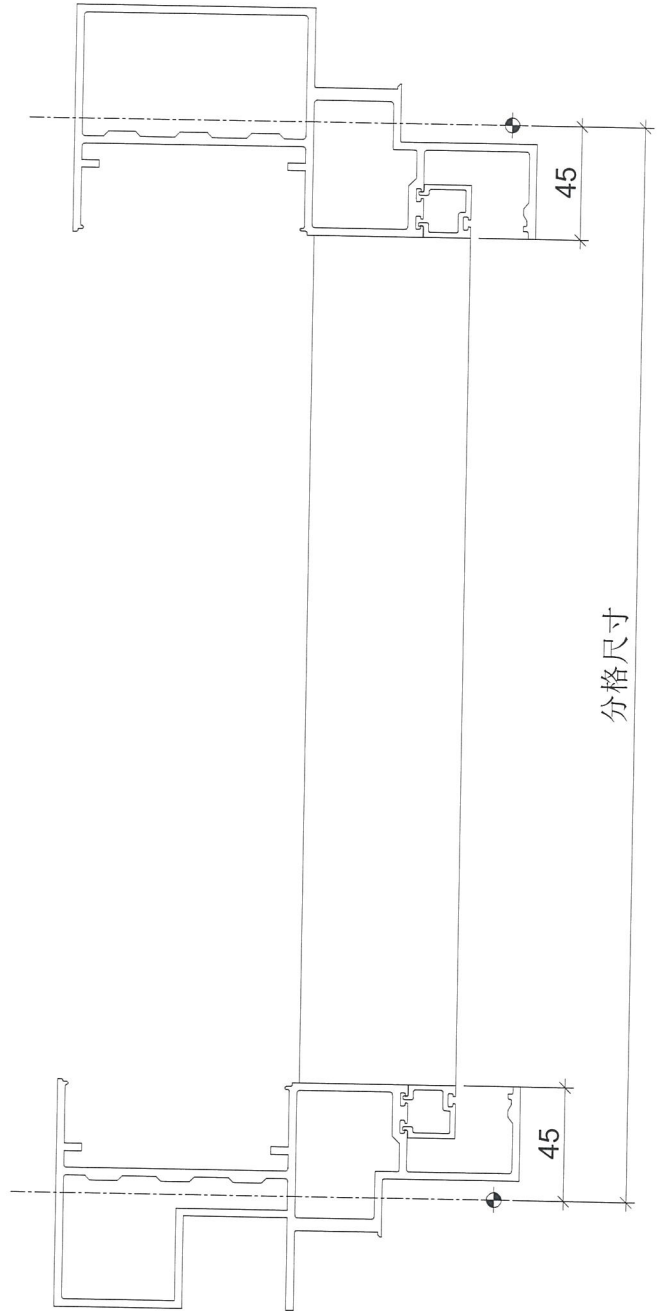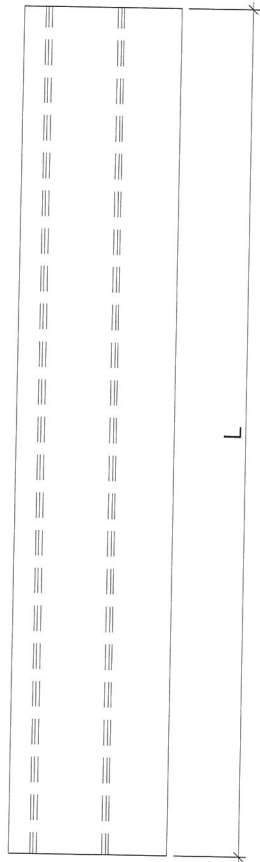

名稱	生梗企單玻扣蓋	制圖	羅志光	2019.02.14	修改	新增		
材料	X85563	復核	謝永林	2019.02.15	日期	2019.2.20		
顏色	EC-DG-S332054 (3塗)	批准			圖號	ZS-S01dR		



美特鋁質 有限公司
MIDI Aluminium Fabricator Ltd.

拆圖參見：ZS-S01dR

工程號	J-837	地盤	觀塘裕民坊
-----	-------	----	-------

物料編號	L	層數	每層	總數量	分格尺寸	使用位置	樓層
ZS-S01dR	480	31	1	31	570	T1CW-G-1	10F~25F 29F~48F
	480	31	1	31	570	T1CW-E-1	10F~25F 29F~48F
	480	31	3	93	570	T1CW-D-1	10F~25F 29F~48F
	480	31	1	31	570	T1CW-B-2	10F~25F 29F~48F
	480	31	1	31	570	T1CW-L-2	10F~25F 29F~48F
	480	31	1	31	570	T1CW-L-1	10F~25F 29F~48F
	480	31	1	31	570	T1CW-J-1	10F~25F 29F~48F
	480	31	1	31	570	T1CW-F-2	10F~25F 29F~48F
	480	31	1	31	570	T1CW-B-1	10F~25F 29F~48F
	480	31	1	31	570	T1CW-A-3	10F~25F 29F~48F
	480	31	1	31	570	T1CW-A-2	10F~25F 29F~48F
	480	31	2	62	570	T1CW-C-1	10F~25F 29F~48F
	480	31	1	31	570	T1CW-M-2	10F~25F 29F~48F
	480	31	1	31	570	T1CW-M-1	10F~25F 29F~48F
	480	31	1	31	570	T1CW-K-2	10F~25F 29F~48F
	480	31	2	62	570	T1CW-H-2	10F~25F 29F~48F
		合計：		620			

名稱	生梗企單玻扣蓋	制圖	羅志光	2019.02.14	修改	新增		
材料	X85563	復核	謝永林	2019.02.15	日期	2019.2.20		
顏色	EC-DG-S332054 (3塗)	批準			圖號	ZS-S01dR-1		




美特鋁質 有限公司
MIDI Aluminium Fabricator Ltd.


數據表參見：ZS-BG1-1

工程號	J-837	地盤	觀塘裕民坊
-----	-------	----	-------


室外

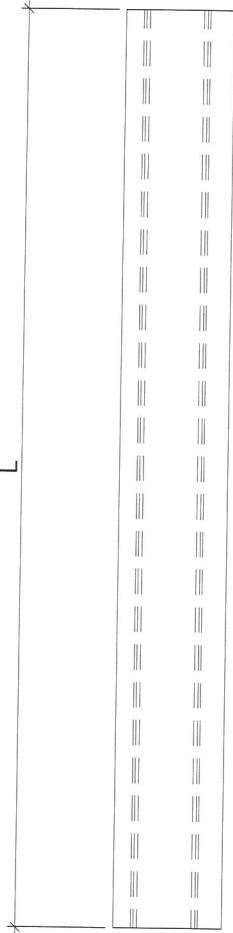

分格尺寸

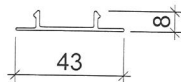

名稱	生梗企雙玻扣蓋	制圖	羅志光	2019.02.14	修改	新增		
材料	X85564	復核	謝永林	2019.02.15	日期	2019.2.20		
顏色	EC-DG-S332054 (3塗)	批準			圖號	ZS-BG1		

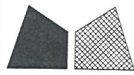


美特鋁質 有限公司
MIDI Aluminium Fabricator Ltd.

拆圖參見：ZS-BG1

工程號 J-837 地盤 觀塘裕民坊

物料編號	L	層數	每層	總數	分格尺寸	使用位置	樓層
ZS-BG1	780	31	4	124	870	T1CW-G-1	10F~25F 29F~48F
	780	31	2	62	870	T1CW-E-1	10F~25F 29F~48F
	780	31	4	124	870	T1CW-D-1	10F~25F 29F~48F
	780	31	3	93	870	T1CW-B-2	10F~25F 29F~48F
	780	31	2	62	870	T1CW-L-2	10F~25F 29F~48F
	780	31	1	31	870	T1CW-L-1	10F~25F 29F~48F
	780	31	1	31	870	T1CW-J-1	10F~25F 29F~48F
	780	31	3	93	870	T1CW-F-2	10F~25F 29F~48F
	780	31	1	31	870	T1CW-B-1	10F~25F 29F~48F
	780	31	4	124	870	T1CW-A-2	10F~25F 29F~48F
	780	31	2	62	870	T1CW-M-1	10F~25F 29F~48F
	780	31	2	62	870	T1CW-K-1	10F~25F 29F~48F
	780	31	4	124	870	T1CW-C-1	10F~25F 29F~48F
	780	31	4	124	870	T1CW-H-2	10F~25F 29F~48F
	780	31	2	62	870	T1CW-H-1	10F~25F 29F~48F
	780	31	2	62	870	T1CW-G-2	10F~25F 29F~48F
	780	31	2	62	870	T1CW-E-2	10F~25F 29F~48F
	780	31	3	93	870	T1CW-A-1	10F~25F 29F~48F
	780	31	2	62	870	T1CW-B-3	10F~25F 29F~48F
	780	31	2	62	870	T1CW-J-2	10F~25F 29F~48F
	780	31	1	31	870	T1CW-A-3	10F~25F 29F~48F
780	31	1	31	870	T1CW-M-2	10F~25F 29F~48F	
780	31	1	31	870	T1CW-K-2	10F~25F 29F~48F	
		合計：		1643			


名稱	生梗企雙玻扣蓋	制圖	羅志光	2019.02.14	修改	新增		
材料	X85564	復核	謝永林	2019.02.15	日期	2019.2.20		
顏色	EC-DG-S332054 (3塗)	批准			圖號	ZS-BG1-1		

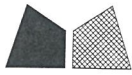



美特鋁質 有限公司
MIDI Aluminium Fabricator Ltd.

數據表參見：ZS-BG1R-1

工程號	J-837	地盤	觀塘裕民坊
-----	-------	----	-------

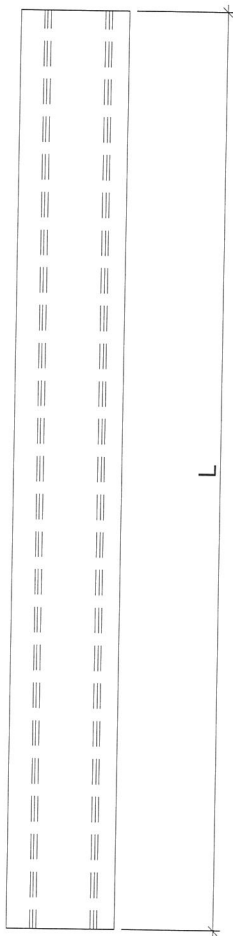

室外

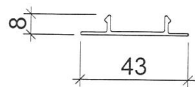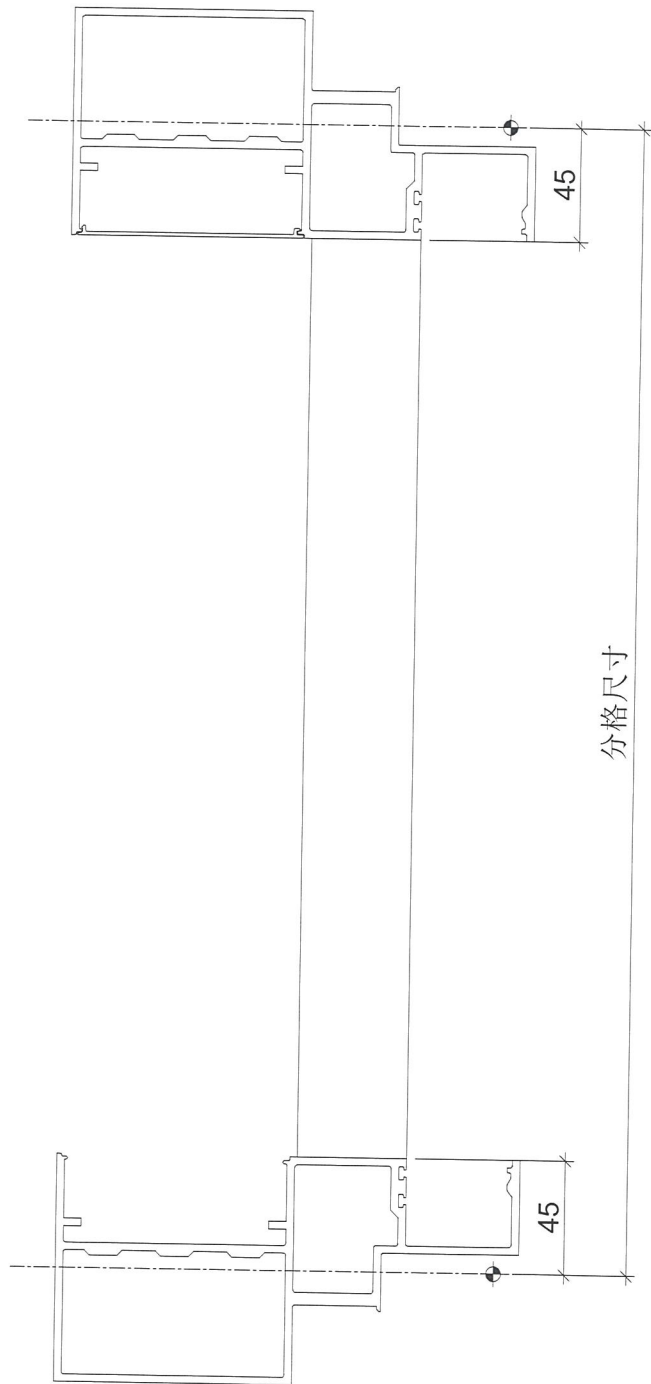

名稱	生梗企雙玻扣蓋	制圖	羅志光	2019.02.14	修改	新增		
材料	X85564	復核	謝永林	2019.02.15	日期	2019.2.20		
顏色	EC-DG-S332054 (3塗)	批準			圖號	ZS-BG1R		



美特鋁質 有限公司
MIDI Aluminium Fabricator Ltd.

拆圖參見：ZS-BG1R









工程號 J-837 地盤 觀塘裕民坊

物料編號	L	層數	每層	總數	分格尺寸	使用位置	樓層
ZS-BG1R	780	31	4	124	870	T1CW-G-1	10F~25F 29F~48F
	780	31	2	62	870	T1CW-E-1	10F~25F 29F~48F
	780	31	4	124	870	T1CW-D-1	10F~25F 29F~48F
	780	31	3	93	870	T1CW-B-2	10F~25F 29F~48F
	780	31	2	62	870	T1CW-L-2	10F~25F 29F~48F
	780	31	1	31	870	T1CW-L-1	10F~25F 29F~48F
	780	31	1	31	870	T1CW-J-1	10F~25F 29F~48F
	780	31	3	93	870	T1CW-F-2	10F~25F 29F~48F
	780	31	1	31	870	T1CW-B-1	10F~25F 29F~48F
	780	31	4	124	870	T1CW-A-2	10F~25F 29F~48F
	780	31	2	62	870	T1CW-M-1	10F~25F 29F~48F
	780	31	2	62	870	T1CW-K-1	10F~25F 29F~48F
	780	31	4	124	870	T1CW-C-1	10F~25F 29F~48F
	780	31	4	124	870	T1CW-H-2	10F~25F 29F~48F
	780	31	2	62	870	T1CW-H-1	10F~25F 29F~48F
	780	31	2	62	870	T1CW-G-2	10F~25F 29F~48F
	780	31	2	62	870	T1CW-E-2	10F~25F 29F~48F
	780	31	3	93	870	T1CW-A-1	10F~25F 29F~48F
	780	31	2	62	870	T1CW-B-3	10F~25F 29F~48F
	780	31	2	62	870	T1CW-J-2	10F~25F 29F~48F
	780	31	1	31	870	T1CW-A-3	10F~25F 29F~48F
780	31	1	31	870	T1CW-M-2	10F~25F 29F~48F	
780	31	1	31	870	T1CW-K-2	10F~25F 29F~48F	
		合計：		1643			

名稱	生梗企雙玻扣蓋	制圖	羅志光	2019.02.14	修改	新增		
材料	X85564	復核	謝永林	2019.02.15	日期	2019.2.20		
顏色	EC-DG-S332054 (3塗)	批准			圖號	ZS-BG1R-1		

J837-幕牆膠條安裝位置圖

A版 CW-JT01

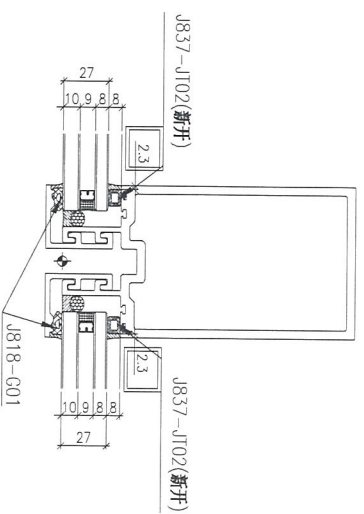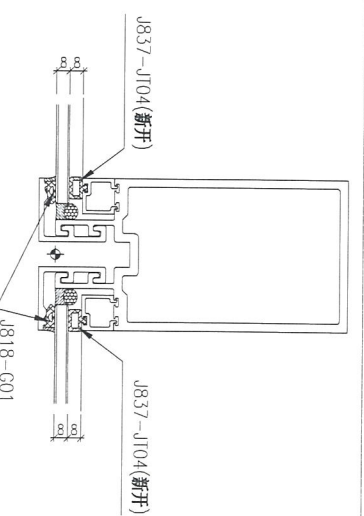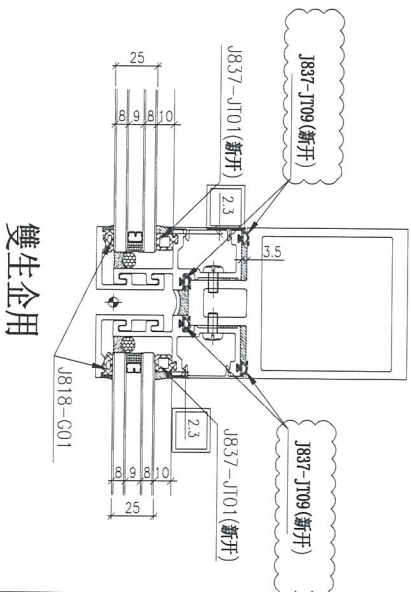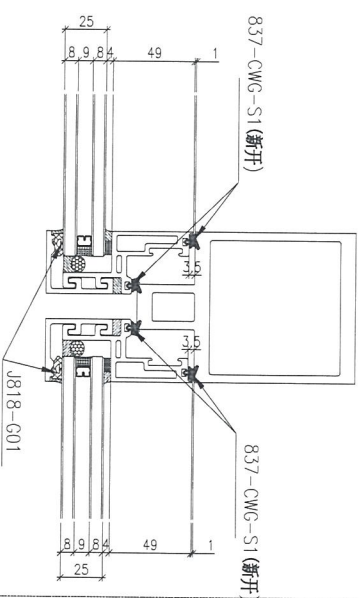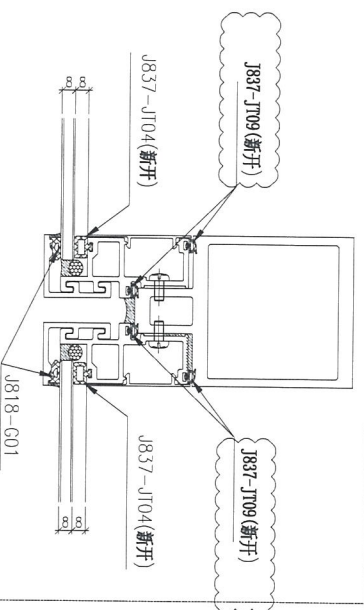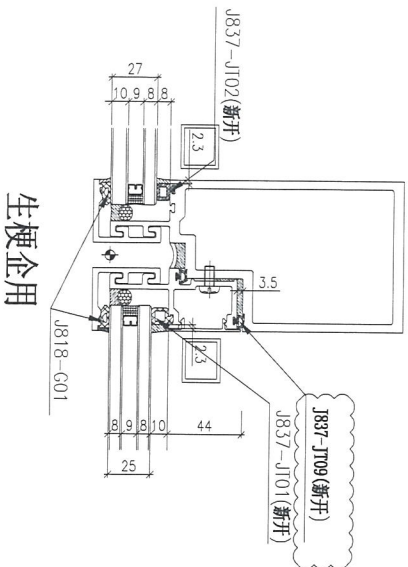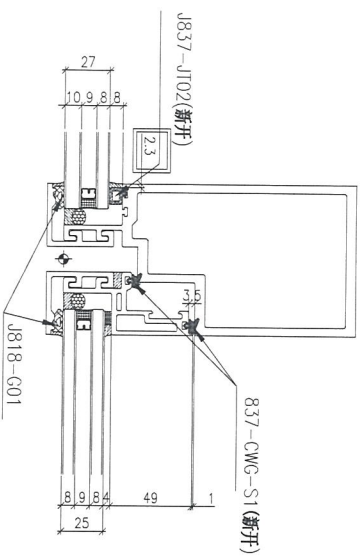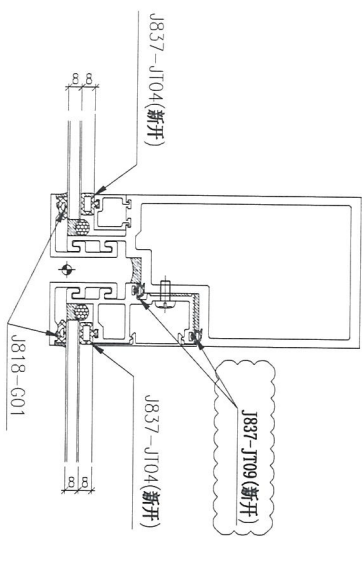

注：(地盤安裝) 玻璃安裝后 J818-G01

(工廠安裝)：J837-JT01 (新開)

J837-JT02 (新開)

J837-JT04 (新開)




J837-JT09 (新開)

837-CWG-S1 (新開)

生窗位玉玻璃：J818-G01

J837-幕牆膠條安裝位置圖

新增 CW-JT03

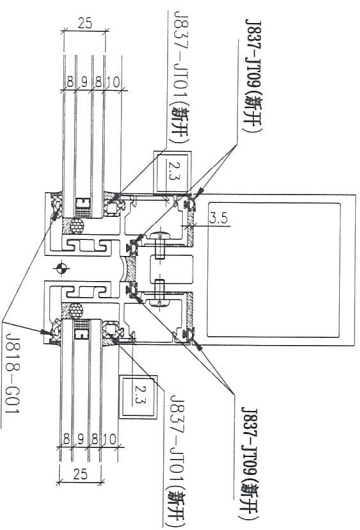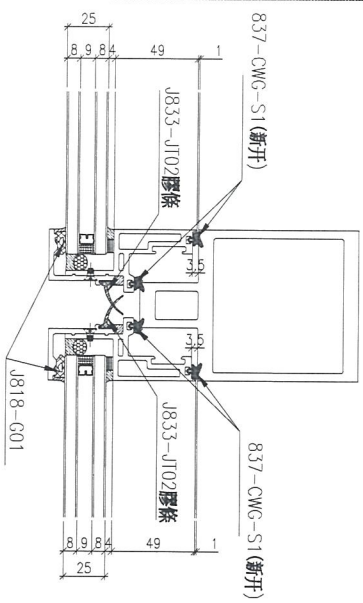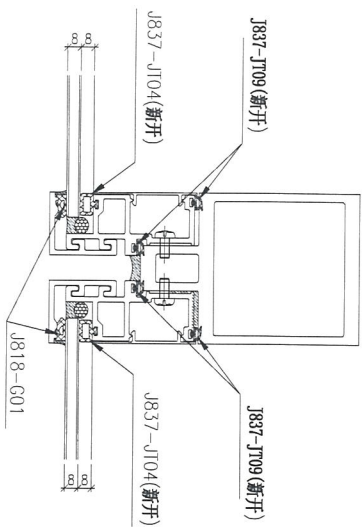

雙生企用(蝴蝶窗用)

注: (地盤安裝) 玻璃安裝后 J818-G01

(工廠安裝): J837-JT01 (新開)

J837-JT02 (新開)


J837-JT04 (新開)

J837-JT09 (新開)


837-CWG-S1 (新開)

J833-JT02


生窗位玉玻璃: J818-G01

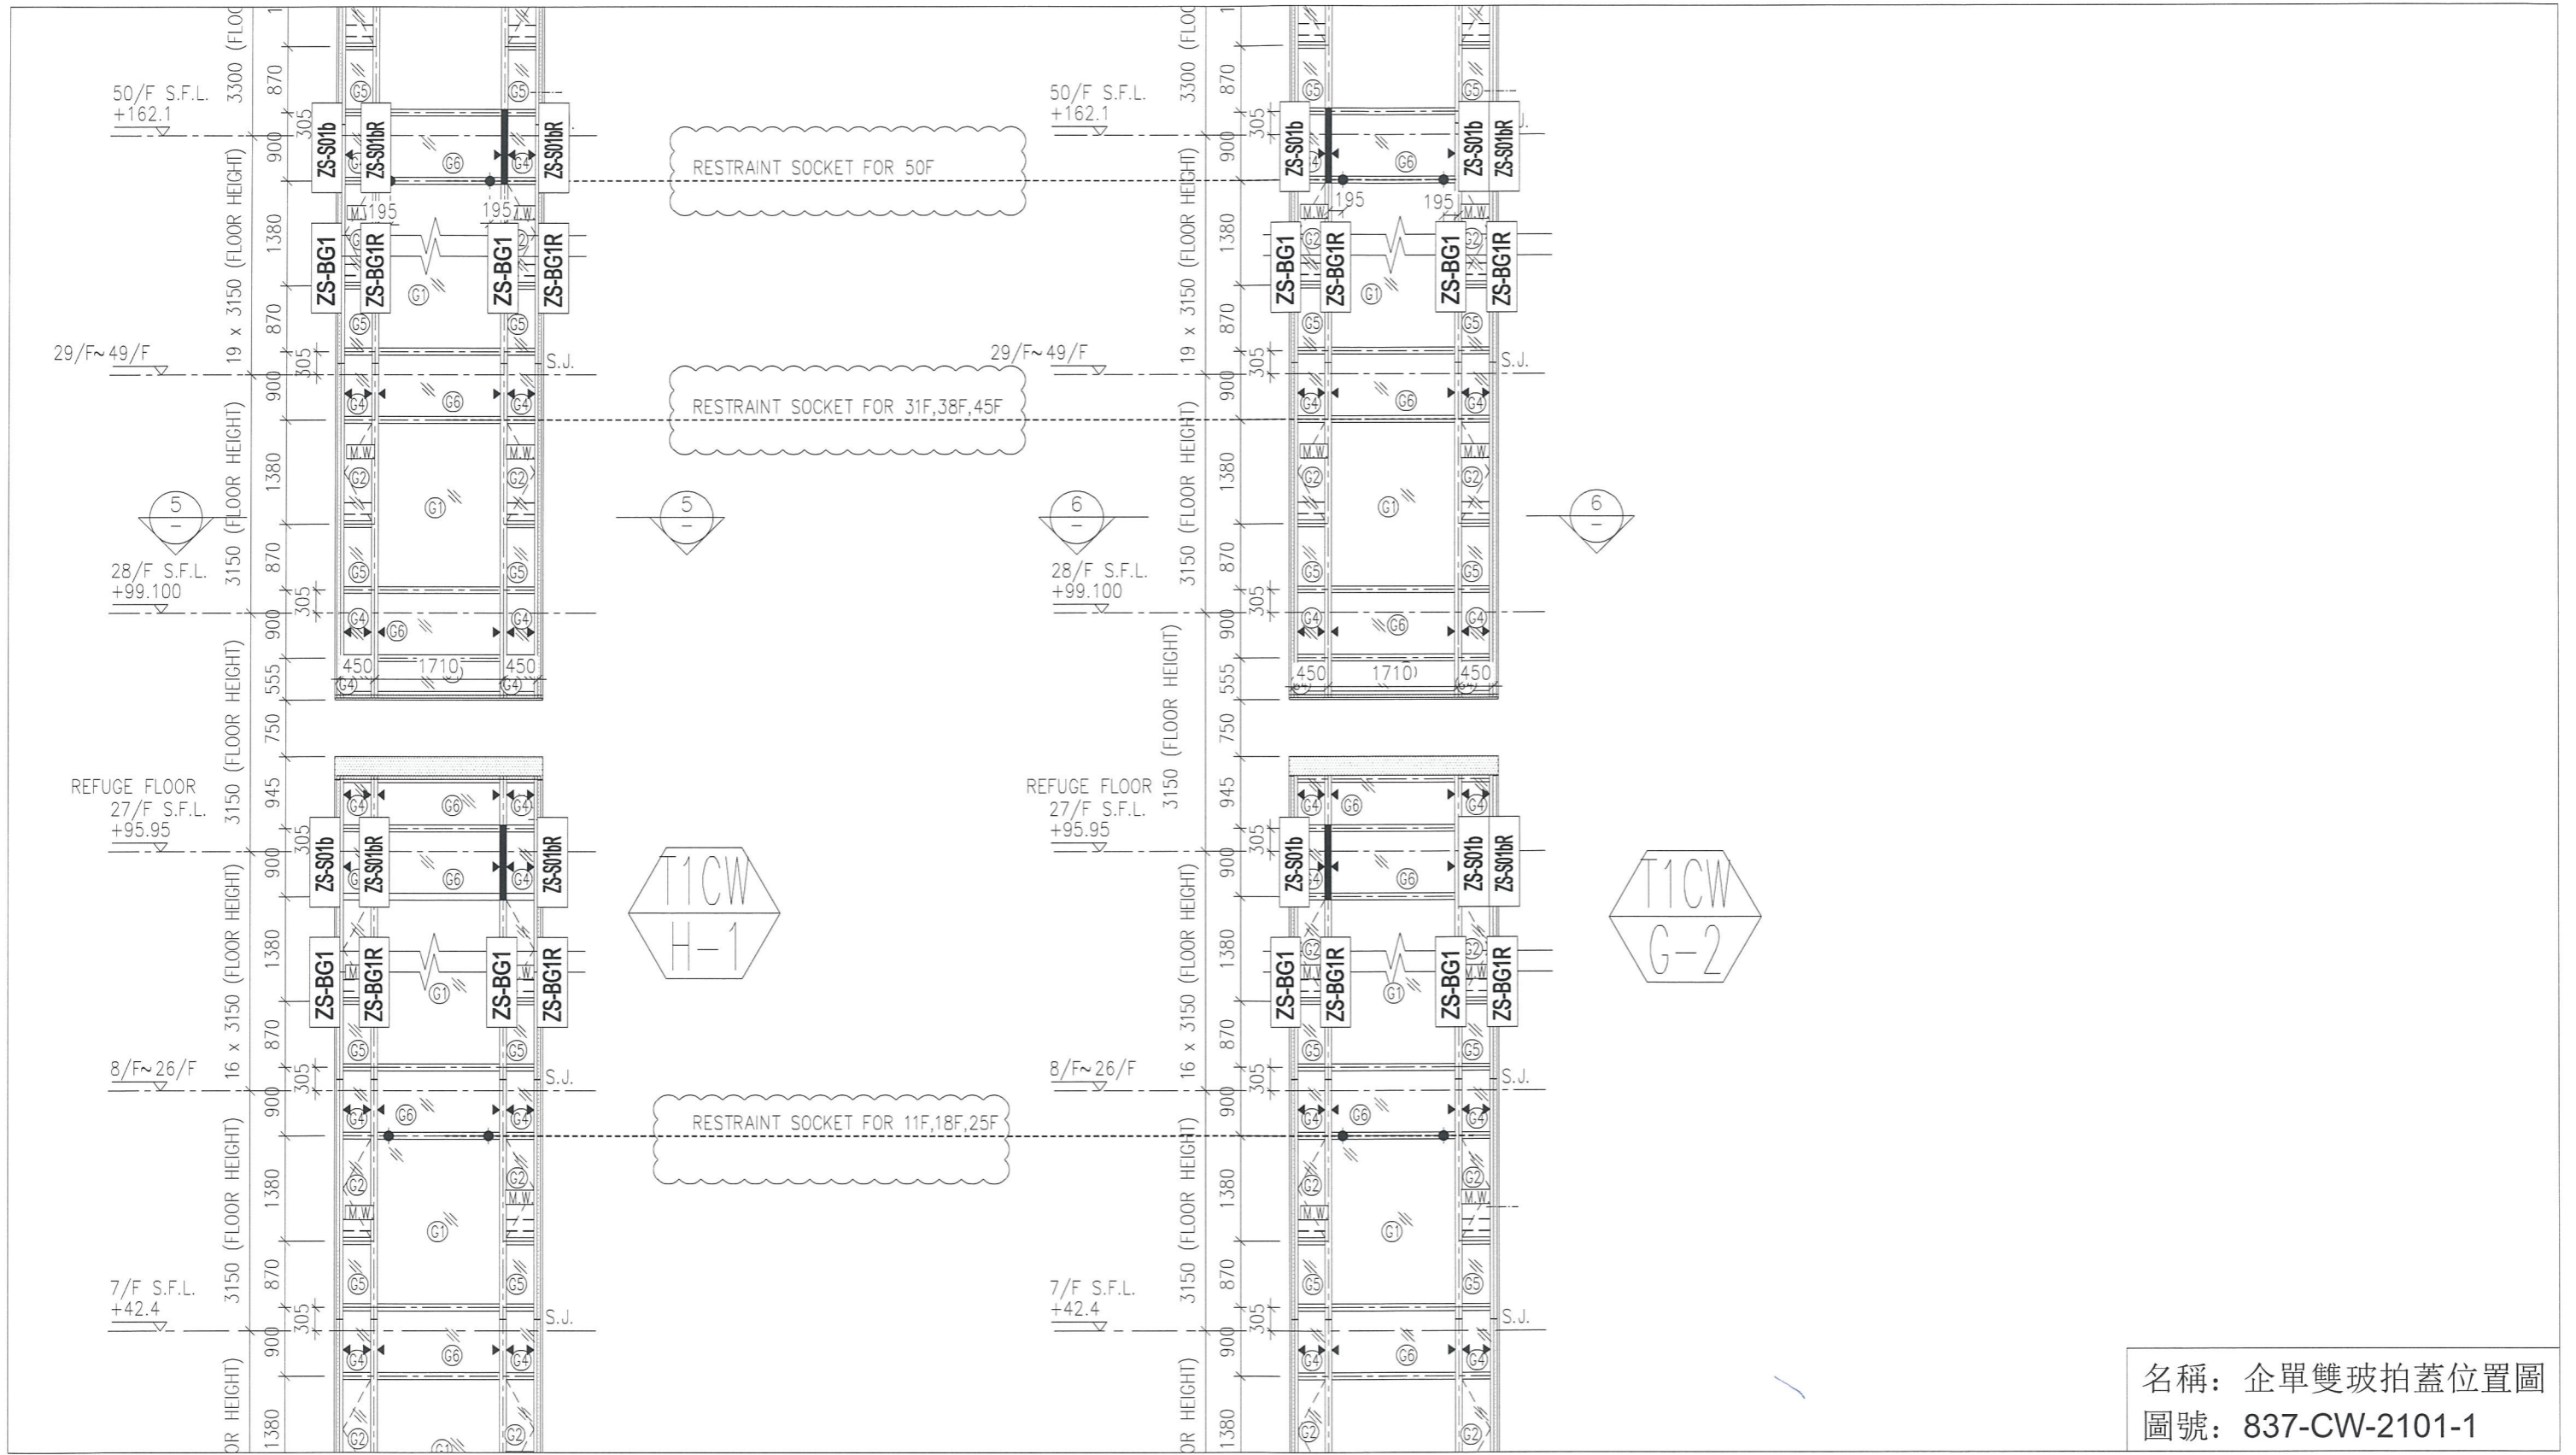


名稱：企單雙玻拍蓋位置圖
圖號：837-CW-2101-1

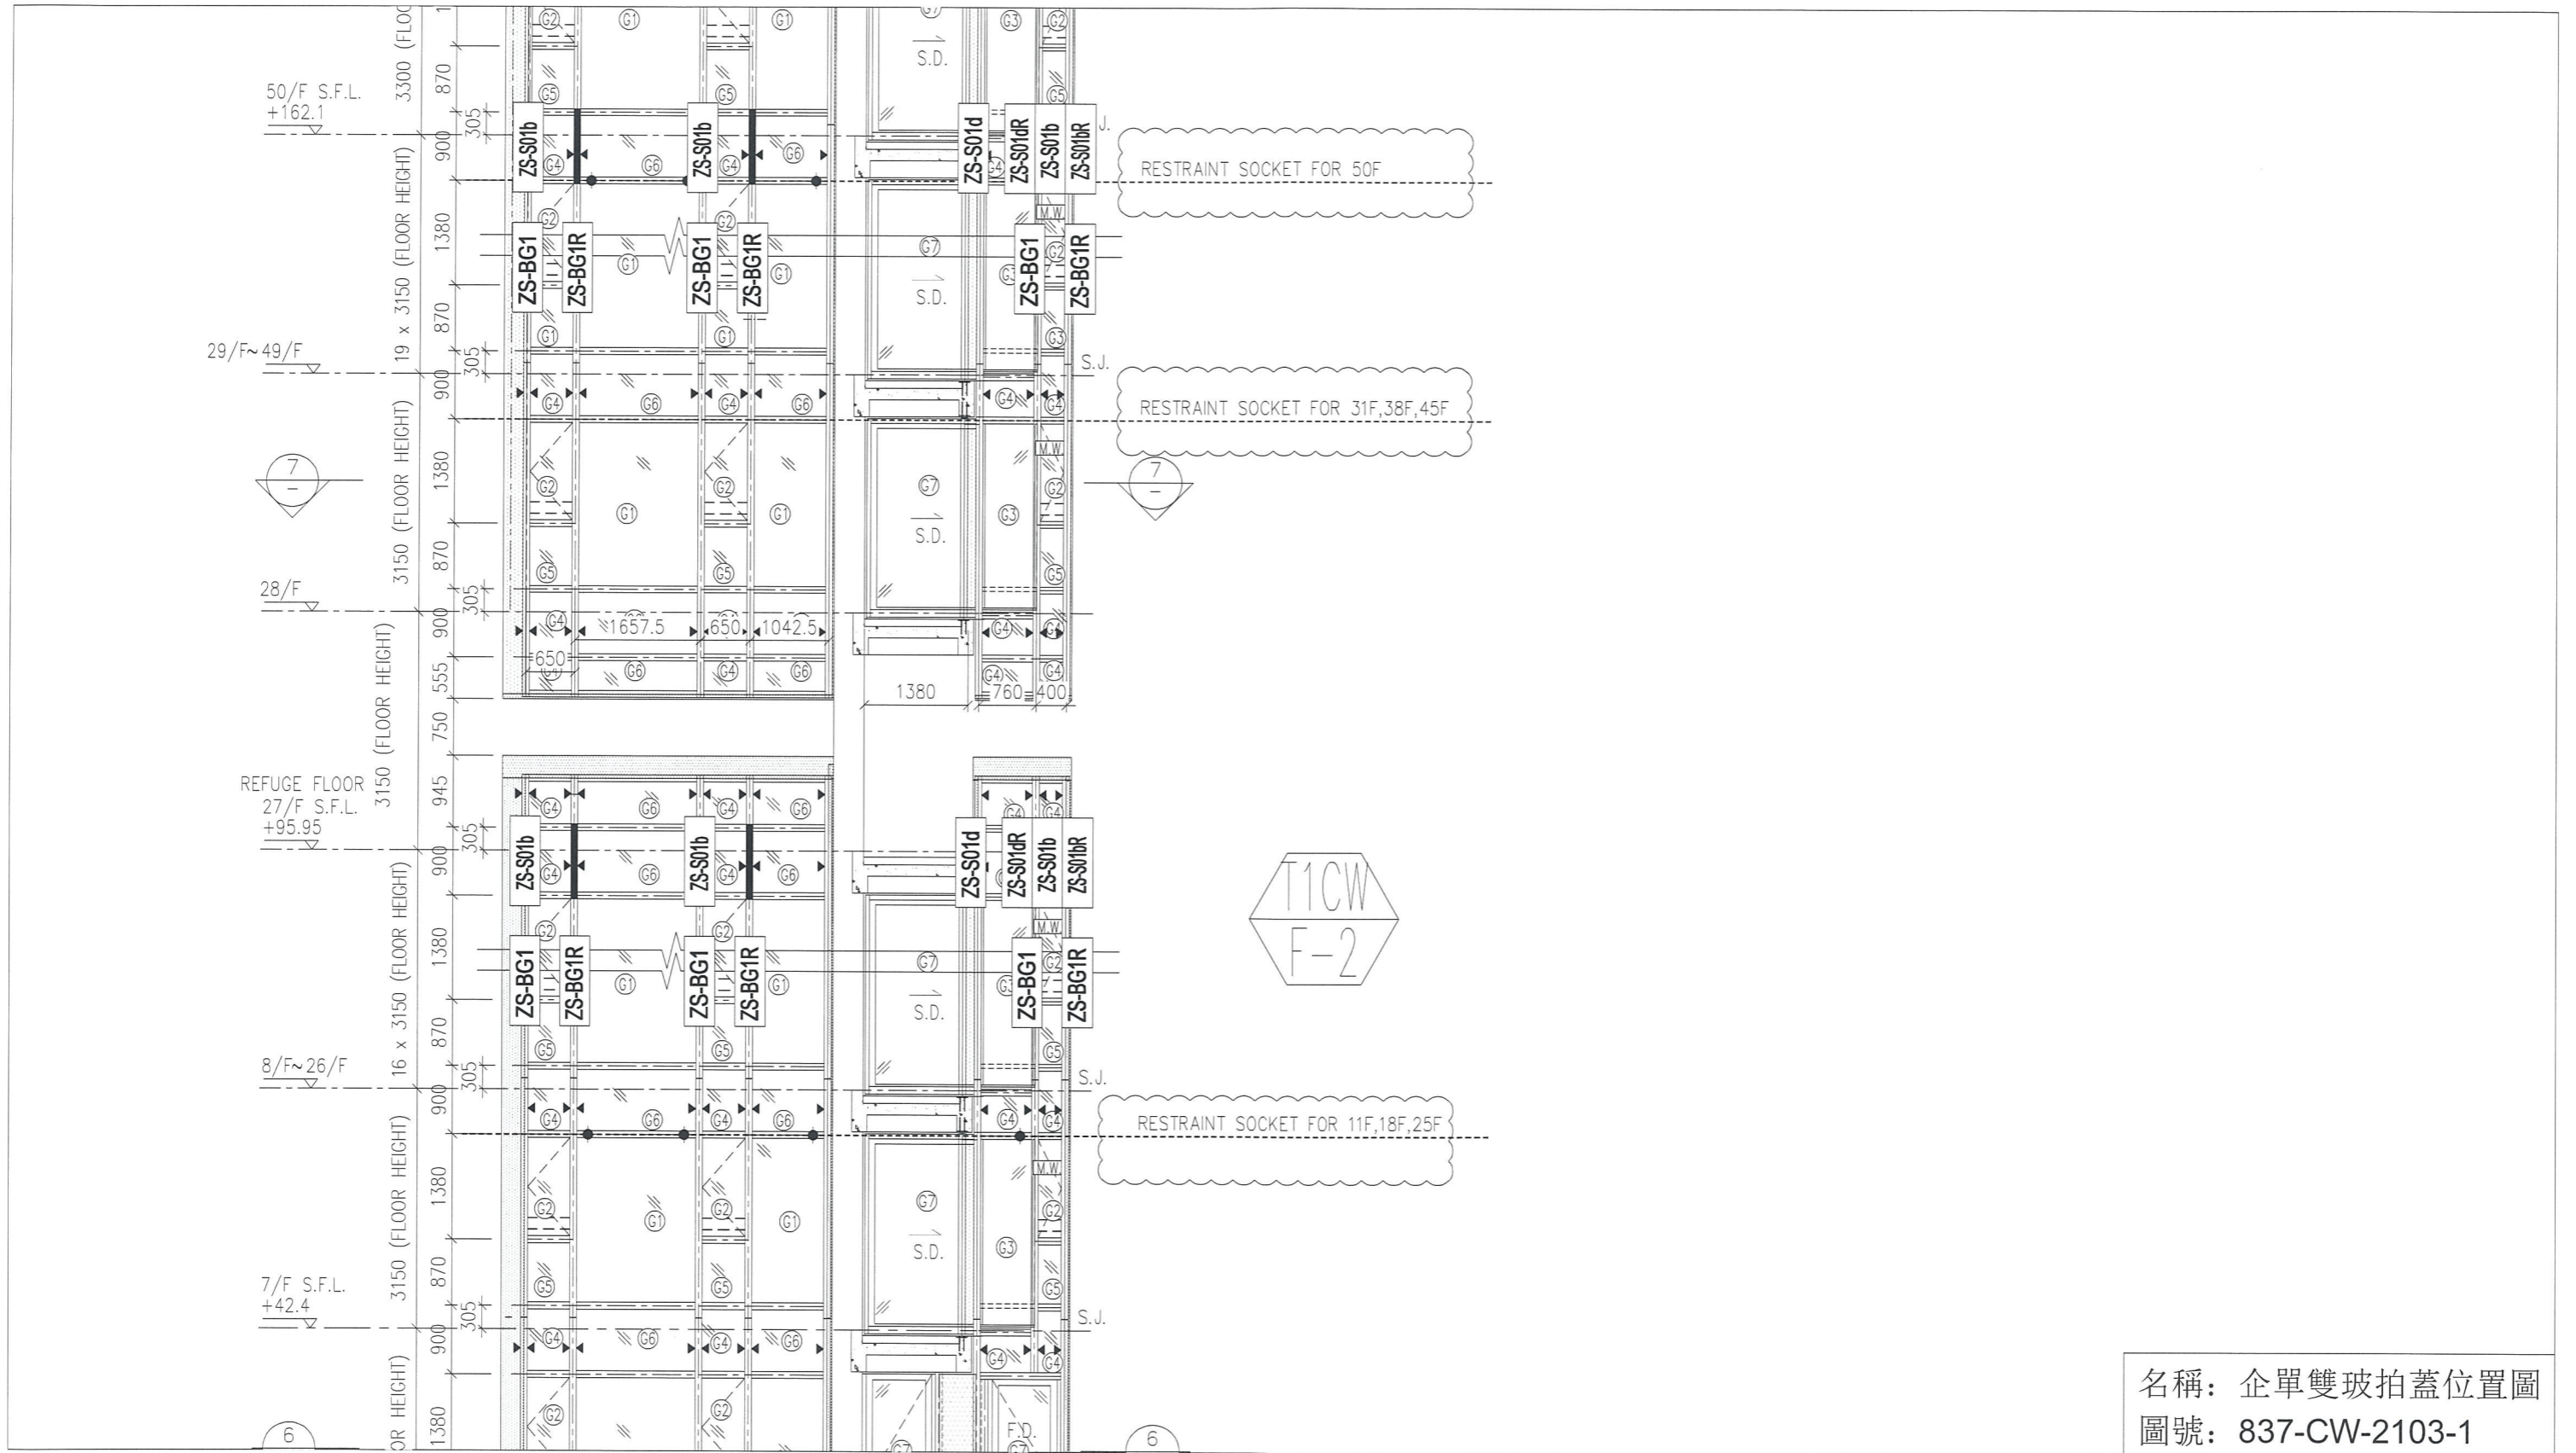


名稱：企單雙玻拍蓋位置圖
圖號：837-CW-2103-1

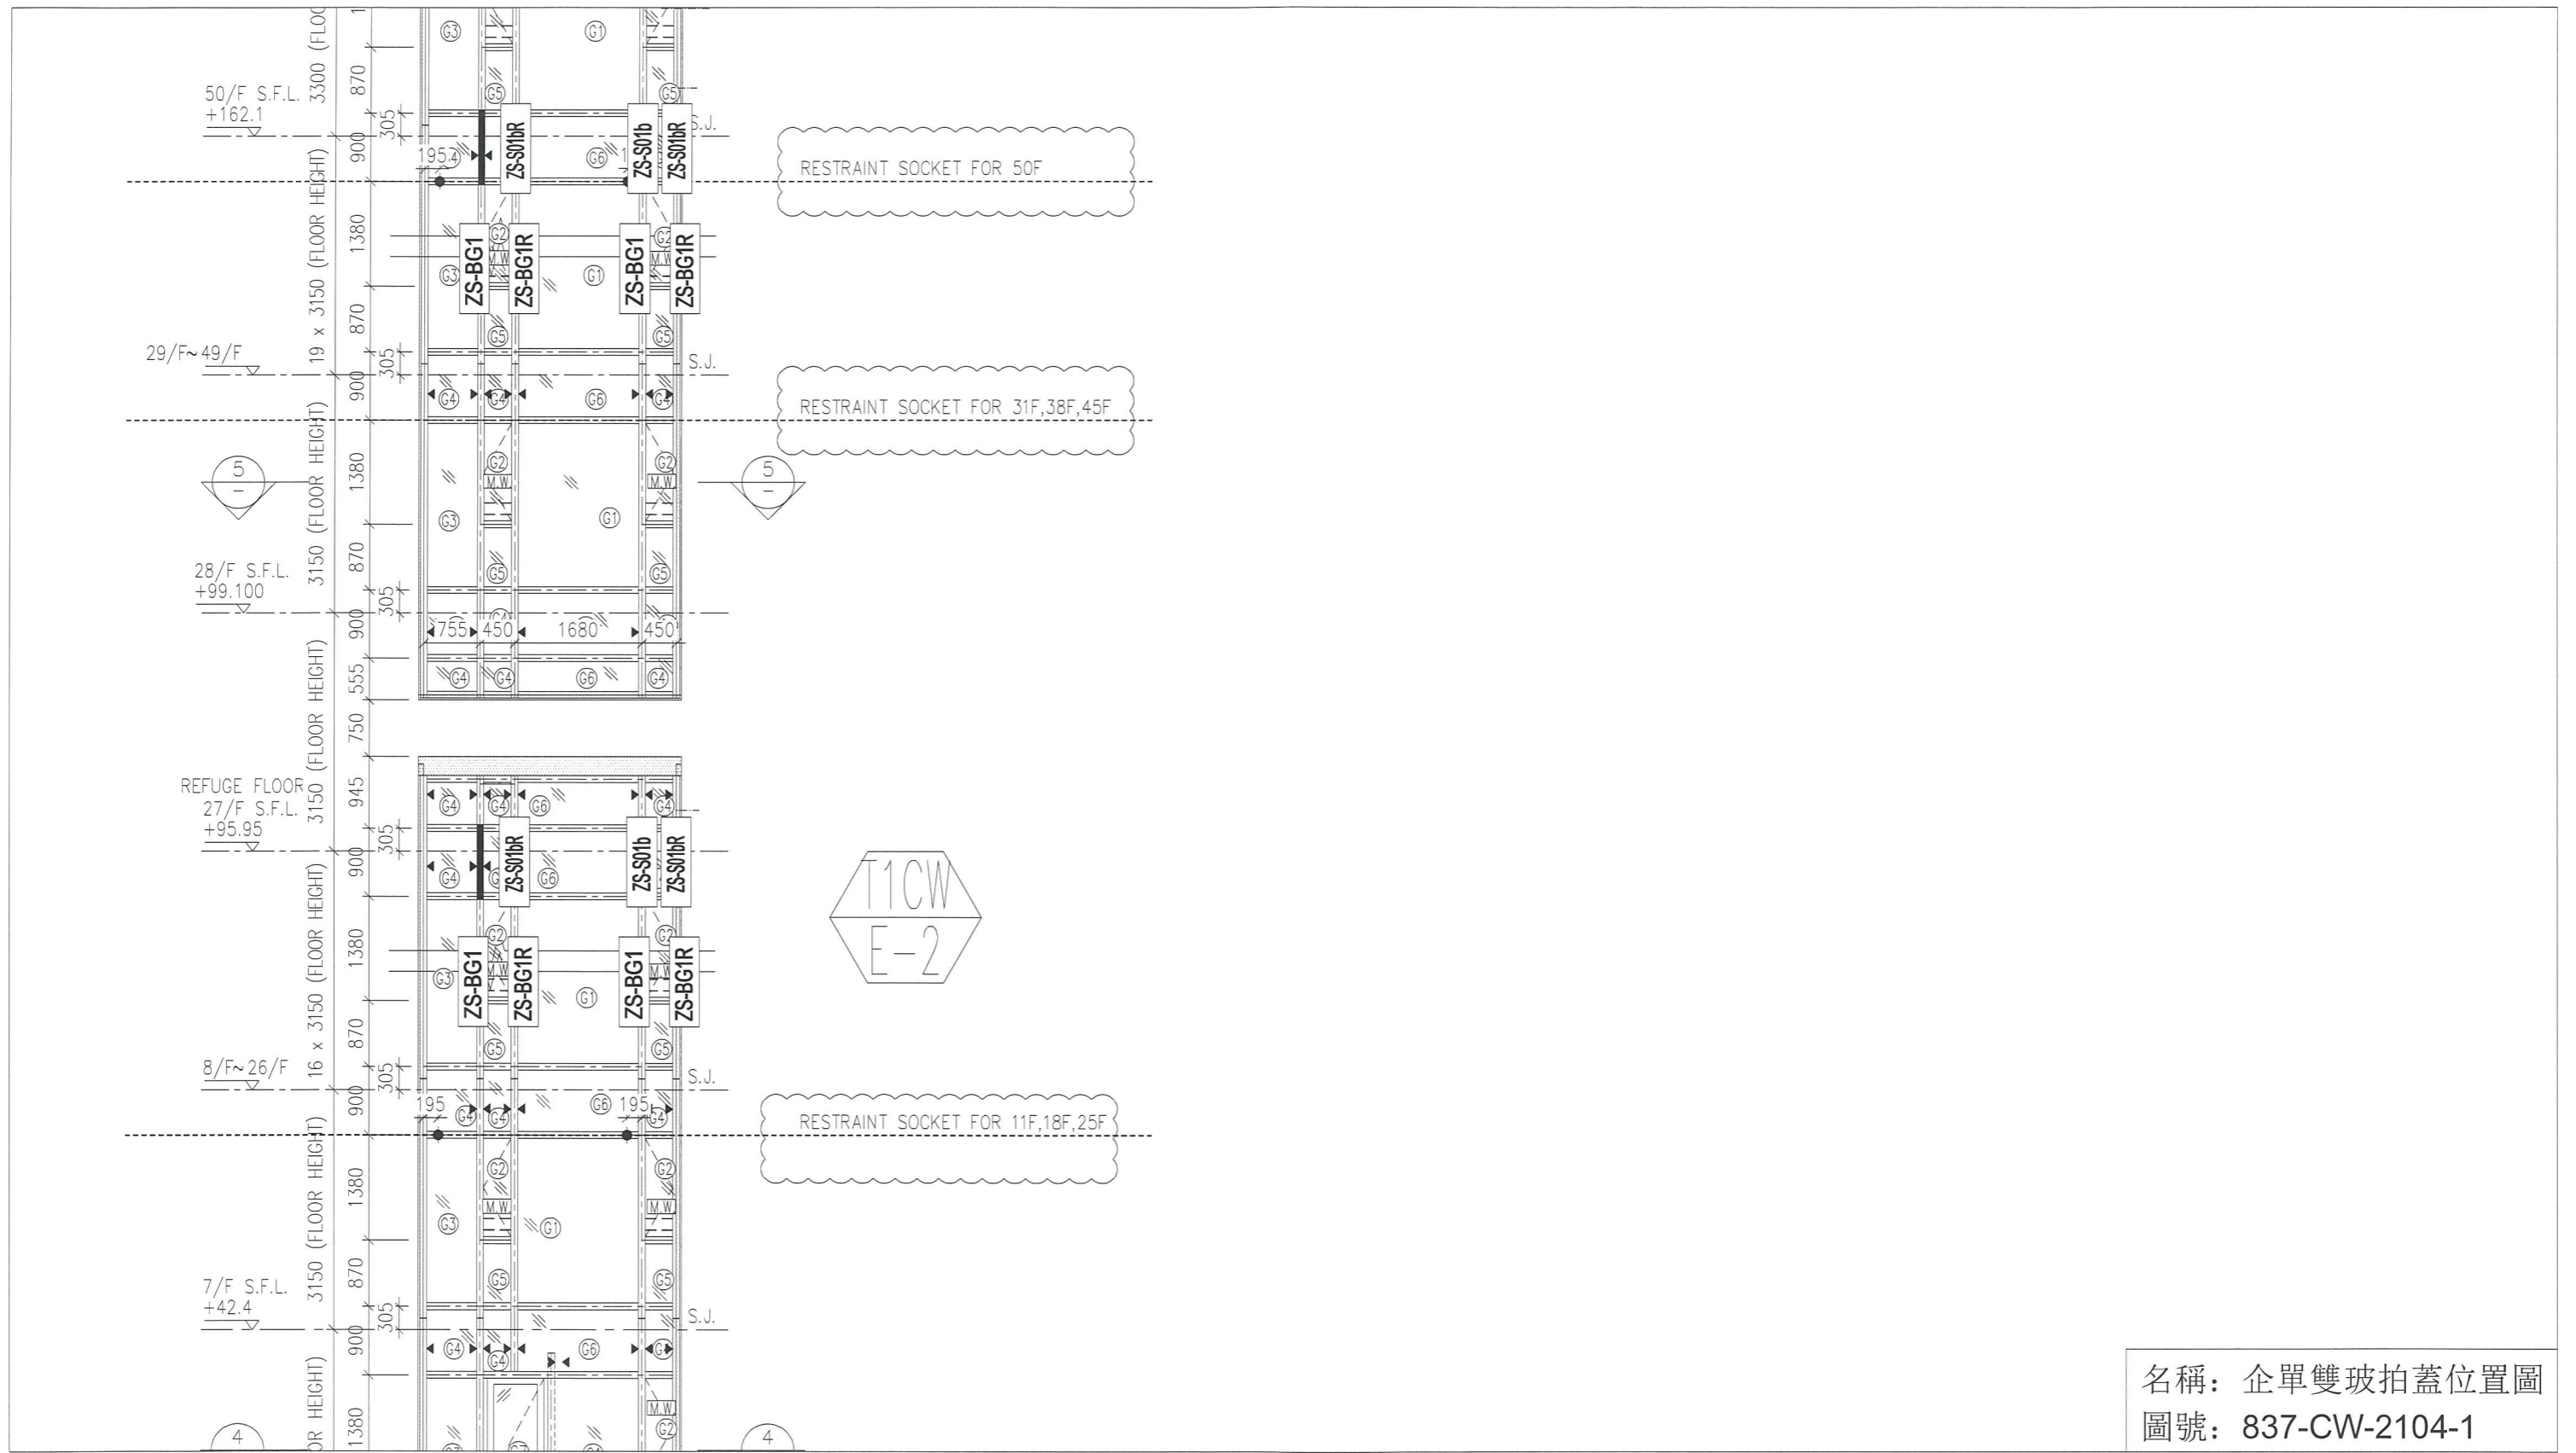


名稱：企單雙玻拍蓋位置圖
圖號：837-CW-2104-1

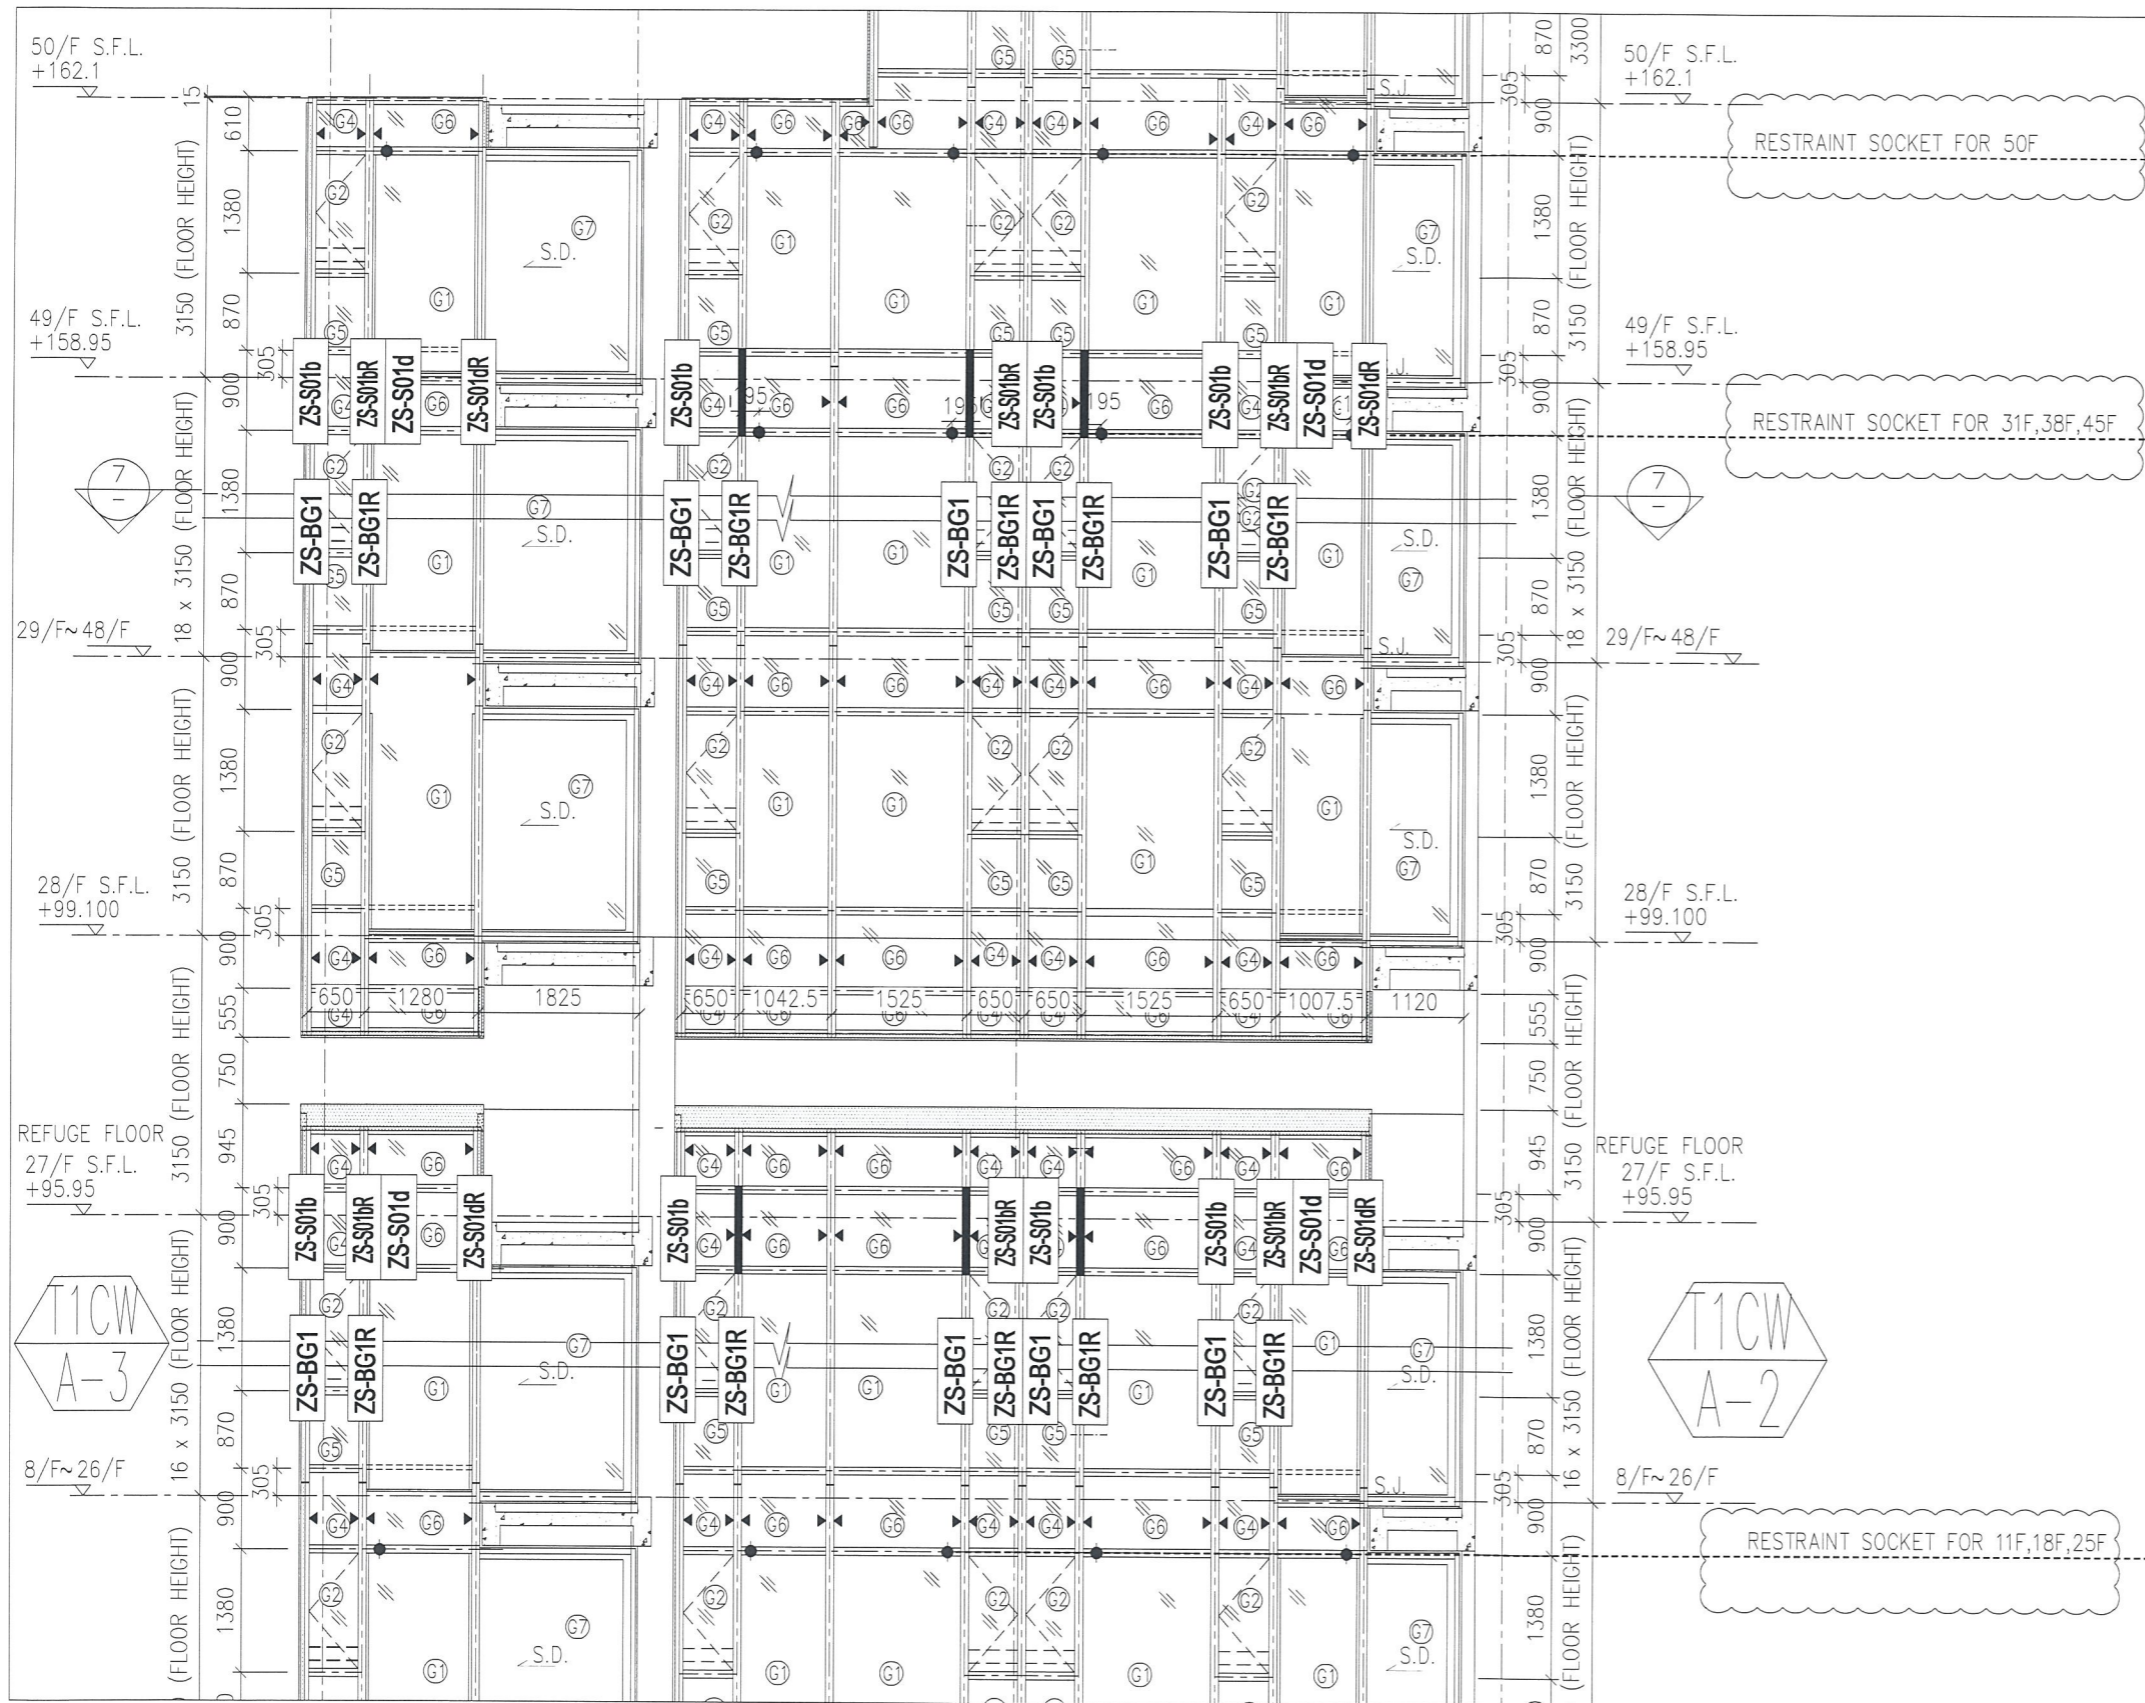


名稱：企單雙玻拍蓋位置圖
圖號：837-CW-2106-1

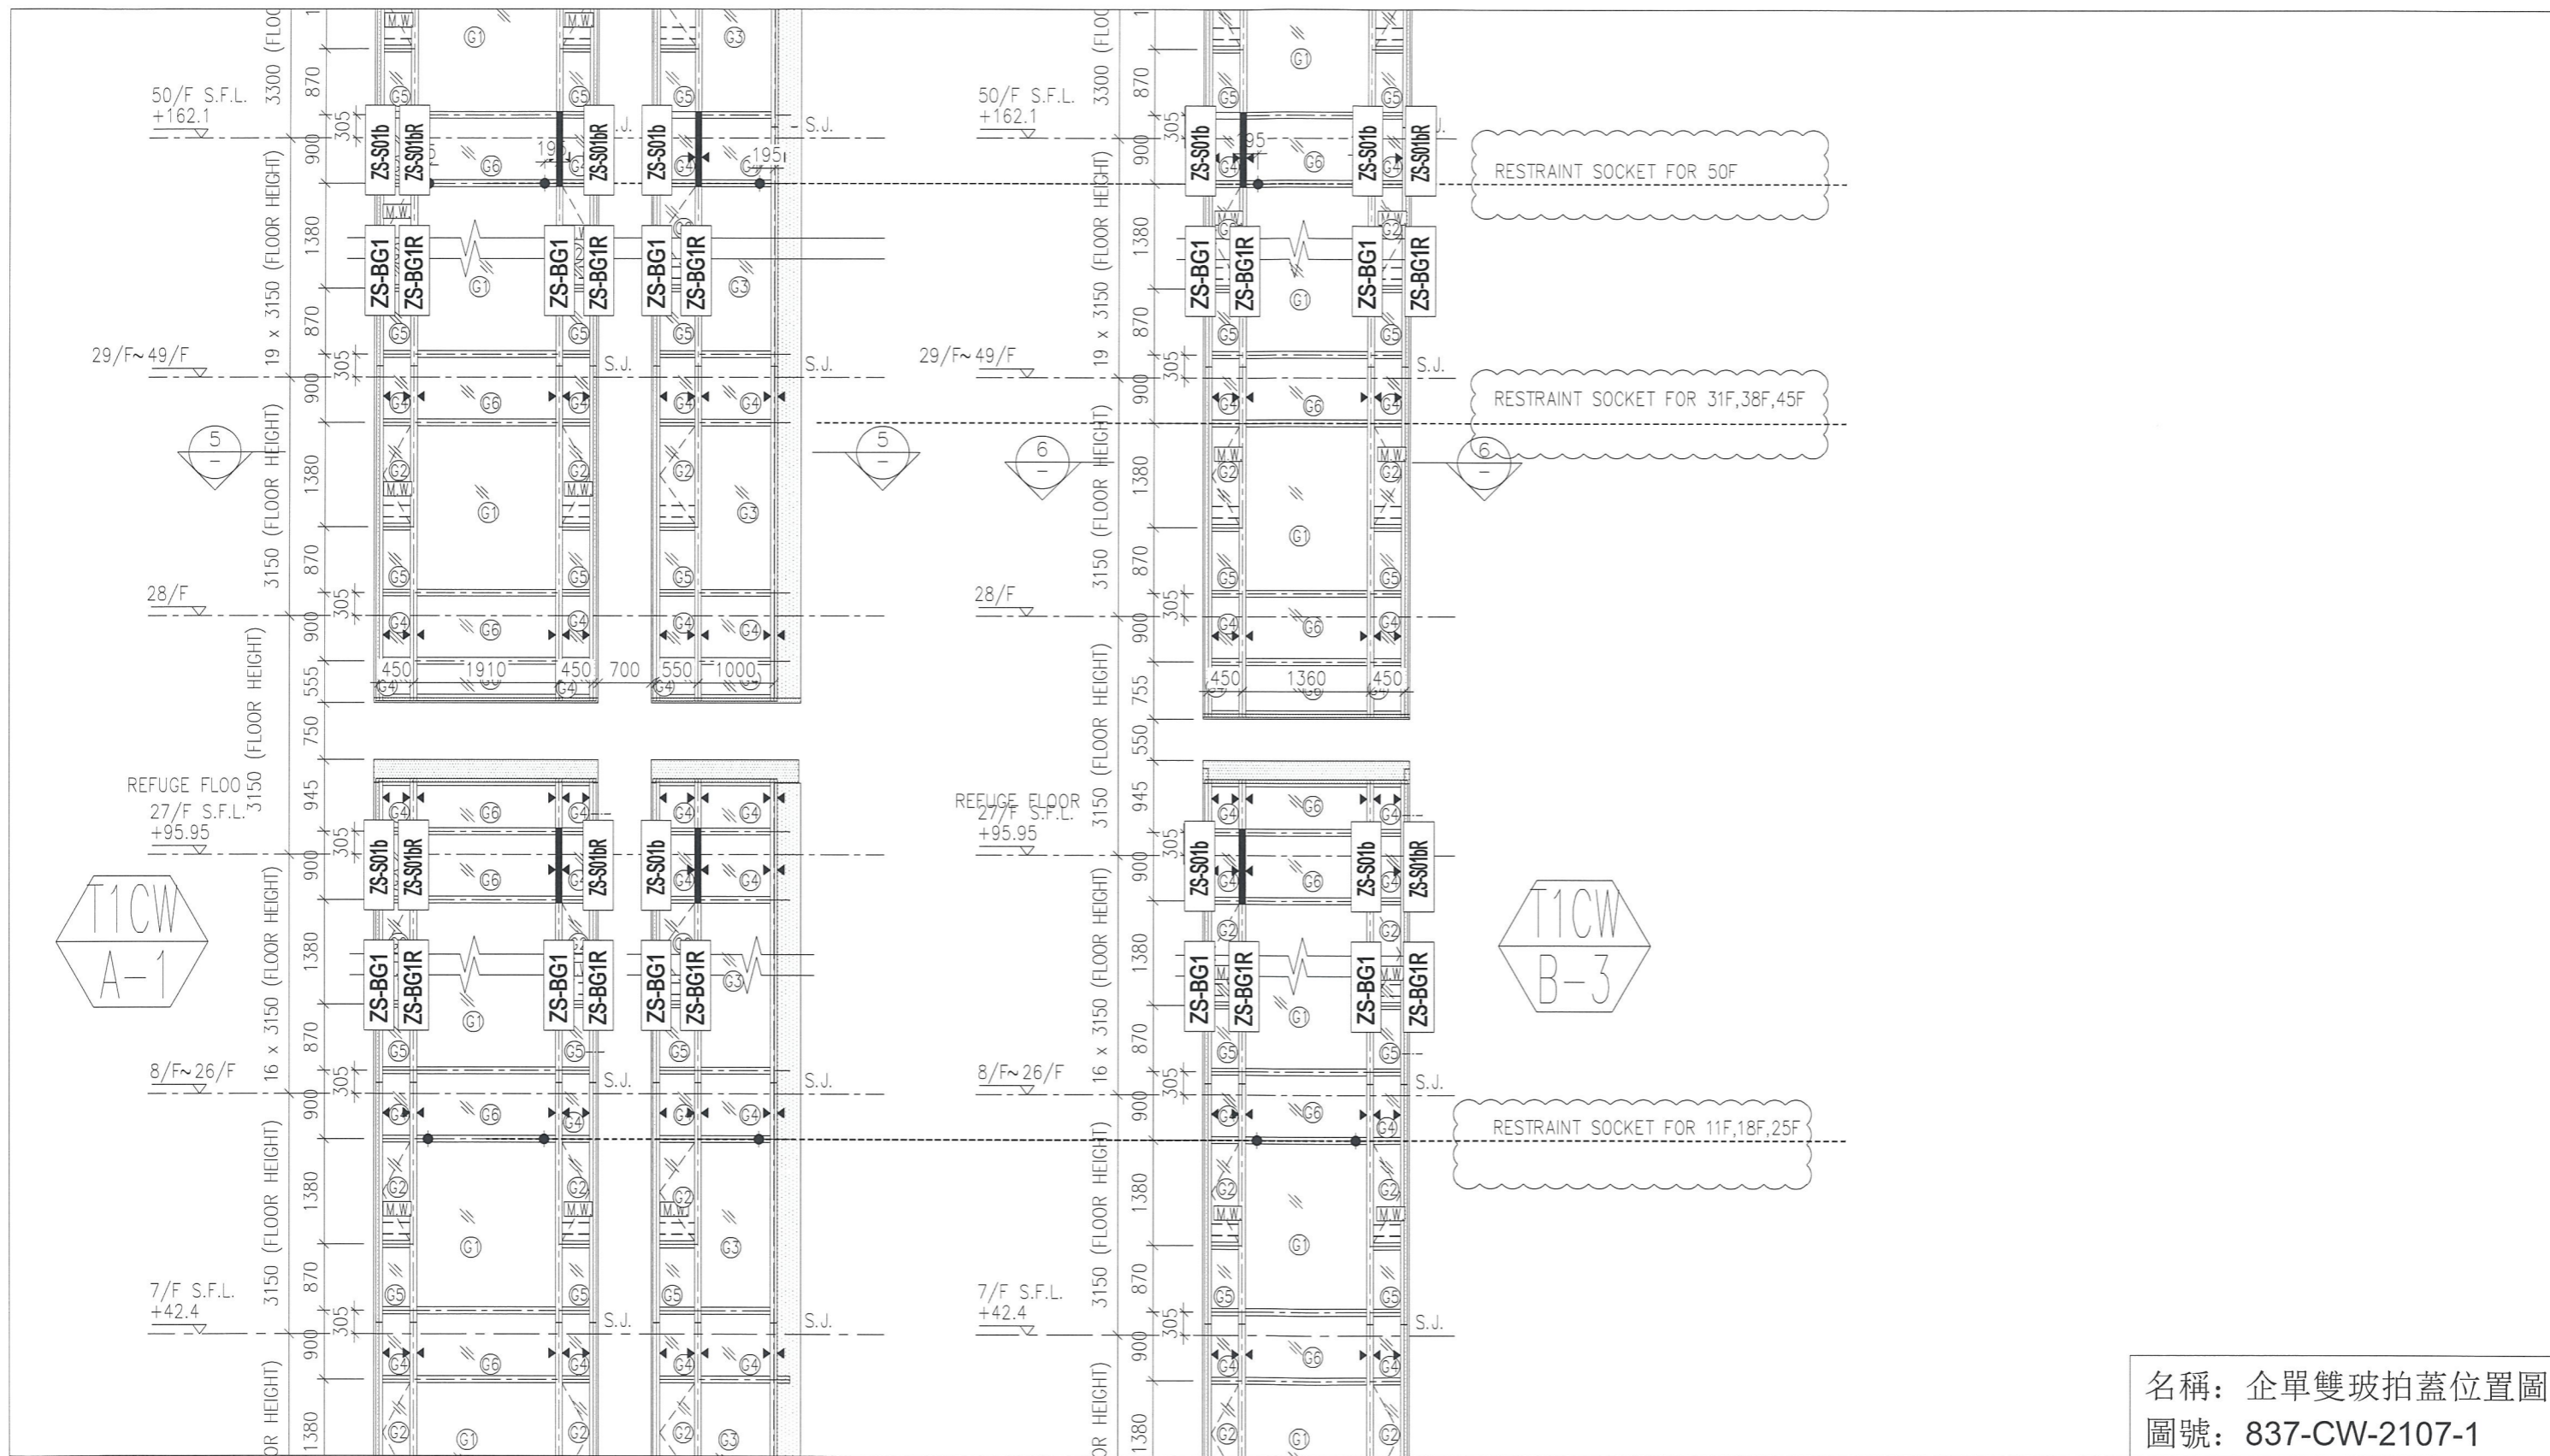


名稱：企單雙玻拍蓋位置圖
圖號：837-CW-2107-1

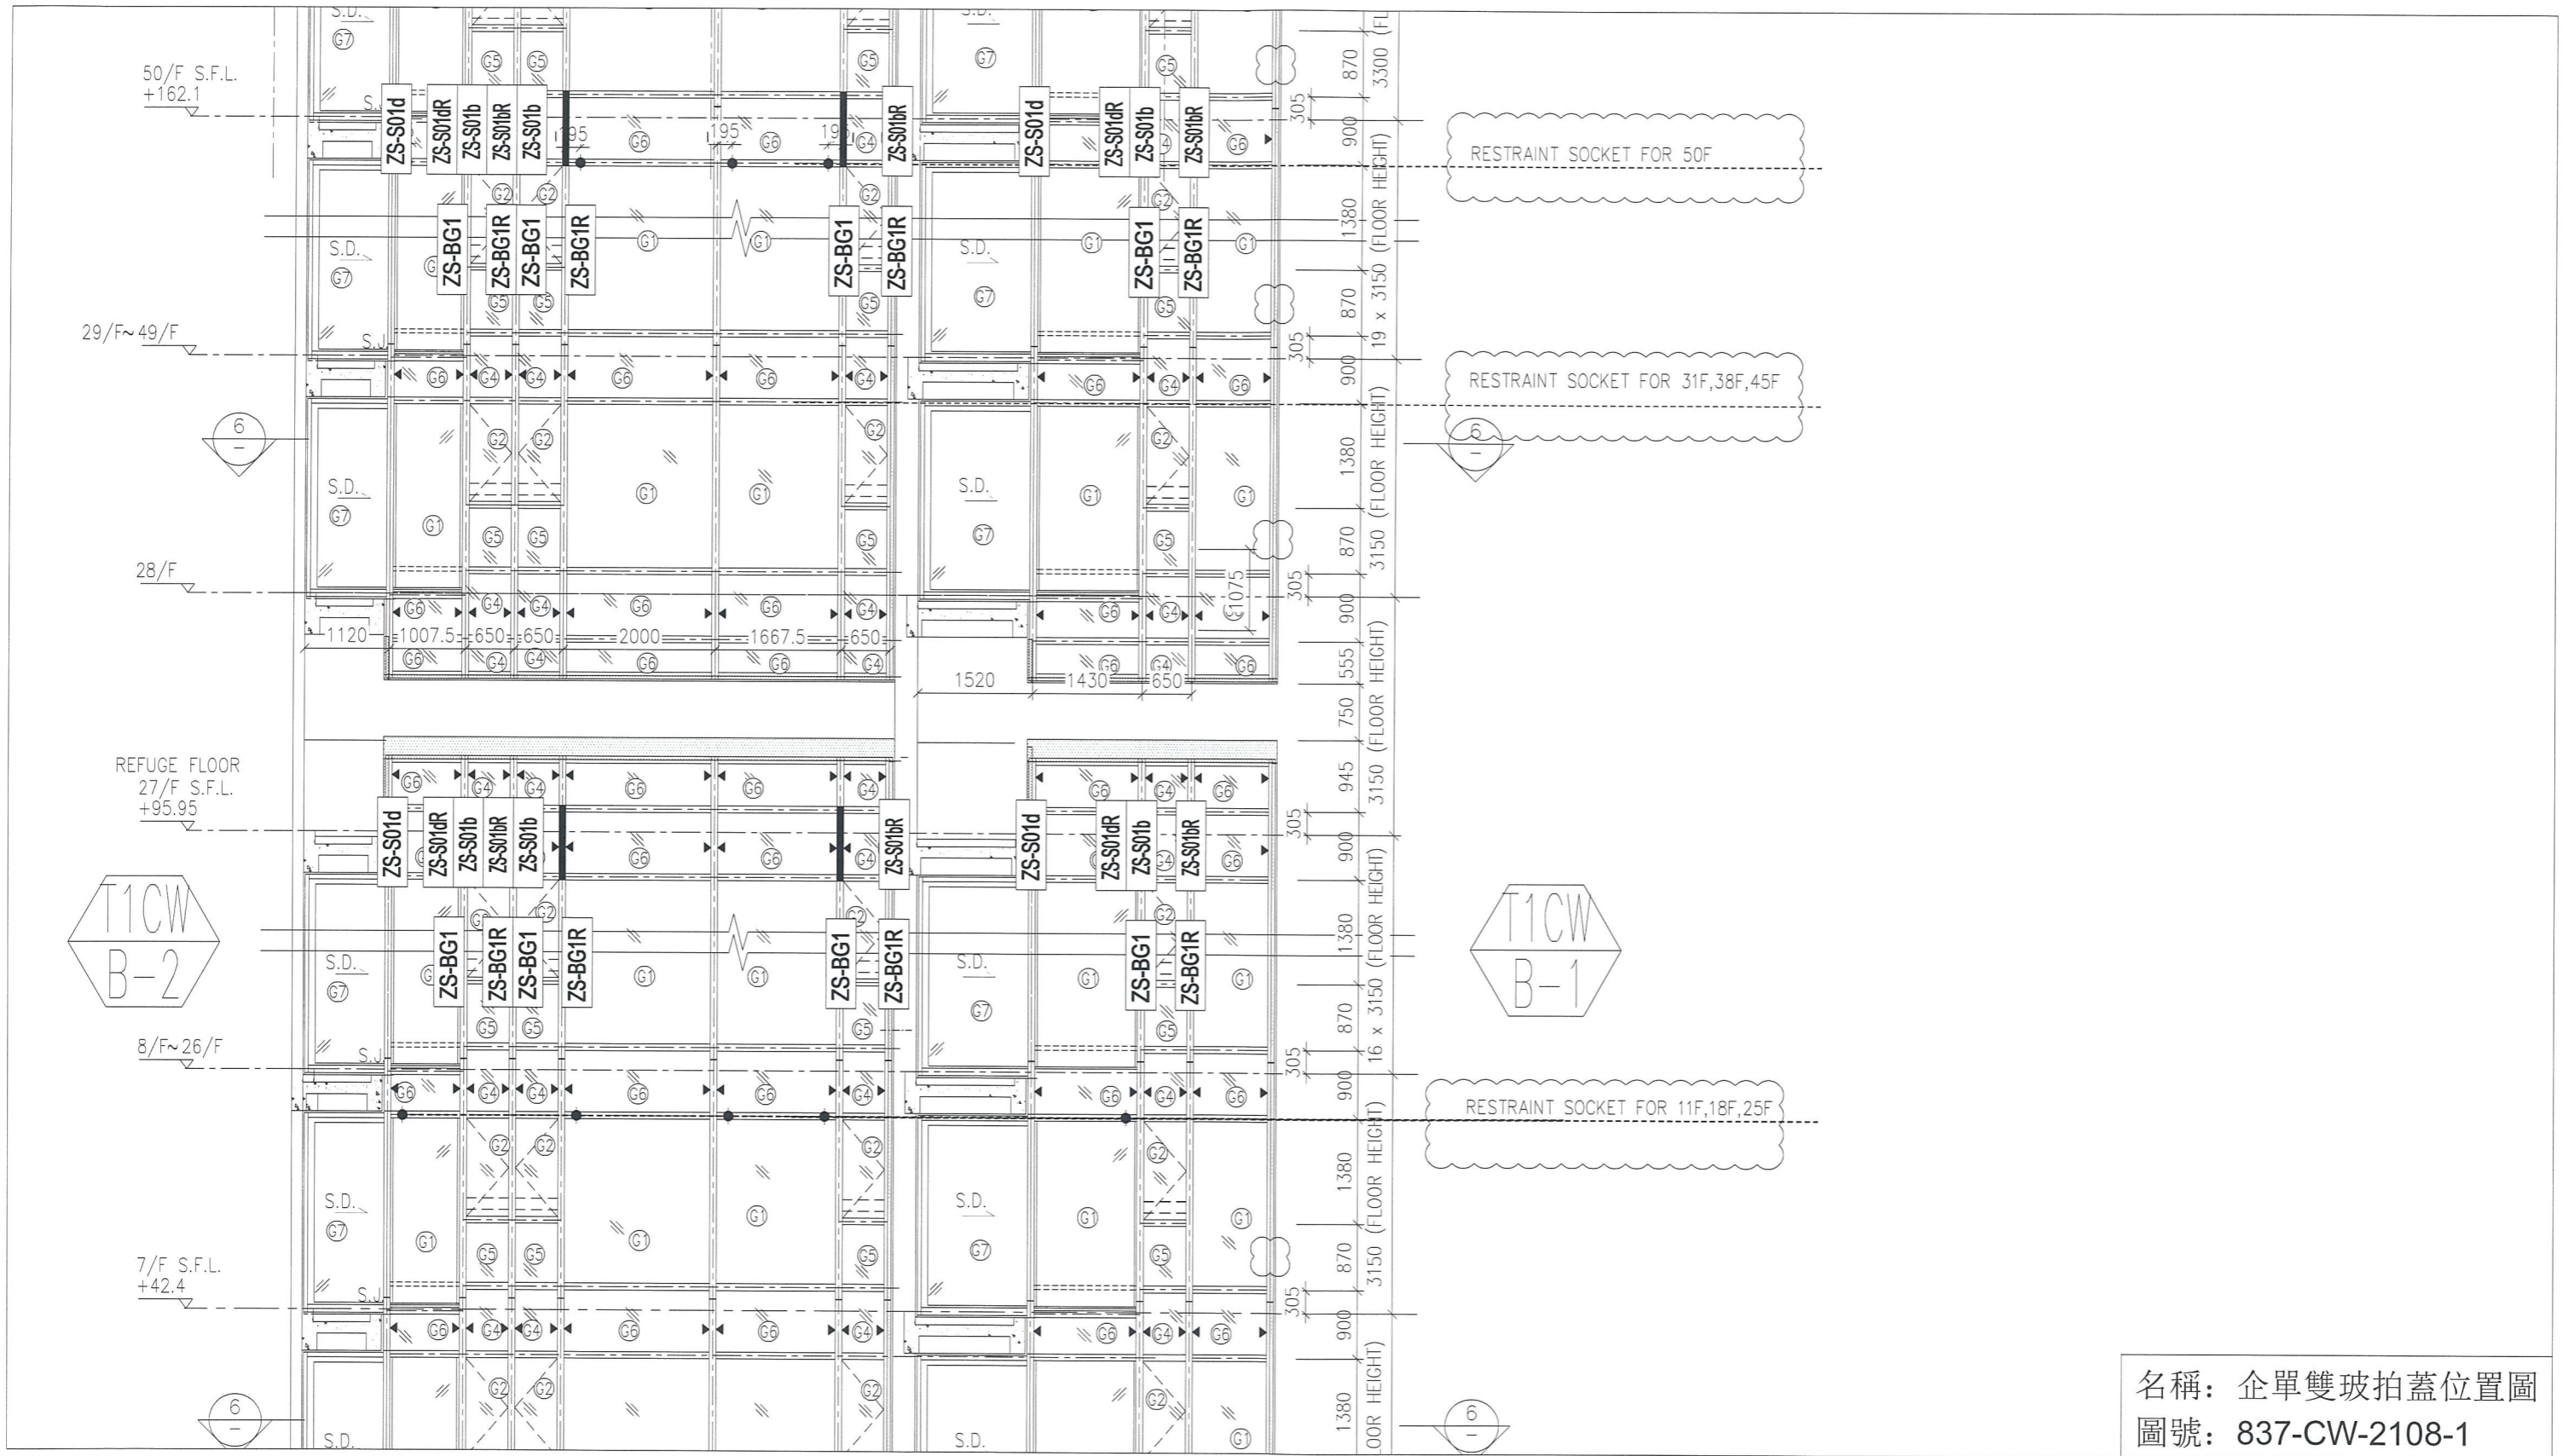


名稱：企單雙玻拍蓋位置圖
圖號：837-CW-2108-1

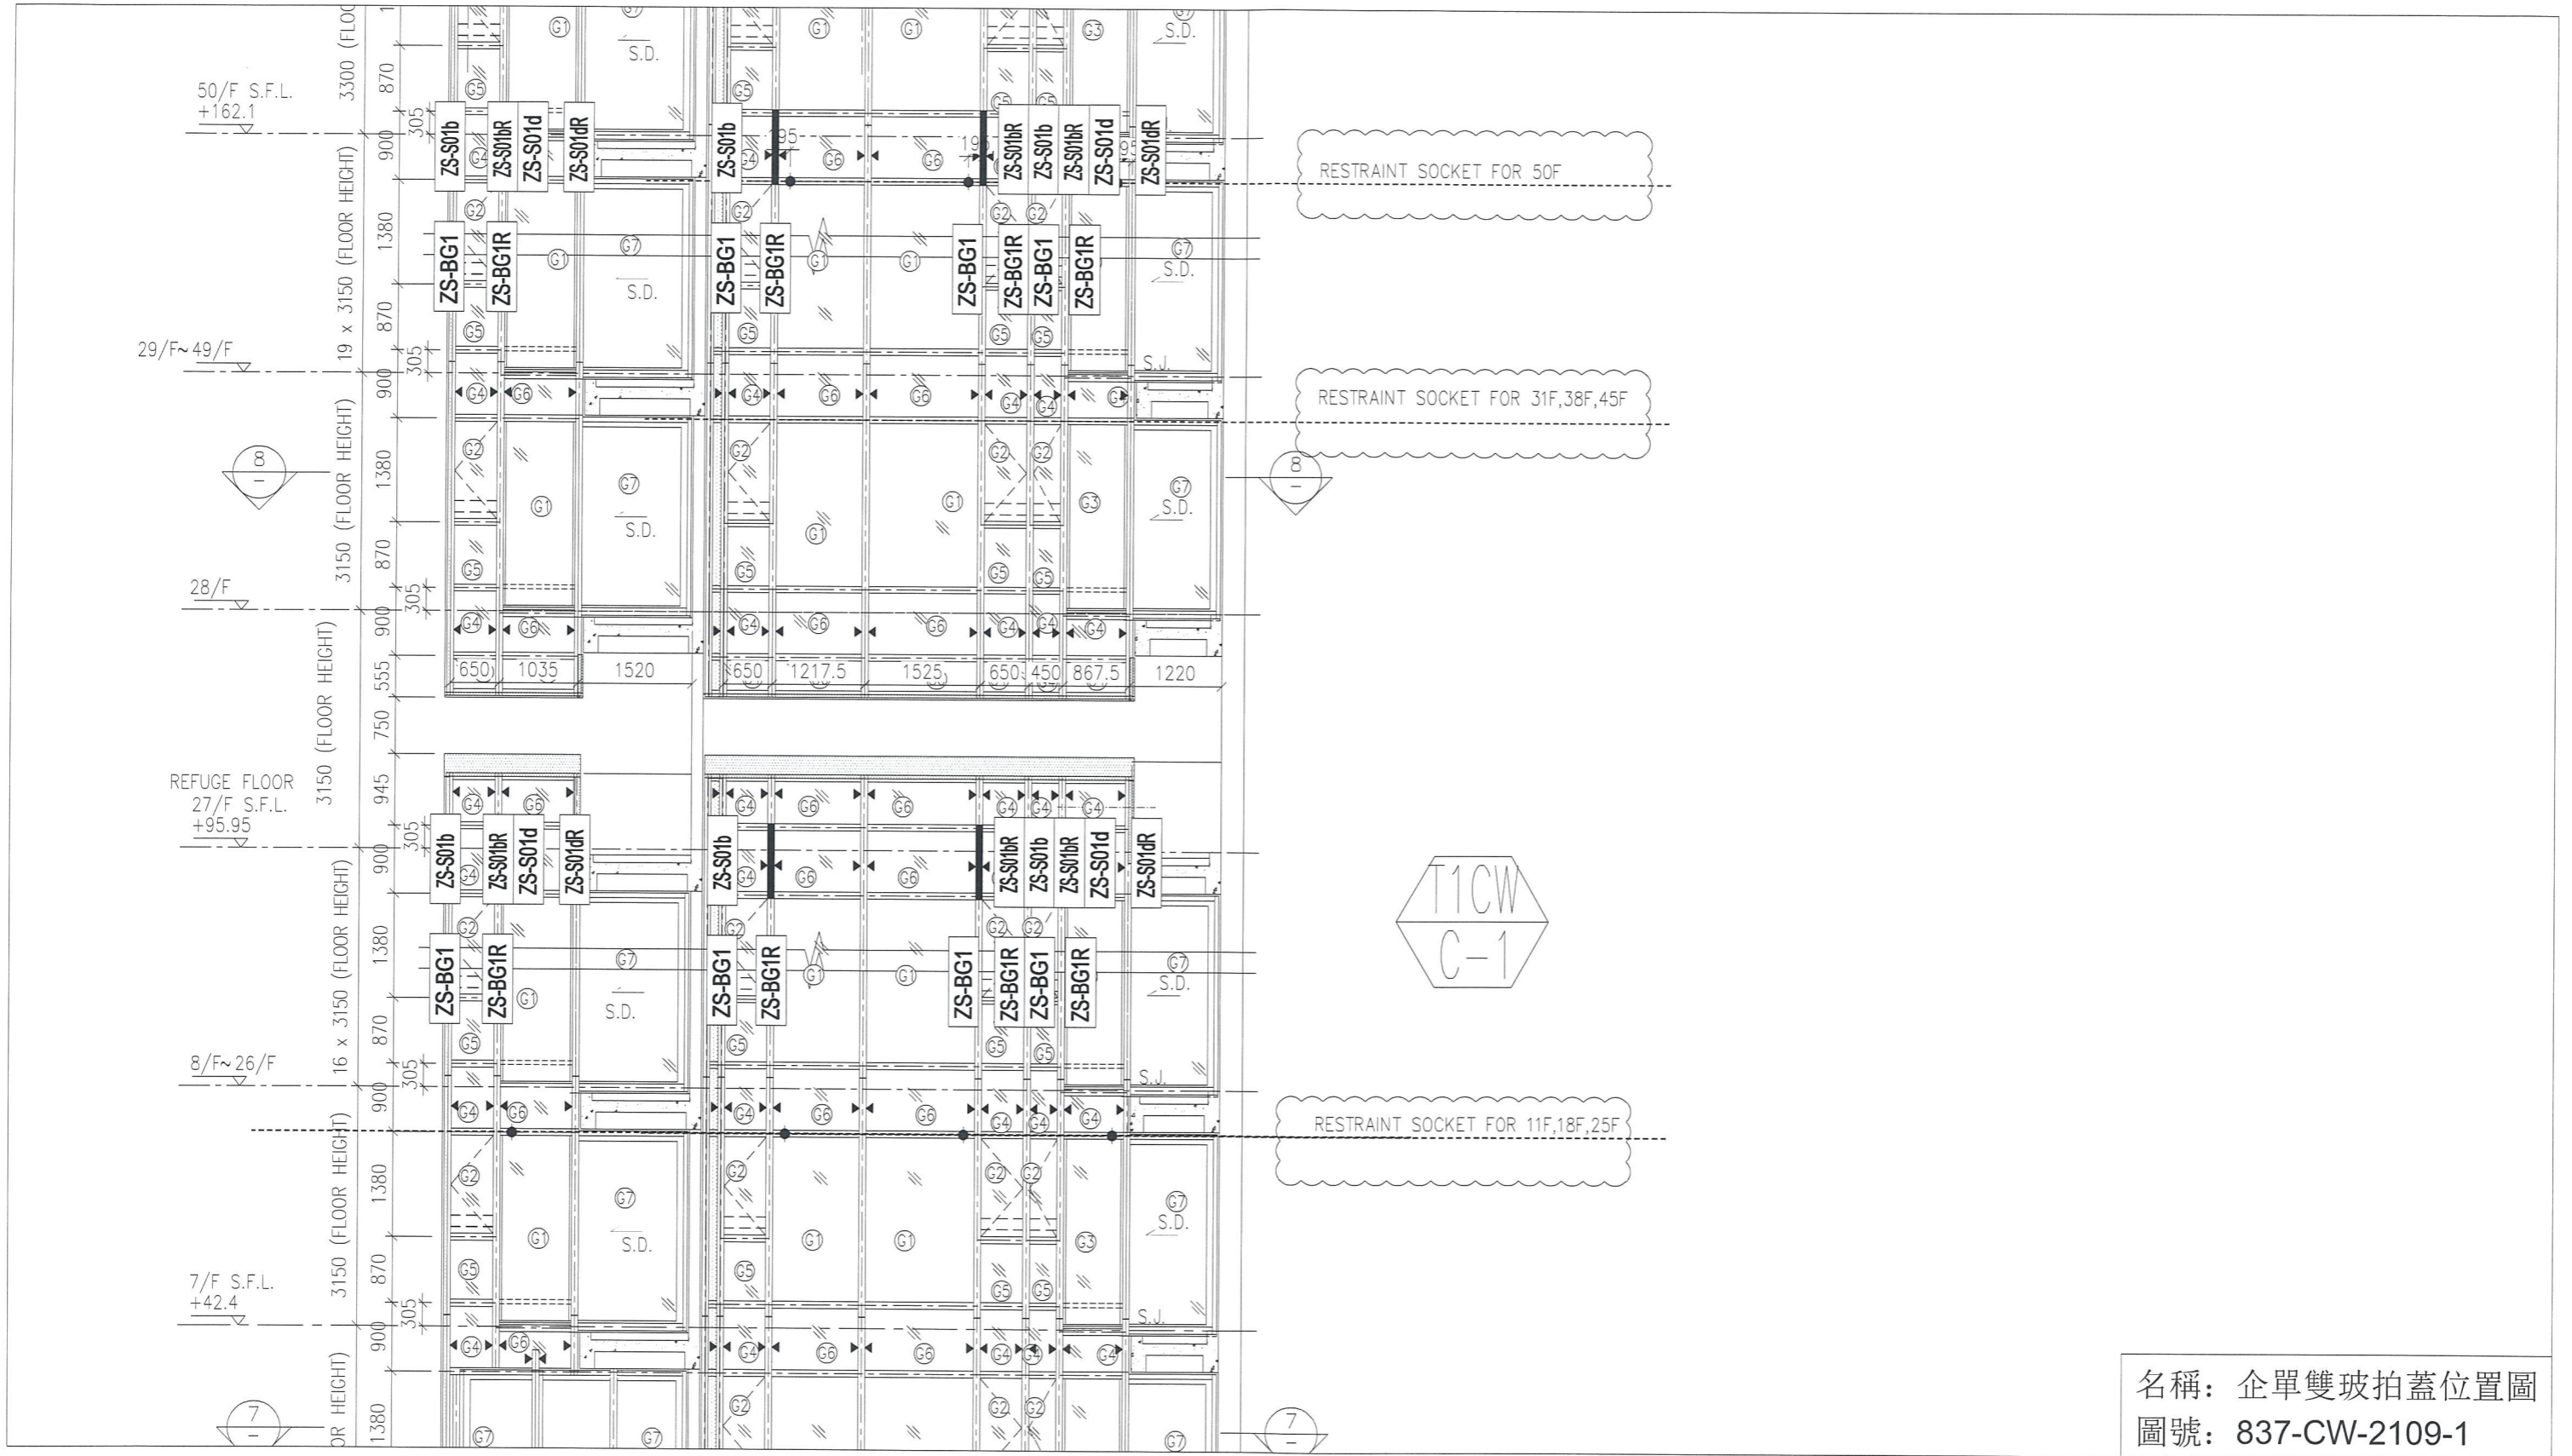

名稱：企單雙玻拍蓋位置圖
圖號：837-CW-2109-1

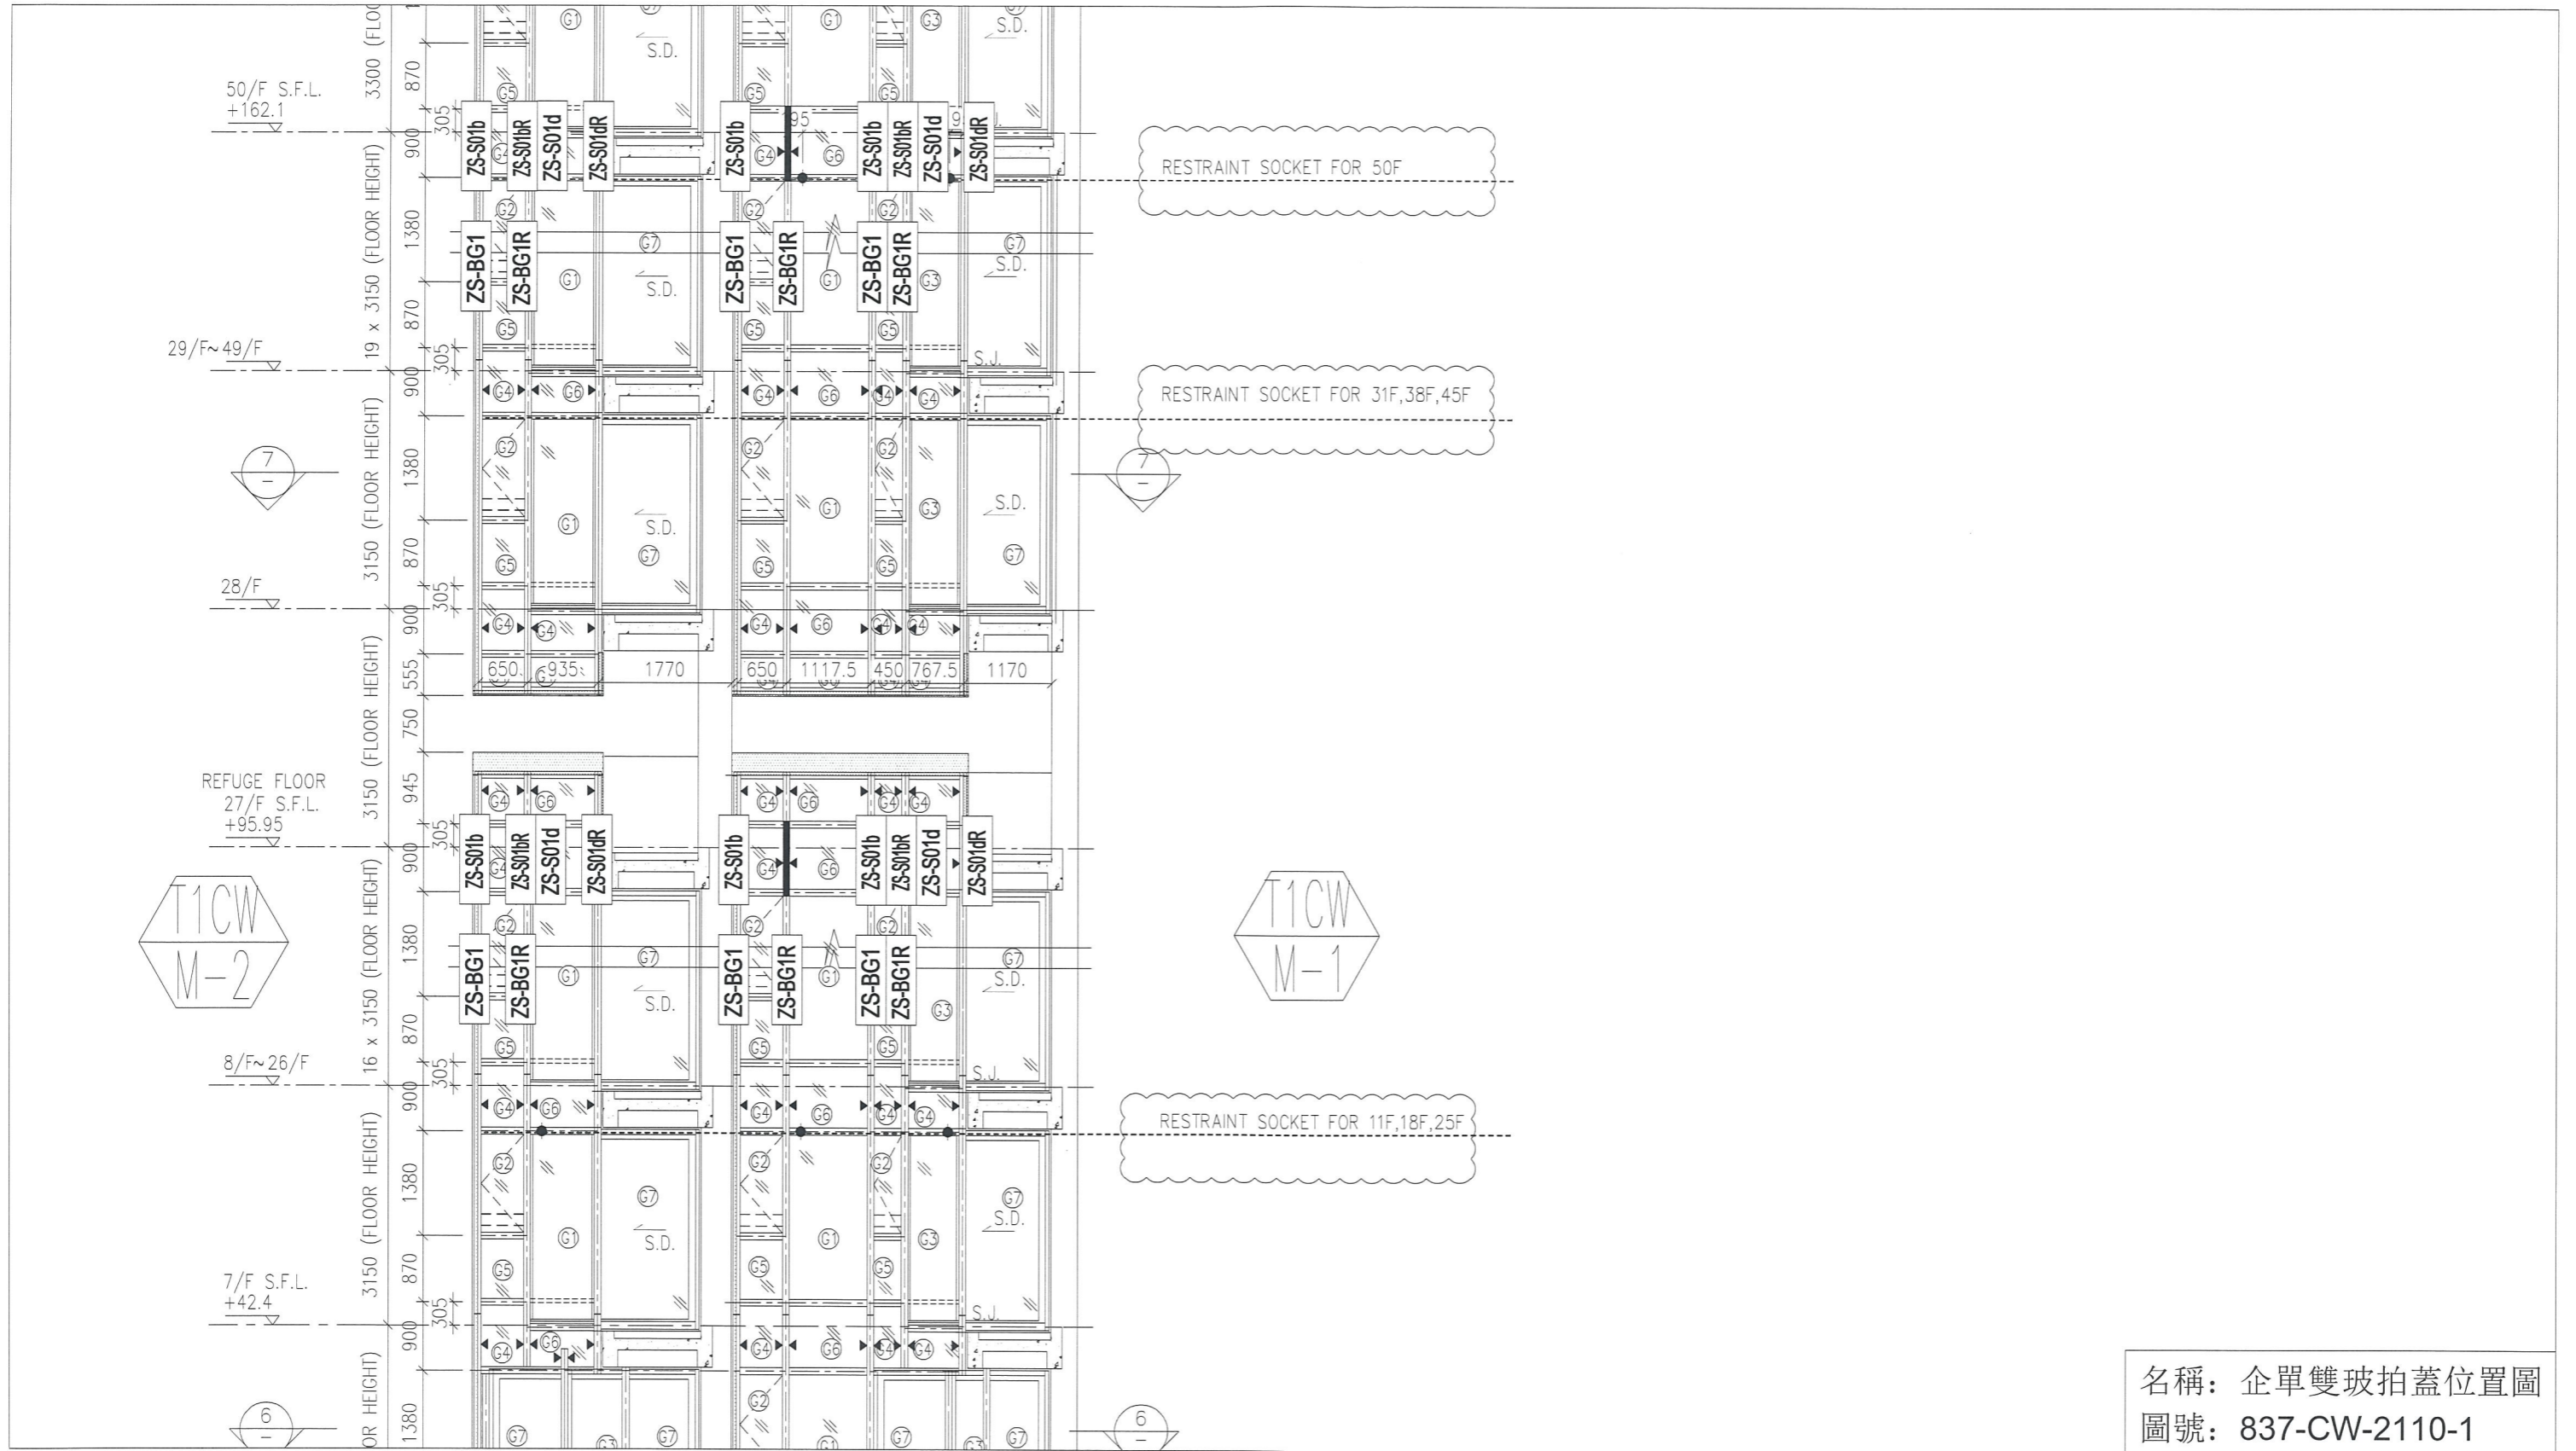


名稱：企單雙玻拍蓋位置圖
圖號：837-CW-2110-1

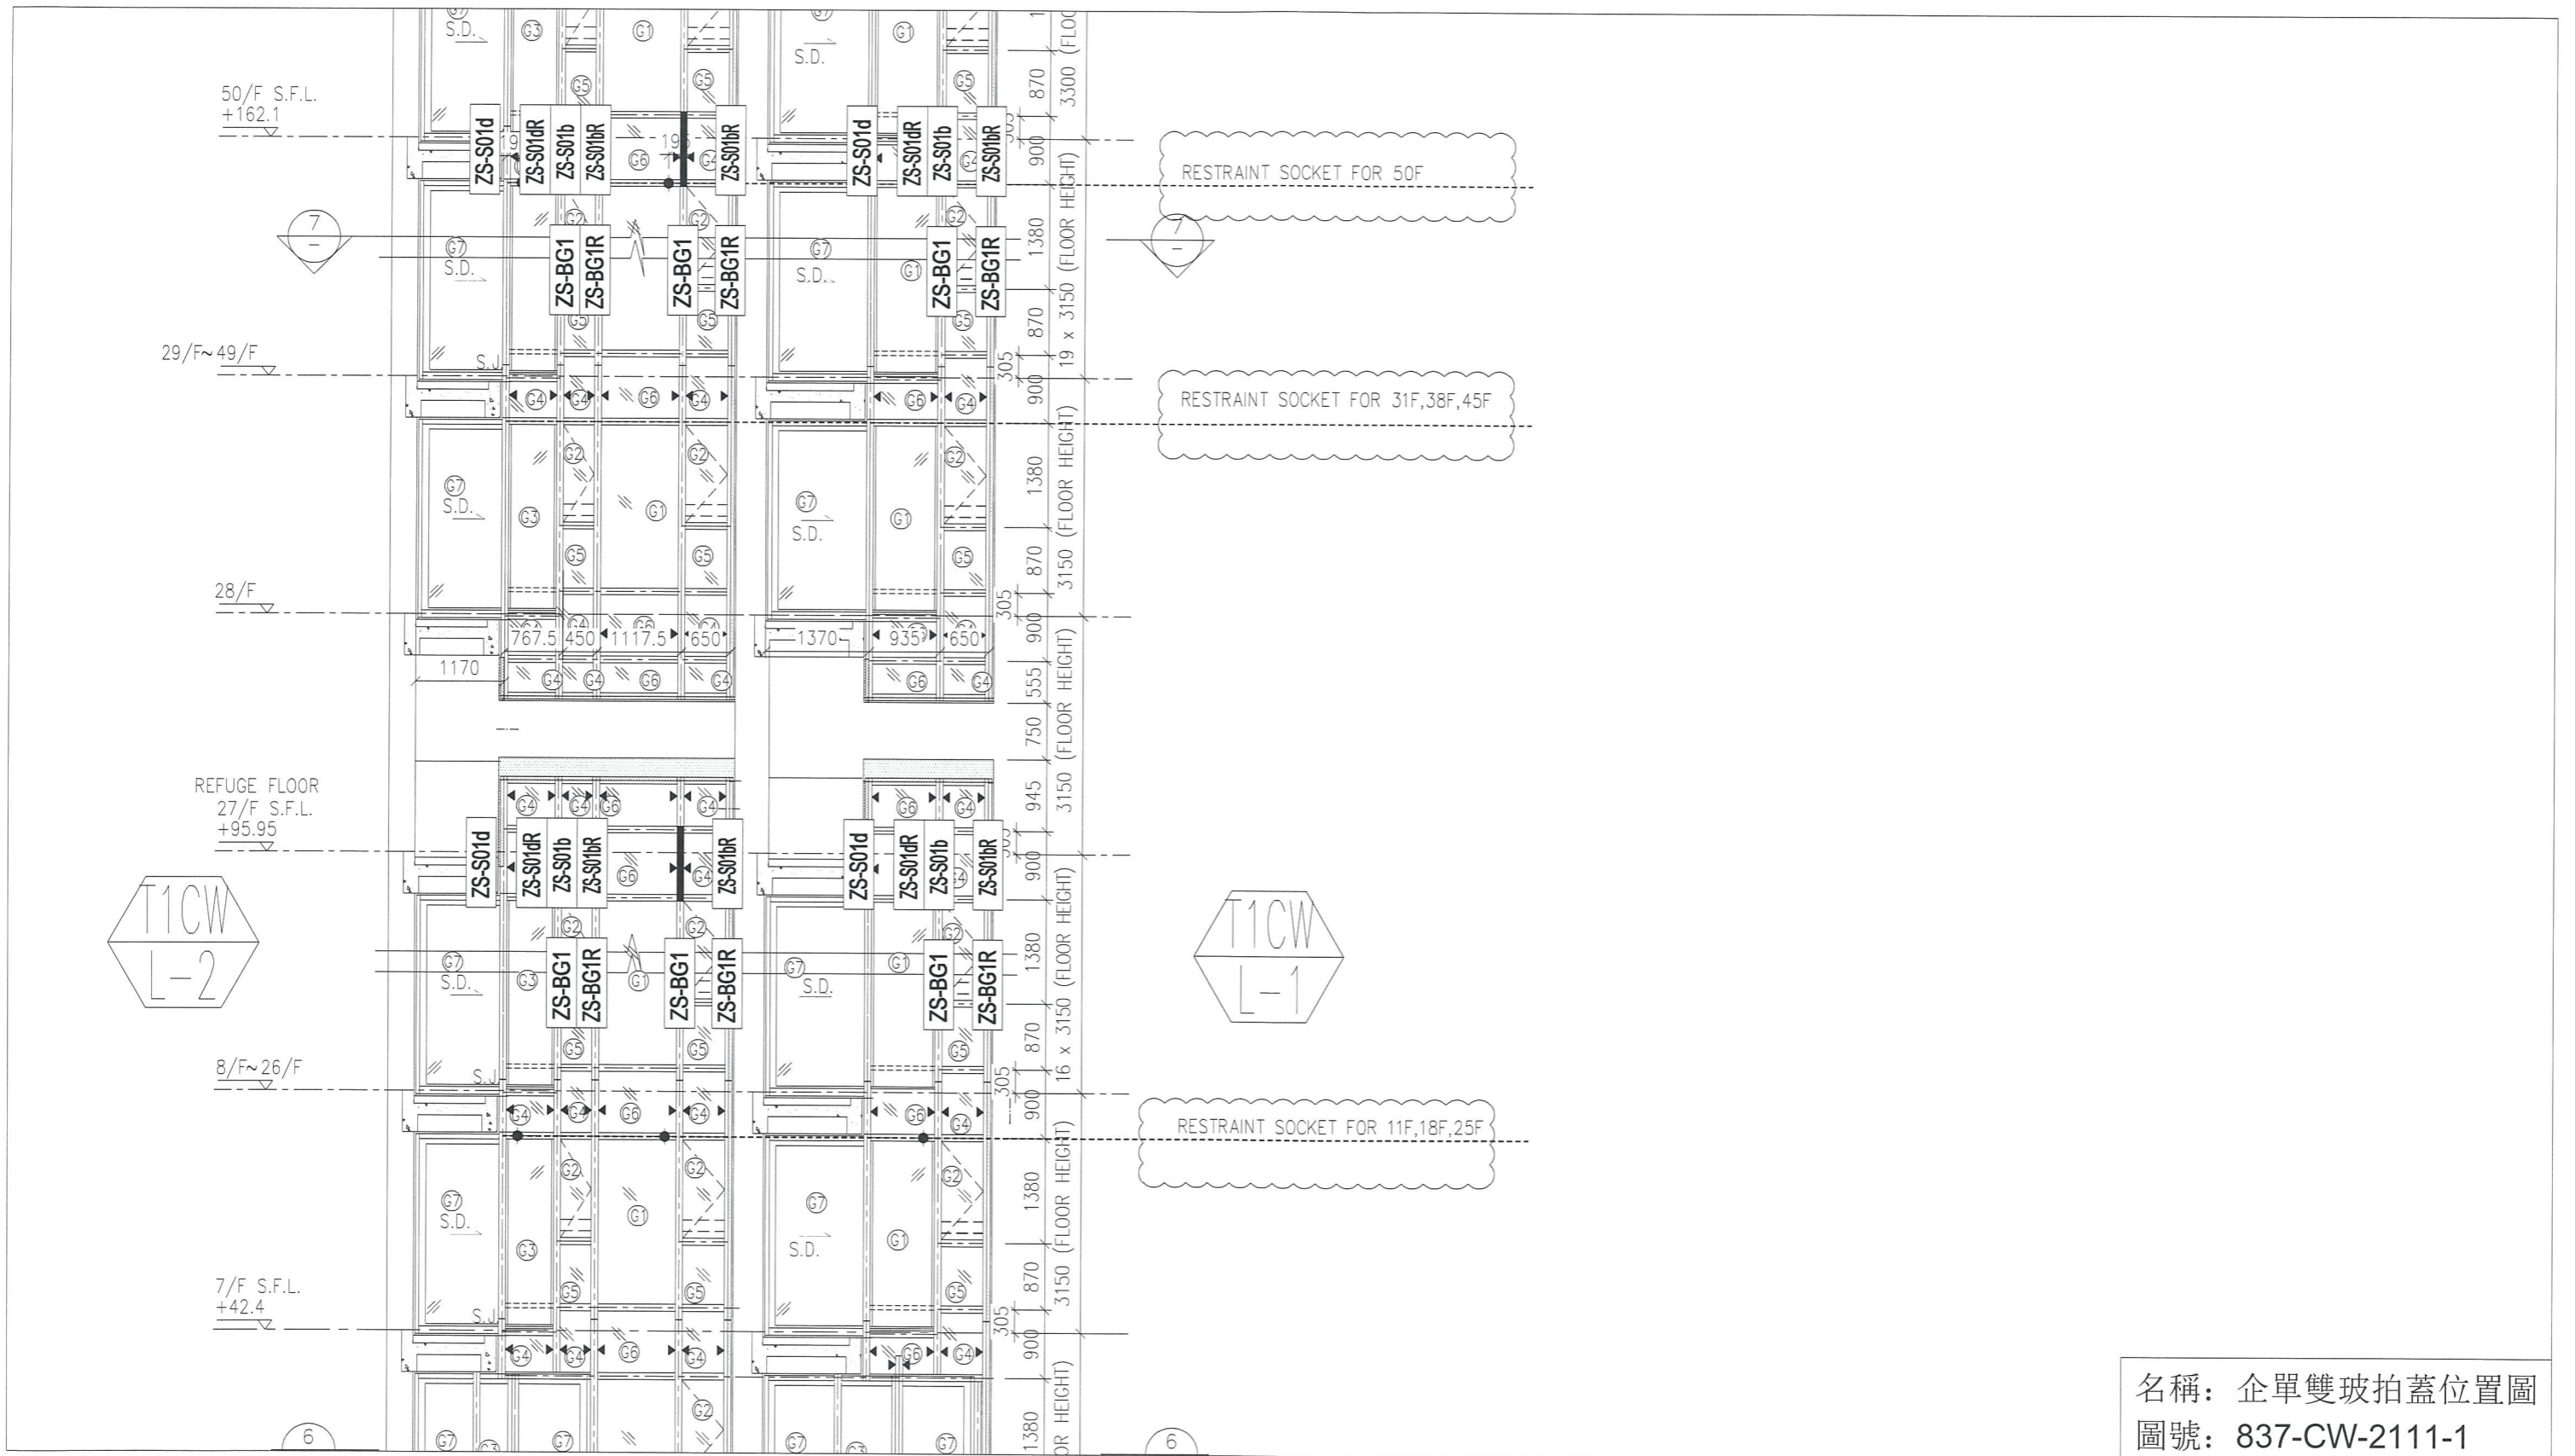


名稱：企單雙玻拍蓋位置圖
圖號：837-CW-2111-1



名稱：企單雙玻拍蓋位置圖
圖號：837-CW-2112-1

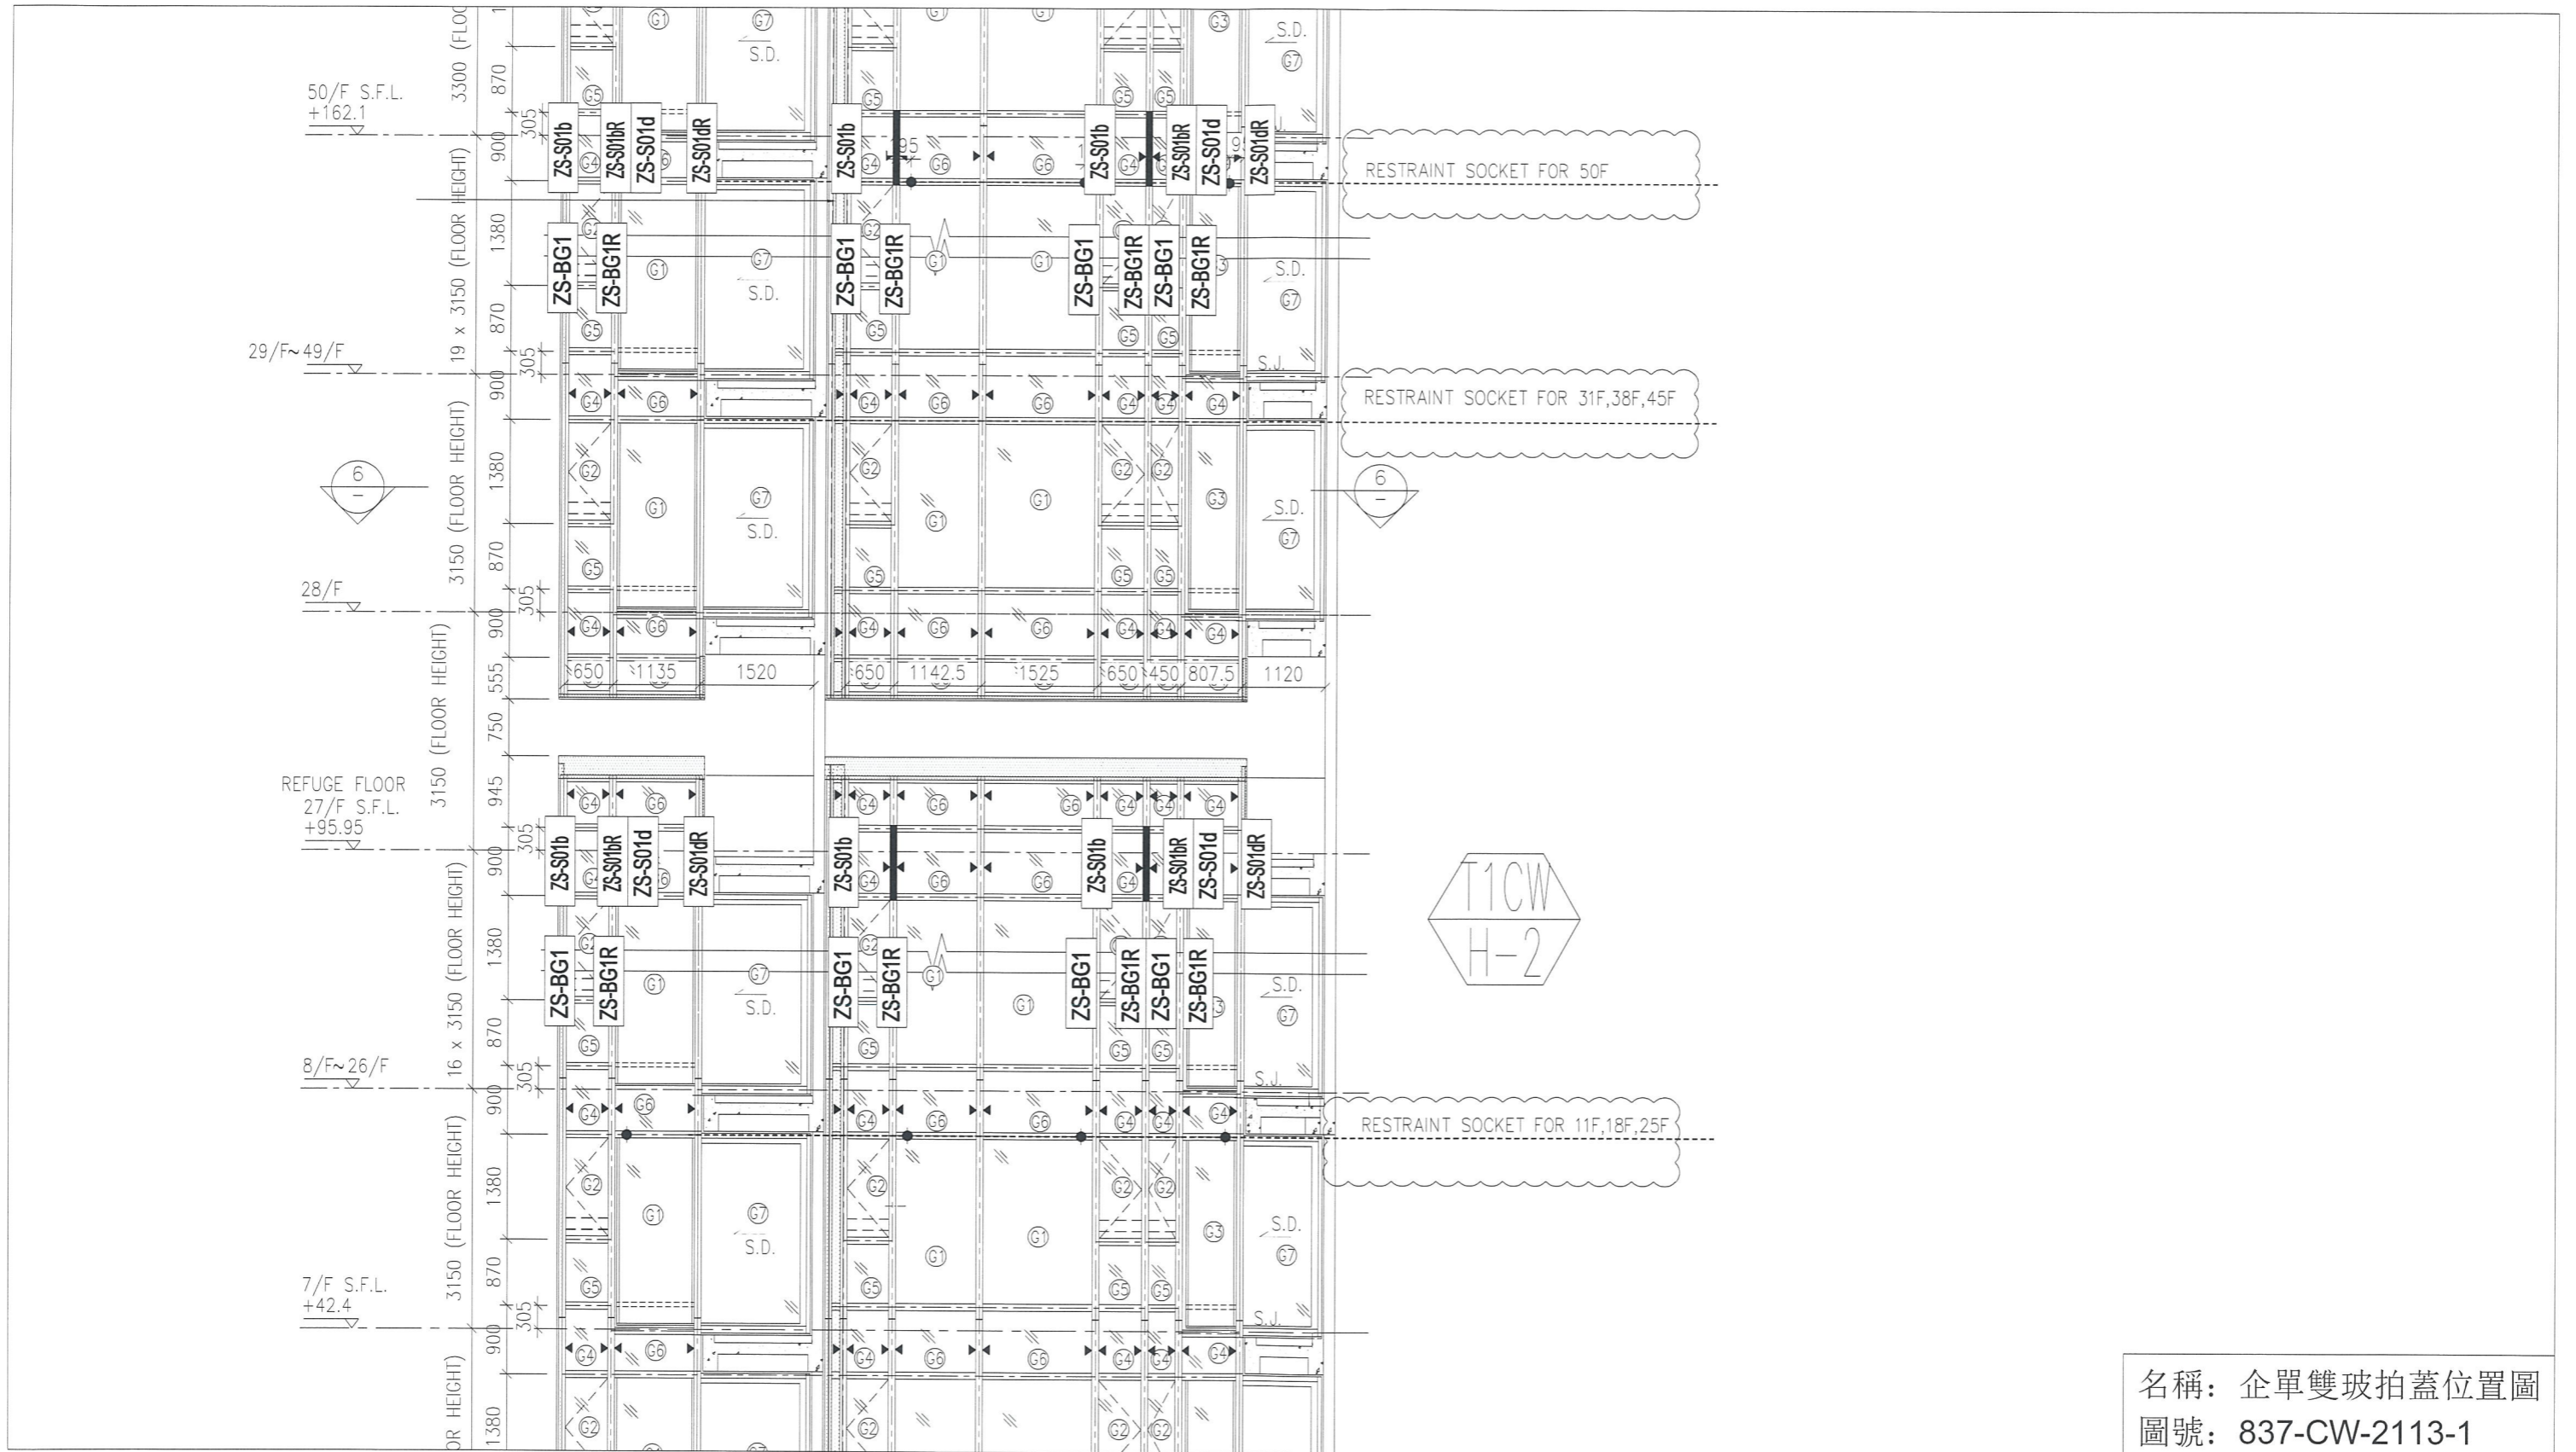


名稱：企單雙玻拍蓋位置圖
圖號：837-CW-2113-1

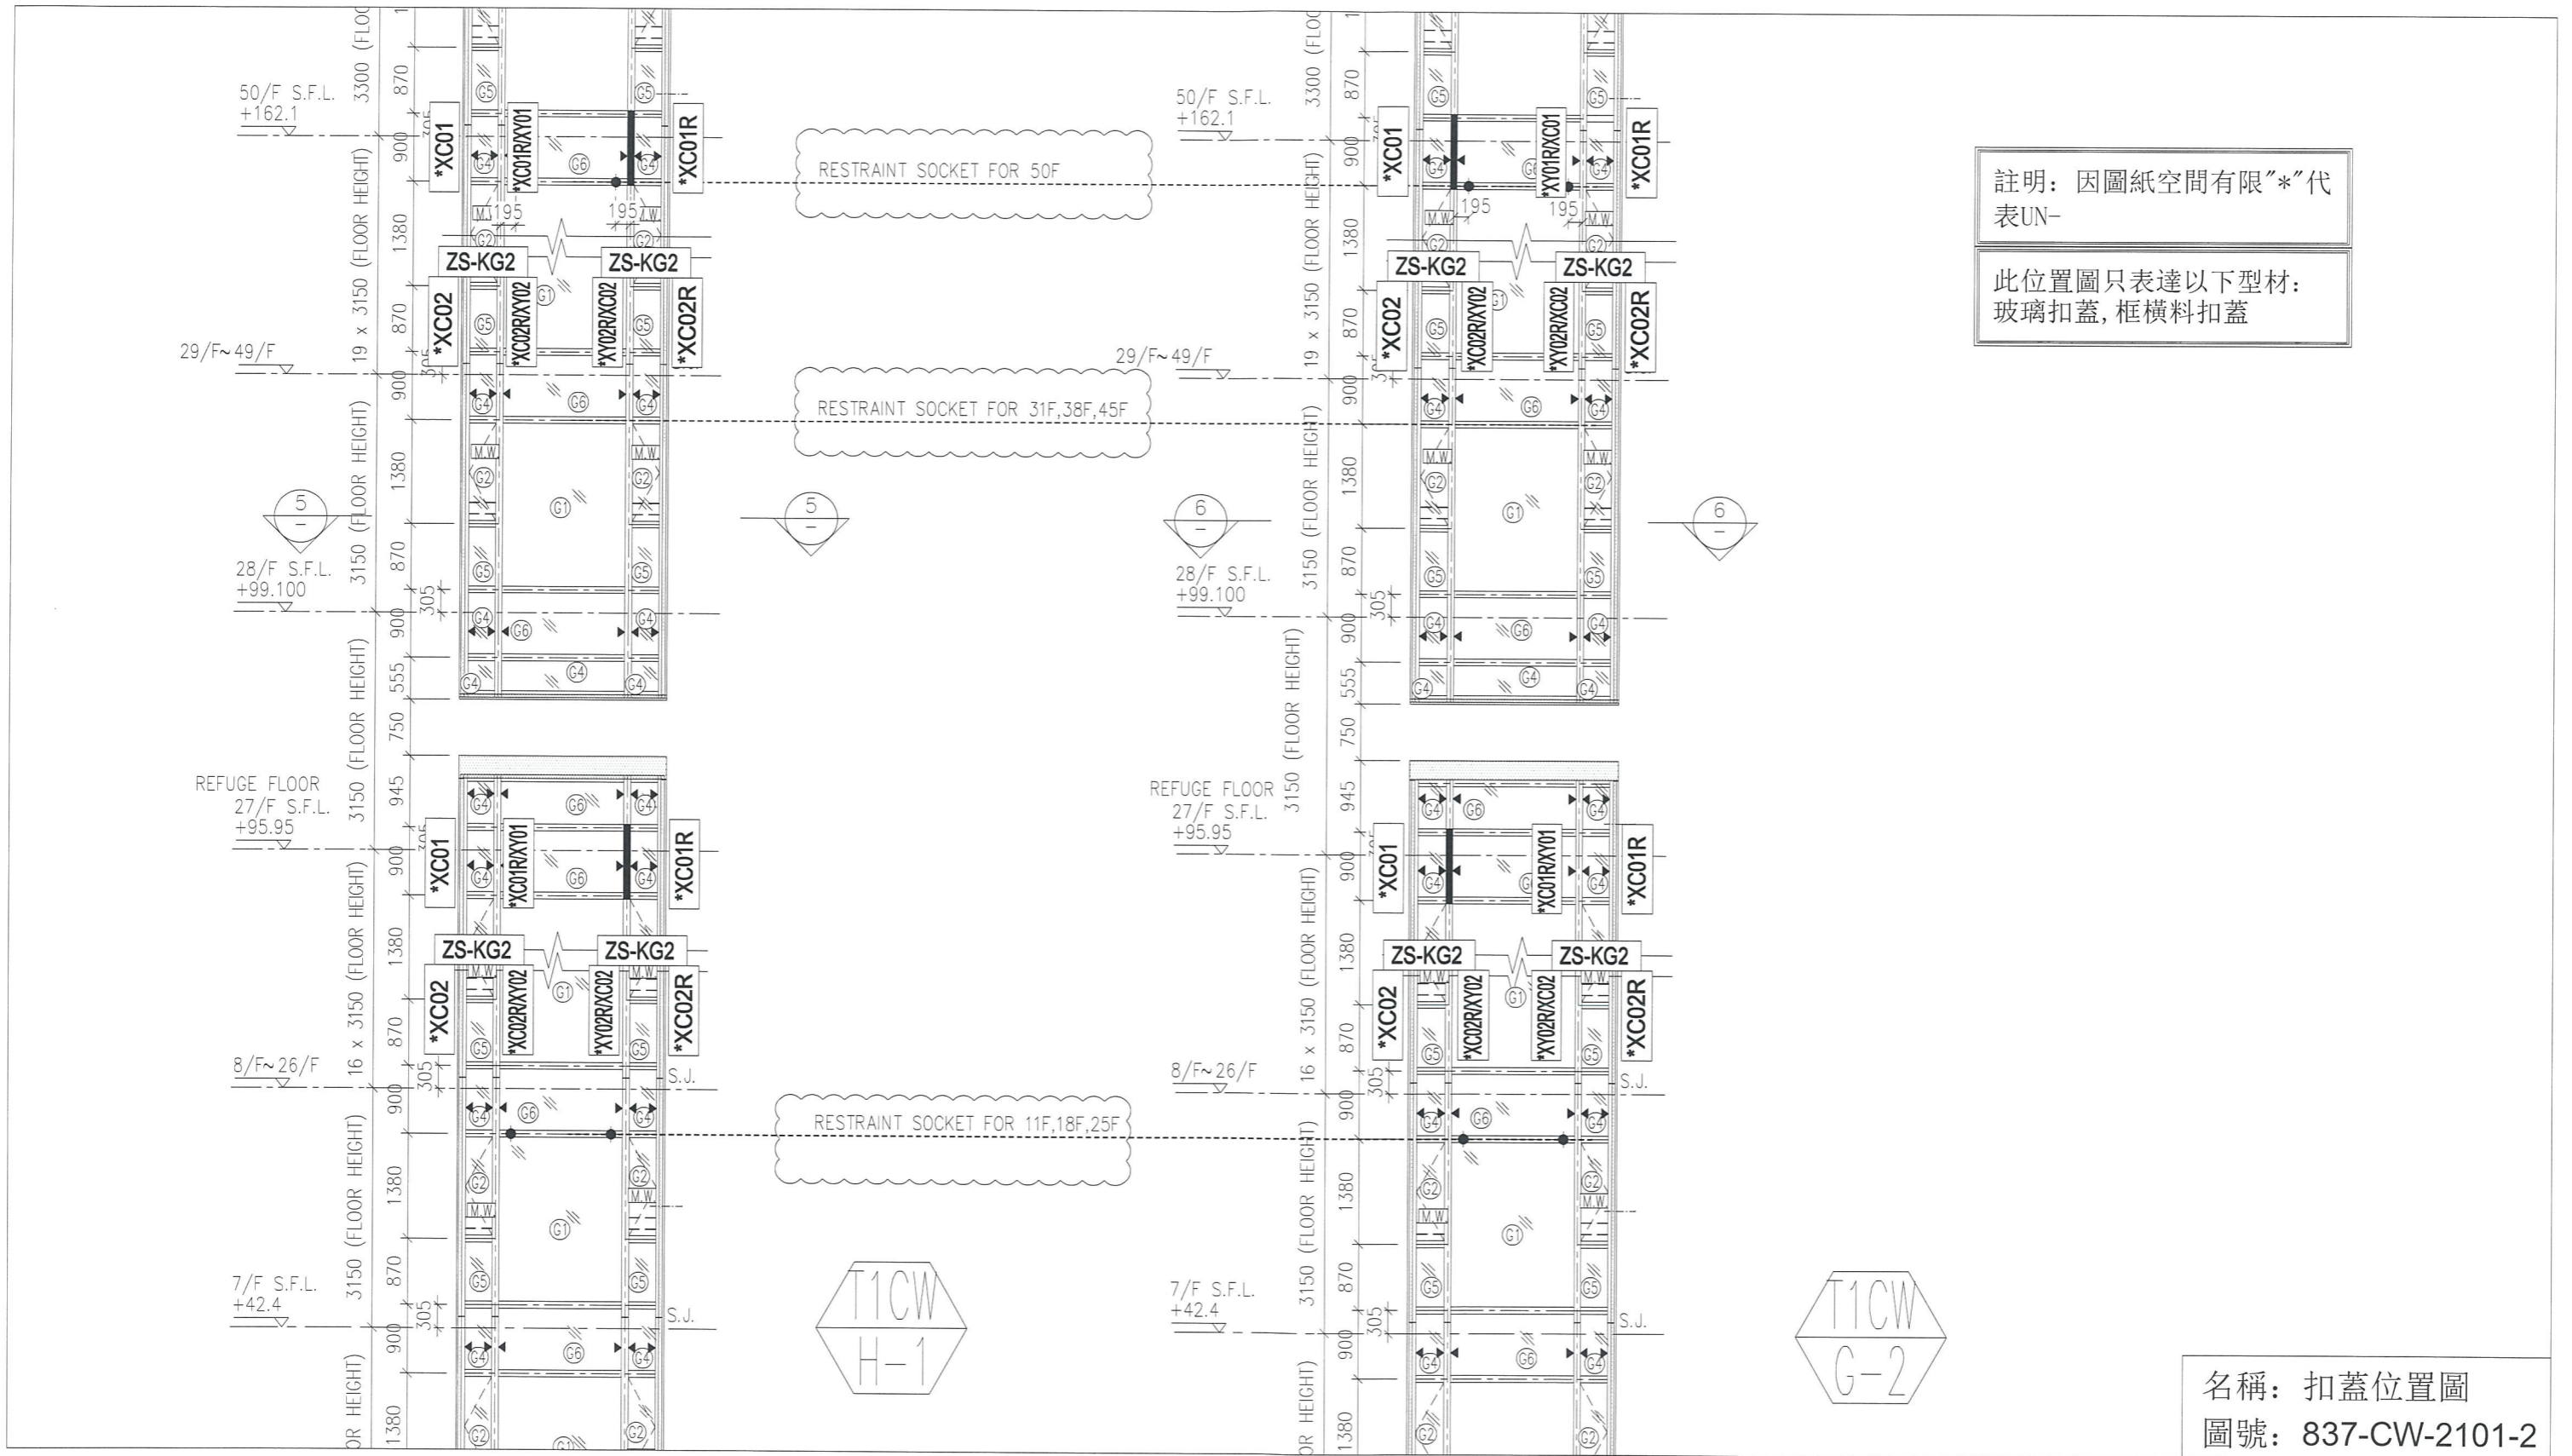

註明：因圖紙空間有限“*”代表UN-

此位置圖只表達以下型材：
玻璃扣蓋，框橫料扣蓋


名稱：扣蓋位置圖
圖號：837-CW-2101-2

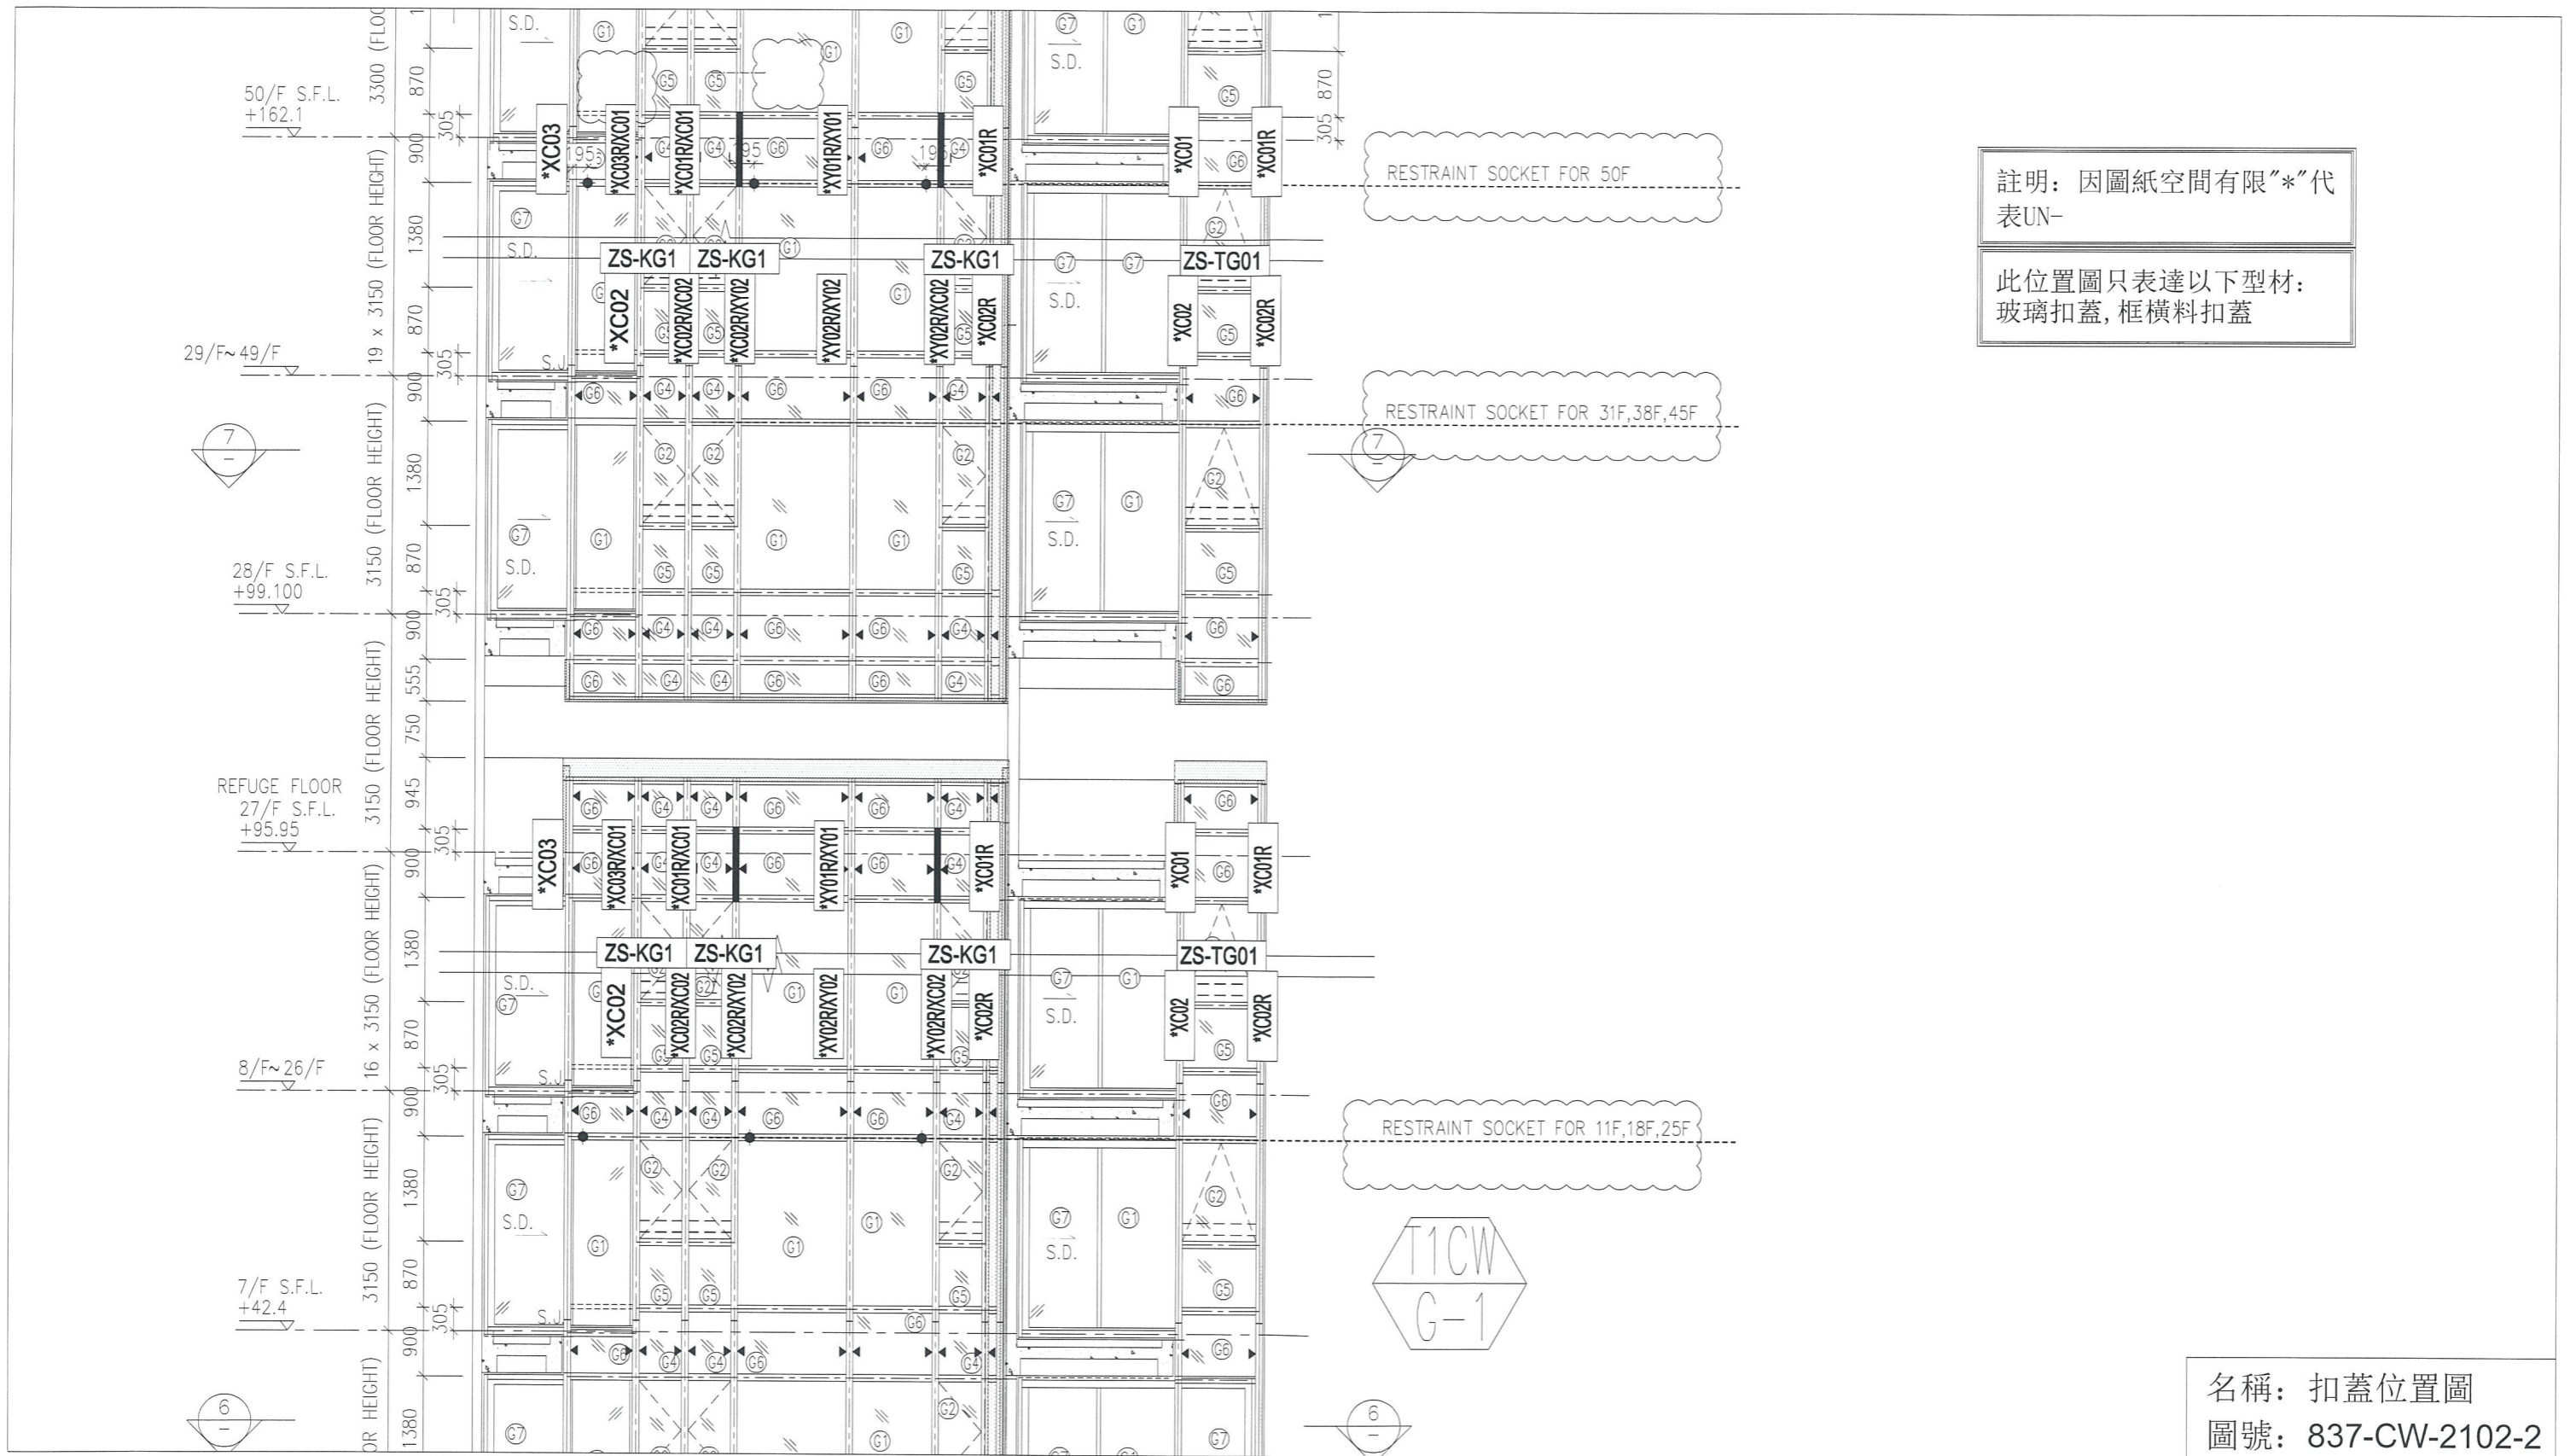

註明：因圖紙空間有限“*”代表UN-

此位置圖只表達以下型材：
玻璃扣蓋, 框橫料扣蓋


名稱：扣蓋位置圖
圖號：837-CW-2102-2

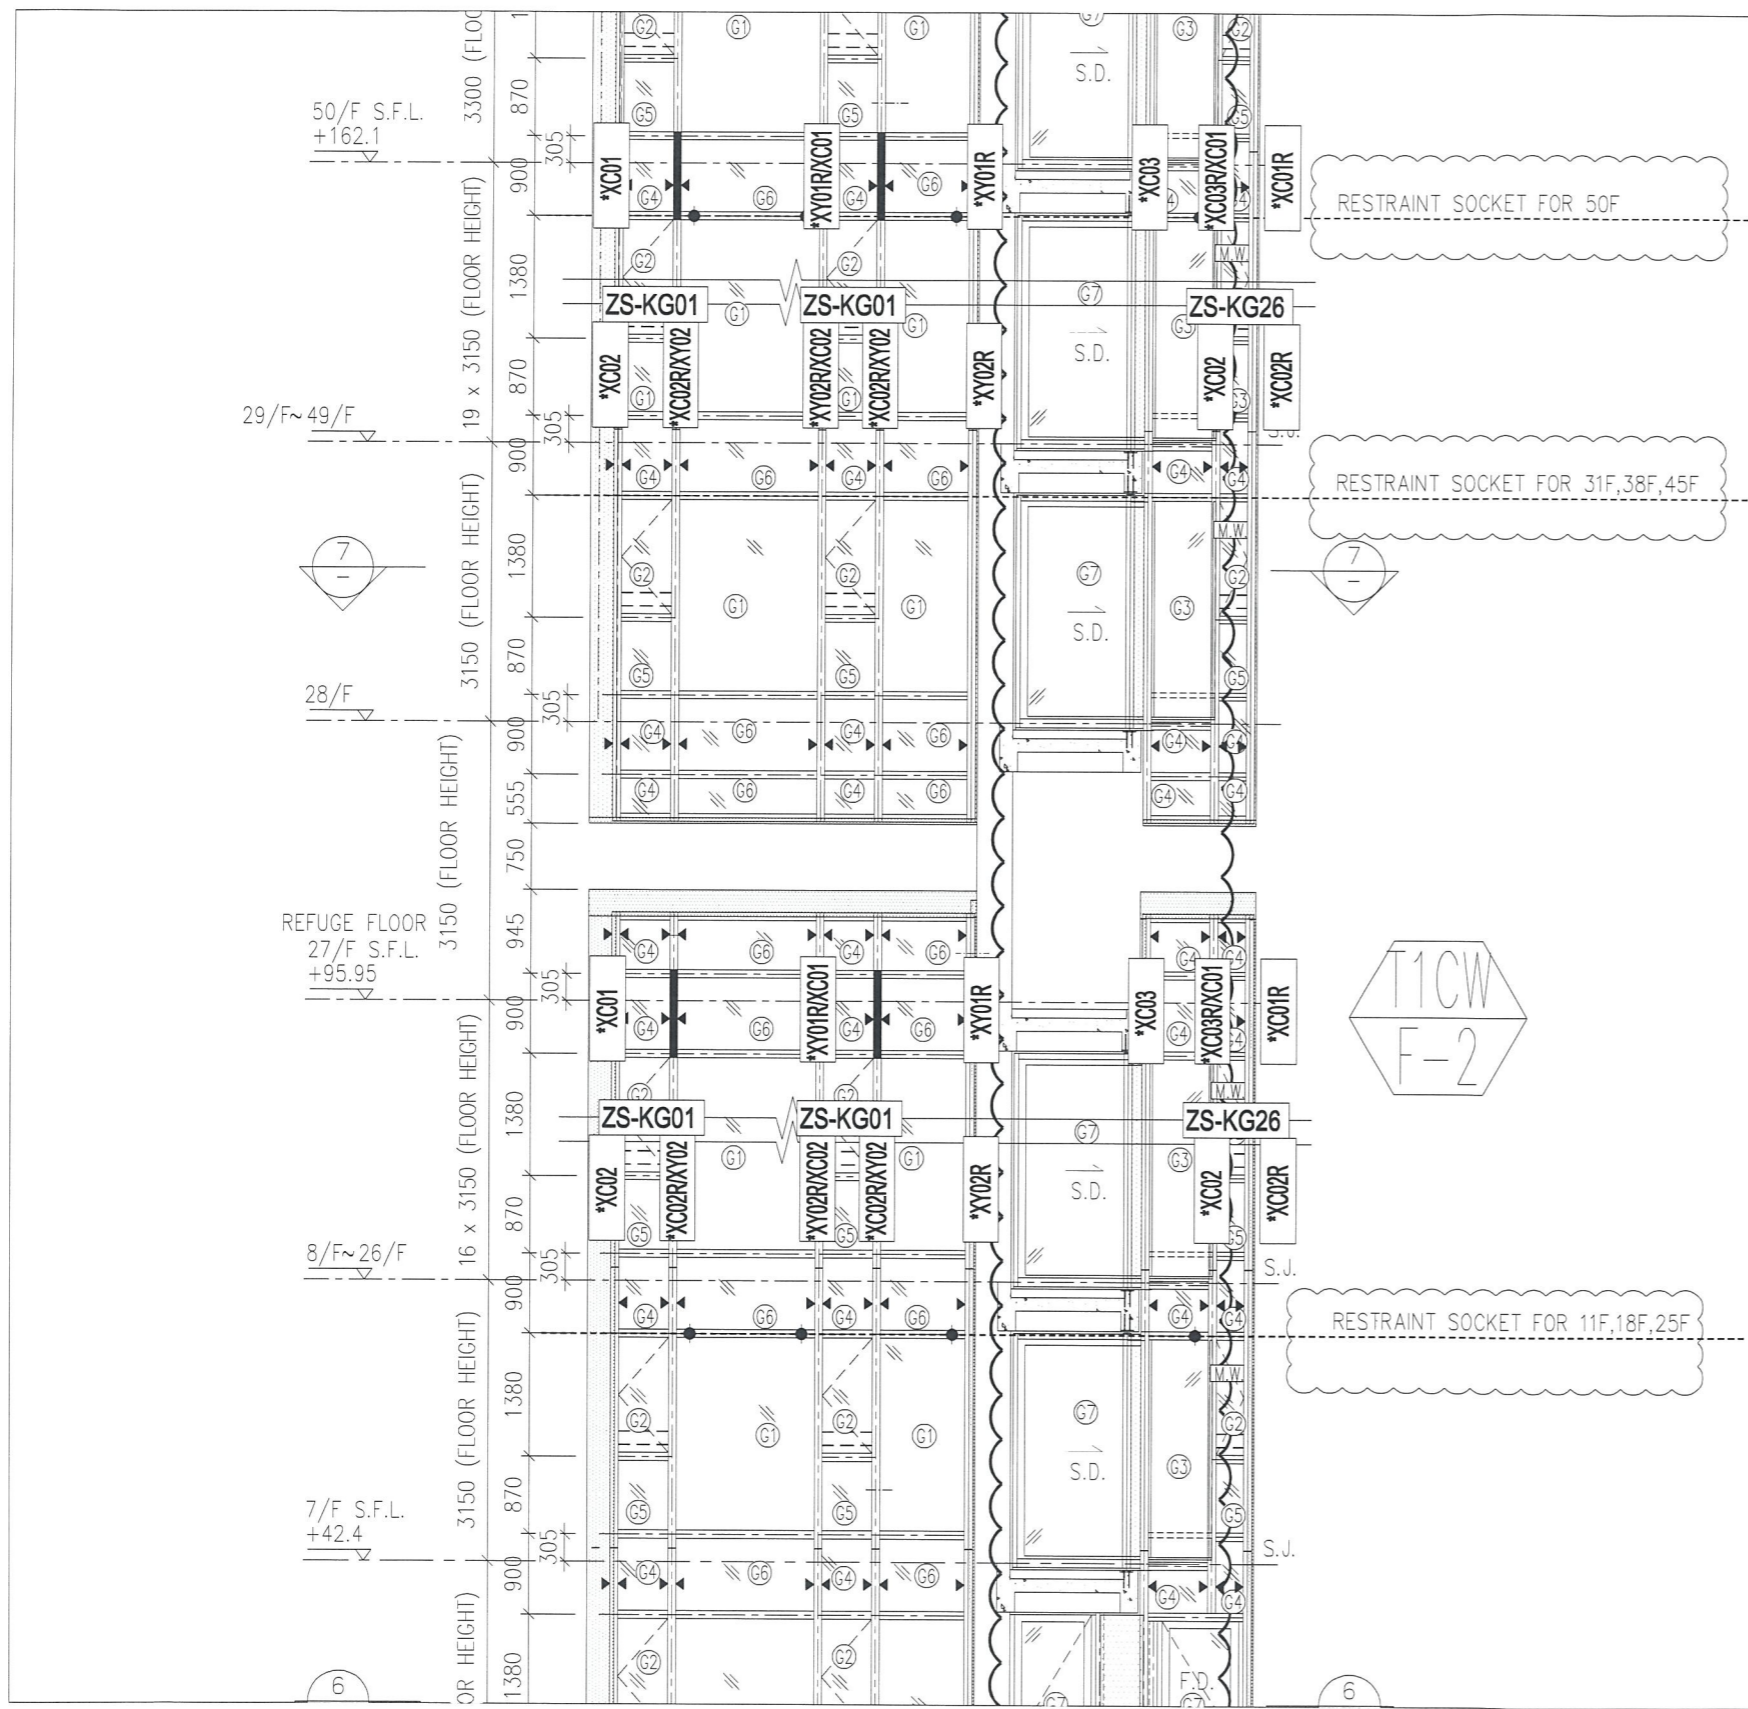

註明：因圖紙空間有限“*”代表UN-

此位置圖只表達以下型材：
玻璃扣蓋，框橫料扣蓋


名稱：扣蓋位置圖
圖號：837-CW-2103-2

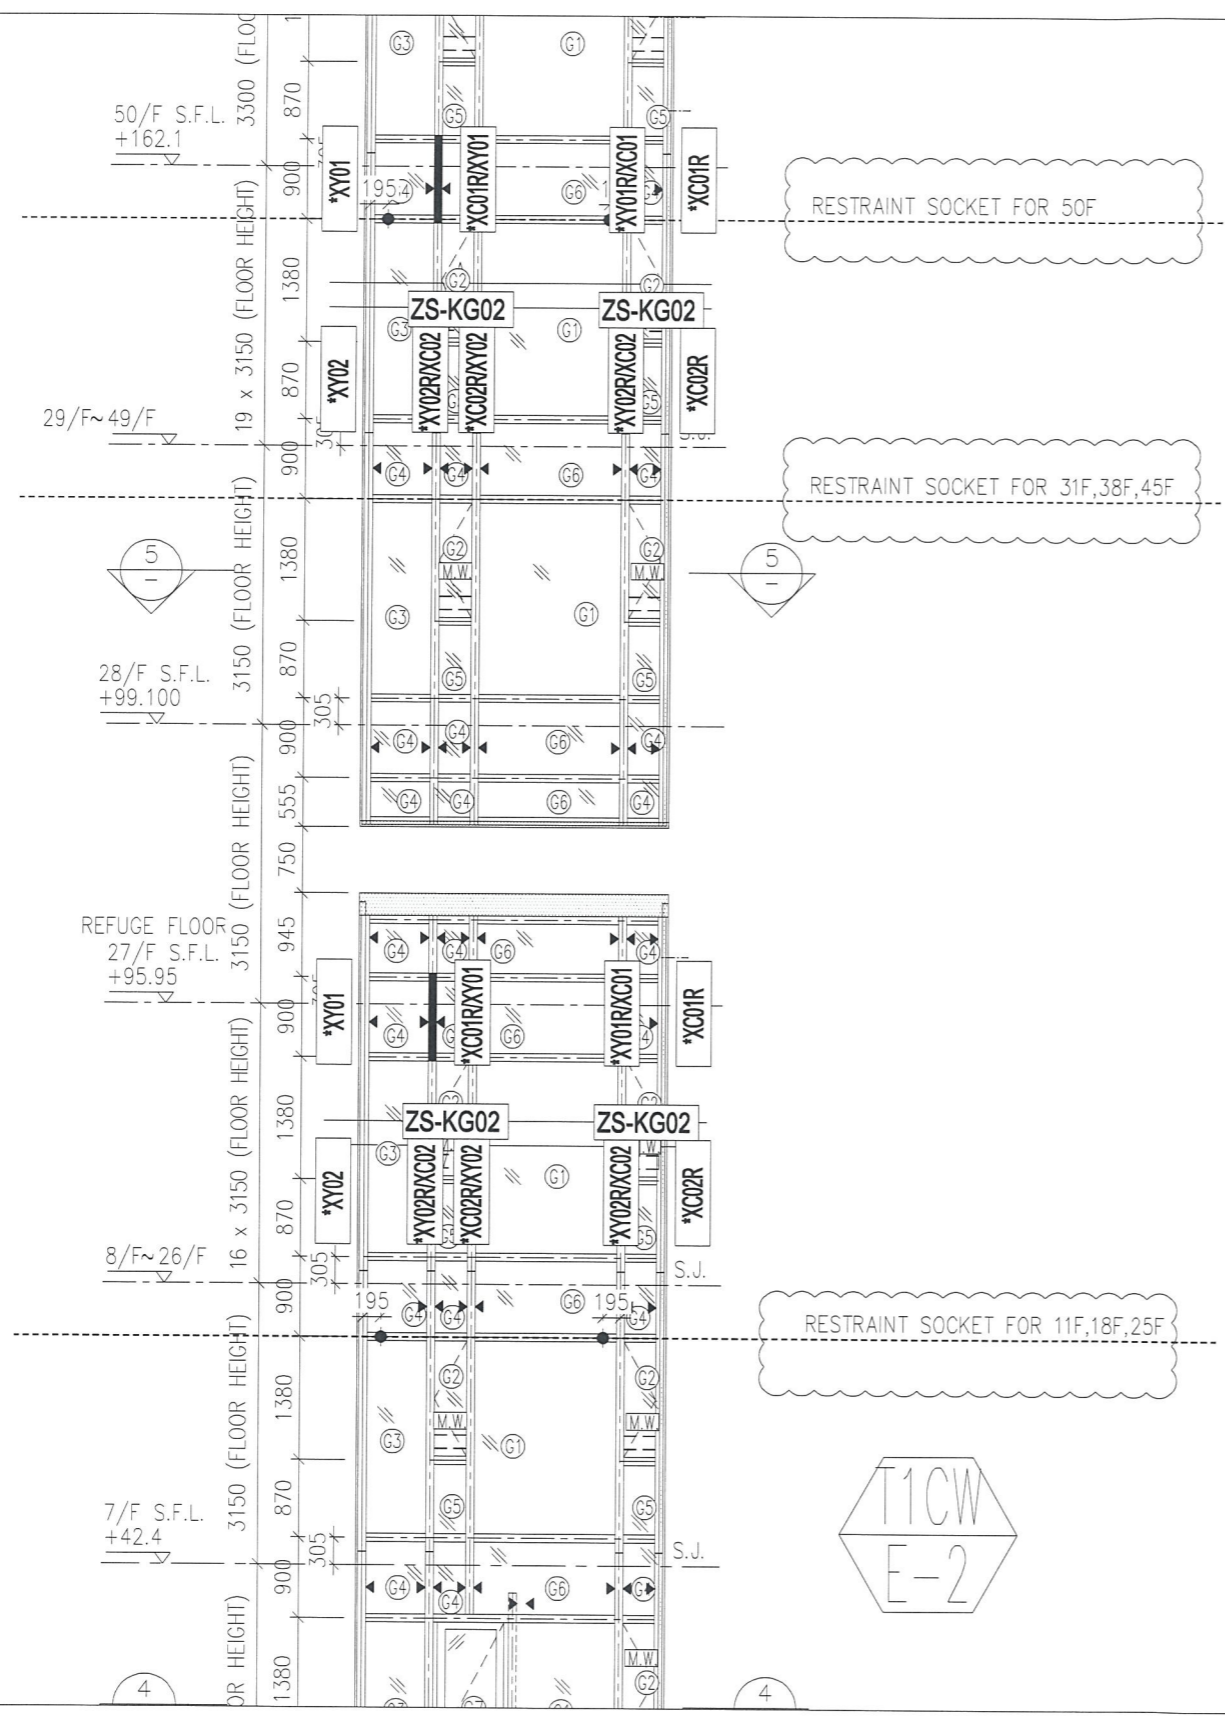

註明：因圖紙空間有限“*”代表UN-

此位置圖只表達以下型材：
玻璃扣蓋, 框橫料扣蓋


名稱：扣蓋位置圖
圖號：837-CW-2104-2

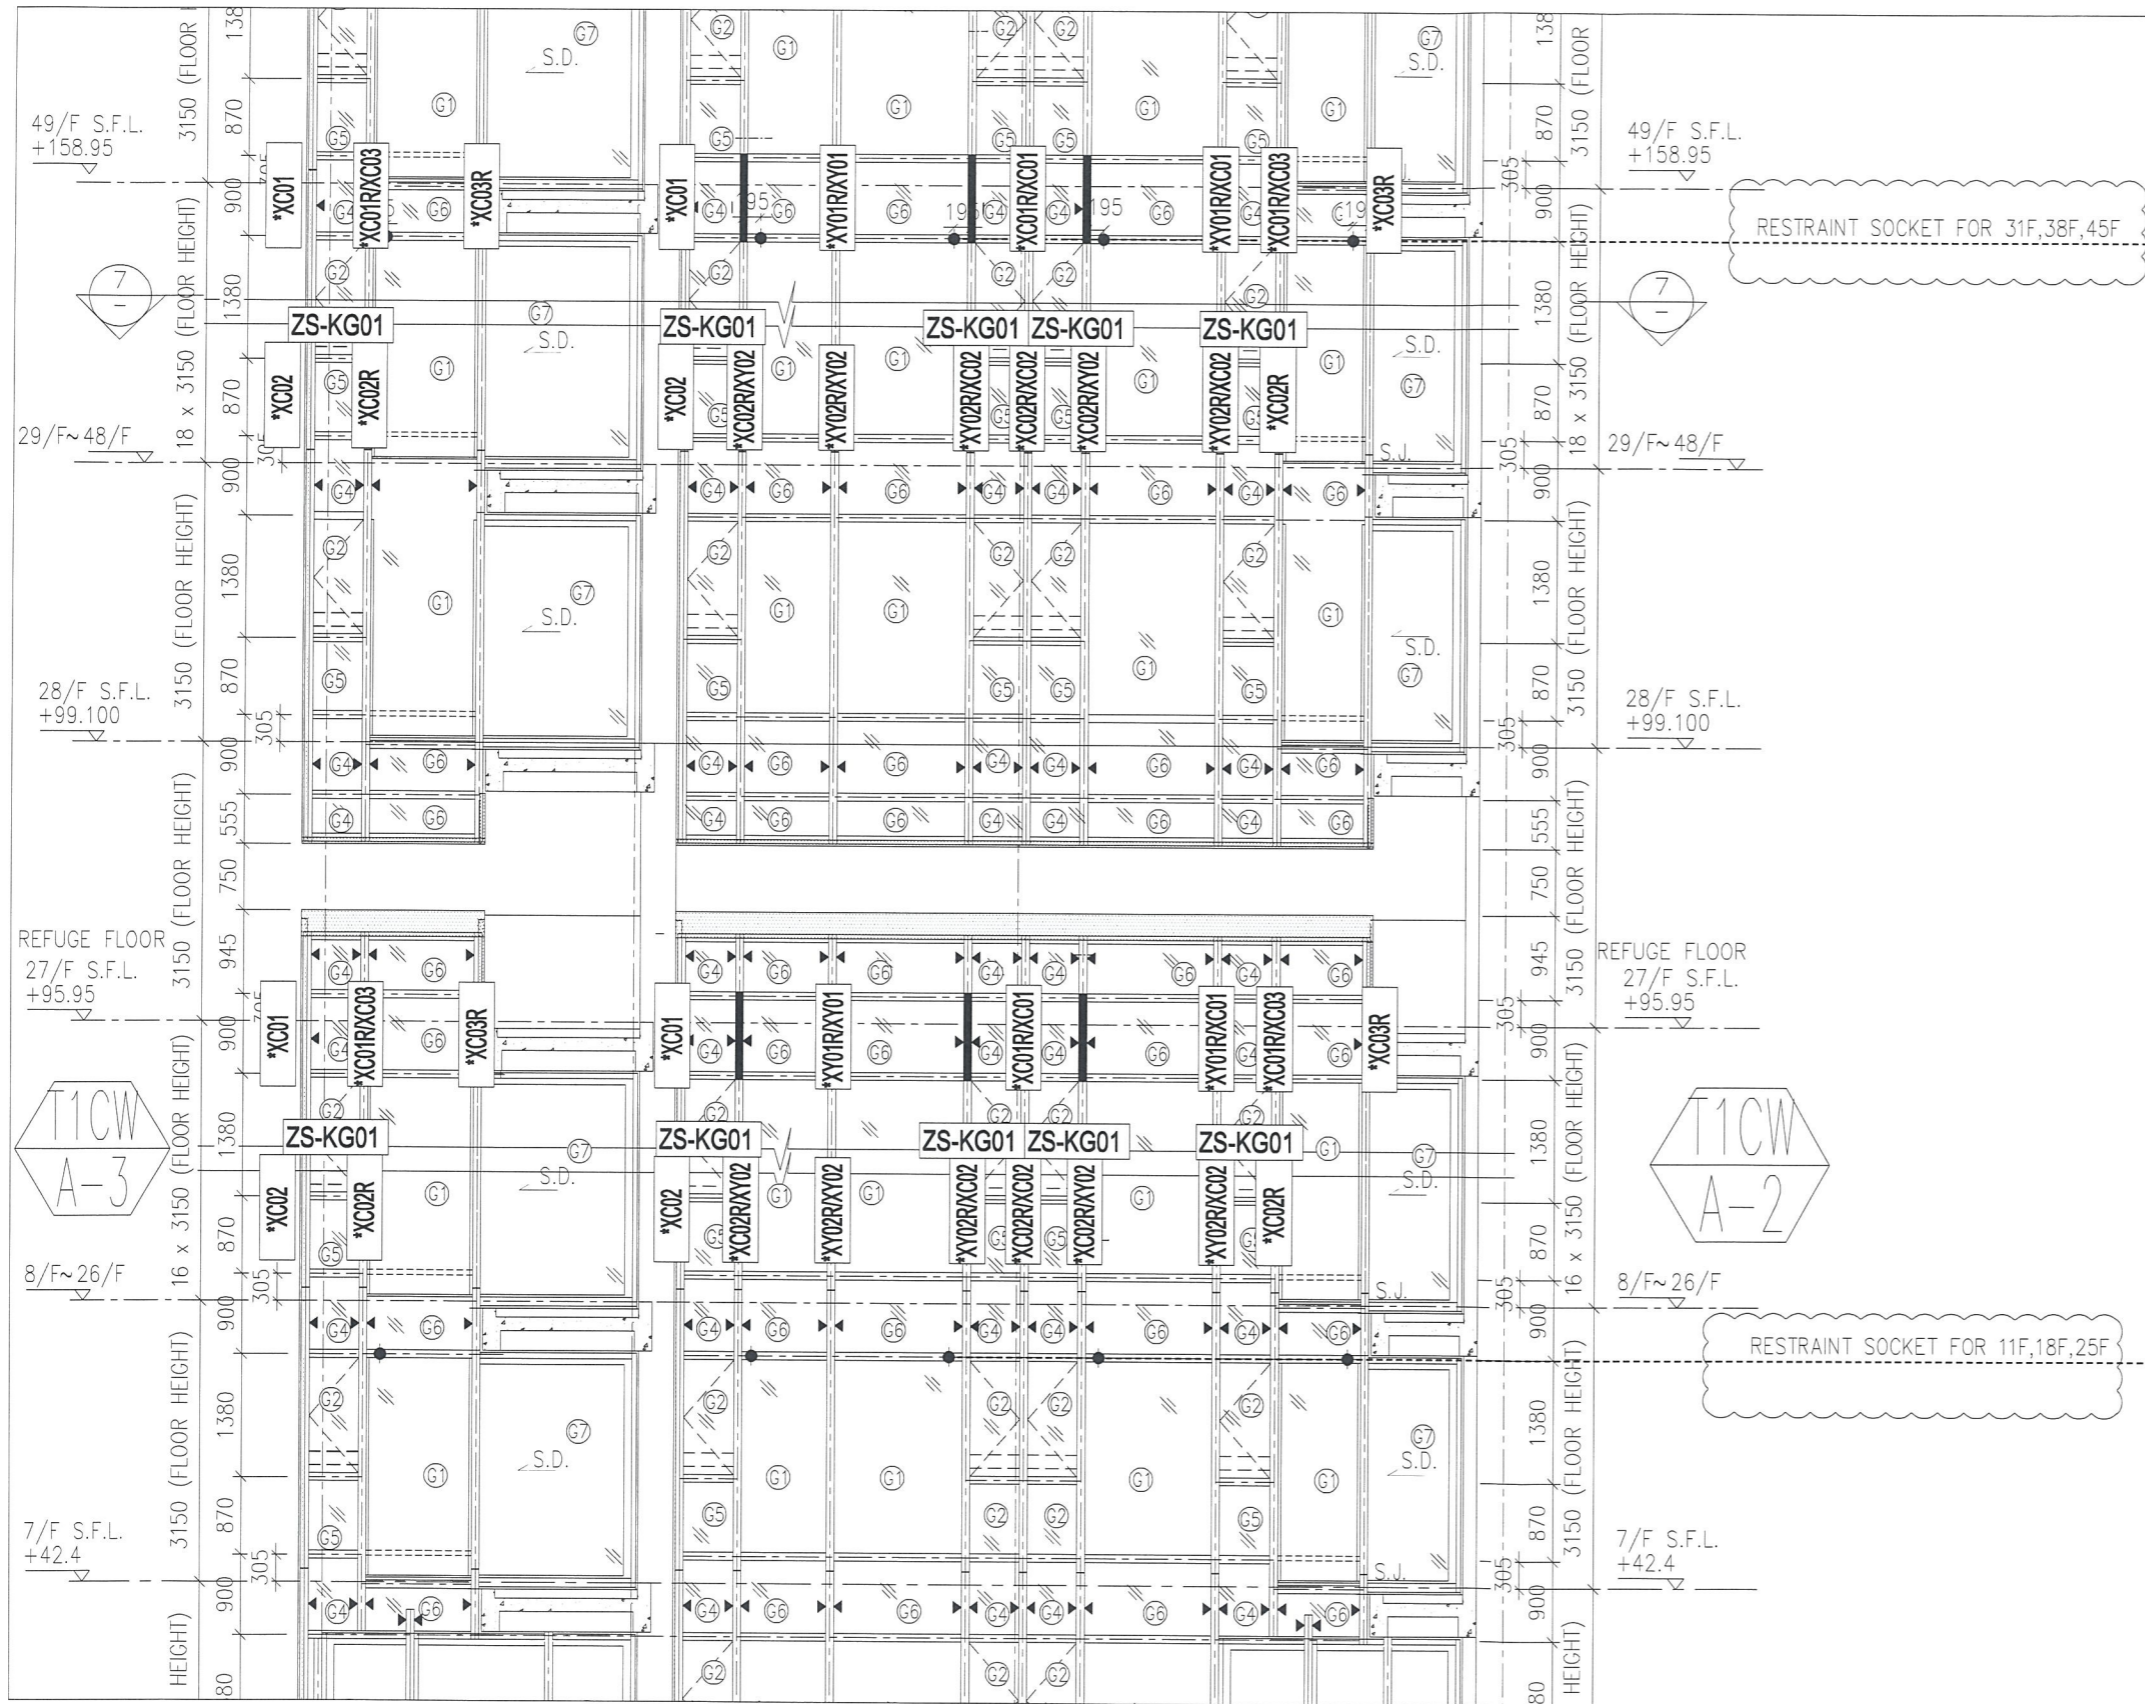

註明：因圖紙空間有限“*”代表UN-

此位置圖只表達以下型材：
玻璃扣蓋，框橫料扣蓋


名稱：扣蓋位置圖
圖號：837-CW-2106-2

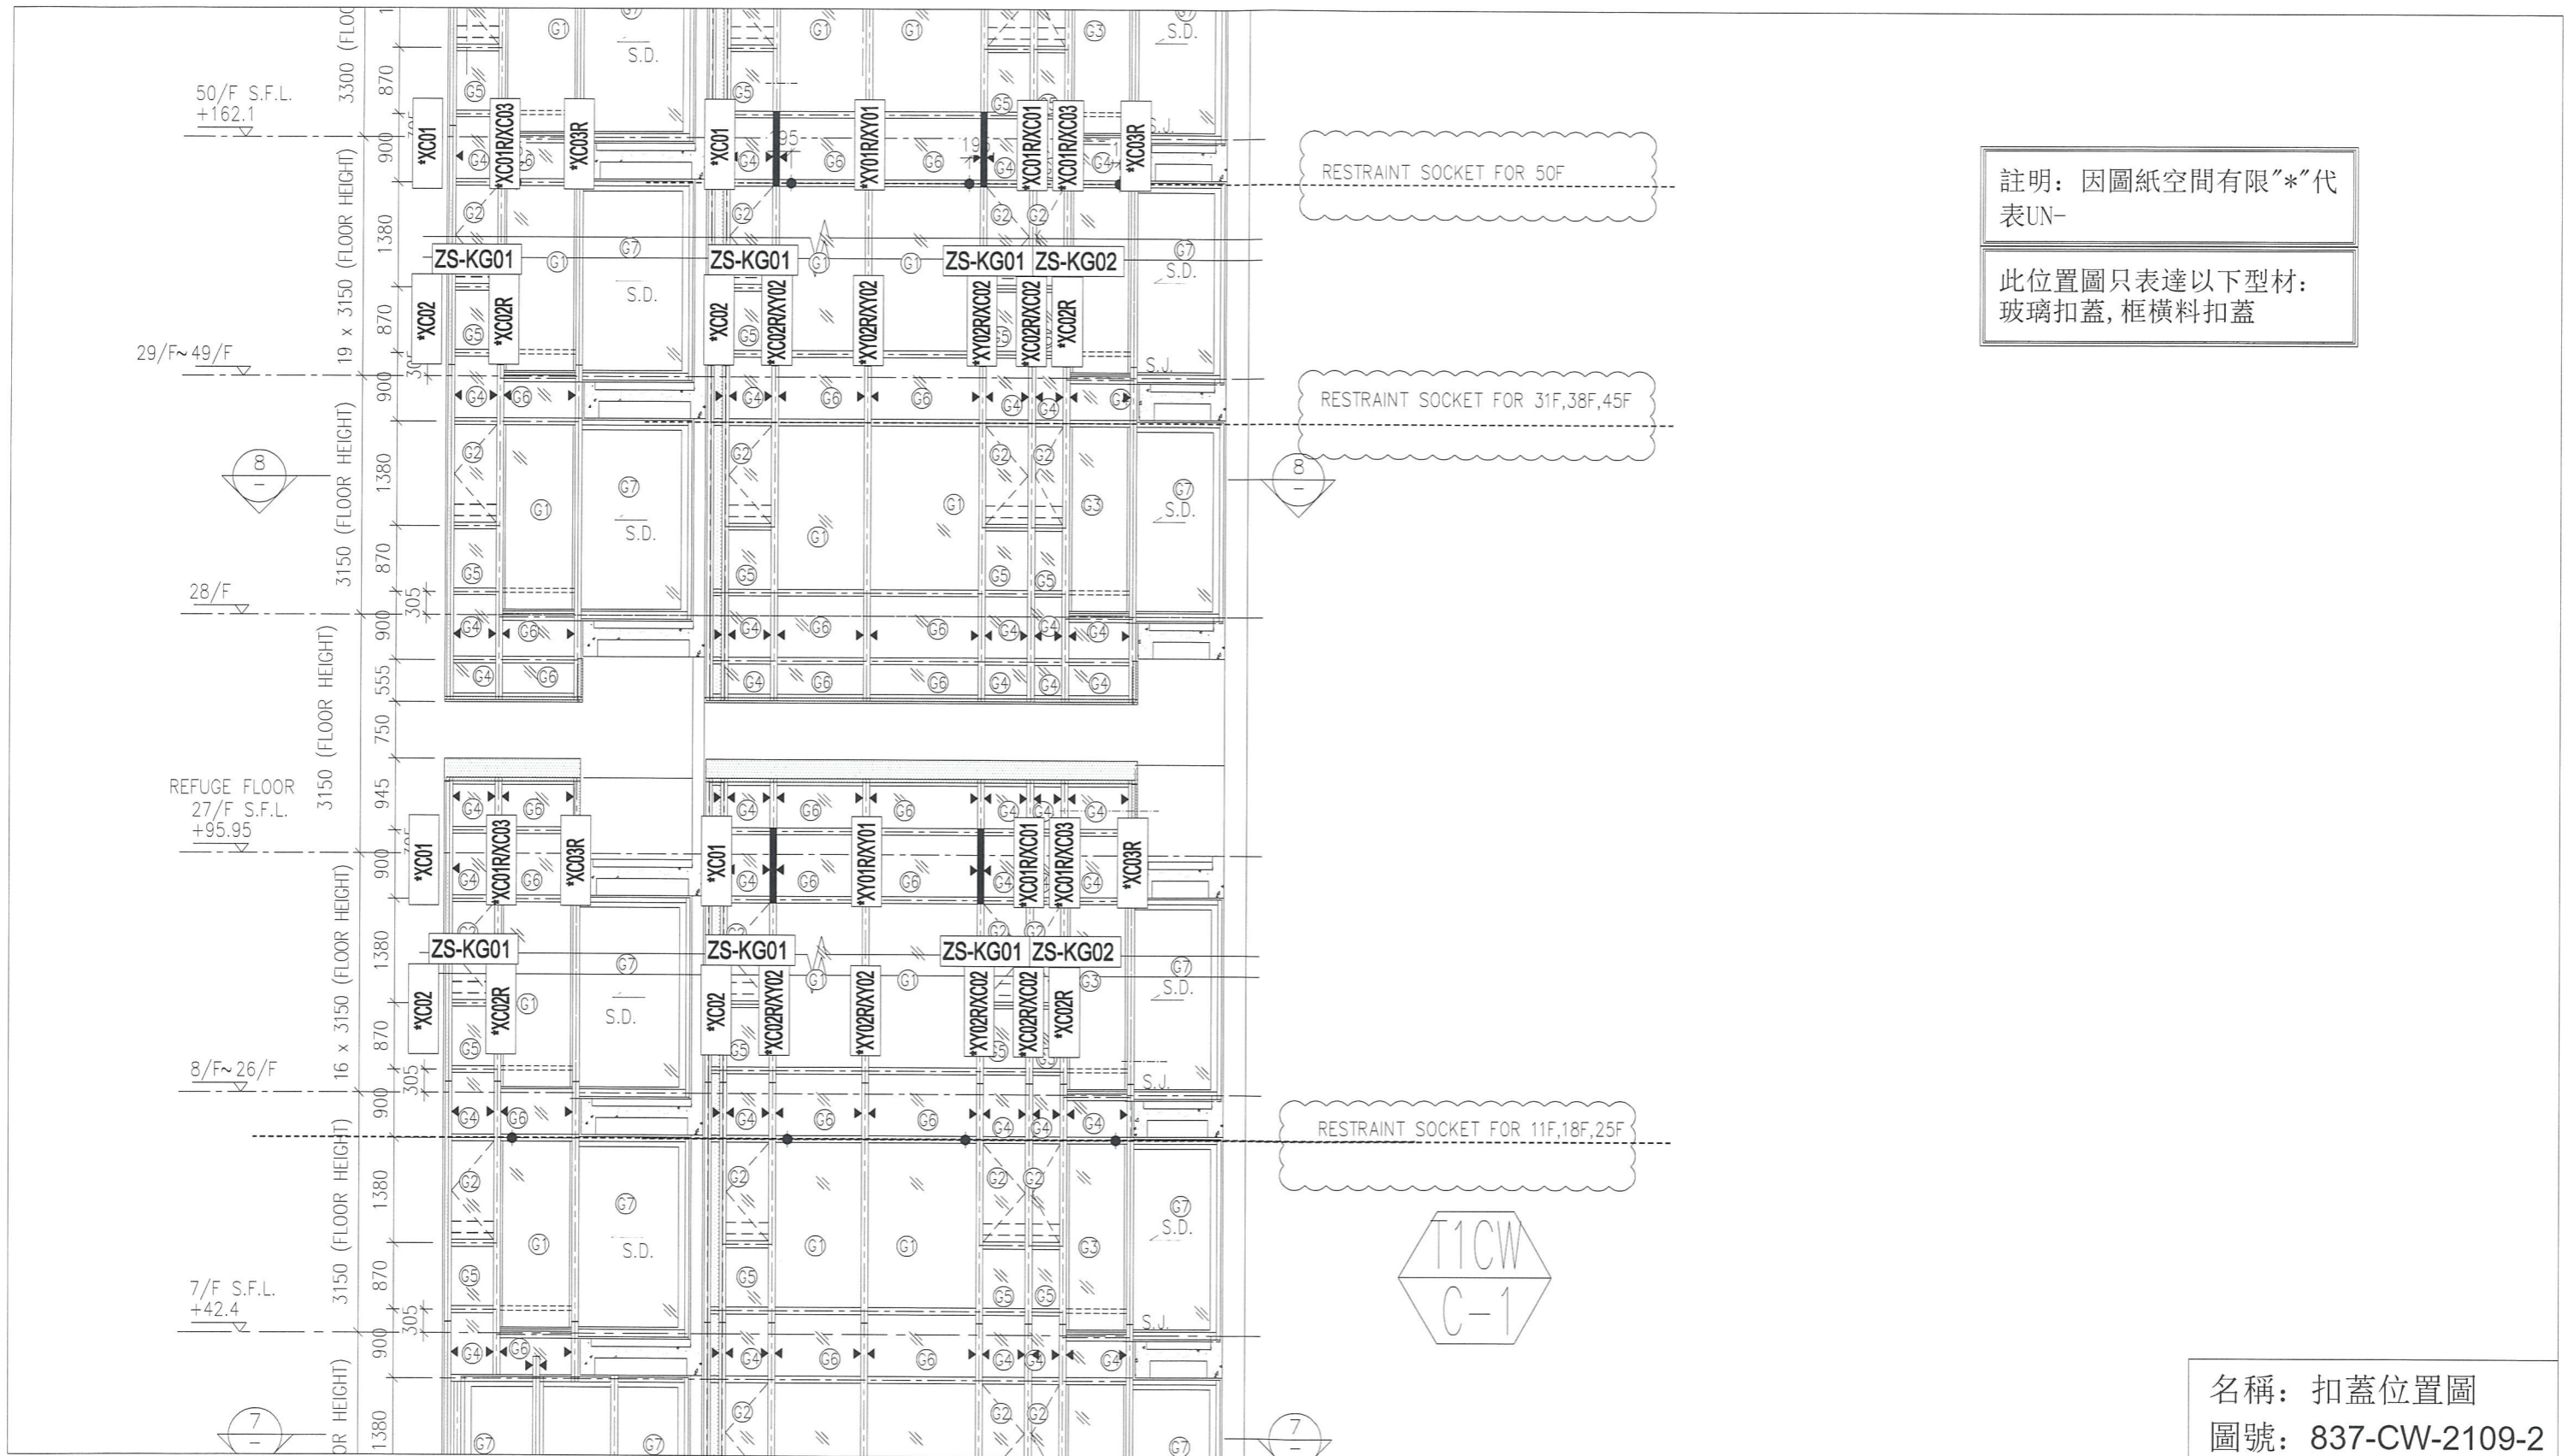

註明：因圖紙空間有限"*"代表UN-

此位置圖只表達以下型材：
玻璃扣蓋, 框橫料扣蓋


名稱：扣蓋位置圖
圖號：837-CW-2109-2

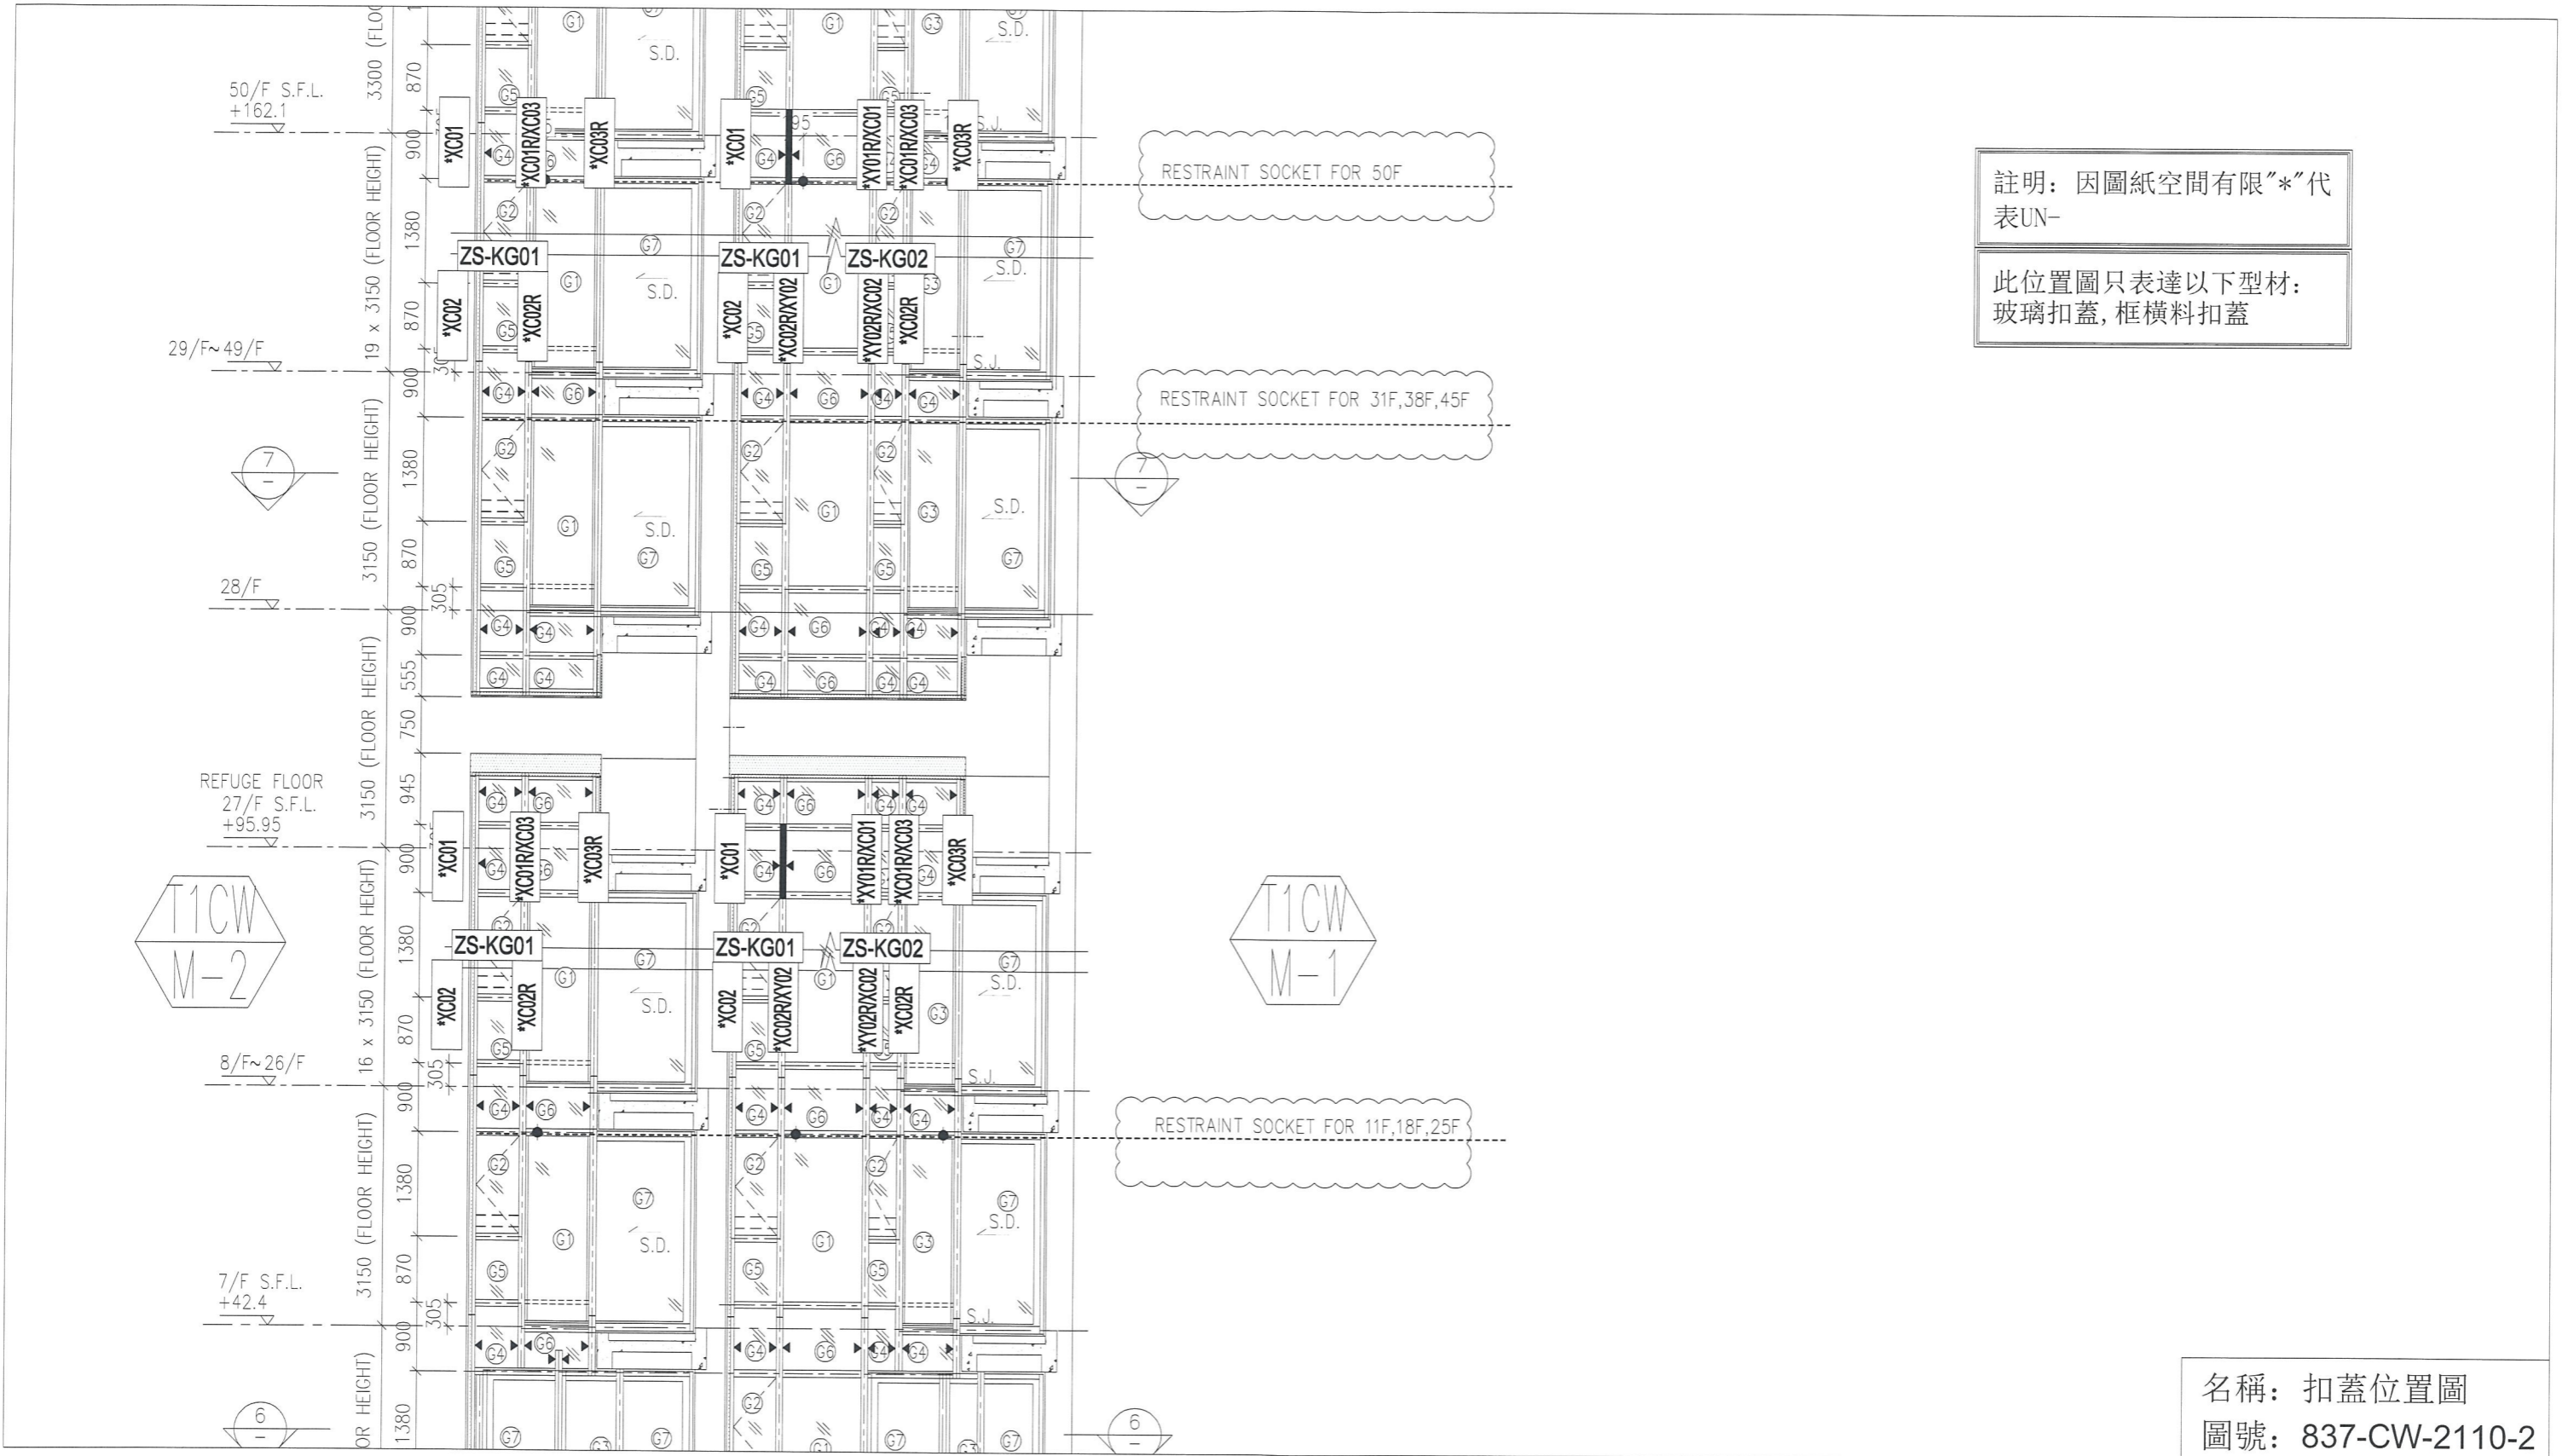

註明：因圖紙空間有限“*”代表UN-

此位置圖只表達以下型材：
玻璃扣蓋, 框橫料扣蓋


名稱：扣蓋位置圖
圖號：837-CW-2110-2

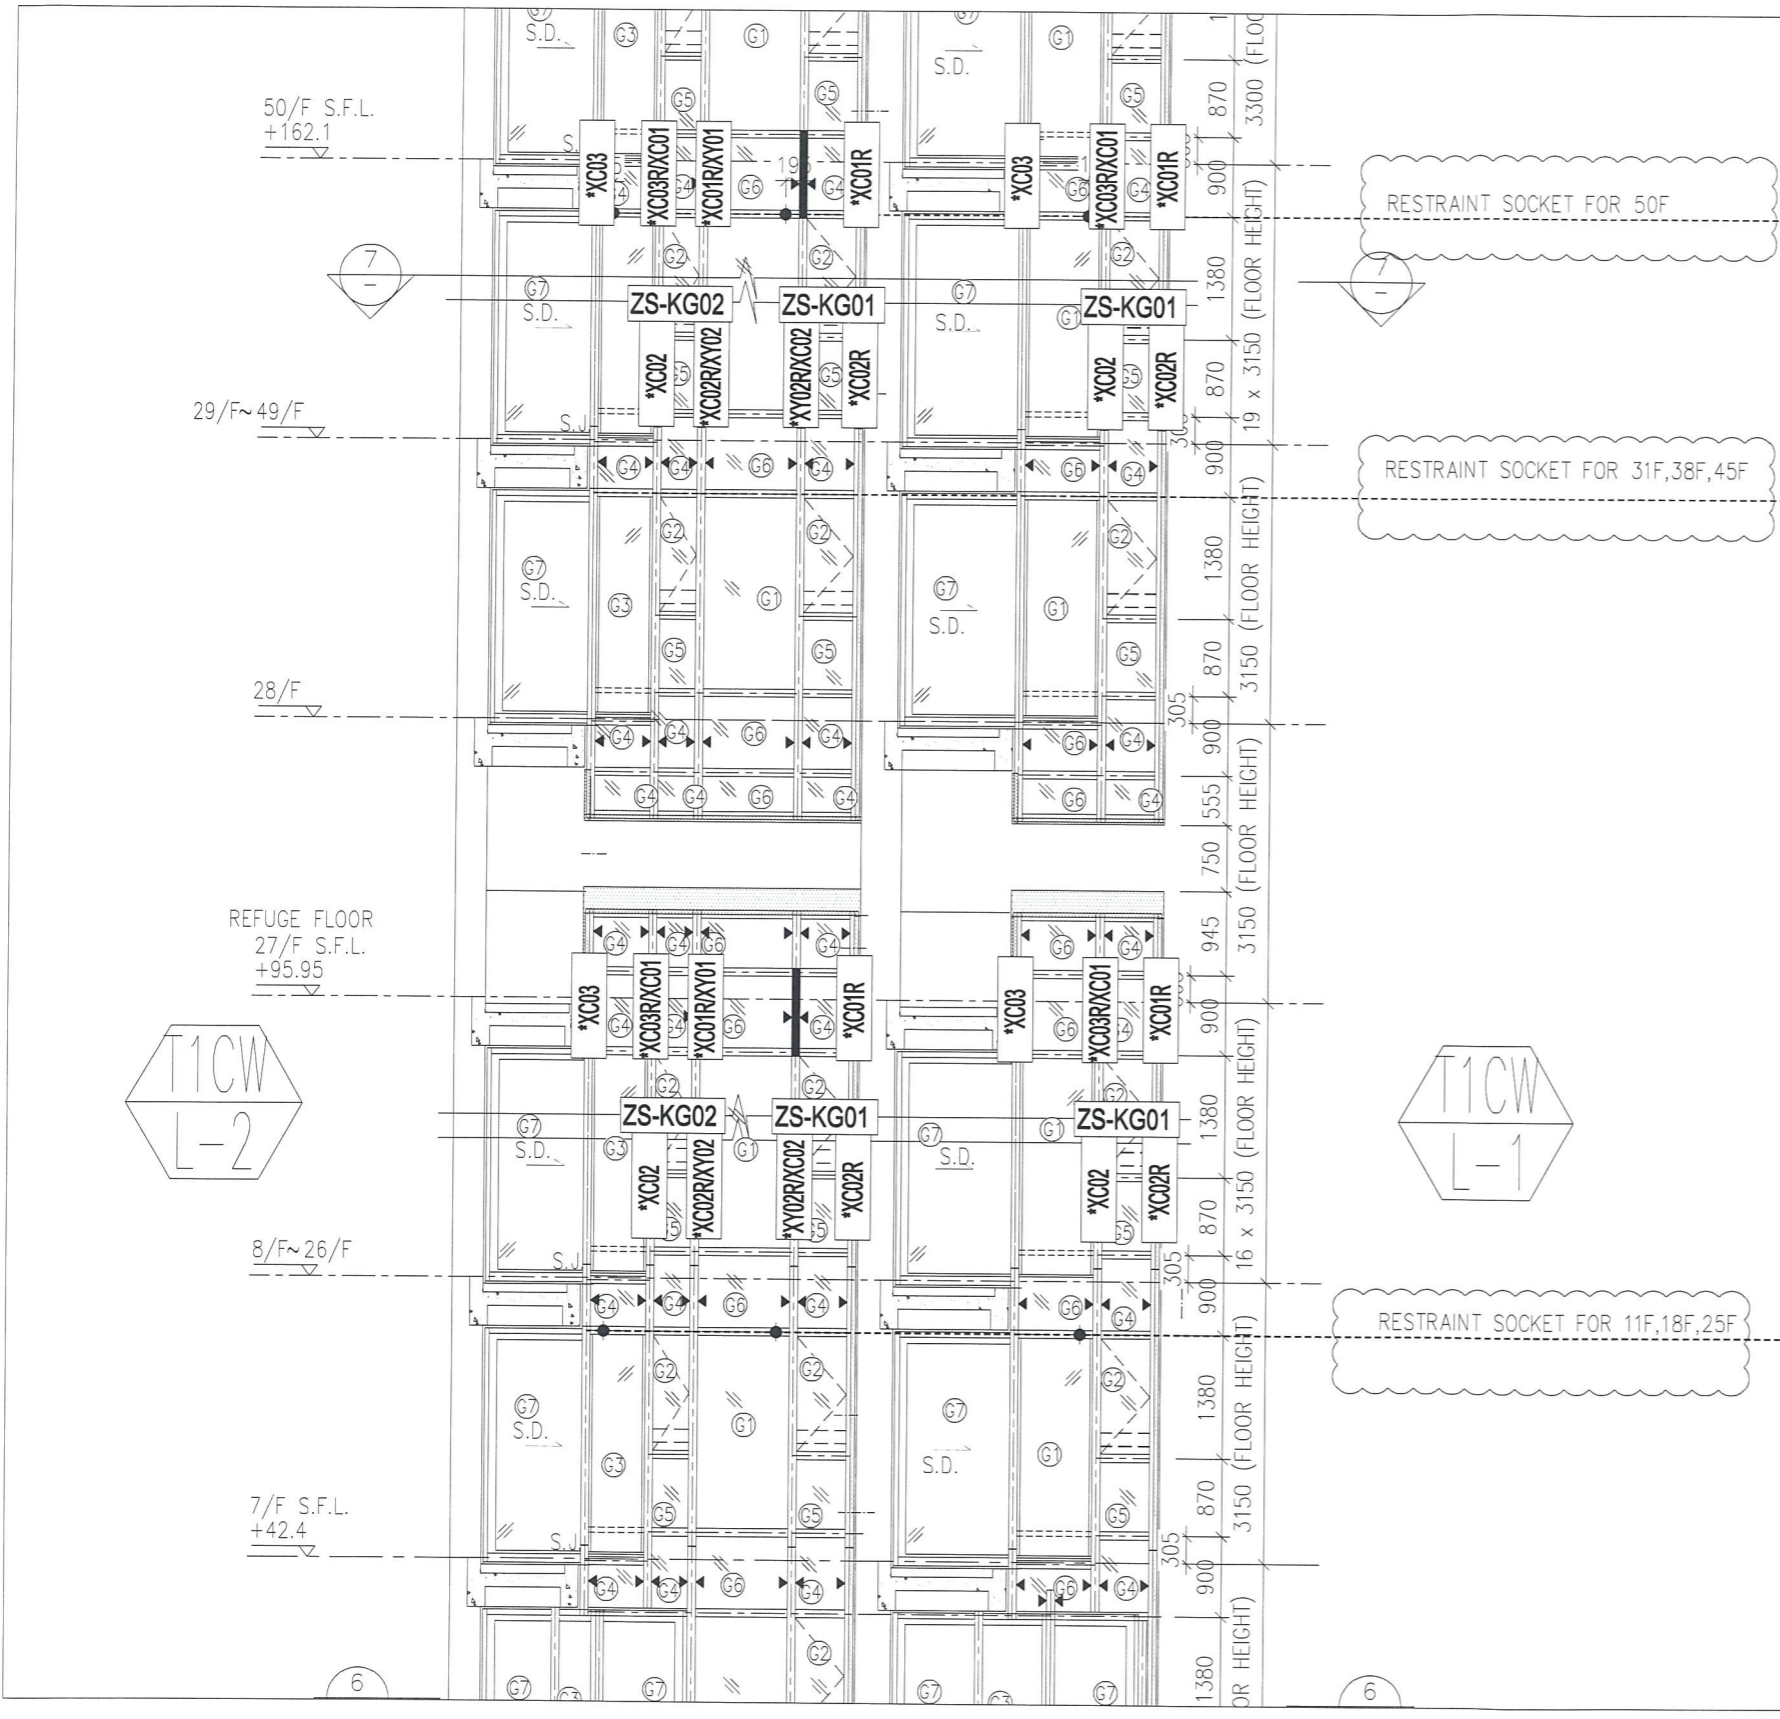

註明：因圖紙空間有限“*”代表UN-

此位置圖只表達以下型材：
玻璃扣蓋，框橫料扣蓋

名稱：扣蓋位置圖
圖號：837-CW-2111-2

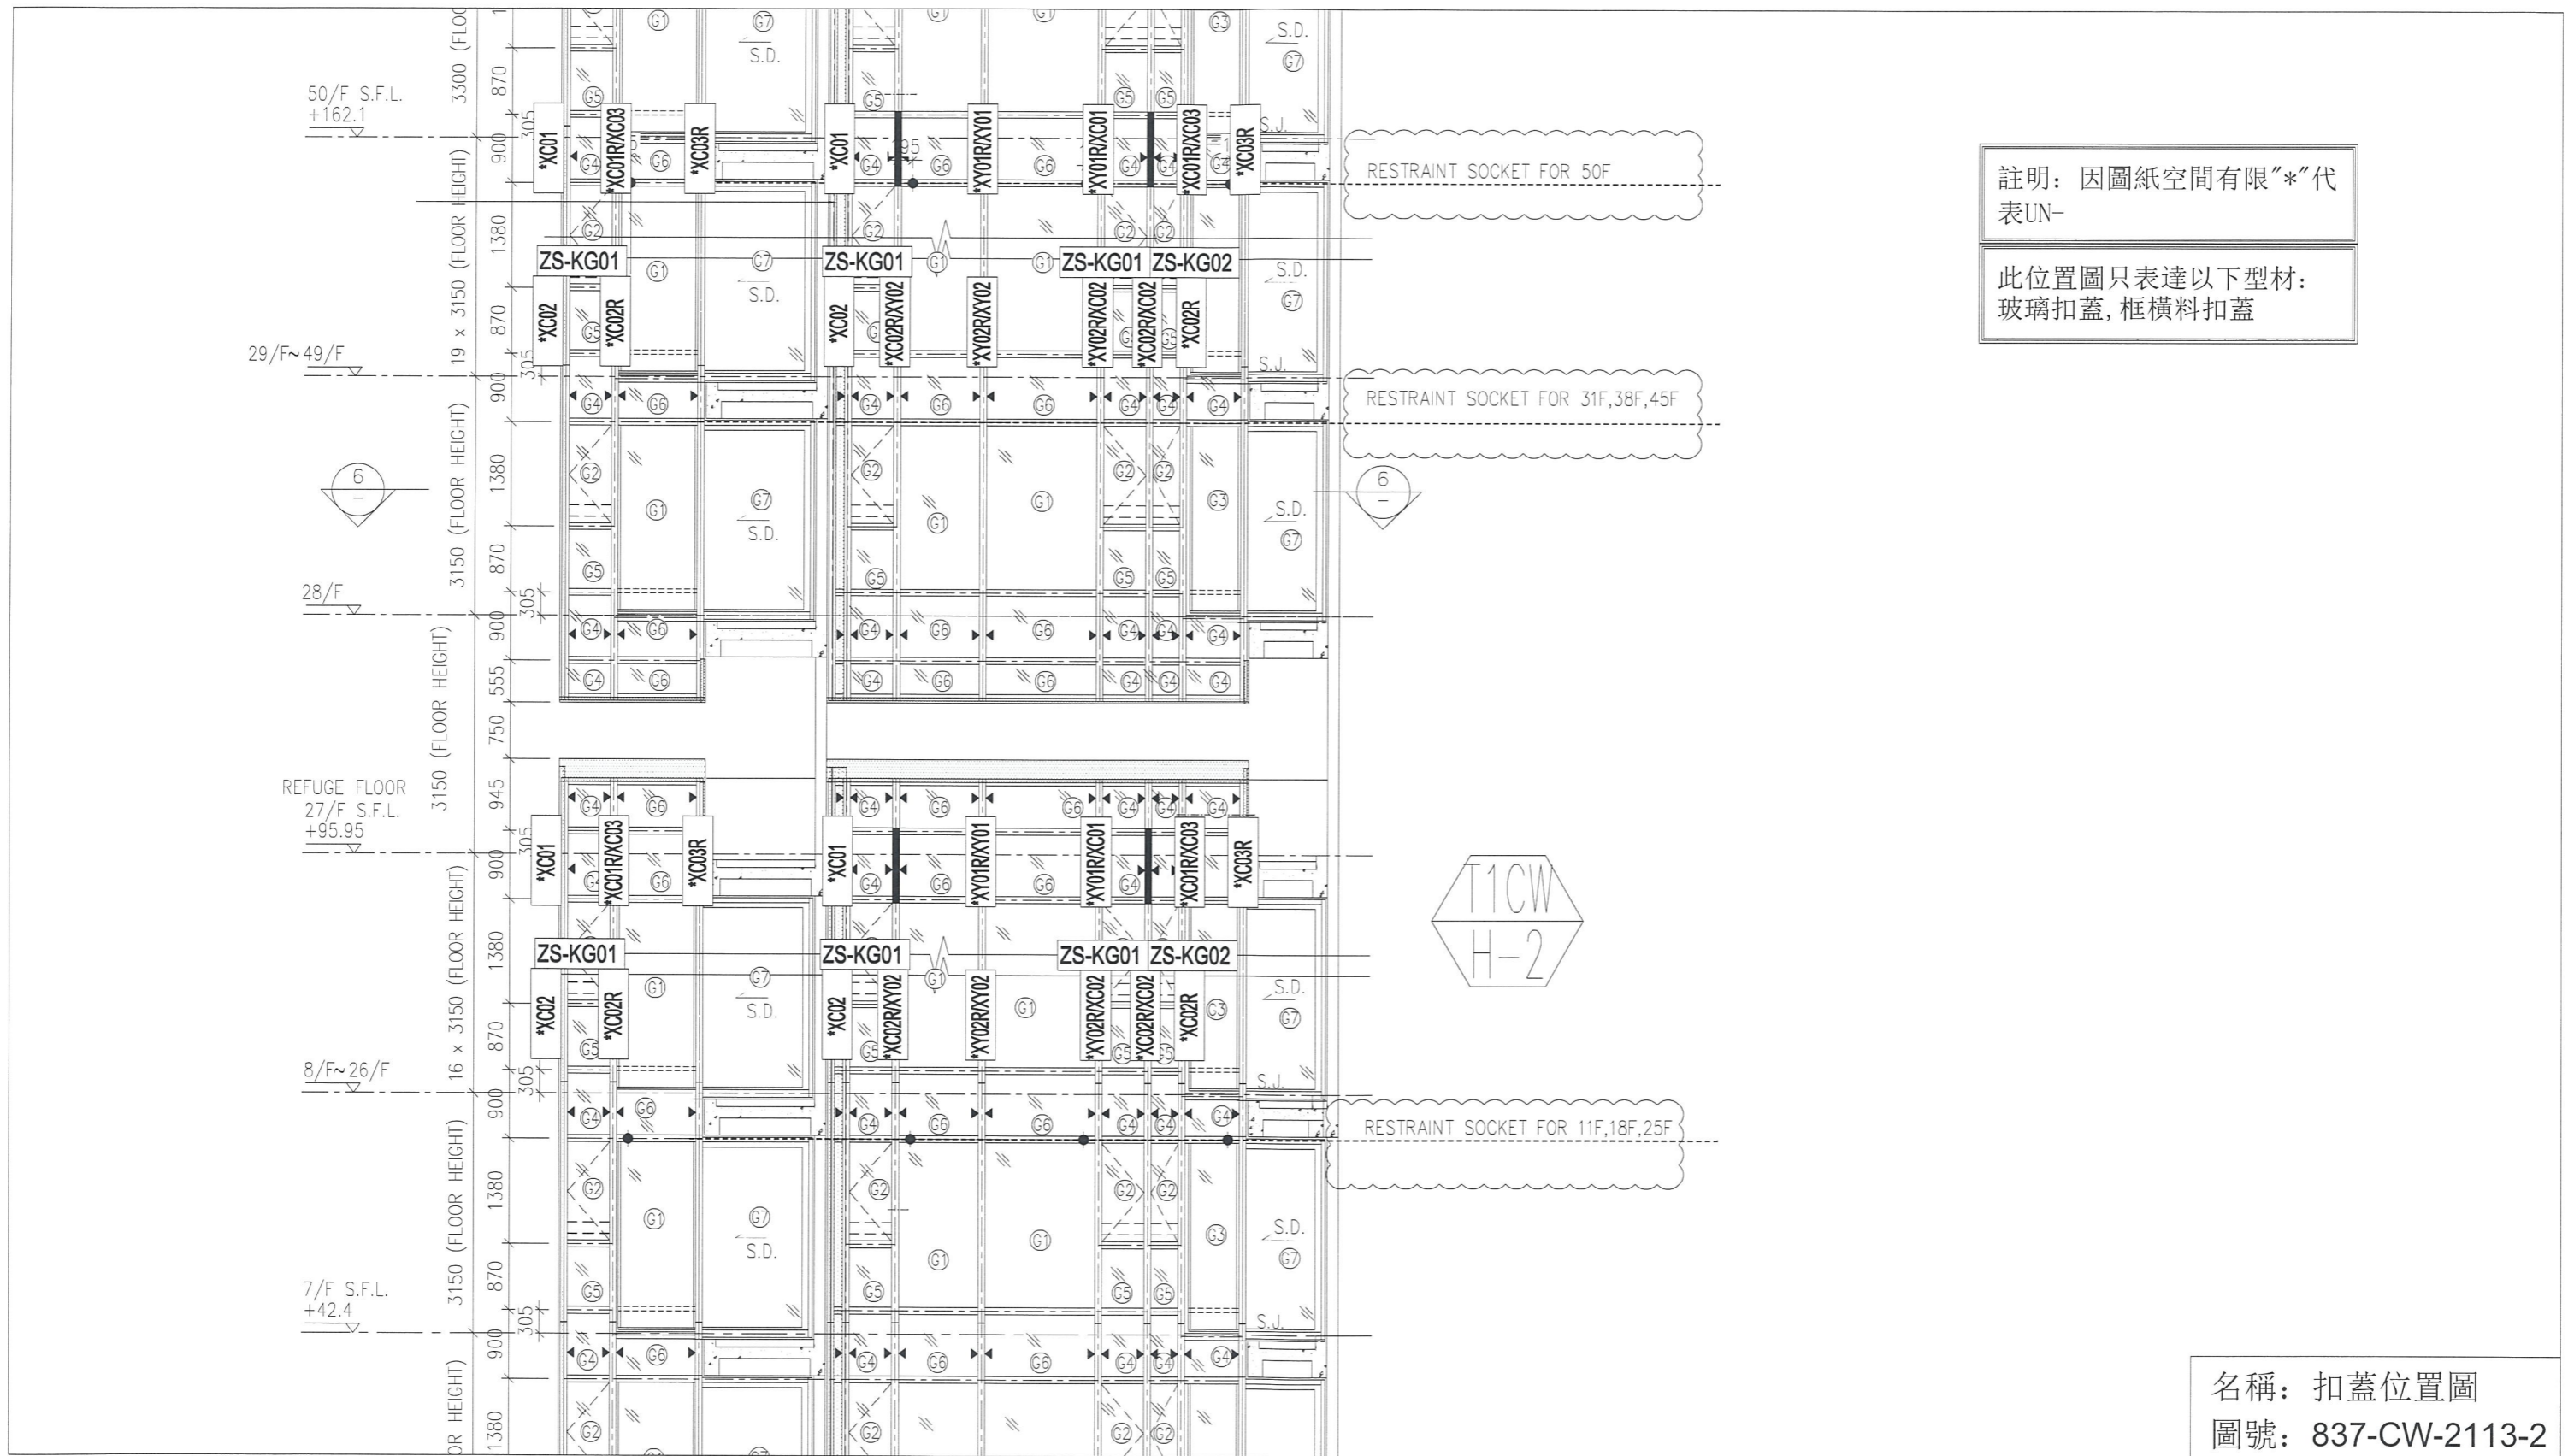

註明：因圖紙空間有限“*”代表UN-

此位置圖只表達以下型材：
玻璃扣蓋, 框橫料扣蓋

名稱：扣蓋位置圖
圖號：837-CW-2113-2