

工程指示 / 要求簡箋(E.I.)

工程指示編號：EI / 0050 / 19

修改版次：E

工程編號：J - 837

工程名稱：觀塘裕民坊

工程項目：幕牆 大貨(T1)(標準層 10-25,29-48/F)(死牆二合一款)

收件人：生統/ 永林

發件人：Eric Liu

日期：13/03/2019

要求提供 / 確認 事項：

- | | | |
|------------------------------------|-------------------------------------|-------------------------------|
| <input type="checkbox"/> 初步鋁料 B.M. | <input type="checkbox"/> 加工拆圖，然後生產 | <input type="checkbox"/> 尺寸表 |
| <input type="checkbox"/> 正式鋁料 B.M. | <input type="checkbox"/> 技術上資料 / 指示 | <input type="checkbox"/> 報價 |
| <input type="checkbox"/> 配件 B.M. | <input type="checkbox"/> 樣辦或貨品說明書 | <input type="checkbox"/> 分判合約 |
| <input type="checkbox"/> 其他：_____ | | |

內容：

請按加工圖生產幕牆鋁料送到地盤安裝(T1)(標準層)(10-25,29-48/F)

E 版請留意：修改趟門室內拍蓋用底座，縮短至齊企料(前版拆圖現場裝後阻唧膠)

1) 按 MO 生產(EI9959A)

2) 背板批角，副框，玻璃線要連企橫料出貨

謝謝！

請在 2019/ 3 / 29 前完成上列要求。

附： 12 頁圖登，5 頁加工圖

以上項目為：

- | | | |
|---------------------------------|--------------------------------------|--------------------------------|
| <input type="checkbox"/> 原合約工程包 | <input type="checkbox"/> 原合約工程加 / 減賬 | <input type="checkbox"/> 新工程報價 |
|---------------------------------|--------------------------------------|--------------------------------|

原因：-

分發東莞各部門：

- | | | | |
|--|---|---|---|
| <input type="checkbox"/> 生產技術總監 <input type="checkbox"/> 連附件 | <input checked="" type="checkbox"/> 技術部 <input checked="" type="checkbox"/> 連附件 | <input type="checkbox"/> 生產部 <input type="checkbox"/> 連附件 | <input type="checkbox"/> 機械設計部 <input type="checkbox"/> 連附件 |
| <input type="checkbox"/> 採購部 <input type="checkbox"/> 連附件 | <input checked="" type="checkbox"/> 生產統籌部 <input checked="" type="checkbox"/> 連附件 | | |
| <input type="checkbox"/> 質檢部 <input type="checkbox"/> 連附件 | <input type="checkbox"/> 會計部 <input type="checkbox"/> 連附件 | <input type="checkbox"/> 報關組 <input type="checkbox"/> 連附件 | <input type="checkbox"/> 其他 <u>楊榮輝</u> <input type="checkbox"/> 連附件 |

分發其他分判：

- | |
|---|
| <input type="checkbox"/> 王禮秋 <input type="checkbox"/> 連附件 |
|---|

分發香港各部門：

- | | | | |
|---|--|---|---|
| <input type="checkbox"/> 行政部 <input type="checkbox"/> 連附件 | <input type="checkbox"/> 會計部 <input type="checkbox"/> 連附件 | <input type="checkbox"/> 統籌部 <input type="checkbox"/> 連附件 | <input checked="" type="checkbox"/> 工程部地盤科文 <input checked="" type="checkbox"/> 連附件 |
| <input type="checkbox"/> 採購部 <input type="checkbox"/> 連附件 | <input type="checkbox"/> QS 部 <input type="checkbox"/> 連附件 | <input type="checkbox"/> 維修部 <input type="checkbox"/> 連附件 | <input type="checkbox"/> 其他 _____ <input type="checkbox"/> 連附件 |

傳遞編號：

HK 0605/19

發件人簽署：

項目經理簽署：

圖則登記表
DRAWING REGISTER

				接收日期 Receiving Date (適用於客戶圖則)					
工程名稱 Project Title:	觀塘裕民坊(T1座)10F~25F,29F~48F	年	月	日	日	日	日	日	日
框架式幕牆 (主企+主橫+部分小配料拆圖)									
工程編號 Project No:	J-837								
分發予 Distributed To		發出日期 Issued Date							
		19	19	19	19				
		1	1	02	3				
		8	31	20	13				
圖則編號 Drg. No.	圖則名稱 Drawing Title	修訂編號 Revision No.							
SD-ML01	SD中企(外凹)加工圖	-	A	-	B				
SD-ML01A	SD中企(外凹)加工圖	-	A	-	B				
SD-ML02	雙生企加工圖	-	-	-	-				
SD-ML02A	雙生企加工圖	-	-	-	-				
SD-ML02B	雙生企加工圖	-	-	-	-				
SD-MR01	雙生企加工圖	-	-	-	-				
SD-MR02	SD中企(外凹)加工圖	-	A	-	B				
G-MS01	生梗企加工圖	-	A	-	-				
G-MS01A	生梗企加工圖	-	A	-	-				
G-MS02	生梗企加工圖	-	A	-	-				
G-MS02A	生梗企加工圖	-	A	-	-				
G-MS03	雙梗企加工圖	-	-	-	-				
G-MS04	雙生企1加工圖	-	A	-	-				
G-MS05	生梗企加工圖	-	A	-	-				
G-MS05A	生梗企加工圖	-	A	-	-				
G-MS06	生梗企加工圖	-	A	-	-				
G-MS07	雙生企1加工圖	-	-	-	-				
G-MS07R	雙生企1加工圖	-	-	-	-				
G-MS08	雙生企1加工圖	-	-	-	-				
G-MS08R	雙生企1加工圖	-	-	-	-				
G-MS09	雙生企1加工圖	-	-	-	-				
G-MS10	雙生企1加工圖	-	-	-	-				
G-MS10A	雙生企1加工圖	-	-	-	-				
G-MS09R	雙生企1加工圖	-	-	-	-				
G-MS10R	生梗企加工圖	-	-	-	-				
G-MS11	生梗企加工圖	-	-	-	-				
G-MS11R	生梗企加工圖	-	-	-	-				
G-MS11AR	生梗企加工圖	-	-	-	-				

圖則登記表
DRAWING REGISTER

接收日期 Receiving Date (適用於客戶圖則)											
工程名稱 Project Title: 觀塘裕民坊(T1座)10F~25F,29F~48F		年									
框架式幕牆 (主企+主橫+部分小配料拆圖)		月									
工程編號 Project No: J-837		日									
分發予 Distributed To		發出日期 Issued Date									
		年	19	19	19	19					
		月	1	1	02	3					
		日	8	31	20	13					
		修訂編號 Revision No.									
圖則編號 Drg. No.	圖則名稱 Drawing Title										
G-MS12	雙生企1加工圖	29	-	-	-	-					
G-MS14	生梗企加工圖	30	-	A	-	-					
G-MS14R	生梗企加工圖	31	-	A	-	-					
G-MT05	雙生企1加工圖	32	-	新增	-	-					
G-MT05R	雙生企1加工圖	33	-	新增	-	-					
SD-MT01	雙生企加工圖	34	-	-	-	-					
G-MT02	雙生企1加工圖	35	-	-	-	-					
G-MT03	生梗企加工圖	36	-	新增	-	-					
G-MT04	生梗企加工圖	37	-	新增	-	-					
G-ES01	轉角企加工圖	38	-	-	-	-					
G-MS30	生梗企加工圖	39	-	新增	-	-					
G-MS20	生梗企加工圖	40	-	新增	-	-					
G-MS21	生梗企加工圖	41	-	新增	-	-					
G-MS22	生梗企加工圖	42	-	新增	-	-					
UN-SD101	SD門頂橫 (SD門用)	43	-	新增	-	-					
UN-SD101-1	SD門頂橫 (SD門用) 數據表	44	-	新增	-	-					
UN-SD101(D)	SD門頂橫 (吊船碼用)	45	-	新增	-	-					
UN-SD101(D)-1	SD門頂橫 (吊船碼用) 數據表	46	-	新增	-	-					
UN-SD101a	生梗橫料 (SD門用)	47	-	新增	-	-					
UN-SD106R	SD門頂橫 (SD門用)	48	-	新增	-	-					
UN-SD106R-1	SD門頂橫 (SD門用) 數據表	49	-	新增	-	-					
UN-SD106R(D)	SD門頂橫 (吊船碼用)	50	-	新增	-	-					
UN-SD106R(D)-1	SD門頂橫 (吊船碼用) 數據表	51	-	新增	-	-					
UN-SD106aR	生梗橫料 (SD門用)	52	-	新增	-	-					
UN-L01	生梗橫料 (生窗用)	53	-	新增	-	-					
UN-L01a	生梗橫料 (生窗用)	54	-	新增	-	-					
UN-L02	生梗橫料 (生窗用)	55	-	新增	-	-					
UN-L02a	生梗橫料 (生窗用)	56	-	新增	-	-					

圖則登記表
DRAWING REGISTER

		年 月 日	接收日期 Receiving Date (適用於客戶圖則)							
工程名稱 Project Title: 觀塘裕民坊(T1座)10F~25F,29F~48F										
框架式幕牆 (主企+主橫+部分小配料拆圖)		年 月 日	發出日期 Issued Date							
工程編號 Project No: J-837			19	19	19	19				
分發予 Distributed To		1	1	02	3					
		8	31	20	13					
		修訂編號 Revision No.								
圖則編號 Drg. No.	圖則名稱 Drawing Title	57	-	新增	-	-				
UN-L02S	生梗橫料 (生窗用)	58	-	新增	-	-				
UN-L02aS	生梗橫料 (生窗用)	59	-	新增	-	-				
UN-R01	生梗橫料 (生窗用)	60	-	新增	-	-				
UN-R01a	生梗橫料 (生窗用)	61	-	新增	-	-				
UN-R01S	生梗橫料 (生窗用)	62	-	新增	-	-				
UN-R01aS	生梗橫料 (生窗用)	63	-	新增	-	-				
UN-R02	生梗橫料 (生窗用)	64	-	新增	-	-				
UN-R02a	生梗橫料 (生窗用)	65	-	新增	-	-				
UN-R26	生梗橫料 (生窗用)	66	-	新增	-	-				
UN-R26a	生梗橫料 (生窗用)	67	-	新增	-	-				
AG-T01	生梗橫料 (TH生窗用)	68	-	新增	-	-				
AG-T01a	生梗橫料 (TH生窗用)	69	-	新增	-	-				
AG-T02	生梗橫料 (TH生窗用)	70	-	新增	-	-				
AG-T02a	生梗橫料 (TH生窗用)	71	-	新增	-	-				
UN-R01Z	生梗橫料 (轉角位生窗用)	72	-	新增	-	-				
UN-R01aZ	生梗橫料 (轉角位生窗用)	73	-	新增	-	-				
UN-T108	雙梗橫料 (外凸) (梗窗用)	74	-	新增	-	-				
UN-T108-1	雙梗橫料 (外凸) 數據表	75	-	新增	-	-				
UN-T108(D)	雙梗橫料 (外凸) (吊船碼用)	76	-	新增	-	-				
UN-T108(D)-1	雙梗橫料 (外凸) (吊船碼用)數據表	77	-	新增	-	-				
UN-T108a	雙梗橫料 (外凸) (梗窗用)	78	-	新增	-	-				
UN-T108a-1	雙梗橫料 (外凸) 數據表	79	-	新增	-	-				
UN-T119	雙梗橫料 (外凸) (轉角梗窗用)	80	-	新增	-	-				
UN-T119a	雙梗橫料 (外凸) (轉角梗窗用)	81	-	新增	-	-				
UN-L01b	雙梗橫料 (外凸)	82	-	新增	-	-				
UN-L01b-1	雙梗橫料 (外凸) 數據表	83	-	新增	-	-				
UN-L02b	雙梗橫料 (外凸)	84	-	新增	-	-				
UN-L02b-1	雙梗橫料 (外凸) 數據表									

圖則登記表
DRAWING REGISTER

		年	接收日期 Receiving Date (適用於客戶圖則)											
工程名稱 Project Title: 觀塘裕民坊(T1座)10F~25F,29F~48F			月	日	年	月	日	年	月	日				
框架式幕牆 (主企+主橫+部分小配料拆圖)		日												
工程編號 Project No: J-837		年	發出日期 Issued Date											
分發予 Distributed To		月	19	19	19	19								
		日	1	1	02	3								
		年	8	31	20	13								
		月												
		日												
圖則編號 Drg. No.	圖則名稱 Drawing Title		修訂編號 Revision No.											
UN-L02bS	雙梗橫料 (外凸)	85	-	新增	-	-								
UN-L02bS-1	雙梗橫料 (外凸) 數據表	86	-	新增	-	-								
UN-R01b	雙梗橫料 (外凸)	87	-	新增	-	-								
UN-R01b-1	雙梗橫料 (外凸) 數據表	88	-	新增	-	-								
UN-R01bS	雙梗橫料 (外凸)	89	-	新增	-	-								
UN-R01bS-1	雙梗橫料 (外凸) 數據表	90	-	新增	-	-								
UN-R02b	雙梗橫料 (外凸)	91	-	新增	-	-								
UN-R02b-1	雙梗橫料 (外凸) 數據表	92	-	新增	-	-								
UN-R26b	雙梗橫料 (外凸)	93	-	新增	-	-								
AG-T01b	雙梗橫料 (外凸) TH窗位用	94	-	新增	-	-								
AG-T02b	雙梗橫料 (外凸) TH窗位用	95	-	新增	-	-								
UN-R01bZ	雙梗橫料 (外凸)	96	-	新增	-	-								
UN-EL01RS	生梗橫料 (生窗用)	97	-	新增	-	-								
UN-EL01aRS	生梗橫料 (生窗用)	98	-	新增	-	-								
UN-EL02R	生梗橫料 (生窗用)	99	-	新增	-	-								
UN-EL02aR	生梗橫料 (生窗用)	100	-	新增	-	-								
UN-EL02RS	生梗橫料 (生窗用)	101	-	新增	-	-								
UN-EL02aRS	生梗橫料 (生窗用)	102	-	新增	-	-								
UN-ER01	生梗橫料 (生窗用)	103	-	新增	-	-								
UN-ER01a	生梗橫料 (生窗用)	104	-	新增	-	-								
UN-ER01S	生梗橫料 (生窗用)	105	-	新增	-	-								
UN-ER01aS	生梗橫料 (生窗用)	106	-	新增	-	-								
UN-ER02	生梗橫料 (生窗用)	107	-	新增	-	-								
UN-ER02a	生梗橫料 (生窗用)	108	-	新增	-	-								
UN-EL01	生梗橫料 (生窗用)	109	-	新增	-	-								
UN-EL01a	生梗橫料 (生窗用)	110	-	新增	-	-								
UN-EL01S	生梗橫料 (生窗用)	111	-	新增	-	-								
UN-EL01aS	生梗橫料 (生窗用)	112	-	新增	-	-								

圖則登記表
DRAWING REGISTER

		年	接收日期 Receiving Date (適用於客戶圖則)						
			月						
		日	發出日期 Issued Date						
			19	19	19	19			
		年	1	1	02	3			
		月	8	31	20	13			
		日							
		修訂編號 Revision No.							
圖則編號 Drg. No.	圖則名稱 Drawing Title								
UN-EL02	生梗橫料 (生窗用)	113	-	新增	-	-			
UN-EL02a	生梗橫料 (生窗用)	114	-	新增	-	-			
UN-EL16	生梗橫料 (生窗用)	115	-	新增	-	-			
UN-EL16a	生梗橫料 (生窗用)	116	-	新增	-	-			
UN-ER01RS	生梗橫料 (生窗用)	117	-	新增	-	-			
UN-ER01aRS	生梗橫料 (生窗用)	118	-	新增	-	-			
UN-ER02RS	生梗橫料 (生窗用)	119	-	新增	-	-			
UN-ER02aRS	生梗橫料 (生窗用)	120	-	新增	-	-			
UN-EL102	雙梗橫料 (外凸) (梗窗用)	121	-	新增	-	-			
UN-EL102-1	雙梗橫料 (外凸) 數據表	122	-	新增	-	-			
UN-EL102(D)	雙梗橫料 (外凸) (吊船碼用)	123	-	新增	-	-			
UN-EL102(D)-1	雙梗橫料 (外凸) (吊船碼用)數據表	124	-	新增	-	-			
UN-E102a	雙梗橫料 (外凸) (梗窗用)	125	-	新增	-	-			
UN-E102a-1	雙梗橫料 (外凸) 數據表	126	-	新增	-	-			
UN-E101R	雙梗橫料 (外凸) (梗窗用)	127	-	新增	-	-			
UN-E101R-1	雙梗橫料 (外凸) 數據表	128	-	新增	-	-			
UN-E101R(D)	雙梗橫料 (外凸) (吊船碼用)	129	-	新增	-	-			
UN-E101R(D)-1	雙梗橫料 (外凸) (吊船碼用)數據表	130	-	新增	-	-			
UN-E101aR	雙梗橫料 (外凸) (梗窗用)	131	-	新增	-	-			
UN-E101aR-1	雙梗橫料 (外凸) 數據表	132	-	新增	-	-			
UN-EL01bRS	雙梗橫料 (外凸)	133	-	新增	-	-			
UN-EL01bRS-1	雙梗橫料 (外凸) 數據表	134	-	新增	-	-			
UN-EL02bR	雙梗橫料 (外凸)	135	-	新增	-	-			
UN-EL02bR-1	雙梗橫料 (外凸) 數據表	136	-	新增	-	-			
UN-EL02bRS	雙梗橫料 (外凸)	137	-	新增	-	-			
UN-EL02bRS-1	雙梗橫料 (外凸) 數據表	138	-	新增	-	-			
UN-ER01b	雙梗橫料 (外凸)	139	-	新增	-	-			
UN-ER01b-1	雙梗橫料 (外凸) 數據表	140	-	新增	-	-			

圖則登記表
DRAWING REGISTER

		年 月 日	接收日期 Receiving Date (適用於客戶圖則)							
工程名稱 Project Title:	觀塘裕民坊(T1座)10F~25F,29F~48F		19	19	19	19				
框架式幕牆 (主企+主橫+部分小配料拆圖)		年 月 日	發出日期 Issued Date							
工程編號 Project No:	J-837 <th>19</th> <th>19</th> <th>19</th> <th>19</th> <th></th> <th></th> <th></th> <th></th>		19	19	19	19				
分發予 Distributed To		年 月 日	1	02	3					
			8	31	20	13				
		年 月 日	修訂編號 Revision No.							
圖則編號 Drg. No.	圖則名稱 Drawing Title									
UN-ER01bS	雙梗橫料 (外凸)	141	-	新增	-	-				
UN-ER01bS-1	雙梗橫料 (外凸) 數據表	142	-	新增	-	-				
UN-ER02b	雙梗橫料 (外凸)	143	-	新增	-	-				
UN-ER02b-1	雙梗橫料 (外凸) 數據表	144	-	新增	-	-				
UN-EL01b	雙梗橫料 (外凸)	145	-	新增	-	-				
UN-EL01b-1	雙梗橫料 (外凸) 數據表	146	-	新增	-	-				
UN-EL01bS	雙梗橫料 (外凸)	147	-	新增	-	-				
UN-EL01bS-1	雙梗橫料 (外凸) 數據表	148	-	新增	-	-				
UN-EL02b	雙梗橫料 (外凸)	149	-	新增	-	-				
UN-EL02b-1	雙梗橫料 (外凸) 數據表	150	-	新增	-	-				
UN-EL16b	雙梗橫料 (外凸)	151	-	新增	-	-				
UN-ER01bRS	雙梗橫料 (外凸)	152	-	新增	-	-				
UN-ER02bRS	雙梗橫料 (外凸)	153	-	新增	-	-				
ZS-U01	SD中柱底座加工圖	154	-	-	-	-				
ZS-U01R	SD中柱底座加工圖	155	-	-	-	-				
TD-M05	SD中柱底座加工圖	156	-	-	-	A				
TD-M05R	SD中柱底座加工圖	157	-	-	-	A				
UN-SE1	雙生托加工圖	158	-	-	-	-				
UN-SE1R	雙生托加工圖	159	-	-	-	-				
LJ-C01a/LJ-C01b	鋁角加工圖	160	-	-	-	-				
LJ-C01Ra/LJ-C01Rb	鋁角加工圖	161	-	-	-	-				
LJ-C02a/LJ-C02b	鋁角加工圖	162	-	-	-	-				
LJ-C02Ra/LJ-C02Rb	鋁角加工圖	163	-	-	-	-				
LJ-C03	鋁角加工圖	164	-	-	-	-				
LJ-C03R	鋁角加工圖	165	-	-	-	-				
FD-L01	鋁角加工圖	166	-	-	-	-				
FD-L01R	鋁角加工圖	167	-	-	-	-				
SZ-Y01	鋁角加工圖	168	-	A	-	-				

圖則登記表
DRAWING REGISTER

		年	接收日期 Receiving Date (適用於客戶圖則)							
工程名稱 Project Title: 觀塘裕民坊(T1座)10F~25F,29F~48F			月	日	年	月	日	年	月	日
框架式幕牆 (主企+主橫+部分小配料拆圖)		日	發出日期 Issued Date							
工程編號 Project No: J-837		年	19	19	19	19				
分發予 Distributed To		月	1	1	02	3				
		日	8	31	20	13				
		年	修訂編號 Revision No.							
圖則編號 Drg. No.	圖則名稱 Drawing Title	日								
SZ-Y01R	鋁角加工圖	169	-	A	-	-				
ZS-X01	轉角企外蓋加工圖	170	-	-	-	-				
ZS-Y01	轉角室內蓋托角加工圖	171	-	-	-	-				
ZS-Y01a	轉角室內蓋加工圖	172	-	-	-	-				
SC-AL02	鋁角加工圖	173	-	-	-	-				
SC-AL06	鋁角加工圖	174	-	-	-	-				
SC-AL07	鋁角加工圖	175	-	-	-	-				
UN-LC1	欄河槽加工圖	176	-	-	-	-				
UN-LC2	欄河槽加工圖	177	-	-	-	-				
UN-LC3	欄河槽加工圖	178	-	-	-	-				
UN-LC4	欄河槽加工圖	179	-	-	-	-				
SC-BL01	鋁角加工圖	180	-	-	-	-				
SC-BL02	鋁角加工圖	181	-	-	-	-				
SC-BL03	鋁角加工圖	182	-	-	-	-				
SC-BL04	鋁角加工圖	183	-	-	-	-				
SC-AL03	鋁角加工圖	184	-	-	-	-				
SC-AL04	鋁角加工圖	185	-	-	-	-				
SC-AL05	鋁巴加工圖	186	-	-	-	-				
SC-AL08	鋁巴加工圖	187	-	-	-	-				
Z-A01	Z字碼加工圖	188	-	-	-	-				
Z-A02	鋁巴加工圖	189	-	-	-	-				
W-TX1	雙梗企套芯加工圖	190	-	-	-	-				
W-TX2	生梗企套芯加工圖	191	-	A	-	-				
W-TX2R	生梗企套芯加工圖	192	-	A	-	-				
W-TX3	雙生企套芯加工圖	193	-	A	-	-				
W-TX4	轉角企套芯加工圖	194	-	-	-	-				
ZS-XC01	玻璃扣蓋加工圖	195	-	-	新增	-				
ZS-XC01R	玻璃扣蓋加工圖	196	-	-	新增	-				

圖則登記表
DRAWING REGISTER

		年 月 日	接收日期 Receiving Date (適用於客戶圖則)						
工程名稱 Project Title: 觀塘裕民坊(T1座)10F~25F,29F~48F									
框架式幕牆 (主企+主橫+部分小配料拆圖)		年 月 日	發出日期 Issued Date						
工程編號 Project No: J-837			19	19	19	19			
分發予 Distributed To		1	1	02	3				
		8	31	20	13				
圖則編號 Drg. No.		修訂編號 Revision No.							
圖則名稱 Drawing Title									
ZS-XY01	玻璃扣蓋加工圖	197	-	-	新增	-			
ZS-XY01R	玻璃扣蓋加工圖	198	-	-	新增	-			
UN-DM1a	生梗企單玻加工圖	199	-	A	-	-			
UN-DM1a-1	生梗企單玻加工圖 數據表	200	-	A	-	-			
UN-DM1aR	生梗企單玻加工圖	201	-	A	-	-			
UN-DM1aR-1	生梗企單玻加工圖 數據表	202	-	A	-	-			
UN-DM1b	生梗企單玻加工圖	203	-	A	-	-			
UN-DM1b-1	生梗企單玻加工圖 數據表	204	-	A	-	-			
UN-DM1bR	生梗企單玻加工圖	205	-	A	-	-			
UN-DM1bR-1	生梗企單玻加工圖 數據表	206	-	A	-	-			
UN-DM1d	生梗企單玻加工圖	207	-	-	-	-			
UN-DM1d-1	生梗企單玻加工圖 數據表	208	-	-	-	-			
UN-DM1dR	生梗企單玻加工圖	209	-	-	-	-			
UN-DM1dR-1	生梗企單玻加工圖 數據表	210	-	-	-	-			
UN-SM1	生梗企雙玻加工圖	211	-	-	-	-			
UN-SM1-1	生梗企雙玻加工圖 數據表	212	-	-	-	-			
UN-SM1R	生梗企雙玻加工圖	213	-	-	-	-			
UN-SM1R-1	生梗企雙玻加工圖 數據表	214	-	-	-	-			
UN-AM1a	單玻線插線加工圖	215	-	A	-	-			
UN-AM1a-1	單玻線插線加工圖 數據表	216	-	A	-	-			
UN-AM1aR	單玻線插線加工圖	217	-	A	-	-			
UN-AM1aR-1	單玻線插線加工圖 數據表	218	-	A	-	-			
UN-AM1b	單玻線插線加工圖	219	-	A	-	-			
UN-AM1b-1	單玻線插線加工圖 數據表	220	-	A	-	-			
UN-AM1bR	單玻線插線加工圖	221	-	A	-	-			
UN-AM1bR-1	單玻線插線加工圖 數據表	222	-	A	-	-			
ZS-KG1	框橫料扣蓋加工圖	223	-	-	新增	-			
ZS-KG1-1	框橫料扣蓋 (數據表)	224	-	-	新增	-			

圖則登記表
DRAWING REGISTER

				接收日期 Receiving Date (適用於客戶圖則)										
工程名稱 Project Title:	觀塘裕民坊(T1座)10F~25F,29F~48F			年										
框架式幕牆 (主企+主橫+部分小配料拆圖)					月									
工程編號 Project No:	J-837					日								
分發予 Distributed To				年	發出日期 Issued Date									
					月	19	19	19	19					
						日	1	1	02	3				
					8		31	20	13					
圖則編號 Drg. No.		圖則名稱 Drawing Title		修訂編號 Revision No.										
ZS-KG1Z	框橫料扣蓋加工圖		225	-	-	新增	-							
ZS-S01b	生梗企單玻扣蓋加工圖		226	-	-	新增	-							
ZS-S01b-1	生梗企單玻扣蓋 (數據表)		227	-	-	新增	-							
ZS-S01bR	生梗企單玻扣蓋加工圖		228	-	-	新增	-							
ZS-S01bR-1	生梗企單玻扣蓋 (數據表)		229	-	-	新增	-							
ZS-S01d	生梗企單玻扣蓋加工圖		230	-	-	新增	-							
ZS-S01d-1	生梗企單玻扣蓋 (數據表)		231	-	-	新增	-							
ZS-S01dR	生梗企單玻扣蓋加工圖		232	-	-	新增	-							
ZS-S01dR-1	生梗企單玻扣蓋 (數據表)		233	-	-	新增	-							
ZS-BG1	生梗企雙玻扣蓋加工圖		234	-	-	新增	-							
ZS-BG1-1	生梗企雙玻扣蓋 (數據表)		235	-	-	新增	-							
ZS-BG1R	生梗企雙玻扣蓋加工圖		236	-	-	新增	-							
ZS-BG1R-1	生梗企雙玻扣蓋 (數據表)		237	-	-	新增	-							
CW-JT01	膠條安裝位置圖		238	-	-	A	-							
CW-JT02	膠條安裝位置圖		239	-	-	A	-							
CW-JT03	膠條安裝位置圖		240	-	-	新增	-							
UN-HT1	背板托角加工圖(生窗位用)		241	-	新增	-	-							
UN-HT1-1	背板托角加工圖 數據表		242	-	新增	-	-							
UN-HT1Z	背板托角加工圖(轉角生窗位用)		243	-	新增	-	-							
UN-HT101	背板托角加工圖(梗窗位用)		244	-	新增	-	-							
UN-HT101-1	背板托角加工圖(梗窗位用) 數據表		245	-	新增	-	-							
UN-HT101S	背板托角加工圖(SD梗窗位用)		246	-	新增	-	-							
UN-HT101S-1	背板托角加工圖(SD梗窗位用) 數據表		247	-	新增	-	-							
UN-HT119	背板托角加工圖(轉角梗窗位用)		248	-	新增	-	-							
UN-HT1a	背板托角加工圖(生窗位用)		249	-	新增	-	-							
UN-HT1a-1	背板托角加工圖 數據表		250	-	新增	-	-							
UN-HT1aZ	背板托角加工圖(轉角生窗位用)		251	-	新增	-	-							
UN-HT101a	背板托角加工圖(梗窗位用)		252	-	新增	-	-							

圖則登記表
DRAWING REGISTER

		年 月 日	接收日期 Receiving Date (適用於客戶圖則)											
工程名稱 Project Title: 觀塘裕民坊(T1座)10F~25F,29F~48F														
框架式幕牆 (主企+主橫+部分小配料拆圖)														
工程編號 Project No: J-837														
分發予 Distributed To		年 月 日	發出日期 Issued Date											
			19	19	19	19								
			1	1	02	3								
			8	31	20	13								
圖則編號 Drg. No.		圖則名稱 Drawing Title		年 月 日	修訂編號 Revision No.									
UN-HT101a-1	背板托角加工圖(梗窗位用) 數據表	253	-		新增	-	-							
UN-HT101aS	背板托角加工圖(SD梗窗位用)	254	-	新增	-	-								
UN-HT101aS-1	背板托角加工圖(SD梗窗位用) 數據表	255	-	新增	-	-								
UN-HT119a	背板托角加工圖(轉角梗窗位用)	256	-	新增	-	-								
UN-HM1	單玻插線加工圖	257	-	新增	-	-								
UN-HM101	單玻插線加工圖	258	-	新增	-	-								
UN-HM101S	單玻插線加工圖	259	-	新增	-	-								
UN-HM1a	單玻插線加工圖	260	-	新增	A	-								
UN-HM101a	單玻插線加工圖	261	-	-	新增	-								
UN-HM101Sa	單玻插線加工圖	262	-	-	新增	-								
UN-HM101S(D)	單玻插線加工圖	263	-	新增	A	-								
UN-HM101S(D)a	單玻插線(SD門吊船位避位示意圖)	264	-	-	新增	-								
UN-EH1	單玻插線加工圖	265	-	新增	-	-								
UN-EH1R	單玻插線加工圖	266	-	新增	-	-								
UN-EH102	單玻插線加工圖	267	-	新增	-	-								
UN-EH101R	單玻插線加工圖	268	-	新增	-	-								
UN-EH1a	單玻插線加工圖	269	-	新增	-	-								
UN-EH1aR	單玻插線加工圖	270	-	新增	-	-								
UN-EH102a	單玻插線加工圖	271	-	新增	-	-								
UN-EH101aR	單玻插線加工圖	272	-	新增	-	-								
J837-CW-2101	安裝位置圖	273	-	A	-	-								
J837-CW-2102	安裝位置圖	274	-	A	-	-								
J837-CW-2103	安裝位置圖	275	-	A	-	-								
J837-CW-2104	安裝位置圖	276	-	A	-	-								
J837-CW-2105	安裝位置圖	277	-	A	-	-								
J837-CW-2106	安裝位置圖	278	-	A	-	-								
J837-CW-2107	安裝位置圖	279	-	A	-	-								
J837-CW-2108	安裝位置圖	280	-	A	-	-								

圖則登記表
DRAWING REGISTER

		年 月 日	接收日期 Receiving Date (適用於客戶圖則)						
工程名稱 Project Title: 觀塘裕民坊(T1座)10F~25F,29F~48F									
工程編號 Project No: J-837		年 月 日	發出日期 Issued Date						
分發予 Distributed To			19	19	19	19			
		1	1	02	3				
		8	31	20	13				
		修訂編號 Revision No.							
圖則編號 Drg. No.	圖則名稱 Drawing Title								
J837-CW-2109	安裝位置圖	281	-	A	-	-			
J837-CW-2110	安裝位置圖	282	-	A	-	-			
J837-CW-2111	安裝位置圖	283	-	A	-	-			
J837-CW-2112	安裝位置圖	284	-	A	-	-			
J837-CW-2113	安裝位置圖	285	-	A	-	-			
J837-CW-2101-1	企單雙玻拍蓋位置圖	286	-	-	新增	-			
J837-CW-2102-1	企單雙玻拍蓋位置圖	287	-	-	新增	-			
J837-CW-2103-1	企單雙玻拍蓋位置圖	288	-	-	新增	-			
J837-CW-2104-1	企單雙玻拍蓋位置圖	289	-	-	新增	-			
J837-CW-2105-1	企單雙玻拍蓋位置圖	290	-	-	新增	-			
J837-CW-2106-1	企單雙玻拍蓋位置圖	291	-	-	新增	-			
J837-CW-2107-1	企單雙玻拍蓋位置圖	292	-	-	新增	-			
J837-CW-2108-1	企單雙玻拍蓋位置圖	293	-	-	新增	-			
J837-CW-2109-1	企單雙玻拍蓋位置圖	294	-	-	新增	-			
J837-CW-2110-1	企單雙玻拍蓋位置圖	295	-	-	新增	-			
J837-CW-2111-1	企單雙玻拍蓋位置圖	296	-	-	新增	-			
J837-CW-2112-1	企單雙玻拍蓋位置圖	297	-	-	新增	-			
J837-CW-2113-1	企單雙玻拍蓋位置圖	298	-	-	新增	-			
J837-CW-2101-2	扣蓋位置圖	299	-	-	新增	-			
J837-CW-2102-2	扣蓋位置圖	300	-	-	新增	-			
J837-CW-2103-2	扣蓋位置圖	301	-	-	新增	-			
J837-CW-2104-2	扣蓋位置圖	302	-	-	新增	-			
J837-CW-2105-2	扣蓋位置圖	303	-	-	新增	-			
J837-CW-2106-2	扣蓋位置圖	304	-	-	新增	-			
J837-CW-2107-2	扣蓋位置圖	305	-	-	新增	-			
J837-CW-2108-2	扣蓋位置圖	306	-	-	新增	-			
J837-CW-2109-2	扣蓋位置圖	307	-	-	新增	-			
J837-CW-2110-2	扣蓋位置圖	308	-	-	新增	-			

圖則登記表
DRAWING REGISTER

圖則登記表 DRAWING REGISTER		接收日期 Receiving Date (適用於客戶圖則)										
工程名稱 Project Title:	觀塘裕民坊(T1座)10F~25F,29F~48F	年 月 日										
框架式幕牆 (主企+主橫+部分小配料拆圖)												
工程編號 Project No:	J-837											
分發予 Distributed To												
		年 月 日	發出日期 Issued Date									
			19	19	19	19						
			1	1	02	3						
		8	31	20	13							
圖則編號 Drg. No.	圖則名稱 Drawing Title	309 310 311	修訂編號 Revision No.									
J837-CW-2111-2	扣蓋位置圖		-	-	新增	-						
J837-CW-2112-2	扣蓋位置圖		-	-	新增	-						
J837-CW-2113-2	扣蓋位置圖		-	-	新增	-						



美特鋁質有限公司
MIDI Aluminium Fabricator Ltd.

工程號 J-837 地盤 觀塘裕民坊



數量	位置	樓層
31	T1CW-G-1	10F~25F 29F~48F
31	T1CW-E-1	10F~25F 29F~48F
62	T1CW-D-1	10F~25F 29F~48F
31	T1CW-B-2	10F~25F 29F~48F
31	T1CW-B-1	10F~25F 29F~48F
31	T1CW-L-2	10F~25F 29F~48F

31	T1CW-L-1	10F~25F 29F~48F
31	T1CW-J-1	10F~25F 29F~48F


左SD生右SD梗

*請用A3紙打印

*注意:
螺絲鑽平頭孔事宜, 請留意M5及3/16"要
沉頭 (90° X ϕ 10), 供修螺絲后啣膠用

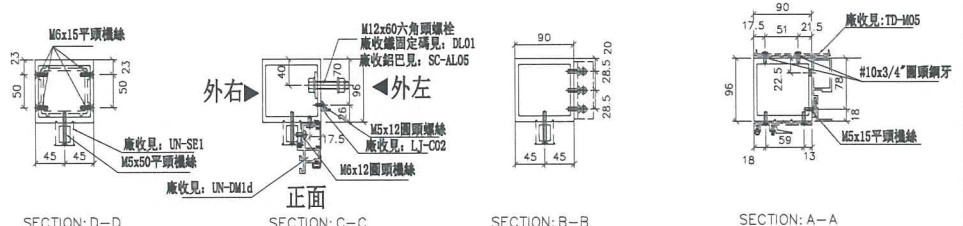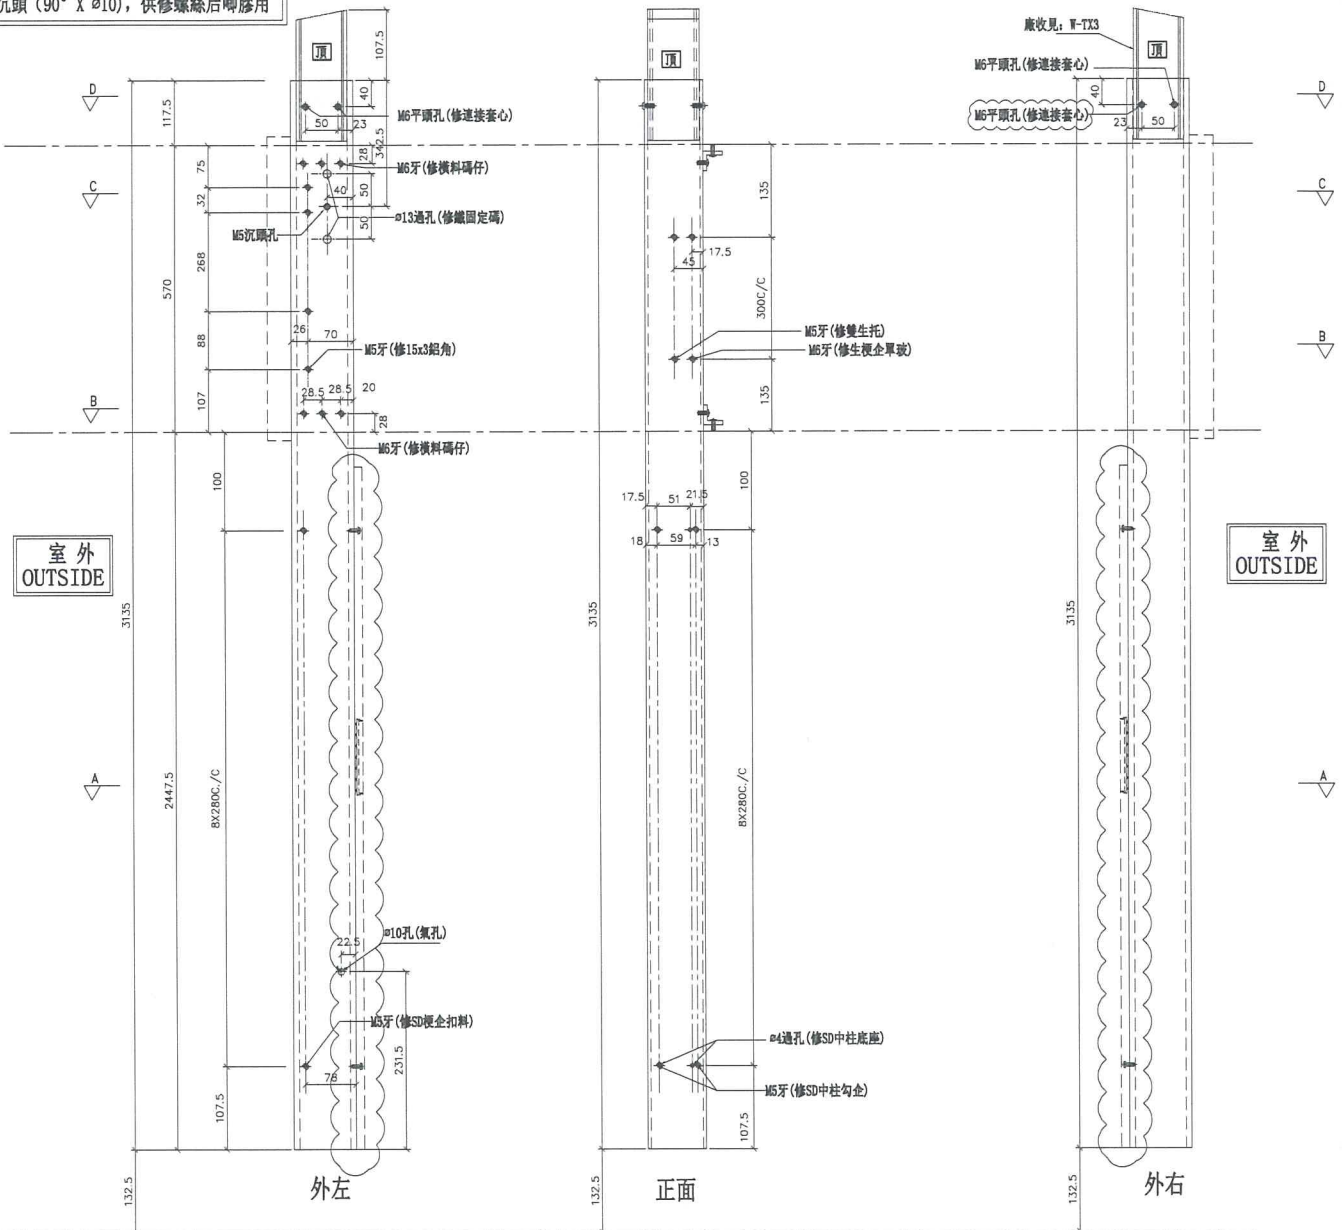

名稱	SD中企 (外凹)	制圖	羅志光	2019. 1. 07	修改	A	B
材料	X85548	復核	謝永林	2019. 1. 08	日期	2019.1.31	2019.3.13
顏色	EC-DG-S332054 (3塗)	批准			圖號	SD-ML01	

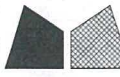





美特鋁質有限公司
MIDI Aluminium Fabricator Ltd.

數量	位置	樓層
31	T1CW-F-2	10F~25F 29F~48F

工程號 J-837 地盤 觀塘裕民坊

SD雙主企位用 *請用A3紙打印

*注意:
螺絲鑽平頭孔事宜, 請留意M5及3/16"要
沉頭 (90° X ϕ 10), 供修螺絲后啣膠用

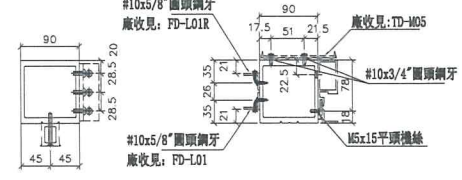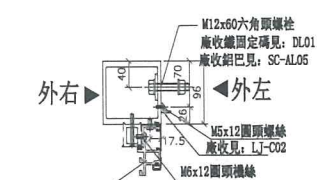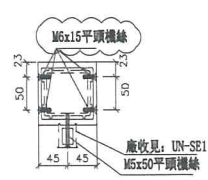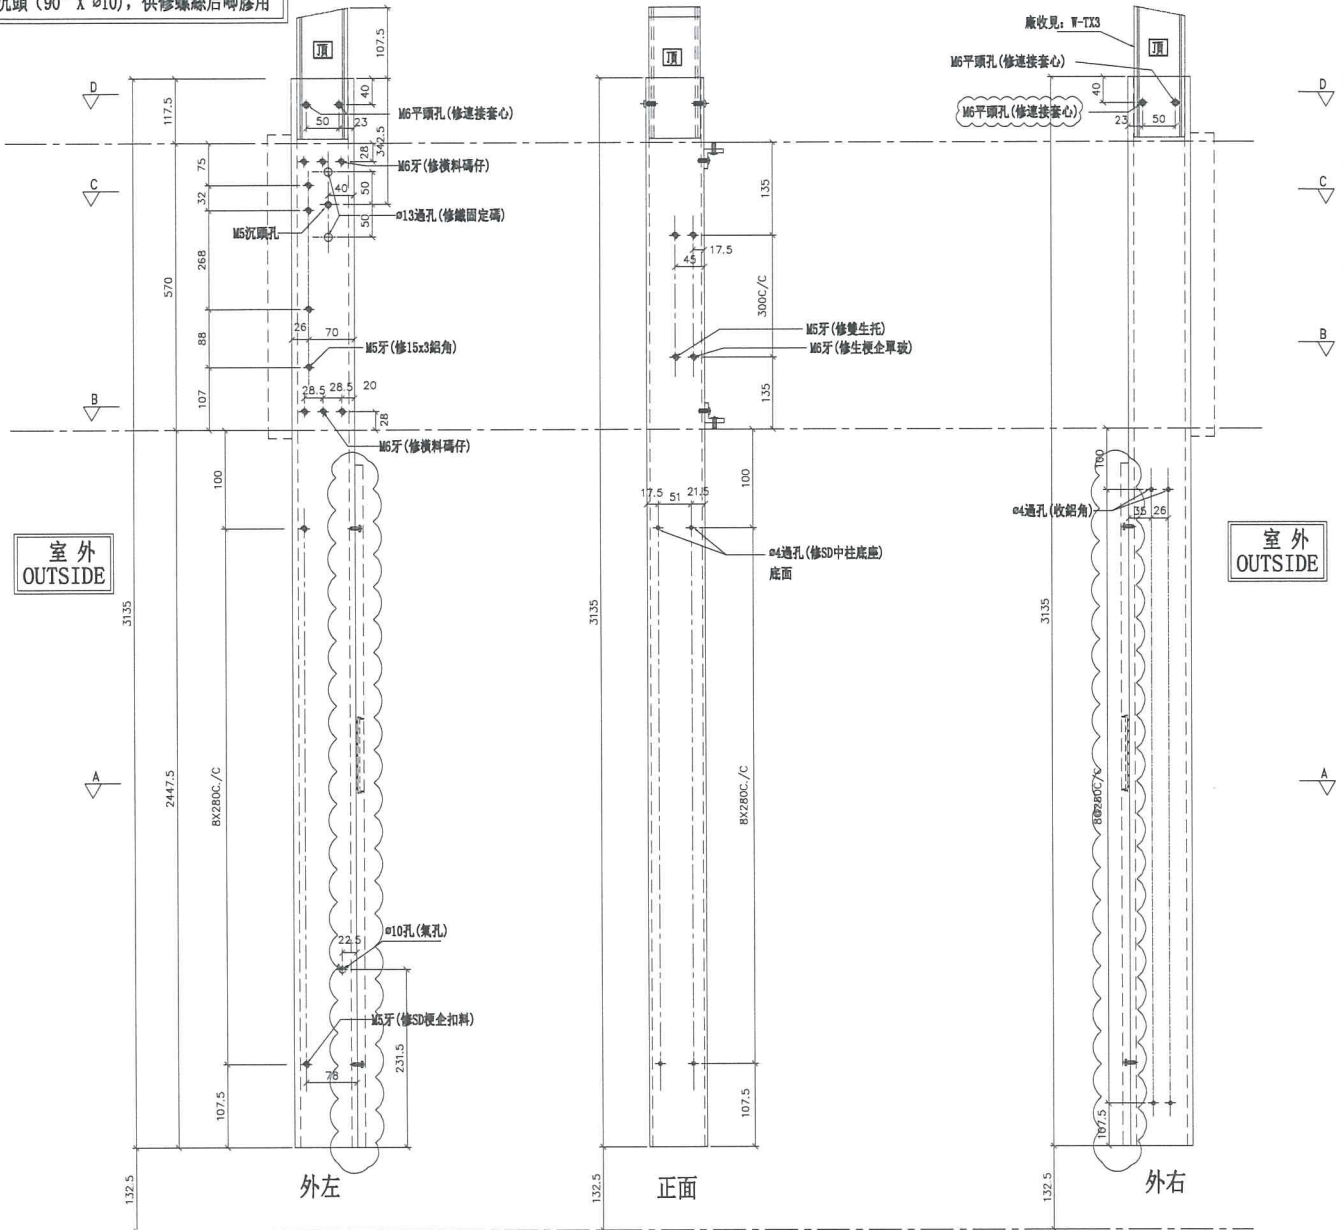

名稱	SD中企 (外凹)	制圖	羅志光	2019. 1. 07	修改	A	B
材料	X85548	復核	謝永林	2019. 1. 08	日期	2019.1.31	2019.3.13
顏色	EC-DG-S332054 (3塗)	批准			圖號	SD-ML01A	



美特鋁質有限公司
MIDI Aluminium Fabricator Ltd.



工程號 J-837 地盤 觀塘裕民坊

左SD梗右SD生 *請用A3紙打印


數量	位置	樓層
31	T1CW-D-1	10F~25F 29F~48F
31	T1CW-A-3	10F~25F 29F~48F
31	T1CW-A-2	10F~25F 29F~48F
62	T1CW-C-1	10F~25F 29F~48F
31	T1CW-M-2	10F~25F 29F~48F
31	T1CW-M-1	10F~25F 29F~48F

31	T1CW-K-2	10F~25F 29F~48F
62	T1CW-H-2	10F~25F 29F~48F


*注意:
螺絲鑽平頭孔事宜, 請留意M5及3/16"要
沉頭 (90° X $\phi 10$), 供修螺絲后膠用

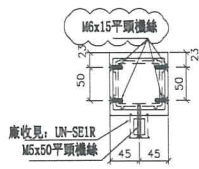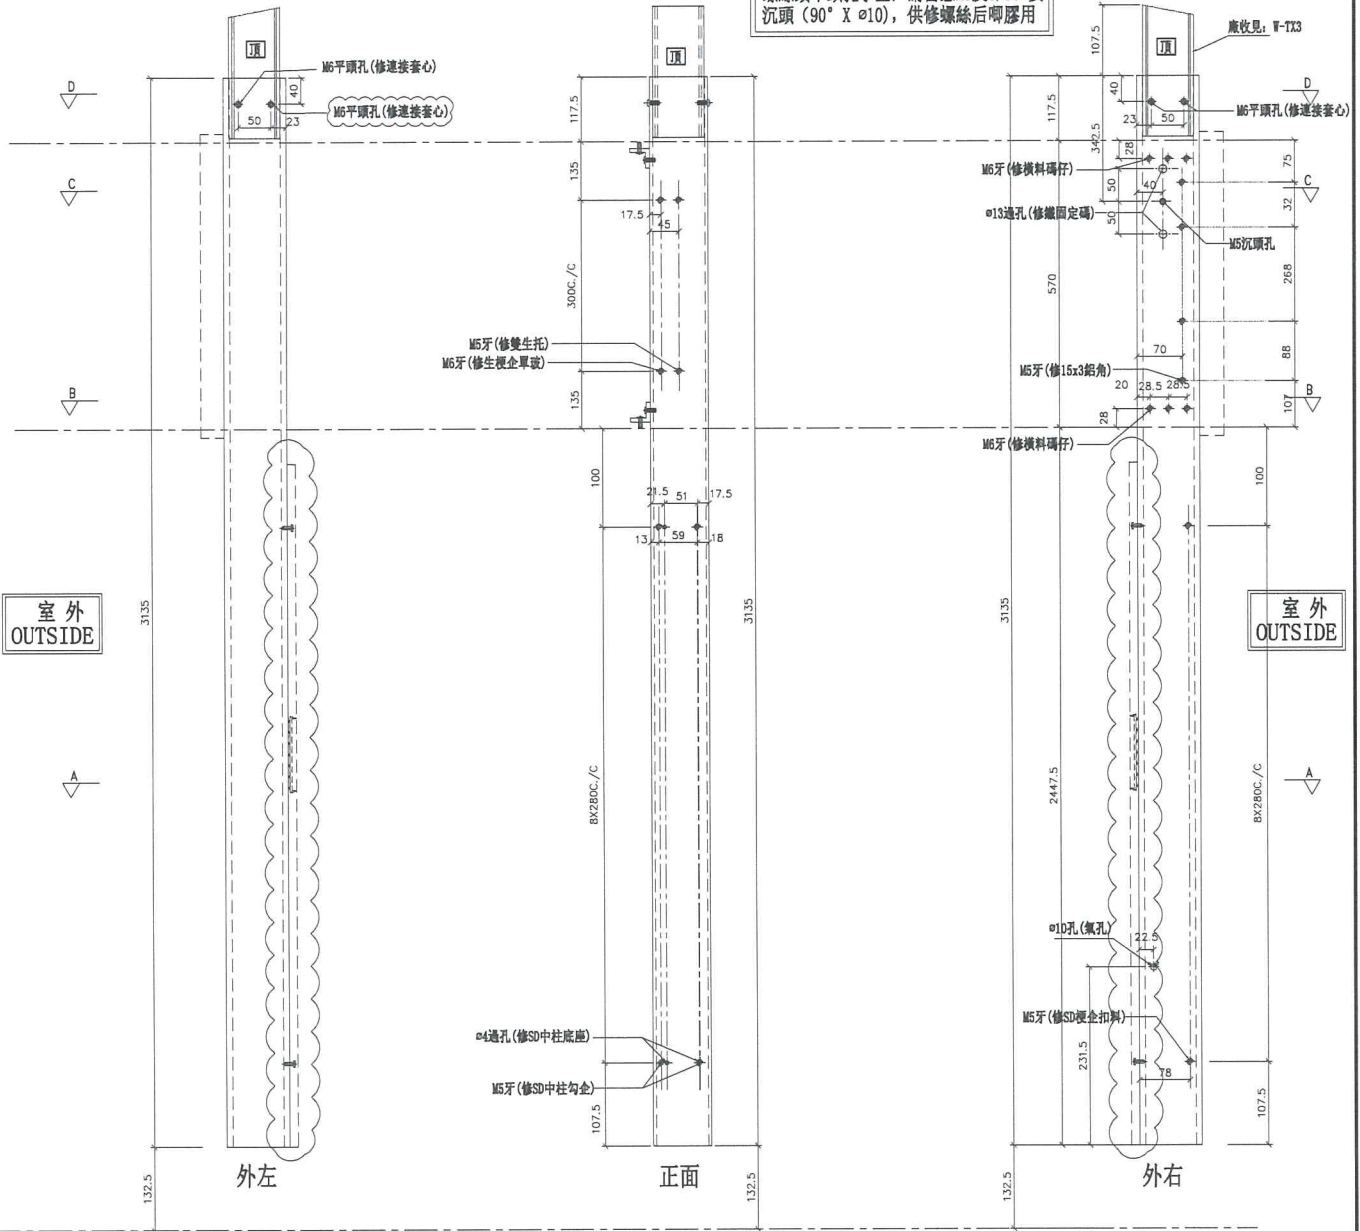


SECTION: D-D

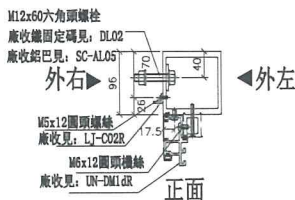

SECTION: C-C

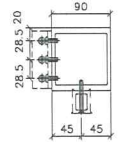


SECTION: B-B

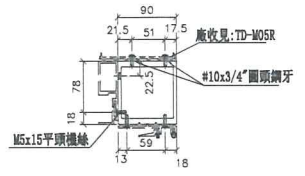



SECTION: A-A

名稱	SD中企 (外凹)	制圖	羅志光	2019. 1. 07	修改	A	B
材料	X85548	復核	謝永林	2019. 1. 08	日期	2019.1.31	2019. 3. 13
顏色	EC-DG-S332054 (3塗)	批准			圖號	SD-MR02	

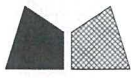

美特鋁質 有限公司
MIDI Aluminium Fabricator Ltd.


工程號 J-837 地盤 觀塘裕民坊

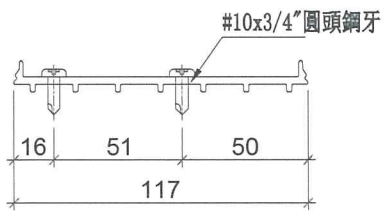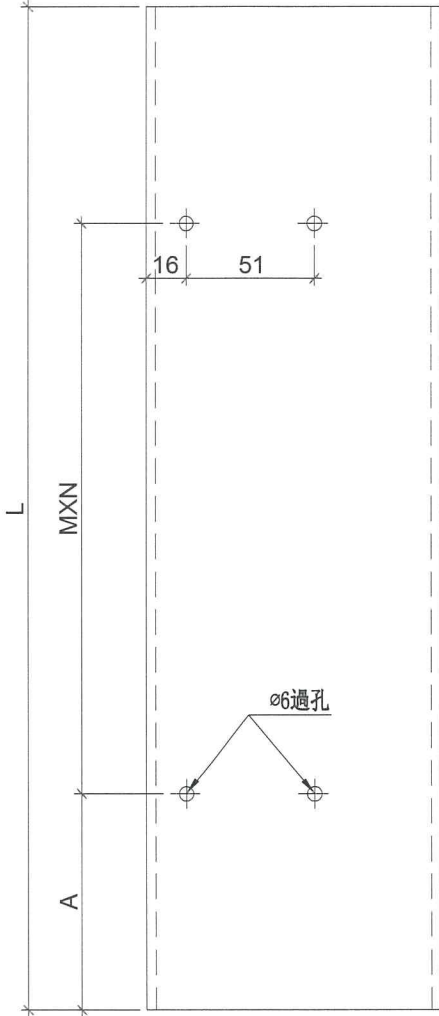

物料編號	L	總層	層數	總數量	MXN	A	分格尺	使用位置	樓層
TD-M05	2402.5	31	1	31	280 X 8	107.5	2580	T1CW-G-1	10F~25F 29F~48F
	2402.5	31	1	31	280 X 8	107.5	2580	T1CW-F-2	10F~25F 29F~48F
	2402.5	31	1	31	280 X 8	107.5	2580	T1CW-E-1	10F~25F 29F~48F
	2402.5	31	1	31	280 X 8	107.5	2580	T1CW-D-1	10F~25F 29F~48F
	2402.5	31	1	31	280 X 8	107.5	2580	T1CW-D-1	10F~25F 29F~48F
	2402.5	31	1	31	280 X 8	107.5	2580	T1CW-B-2	10F~25F 29F~48F
	2402.5	31	1	31	280 X 8	107.5	2580	T1CW-B-1	10F~25F 29F~48F
	2402.5	31	1	31	280 X 8	107.5	2580	T1CW-L-2	10F~25F 29F~48F
	2402.5	31	1	31	280 X 8	107.5	2580	T1CW-L-1	10F~25F 29F~48F
	2402.5	31	1	31	280 X 8	107.5	2580	T1CW-J-1	10F~25F 29F~48F
合計:				310					



工廠用

名稱	SD中柱底座	制圖	羅志光	2019. 1. 07	修改	A	
材料	X85579	復核	謝永林	2019. 1. 08	日期	2019. 03. 13	
顏色	MILL	批准			圖號	TD-M05	

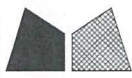

美特鋁質 有限公司
MIDI Aluminium Fabricator Ltd.


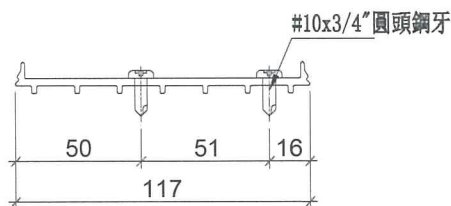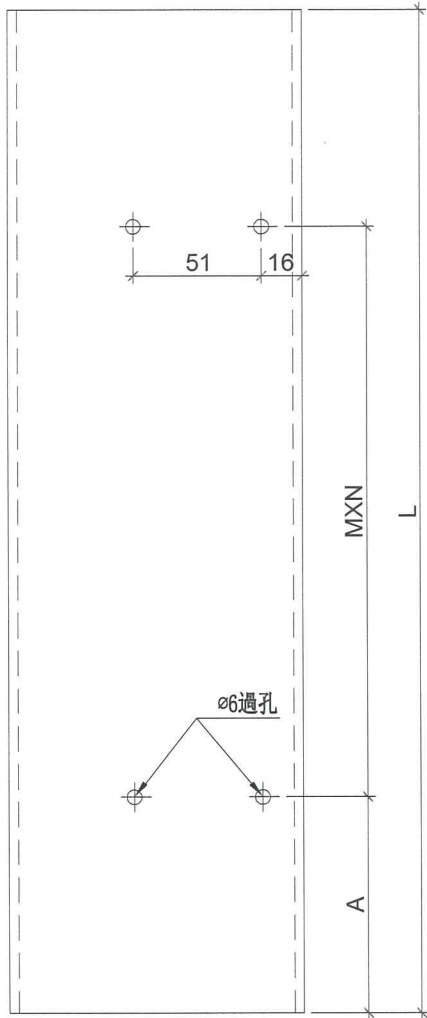

物料編號	L	總層	層數	總數量	MXN			A	分格尺寸	使用位置	樓層
TD-M05R	2402.5	31	1	31	280	X	8	107.5	2580	T1CW-D-1	10F~25F 29F~48F
	2402.5	31	1	31	280	X	8	107.5	2580	T1CW-A-3	10F~25F 29F~48F
	2402.5	31	1	31	280	X	8	107.5	2580	T1CW-A-2	10F~25F 29F~48F
	2402.5	31	1	31	280	X	8	107.5	2580	T1CW-C-1	10F~25F 29F~48F
	2402.5	31	1	31	280	X	8	107.5	2580	T1CW-C-1	10F~25F 29F~48F
	2402.5	31	1	31	280	X	8	107.5	2580	T1CW-M-2	10F~25F 29F~48F
	2402.5	31	1	31	280	X	8	107.5	2580	T1CW-M-1	10F~25F 29F~48F
	2402.5	31	1	31	280	X	8	107.5	2580	T1CW-K-2	10F~25F 29F~48F
	2402.5	31	1	31	280	X	8	107.5	2580	T1CW-H-2	10F~25F 29F~48F
	2402.5	31	1	31	280	X	8	107.5	2580	T1CW-H-2	10F~25F 29F~48F
合計:				310							

工廠用

名稱	SD中柱底座	制圖	羅志光	2019. 1. 07	修改	A	
材料	X85579	復核	謝永林	2019. 1. 08	日期	2019. 03. 13	
顏色	MILL	批准			圖號	TD-M05R	