



工程指示 / 要求簡箋(E.I.)

工程指示編號：EI / 0050 / 19

修改版次：H

工程編號：J - 837

工程名稱：觀塘裕民坊

工程項目：幕牆 大貨(T1)(標準層 10-25,29-48/F)(死牆二合一款)

收件人：生統/ 永林

發件人：Eric Liu

日期：06/05/2019

要求提供 / 確認 事項：

- | | | |
|------------------------------------|-------------------------------------|-------------------------------|
| <input type="checkbox"/> 初步鋁料 B.M. | <input type="checkbox"/> 加工拆圖，然後生產 | <input type="checkbox"/> 尺寸表 |
| <input type="checkbox"/> 正式鋁料 B.M. | <input type="checkbox"/> 技術上資料 / 指示 | <input type="checkbox"/> 報價 |
| <input type="checkbox"/> 配件 B.M. | <input type="checkbox"/> 樣辦或貨品說明書 | <input type="checkbox"/> 分判合約 |
| <input type="checkbox"/> 其他：_____ | | |

內容：

請按加工圖生產幕牆鋁料送到地盤安裝(T1)(標準層)(10-25,29-48/F)

H 版請留意: 1) 提供單玻插線安裝示意

2) 修改加工圖中物料編號

按 MO 生產(EI9959A)

背板批角，副框，玻璃線要連企橫料出貨

謝謝！

請在 2019/ 5/ 25 前完成上列要求。

附： 10 頁加工圖

以上項目為：

- 原合約工程包 原合約工程加 / 減賬 新工程報價

原因：-

分發東莞各部門：

- () 生產技術總監 連附件 () 技術部 連附件 () 生產部 連附件 () 機械設計部 連附件
 () 採購部 連附件 () 生產統籌部 連附件
 () 質檢部 連附件 () 會計部 連附件 () 報關組 連附件 () 其他 楊榮輝 連附件

分發其他分判：

- () 王禮秋 連附件

分發香港各部門：

- () 行政部 連附件 () 會計部 連附件 () 統籌部 連附件 () 工程部地盤科文 連附件
 () 採購部 連附件 () QS 部 連附件 () 維修部 連附件 () 其他 _____ 連附件

傳遞編號：

HK 1052 / 19

發件人簽署：

項目經理簽署：



<h1>工作聯絡單</h1>	表格編號		MIDI QR-006	
	版本	A	頁碼	1/1

文件編號	T-1757	發出日期	2019/05/03
發文部門	工程 部	頁數	17

受文部門：

東莞工廠：
葉生 積哥 工程~~部~~ 技術部 質檢部 生產部
倉務部 採購部 行政部 財務部 生產統籌部

香港公司：
繆生 施哥 胡哥
FranKie Maggie 林哥

文件類型：
急件 密件 請批示 請回覆 請處理 請傳閱

文件主題：
 ✓83 T1 燈台橫料拆圖增加半邊邊示圖(原圖10050)

聯絡內容：

依洪梅梅寫地反孔環玻璃線高邊只無法控
 制。現按實際橫料分類，二合一為到邊減0.5-其他
 按正常生/梗留邊做法，請參考謝謝！



發文人	謝永林	審核人		批准人	
-----	-----	-----	--	-----	--



美特鋁質有限公司
MIDI Aluminium Fabricator Ltd.

工程號 J-837 地盤 觀塘裕民坊

梗窗死墻位頂底單玻插線安裝示意

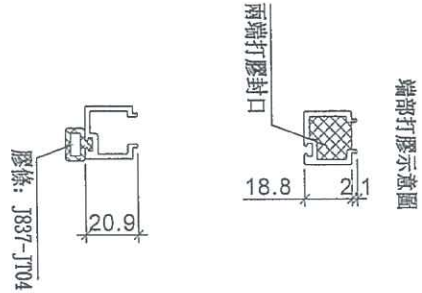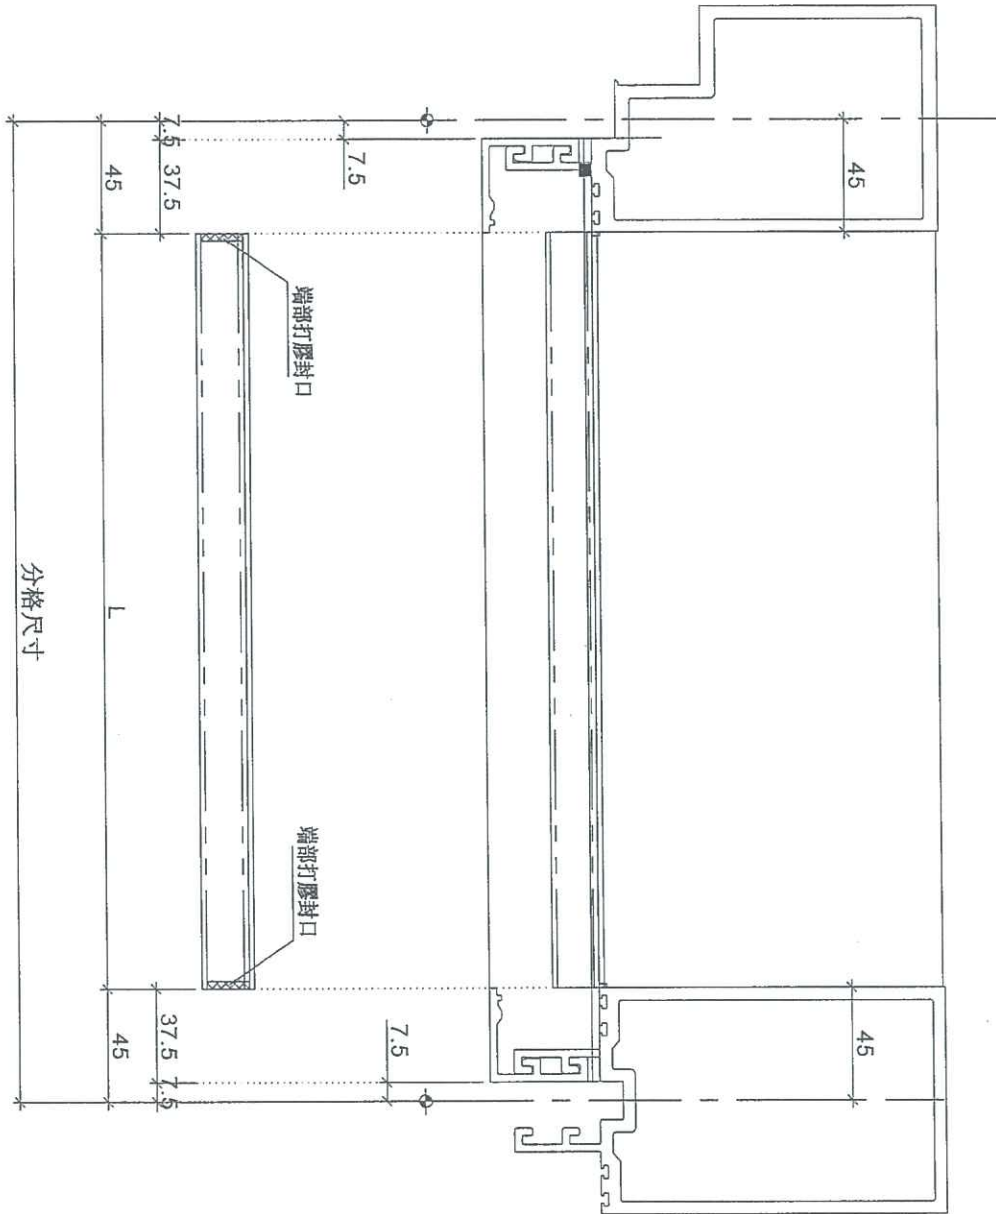


名稱	單玻插線安裝示意	制圖	陳俊賢	2019.05.02	修改		
材料	X85560	復核	謝永林	2019.05.03	日期		
顏色	EC-DG-S332054 (3塗)	批准			圖號	UN-HM1R(K)	




美特铝质有限公司
MIDI Aluminium Fabricator Ltd.

工程號 J-837 地盤 觀塘裕民坊

生窗左边避位死墙位二合一頂底单玻插线安装示意

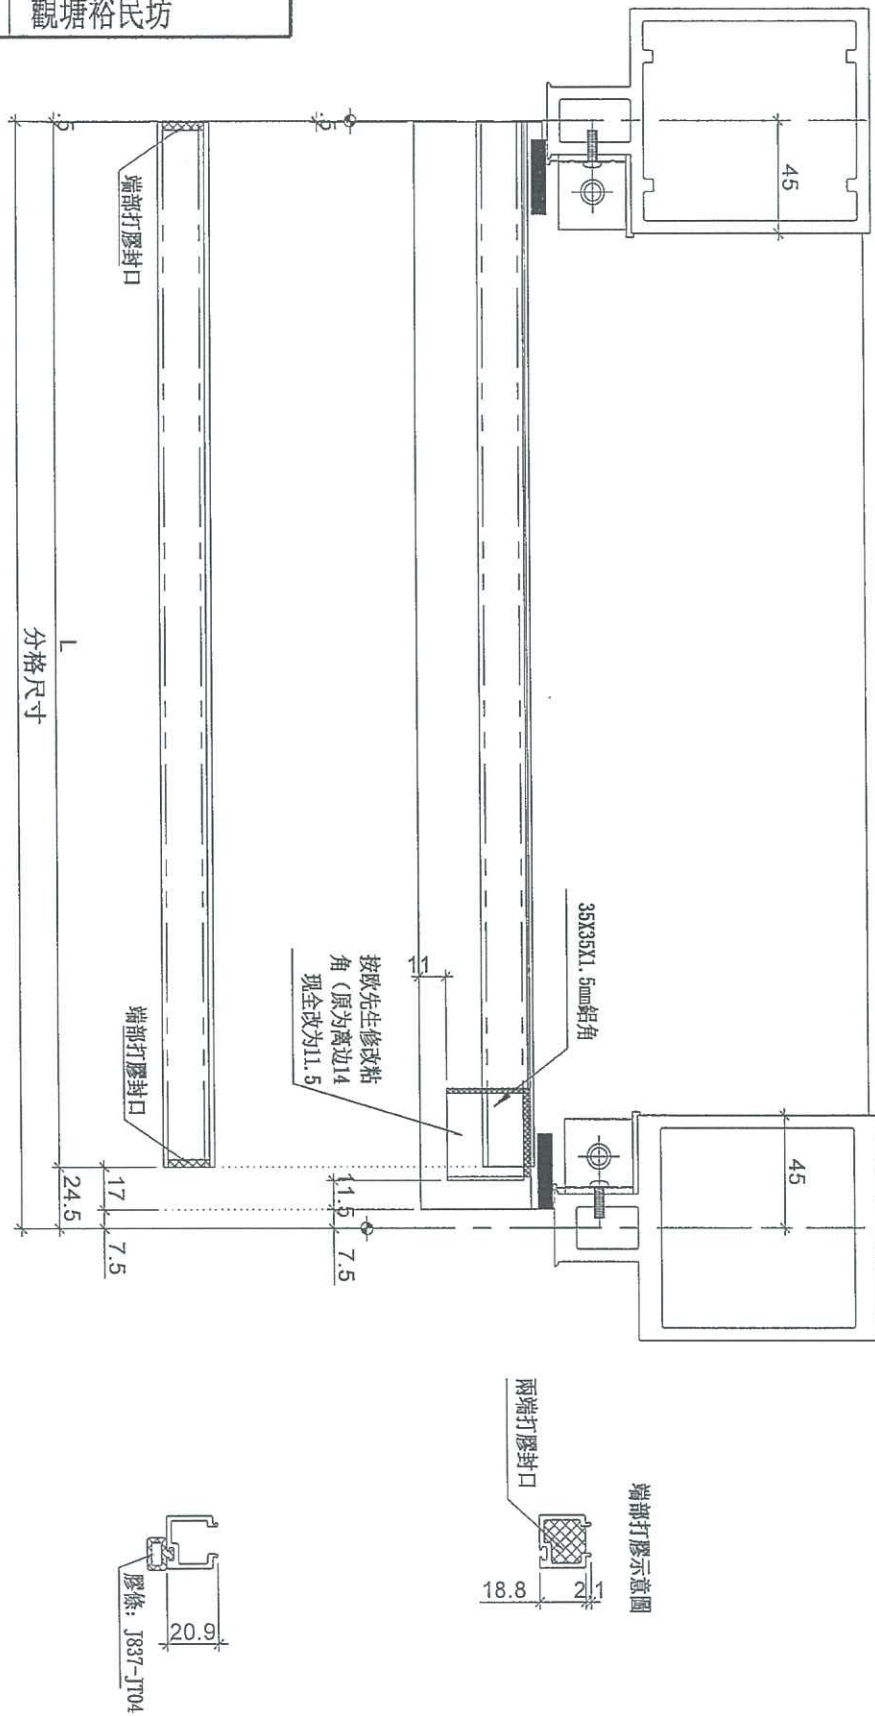



名稱	單玻插線安裝示意	制圖	陈俊贤	2019.05.02	修改		
材料	X85560	復核	謝永林	2019.05.03	日期		
顏色	EC-DG-S332054 (3塗)	批准			圖號	UN-EH1 (K)	

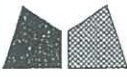


美特鋁質有限公司
MIDI Aluminium Fabricator Ltd.

工程號 J-837 地盤 觀塘裕民坊

生窗右边避位死牆位二合一頂底單玻璃插線安裝示意

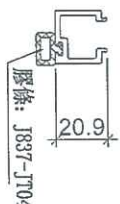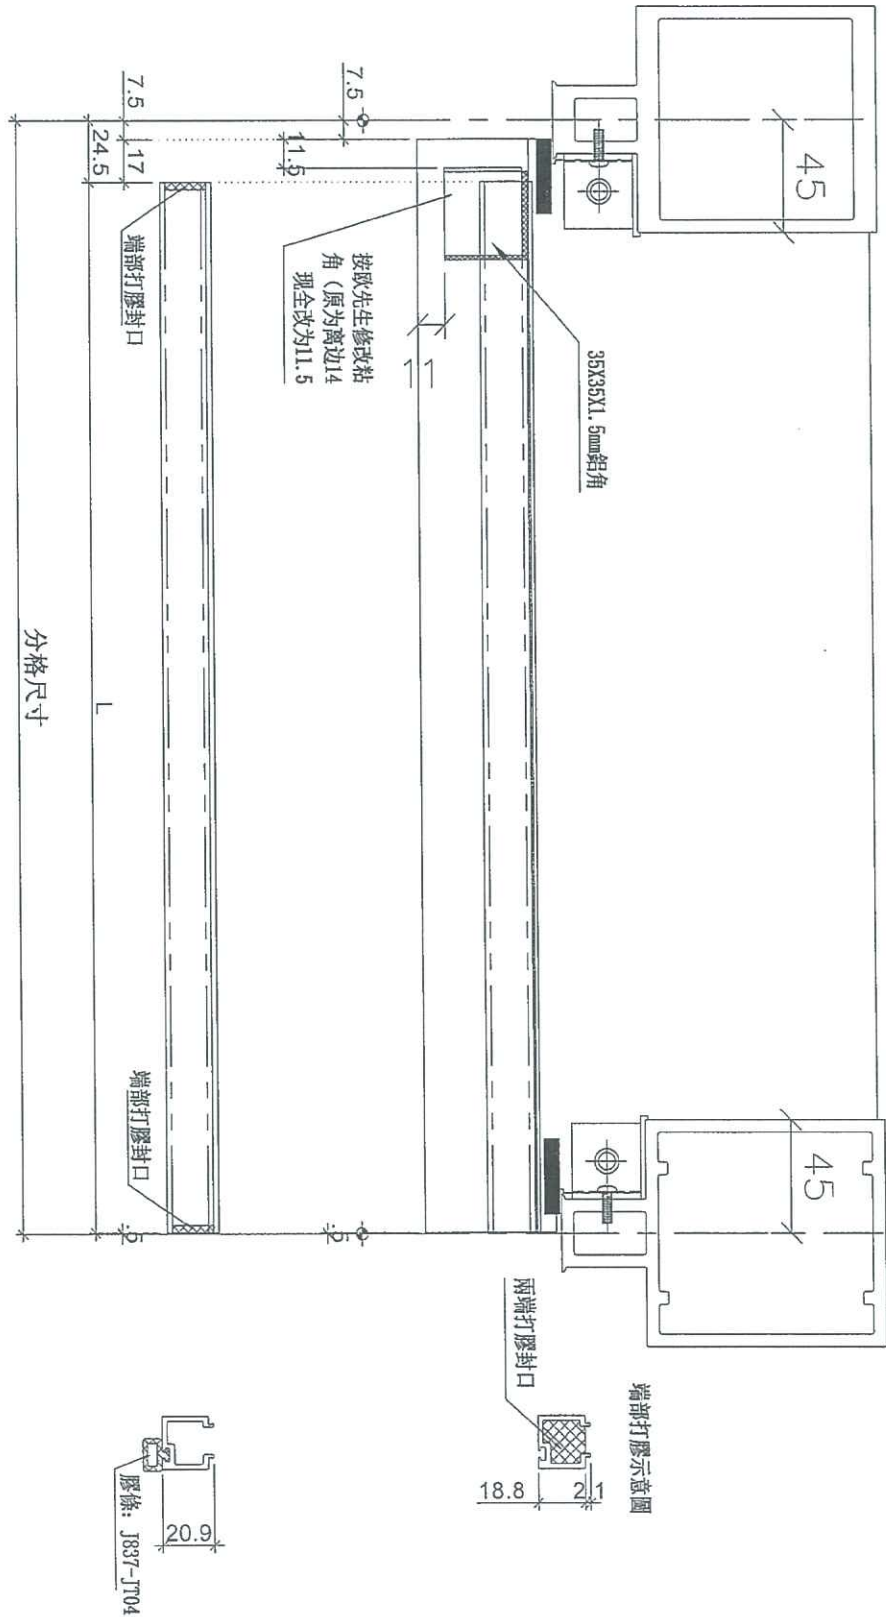

名稱	單玻璃插線安裝示意	制圖	陳俊賢	2019.05.02	修改		
材料	X85560	復核	謝永林	2019.05.03	日期		
顏色	EC-DG-S332054 (3塗)	批准			圖號	UN-EH1R(K)	

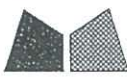

美特鋁質 有限公司
MIDI Aluminium Fabricator Ltd.



工程號

J-837

地盤

觀塘裕民坊

梗窗左边避位死牆位二合一頂底單玻璃插線安裝示意

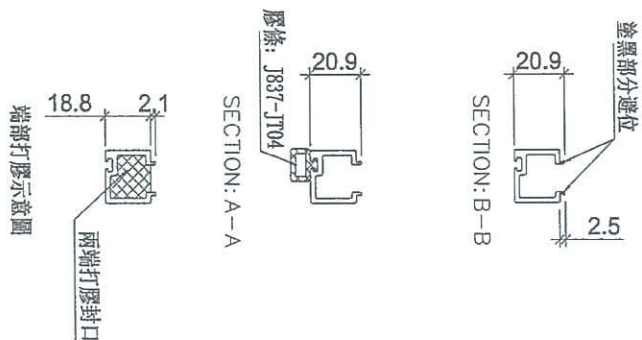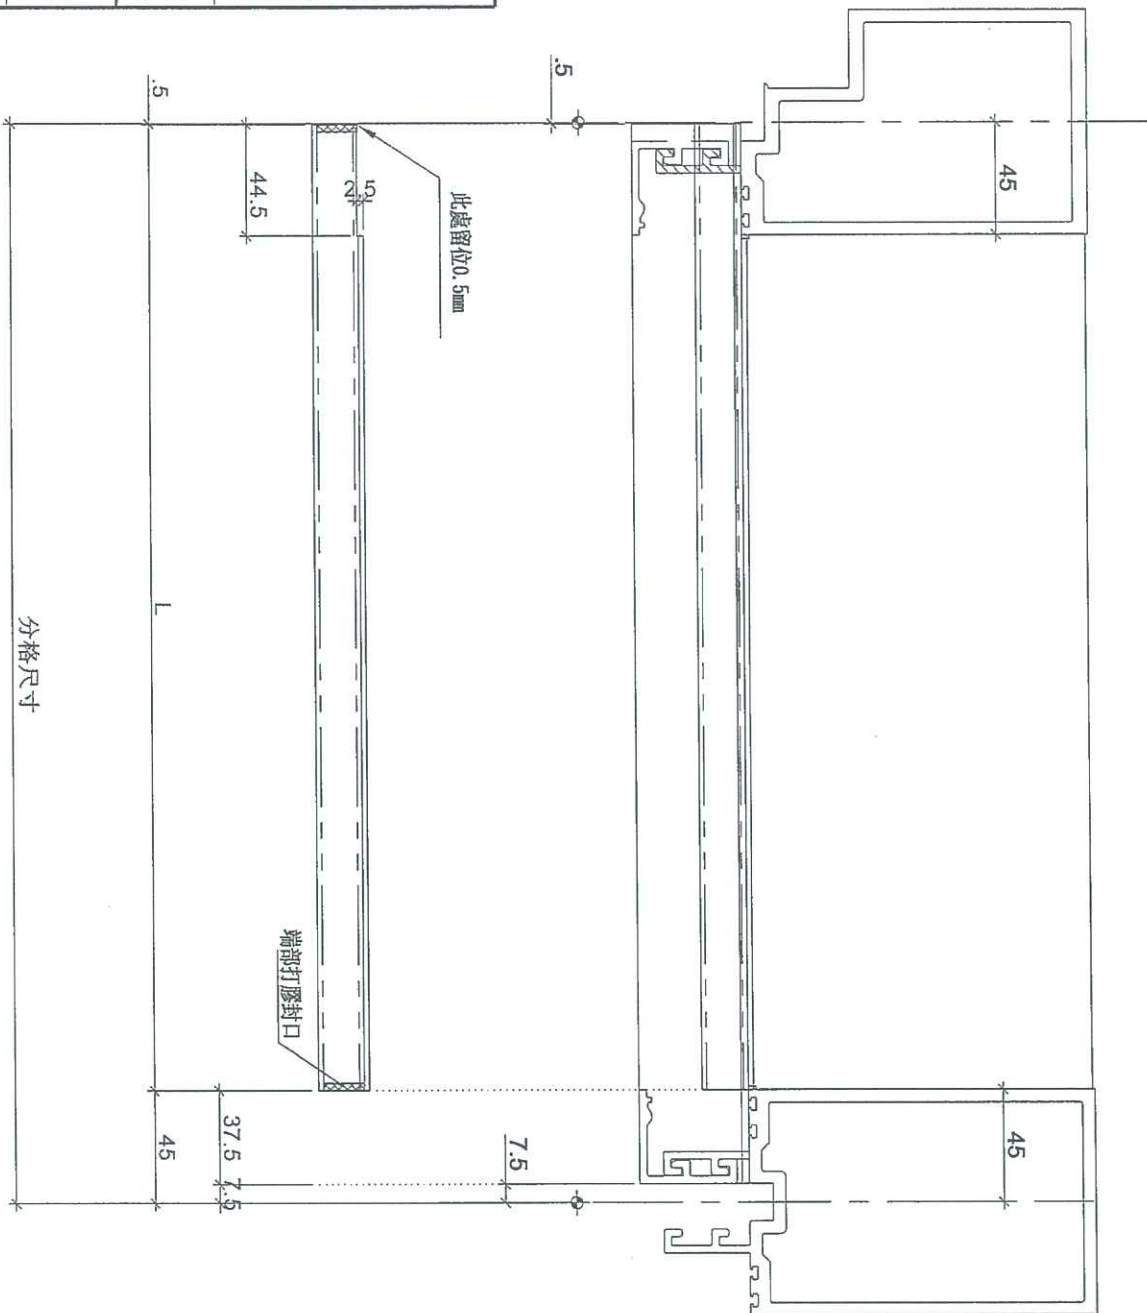

名稱	單玻璃插線安裝示意	制圖	陳俊賢	2019.05.02	修改		
材料	X85560	復核	謝永林	2019.05.03	日期		
顏色	EC-DG-S332054 (3塗)	批准			圖號	UN-EH102 (K)	




美特鋁質有限公司
MIDI Aluminium Fabricator Ltd.


膠條: J837-1

工程號	J-837	地盤	觀塘裕民坊
-----	-------	----	-------

梗窗兩頭避位死牆位二合一頂底單玻插線安裝示意

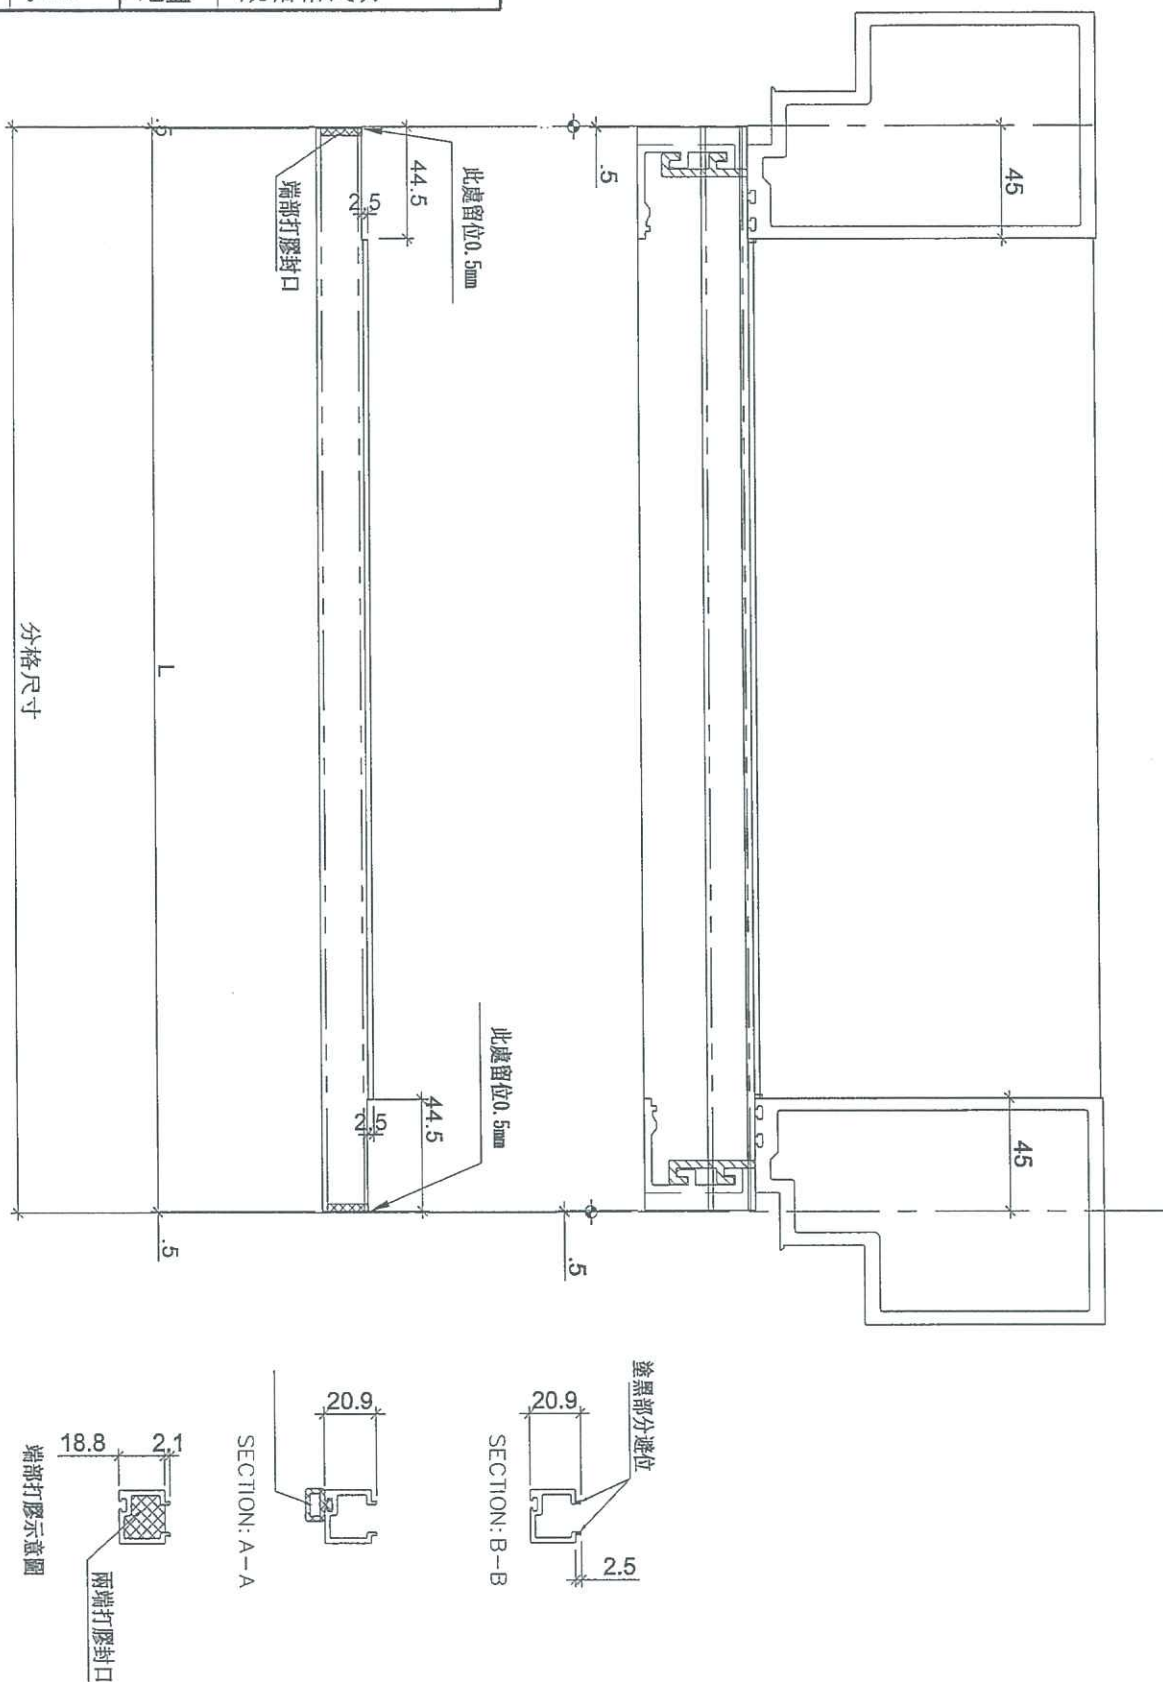

名稱	單玻插線安裝示意	制圖	陳俊賢	2019.05.02	修改		
材料	X85560	復核	謝永林	2019.05.03	日期		
顏色	EC-DG-S332054 (3塗)	批准			圖號	UN-EH102W(K)	

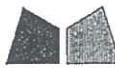

<h1>工作聯絡單</h1>	表格編號		MIDI QR-006	
	版本	A	頁碼	1/1

文件編號	T-1758	發出日期	2019.05.04
------	--------	------	------------

發文部門	工程組	頁數	1+2
------	-----	----	-----

受文部門：

東莞工廠：

葉生 積哥 工程組 技術部 質檢部 生產部

倉務部 採購部 行政部 財務部 生產統籌部

香港公司：


繆生 施哥 胡哥 *Eric Sun* Frankie Maggie 林哥

文件類型	<input type="checkbox"/> 急件 <input type="checkbox"/> 密件 <input type="checkbox"/> 請批示 <input type="checkbox"/> 請回覆 <input checked="" type="checkbox"/> 請處理 <input type="checkbox"/> 請傳閱
------	--

文件主題	[83] T5 267 201 非標準件拆圖修訂 (原E/0517)
------	------------------------------------

聯 絡 內 容	<p style="text-align: center;">修改物料編號，請替換2張圖紙 UN-EH80L</p> <p style="text-align: center;">UN-EH80aL 謝謝!</p> <p style="text-align: right; margin-top: 100px;">李程階</p>
------------------	--

發文人	謝永林	審核人	<i>[Signature]</i>	批准人	
-----	-----	-----	--------------------	-----	--

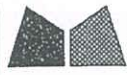





美特鋁質有限公司
MIDI Aluminium Fabricator Ltd.

工廠用

工程號 J-837 地盤 觀塘裕民坊

物料編號	L	數量	分格尺寸	使用位置	樓層
UN-EH63aL	596.5	3	642.5	T5CW-JK-1	27F
UN-EH66aL	681.5	3	727.5	T5CW-JK-1	27F
UN-EH77aL	996.5	3	1042.5	T5CW-G-1	27F
UN-EH82aL	1061.5	3	1107.5	T5CW-M-2	27F
UN-EH83aL	1071.5	3	1117.5	T5CW-E-1	27F
UN-EH84aL	1171.5	3	1217.5	T5CW-C-1	27F
	1171.5	3	1217.5	T5CW-M-2	27F
UN-EH93aL	1479	3	1525	T5CW-H-2	27F
	1479	3	1525	T5CW-M-2	27F
UN-EH94aL	1536.5	3	1582.5	T5CW-A-3	27F
合計：		30			

膠條长度等于铝料长度

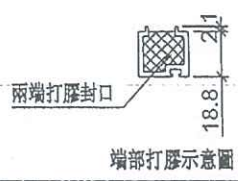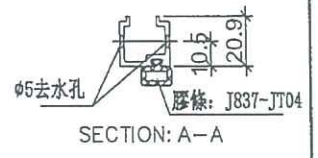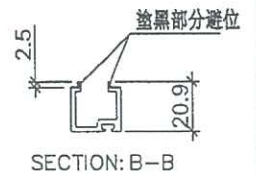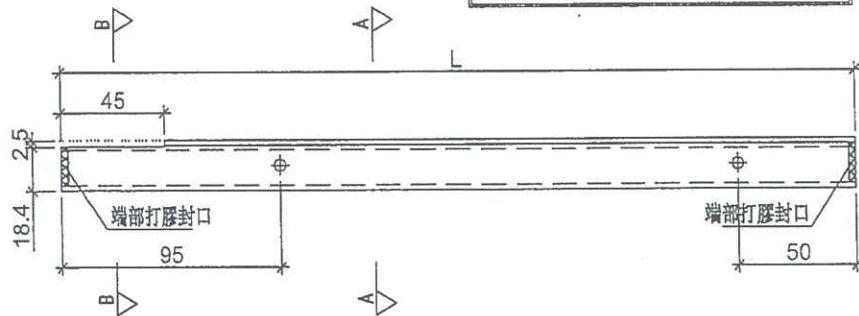

名稱	單玻插線	制圖	WX	2019.04.10	修改	A	
材料	X85560	復核	HH	2019.04.16	日期	2019.5.3	
顏色	EC-DG-S332054 (3塗)	批准			圖號	UN-EH80aL	







美特鋁質 有限公司
MIDI Aluminium Fabricator Ltd.



工程號 J-837 地盤 觀塘裕民坊

物料編號	L	數量	分格尺寸	使用位置	樓層
UN-EH63L	596.5	3	642.5	T5CW-JK-1	27F
UN-EH66L	681.5	3	727.5	T5CW-JK-1	27F
UN-EH77L	996.5	3	1042.5	T5CW-G-1	27F
UN-EH82L	1061.5	3	1107.5	T5CW-M-2	27F
UN-EH83L	1071.5	3	1117.5	T5CW-E-1	27F
UN-EH84L	1171.5	3	1217.5	T5CW-C-1	27F
	1171.5	3	1217.5	T5CW-M-2	27F
UN-EH93L	1479	3	1525	T5CW-H-2	27F
	1479	3	1525	T5CW-M-2	27F
UN-EH94L	1536.5	3	1582.5	T5CW-A-3	27F
合計 :		30			

膠條长度等于铝料长度

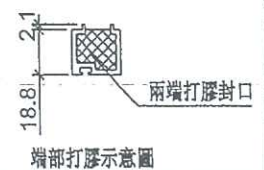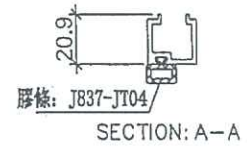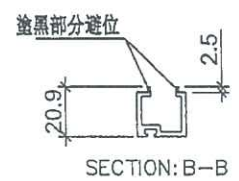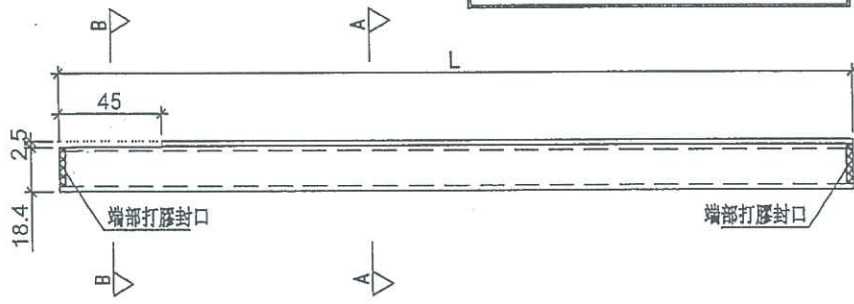

名稱	單玻插線	制圖	WX	2019.04.10	修改	A		
材料	X85560	復核	HH	2019.04.16	日期	2019.5.3		
顏色	EC-DG-S332054 (3塗)	批准			圖號	UN-EH80L		



<h1>工作聯絡單</h1>	表格編號		MIDI QR-006	
	版本	A	頁碼	1/1

文件編號	T-1759	發出日期	2017.05.06
------	--------	------	------------

發文部門	工程(部)	頁數	1+1
------	-------	----	-----

受文部門：

東莞工廠：
葉生 積哥 工程(部) 技術部 質檢部 生產部
倉務部 採購部 行政部 財務部 生產統籌部

香港公司：
繆生 施哥 胡哥 FranKie Maggie 林哥

文件類型	<input type="checkbox"/> 急件 <input type="checkbox"/> 密件 <input type="checkbox"/> 請批示 <input type="checkbox"/> 請回覆 <input checked="" type="checkbox"/> 請處理 <input type="checkbox"/> 請傳閱
------	--

文件主題	√837 T1-根據原大板拆圖修改(原圖/0450)
------	----------------------------

聯 絡 內 容	<p>修改趨(作模料用)破(原圖)與(原圖)一致</p> <p>新 UN-SD106R(D)-1 圖紙 謝謝!</p>
------------------	---

發文人	謝永林	審核人		批准人	
-----	-----	-----	--	-----	--

古鏡銘

拆圖參見：UN-SD106R(D)

請注意：物料編號(D)後綴位需加上樓層
例如：UN-SD106R(D)10F

2019.05.06修改廠用玻璃線編號

物料編號	L	數量	M	X	N	EQ	B(左邊)	C(右邊)	分格尺寸	使用位置	廠收背板托角編號	廠收單玻璃線編號	樓層
UN-SD106R(D)	752.5	6	250	X	2	126.25	無	187.5	767.5	T1CW-D-1	UN-HT106S	UN-HM106S(D)	10F,17F,23F,30F,37F,43F
UN-SD108R(D)	1265	6	250	X	4	132.5	187.5	無	1280	T1CW-A-3	UN-HT108S	UN-HM108S(D)	10F,17F,23F,30F,37F,43F
UN-SD109R(D)	992.5	6	250	X	3	121.25	無	187.5	1007.5	T1CW-A-2	UN-HT109S	UN-HM109S(D)	10F,17F,23F,30F,37F,43F
UN-SD112R(D)	1020	6	250	X	3	135	187.5	無	1035	T1CW-C-1	UN-HT112S	UN-HM112S(D)	10F,17F,23F,30F,37F,43F
UN-SD113R(D)	852.5	6	300	X	2	126.25	無	187.5	867.5	T1CW-C-1	UN-HT113S	UN-HM113S(D)	10F,17F,23F,30F,37F,43F
UN-SD114R(D)	920	6	300	X	2	160	187.5	無	935	T1CW-M-2	UN-HT114S	UN-HM114S(D)	10F,17F,23F,30F,37F,43F
UN-SD115R(D)	752.5	6	250	X	2	126.25	無	187.5	767.5	T1CW-M-1	UN-HT115S	UN-HM115S(D)	10F,17F,23F,30F,37F,43F
UN-SD118R(D)	920	6	300	X	2	160	187.5	無	935	T1CW-K-2	UN-HT118S	UN-HM118S(D)	10F,17F,23F,30F,37F,43F
UN-SD122R(D)	1120	6	300	X	3	110	187.5	無	1135	T1CW-H-2	UN-HT122S	UN-HM122S(D)	10F,17F,23F,30F,37F,43F
UN-SD123R(D)	792.5	6	300	X	2	96.25	無	187.5	807.5	T1CW-H-2	UN-HT123S	UN-HM123S(D)	10F,17F,23F,30F,37F,43F
合計:		60											

工程號	
名稱	SD門頂橫
材料	X85555
顏色	EC-DG-S332054 (3塗)

制圖	羅志光	2019.1.07	修改	新增	A
復核	謝永林	2019.1.08	日期	2019.1.31	19.05.06
批准			圖號	UN-SD106R(D)-1	