



工程指示 / 要求簡箋(E.I.)

工程指示編號：EI / 0050 / 19

修改版次：J

工程編號：J - 837

工程名稱：觀塘裕民坊

工程項目：幕牆 大貨(T1)(標準層 10-25,29-48/F)(補 T1C 橫料)

收件人：生統/ 永林

發件人：Eric Liu

日期：22/05/2019

要求提供 / 確認 事項：

- | | | |
|------------------------------------|-------------------------------------|-------------------------------|
| <input type="checkbox"/> 初步鋁料 B.M. | <input type="checkbox"/> 加工拆圖，然後生產 | <input type="checkbox"/> 尺寸表 |
| <input type="checkbox"/> 正式鋁料 B.M. | <input type="checkbox"/> 技術上資料 / 指示 | <input type="checkbox"/> 報價 |
| <input type="checkbox"/> 配件 B.M. | <input type="checkbox"/> 樣辦或貨品說明書 | <input type="checkbox"/> 分判合約 |
| <input type="checkbox"/> 其他：_____ | | |

內容：

請按加工圖生產幕牆鋁料送到地盤安裝(T1)(標準層)(10-25,29-48/F)

J 版請留意: 1) 方便現場安裝，玻璃扣蓋頭尾各縮 1mm

2) 放行生產 MO1 內拍蓋，送地盤安裝，其他再通知 (死指位, X8556 3優先)

按 MO 生產(EI9959A)

背板批角，副框，玻璃線要連企橫料出貨

謝謝！

請在 2019/ 5 / 30 前完成上列要求。

附： 3 頁圖登，16 頁加工圖

以上項目為：

原合約工程包 原合約工程加 / 減賬 新工程報價

原因：-

分發東莞各部門：

- () 生產技術總監 連附件 () 技術部 連附件 () 生產部 連附件 () 機械設計部 連附件
 () 採購部 連附件 () 生產統籌部 連附件
 () 質檢部 連附件 () 會計部 連附件 () 報關組 連附件 () 其他 楊榮輝 連附件

分發其他分判：
() 王禮秋 連附件

分發香港各部門：

- () 行政部 連附件 () 會計部 連附件 () 統籌部 連附件 () 工程部地盤科文 連附件
 () 採購部 連附件 () QS 部 連附件 () 維修部 連附件 () 其他 _____ 連附件

傳遞編號：

發件人簽署：

HK 71 84 / 19

項目經理簽署：

圖則登記表
DRAWING REGISTER

		年 月 日	接收日期 Receiving Date (適用於客戶圖則)							
工程名稱 Project Title: 觀塘裕民坊 (T1座)10F~25F, 29F~48F										
框架式幕牆 (主企+主橫+部分小配料拆圖)										
工程編號 Project No: J-837										
分發予 Distributed To		年 月 日	發出日期 Issued Date							
			19	19	19	19	19	19	19	
			1	1	02	3	3	3	5	5
			8	31	20	13	22	30	7	16
		197	修訂編號 Revision No.							
圖則編號 Drg. No.	圖則名稱 Drawing Title									
ZS-XY01	玻璃扣蓋加工圖	197	-	-	新增	-	-	-	-	I
ZS-XY01R	玻璃扣蓋加工圖	198	-	-	新增	-	-	-	-	I
UN-DM1a	生梗企單玻加工圖	199	-	A	-	-	-	-	-	
UN-DM1a-1	生梗企單玻加工圖 數據表	200	-	A	-	-	-	-	-	
UN-DM1aR	生梗企單玻加工圖	201	-	A	-	-	-	-	-	
UN-DM1aR-1	生梗企單玻加工圖 數據表	202	-	A	-	-	-	-	-	
UN-DM1b	生梗企單玻加工圖	203	-	A	-	-	-	-	-	
UN-DM1b-1	生梗企單玻加工圖 數據表	204	-	A	-	-	-	-	-	
UN-DM1bR	生梗企單玻加工圖	205	-	A	-	-	-	-	-	
UN-DM1bR-1	生梗企單玻加工圖 數據表	206	-	A	-	-	-	-	-	
UN-DM1d	生梗企單玻加工圖	207	-	-	-	-	-	-	-	
UN-DM1d-1	生梗企單玻加工圖 數據表	208	-	-	-	-	-	-	-	
UN-DM1dR	生梗企單玻加工圖	209	-	-	-	-	-	-	-	
UN-DM1dR-1	生梗企單玻加工圖 數據表	210	-	-	-	-	-	-	-	
UN-SM1	生梗企雙玻加工圖	211	-	-	-	-	-	-	-	
UN-SM1-1	生梗企雙玻加工圖 數據表	212	-	-	-	-	-	-	-	
UN-SM1R	生梗企雙玻加工圖	213	-	-	-	-	-	-	-	
UN-SM1R-1	生梗企雙玻加工圖 數據表	214	-	-	-	-	-	-	-	
UN-AM1a	單玻線插線加工圖	215	-	A	-	-	-	-	-	
UN-AM1a-1	單玻線插線加工圖 數據表	216	-	A	-	-	-	-	-	
UN-AM1aR	單玻線插線加工圖	217	-	A	-	-	-	-	-	
UN-AM1aR-1	單玻線插線加工圖 數據表	218	-	A	-	-	-	-	-	
UN-AM1b	單玻線插線加工圖	219	-	A	-	-	-	-	-	
UN-AM1b-1	單玻線插線加工圖 數據表	220	-	A	-	-	-	-	-	
UN-AM1bR	單玻線插線加工圖	221	-	A	-	-	-	-	-	
UN-AM1bR-1	單玻線插線加工圖 數據表	222	-	A	-	-	-	-	-	
ZS-KG1	框橫料扣蓋加工圖	223	-	-	新增	-	-	-	-	
ZS-KG1-1	框橫料扣蓋 (數據表)	224	-	-	新增	-	-	-	-	

圖則登記表
DRAWING REGISTER

圖則登記表 DRAWING REGISTER		接收日期 Receiving Date (適用於客戶圖則)								
工程名稱 Project Title:	觀塘裕民坊 (T1座) 10F~25F, 29F~48F	年	月	日	年	月	日	年	月	日
框架式幕牆 (主企+主橫+部分小配料拆圖)		發出日期 Issued Date								
工程編號 Project No:	J-837 <th style="width: 5%;">19</th> <th style="width: 5%;">19</th> <th style="width: 5%;">19</th> <th style="width: 5%;">19</th> <th style="width: 5%;">19</th> <th style="width: 5%;">19</th> <th style="width: 5%;">19</th> <th style="width: 5%;">19</th> <th style="width: 5%;">19</th>	19	19	19	19	19	19	19	19	19
分發予 Distributed To		1	1	02	3	3	3	5	5	8
圖則編號 Drg. No.	圖則名稱 Drawing Title	8	31	20	13	22	30	7	16	
		修訂編號 Revision No.								
		-	-	新增	-	-	-	-	-	-
ZS-KG1Z	框橫料扣蓋加工圖	225	-	-	新增	-	-	-	-	-
ZS-S01b	生梗企單玻扣蓋加工圖	226	-	-	新增	-	-	-	-	I
ZS-S01b-1	生梗企單玻扣蓋 (數據表)	227	-	-	新增	-	-	-	-	I
ZS-S01bR	生梗企單玻扣蓋加工圖	228	-	-	新增	-	-	-	-	I
ZS-S01bR-1	生梗企單玻扣蓋 (數據表)	229	-	-	新增	-	-	-	-	I
ZS-S01d	生梗企單玻扣蓋加工圖	230	-	-	新增	-	-	-	-	I
ZS-S01d-1	生梗企單玻扣蓋 (數據表)	231	-	-	新增	-	-	-	-	I
ZS-S01dR	生梗企單玻扣蓋加工圖	232	-	-	新增	-	-	-	-	I
ZS-S01dR-1	生梗企單玻扣蓋 (數據表)	233	-	-	新增	-	-	-	-	I
ZS-BG1	生梗企雙玻扣蓋加工圖	234	-	-	新增	-	-	-	-	I
ZS-BG1-1	生梗企雙玻扣蓋 (數據表)	235	-	-	新增	-	-	-	-	I
ZS-BG1R	生梗企雙玻扣蓋加工圖	236	-	-	新增	-	-	-	-	I
ZS-BG1R-1	生梗企雙玻扣蓋 (數據表)	237	-	-	新增	-	-	-	-	I
CW-JT01	膠條安裝位置圖	238	-	-	A	-	-	-	-	-
CW-JT02	膠條安裝位置圖	239	-	-	A	-	-	-	-	-
CW-JT03	膠條安裝位置圖	240	-	-	新增	-	-	-	-	-
UN-HT1	背板托角加工圖(生窗位用)	241	-	新增	-	-	-	-	-	-
UN-HT1-1	背板托角加工圖 數據表	242	-	新增	-	-	-	-	-	-
UN-HT1Z	背板托角加工圖(轉角生窗位用)	243	-	新增	-	-	-	-	-	-
UN-HT101	背板托角加工圖(梗窗位用)	244	-	新增	-	-	-	-	-	-
UN-HT101-1	背板托角加工圖(梗窗位用) 數據表	245	-	新增	-	-	-	-	-	-
UN-HT101S	背板托角加工圖(SD梗窗位用)	246	-	新增	-	-	-	-	-	-
UN-HT101S-1	背板托角加工圖(SD梗窗位用) 數據表	247	-	新增	-	-	-	-	H	-
UN-HT119	背板托角加工圖(轉角梗窗位用)	248	-	新增	-	-	-	-	-	-
UN-HT1a	背板托角加工圖(生窗位用)	249	-	新增	-	-	-	-	-	-
UN-HT1a-1	背板托角加工圖 數據表	250	-	新增	-	-	-	-	-	-
UN-HT1aZ	背板托角加工圖(轉角生窗位用)	251	-	新增	-	-	-	-	-	-
UN-HT101a	背板托角加工圖(梗窗位用)	252	-	新增	-	-	-	-	-	-




美特鋁質有限公司
MIDI Aluminium Fabricator Ltd

工程號 J-837 地盤 觀塘裕民坊

註明：依據HK1022修改

生窗+SD梗頂位用

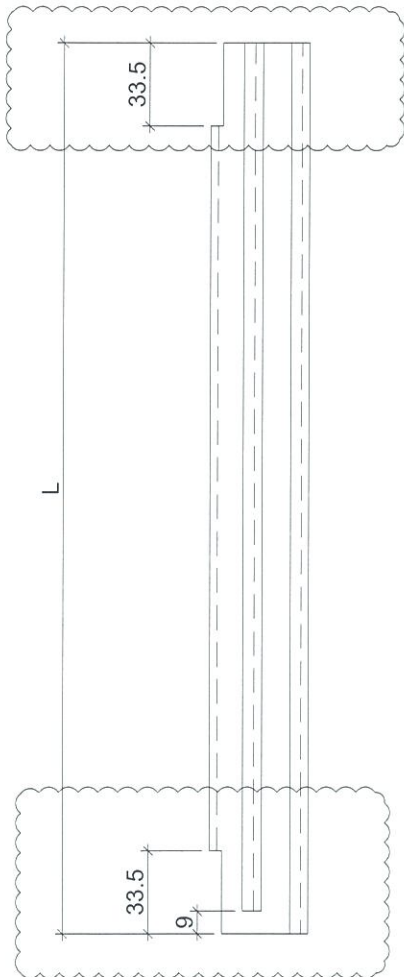

物料編號	L	層數	每層	總數量	分格尺寸	使用位置	樓層	備註
877	31	3	93	900	T1CW-F-2	10F~25F,29F~48F	長度減短	
877	31	3	93	900	T1CW-A-2	10F~25F,29F~48F	長度減短	
877	31	2	62	900	T1CW-M-1	10F~25F,29F~48F	長度減短	
877	31	2	62	900	T1CW-K-1	10F~25F,29F~48F	長度減短	
877	31	3	93	900	T1CW-G-1	10F~25F,29F~48F	長度減短	
877	31	1	31	900	T1CW-E-1	10F~25F,29F~48F	長度減短	
877	31	3	93	900	T1CW-D-1	10F~25F,29F~48F	長度減短	
877	31	2	62	900	T1CW-B-2	10F~25F,29F~48F	長度減短	
877	31	3	93	900	T1CW-C-1	10F~25F,29F~48F	長度減短	
877	31	3	93	900	T1CW-H-2	10F~25F,29F~48F	長度減短	
877	31	1	31	900	T1CW-H-1	10F~25F,29F~48F	長度減短	
877	31	2	62	900	T1CW-G-2	10F~25F,29F~48F	長度減短	
877	31	1	31	900	T1CW-E-2	10F~25F,29F~48F	長度減短	
877	31	2	62	900	T1CW-A-1	10F~25F,29F~48F	長度減短	
877	31	2	62	900	T1CW-B-3	10F~25F,29F~48F	長度減短	
877	31	1	31	900	T1CW-L-2	10F~25F,29F~48F	長度減短	
877	31	1	31	900	T1CW-J-2	10F~25F,29F~48F	長度減短	
877	31	1	31	900	T1CW-A-3	10F~25F,29F~48F	長度減短	
877	31	1	31	900	T1CW-M-2	10F~25F,29F~48F	長度減短	
877	31	1	31	900	T1CW-K-2	10F~25F,29F~48F	長度減短	
877	31	1	31	900	T1CW-L-1	10F~25F,29F~48F	長度減短	
877	31	1	31	900	T1CW-J-1	10F~25F,29F~48F	長度減短	
877	31	1	31	900	T1CW-B-1	10F~25F,29F~48F	長度減短	
小計：				1271				
847	31	4	124	870	T1CW-G-1	10F~25F,29F~48F	長度減短	
847	31	2	62	870	T1CW-E-1	10F~25F,29F~48F	長度減短	
847	31	4	124	870	T1CW-D-1	10F~25F,29F~48F	長度減短	
847	31	3	93	870	T1CW-B-2	10F~25F,29F~48F	長度減短	
847	31	2	62	870	T1CW-L-2	10F~25F,29F~48F	長度減短	
847	31	1	31	870	T1CW-L-1	10F~25F,29F~48F	長度減短	
847	31	1	31	870	T1CW-J-1	10F~25F,29F~48F	長度減短	
847	31	3	93	870	T1CW-F-2	10F~25F,29F~48F	長度減短	
847	31	1	31	870	T1CW-B-1	10F~25F,29F~48F	長度減短	
547	31	1	31	570	T1CW-B-2	10F~25F,29F~48F	長度減短	
547	31	1	31	570	T1CW-L-2	10F~25F,29F~48F	長度減短	
547	31	1	31	570	T1CW-L-1	10F~25F,29F~48F	長度減短	
547	31	1	31	570	T1CW-J-1	10F~25F,29F~48F	長度減短	
547	31	1	31	570	T1CW-F-2	10F~25F,29F~48F	長度減短	
547	31	1	31	570	T1CW-B-1	10F~25F,29F~48F	長度減短	
547	31	1	31	570	T1CW-A-3	10F~25F,29F~48F	長度減短	
547	31	1	31	570	T1CW-A-2	10F~25F,29F~48F	長度減短	
547	31	2	62	570	T1CW-C-1	10F~25F,29F~48F	長度減短	
547	31	1	31	570	T1CW-M-2	10F~25F,29F~48F	長度減短	
547	31	1	31	570	T1CW-M-1	10F~25F,29F~48F	長度減短	
547	31	1	31	570	T1CW-K-2	10F~25F,29F~48F	長度減短	
547	31	2	62	570	T1CW-H-2	10F~25F,29F~48F	長度減短	
小計：				620				

名稱	玻璃扣蓋	制圖	羅志光	2019.02.14	修改	新增	
材料	X85558	復核	謝永林	2019.02.15	日期	2019.2.20	2019.05.16
顏色	EC-DG-S332054 (3塗)	批准			圖號	ZS-XC01	




美特鋁質有限公司
MIDI Aluminium Fabricator Ltd.

工程號 J-837 地盤 觀塘裕民坊

註明：依據HK1022修改

生窗+SD梗頂位用

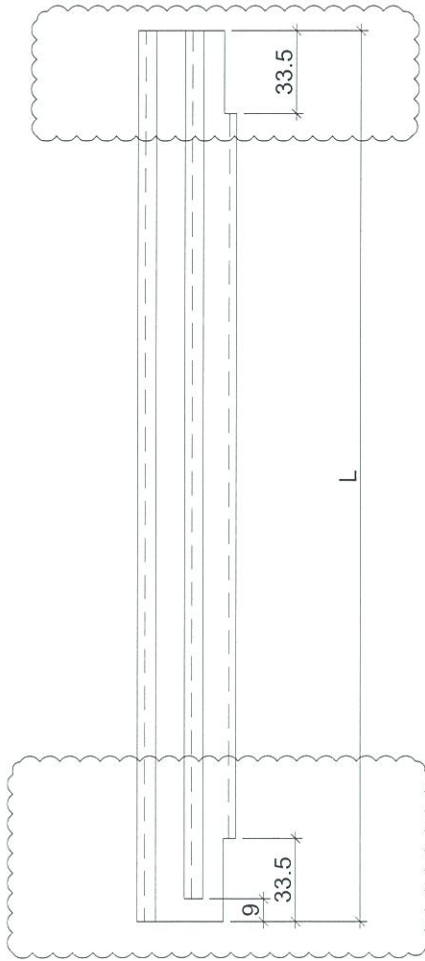

塗黑部分避位去水缺口
陰影部分避位

物料編號	L	層數	每層	總數量	分格尺寸	使用位置	樓層	備注
877	31	2	62	900	T1CW-H-1	10F~25F,29F~48F	長度減短	
877	31	1	31	900	T1CW-G-2	10F~25F,29F~48F	長度減短	
877	31	3	93	900	T1CW-G-1	10F~25F,29F~48F	長度減短	
877	31	1	31	900	T1CW-F-2	10F~25F,29F~48F	長度減短	
877	31	2	62	900	T1CW-E-2	10F~25F,29F~48F	長度減短	
877	31	1	31	900	T1CW-E-1	10F~25F,29F~48F	長度減短	
877	31	2	62	900	T1CW-A-2	10F~25F,29F~48F	長度減短	
877	31	2	62	900	T1CW-A-1	10F~25F,29F~48F	長度減短	
877	31	1	31	900	T1CW-B-3	10F~25F,29F~48F	長度減短	
877	31	2	62	900	T1CW-B-2	10F~25F,29F~48F	長度減短	
877	31	3	93	900	T1CW-C-1	10F~25F,29F~48F	長度減短	
877	31	1	31	900	T1CW-M-1	10F~25F,29F~48F	長度減短	
877	31	1	31	900	T1CW-K-1	10F~25F,29F~48F	長度減短	
877	31	2	62	900	T1CW-H-2	10F~25F,29F~48F	長度減短	
877	31	3	93	900	T1CW-D-1	10F~25F,29F~48F	長度減短	
877	31	2	62	900	T1CW-L-2	10F~25F,29F~48F	長度減短	
877	31	2	62	900	T1CW-J-2	10F~25F,29F~48F	長度減短	
877	31	1	31	900	T1CW-B-1	10F~25F,29F~48F	長度減短	
877	31	1	31	900	T1CW-L-1	10F~25F,29F~48F	長度減短	
877	31	1	31	900	T1CW-J-1	10F~25F,29F~48F	長度減短	
877	31	1	31	900	T1CW-A-3	10F~25F,29F~48F	長度減短	
877	31	1	31	900	T1CW-M-2	10F~25F,29F~48F	長度減短	
877	31	1	31	900	T1CW-K-2	10F~25F,29F~48F	長度減短	
小計：				1147				
847	31	4	124	870	T1CW-G-1	10F~25F,29F~48F	長度減短	
847	31	2	62	870	T1CW-E-1	10F~25F,29F~48F	長度減短	
847	31	4	124	870	T1CW-D-1	10F~25F,29F~48F	長度減短	
847	31	3	93	870	T1CW-B-2	10F~25F,29F~48F	長度減短	
847	31	2	62	870	T1CW-L-2	10F~25F,29F~48F	長度減短	
847	31	1	31	870	T1CW-L-1	10F~25F,29F~48F	長度減短	
847	31	1	31	870	T1CW-J-1	10F~25F,29F~48F	長度減短	
847	31	3	93	870	T1CW-F-2	10F~25F,29F~48F	長度減短	
547	31	3	93	570	T1CW-D-1	10F~25F,29F~48F	長度減短	
547	31	1	31	570	T1CW-B-2	10F~25F,29F~48F	長度減短	
547	31	1	31	570	T1CW-L-2	10F~25F,29F~48F	長度減短	
547	31	1	31	570	T1CW-L-1	10F~25F,29F~48F	長度減短	
547	31	1	31	570	T1CW-J-1	10F~25F,29F~48F	長度減短	
547	31	1	31	570	T1CW-F-2	10F~25F,29F~48F	長度減短	
547	31	1	31	570	T1CW-B-1	10F~25F,29F~48F	長度減短	
547	31	1	31	570	T1CW-A-3	10F~25F,29F~48F	長度減短	
547	31	1	31	570	T1CW-A-2	10F~25F,29F~48F	長度減短	
547	31	2	62	570	T1CW-C-1	10F~25F,29F~48F	長度減短	
547	31	1	31	570	T1CW-M-2	10F~25F,29F~48F	長度減短	
547	31	1	31	570	T1CW-M-1	10F~25F,29F~48F	長度減短	
547	31	1	31	570	T1CW-K-2	10F~25F,29F~48F	長度減短	
547	31	2	62	570	T1CW-H-2	10F~25F,29F~48F	長度減短	
小計：				620				

名稱	玻璃扣蓋	制圖	羅志光	2019.02.14	修改	新增	
材料	X85558	復核	謝永林	2019.02.15	日期	2019.2.20	2019.05.16
顏色	EC-DG-S332054 (3塗)	批准			圖號	ZS-XC01R	






美特鋁質 有限公司
MIDI Aluminium Fabricator Ltd.

工程號 J-837 地盤 觀塘裕民坊

註明：依據HK1022修改

大梗窗位用

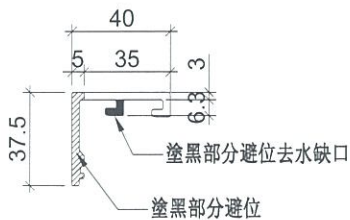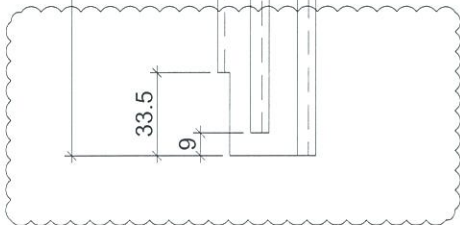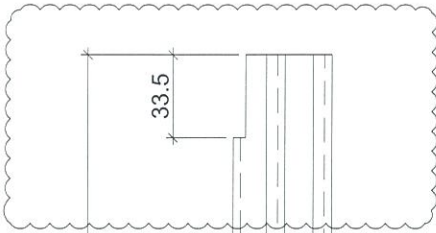

物料編號	L	層數	每層	總數量	分格尺寸	使用位置	樓層	備註
877	31	1	31	900	T1CW-H-1	10F~25F,29F~48F	長度減短	
877	31	1	31	900	T1CW-G-1	10F~25F,29F~48F	長度減短	
877	31	2	62	900	T1CW-E-2	10F~25F,29F~48F	長度減短	
877	31	1	31	900	T1CW-E-1	10F~25F,29F~48F	長度減短	
877	31	1	31	900	T1CW-A-2	10F~25F,29F~48F	長度減短	
877	31	1	31	900	T1CW-A-1	10F~25F,29F~48F	長度減短	
877	31	1	31	900	T1CW-B-2	10F~25F,29F~48F	長度減短	
877	31	1	31	900	T1CW-C-1	10F~25F,29F~48F	長度減短	
877	31	1	31	900	T1CW-K-1	10F~25F,29F~48F	長度減短	
877	31	1	31	900	T1CW-H-2	10F~25F,29F~48F	長度減短	
877	31	1	31	900	T1CW-L-2	10F~25F,29F~48F	長度減短	
877	31	2	62	900	T1CW-J-2	10F~25F,29F~48F	長度減短	
877	31	1	31	900	T1CW-B-1	10F~25F,29F~48F	長度減短	
877	31	1	31	900	T1CW-D-1	10F~25F,29F~48F	長度減短	
小計：				496				
2227	31	1	31	2250	T1CW-H-1	10F~25F,29F~48F	長度減短	
2227	31	1	31	2250	T1CW-G-2	10F~25F,29F~48F	長度減短	
2227	31	2	62	2250	T1CW-G-1	10F~25F,29F~48F	長度減短	
2227	31	2	62	2250	T1CW-F-2	10F~25F,29F~48F	長度減短	
2227	31	2	62	2250	T1CW-E-2	10F~25F,29F~48F	長度減短	
2227	31	1	31	2250	T1CW-E-1	10F~25F,29F~48F	長度減短	
2227	31	3	93	2250	T1CW-A-2	10F~25F,29F~48F	長度減短	
2227	31	2	62	2250	T1CW-A-1	10F~25F,29F~48F	長度減短	
2227	31	1	31	2250	T1CW-B-3	10F~25F,29F~48F	長度減短	
2227	31	2	62	2250	T1CW-B-2	10F~25F,29F~48F	長度減短	
2227	31	2	62	2250	T1CW-C-1	10F~25F,29F~48F	長度減短	
2227	31	1	31	2250	T1CW-M-1	10F~25F,29F~48F	長度減短	
2227	31	2	62	2250	T1CW-K-1	10F~25F,29F~48F	長度減短	
2227	31	2	62	2250	T1CW-H-2	10F~25F,29F~48F	長度減短	
2227	31	1	31	2250	T1CW-L-2	10F~25F,29F~48F	長度減短	
2227	31	2	62	2250	T1CW-J-2	10F~25F,29F~48F	長度減短	
2227	31	1	31	2250	T1CW-B-1	10F~25F,29F~48F	長度減短	
2227	31	1	31	2250	T1CW-D-1	10F~25F,29F~48F	長度減短	
小計：				899				

名稱	玻璃扣蓋	制圖	羅志光	2019.02.14	修改	新增	
材料	X85558	復核	謝永林	2019.02.15	日期	2019.2.20	2019.05.16
顏色	EC-DG-S332054 (3塗)	批准			圖號	ZS-XY01	





美特鋁質有限公司
MIDI Aluminium Fabricator Ltd.

工程號 J-837 地盤 觀塘裕民坊

註明：依據HK1022修改

大梗窗位用

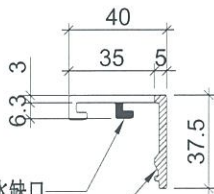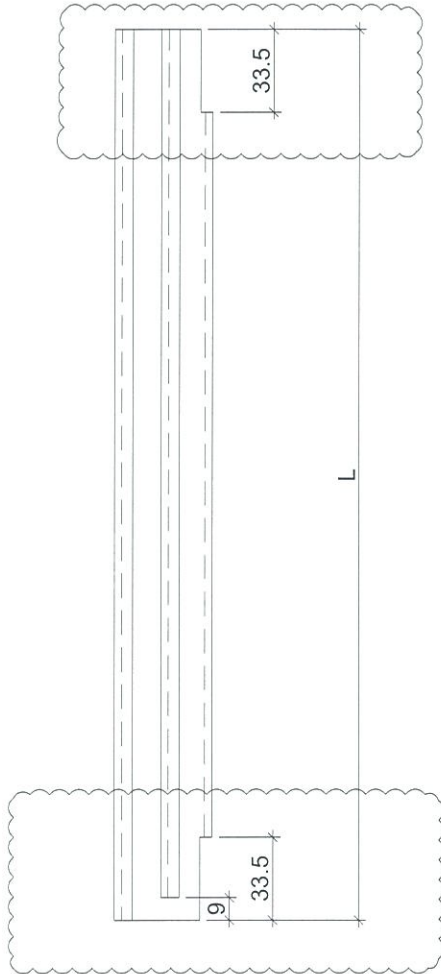

塗黑部分避位去水缺口

塗黑部分避位

物料編號	L	層數	每層	總數量	分格尺寸	使用位置	樓層	備注
877	31	2	62	900	T1CW-F-2	10F~25F,29F~48F	長度減短	
877	31	2	62	900	T1CW-A-2	10F~25F,29F~48F	長度減短	
877	31	2	62	900	T1CW-K-1	10F~25F,29F~48F	長度減短	
877	31	1	31	900	T1CW-G-1	10F~25F,29F~48F	長度減短	
877	31	1	31	900	T1CW-B-2	10F~25F,29F~48F	長度減短	
877	31	1	31	900	T1CW-C-1	10F~25F,29F~48F	長度減短	
877	31	2	62	900	T1CW-H-2	10F~25F,29F~48F	長度減短	
877	31	1	31	900	T1CW-E-2	10F~25F,29F~48F	長度減短	
877	31	1	31	900	T1CW-A-1	10F~25F,29F~48F	長度減短	
877	31	1	31	900	T1CW-J-2	10F~25F,29F~48F	長度減短	
877	31	1	31	900	T1CW-M-1	10F~25F,29F~48F	長度減短	
877	31	1	31	900	T1CW-G-2	10F~25F,29F~48F	長度減短	
877	31	1	31	900	T1CW-D-1	10F~25F,29F~48F	長度減短	
877	31	1	31	900	T1CW-B-3	10F~25F,29F~48F	長度減短	
877	31	1	31	900	T1CW-E-1	10F~25F,29F~48F	長度減短	
877	31	1	31	900	T1CW-B-1	10F~25F,29F~48F	長度減短	
小計：				620				
2227	31	2	62	2250	T1CW-F-2	10F~25F,29F~48F	長度減短	
2227	31	3	93	2250	T1CW-A-2	10F~25F,29F~48F	長度減短	
2227	31	2	62	2250	T1CW-K-1	10F~25F,29F~48F	長度減短	
2227	31	2	62	2250	T1CW-G-1	10F~25F,29F~48F	長度減短	
2227	31	2	62	2250	T1CW-B-2	10F~25F,29F~48F	長度減短	
2227	31	2	62	2250	T1CW-C-1	10F~25F,29F~48F	長度減短	
2227	31	2	62	2250	T1CW-H-2	10F~25F,29F~48F	長度減短	
2227	31	2	62	2250	T1CW-E-2	10F~25F,29F~48F	長度減短	
2227	31	2	62	2250	T1CW-A-1	10F~25F,29F~48F	長度減短	
2227	31	2	62	2250	T1CW-J-2	10F~25F,29F~48F	長度減短	
2227	31	1	31	2250	T1CW-M-1	10F~25F,29F~48F	長度減短	
2227	31	1	31	2250	T1CW-H-1	10F~25F,29F~48F	長度減短	
2227	31	1	31	2250	T1CW-G-2	10F~25F,29F~48F	長度減短	
2227	31	1	31	2250	T1CW-D-1	10F~25F,29F~48F	長度減短	
2227	31	1	31	2250	T1CW-B-3	10F~25F,29F~48F	長度減短	
2227	31	1	31	2250	T1CW-L-2	10F~25F,29F~48F	長度減短	
2227	31	1	31	2250	T1CW-E-1	10F~25F,29F~48F	長度減短	
2227	31	1	31	2250	T1CW-B-1	10F~25F,29F~48F	長度減短	
小計：				899				

名稱	玻璃扣蓋	制圖	羅志光	2019.02.14	修改	新增	
材料	X85558	復核	謝永林	2019.02.15	日期	2019.2.20	2019.05.16
顏色	EC-DG-S332054 (3塗)	批准			圖號	ZS-XY01R	



美特鋁質 有限公司
MIDI Aluminium Fabricator Ltd.

工程號




J-837

地盤

觀塘裕民坊

註明：依據HK1022修改

數據表參見：ZS-S01b-1

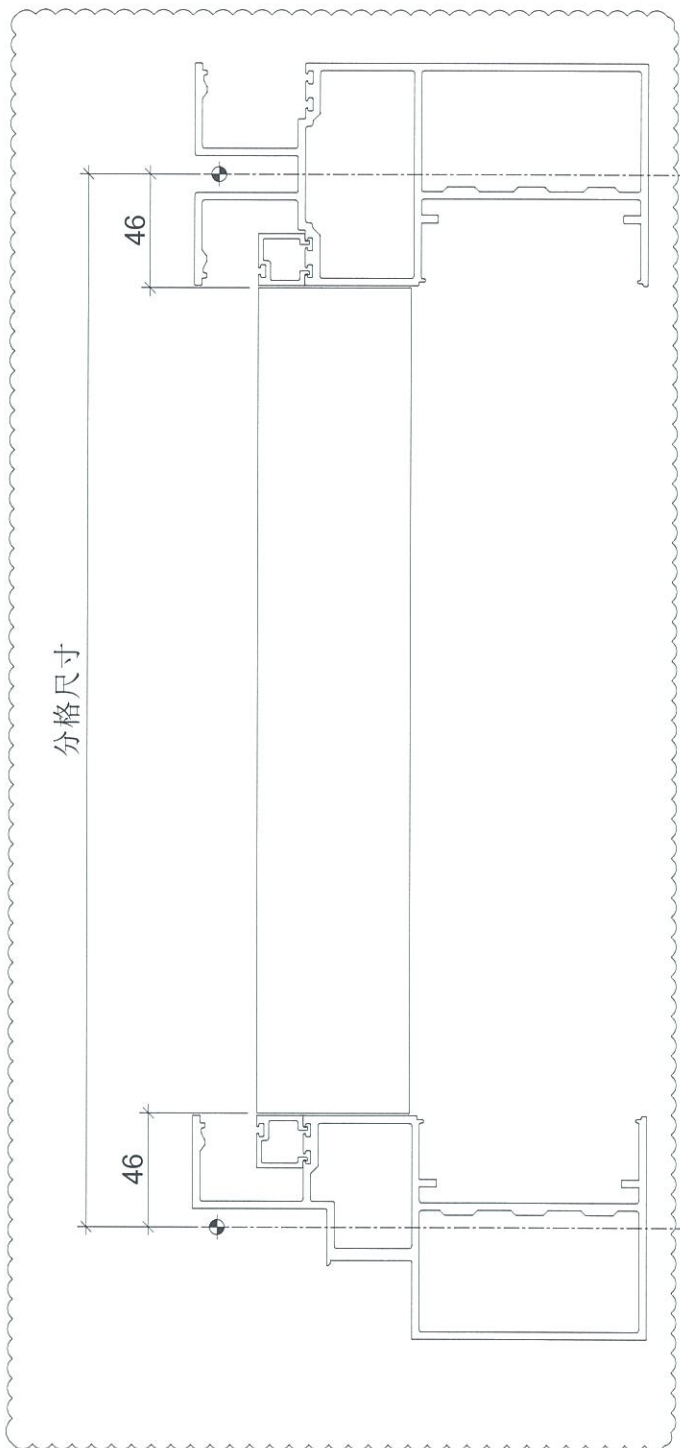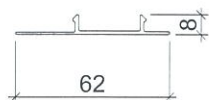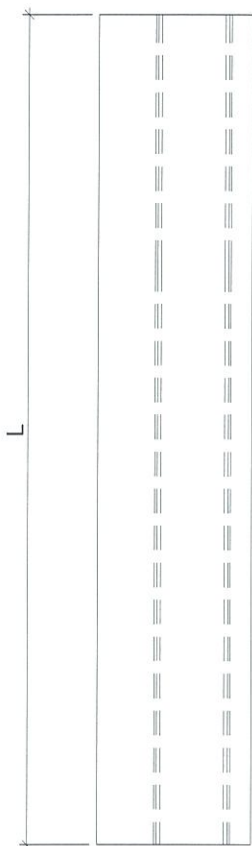

名稱	生梗企單玻扣蓋	制圖	羅志光	2019.02.14	修改	新增		
材料	X85563	復核	謝永林	2019.02.15	日期	2019.2.20	2019.05.16	
顏色	EC-DG-S332054 (3塗)	批准			圖號	ZS-S01b		



美特鋁質 有限公司
MIDI Aluminium Fabricator Ltd.

拆圖參見：ZS-S01b

工程號 J-837 地盤 觀塘裕民坊

註明：依據HK1022修改

物料編號	L	層數	每層	總數量	分格尺寸	使用位置	樓層	備注
ZS-S01b	808	31	3	93	900	T1CW-F-2	10F~25F 19F~48F	長度減短
	808	31	3	93	900	T1CW-A-2	10F~25F 19F~48F	長度減短
	808	31	2	62	900	T1CW-M-1	10F~25F 19F~48F	長度減短
	808	31	2	62	900	T1CW-K-1	10F~25F 19F~48F	長度減短
	808	31	3	93	900	T1CW-G-1	10F~25F 19F~48F	長度減短
	808	31	1	31	900	T1CW-E-1	10F~25F 19F~48F	長度減短
	808	31	3	93	900	T1CW-D-1	10F~25F 19F~48F	長度減短
	808	31	2	62	900	T1CW-B-2	10F~25F 19F~48F	長度減短
	808	31	3	93	900	T1CW-C-1	10F~25F 19F~48F	長度減短
	808	31	3	93	900	T1CW-H-2	10F~25F 19F~48F	長度減短
	808	31	1	31	900	T1CW-H-1	10F~25F 19F~48F	長度減短
	808	31	2	62	900	T1CW-G-2	10F~25F 19F~48F	長度減短
	808	31	1	31	900	T1CW-E-2	10F~25F 19F~48F	長度減短
	808	31	2	62	900	T1CW-A-1	10F~25F 19F~48F	長度減短
	808	31	2	62	900	T1CW-B-3	10F~25F 19F~48F	長度減短
	808	31	1	31	900	T1CW-L-2	10F~25F 19F~48F	長度減短
	808	31	1	31	900	T1CW-J-2	10F~25F 19F~48F	長度減短
	808	31	1	31	900	T1CW-A-3	10F~25F 19F~48F	長度減短
	808	31	1	31	900	T1CW-M-2	10F~25F 19F~48F	長度減短
	808	31	1	31	900	T1CW-K-2	10F~25F 19F~48F	長度減短
	808	31	1	31	900	T1CW-L-1	10F~25F 19F~48F	長度減短
808	31	1	31	900	T1CW-J-1	10F~25F 19F~48F	長度減短	
808	31	1	31	900	T1CW-B-1	10F~25F 19F~48F	長度減短	
		合計：		1271				

名稱	生梗企單玻扣蓋	制圖	羅志光	2019.02.14	修改	新增		
材料	X85563	復核	謝永林	2019.02.15	日期	2019.2.20	2019.05.16	
顏色	EC-DG-S332054 (3塗)	批准			圖號	ZS-S01b-1		



美特鋁質 有限公司
MIDI Aluminium Fabricator Ltd.

數據表參見：ZS-S01bR-1




工程號

J-837

地盤

觀塘裕民坊

註明：依據HK1022修改

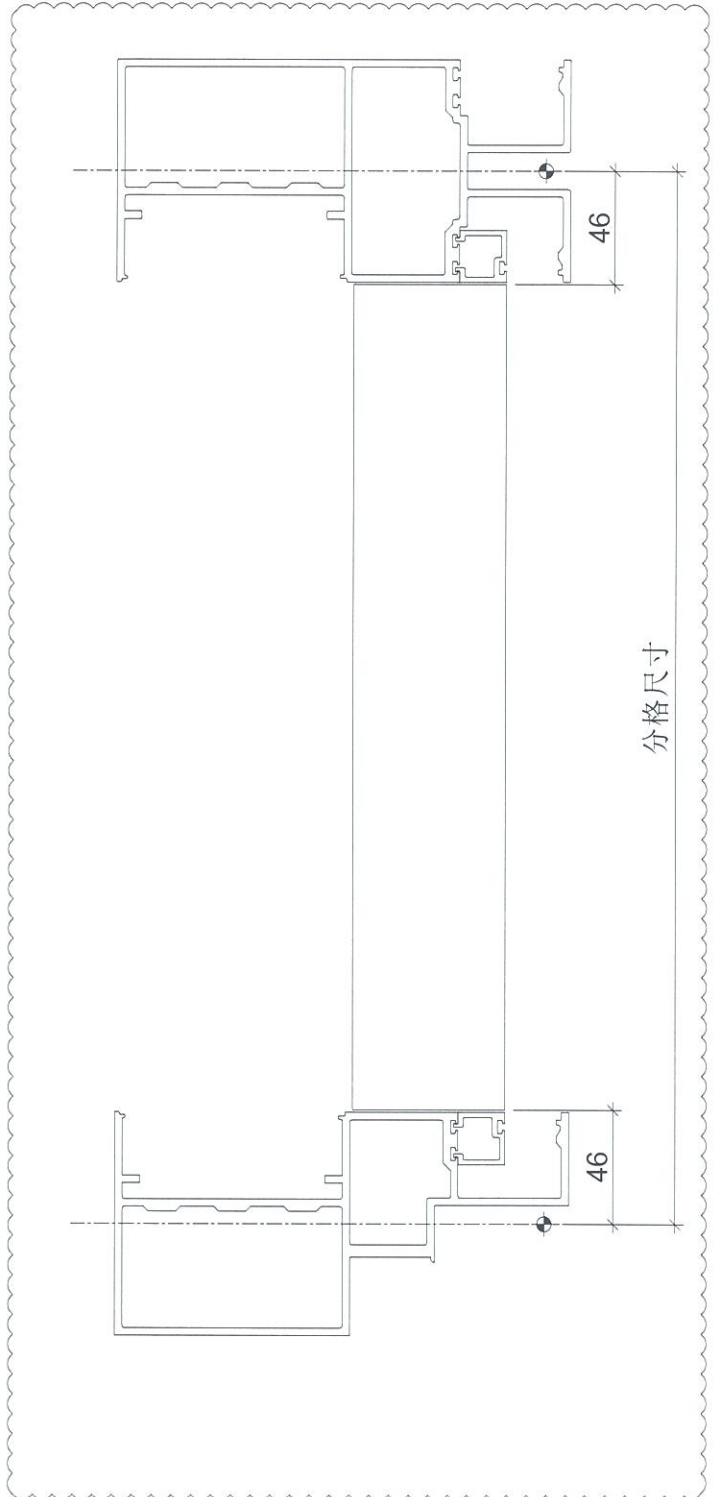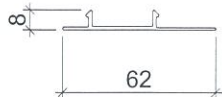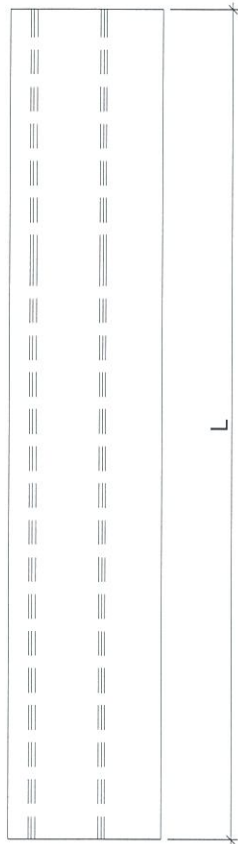

名稱	生梗企單玻扣蓋	制圖	羅志光	2019.02.14	修改	新增		
材料	X85563	復核	謝永林	2019.02.15	日期	2019.2.20	2019.05.16	
顏色	EC-DG-S332054 (3塗)	批准			圖號	ZS-S01bR		



美特鋁質 有限公司
MIDI Aluminium Fabricator Ltd.

拆圖參見：ZS-S01bR

工程號 J-837 地盤 觀塘裕民坊

註明：依據HK1022修改

物料編號	L	層數	每層	總數量	分格尺寸	使用位置	樓層	備注
ZS-S01bR	808	31	2	62	900	T1CW-H-1	10F~25F 19F~48F	長度減短
	808	31	1	31	900	T1CW-G-2	10F~25F 19F~48F	長度減短
	808	31	3	93	900	T1CW-G-1	10F~25F 19F~48F	長度減短
	808	31	1	31	900	T1CW-F-2	10F~25F 19F~48F	長度減短
	808	31	2	62	900	T1CW-E-2	10F~25F 19F~48F	長度減短
	808	31	1	31	900	T1CW-E-1	10F~25F 19F~48F	長度減短
	808	31	2	62	900	T1CW-A-2	10F~25F 19F~48F	長度減短
	808	31	2	62	900	T1CW-A-1	10F~25F 19F~48F	長度減短
	808	31	1	31	900	T1CW-B-3	10F~25F 19F~48F	長度減短
	808	31	2	62	900	T1CW-B-2	10F~25F 19F~48F	長度減短
	808	31	3	93	900	T1CW-C-1	10F~25F 19F~48F	長度減短
	808	31	1	31	900	T1CW-M-1	10F~25F 19F~48F	長度減短
	808	31	1	31	900	T1CW-K-1	10F~25F 19F~48F	長度減短
	808	31	2	62	900	T1CW-H-2	10F~25F 19F~48F	長度減短
	808	31	3	93	900	T1CW-D-1	10F~25F 19F~48F	長度減短
	808	31	2	62	900	T1CW-L-2	10F~25F 19F~48F	長度減短
	808	31	2	62	900	T1CW-J-2	10F~25F 19F~48F	長度減短
	808	31	1	31	900	T1CW-B-1	10F~25F 19F~48F	長度減短
	808	31	1	31	900	T1CW-L-1	10F~25F 19F~48F	長度減短
	808	31	1	31	900	T1CW-J-1	10F~25F 19F~48F	長度減短
808	31	1	31	900	T1CW-A-3	10F~25F 19F~48F	長度減短	
808	31	1	31	900	T1CW-M-2	10F~25F 19F~48F	長度減短	
808	31	1	31	900	T1CW-K-2	10F~25F 19F~48F	長度減短	
		合計：		1147				

名稱	生梗企單玻扣蓋	制圖	羅志光	2019.02.14	修改	新增		
材料	X85563	復核	謝永林	2019.02.15	日期	2019.2.20	2019.05.16	
顏色	EC-DG-S332054 (3塗)	批准			圖號	ZS-S01bR-1		



美特鋁質 有限公司
MIDI Aluminium Fabricator Ltd.

數據表參見：ZS-S01d-1




工程號

J-837

地盤

觀塘裕民坊

註明：依據HK1022修改

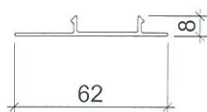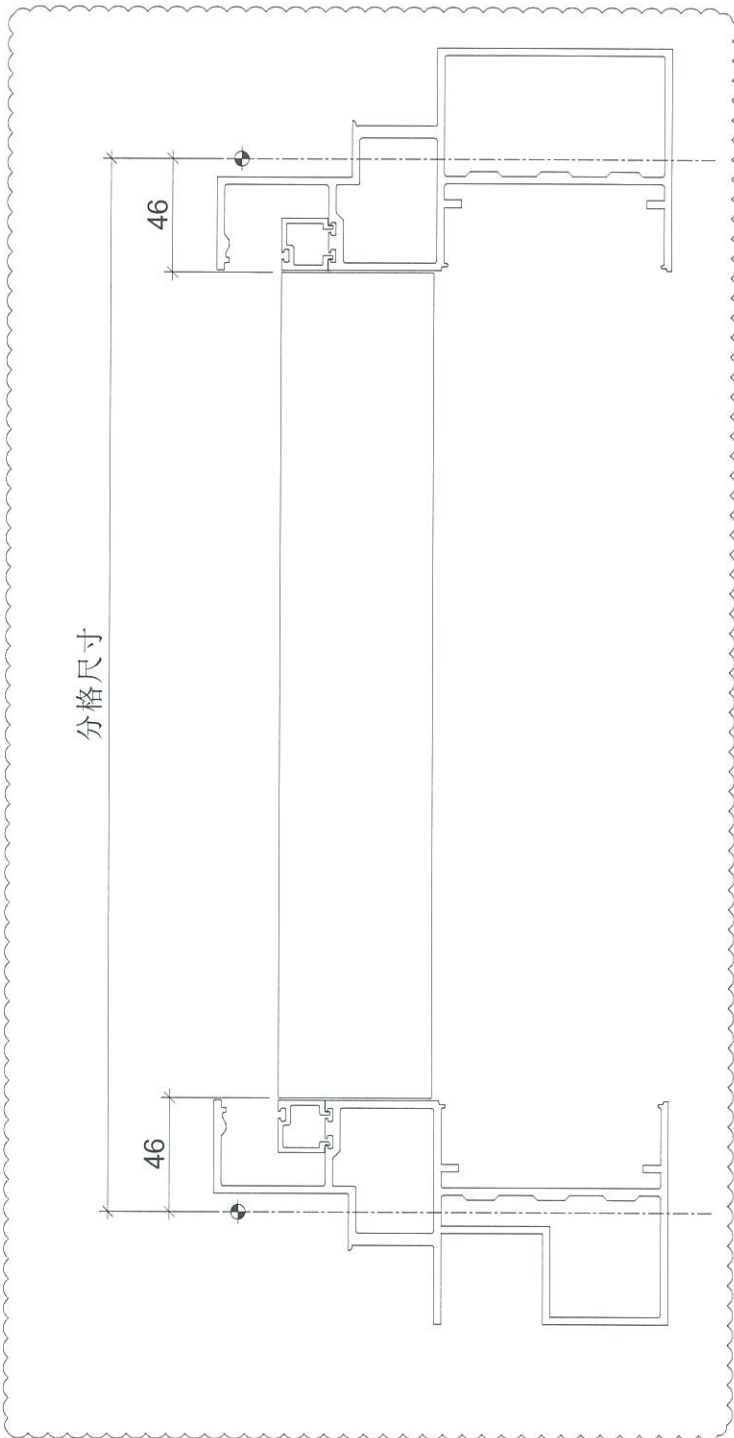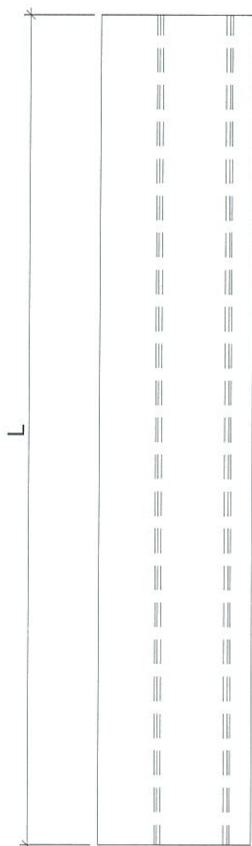

名稱	生梗企單玻扣蓋	制圖	羅志光	2019.02.14	修改	新增		
材料	X85563	復核	謝永林	2019.02.15	日期	2019.2.20	2019.05.16	
顏色	EC-DG-S332054 (3塗)	批准			圖號	ZS-S01d		



美特鋁質 有限公司
MIDI Aluminium Fabricator Ltd.

拆圖參見：ZS-S01d

工程號	J-837	地盤	觀塘裕民坊
-----	-------	----	-------

註明：依據HK1022修改

物料編號	L	層數	每層	總數量	分格尺寸	使用位置	樓層	備注
ZS-S01d	478	31	1	31	570	T1CW-G-1	10F~25F 29F~48F	長度減短
	478	31	1	31	570	T1CW-E-1	10F~25F 29F~48F	長度減短
	478	31	3	93	570	T1CW-D-1	10F~25F 29F~48F	長度減短
	478	31	1	31	570	T1CW-B-2	10F~25F 29F~48F	長度減短
	478	31	1	31	570	T1CW-L-2	10F~25F 29F~48F	長度減短
	478	31	1	31	570	T1CW-L-1	10F~25F 29F~48F	長度減短
	478	31	1	31	570	T1CW-J-1	10F~25F 29F~48F	長度減短
	478	31	1	31	570	T1CW-F-2	10F~25F 29F~48F	長度減短
	478	31	1	31	570	T1CW-B-1	10F~25F 29F~48F	長度減短
	478	31	1	31	570	T1CW-A-3	10F~25F 29F~48F	長度減短
	478	31	1	31	570	T1CW-A-2	10F~25F 29F~48F	長度減短
	478	31	2	62	570	T1CW-C-1	10F~25F 29F~48F	長度減短
	478	31	1	31	570	T1CW-M-2	10F~25F 29F~48F	長度減短
	478	31	1	31	570	T1CW-M-1	10F~25F 29F~48F	長度減短
	478	31	1	31	570	T1CW-K-2	10F~25F 29F~48F	長度減短
	478	31	2	62	570	T1CW-H-2	10F~25F 29F~48F	長度減短
合計：				620				

名稱	生梗企單玻扣蓋	制圖	羅志光	2019.02.14	修改	新增		
材料	X85563	復核	謝永林	2019.02.15	日期	2019.2.20	2019.05.16	
顏色	EC-DG-S332054 (3塗)	批准			圖號	ZS-S01d-1		






美特鋁質 有限公司
MIDI Aluminium Fabricator Ltd.

數據表參見：ZS-S01dR-1

工程號 J-837 地盤 觀塘裕民坊

註明：依據HK1022修改

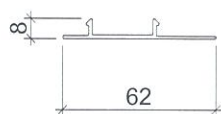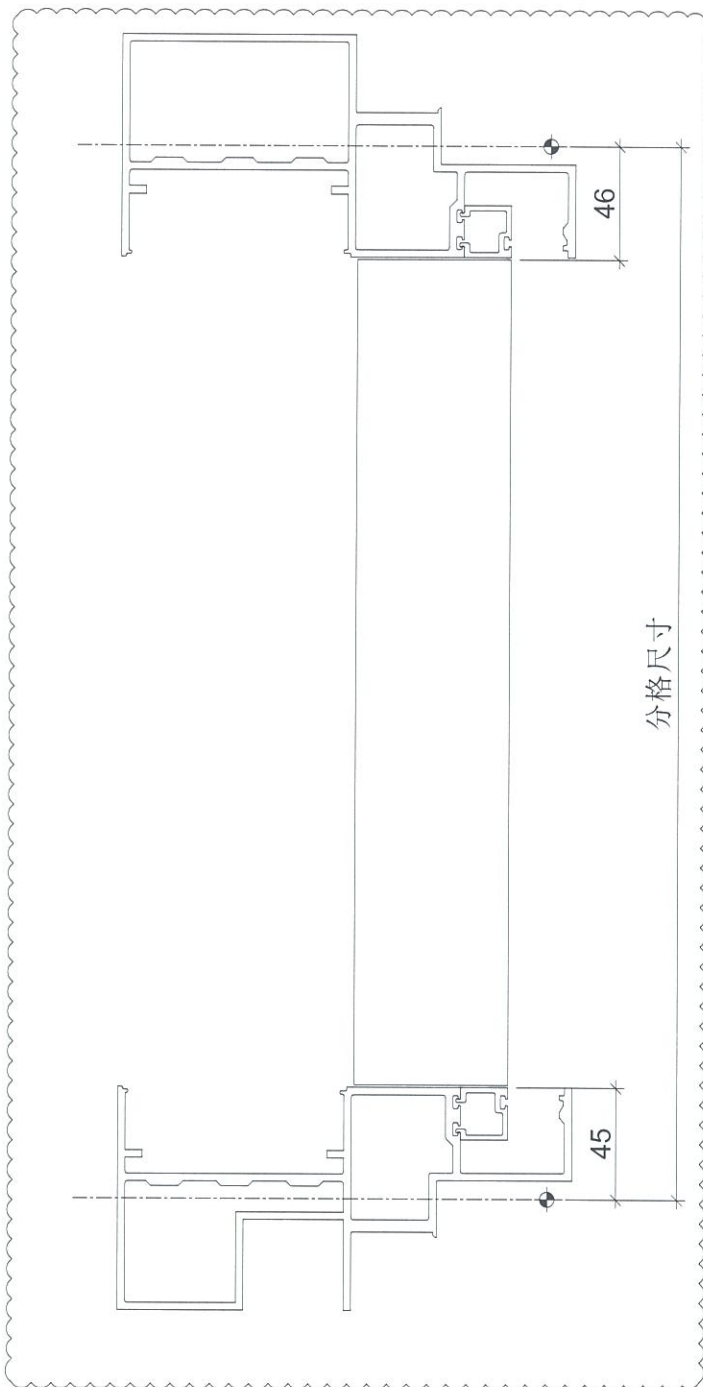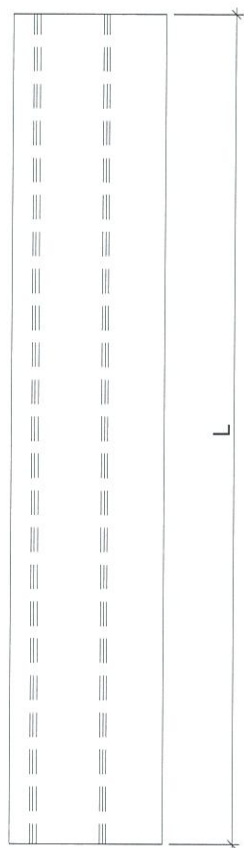

名稱	生梗企單玻扣蓋	制圖	羅志光	2019.02.14	修改	新增		
材料	X85563	復核	謝永林	2019.02.15	日期	2019.2.20	2019.05.16	
顏色	EC-DG-S332054 (3塗)	批准			圖號	ZS-S01dR		



美特鋁質 有限公司
MIDI Aluminium Fabricator Ltd.

拆圖參見: ZS-S01dR

工程號 J-837 地盤 觀塘裕民坊

註明: 依據HK1022修改

物料編號	L	層數	每層	總數量	分格尺寸	使用位置	樓層	備注
ZS-S01dR	478	31	1	31	570	T1CW-G-1	10F~25F 29F~48F	長度減短
	478	31	1	31	570	T1CW-E-1	10F~25F 29F~48F	長度減短
	478	31	3	93	570	T1CW-D-1	10F~25F 29F~48F	長度減短
	478	31	1	31	570	T1CW-B-2	10F~25F 29F~48F	長度減短
	478	31	1	31	570	T1CW-L-2	10F~25F 29F~48F	長度減短
	478	31	1	31	570	T1CW-L-1	10F~25F 29F~48F	長度減短
	478	31	1	31	570	T1CW-J-1	10F~25F 29F~48F	長度減短
	478	31	1	31	570	T1CW-F-2	10F~25F 29F~48F	長度減短
	478	31	1	31	570	T1CW-B-1	10F~25F 29F~48F	長度減短
	478	31	1	31	570	T1CW-A-3	10F~25F 29F~48F	長度減短
	478	31	1	31	570	T1CW-A-2	10F~25F 29F~48F	長度減短
	478	31	2	62	570	T1CW-C-1	10F~25F 29F~48F	長度減短
	478	31	1	31	570	T1CW-M-2	10F~25F 29F~48F	長度減短
	478	31	1	31	570	T1CW-M-1	10F~25F 29F~48F	長度減短
	478	31	1	31	570	T1CW-K-2	10F~25F 29F~48F	長度減短
	478	31	2	62	570	T1CW-H-2	10F~25F 29F~48F	長度減短
		合計:		620				

名稱	生梗企單玻扣蓋	制圖	羅志光	2019.02.14	修改	新增		
材料	X85563	復核	謝永林	2019.02.15	日期	2019.2.20	2019.05.16	
顏色	EC-DG-S332054 (3塗)	批準			圖號	ZS-S01dR-1		






美特鋁質 有限公司
MIDI Aluminium Fabricator Ltd.

數據表參見：ZS-BG1-1

工程號 J-837 地盤 觀塘裕民坊

註明：依據HK1022修改

室外

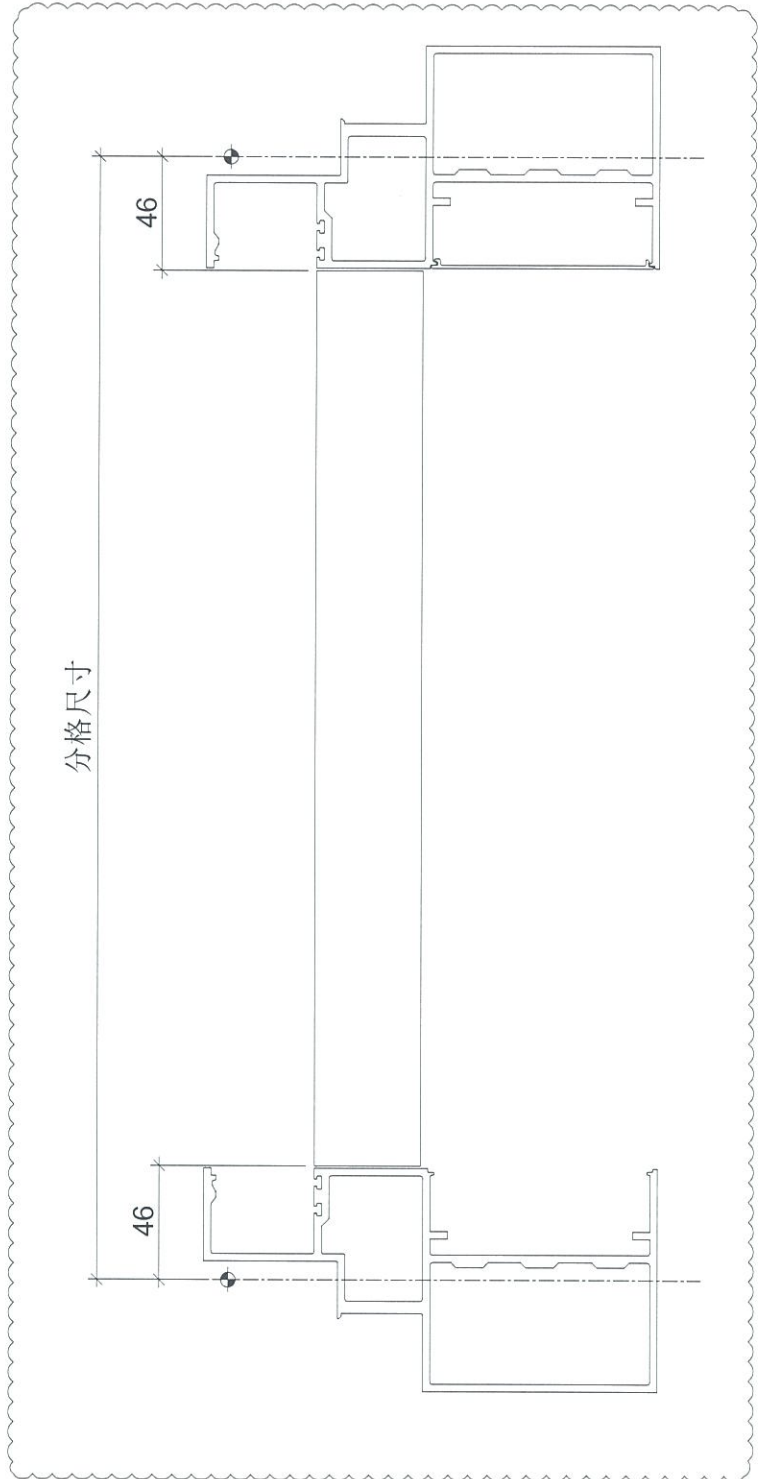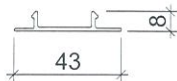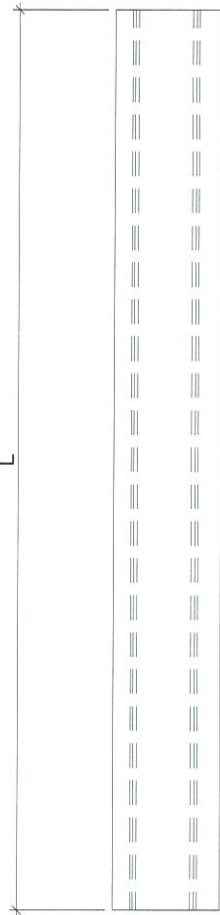

名稱	生梗企雙玻扣蓋	制圖	羅志光	2019.02.14	修改	新增		
材料	X85564	復核	謝永林	2019.02.15	日期	2019.2.20	2019.05.16	
顏色	EC-DG-S332054 (3塗)	批准			圖號	ZS-BG1		



美特鋁質 有限公司
MIDI Aluminium Fabricator Ltd.

拆圖參見：ZS-BG1

工程號 J-837 地盤 觀塘裕民坊

註明：依據HK1022修改

物料編號	L	層數	每層	總數量	分格尺寸	使用位置	樓層	備注
ZS-BG1	778	31	4	124	870	T1CW-G-1	10F~25F 29F~48F	長度減短
	778	31	2	62	870	T1CW-E-1	10F~25F 29F~48F	長度減短
	778	31	4	124	870	T1CW-D-1	10F~25F 29F~48F	長度減短
	778	31	3	93	870	T1CW-B-2	10F~25F 29F~48F	長度減短
	778	31	2	62	870	T1CW-L-2	10F~25F 29F~48F	長度減短
	778	31	1	31	870	T1CW-L-1	10F~25F 29F~48F	長度減短
	778	31	1	31	870	T1CW-J-1	10F~25F 29F~48F	長度減短
	778	31	3	93	870	T1CW-F-2	10F~25F 29F~48F	長度減短
	778	31	1	31	870	T1CW-B-1	10F~25F 29F~48F	長度減短
	778	31	4	124	870	T1CW-A-2	10F~25F 29F~48F	長度減短
	778	31	2	62	870	T1CW-M-1	10F~25F 29F~48F	長度減短
	778	31	2	62	870	T1CW-K-1	10F~25F 29F~48F	長度減短
	778	31	4	124	870	T1CW-C-1	10F~25F 29F~48F	長度減短
	778	31	4	124	870	T1CW-H-2	10F~25F 29F~48F	長度減短
	778	31	2	62	870	T1CW-H-1	10F~25F 29F~48F	長度減短
	778	31	2	62	870	T1CW-G-2	10F~25F 29F~48F	長度減短
	778	31	2	62	870	T1CW-E-2	10F~25F 29F~48F	長度減短
	778	31	3	93	870	T1CW-A-1	10F~25F 29F~48F	長度減短
	778	31	2	62	870	T1CW-B-3	10F~25F 29F~48F	長度減短
	778	31	2	62	870	T1CW-J-2	10F~25F 29F~48F	長度減短
	778	31	1	31	870	T1CW-A-3	10F~25F 29F~48F	長度減短
778	31	1	31	870	T1CW-M-2	10F~25F 29F~48F	長度減短	
778	31	1	31	870	T1CW-K-2	10F~25F 29F~48F	長度減短	
		合計：		1643				

名稱	生梗企雙玻扣蓋	制圖	羅志光	2019.02.14	修改	新增		
材料	X85564	復核	謝永林	2019.02.15	日期	2019.2.20	2019.05.16	
顏色	EC-DG-S332054 (3塗)	批准			圖號	ZS-BG1-1		




美特鋁質 有限公司
MIDI Aluminium Fabricator Ltd.



數據表參見：ZS-BG1R-1

工程號	I	地盤	觀塘裕民坊
-----	---	----	-------

註明：依據HK1022修改

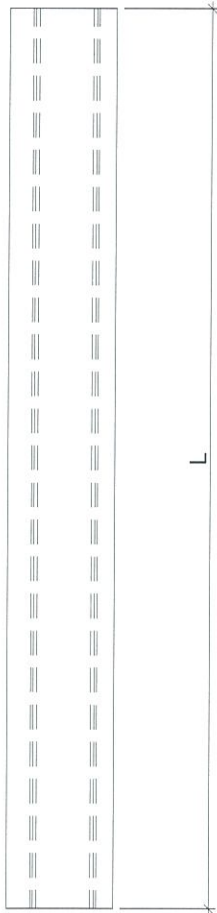

室外

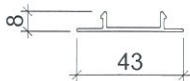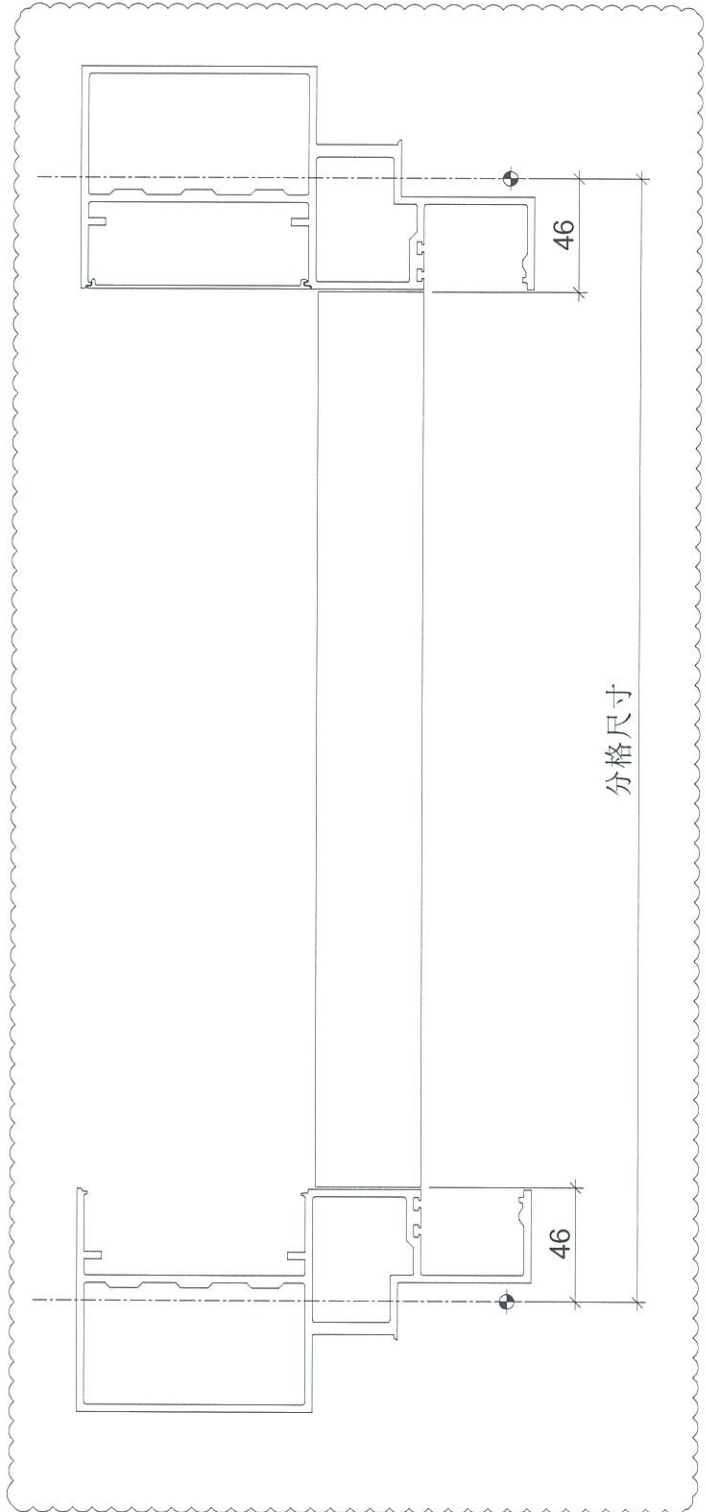

名稱	生梗企雙玻扣蓋	制圖	羅志光	2019.02.14	修改	新增	C
材料	X85564	復核	謝永林	2019.02.15	日期	2019.2.20	2019.05.16
顏色	EC-DG-S332054 (3塗)	批准			圖號	ZS-BG1R	



美特鋁質 有限公司
MIDI Aluminium Fabricator Ltd.

拆圖參見：ZS-BG1R

工程號 J-837 地盤 觀塘裕民坊

註明：依據HK1022修改

物料編號	L	層數	每層	總數	分格尺寸	使用位置	樓層	備註
ZS-BG1R	778	31	4	124	870	T1CW-G-1	10F~25F 29F~48F	長度減短
	778	31	2	62	870	T1CW-E-1	10F~25F 29F~48F	長度減短
	778	31	4	124	870	T1CW-D-1	10F~25F 29F~48F	長度減短
	778	31	3	93	870	T1CW-B-2	10F~25F 29F~48F	長度減短
	778	31	2	62	870	T1CW-L-2	10F~25F 29F~48F	長度減短
	778	31	1	31	870	T1CW-L-1	10F~25F 29F~48F	長度減短
	778	31	1	31	870	T1CW-J-1	10F~25F 29F~48F	長度減短
	778	31	3	93	870	T1CW-F-2	10F~25F 29F~48F	長度減短
	778	31	1	31	870	T1CW-B-1	10F~25F 29F~48F	長度減短
	778	31	4	124	870	T1CW-A-2	10F~25F 29F~48F	長度減短
	778	31	2	62	870	T1CW-M-1	10F~25F 29F~48F	長度減短
	778	31	2	62	870	T1CW-K-1	10F~25F 29F~48F	長度減短
	778	31	4	124	870	T1CW-C-1	10F~25F 29F~48F	長度減短
	778	31	4	124	870	T1CW-H-2	10F~25F 29F~48F	長度減短
	778	31	2	62	870	T1CW-H-1	10F~25F 29F~48F	長度減短
	778	31	2	62	870	T1CW-G-2	10F~25F 29F~48F	長度減短
	778	31	2	62	870	T1CW-E-2	10F~25F 29F~48F	長度減短
	778	31	3	93	870	T1CW-A-1	10F~25F 29F~48F	長度減短
	778	31	2	62	870	T1CW-B-3	10F~25F 29F~48F	長度減短
	778	31	2	62	870	T1CW-J-2	10F~25F 29F~48F	長度減短
778	31	1	31	870	T1CW-A-3	10F~25F 29F~48F	長度減短	
778	31	1	31	870	T1CW-M-2	10F~25F 29F~48F	長度減短	
778	31	1	31	870	T1CW-K-2	10F~25F 29F~48F	長度減短	
		合計：		1643				

名稱	生梗企雙玻扣蓋	制圖	羅志光	2019.02.14	修改	新增		
材料	X85564	復核	謝永林	2019.02.15	日期	2019.2.20	2019.05.16	
顏色	EC-DG-S332054 (3塗)	批准			圖號	ZS-BG1R-1		