

工程指示 / 要求簡箋(E.I.)

工程指示編號：EI / 0051 / 19

修改版次：A

工程編號：J - 837

工程名稱：觀塘裕民坊

工程項目：後裝窗 - 新增 access panel 拆圖

收件人：生統 / 永林

發件人：Bessie Lau

日期：01/02/2019

要求提供 / 確認 事項：

- | | | |
|------------------------------------|-------------------------------------|-------------------------------|
| <input type="checkbox"/> 初步鋁料 B.M. | <input type="checkbox"/> 加工拆圖，然後生產 | <input type="checkbox"/> 尺寸表 |
| <input type="checkbox"/> 正式鋁料 B.M. | <input type="checkbox"/> 技術上資料 / 指示 | <input type="checkbox"/> 報價 |
| <input type="checkbox"/> 配件 B.M. | <input type="checkbox"/> 樣辦或貨品說明書 | <input type="checkbox"/> 分判合約 |
| <input type="checkbox"/> 其他：_____ | | |

內容：

1. 現確定放行 EI 0051 6 樓的 ACCESS PANEL
2. 現確定放行窗號 T1W/3, 煩請幫忙優先加工 6 樓至 11 樓, 18/2/2019 送地盤
3. 煩請安排本 EI 中 12/F~18/F 的 ACCESS PANEL 於 21/2/2019 送地盤

所有 (原版本及 A 版次)

請在 18/2/19 前完成上列要求。

附有關圖紙 / 文件：

以上項目為：

- 原合約工程包 原合約工程加 / 減賬 新工程報價

原因：-

分發東莞各部門：

- () 生產技術總監 連附件 () 技術部 連附件 () 生產部 連附件 () 機械設計部 連附件
 () 採購部 連附件 () 生產統籌部 連附件
 () 質檢部 連附件 () 會計部 連附件 () 報關組 連附件 () 其他 _____ 連附件

分發香港各部門：

- () 行政部 連附件 () 會計部 連附件 () 統籌部 連附件 () 工程部地盤科文 連附件 有子/45馬
 () 採購部 連附件 () QS 部 連附件 () 維修部 連附件 () 其他 _____ 連附件

傳遞編號：

H00348/19

發件人簽署：

項目經理簽署：

圖則登記表
DRAWING REGISTER


工程名稱 Project Title: 觀塘裕民坊 (新增EI9626H版)		接收日期 Receiving Date (適用於客戶圖則)																	
50後裝窗		年																	
工程編號 Project No: J-837		月																	
分發予 Distributed To		日																	
		年	19	19															
		月	1	2															
		日	9	1															
圖則編號 Drg. No.	圖則名稱 Drawing Title	修訂編號 Revision No.																	
T1W-3	50後裝窗組裝圖	1	-	A															
T2W-8	50後裝窗組裝圖	2	-																
T3W-3	50後裝窗組裝圖	3	-																
837-FYA8	多點鎖放樣圖	4	-																
837-FYA10	多點鎖放樣圖	5	-																
837-WB4	50窗節點示意圖	6	-																
YB-LJ1	鋁角拆圖	7	-																


T1w/3 : 窗 S.O. = ~~650~~/750

T1 故行 至 49/E.

T2 故行 至 53/E

T3 故行 至 51/E.

 美特鋁質有限公司 MDI Aluminium Fabricator Ltd.	工程號	J837	拆圖	陳俊賢	2019.01.07
	地盤	觀塘裕民坊	復核	謝永林	2019.01.08
名稱	50後裝窗	顏色	EC-DG-S332054 (3塗)	批准	

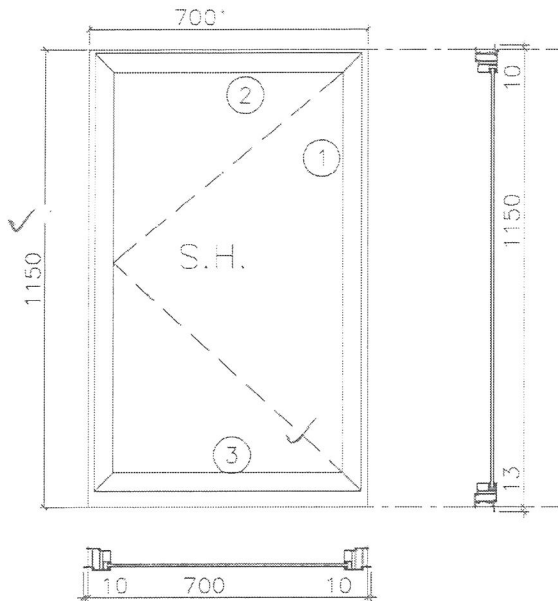

~~設計師 comment S.O. 數而變~~
~~穩定!~~

OUTSIDE

拾貳號2626H拾圖

- 注:
- (1) 玻璃線橫碰企。 (A款行)
 - (2) 生窗底料需開長方形去水孔。
 - (3) 窗玉搭位6mm
 - (4) 滴水線比窗玉每頭長1mm。
 - (5) S.H窗採用東城多點鎖, S.H窗需裝窗拈1隻/玉。
 - (6) SH窗需裝3組扣碼。
 - (7) SH窗用東城產202'A扇撐定窗玉裝不銹鋼加力巴特制款。
 - (8) 框橫料兩端需切1X2mm切口打膠

序號	料號	名稱	出荷	長度 (mm)	支/幅	加工說明
1	X846370	邊企料		1173.0	2	
2	X846390	生頂橫(獨立生窗)	避位	682	1	
3	X846400	生底橫	避位	674	1	

加工細則			
頂留	10	mm	
底留	13	mm	
企料底部開避位		mm	
底橫料防水巴鋸去		mm	
水線孔在企料-----	頂	底	
安裝扣碼	TC903		
多點鎖芯型號:	東城2035B 鎖盒		
手柄型號:	2017-MD		
限位撐型號:			
T窗最大的開度:			
窗玉搭位數:	6mm		
窗款	寬度	高度	隻/幅 撐長
SHL	680.0	1128.0	1 18"

窗玉用料						
序號	料號	名稱	出荷	長度 (mm)	支/幅	加工說明
1	X846540	窗玉企	45°斜口	1128.0	2	
2	X846540	窗玉橫	45°斜口	680.0	2	
3	X846550	窗玉玻璃線企	直口	1064.0	2	
4	X846550	窗玉玻璃線橫	直口	584.0	2	

大圖版次	本圖版	A	
	日期	1/2/19	
窗號	寬度 (W)	高度 (H)	幅數 樓層數
T1W-3	700	1150.0	38 6-26 28-49F
圖號	T1W-3		

全數放行, 先做6F~11F, 18/2/19
 送地盤