

工程指示 / 要求簡箋(E.I.)

工程指示編號：EI / 0055 / 19

修改版次：B

工程編號：J - 837

工程名稱：觀塘裕民坊

工程項目：幕牆 橫碰生窗企用鋁巴(T1-T5, 10-16/F)

收件人：生統 / 永林

發件人：Eric Liu

日期：25/02/2019

要求提供 / 確認 事項：

- () 初步鋁料 B.M. () 加工拆圖，然後生產 () 尺寸表
- () 正式鋁料 B.M. () 技術上資料 / 指示 () 報價
- () 配件 B.M. () 樣辦或貨品說明書 () 分判合約
- () 其他：_____

內容：

請按加工圖生產橫碰生窗企用鋁巴(T1-T5, 10-16/F)(各 5 層數量)

因開模 X85639 未完成開料，以此款鋁巴代替出貨

B 版：新增死牆二合一位置用攝芯，

1) LB-B03 代替加工圖 SX-B03

2) LB-B03R 代替加工圖 SX-B03R

另新增 LB-B04，蝴蝶窗用

謝謝！

請在 2019/ 02/ 28 前完成上列要求。

附：3 頁加工圖

以上項目為：

- 原合約工程包 原合約工程加 / 減賬 新工程報價

原因：-

分發東莞各部門：

- () 生產技術總監 連附件 () 技術部 連附件 () 生產部 連附件 () 機械設計部 連附件
- () 採購部 連附件 () 生產統籌部 連附件
- () 質檢部 連附件 () 會計部 連附件 () 報關組 連附件 () 其他 楊榮輝 連附件

分發其他分判：

- () 王禮秋 連附件

分發香港各部門：


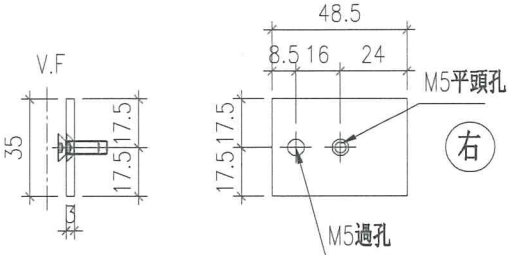
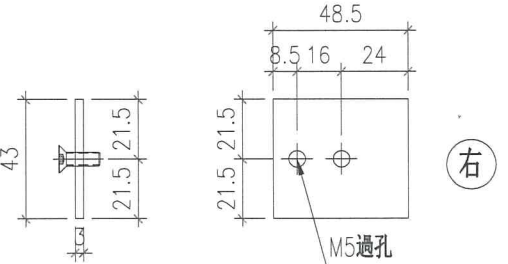
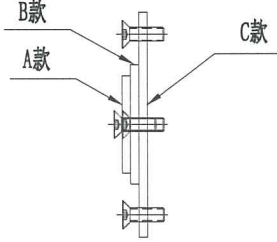
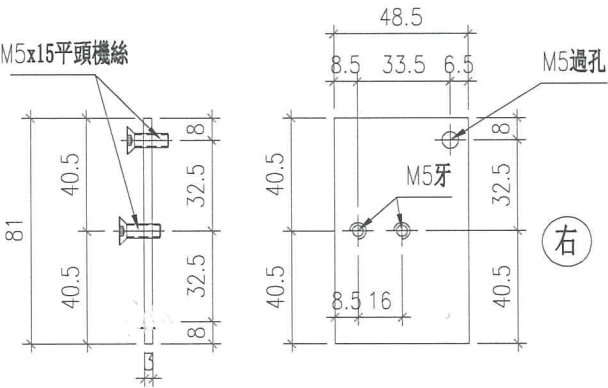
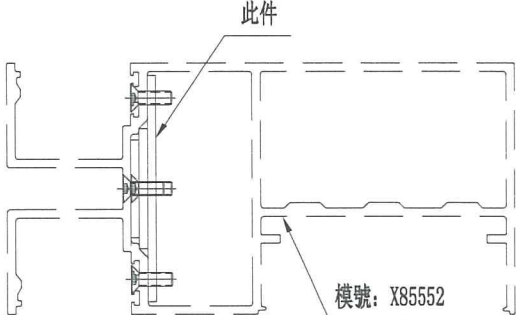
- () 行政部 連附件 () 會計部 連附件 () 統籌部 連附件 () 工程部地盤科文 連附件
- () 採購部 連附件 () QS 部 連附件 () 維修部 連附件 () 其他 _____ 連附件


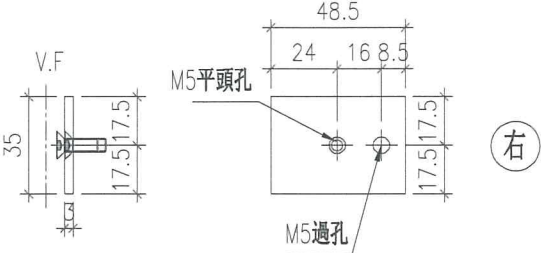
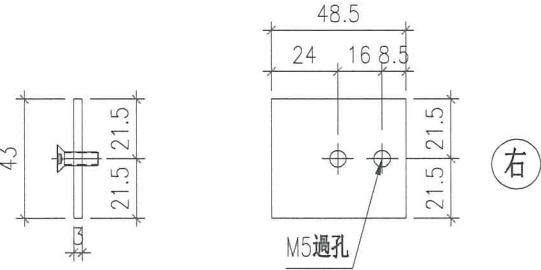
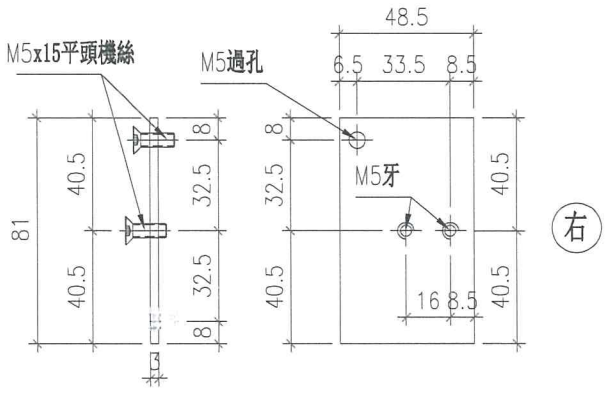
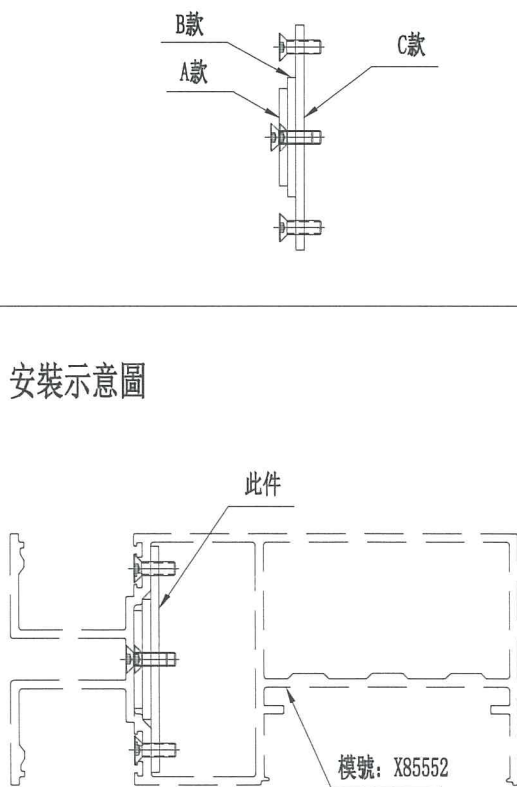
傳遞編號：

HK 0457 / 19


發件人簽署：

項目經理簽署：

 美特鋁質有限公司 MIDI Aluminium Fabricator Ltd.				物料編號	數量	位置/樓層	使用位置
工程號	J-837	地盤	觀塘裕民坊	LB-B03	50	T2(10F~16F)	生窗雙梗橫料用
<div style="border: 1px solid black; padding: 5px; display: inline-block; border-radius: 10px;"> 新增 </div>  <p>物料編號: A款 顏色: EC-DG-S332054 (3塗) 可用存倉47.5x3百葉巴削成</p>				LB-B03	70	T5(10F~16F)	生窗雙梗橫料用
				LB-B03	65	T1(10F~16F)	生窗雙梗橫料用
				LB-B03	50	T3(10F~16F)	生窗雙梗橫料用
				合計:	235		
				T2座共計: 5層, 一層用10支 T5座共計: 5層, 一層用14支 T1座共計: 5層, 一層用13支 T3座共計: 5層, 一層用10支			
				註明: 因無大料攝芯 (X85639) 標準層前五層暫用此鋁巴代替			
 <p>物料編號: B款 顏色: MILL</p>				組裝示意圖			
							
 <p>物料編號: C款 顏色: MILL</p>				安裝示意圖			
							
名稱	鋁巴拆圖	制圖	邱紅	2019.02.25	修改		
材料	3mm鋁巴	復核	謝永林	2019.02.25	日期		
顏色	EC-DG-S332054 (3塗)/MILL	批准			圖號	LB-B03	

 美特鋁質有限公司 MIDI Aluminium Fabricator Ltd.				物料編號	數量	位置/樓層	使用位置
工程號	J-837	地盤	觀塘裕民坊	LB-B03R	65	T2(10F~16F)	生窗雙梗橫料用
<div style="border: 1px solid black; padding: 5px; display: inline-block; border-radius: 10px;"> 新增 </div>  <p>物料編號: A款 顏色: EC-DG-S332054 (3塗) 可用存倉47.5x3百葉巴削成</p>				LB-B03R	70	T5(10F~16F)	生窗雙梗橫料用
				LB-B03R	45	T1(10F~16F)	生窗雙梗橫料用
				LB-B03R	50	T3(10F~16F)	生窗雙梗橫料用
				合計:	230		
				T2座共計: 5層, 一層用13支 T5座共計: 5層, 一層用14支 T1座共計: 5層, 一層用9支 T3座共計: 5層, 一層用10支			
				註明: 因無大料攝芯 (X85639) 標準層前五層暫用此鋁巴代替			
 <p>物料編號: B款 顏色: MILL</p>				組裝示意圖			
 <p>物料編號: C款 顏色: MILL</p>				安裝示意圖			
							
名稱	鋁巴拆圖	制圖	邱紅	2019.02.25	修改		
材料	3mm鋁巴	復核	謝永林	2019.02.25	日期		
顏色	EC-DG-S332054 (3塗)/MILL	批准			圖號	LB-B03R	

新增

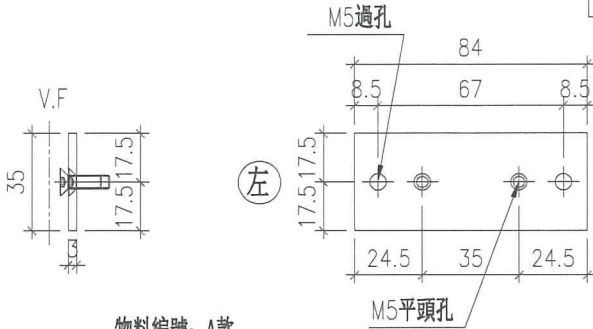


物料編號: A款
顏色: EC-DG-S332054 (3塗)
可用存倉47.5x3百葉巴削成

物料編號	數量	位置/樓層	使用位置
LB-B04	5	T2(10F~16F)	蝴蝶生窗雙梗橫料用
LB-B04	0	T5(10F~16F)	蝴蝶生窗雙梗橫料用
LB-B04	15	T1(10F~16F)	蝴蝶生窗雙梗橫料用
LB-B04	30	T3(10F~16F)	蝴蝶生窗雙梗橫料用
合計:	50		



T2座共計: 5層, 一層用1支
T5座共計: 5層, 一層用0支
T1座共計: 5層, 一層用3支
T3座共計: 5層, 一層用6支

註明: 因無大料攝芯 (X85639) 標準層前五層暫用此鋁巴代替

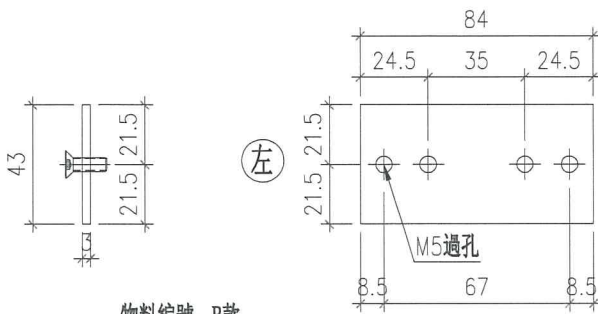


物料編號: B款
顏色: MILL

組裝示意圖

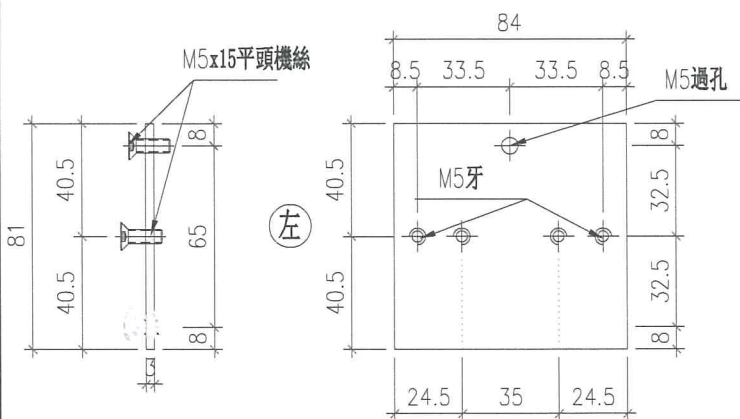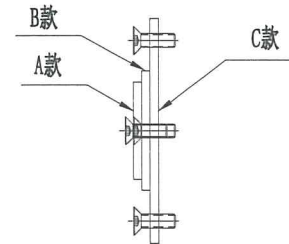

物料編號: C款
顏色: MILL

安裝示意圖

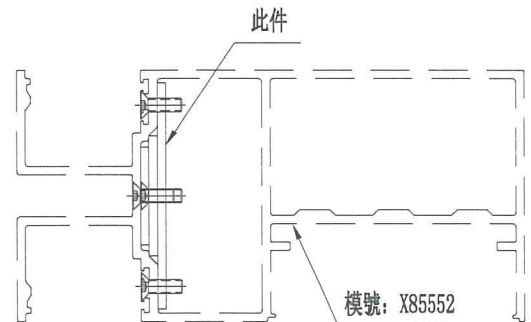

名稱	鋁巴拆圖	制圖	邱紅	2019.02.25	修改		
材料	3mm鋁巴	復核	謝永林	2019.02.25	日期		
顏色	EC-DG-S332054 (3塗)/MILL	批准			圖號	LB-B04	