



工程指示 / 要求簡箋(E.I.)

工程指示編號：EI / 0083 / 19

修改版次：B

工程編號：J - 837

工程名稱：觀塘裕民坊

工程項目：幕牆 趟門及 FD 門大貨配件(廠用)

收件人：林哥/生統/楊榮輝

發件人：Eric Liu

日期：23/01/2019

要求提供 / 確認 事項：

- | | | |
|------------------------------------|-------------------------------------|-------------------------------|
| <input type="checkbox"/> 初步鋁料 B.M. | <input type="checkbox"/> 加工拆圖，然後生產 | <input type="checkbox"/> 尺寸表 |
| <input type="checkbox"/> 正式鋁料 B.M. | <input type="checkbox"/> 技術上資料 / 指示 | <input type="checkbox"/> 報價 |
| <input type="checkbox"/> 配件 B.M. | <input type="checkbox"/> 樣辦或貨品說明書 | <input type="checkbox"/> 分判合約 |
| <input type="checkbox"/> 其他：_____ | | |

內容：

請按配件 B.M. 訂購幕牆趟門及 FD 門用配件(廠用)

B 版: 提供按湛哥意見修改趟門用配件的模圖樣(#1,#2,#4)

請安排修改配件模具

謝謝!

請在 2019/ 2 / 15 前完成上列要求。

附：2 頁 BM，2 頁

以上項目為：

- 原合約工程包 原合約工程加 / 減賬 新工程報價

原因：-

分發東莞各部門：

- () 生產技術總監 連附件 () 技術部 連附件 連附件 () 生產部 連附件 () 機械設計部 連附件
 () 採購部 連附件 () 生產統籌部 連附件 連附件
 () 質檢部 連附件 () 會計部 連附件 () 報關組 連附件 () 其他 連附件 楊榮輝

分發其他分判：

- () 王禮秋 連附件

分發香港各部門：

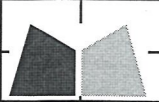
- () 行政部 連附件 () 會計部 連附件 () 統籌部 連附件 () 工程部地盤科文 連附件
 採購部 連附件 () QS 部 連附件 () 維修部 連附件 () 其他 _____ 連附件

傳遞編號：

HK0247 / 19

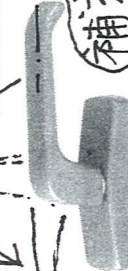
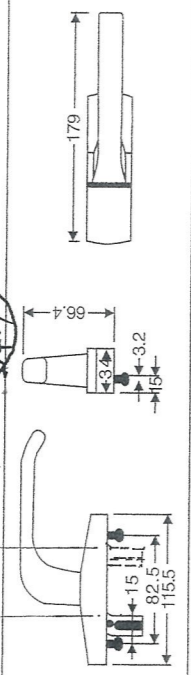
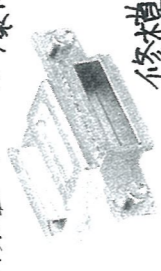
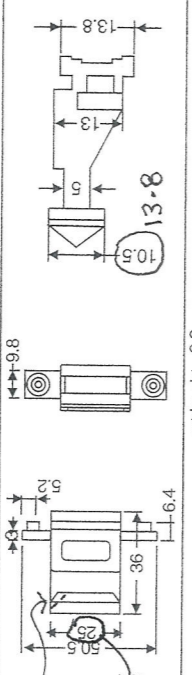

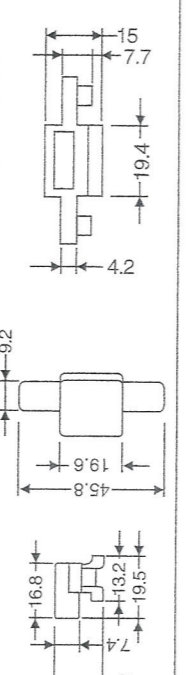
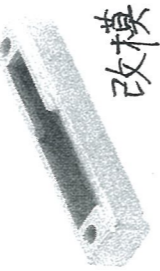
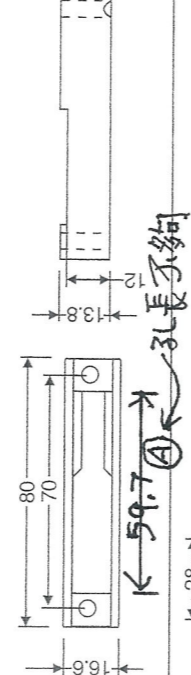
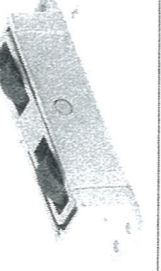
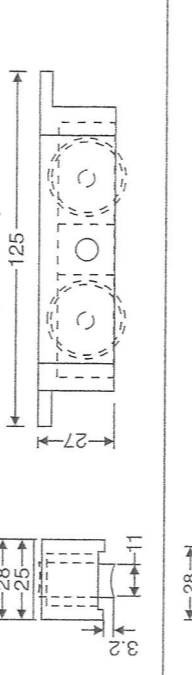
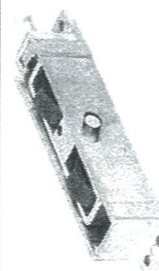
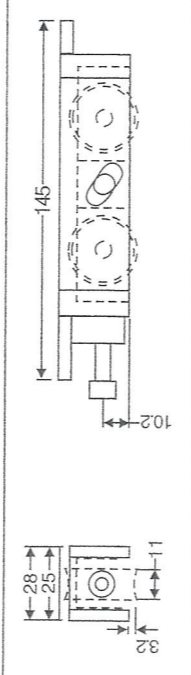
發件人簽署：

項目經理簽署：

		美特鋁質有限公司	工程號:J-837	計算:	謝永林/陳俊賢	日期:	2018.12.21	送呈:	胡哥	註明:分MO參考數據 建議先訂MO1,其它MO2~MO4等 樣板層正式通過后訂購,MO5暫不 訂,工程結尾在給正式數量					
		MIDI Aluminium Fabricator Ltd.	地盤名稱:觀塘裕民坊	核對:		日期:		副本:							
		廠用配件B.M.表	項目類別:SD門,FD門	批准:		日期:									
BM編號:		A/C Code	2019.01.21	BA版 (原EI0083)	此BM依據EI9536E/G版大圖計算BM										
序號	修改標示	配件圖號	物料編號	配件名稱	顏色	實用	後備	總數	單位	備注	MO1	MO2	MO3	MO4	MO5
1	B修改編號		MG-001A	手柄(定制款)	EC-DG-S332054 (3塗)	3522	8	3530	套	趟門用(配螺絲)1支/活動門玉	750	710	710	710	650
2	B修改編號		東城MG-002a	鎖緊器(定制款)		7044	16	7060	套	趟門用(配螺絲)2支/活動門玉	1500	1420	1420	1420	1300
3			東城MG-003	連接件(定制款)		3522	8	3530	套	趟門用1支/活動門玉	750	710	710	710	650
4	B修改編號		東城MG-004a	鎖扣(定制款)		7044	16	7060	套	趟門用(配螺絲)2支/活動門玉	1500	1420	1420	1420	1300
5			正源SRL2117E	趟門底轆		7044	16	7060	件	趟門用 2支/活動門玉	1500	1420	1420	1420	1300
6	EI9755B已訂		SILICONE	J837-JT02膠條	黑色	23665	135	23800	米	SD梗窗用膠條	5000	4750	4750	4750	4550
7	EI9755B已訂		NEOPRENE	J837-JT05膠條	黑色	9305	95	9400	米	SD框邊企大膠條	1900	1865	1865	1865	1905
8	EI9755B已訂		NEOPRENE	J837-JT06膠條	黑色	62145	155	62300	米	SD框邊膠條	13000	12500	12500	12500	11800
9	EI9755B已訂		(圖是J837-JT07毛條)	J837-JT08毛條		35091	109	35200	米	SD玉用毛條,底寬7.6X高7.3mm	7500	7100	7100	7100	6400
10	EI9755B已訂			J837-JT08毛條		23149	141	23290	米	SD玉用毛條,底寬7.6X高7.3mm	5000	4700	4700	4700	4190
11				3/16"X1/2"圓頭機絲	A4-70	14088	112	14200	粒	用于底轆,2粒/底轆	3000	2800	2800	2800	2800
12				3/16"X1/2"平頭機絲	A4-70	56352	348	56700	粒	門玉組裝,16粒/門玉	11800	11500	11500	11500	10400
13				#9X1"圓頭鋼牙	A4-70	27872	228	28100	粒	用於組裝門框,8粒/門框	6000	5800	5800	5800	4700
14				M5x12圓頭機絲	A4-70	15088	312	15400	粒	窗臺位連接鋁角用	3200	3100	3100	3100	2900
15				M5x12圓頭機絲	A4-70	21132	268	21400	粒	修頂橫固定鋁角用/門6粒	4500	4300	4300	4300	4000
16				M5x15平頭機絲	A4-70	63036	604	63640	粒	修梗窗企附加料	13000	12800	12800	12800	12240
17				M5x15平頭機絲	A4-70	4060	240	4300	粒	修中柱加力鐵通M4A(6F,28F)	900	860	860	860	820
18				M4x10圓頭機絲	A4-70	12065	235	12300	粒	修梗門平臺下隔熱棉鋁板	2600	2500	2500	2500	2200
19				#10x3/4"圓頭鋼牙	A4-70	126072	508	126580	粒	修SD中柱底座	27000	26000	26000	26000	21580
20				#10X5/8"圓頭鋼牙	A4-70	24130	235	24365	粒	固定SD橫平台用Z字料(50長,修2粒)	5000	4900	4900	4900	4665
21				#10X5/8"圓頭鋼牙	A4-70	79904	296	80200	粒	固定SD框頂橫Z字料(50長,修2粒)	17000	16200	16200	16200	14600
22	A增加數量			#10X5/8"圓頭鋼牙	A4-70	9120	160	9280	粒	修FD中企(90)鋁角鋁板用	1950	1856	1856	1856	1762
23				泡泡膠紙	白色	70		70	卷	1mX100m一卷(散料包裝用)50副/用1卷	15	14	14	14	13
24				透明膠紙	透明	350		350	卷	45m/卷(配泡泡膠紙散料包裝用)	80	70	70	70	60
25				四寸保護膠紙	白色	3000		3000	卷	23m/卷	700	600	600	600	500
26				三寸保護膠紙	白色	5000		5000	卷	23m/卷	1100	1000	1000	1000	900
27				二寸保護膠紙	白色	10000		10000	卷	23m/卷	2200	2000	2000	2000	1800
28				一寸保護膠紙	白色	10000		10000	卷	23m/卷	2200	2000	2000	2000	1800

		美特鋁質有限公司	工程號:J-837	計算: 謝永林/陳俊賢	日期: 2018.12.21	送呈: 胡哥						註明:分MO參考數據 建議先訂MO1,其它MO2~MO4等 樣板層正式通過后訂購,MO5暫不 訂,工程結尾在給正式數量				
		MIDI Aluminium Fabricator Ltd.	地盤名稱: 觀塘裕民坊	核對:	日期:	副本:										
		廠用配件B.M.表	項目類別: SD門, FD門	批准:	日期:											
BM編號:			A/C Code: 2019.01.21	BA版 (原EI0083)			此BM依據EI9536E/G版大圖計算BM									
序號	修改標示	配件圖號	物料編號	配件名稱	顏色	實用	後備	總數	單位	備注	MO1	MO2	MO3	MO4	MO5	
29	A增加數量			合頁P (左門較)	EC-DG-S332054 (3塗)	1204	6	1210	隻	用於F.D門(每門4個),配套螺絲	252	242	242	242	232	
30	A增加數量			合頁P (右門較)	EC-DG-S332054 (3塗)	948	6	954	隻	用於F.D門(每門4個),配套螺絲	205	190	190	190	179	
31	A增加數量			提拉式把手 (室外用)	EC-DG-S332054 (3塗)	456	4	460	隻	F.D門用	100	92	92	92	84	
32	A增加數量		2017-MD	把手 (室內用)	EC-DG-S332054 (3塗)	538	6	544	隻	F.D門用 (含雙開FD門左)	120	108	108	108	100	
33	A增加數量		SK-01 (單邊鎖心)	不鏽鋼鎖心F-ML-3	不鏽鋼#304	456	4	460	套	F.D門用	100	92	92	92	84	
34	A增加數量			東成產2019-07雙向傳動盒	鋅合金	456	4	460	隻	F.D門用	100	92	92	92	84	
35	A增加數量			東成產2019-08單向鎖身	鋅合金	538	6	544	隻	F.D門用 (含雙開FD門右)	120	108	108	108	100	
36	A增加數量			東城產201-10夾巴	鋅合金	1988	12	2000	隻	用於F.D門多點位.4個/門,雙開門6個/門	420	400	400	400	380	
37	A增加數量			東城202-06, 14mm 高	不鏽鋼	1988	12	2000	隻	用於F.D門多點位4個/門,雙開門6個/門	420	400	400	400	380	
38	A增加數量			#9x1"圓頭鋼牙	A4-70	6360	120	6480	粒	FD門組裝用,每扇/12粒	1350	1296	1296	1296	1242	
39	A增加數量			3/16"x1/2"平頭機絲	A4-70	17216	284	17500	粒	FD門玉組裝用,每扇/32粒	3600	3500	3500	3500	3400	
40	A增加數量	材質: SANTOPRENE-J-719-GK-01-001		膠條	黑色	8027	23	8050	米	FD門框,門玉用	1700	1616	1616	1616	1502	
41	A新增			50-LC-04A窗占	黑色	538	4	542	隻	F.D門用 (門玉底部用)	122	108	108	108	96	
42	A新增			東城2031F (12")限位撐	不鏽鋼	538	4	542	隻	F.D門用 (門玉頂部用)	122	108	108	108	96	
43	A新增		輝哥建議款	東城2019-06鎖芯蓋 (室內)	EC-DG-S332054 (3塗)	456	4	460	隻	F.D門用 (室內用)	100	92	92	92	84	
44	A新增			M5*20圓頭機絲	A4-70	1560	40	1600	粒	FD梗企門組裝用,每支/10粒	350	320	320	320	290	
45	A新增			M5*20平頭機絲	A4-70	780	20	800	粒	FD生企門組裝用,每支/10粒	180	160	160	160	140	
46	A新增			M5*65平頭機絲	A4-70	820	20	840	粒	FD雙開門組裝用,每門/10粒	180	168	168	168	156	
47	A新增			#8x1/2"圓頭鋼牙	A4-70	726	24	750	粒	F.D門窗占用,每門玉/1粒	170	150	150	150	130	
48	A新增	規格待定		F D門轉角器	鋅合金	328	8	336	隻	F.D門雙開用(每門/4個)	80	68	68	68	52	
備注:1.依據EI9536 G/H版修改,現有FD雙開門82個,FD單開門374個!!!																

Tung® 推拉门95TT系列

品名	实物图	单趟	双趟	尺寸图
把手 MG-001	<p>只停0° 不停90°</p>  <p>0°</p> <p>补充成MG-001A</p> <p>底胶盖 间距空1.3MM, 至爆壳及齿轴! 加厚</p>			<p>180°</p> <p>行程 > (A) - (B)</p> <p>36 > 59.7 - 25 = 34.7</p> <p>不足物</p> 
锁紧器 MG-002	 <p>修模见MG-002A</p>	2	4	 <p>加口大斜角</p>
连接件 MG-003		1	2	
锁扣 MG-004	 <p>改模见MG-004A</p>	2	4	 <p>孔长承钩</p>
固定滑轮 MG-005		1	2	
可调滑轮 MG-006		1	2	

95TT推拉门锁系列组装示意图

