

工程指示 / 要求簡箋(E.I.)

工程指示編號：EI / 0081 / 19

修改版次：C

工程編號：J - 837

工程名稱：觀塘裕民坊

工程項目：幕牆 - 鋁料 (企, 橫料) 後做位(大貨)

收件人：

李銘

發件人：

Suk
Kong

日期：19/02/2019

要求提供 / 確認 事項：

- | | | |
|------------------------------------|-------------------------------------|-------------------------------|
| <input type="checkbox"/> 初步鋁料 B.M. | <input type="checkbox"/> 加工拆圖，然後生產 | <input type="checkbox"/> 尺寸表 |
| <input type="checkbox"/> 正式鋁料 B.M. | <input type="checkbox"/> 技術上資料 / 指示 | <input type="checkbox"/> 報價 |
| <input type="checkbox"/> 配件 B.M. | <input type="checkbox"/> 樣辦或貨品說明書 | <input type="checkbox"/> 分判合約 |
| <input type="checkbox"/> 其他：_____ | | |

內容：

由於地盤現場各座有開土機或工人籠會阻礙幕牆企橫料安裝，出現後做位置
- C 版有最新及最完整的資料 (能生產，但不用出貨到地盤，直至地盤通知)
謝謝!

請在 02/20/2019 前完成上列要求。

附： 5 頁

以上項目為：

- 原合約工程包 原合約工程加 / 減賬 新工程報價

原因：-

分發東莞各部門：

- () 生產技術總監 連附件 (技術部 連附件 永林 () 生產部 連附件 () 機械設計部 連附件
() 採購部 連附件 (生產統籌部 連附件 梅姐
() 質檢部 連附件 () 會計部 連附件 () 報關組 連附件 () 其他 _____ 連附件

分發香港各部門：

- () 行政部 連附件 () 會計部 連附件 () 統籌部 連附件 (工程部地盤科文 連附件 炳哥
() 採購部 連附件 () QS 部 連附件 () 維修部 連附件 () 其他 _____ 連附件

傳遞編號：HK 0408 / 19

發件人簽署：

項目經理簽署：

- *注意:
- 1: "SD-ML"開頭代表左SD門位主企料
 - 2: "SD-MR"開頭代表右SD門位主企料
 - 3: "G-MS"開頭代表幕牆位主企料
 - 4: "UN-SD"開頭代表SD門位用主橫料
 - 5: "UN-T"開頭代表梗窗位用主橫料
 - 6: "UN-L"開頭代表SHL生窗位用主橫料
 - 7: "UN-R"開頭代表SHR生窗位用主橫料
 - 8: "(D)+樓層的"後綴代表主橫料有吊船, 及需要安裝的樓層。

T2CW 能生產但
B-2 不要送地盤

企: SD-MR01


橫: UN-L01S

UN-L01aS


UN-L01bS

UN-SD212R

UN-SD212aR

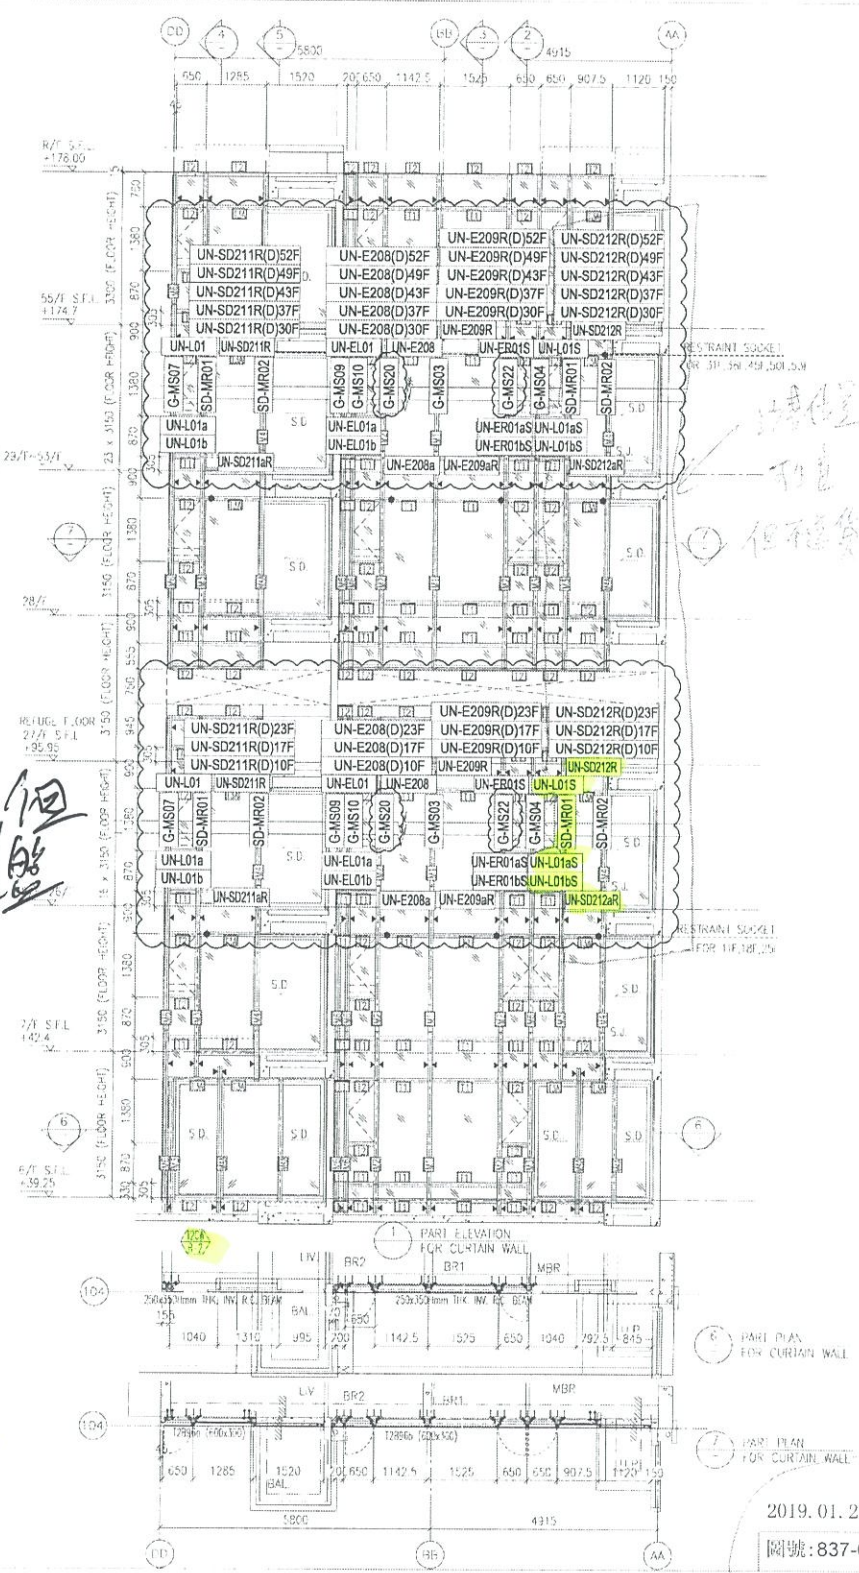

2019.01.25 A版
圖號: 837-CW-2206

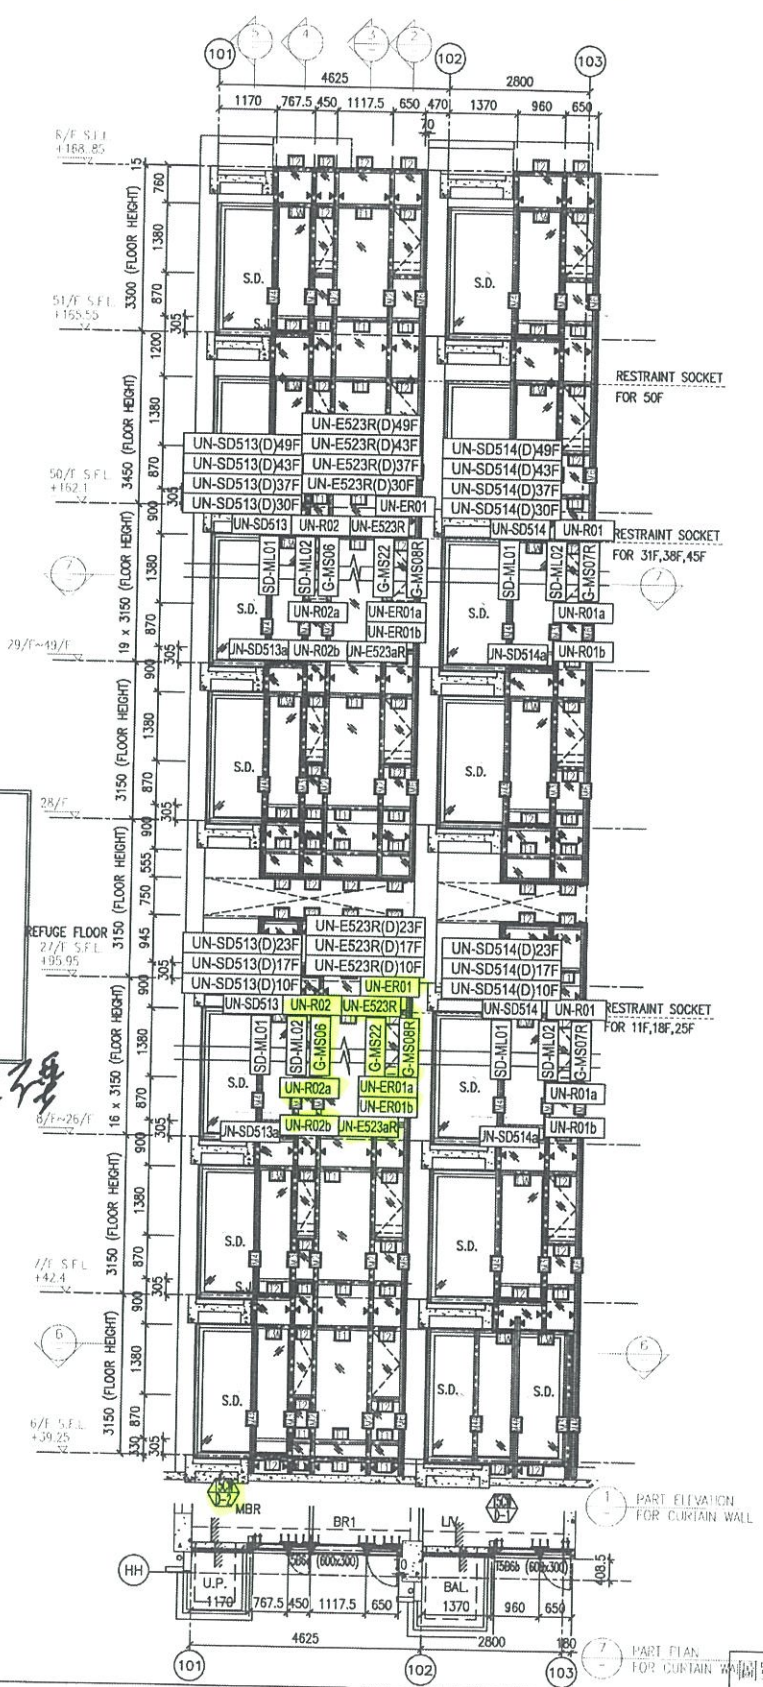

- *注意:
- 1: "SD-ML"開頭代表左SD門位主企料
 - 2: "SD-MR"開頭代表右SD門位主企料
 - 3: "G-MS"開頭代表幕牆位主企料
 - 4: "UN-SD"開頭代表SD門位用主橫料
 - 5: "UN-T"開頭代表梗窗位用主橫料
 - 6: "UN-L"開頭代表SHL生窗位用主橫料
 - 7: "UN-R"開頭代表SHR生窗位用主橫料
 - 8: "UN-E"開頭代表死牆二合一用主橫料

T50w 能生產但硬
D-2 送地盤

企: G-MS06

G-MS22

G-MS08R

橫: UN-R02

UN-R02a

UN-R02b

UN-E523R

UN-E523aR

UN-ER02a

UN-ER01

UN-ER02b