



工程指示 / 要求簡箋(E.I.)

工程指示編號：EI / 0087 / 19

修改版次：E

工程編號：J - 837

工程名稱：觀塘裕民坊

工程項目：幕牆 - 鋁料 (企, 橫料) 後做位(大貨)

收件人：生統

發件人：Erik Kong

日期：11/03/2019

□要求提供 / □確認 事項：

- () 初步鋁料 B.M. () 加工拆圖，然後生產 () 尺寸表
- () 正式鋁料 B.M. () 技術上資料 / 指示 () 報價
- () 配件 B.M. () 樣辦或貨品說明書 () 分判合約
- () 其他：_____

內容：

由於地盤現場各座有開土機或工人籠會阻礙幕牆企橫料安裝，出現後做位置
- E 被更正了 T5CW-D-2 和 T5CW-E-1 (能生產，但不用出貨到地盤，直至地盤通知)
謝謝!

請在 12/03/2019 前完成上列要求。

附： 2 頁

以上項目為：

- 原合約工程包 原合約工程加 / 減賬 新工程報價

原因：-

分發東莞各部門：

- () 生產技術總監 □連附件 () 技術部 □連附件 永林 () 生產部 □連附件 () 機械設計部 □連附件
- () 採購部 □連附件 () 生產統籌部 □連附件 梅姐
- () 質檢部 □連附件 () 會計部 □連附件 () 報關組 □連附件 () 其他 _____ □連附件

分發香港各部門：

- () 行政部 □連附件 () 會計部 □連附件 () 統籌部 □連附件 () 工程部地盤科文 □連附件 炳哥
- () 採購部 □連附件 () QS 部 □連附件 () 維修部 □連附件 () 其他 _____ □連附件

傳遞編號：HK 0580 / 19


發件人簽署：項目經理簽署：

整幅 150w
 D-2

- 注意:
- 1: "SD-ML" 開頭代表右SD門位主企料
 - 2: "SD-MR" 開頭代表左SD門位主企料
 - 3: "G-MS" 開頭代表幕牆位主企料
 - 4: "UN-SD" 開頭代表SD門位用主橫料
 - 5: "UN-T" 開頭代表橫窗位用主橫料
 - 6: "UN-L" 開頭代表SHL生位用主橫料
 - 7: "UN-R" 開頭代表SHR生位用主橫料
 - 8: "UN-L" 開頭代表死牆二合一用主橫料

150w
 D-2
 能生層但不得
 送地盤

- 企: ~~G-MS06~~
 G-MS22
 G-MS08R
 橫: ~~UN-R02~~
 UN-R01a
 UN-R02b
 UN-E523R
 UN-E523aR
 UN-ER01a
 UN-ER01b

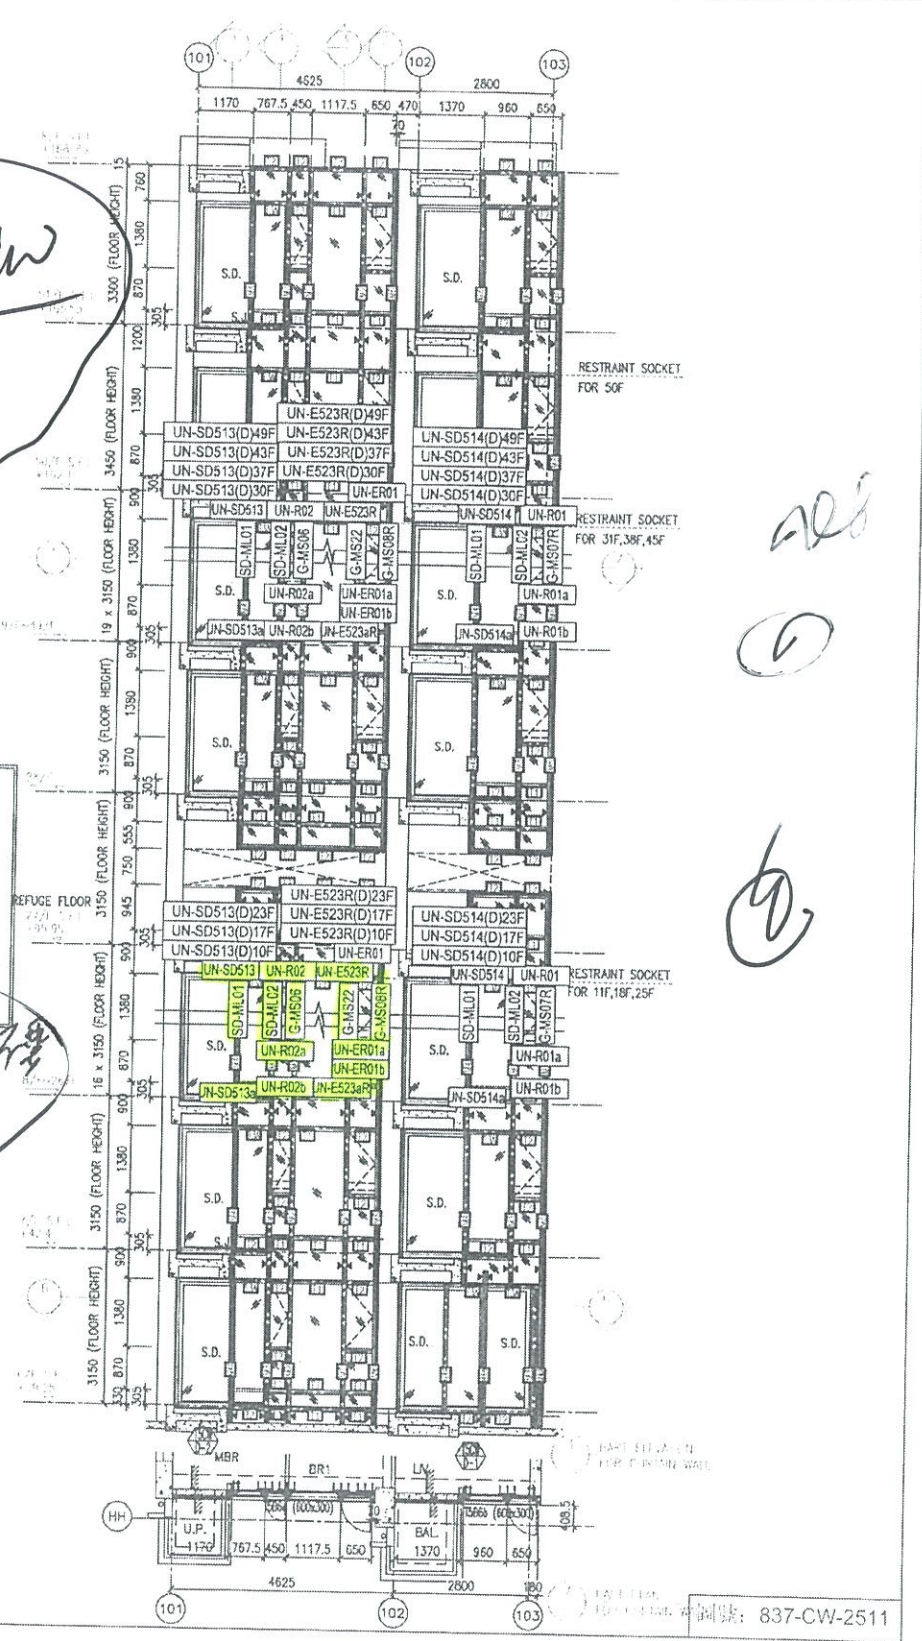

205
 206
 207

T5CW
E-1

能生產,但發
送地盤


企: G-MS08, SD-MR01
G-MS20, G-MS01
SD-MR02

樑: UN-EL01
UN-EL0a
UN-EL0b
UN-E522
UN-E522a

*注意:

- 1: "SD-ML"開頭代表左SD門位主金料
- 2: "SD-MR"開頭代表右SD門位主金料
- 3: "G-MS"開頭代表幕牆位主金料
- 4: "UN-SD"開頭代表SD門位用主橫料
- 5: "UN-T"開頭代表窗位用主橫料
- 6: "UN-L"開頭代表SHL生窗位用主橫料
- 7: "UN-R"開頭代表SHR生窗位用主橫料
- 8: "UN-E"開頭代表死牆二合一用主橫料

UN-SD512R
UN-SD512R
UN-L02
UN-L02a
UN-L02b

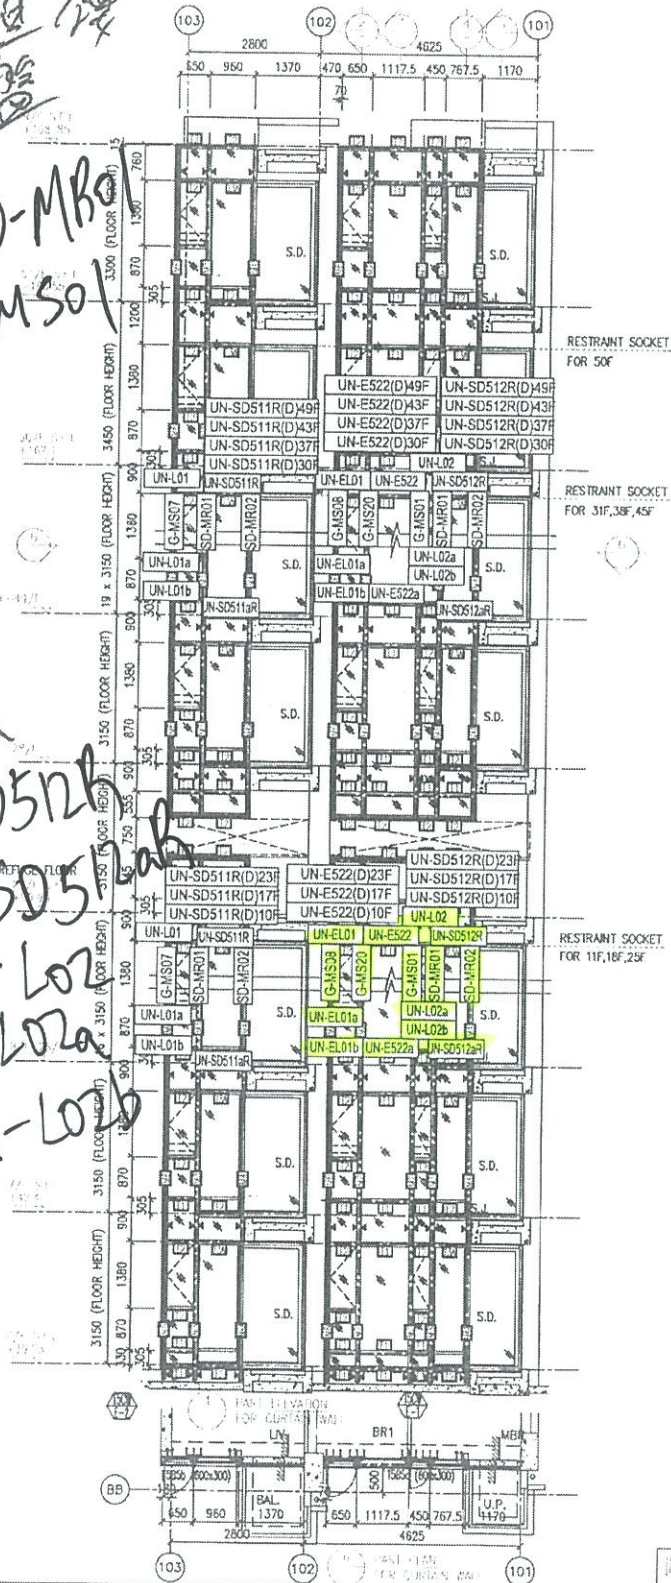

圖號: 837-CW-2510

2