

工程指示 / 要求簡箋(E.I.)

工程指示編號：EI / 0095 / 19

修改版次：B

工程編號：J - 837

工程名稱：觀塘裕民坊

工程項目：幕牆 生窗 T2 樣板層 8F

收件人：生統

發件人：Eric Liu

日期：15/03/2019

收收單

要求提供 / 確認 事項：

- |                                    |                                     |                               |
|------------------------------------|-------------------------------------|-------------------------------|
| <input type="checkbox"/> 初步鋁料 B.M. | <input type="checkbox"/> 加工拆圖，然後生產  | <input type="checkbox"/> 尺寸表  |
| <input type="checkbox"/> 正式鋁料 B.M. | <input type="checkbox"/> 技術上資料 / 指示 | <input type="checkbox"/> 報價   |
| <input type="checkbox"/> 配件 B.M.   | <input type="checkbox"/> 樣辦或貨品說明書   | <input type="checkbox"/> 分判合約 |
| <input type="checkbox"/> 其他：_____  |                                     |                               |

內容：

請按加工圖生產幕牆生窗玉連玻璃送地盤安裝(T2, 8/F 樣板層用)

B 版: 放行 T2CW-H-2 窗，已放行 T2 全部窗

T2 8/F 總數:50 隻

謝謝！

請在 2019 / 03 / 19 前完成上列要求。

附：2 頁加工圖

以上項目為：

- 原合約工程包                       原合約工程加 / 減賬                       新工程報價

原因：-

分發東莞各部門：

- ( ) 生產技術總監  連附件 ( / ) 技術部  連附件 永林 ( ) 生產部  連附件 ( ) 機械設計部  連附件  
 ( ) 採購部  連附件 ( / ) 生產統籌部  連附件 梅  
 ( ) 質檢部  連附件 ( ) 會計部  連附件 ( ) 報關組  連附件 ( ) 其他 楊榮輝  連附件

分發香港各部門：

- ( ) 行政部  連附件 ( ) 會計部  連附件 ( ) 統籌部  連附件 ( / ) 工程部地盤科文  連附件 炳哥  
 ( ) 採購部  連附件 ( ) QS 部  連附件 ( ) 維修部  連附件 ( ) 其他 \_\_\_\_\_  連附件

傳遞編號：

HK0619/19




發件人簽署：

項目經理簽署：



美特鋁質有限公司  
MIDI Aluminium Fabricator Ltd.

工程號 J-837 地盤 觀塘裕民坊

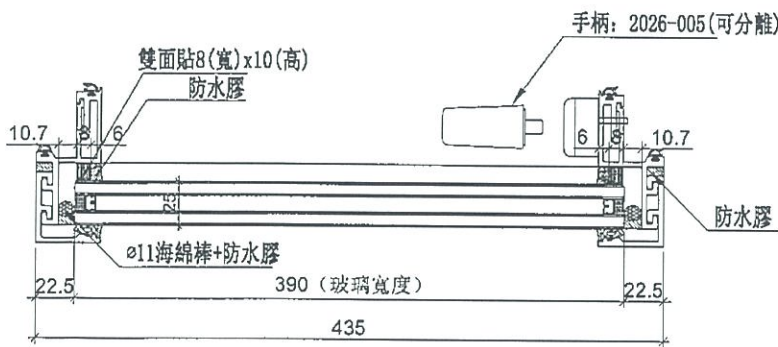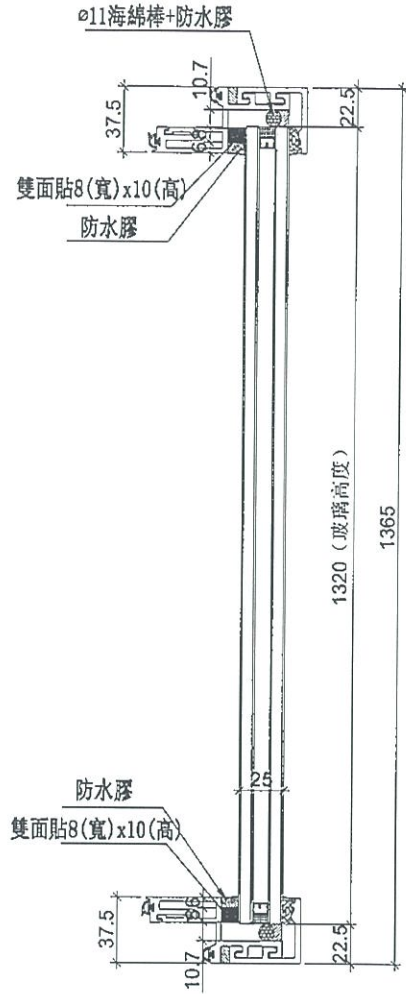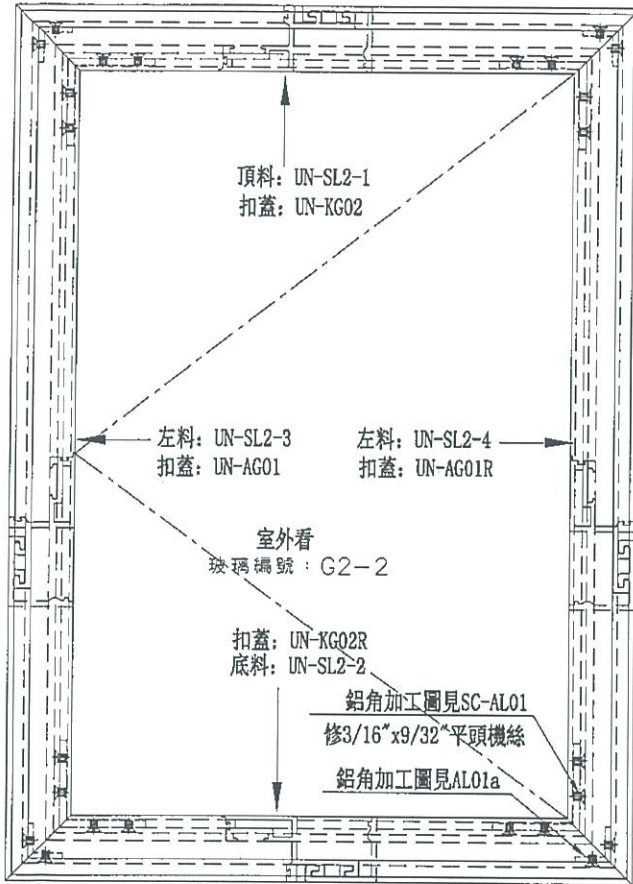

數量	位置	樓層
1	T2CW-B-1	8F
1	T2CW-A-2	8F
1	T2CW-M-3	8E
1	T2CW-H-2	8F



待  
定  
啟  
行

名稱	生窗玉組裝圖	制圖	邱紅	2019.01.09	修改		
材料	-	復核	謝永林	2019.01.13	日期		
顏色	EC-DG-S332054 (3塗)	批准			圖號	MW-SL2	




美特鋁質有限公司  
MIDI Aluminium Fabricator Ltd.

工程號 J-837 地盤 觀塘裕民坊

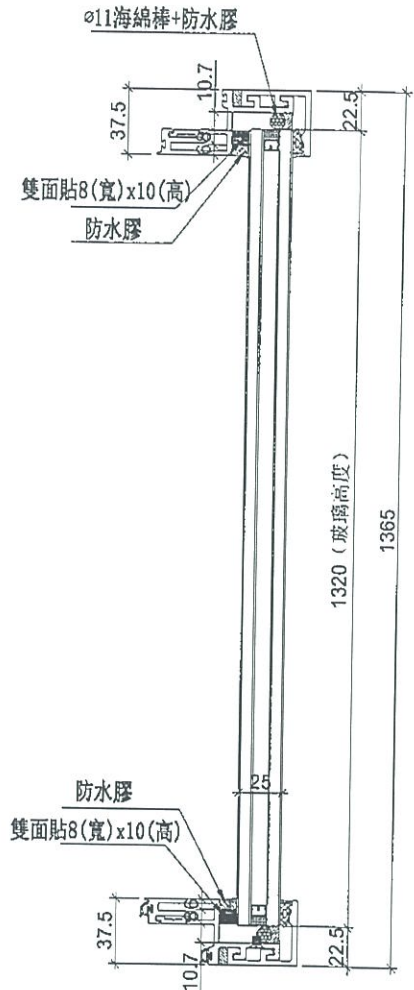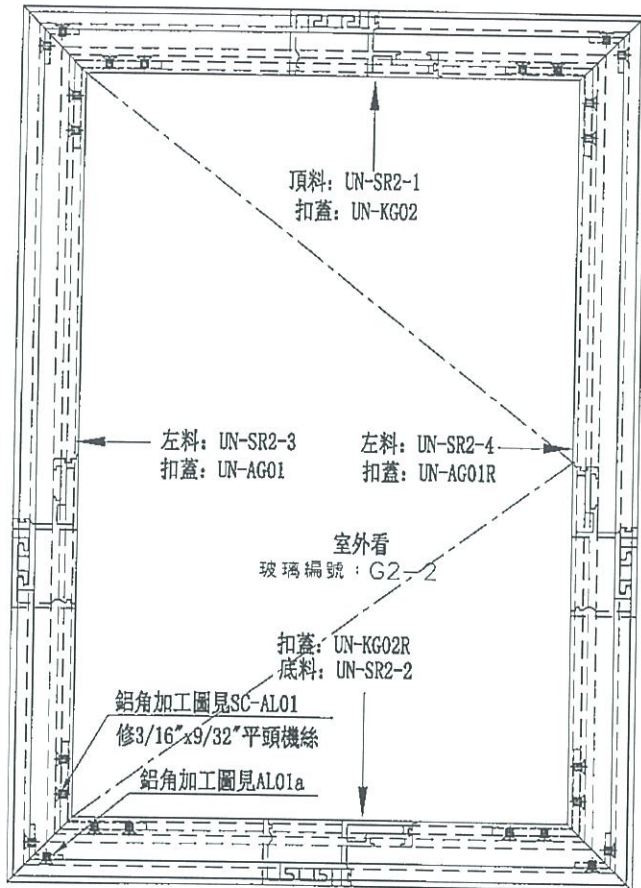

手柄: 2026-005 (可分離)

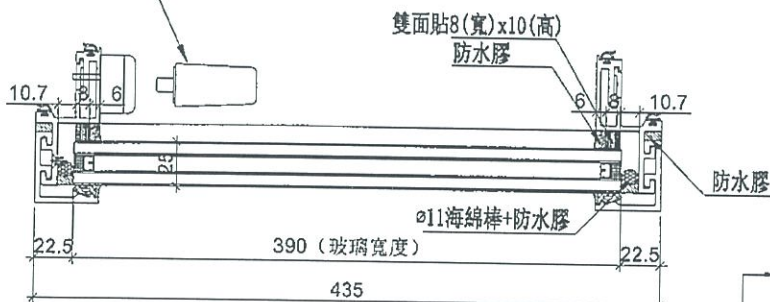

數量	位置	樓層
1	T2CW-B-1	8F
1	T2CW-A-2	8F
-1-	T2CW-M-3	8F
1	T2CW-H-2	8F

待  
放行

名稱	生窗玉組裝圖	制圖	邱紅	2019.01.09	修改		
材料	-	復核	謝永林	2019.01.13	日期		
顏色	EC-DG-S332054 (3塗)	批准			圖號	MW-SR2	