



工程指示 / 要求簡箋(E.I.)

工程指示編號：EI 0104 / 19

修改版次：-

工程編號：J - 837

工程名稱：觀塘裕民坊

工程項目：幕牆 露台位置防水片(新 C 款及頂防水兜)

收件人：生統/永林

發件人：Eric Liu

日期：17/01/2019

要求提供 / 確認 事項：

- | | | |
|------------------------------------|-------------------------------------|-------------------------------|
| <input type="checkbox"/> 初步鋁料 B.M. | <input type="checkbox"/> 加工拆圖，然後生產 | <input type="checkbox"/> 尺寸表 |
| <input type="checkbox"/> 正式鋁料 B.M. | <input type="checkbox"/> 技術上資料 / 指示 | <input type="checkbox"/> 報價 |
| <input type="checkbox"/> 配件 B.M. | <input type="checkbox"/> 樣辦或貨品說明書 | <input type="checkbox"/> 分判合約 |
| <input type="checkbox"/> 其他：_____ | | |

內容：

請按加工圖生產防水片送地盤安裝，此款為新 C 款防水片加頂防水兜

1) 要有摺腳，所有摺腳 10mm

2) 全用 1.5mm 鋁板摺

3) 共 2 款，要分左右

4) 地盤：若現場已裝 EI10039/ EI9830 中 C 款防水片，要加 CD-001 款兜在頂底

請盡快安排加工，地盤急要

謝謝！

請在 2019/ 01 / 21 前完成上列要求。

附：1 頁加工圖+1 頁

以上項目為：

原合約工程包 原合約工程加 / 減賬 新工程報價

原因：-

分發東莞各部門：

() 生產技術總監 連附件 () 技術部 連附件 *胡冬雲* () 生產部 連附件 () 機械設計部 連附件
 () 採購部 連附件 () 生產統籌部 連附件 *胡冬雲*
 () 質檢部 連附件 () 會計部 連附件 () 報關組 連附件 () 其他 胡冬雲 連附件

分發香港各部門：

() 行政部 連附件 () 會計部 連附件 () 統籌部 連附件 () 工程部地盤科文 連附件 *胡冬雲*
 () 採購部 連附件 () QS 部 連附件 () 維修部 連附件 () 其他 _____ 連附件


傳遞編號：

HK 0169 / 19

發件人簽署：
Eric Liu

項目經理簽署：
胡冬雲

以这个款式为基础, 增加此图.

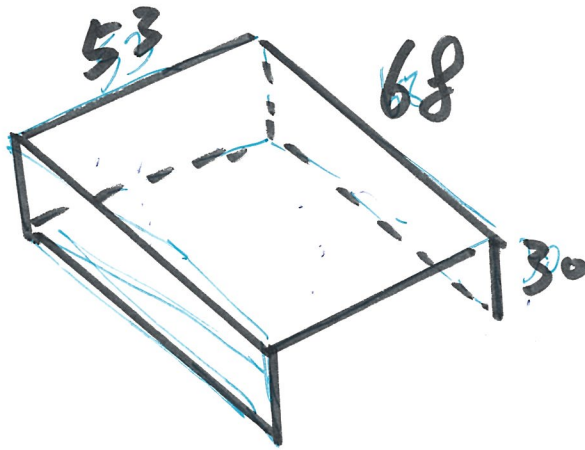


120 件

- 1.5mm 厚铝板

颜色 = Mill

图号 = CD-001

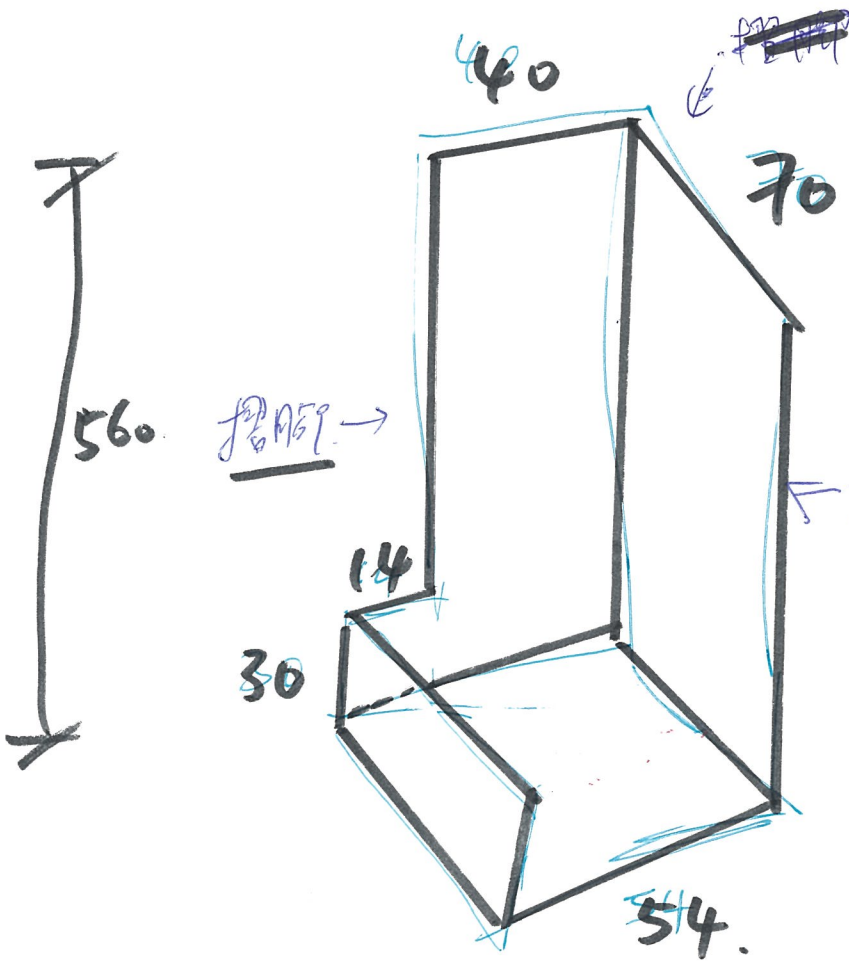

新款

60 件

- 1.5mm 厚铝板

颜色 = Mill

图号 = NC-001

室外看左

C: 脚踏台边

