



工程指示 / 要求簡箋(E.I.)

工程指示編號：EI / 0109 / 19

修改版次：-

工程編號：J - 837

工程名稱：觀塘裕民坊

工程項目：幕牆 室內收口蓋(追完成面升高 10mm 款)

收件人：生統 / 永林

發件人：Eric Liu

日期：18/01/2019

要求提供 / 確認 事項：

- | | | |
|------------------------------------|-------------------------------------|-------------------------------|
| <input type="checkbox"/> 初步鋁料 B.M. | <input type="checkbox"/> 加工拆圖，然後生產 | <input type="checkbox"/> 尺寸表 |
| <input type="checkbox"/> 正式鋁料 B.M. | <input type="checkbox"/> 技術上資料 / 指示 | <input type="checkbox"/> 報價 |
| <input type="checkbox"/> 配件 B.M. | <input type="checkbox"/> 樣辦或貨品說明書 | <input type="checkbox"/> 分判合約 |
| <input type="checkbox"/> 其他：_____ | | |

內容：

[Handwritten signature]

因室內完成面升高 10mm，需加此收口蓋追齊完成面，先做 10 支樣板

顏色:UCT803649FXL-3 (廠自噴)，L=2440mm，送地盤試裝

謝謝！

請在 2019/ 01 / 21 前完成上列要求。

附：1 頁 + 1 頁加工圖

以上項目為：

- 原合約工程包 原合約工程加 / 減賬 新工程報價

原因：-

分發東莞各部門：

- () 生產技術總監 連附件 () 技術部 連附件 () 生產部 連附件 () 機械設計部 連附件
 () 採購部 連附件 () 生產統籌部 連附件
 () 質檢部 連附件 () 會計部 連附件 () 報關組 連附件 () 其他 楊榮輝 連附件

分發其他分判：
() 王禮秋 連附件

分發香港各部門：

- () 行政部 連附件 () 會計部 連附件 () 統籌部 連附件 () 工程部地盤科文 連附件 *[Handwritten signature]*
 () 採購部 連附件 () QS 部 連附件 () 維修部 連附件 () 其他 _____ 連附件

傳遞編號：


HK 0185 / 19

發件人簽署：

[Handwritten signature]

項目經理簽署：

[Handwritten signature]

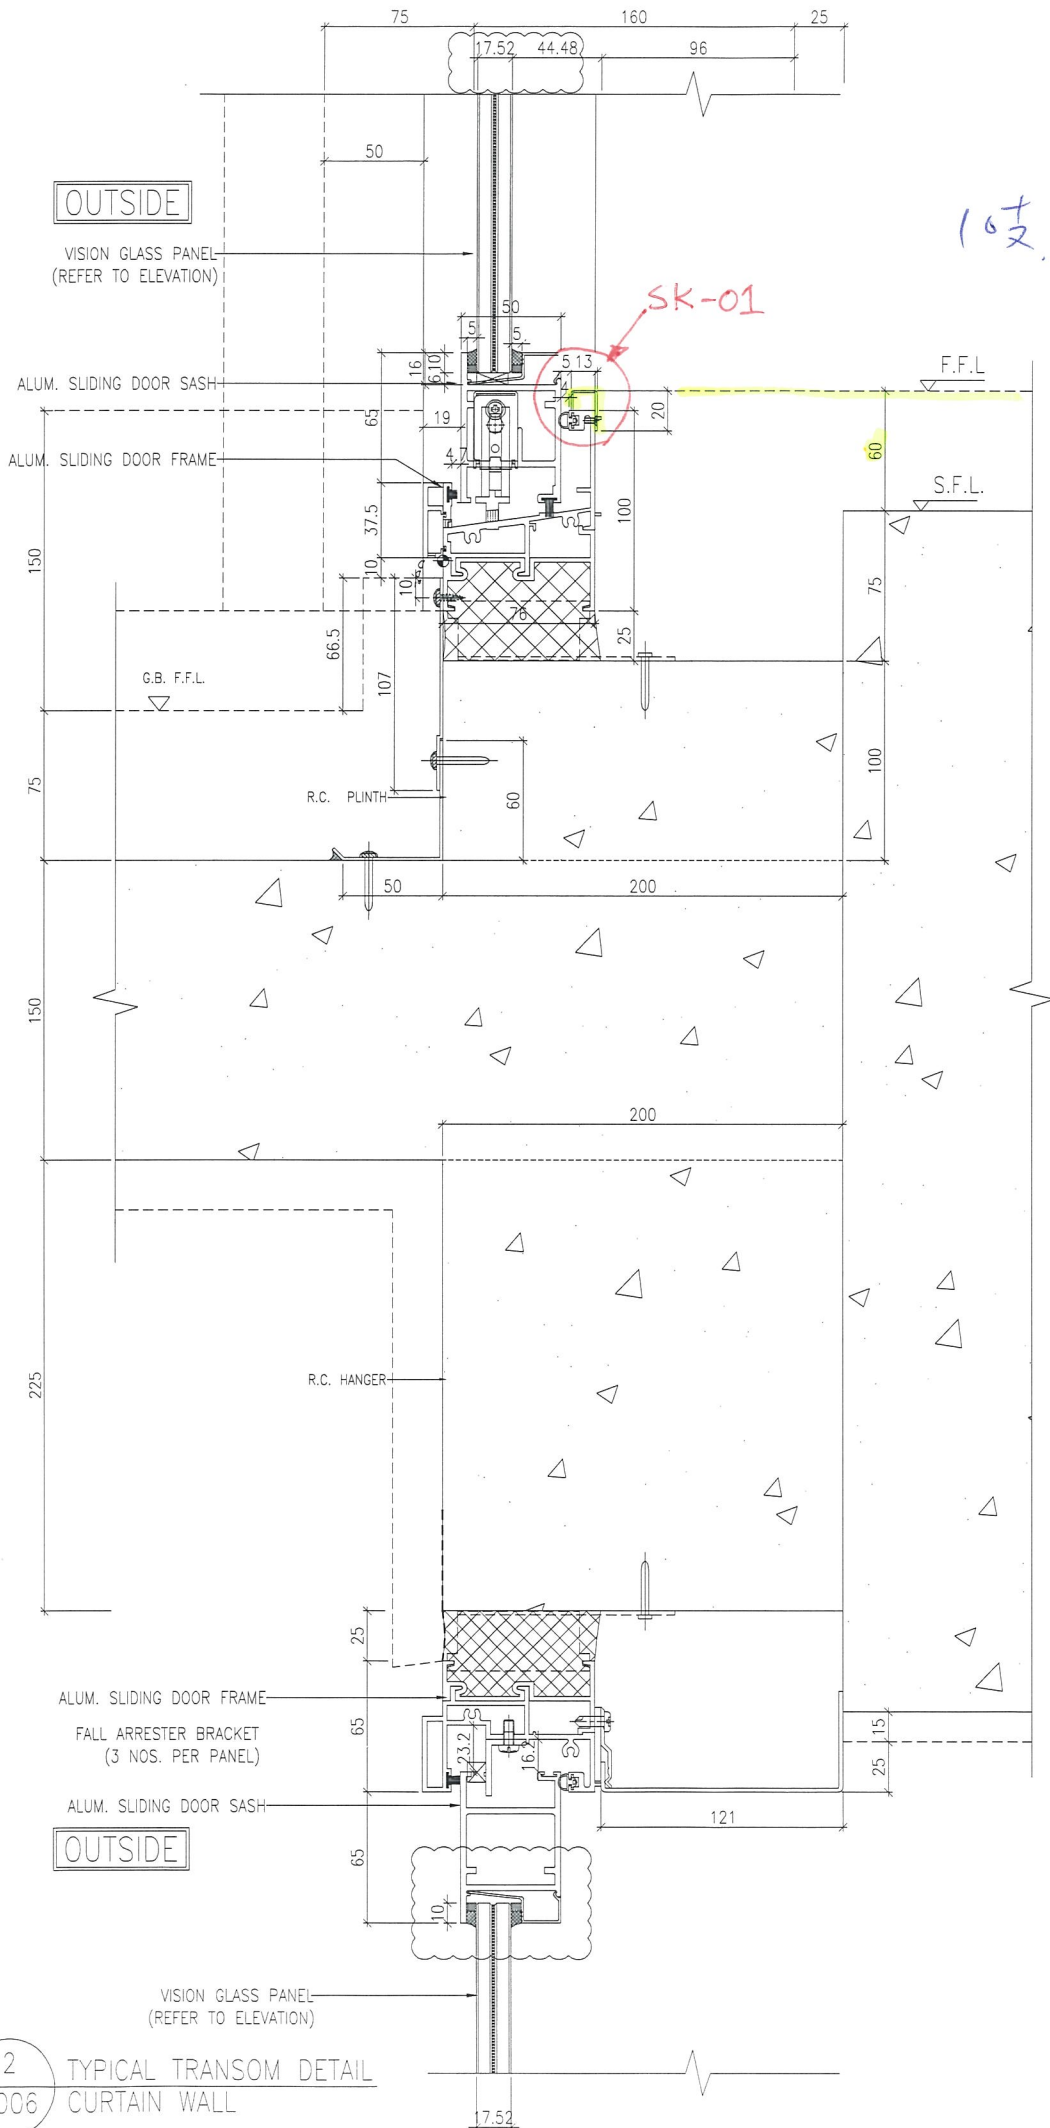

2
6006

TYPICAL TRANSOM DETAIL
CURTAIN WALL

1mm 厚鋁板

L = 2440 mm

顏色 = UCT 803649 FL-3 (敵自噴)

數量 = 10支

1mm ALUM CLADDING

圖號 = SK-01

2mm 雙面膠 (通長) (敵製)

6mm 厚 setting block (通長) (敵製)

2mm 雙面膠 (通長) (敵製)

