



工程指示 / 要求簡箋(E.I.)

工程指示編號：EI / 0133 / 19

修改版次：G

工程編號：J - 837

工程名稱：觀塘裕民坊

工程項目：幕牆 趟門(樣板層用)(T2)

收件人：生統 / 永林

發件人：Eric Liu

日期：27/02/2019

□要求提供 / □確認 事項：

- | | | |
|------------------------------------|-------------------------------------|-------------------------------|
| <input type="checkbox"/> 初步鋁料 B.M. | <input type="checkbox"/> 加工拆圖，然後生產 | <input type="checkbox"/> 尺寸表 |
| <input type="checkbox"/> 正式鋁料 B.M. | <input type="checkbox"/> 技術上資料 / 指示 | <input type="checkbox"/> 報價 |
| <input type="checkbox"/> 配件 B.M. | <input type="checkbox"/> 樣辦或貨品說明書 | <input type="checkbox"/> 分判合約 |
| <input type="checkbox"/> 其他：_____ | | |

內容：

請按加工圖生產趟門送地盤安裝(T2 樣板層用)G 版: 1) 新增組裝用鋁角(門玉位)2) 修改勾企尺寸請盡快安排生產趟門玉送地盤 (3 月 5 日到地盤)謝謝！請在 2019/ 3 / 05 前完成上列要求。

附： 4 頁圖登，38 頁加工圖

以上項目為：

- | | | |
|---------------------------------|--------------------------------------|--------------------------------|
| <input type="checkbox"/> 原合約工程包 | <input type="checkbox"/> 原合約工程加 / 減賬 | <input type="checkbox"/> 新工程報價 |
|---------------------------------|--------------------------------------|--------------------------------|

原因：-

分發東莞各部門：

- | | | | | |
|--------------------------------------|---|---|------------------------------|---|
| <input type="checkbox"/> 生產技術總監 □連附件 | <input checked="" type="checkbox"/> 技術部 <input checked="" type="checkbox"/> 連附件 | <input type="checkbox"/> 生產部 | <input type="checkbox"/> 連附件 | <input type="checkbox"/> 機械設計部 □連附件 |
| <input type="checkbox"/> 採購部 | <input type="checkbox"/> 連附件 | <input checked="" type="checkbox"/> 生產統籌部 <input checked="" type="checkbox"/> 連附件 | | |
| <input type="checkbox"/> 質檢部 | <input type="checkbox"/> 連附件 | <input type="checkbox"/> 會計部 | <input type="checkbox"/> 連附件 | <input type="checkbox"/> 報關組 |
| 分發其他分判： | | | | <input type="checkbox"/> 其他 <u>楊榮輝</u> □連附件 |

 王禮秋 □連附件

分發香港各部門：

- | | | | |
|-----------------------------------|------------------------------------|-----------------------------------|--|
| <input type="checkbox"/> 行政部 □連附件 | <input type="checkbox"/> 會計部 □連附件 | <input type="checkbox"/> 統籌部 □連附件 | <input type="checkbox"/> 工程部地盤科文 □連附件 |
| <input type="checkbox"/> 採購部 □連附件 | <input type="checkbox"/> QS 部 □連附件 | <input type="checkbox"/> 維修部 □連附件 | <input type="checkbox"/> 其他 _____ □連附件 |

傳遞編號：

HK 0492 /19

發件人簽署：

項目經理簽署：

圖則登記表
DRAWING REGISTER

接收日期 Receiving Date (適用於客戶圖則)	
工程名稱 Project Title: 觀塘裕民坊(T2-8F樣板層)	年
趟門拆圖(原EI0133)	月
工程編號 Project No: J-837	日
分發予 Distributed To	
圖則編號 Drg. No.	修訂編號 Revision No.
圖則名稱 Drawing Title	
SD-AL11	新1 - 新增
SD-FY-05	新2 - 新增
SD-FY-06	新3 - 新增
SD-FY-07	新4 - 新增
SD-FY-08	新5 - 新增
T2CWH-1左	1 - A
T2CWE-2	2 - A
T2CWG-2右	3 - A
T2CWC-1	4 - A
T2CWA-1左	5 - A
T2CWA-1右	6 - A
T2CWM-1	7 - A
T2CWL-2左	8 - A
T2CWK-1左	9 - A
T2CWJ-1左	10 - A
T2CWJ-1右	11 - A
TD-M01	12 - -
TD-M02	13 - -
TD-M03	14 - -
TD-M03a	15 - -
TD-M04	16 - -

圖則登記表
DRAWING REGISTER

接收日期 Receiving Date (適用於客戶圖則)											
工程名稱 Project Title: 觀塘裕民坊(T2-8F樣板層) 趟門拆圖(原EI0133)	年 <input type="text"/> 月 <input type="text"/> 日 <input type="text"/>										
工程編號 Project No: J-837	年 <input type="text"/> 月 <input type="text"/> 日 <input type="text"/>										
分發予 Distributed To											
年 <input type="text"/> 月 <input type="text"/> 日 <input type="text"/>											
年 <input type="text"/> 月 <input type="text"/> 日 <input type="text"/>											
年 <input type="text"/> 月 <input type="text"/> 日 <input type="text"/>											
修訂編號 Revision No.											
圖則編號 Drg. No.	圖則名稱 Drawing Title	37	-	A	<input type="text"/>	<input type="text"/>	<input type="text"/>	<input type="text"/>	<input type="text"/>	<input type="text"/>	<input type="text"/>
SD-FY-02	趟門玉拉手連幹放樣圖	38	-	A	<input type="text"/>	<input type="text"/>	<input type="text"/>	<input type="text"/>	<input type="text"/>	<input type="text"/>	<input type="text"/>
T2CWH-1右	右趟門組裝圖	39	-	A	<input type="text"/>	<input type="text"/>	<input type="text"/>	<input type="text"/>	<input type="text"/>	<input type="text"/>	<input type="text"/>
T2CWF-2	右趟門組裝圖	40	-	A	<input type="text"/>	<input type="text"/>	<input type="text"/>	<input type="text"/>	<input type="text"/>	<input type="text"/>	<input type="text"/>
T2CWF-1	右趟門組裝圖	41	-	A	<input type="text"/>	<input type="text"/>	<input type="text"/>	<input type="text"/>	<input type="text"/>	<input type="text"/>	<input type="text"/>
TD-M09R	SD梗企扣角線				<input type="text"/>	<input type="text"/>	<input type="text"/>	<input type="text"/>	<input type="text"/>	<input type="text"/>	<input type="text"/>

圖則登記表
DRAWING REGISTER


接收日期 Receiving Date (適用於客戶圖則)		年							
		月							
		日							
工程名稱 Project Title: 觀塘裕民坊(T2-8F樣板層)		年	19	19					
趟門拆圖(原EI0133)		月	1	2					
工程編號 Project No: J-837		日	25	26					
分發予 Distributed To									
圖則編號 Drg. No.	圖則名稱 Drawing Title	修訂編號 Revision No.							
TD-M10R	SD梗框底	57	-	-					
TD-M11R	SD平台橫料	58	-	-					
TD-M12R	SD平台橫扣蓋	59	-	-					
TD-M13R	SD中柱扣蓋	60	-	A					
SD-M01R	SD光企料	61	-	A					
SD-M02R	SD勾企料	62	-	A					
SD-M03R	SD玉頂橫	63	-	A					
SD-M04R	SD玉底橫	64	-	A					
SD-M06R	SD玉橫玻璃線	65	-	-					




美特鋁質有限公司
MIDI Aluminium Fabricator Ltd.

工程號 J-837 地盤 觀塘裕民坊


工廠用

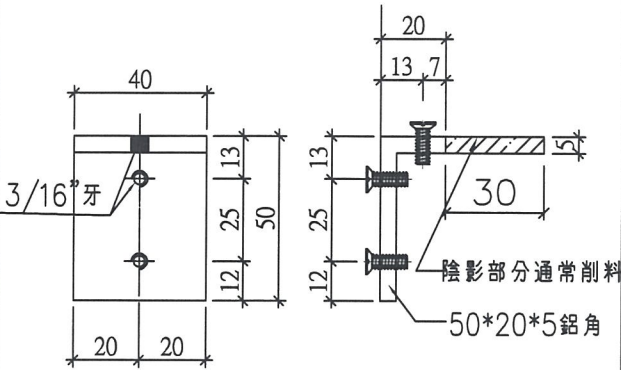


圖號 :	SD-AL11
數量 :	25支
位置 :	門玉組裝(光企)外碼仔(頂)

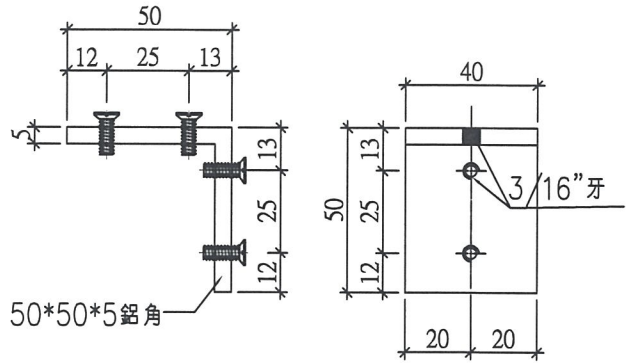

圖號 :	SD-AL13
數量 :	25支
位置 :	門玉組裝(勾企)外碼仔(頂)

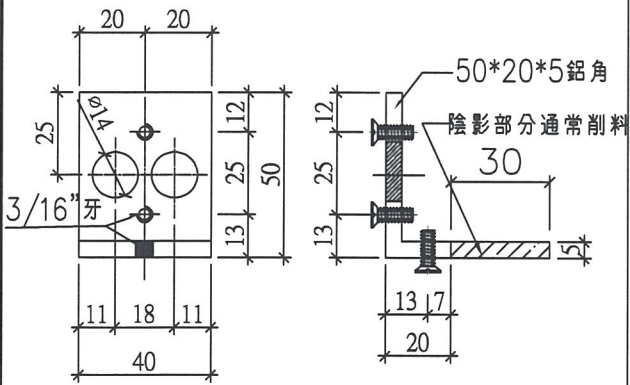

圖號 :	SD-AL12
數量 :	25支
位置 :	門玉組裝(光企)外碼仔(底)

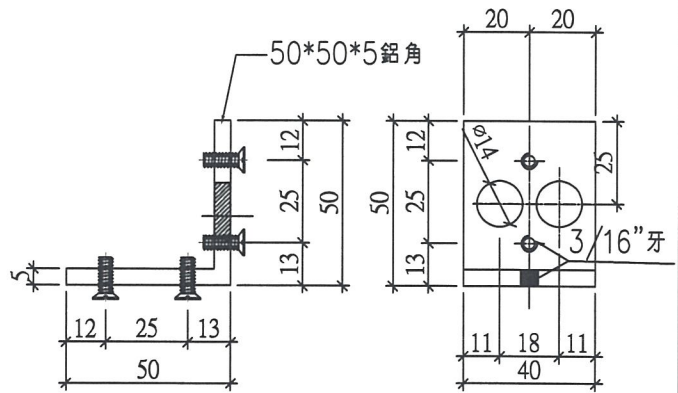

圖號 :	SD-AL14
數量 :	25支
位置 :	門玉組裝(勾企)外碼仔(底)

名稱	趟門組裝鋁碼加工圖	制圖	謝永林	2019.02.21	修改	新增		
材料	50*50*5鋁角	復核			日期			
顏色	MILL	批准			圖號	SD-AL11		



美特鋁質 有限公司
MIDI Aluminium Fabricator Ltd.

工程號


J-837

地盤

觀塘裕民坊

此節點適用於SD左開（橫料）

室外

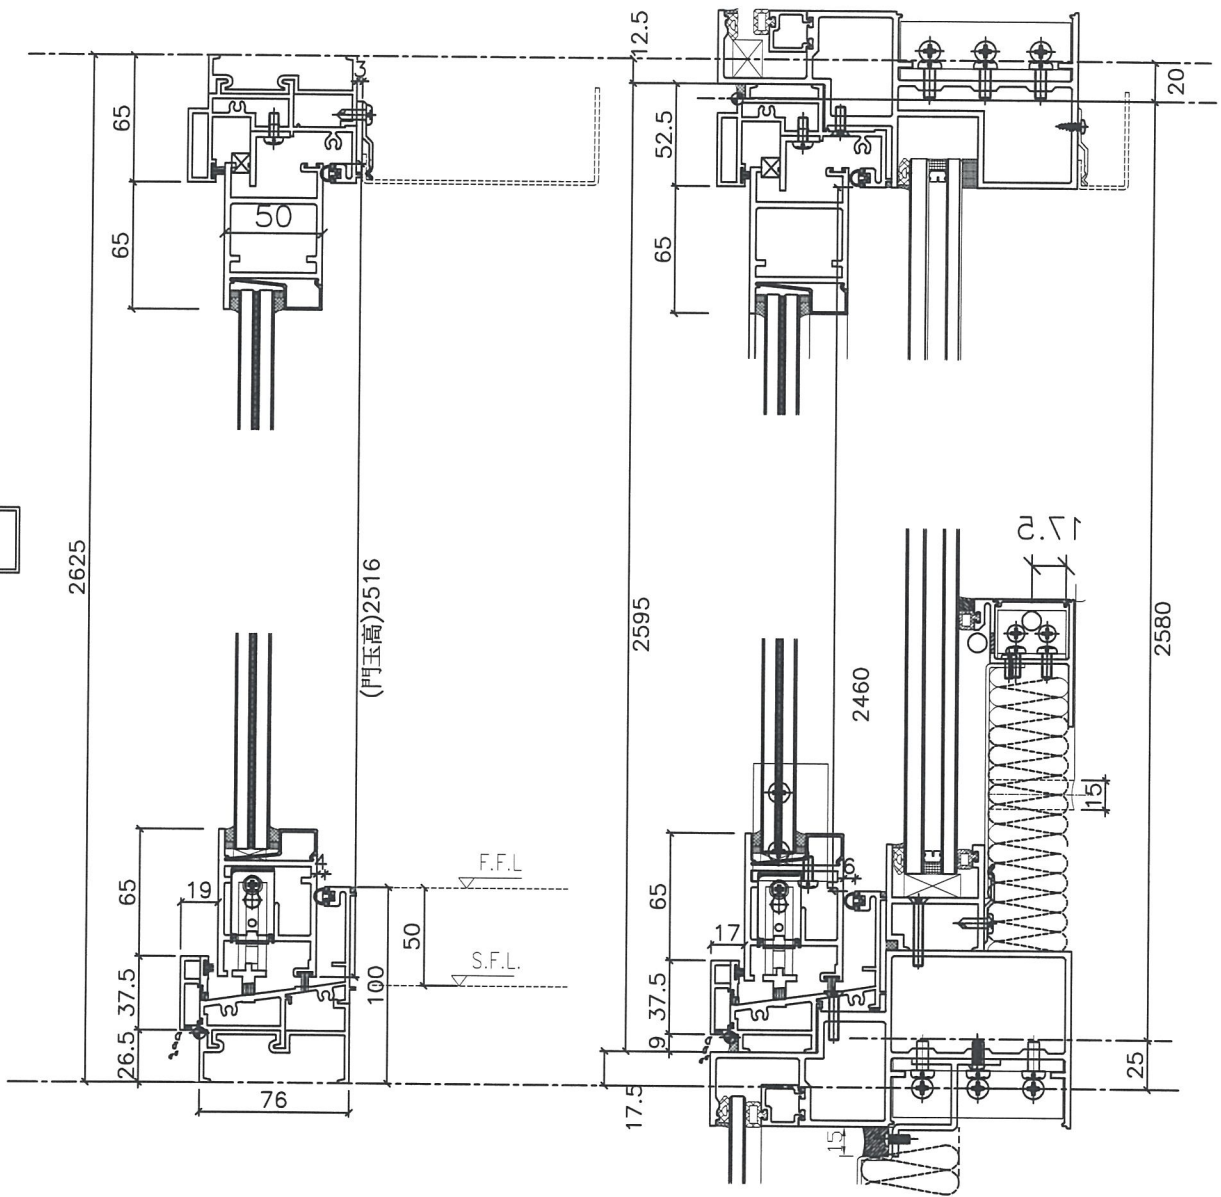


名稱	趟門節點尺寸示意圖	制圖	利春媚	2019.02.25	修改	新增		
材料		復核	謝永林	2019.02.26	日期			
顏色		批准			圖號	SD-FY-05		



美特鋁質 有限公司
MIDI Aluminium Fabricator Ltd.

此節點適用於SD左開（企料）

工程號 J-837 地盤 觀塘裕民坊

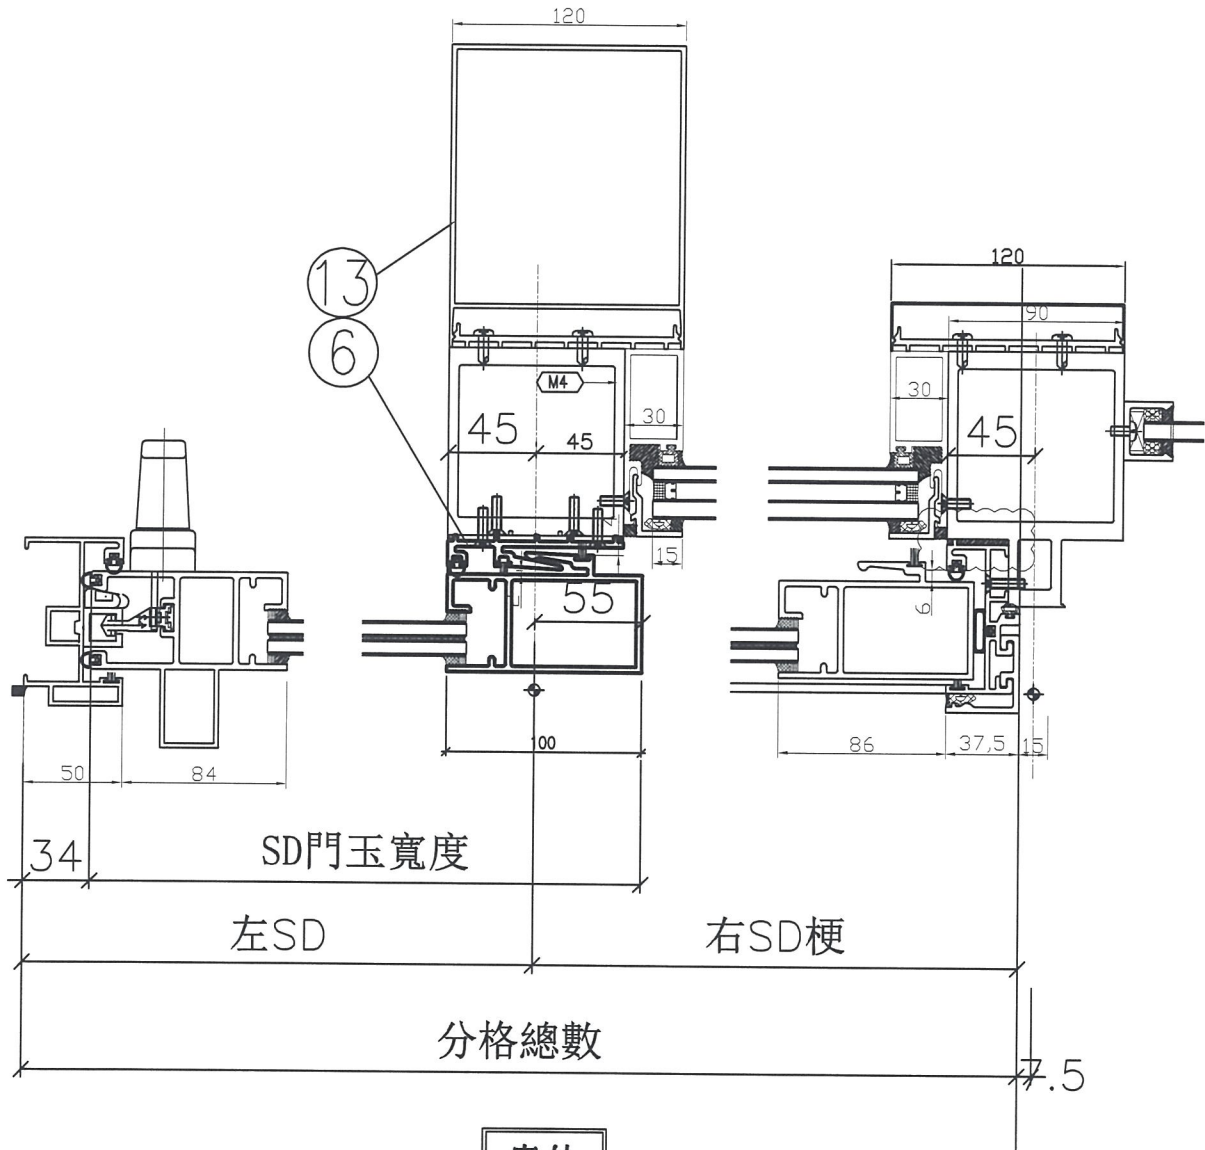

室外


名稱	趟門節點尺寸示意圖	制圖	利春媚	2019. 02. 25	修改	新增		
材料		復核	謝永林	2019. 02. 26	日期			
顏色		批准			圖號	SD-FY-06		



美特鋁質 有限公司
MIDI Aluminium Fabricator Ltd.

此節點適用於SD右開（橫料）

工程號 J-837 地盤 觀塘裕民坊

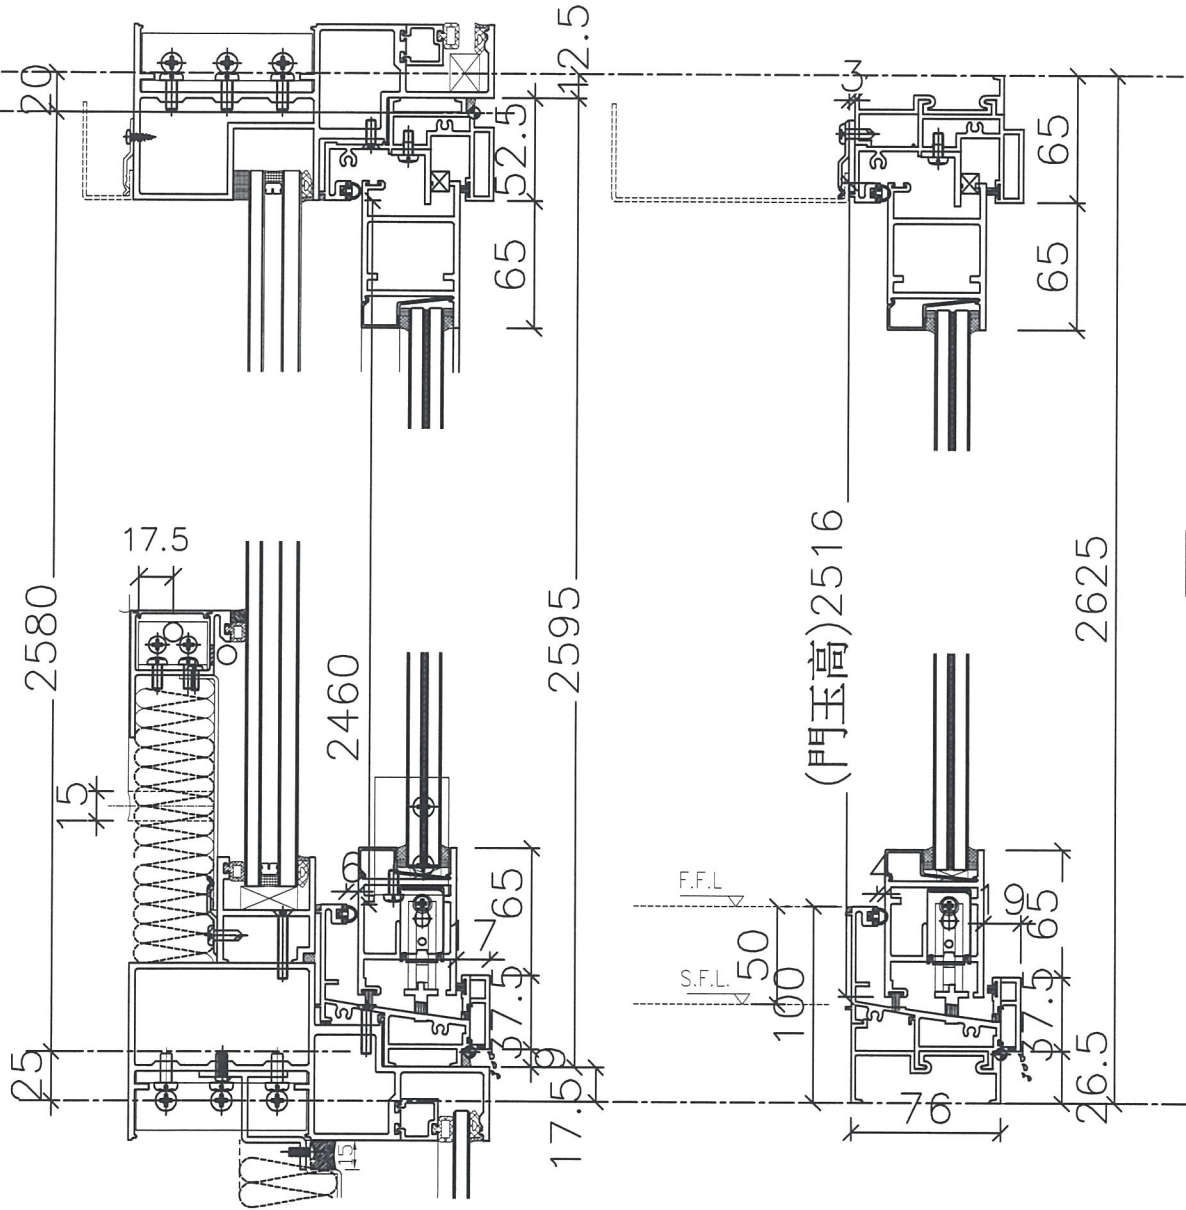

室外

名稱	趟門節點尺寸示意圖	制圖	利春媚	2019.02.25	修改	新增	
材料		復核	謝永林	2019.02.26	日期		
顏色		批准			圖號	SD-FY-07	



美特鋁質 有限公司
MIDI Aluminium Fabricator Ltd.


此節點適用於SD右開（企料）

工程號

J-837


地盤

觀塘裕民坊

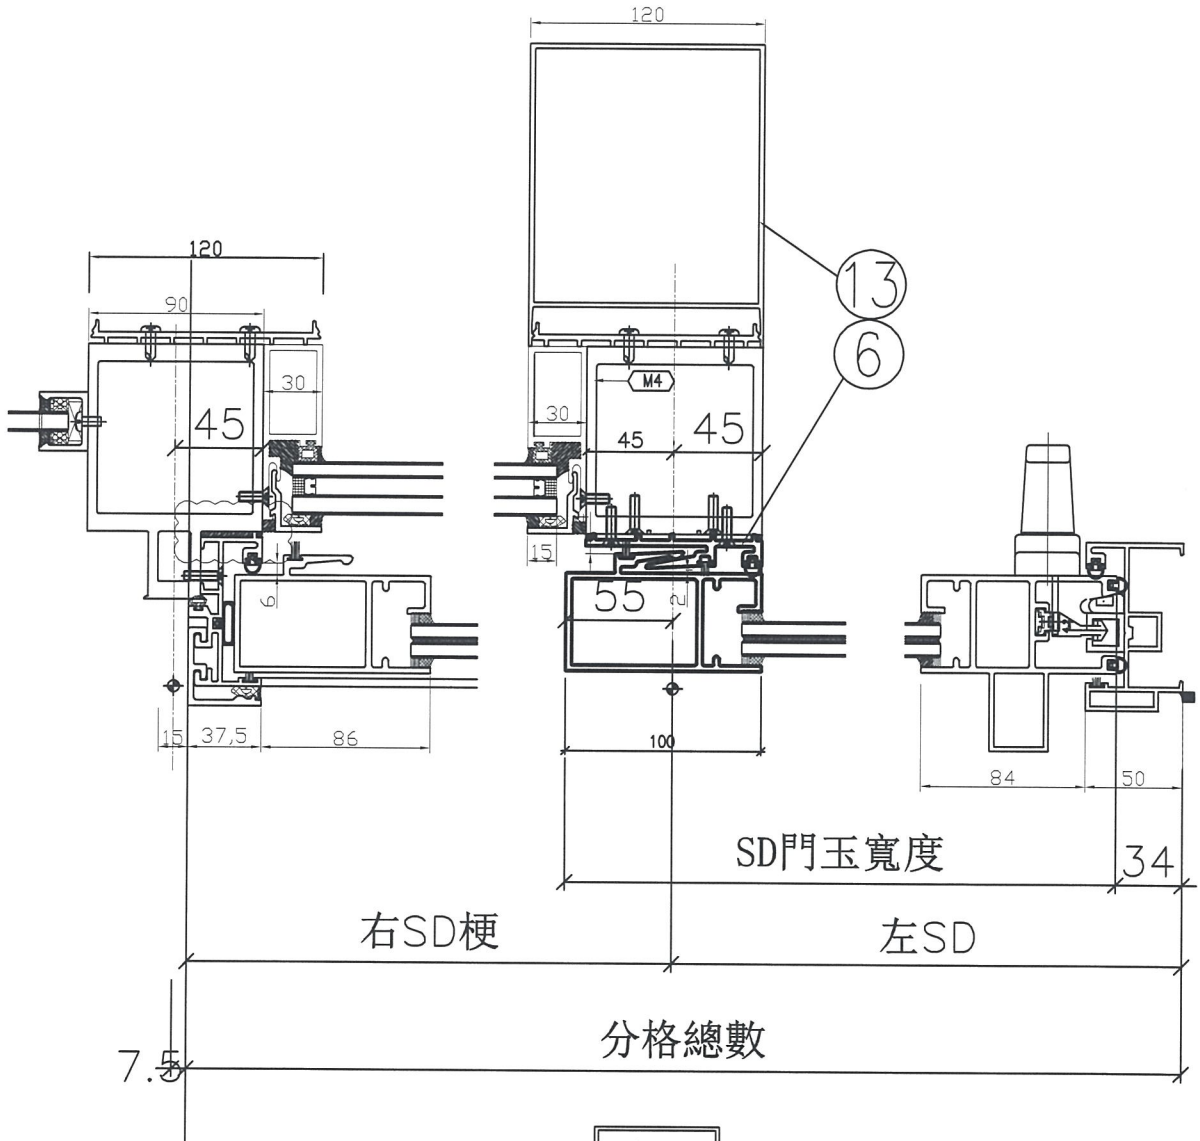

名稱	趟門節點尺寸示意圖	制圖	利春媚	2019.02.25	修改	新增		
材料		復核	謝永林	2019.02.26	日期			
顏色		批准			圖號	SD-FY-08		

 美特鋁質有限公司 MIDI Aluminium Fabricator Ltd.	工程號	J837	拆圖	謝永林	2019.01.05
	地盤	觀塘裕民坊	復核	謝永林	2019.01.20
名稱	趟門拆圖	顏色	EC-DG-S332054 (3塗)	批准	

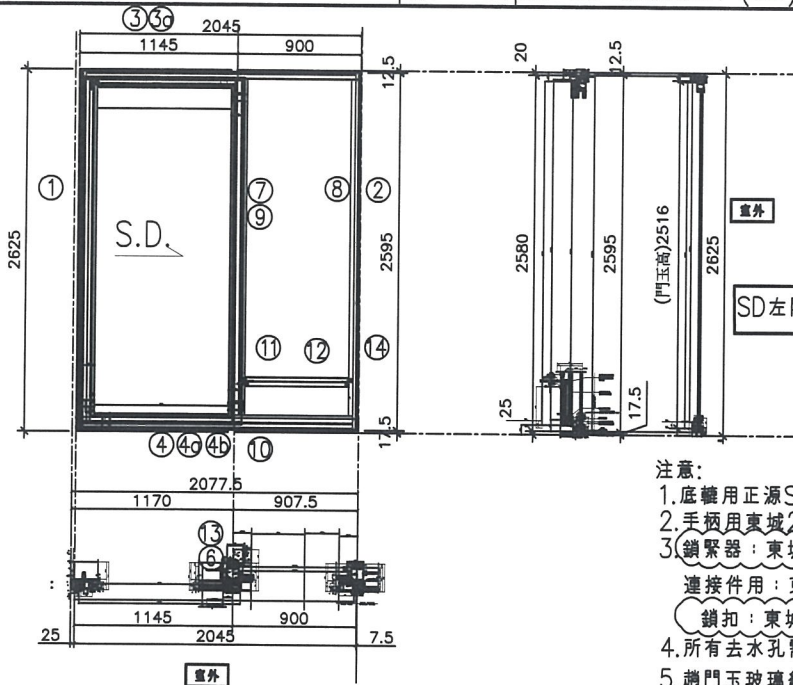

- 注意:
1. 底輪用正源SRL2117E-2支/活動玉;
 2. 手柄用東城2026-001A (180度);
 3. 鎖緊器: 東城MG-002A, 2支/門玉
 連接件用: 東城MG-003, 1支/門玉
 鎖扣: 東城MG-004A, 2支/樞企
 4. 所有去水孔需抹油
 5. 趟門玉玻璃線橫碰企;

序號	料號	名稱	出苟	長度 (mm)	支	加工說明
1	X85604	SD框牆邊企	避位	2625.0	1	TD-M01
2	X85571	SD樑框企收邊	避位	2595.0	1	TD-M02
3	X85581	SD框頂橫	避位	1997.5	1	TD-M03
3a	X85624	SD框頂橫附加料	避位	1069.5	1	TD-M03a
4	X85584	SD框底橫	避位	1997.5	1	TD-M04
4a	X85623	SD框底橫附加料	避位	1069.5	1	TD-M04a
4b	X85622	SD框底橫扣蓋	避位	1957.5	1	TD-M04b
5						
6	X85652	SD中柱勾企	避位	2460.0	1	TD-M06
7	X85627	SD樑企扣料	直口	2490.0	1	TD-M07
8	X85627	SD樑企扣料	直口	2490	1	TD-M08
9	X85626	SD樑企扣角線	直口	2436.0	2	直接開料
10	X85574	SD樑框底	直口	817.5	1	TD-M10
11	X85572	SD平台橫料	直口	757.5	1	TD-M11
12	X85578	SD平台橫扣蓋	直口	757.5	1	TD-M12
13	X85586	SD中柱扣蓋	避位	2445.0	1	TD-M13
14	X85558	玻璃扣蓋 (企)	直口	2571.0	1	直接開料


加工細則				
頂留				mm
底留				mm
企料底部開避位				mm
底橫料防水巴鋸去				mm
安裝扣碼				
安裝扣碼				
多點鎖芯型號:				
手柄型號:				
限位撐型號:				
T窗最大的開度:				
窗玉搭位數:				


門玉款	寬度(mm)	高度(mm)	隻幅	撐長
SD.L	1166.0	2516.0	1	

趟門玉用料表

1	X85608	SD光企	避位	2474.2	1	SD-M01
2	X85582	SD勾企料	避位	2516.0	1	SD-M02
3	X85585	SD玉頂橫	避位	1163.0	1	SD-M03
4	X85583	SD玉底橫	避位	1163.0	1	SD-M04
5	X85621	SD玉橫玻璃線/頂	直口	966.0	1	直接開料
6	X85621	SD玉橫玻璃線/底	避位	966.0	1	SD-M06

大圖版次	本圖版	A		
	日期	19.02.21		
窗号	寬度 (W)	高度 (H)	數量	樓層
T2CWH-1左	2045.0	2625.0	1	8F
圖號	T2CWH-1左			


 美特鋁質有限公司 MIDI Aluminium Fabricator Ltd.	工程號	J837	拆圖	謝永林	2019.01.05
	地盤	觀塘裕民坊	復核	謝永林	2019.01.20
名稱	趟門拆圖	顏色	EC-DG-S332054 (3塗)	批准	

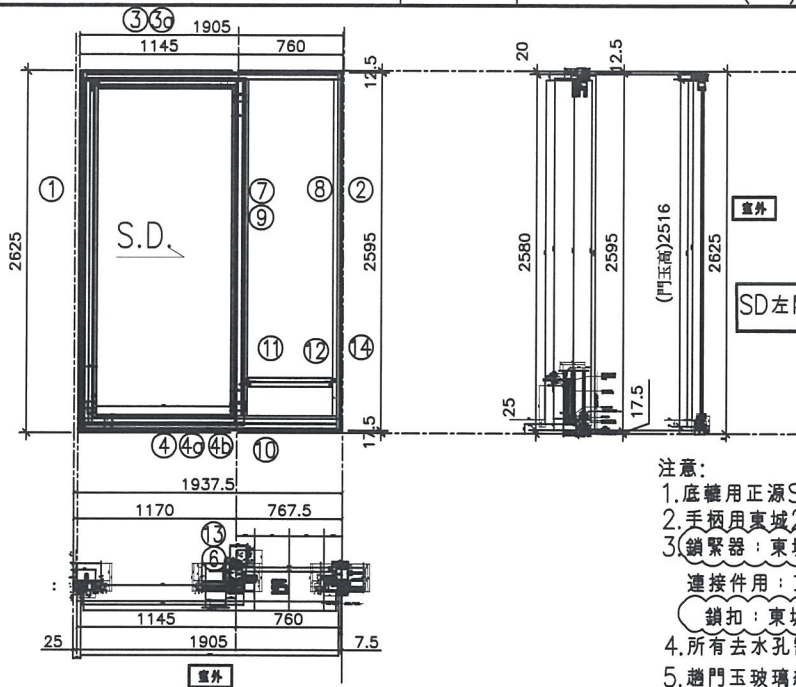

- 注意:
1. 底鑰用正源SRL2117E-2支/活動玉;
 2. 手柄用東城2026-001A (180度);
 3. 鎖緊器: 東城MG-002A, 2支/門玉
 連接件用: 東城MG-003, 1支/門玉
 鎖扣: 東城MG-004A, 2支/樞企
 4. 所有去水孔需抹油
 5. 趟門玉玻璃線橫碰企;

序號	料號	名稱	出苟	長度 (mm)	支	加工說明	加工細則				
1	X85604	SD框牆邊企	避位	2625.0	1	TD-M01	頂留				mm
2	X85571	SD樑框企收邊	避位	2595.0	1	TD-M02	底留				mm
3	X85581	SD框頂橫	避位	1857.5	1	TD-M03	企料底部開避位				mm
3a	X85624	SD框頂橫附加料	避位	1069.5	1	TD-M03a	底橫料防水巴鋸去				mm
4	X85584	SD框底橫	避位	1857.5	1	TD-M04	安裝扣碼				
4a	X85623	SD框底橫附加料	避位	1069.5	1	TD-M04a	安裝扣碼				
4b	X85622	SD框底橫扣蓋	避位	1817.5	1	TD-M04b	多點鎖芯型號:				
5							手柄型號:				
6	X85652	SD中柱勾企	避位	2460.0	1	TD-M06	限位撐型號:				
7	X85627	SD樑企扣料	直口	2490.0	1	TD-M07	T窗最大的開度:				
8	X85627	SD樑企扣料	直口	2490	1	TD-M08	窗玉搭位數:				
9	X85626	SD樑企扣角線	直口	2436.0	2	直接開料					
10	X85574	SD樑框底	直口	677.5	1	TD-M10					
11	X85572	SD平台橫料	直口	617.5	1	TD-M11	門玉款	寬度(mm)	高度(mm)	隻/幅	撐長
12	X85578	SD平台橫扣蓋	直口	617.5	1	TD-M12	SD.L	1166.0	2516.0	1	
13	X85586	SD中柱扣蓋	避位	2445.0	1	TD-M13					
14	X85558	玻璃扣蓋(企)	直口	2571.0	1	直接開料					
趟門玉用料表							大圖版次		本圖版	A	
							日期	19.02.21			
							窗号	寬度(W)	高度(H)	數量	樓層
1							T2CWE-2	1905.0	2625.0	1	8F
2							T2CWG-2左	1905.0	2625.0	1	8F
3											
4											
5											
6											
							圖號	T2CWE-2			

 美特鋁質有限公司 MIDI Aluminium Fabricator Ltd.	工程號	J837	拆圖	謝永林	2019.01.05
	地盤	觀塘裕民坊	復核	謝永林	2019.01.20
名稱	趟門拆圖	顏色	EC-DG-S332054 (3塗)	批准	

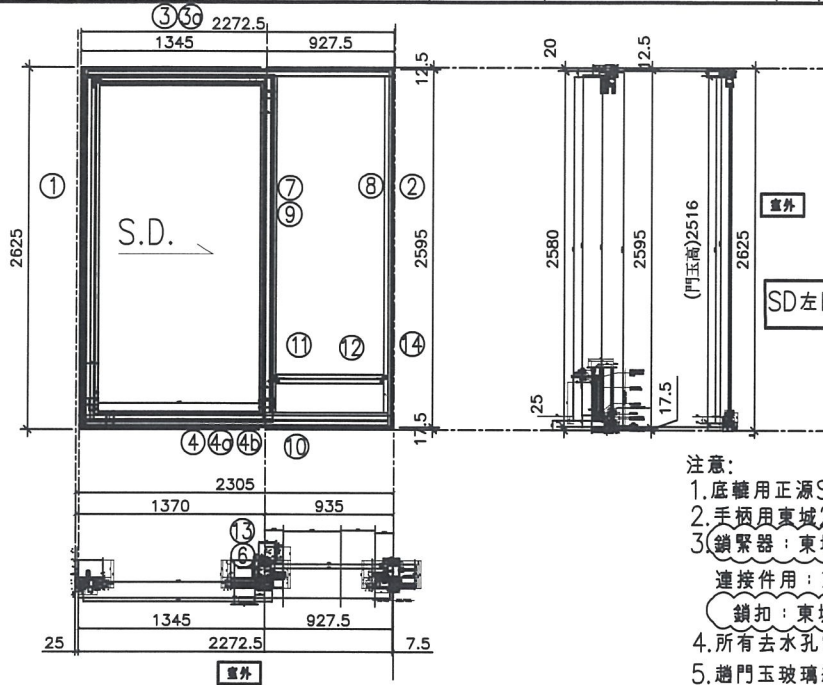

序號	料號	名稱	出苟	長度 (mm)	支	加工說明
1	X85604	SD框牆邊企	避位	2625.0	1	TD-M01
2	X85571	SD梗框企收邊	避位	2595.0	1	TD-M02
3	X85581	SD框頂橫	避位	2225.0	1	TD-M03
3a	X85624	SD框頂橫附加料	避位	1269.5	1	TD-M03a
4	X85584	SD框底橫	避位	2225.0	1	TD-M04
4a	X85623	SD框底橫附加料	避位	1269.5	1	TD-M04a
4b	X85622	SD框底橫扣蓋	避位	2185.0	1	TD-M04b
5						
6	X85652	SD中柱勾企	避位	2460.0	1	TD-M06
7	X85627	SD梗企扣料	直口	2490.0	1	TD-M07
8	X85627	SD梗企扣料	直口	2490	1	TD-M08
9	X85626	SD梗企扣角線	直口	2436.0	2	直接開料
10	X85574	SD梗框底	直口	845.0	1	TD-M10
11	X85572	SD平台橫料	直口	785.0	1	TD-M11
12	X85578	SD平台橫扣蓋	直口	785.0	1	TD-M12
13	X85586	SD中柱扣蓋	避位	2445.0	1	TD-M13
14	X85558	玻璃扣蓋 (企)	直口	2571.0	1	直接開料

加工細則				
頂留				mm
底留				mm
企料底部開避位				mm
底橫料防水巴鋸去				mm
安裝扣碼				
安裝扣碼				
多點鎖芯型號:				
手柄型號:				
限位撐型號:				
T窗最大的開度:				
窗玉搭位數:				

門玉款	寬度(mm)	高度(mm)	隻/幅	撐長
SD.L	1366.0	2516.0	1	

趟門玉用料表

1	X85608	SD光企	避位	2474.2	1	SD-M01
2	X85582	SD勾企料	避位	2516.0	1	SD-M02
3	X85585	SD玉頂橫	避位	1363.0	1	SD-M03
4	X85583	SD玉底橫	避位	1363.0	1	SD-M04
5	X85621	SD玉橫玻璃線/頂	直口	1166.0	1	直接開料
6	X85621	SD玉橫玻璃線/底	避位	1166.0	1	SD-M06


大圖版次	本圖版	A		
	日期	19.02.21		
窗号	寬度 (W)	高度 (H)	數量	樓層
T2CWG-2右	2272.5	2625.0	1	8F
T2CWE-1	2272.5	2625.0	1	8F
圖號	T2CWG-2右			



美特鋁質有限公司
MIDI Aluminium Fabricator Ltd.

工程號	J837	拆圖	謝永林	2019.01.05
地盤	觀塘裕民坊	復核	謝永林	2019.01.20

名稱	趟門拆圖	顏色	EC-DG-S332054 (3塗)	批准	
----	------	----	--------------------	----	--

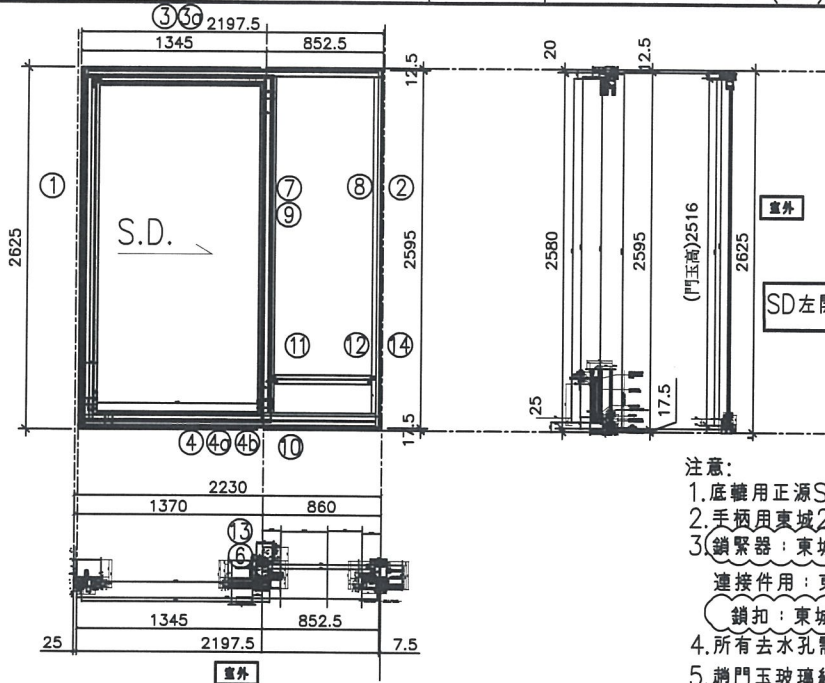


SD左開節點請參考SD-FY05/SD-FY06

- 注意:
1. 底轆用正源SRL2117E-2支/活動玉;
 2. 手柄用東城2026-001A (180度);
 3. 鎖緊器: 東城MG-002A, 2支/門玉
連接件用: 東城MG-003, 1支/門玉
鎖扣: 東城MG-004A, 2支/框企
 4. 所有去水孔需抹油
 5. 趟門玉玻璃線橫碰企;

序號	料號	名稱	出荀	長度 (mm)	支	加工說明	加工細則				
1	X85604	SD框牆邊企	避位	2625.0	1	TD-M01	頂留				mm
2	X85571	SD梗框企收邊	避位	2595.0	1	TD-M02	底留				mm
3	X85581	SD框頂橫	避位	2150.0	1	TD-M03	企料底部開避位				mm
3a	X85624	SD框頂橫附加料	避位	1269.5	1	TD-M03a	底橫料防水巴鋸去				mm
4	X85584	SD框底橫	避位	2150.0	1	TD-M04	安裝扣碼				
4a	X85623	SD框底橫附加料	避位	1269.5	1	TD-M04a	安裝扣碼				
4b	X85622	SD框底橫扣蓋	避位	2110.0	1	TD-M04b	多點鎖芯型號:				
5							手柄型號:				
6	X85652	SD中柱勾企	避位	2460.0	1	TD-M06	限位撐型號:				
7	X85627	SD梗企扣料	直口	2490.0	1	TD-M07	T窗最大的開度:				
8	X85627	SD梗企扣料	直口	2490	1	TD-M08	窗玉搭位數:				
9	X85626	SD梗企扣角線	直口	2436.0	2	直接開料					
10	X85574	SD梗框底	直口	770.0	1	TD-M10					
11	X85572	SD平台橫料	直口	710.0	1	TD-M11	門玉款	寬度(mm)	高度(mm)	隻/幅	撐長
12	X85578	SD平台橫扣蓋	直口	710.0	1	TD-M12	SD.L	1366.0	2516.0	1	
13	X85586	SD中柱扣蓋	避位	2445.0	1	TD-M13					
14	X85558	玻璃扣蓋 (企)	直口	2571.0	1	直接開料					
趟門玉用料表							大圖版次		本圖版	A	
1	X85608	SD光企	避位	2474.2	1	SD-M01	日期		19.02.21		
2	X85582	SD勾企料	避位	2516.0	1	SD-M02	窗号	寬度 (W)	高度 (H)	數量	樓層
3	X85585	SD玉頂橫	避位	1363.0	1	SD-M03	T2CWC-1	2197.5	2625.0	1	8F
4	X85583	SD玉底橫	避位	1363.0	1	SD-M04					
5	X85621	SD玉橫玻璃線/頂	直口	1166.0	1	直接開料					
6	X85621	SD玉橫玻璃線/底	避位	1166.0	1	SD-M06	圖號	T2CWC-1			


 美特鋁質有限公司 MIDI Aluminium Fabricator Ltd.	工程號	J837	拆圖	謝永林	2019.01.05
	地盤	觀塘裕民坊	復核	謝永林	2019.01.20
名稱	趟門拆圖	顏色	EC-DG-S332054 (3塗)	批准	

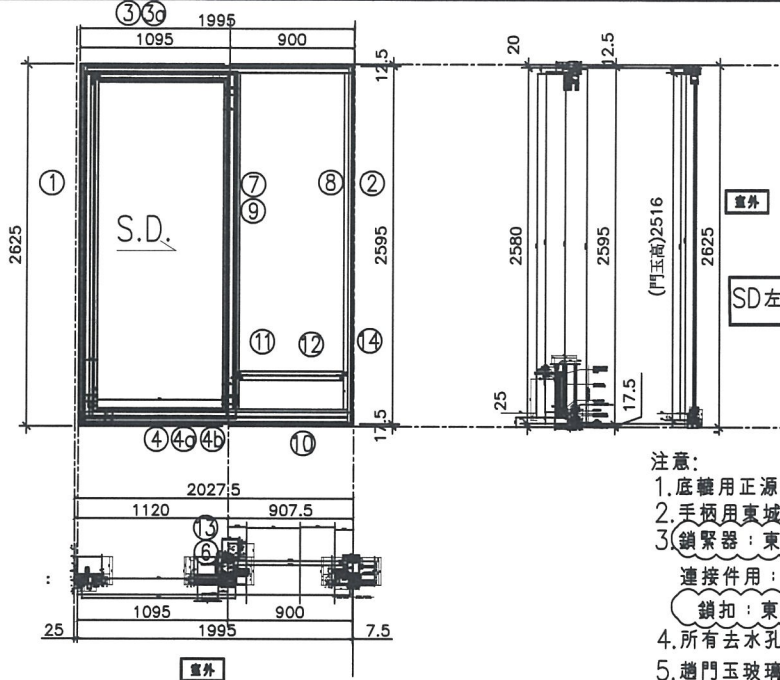

- 注意:
1. 底鑲用正源SRL2117E-2支/活動玉;
 2. 手柄用東城2026-001A (180度);
 3. 鎖緊器: 東城MG-002A, 2支/門玉
 連接件用: 東城MG-003, 1支/門玉
 鎖扣: 東城MG-004A, 2支/框企
 4. 所有去水孔需抹油
 5. 趟門玉玻璃線橫企;


序號	料號	名稱	出苟	長度 (mm)	支	加工說明	加工細則				
1	X85604	SD框牆邊企	避位	2625.0	1	TD-M01	頂留				mm
2	X85571	SD梗框企收邊	避位	2595.0	1	TD-M02	底留				mm
3	X85581	SD框頂橫	避位	1947.5	1	TD-M03	企料底部開避位				mm
3a	X85624	SD框頂橫附加料	避位	1019.5	1	TD-M03a	底橫料防水巴鋸去				mm
4	X85584	SD框底橫	避位	1947.5	1	TD-M04	安裝扣碼				
4a	X85623	SD框底橫附加料	避位	1019.5	1	TD-M04a	安裝扣碼				
4b	X85622	SD框底橫扣蓋	避位	1907.5	1	TD-M04b	多點鎖芯型號:				
5							手柄型號:				
6	X85652	SD中柱勾企	避位	2460.0	1	TD-M06	限位撐型號:				
7	X85627	SD梗企扣料	直口	2490.0	1	TD-M07	T窗最大的開度:				
8	X85627	SD梗企扣料	直口	2490	1	TD-M08	窗玉搭位數:				
9	X85626	SD梗企扣角線	直口	2436.0	2	直接開料					
10	X85574	SD梗框底	直口	817.5	1	TD-M10					
11	X85572	SD平台橫料	直口	757.5	1	TD-M11	門玉款	寬度(mm)	高度(mm)	隻/幅	撐長
12	X85578	SD平台橫扣蓋	直口	757.5	1	TD-M12	SD.L	1116.0	2516.0	1	
13	X85586	SD中柱扣蓋	避位	2445.0	1	TD-M13					
14	X85558	玻璃扣蓋 (企)	直口	2571.0	1	直接開料					
趟門玉用料表							大圖版次		本圖版	A	
							日期	19.02.21			
1	X85608	SD光企	避位	2474.2	1	SD-M01	窗号	寬度 (W)	高度 (H)	數量	樓層
2	X85582	SD勾企料	避位	2516.0	1	SD-M02	T2CWA-1左	1995.0	2625.0	1	8F
3	X85585	SD玉頂橫	避位	1113.0	1	SD-M03	T2CWM-2	1995.0	2625.0	1	8F
4	X85583	SD玉底橫	避位	1113.0	1	SD-M04					
5	X85621	SD玉橫玻璃線/頂	直口	916.0	1	直接開料					
6	X85621	SD玉橫玻璃線/底	避位	916.0	1	SD-M06	圖號	T2CWA-1左			


 美特鋁質有限公司 MIDI Aluminium Fabricator Ltd.	工程號	J837	拆圖	謝永林	2019.01.05
	地盤	觀塘裕民坊	復核	謝永林	2019.01.20
名稱	趟門拆圖	顏色	EC-DG-S332054 (3塗)	批准	

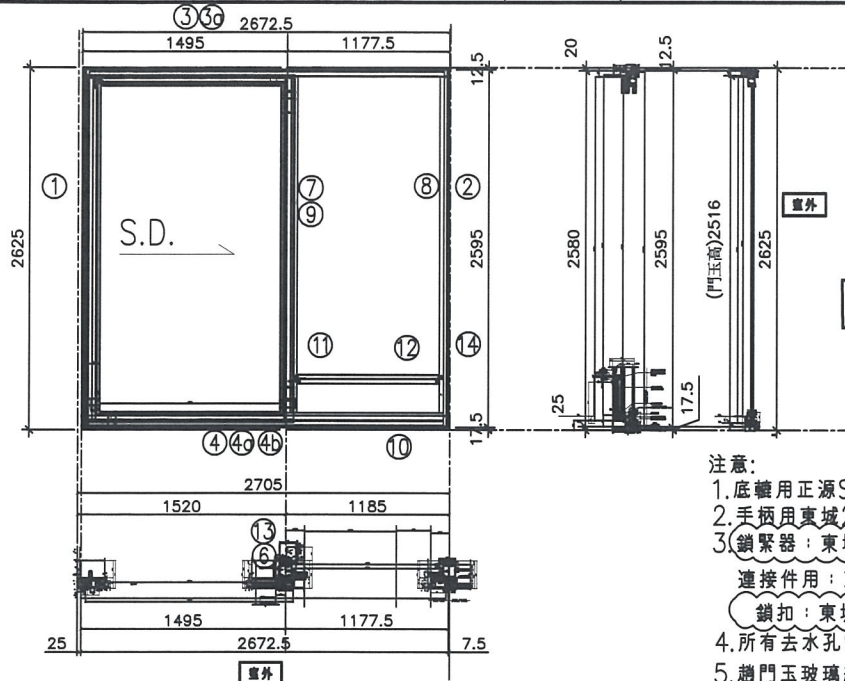

- 注意:
1. 底轆用正源SRL2117E-2支/活動玉;
 2. 手柄用東城2026-001A (180度);
 3. 鎖緊器: 東城MG-002A, 2支/門玉
 連接件用: 東城MG-003, 1支/門玉
 鎖扣: 東城MG-004A, 2支/樞企
 4. 所有去水孔需抹油
 5. 趟門玉玻璃線橫碰企;

序號	料號	名稱	出苟	長度 (mm)	支	加工說明	加工細則				
1	X85604	SD框牆邊企	避位	2625.0	1	TD-M01	頂留				mm
2	X85571	SD樞框企收邊	避位	2595.0	1	TD-M02	底留				mm
3	X85581	SD框頂橫	避位	2625.0	1	TD-M03	企料底部開避位				mm
3a	X85624	SD框頂橫附加料	避位	1419.5	1	TD-M03a	底橫料防水巴鋸去				mm
4	X85584	SD框底橫	避位	2625.0	1	TD-M04	安裝扣碼				
4a	X85623	SD框底橫附加料	避位	1419.5	1	TD-M04a	安裝扣碼				
4b	X85622	SD框底橫扣蓋	避位	2585.0	1	TD-M04b	多點鎖芯型號:				
5							手柄型號:				
6	X85652	SD中柱勾企	避位	2460.0	1	TD-M06	限位撐型號:				
7	X85627	SD樞企扣料	直口	2490.0	1	TD-M07	T窗最大的開度:				
8	X85627	SD樞企扣料	直口	2490	1	TD-M08	窗玉搭位數:				
9	X85626	SD樞企扣角線	直口	2436.0	2	直接開料					
10	X85574	SD樞框底	直口	1095.0	1	TD-M10					
11	X85572	SD平台橫料	直口	1035.0	1	TD-M11	門玉款	寬度(mm)	高度(mm)	隻/幅	撐長
12	X85578	SD平台橫扣蓋	直口	1035.0	1	TD-M12	SD.L	1516.0	2516.0	1	
13	X85586	SD中柱扣蓋	避位	2445.0	1	TD-M13					
14	X85558	玻璃扣蓋(企)	直口	2571.0	1	直接開料					
趟門玉用料表							大圖版次		本圖版	A	
1	X85608	SD光企	避位	2474.2	1	SD-M01	日期	19.02.21			
2	X85582	SD勾企料	避位	2516.0	1	SD-M02	窗号	寬度(W)	高度(H)	數量	樓層
3	X85585	SD玉頂橫	避位	1513.0	1	SD-M03	T2CWA-1右	2672.5	2625.0	1	8F
4	X85583	SD玉底橫	避位	1513.0	1	SD-M04					
5	X85621	SD玉橫玻璃線/頂	直口	1316.0	1	直接開料					
6	X85621	SD玉橫玻璃線/底	避位	1316.0	1	SD-M06	圖號	T2CWA-1右			

 美特鋁質有限公司 MIDI Aluminium Fabricator Ltd.	工程號	J837	拆圖	謝永林	2019.01.05
	地盤	觀塘裕民坊	復核	謝永林	2019.01.20
名稱	趟門拆圖	顏色	EC-DG-S332054 (3塗)	批准	

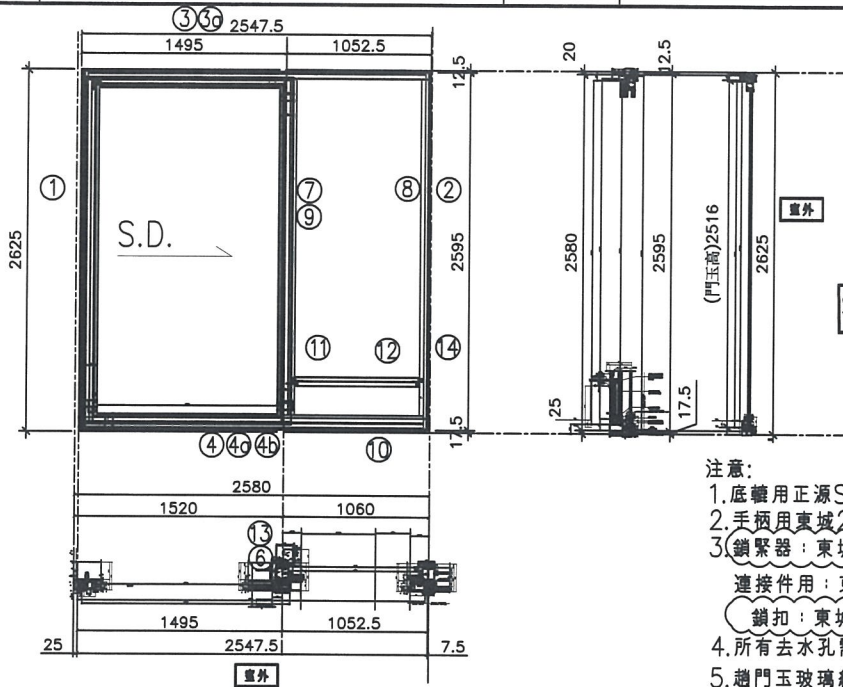

- 注意:
1. 底轆用正源SRL2117E-2支/活動玉;
 2. 手柄用東城2026-001A (180度);
 3. 鎖緊器: 東城MG-002A, 2支/門玉
 連接件用: 東城MG-003, 1支/門玉
 鎖扣: 東城MG-004A, 2支/框企
 4. 所有去水孔需抹油
 5. 趟門玉玻璃線橫碰企;

序號	料號	名稱	出苟	長度 (mm)	支	加工說明
1	X85604	SD框牆邊企	避位	2625.0	1	TD-M01
2	X85571	SD梗框企收邊	避位	2595.0	1	TD-M02
3	X85581	SD框頂橫	避位	2500.0	1	TD-M03
3a	X85624	SD框頂橫附加料	避位	1419.5	1	TD-M03a
4	X85584	SD框底橫	避位	2500.0	1	TD-M04
4a	X85623	SD框底橫附加料	避位	1419.5	1	TD-M04a
4b	X85622	SD框底橫扣蓋	避位	2460.0	1	TD-M04b
5						
6	X85652	SD中柱勾企	避位	2460.0	1	TD-M06
7	X85627	SD梗企扣料	直口	2490.0	1	TD-M07
8	X85627	SD梗企扣料	直口	2490	1	TD-M08
9	X85626	SD梗企扣角線	直口	2436.0	2	直接開料
10	X85574	SD梗框底	直口	970.0	1	TD-M10
11	X85572	SD平台橫料	直口	910.0	1	TD-M11
12	X85578	SD平台橫扣蓋	直口	910.0	1	TD-M12
13	X85586	SD中柱扣蓋	避位	2445.0	1	TD-M13
14	X85558	玻璃扣蓋 (企)	直口	2571.0	1	直接開料

加工細則				
頂留				mm
底留				mm
企料底部開避位				mm
底橫料防水巴鋸去				mm
安裝扣碼				
安裝扣碼				
多點鎖芯型號:				
手柄型號:				
限位撐型號:				
T窗最大的開度:				
窗玉搭位數:				


門玉款	寬度(mm)	高度(mm)	隻/幅	撐長
SD.L	1516.0	2516.0	1	

趟門玉用料表

1	X85608	SD光企	避位	2474.2	1	SD-M01
2	X85582	SD勾企料	避位	2516.0	1	SD-M02
3	X85585	SD玉頂橫	避位	1513.0	1	SD-M03
4	X85583	SD玉底橫	避位	1513.0	1	SD-M04
5	X85621	SD玉橫玻璃線/頂	直口	1316.0	1	直接開料
6	X85621	SD玉橫玻璃線/底	避位	1316.0	1	SD-M06

大圖版次	本圖版	A		
	日期	19.02.21		
窗号	寬度 (W)	高度 (H)	數量	樓層
T2CWM-1	2547.5	2625.0	1	8F
圖號	T2CWM-1			

 美特鋁質有限公司 MIDI Aluminium Fabricator Ltd.	工程號	J837	拆圖	謝永林	2019.01.05
	地盤	觀塘裕民坊	復核	謝永林	2019.01.20
名稱	趟門拆圖	顏色	EC-DG-S332054 (3塗)	批准	

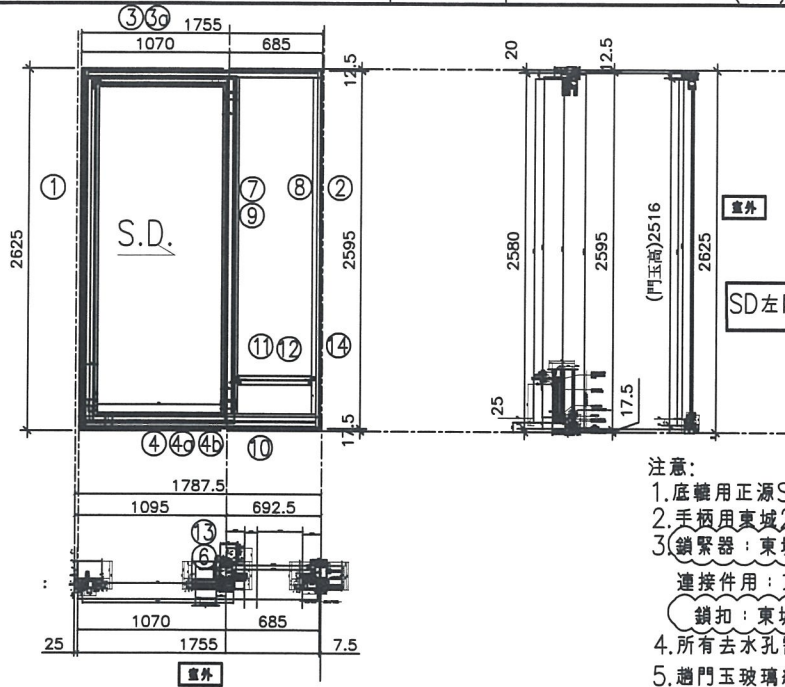

- 注意:
1. 底鑲用正源SRL2117E-2支/活動玉;
 2. 手柄用東城2026-001A (180度);
 3. 鎖緊器: 東城MG-002A, 2支/門玉
 連接件用: 東城MG-003, 1支/門玉
 鎖扣: 東城MG-004A, 2支/樞企
 4. 所有去水孔需抹油
 5. 趟門玉玻璃線橫碰企;

序號	料號	名稱	出苟	長度 (mm)	支	加工說明
1	X85604	SD框牆邊企	避位	2625.0	1	TD-M01
2	X85571	SD樑框企收邊	避位	2595.0	1	TD-M02
3	X85581	SD框頂橫	避位	1707.5	1	TD-M03
3a	X85624	SD框頂橫附加料	避位	994.5	1	TD-M03a
4	X85584	SD框底橫	避位	1707.5	1	TD-M04
4a	X85623	SD框底橫附加料	避位	994.5	1	TD-M04a
4b	X85622	SD框底橫扣蓋	避位	1667.5	1	TD-M04b
5						
6	X85652	SD中柱勾企	避位	2460.0	1	TD-M06
7	X85627	SD樑企扣料	直口	2490.0	1	TD-M07
8	X85627	SD樑企扣料	直口	2490	1	TD-M08
9	X85626	SD樑企扣角線	直口	2436.0	2	直接開料
10	X85574	SD樑框底	直口	602.5	1	TD-M10
11	X85572	SD平台橫料	直口	542.5	1	TD-M11
12	X85578	SD平台橫扣蓋	直口	542.5	1	TD-M12
13	X85586	SD中柱扣蓋	避位	2445.0	1	TD-M13
14	X85558	玻璃扣蓋 (企)	直口	2571.0	1	直接開料

加工細則				
頂留				mm
底留				mm
企料底部開避位				mm
底橫料防水巴鋸去				mm
安裝扣碼				
安裝扣碼				
多點鎖芯型號:				
手柄型號:				
限位撐型號:				
T窗最大的開度:				
窗玉搭位數:				

門玉款	寬度(mm)	高度(mm)	隻/幅	撐長
SD.L	1091.0	2516.0	1	


趟門玉用料表

1	X85608	SD光企	避位	2474.2	1	SD-M01
2	X85582	SD勾企料	避位	2516.0	1	SD-M02
3	X85585	SD玉頂橫	避位	1088.0	1	SD-M03
4	X85583	SD玉底橫	避位	1088.0	1	SD-M04
5	X85621	SD玉橫玻璃線/頂	直口	891.0	1	直接開料
6	X85621	SD玉橫玻璃線/底	避位	891.0	1	SD-M06

大圖版次	本圖版	A	
	日期	19.02.21	
窗号	宽度 (W)	高度 (H)	數量 樓層
T2CWL-2左	1755.0	2625.0	1 8F
圖號	T2CWL-2左		



工程號	J837	拆圖	謝永林	2019.01.05
地盤	觀塘裕民坊	復核	謝永林	2019.01.20
名稱	趟門拆圖	顏色	EC-DG-S332054 (3塗)	批准

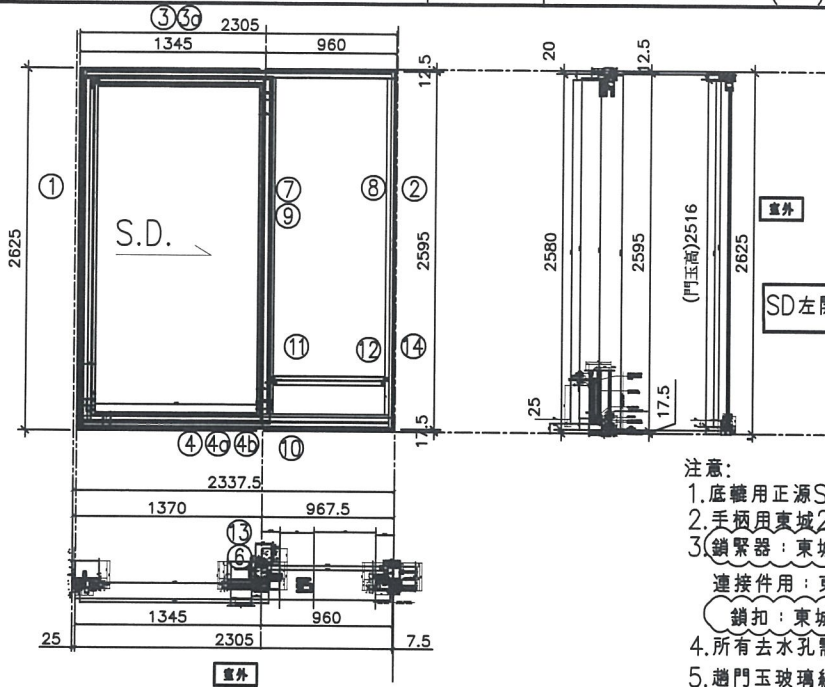

- 注意:
1. 底轆用正源SRL2117E-2支/活動玉;
 2. 手柄用東城2026-001A(180度);
 3. 鎖緊器: 東城MG-002A, 2支/門玉
連接件用: 東城MG-003, 1支/門玉
鎖扣: 東城MG-004A, 2支/框企
 4. 所有去水孔需抹油
 5. 趟門玉玻璃線橫企;

序號	料號	名稱	出苟	長度 (mm)	支	加工說明
1	X85604	SD框牆邊企	避位	2625.0	1	TD-M01
2	X85571	SD框框企收邊	避位	2595.0	1	TD-M02
3	X85581	SD框頂橫	避位	2257.5	1	TD-M03
3a	X85624	SD框頂橫附加料	避位	1269.5	1	TD-M03a
4	X85584	SD框底橫	避位	2257.5	1	TD-M04
4a	X85623	SD框底橫附加料	避位	1269.5	1	TD-M04a
4b	X85622	SD框底橫扣蓋	避位	2217.5	1	TD-M04b
5						
6	X85652	SD中柱勾企	避位	2460.0	1	TD-M06
7	X85627	SD梗企扣料	直口	2490.0	1	TD-M07
8	X85627	SD梗企扣料	直口	2490	1	TD-M08
9	X85626	SD梗企扣角線	直口	2436.0	2	直接開料
10	X85574	SD梗框底	直口	877.5	1	TD-M10
11	X85572	SD平台橫料	直口	817.5	1	TD-M11
12	X85578	SD平台橫扣蓋	直口	817.5	1	TD-M12
13	X85586	SD中柱扣蓋	避位	2445.0	1	TD-M13
14	X85558	玻璃扣蓋 (企)	直口	2571.0	1	直接開料

加工細則				
頂留				mm
底留				mm
企料底部開避位				mm
底橫料防水巴鋸去				mm
安裝扣碼				
安裝扣碼				
多點鎖芯型號:				
手柄型號:				
限位撐型號:				
T窗最大的開度:				
窗玉搭位數:				

門玉款	寬度(mm)	高度(mm)	隻/幅	撐長
SD.L	1366.0	2516.0	1	


大圖版次		本圖版	A
		日期	19.02.21


窗号	寬度 (W)	高度 (H)	數量	樓層
T2CWK-1左	2305.0	2625.0	1	8F

趟門玉用料表

1	X85608	SD光企	避位	2474.2	1	SD-M01
2	X85582	SD勾企料	避位	2516.0	1	SD-M02
3	X85585	SD玉頂橫	避位	1363.0	1	SD-M03
4	X85583	SD玉底橫	避位	1263.0	1	SD-M04
5	X85621	SD玉橫玻璃線/頂	直口	1166.0	1	直接開料
6	X85621	SD玉橫玻璃線/底	避位	1166.0	1	SD-M06

圖號	T2CWK-1左
----	----------


 美特鋁質有限公司 MIDI Aluminium Fabricator Ltd.	工程號	J837	拆圖	謝永林	2019.01.05
	地盤	觀塘裕民坊	復核	謝永林	2019.01.20
名稱	趟門拆圖	顏色	EC-DG-S332054 (3塗)	批准	

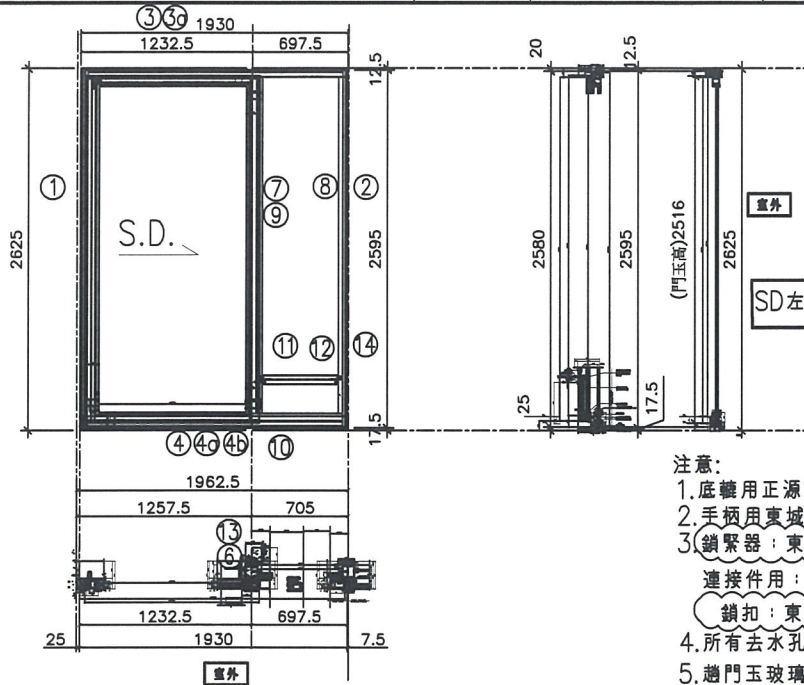

- 注意:
1. 底轆用正源SRL2117E-2支/活動玉;
 2. 手柄用東城2026-001A (180度);
 3. 鎖緊器: 東城MG-002A, 2支/門玉
 連接件用: 東城MG-003, 1支/門玉
 鎖扣: 東城MG-004A, 2支/框企
 4. 所有去水孔需抹油
 5. 趟門玉玻璃線橫碰企;

序號	料號	名稱	出荀	長度 (mm)	支	加工說明	加工細則				
1	X85604	SD框牆邊企	避位	2625.0	1	TD-M01	頂留				mm
2	X85571	SD梗框企收邊	避位	2595.0	1	TD-M02	底留				mm
3	X85581	SD框頂橫	避位	1882.5	1	TD-M03	企料底部開避位				mm
3a	X85624	SD框頂橫附加料	避位	1157.0	1	TD-M03a	底橫料防水巴鋸去				mm
4	X85584	SD框底橫	避位	1882.5	1	TD-M04	安裝扣碼				
4a	X85623	SD框底橫附加料	避位	1157.0	1	TD-M04a	安裝扣碼				
4b	X85622	SD框底橫扣蓋	避位	1842.5	1	TD-M04b	多點鎖芯型號:				
5							手柄型號:				
6	X85652	SD中柱勾企	避位	2460.0	1	TD-M06	限位撐型號:				
7	X85627	SD梗企扣料	直口	2490.0	1	TD-M07	T窗最大的開度:				
8	X85627	SD梗企扣料	直口	2490	1	TD-M08	窗玉搭位數:				
9	X85626	SD梗企扣角線	直口	2436.0	2	直接開料					
10	X85574	SD梗框底	直口	615.0	1	TD-M10					
11	X85572	SD平台橫料	直口	555.0	1	TD-M11	門玉款	寬度(mm)	高度(mm)	隻/幅	撐長
12	X85578	SD平台橫扣蓋	直口	555.0	1	TD-M12	SD.L	1253.5	2516.0	1	
13	X85586	SD中柱扣蓋	避位	2445.0	1	TD-M13					
14	X85558	玻璃扣蓋 (企)	直口	2571.0	1	直接開料					
趟門玉用料表							大圖版次		本圖版	A	
									日期	19.02.21	
1	X85608	SD光企	避位	2474.2	1	SD-M01	窗号	寬度 (W)	高度 (H)	數量	樓層
2	X85582	SD勾企料	避位	2516.0	1	SD-M02	T2CWJ-1左	1930.0	2625.0	1	8F
3	X85585	SD玉頂橫	避位	1250.5	1	SD-M03					
4	X85583	SD玉底橫	避位	1250.5	1	SD-M04					
5	X85621	SD玉橫玻璃線/頂	直口	1053.5	1	直接開料					
6	X85621	SD玉橫玻璃線/底	避位	1053.5	1	SD-M06	圖號	T2CWJ-1左			

 美特鋁質有限公司 MIDI Aluminium Fabricator Ltd.	工程號	J837	拆圖	謝永林	2019.01.05
	地盤	觀塘裕民坊	復核	謝永林	2019.01.20
名稱	趟門拆圖	顏色	EC-DG-S332054 (3塗)	批准	

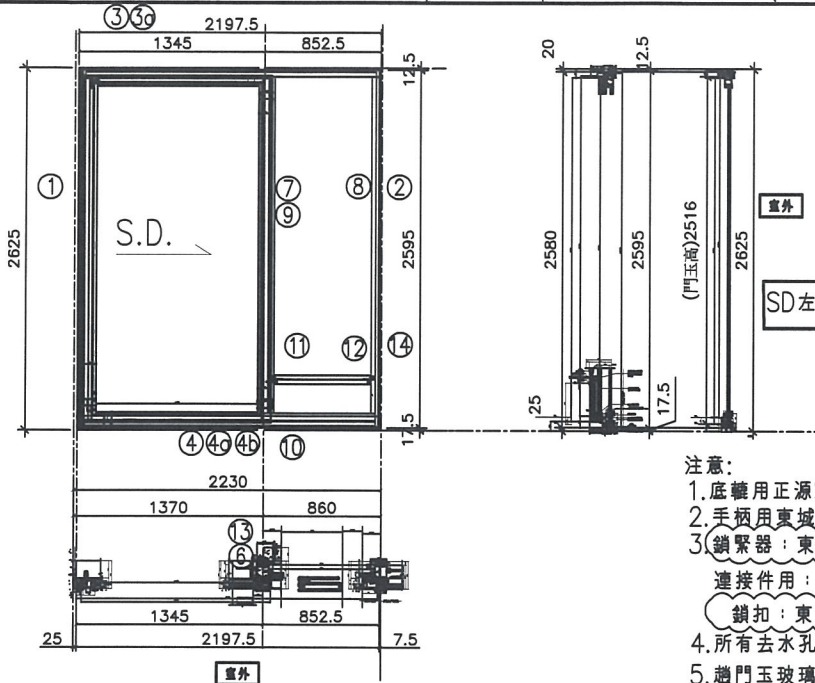

- 注意:
1. 底輪用正源SRL2117E-2支/活動玉;
 2. 手柄用東城2026-001A (180度);
 3. 鎖緊器: 東城MG-002A, 2支/門玉
 連接件用: 東城MG-003, 1支/門玉
 鎖扣: 東城MG-004A, 2支/樞企
 4. 所有去水孔需抹油
 5. 趟門玉玻璃線橫碰企;

序號	料號	名稱	出苟	長度 (mm)	支	加工說明
1	X85604	SD框牆邊企	避位	2625.0	1	TD-M01
2	X85571	SD梗框企收邊	避位	2595.0	1	TD-M02
3	X85581	SD框頂橫	避位	2150.0	1	TD-M03
3a	X85624	SD框頂橫附加料	避位	1269.5	1	TD-M03a
4	X85584	SD框底橫	避位	2150.0	1	TD-M04
4a	X85623	SD框底橫附加料	避位	1269.5	1	TD-M04a
4b	X85622	SD框底橫扣蓋	避位	2110.0	1	TD-M04b
5						
6	X85652	SD中柱勾企	避位	2460.0	1	TD-M06
7	X85627	SD梗企扣料	直口	2490.0	1	TD-M07
8	X85627	SD梗企扣料	直口	2490	1	TD-M08
9	X85626	SD梗企扣角線	直口	2436.0	2	直接開料
10	X85574	SD梗框底	直口	770.0	1	TD-M10
11	X85572	SD平台橫料	直口	710.0	1	TD-M11
12	X85578	SD平台橫扣蓋	直口	710.0	1	TD-M12
13	X85586	SD中柱扣蓋	避位	2445.0	1	TD-M13
14	X85558	玻璃扣蓋 (企)	直口	2571.0	1	直接開料

加工細則				
頂留				mm
底留				mm
企料底部開避位				mm
底橫料防水巴鋸去				mm
安裝打碼				
安裝打碼				
多點鎖芯型號:				
手柄型號:				
限位撐型號:				
T窗最大的開度:				
窗玉搭位數:				

門玉款	寬度(mm)	高度(mm)	隻/幅	撐長
SD.L	1366.0	2516.0	1	

大圖版次	本圖版	A
	日期	19.02.21

窗号	寬度 (W)	高度 (H)	數量	樓層
T2CWJ-1右	2197.5	2625.0	1	8F

趟門玉用料表

1	X85608	SD光企	避位	2474.2	1	SD-M01
2	X85582	SD勾企料	避位	2516.0	1	SD-M02
3	X85585	SD玉頂橫	避位	1363.0	1	SD-M03
4	X85583	SD玉底橫	避位	1363.0	1	SD-M04
5	X85621	SD玉橫玻璃線/頂	直口	1166.0	1	直接開料
6	X85621	SD玉橫玻璃線/底	避位	1166.0	1	SD-M06



圖號 T2CWJ-1右



美特鋁質有限公司
MIDI Aluminium Fabricator Ltd.

工程號 J-837 地盤 觀塘裕民坊

數量	窗號	樓層位置
1	T2CWH-1左	8/F
1	T2CWG-2左	8/F
1	T2CWG-2右	8/F
1	T2CWE-2	8/F
1	T2CWE-1	8/F
1	T2CWC-1	8/F
1	T2CWA-1左	8/F
1	T2CWA-1右	8/F
1	T2CWM-2	8/F
1	T2CWM-1	8/F
1	T2CWL-2左	8/F
1	T2CWK-1左	8/F
1	T2CWJ-1左	8/F
1	T2CWJ-1右	8/F
14	合計	

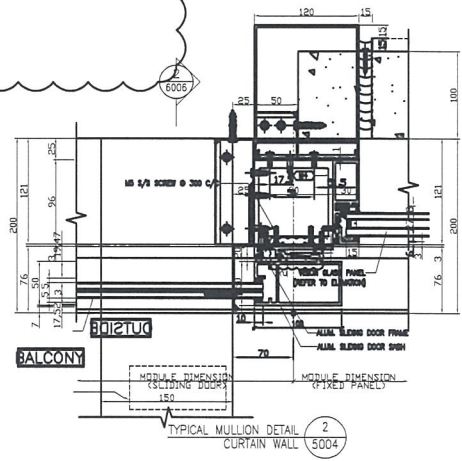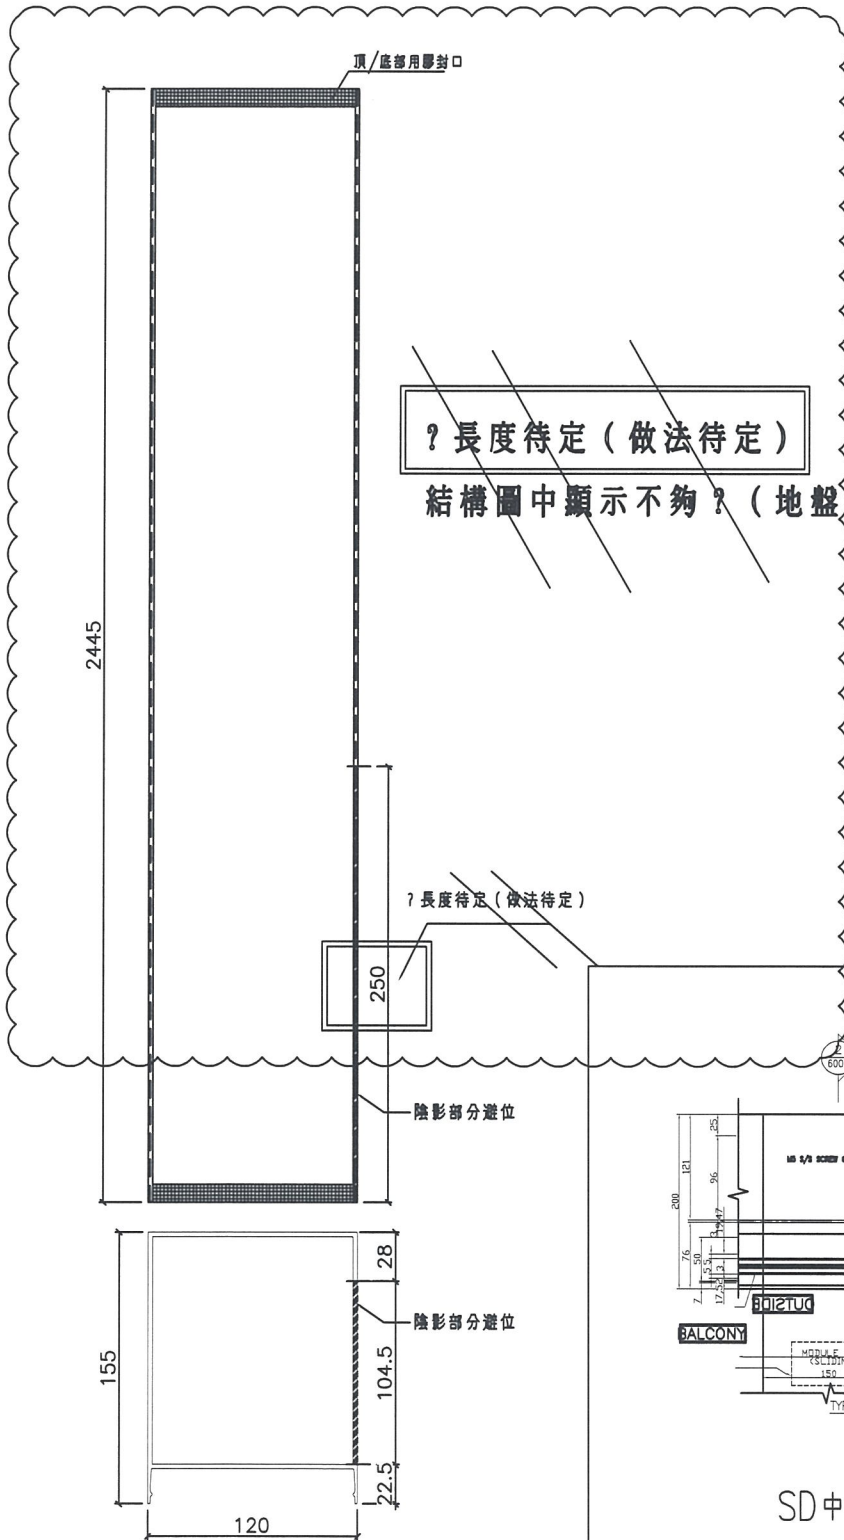

SD中柱扣蓋安裝示意圖


名稱	SD中柱扣蓋	制圖	謝永林	2019.01.05	修改	A	
材料	X85586	復核	謝永林	2019.01.20	日期	19.02.21	
顏色	EC-DG-S332054	批准			圖號	TD-M13	



美特鋁質有限公司
MIDI Aluminium Fabricator Ltd.

工程號 J-837 地盤 觀塘裕民坊

數量	窗號	樓層位置
1	T2CWH-1左	8/F
1	T2CWG-2左	8/F
1	T2CWG-2右	8/F
1	T2CWE-2	8/F
1	T2CWE-1	8/F
1	T2CWC-1	8/F
1	T2CWA-1左	8/F
1	T2CWA-1右	8/F
1	T2CWM-2	8/F
1	T2CWM-1	8/F
1	T2CWL-2左	8/F
1	T2CWK-1左	8/F
1	T2CWJ-1左	8/F
1	T2CWJ-1右	8/F
14	: 合計	

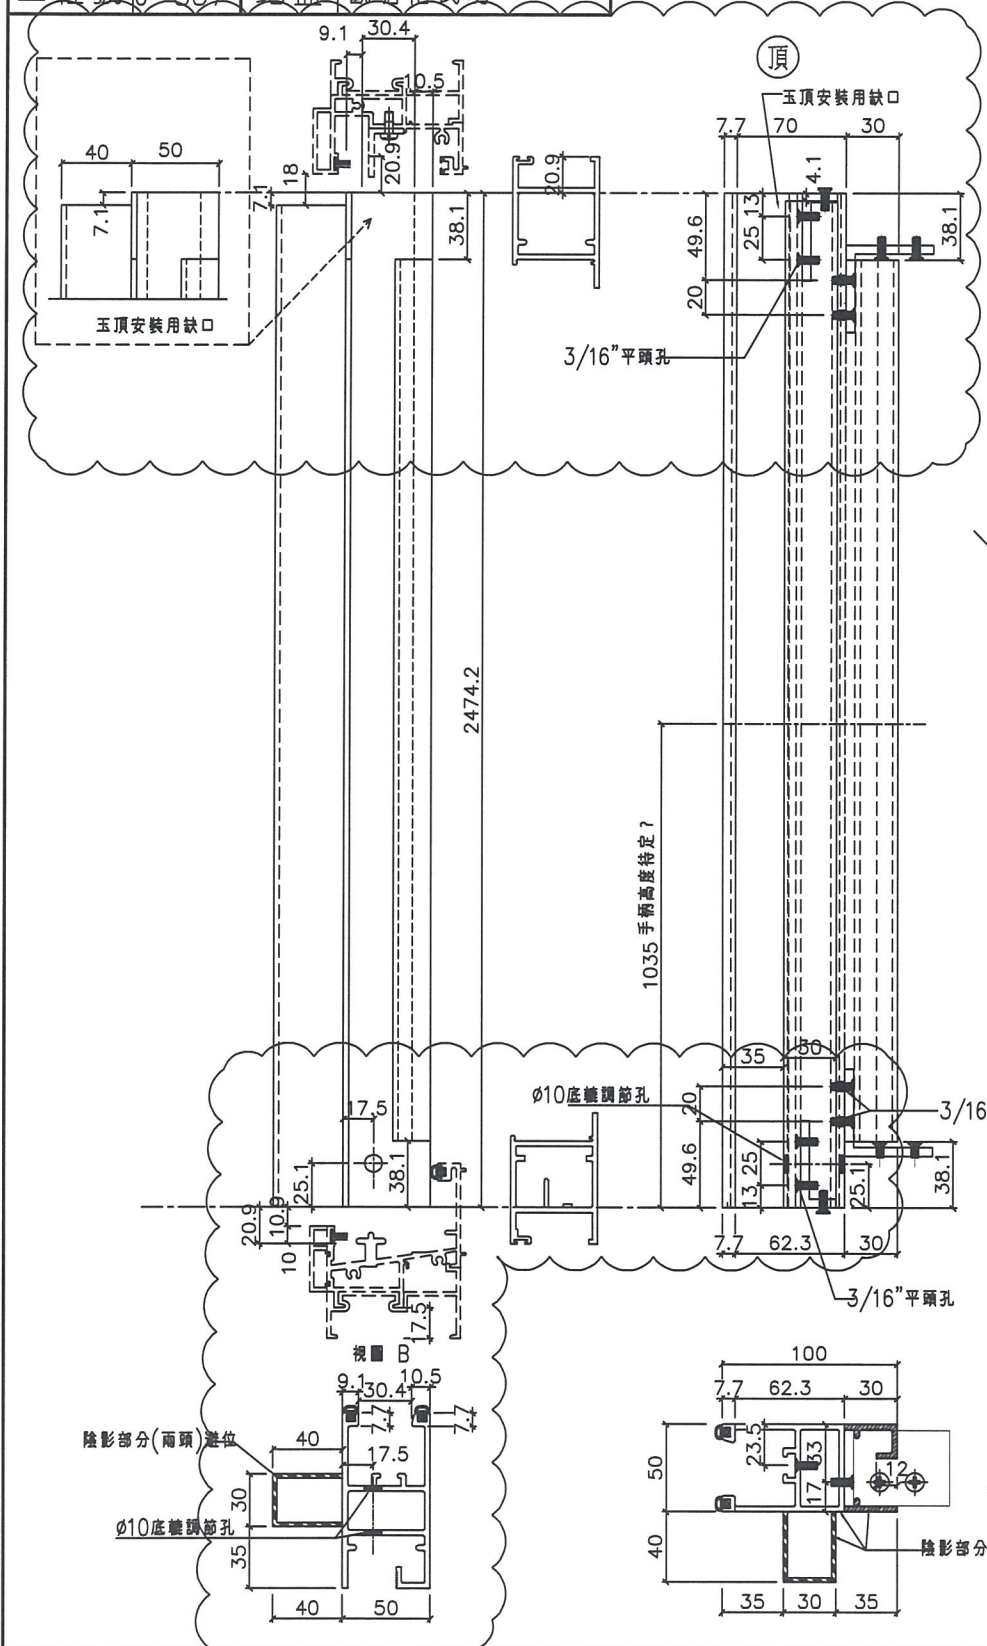

碰法待定? 待廠樣板測試合格后才可生產大貨

手柄待放樣配裝?


名稱	SD光企	制圖	謝永林	2019.01.05	修改	A	
材料	X85608	復核	謝永林	2019.01.20	日期	19.02.20	
顏色	EC-DG-S332054	批准			圖號	SD-M01	



美特鋁質有限公司
MIDI Aluminium Fabricator Ltd.

工程號 J-837 地盤 觀塘裕民坊

數量	窗號	樓層位置
1	T2CWH-1左	8/F
1	T2CWG-2左	8/F
1	T2CWG-2右	8/F
1	T2CWE-2	8/F
1	T2CWE-1	8/F
1	T2CWC-1	8/F
1	T2CWA-1左	8/F
1	T2CWA-1右	8/F
1	T2CWM-2	8/F
1	T2CWM-1	8/F
1	T2CWL-2左	8/F
1	T2CWK-1左	8/F
1	T2CWJ-1左	8/F
1	T2CWJ-1右	8/F
14	: 合計	

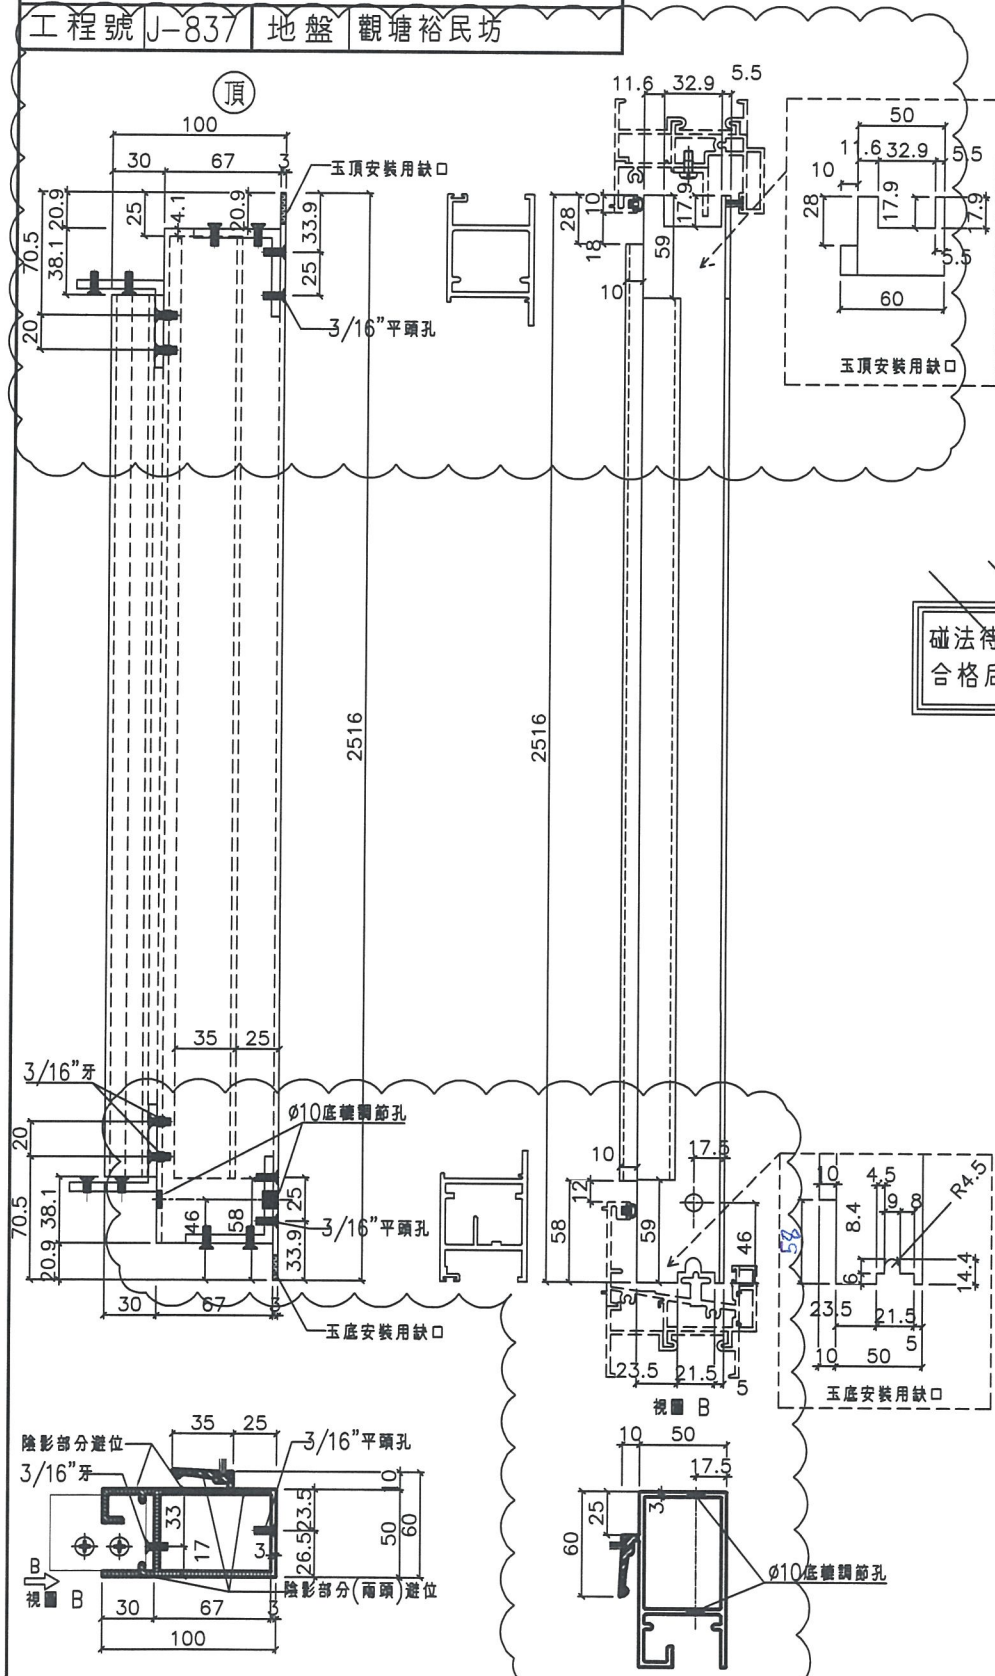

碰法待定? 待廠樣板測試
合格后才可生產大貨

名稱	SD勾企料	制圖	謝永林	2019.01.05	修改	A	
材料	X85582	復核	謝永林	2019.01.20	日期	19.02.20	
顏色	EC-DG-S332054	批准			圖號	SD-M02	




美特鋁質有限公司
MIDI Aluminium Fabricator Ltd.

工程號 J-837 | 地盤 觀塘裕民坊

數量	L	窗號	樓層位置	左SD
1	1163	T2CWH-1左	8/F	1170
1	1163	T2CWG-2左	8/F	1170
1	1363	T2CWG-2右	8/F	1370
1	1163	T2CWE-2	8/F	1170
1	1363	T2CWE-1	8/F	1370
1	1363	T2CWC-1	8/F	1370
1	1113	T2CWA-1左	8/F	1120
1	1513	T2CWA-1右	8/F	1520
1	1113	T2CWM-2	8/F	1120
1	1513	T2CWM-1	8/F	1520
1	1088	T2CWL-2左	8/F	1095
1	1363	T2CWL-1左	8/F	
1	1250.5	T2CWJ-1左	8/F	1257.5
1	1363	T2CWJ-1右	8/F	

碰法待定? 待廠樣板測試
合格后才可生產大貨

碰法待定?
待樣板做好后才可生產


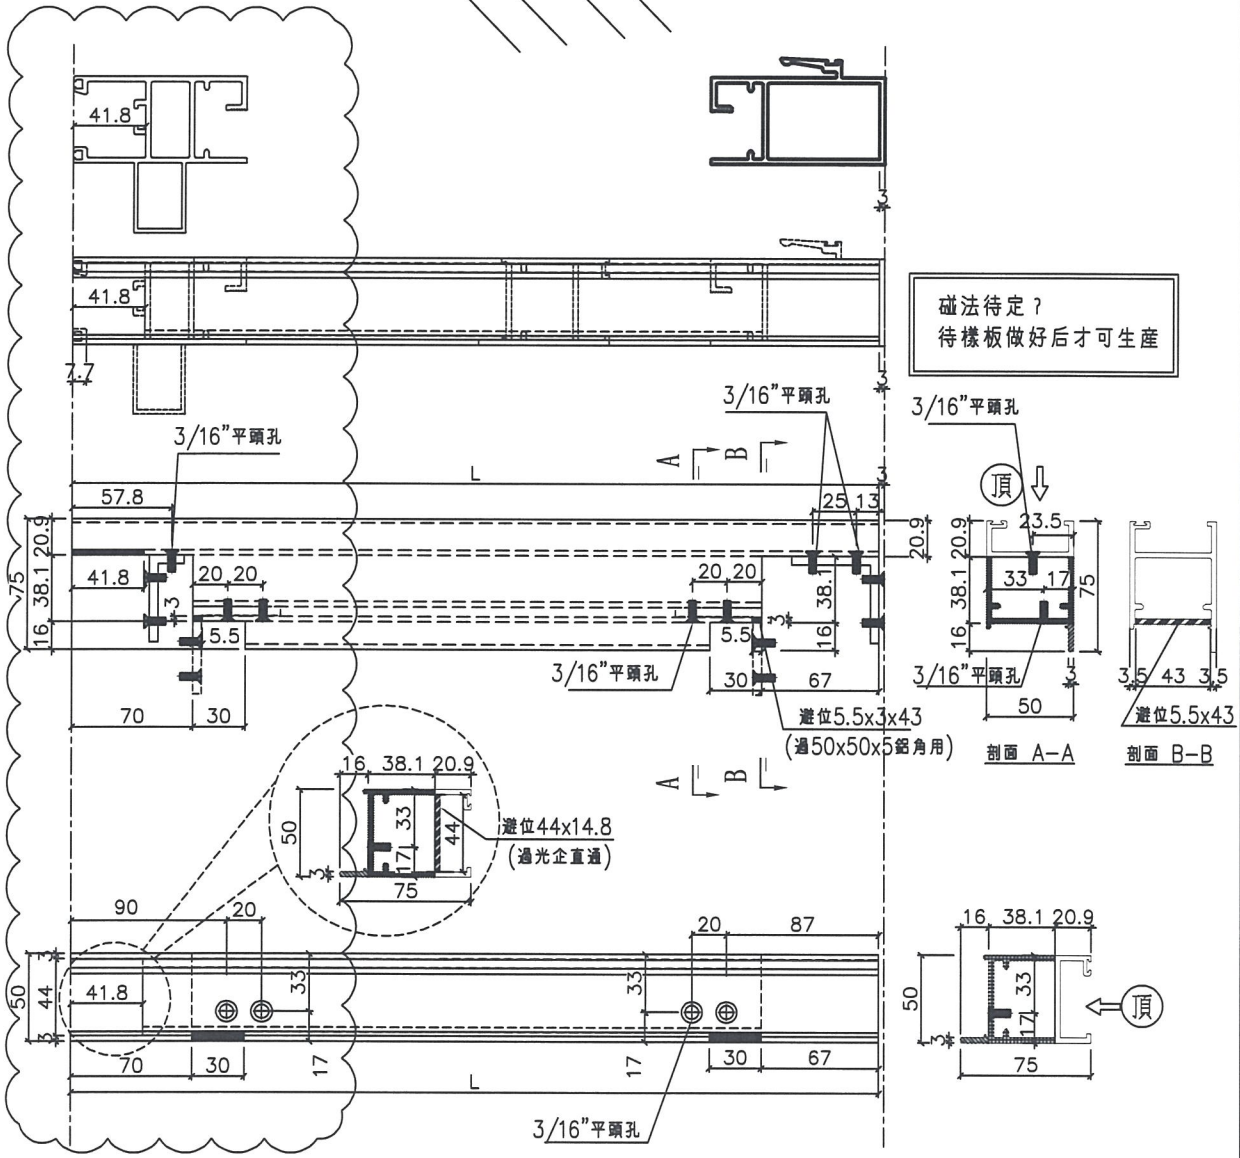


名稱	SD玉頂橫	制圖	謝永林	2019.01.05	修改	A	
材料	X85585	復核	謝永林	2019.01.20	日期	19.02.20	
顏色	EC-DG-S332054	批准			圖號	SD-M03	







美特鋁質有限公司
MIDI Aluminium Fabricator Ltd.

工程號 J-837 | 地盤 | 觀塘裕民坊

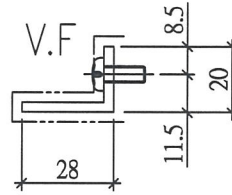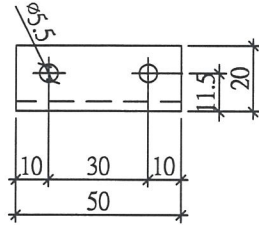

圖號 :	SD-AL04
數量 :	22+4=26支
位置 :	趟門防墜角

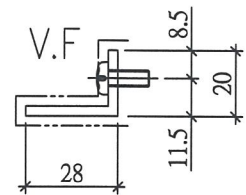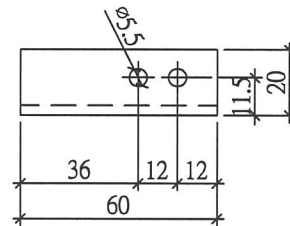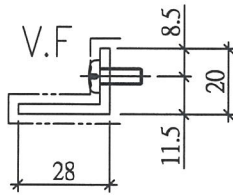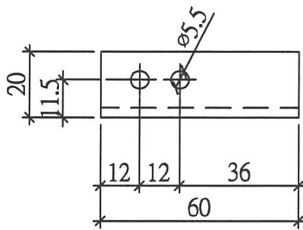

圖號 :	SD-AL04a
數量 :	14+2=16支
位置 :	趟門防盜角(左SD)



圖號 :	SD-AL04b
數量 :	8+2=10支
位置 :	趟門防盜角(右SD)



名稱	鋁角加工圖	制圖	謝永林	2019.01.05	修改		
材料	28*20*3鋁角	復核	謝永林	2019.01.20	日期		
顏色	EC-DG-S332054	批准			圖號	SD-AL04	




美特鋁質 有限公司
MIDI Aluminium Fabricator Ltd.

工程號 J-837 地盤 觀塘裕民坊

數量	窗號	樓層位置
1	T2CWH-1左	8/F
1	T2CWG-2左	8/F
1	T2CWG-2右	8/F
1	T2CWE-2	8/F
1	T2CWE-1	8/F
1	T2CWC-1	8/F
1	T2CWA-1左	8/F
1	T2CWA-1右	8/F
1	T2CWM-2	8/F
1	T2CWM-1	8/F
1	T2CWL-2左	8/F
1	T2CWK-1左	8/F
1	T2CWJ-1左	8/F
1	T2CWJ-1右	8/F
14	合計	

左開門玉高度(2516)用

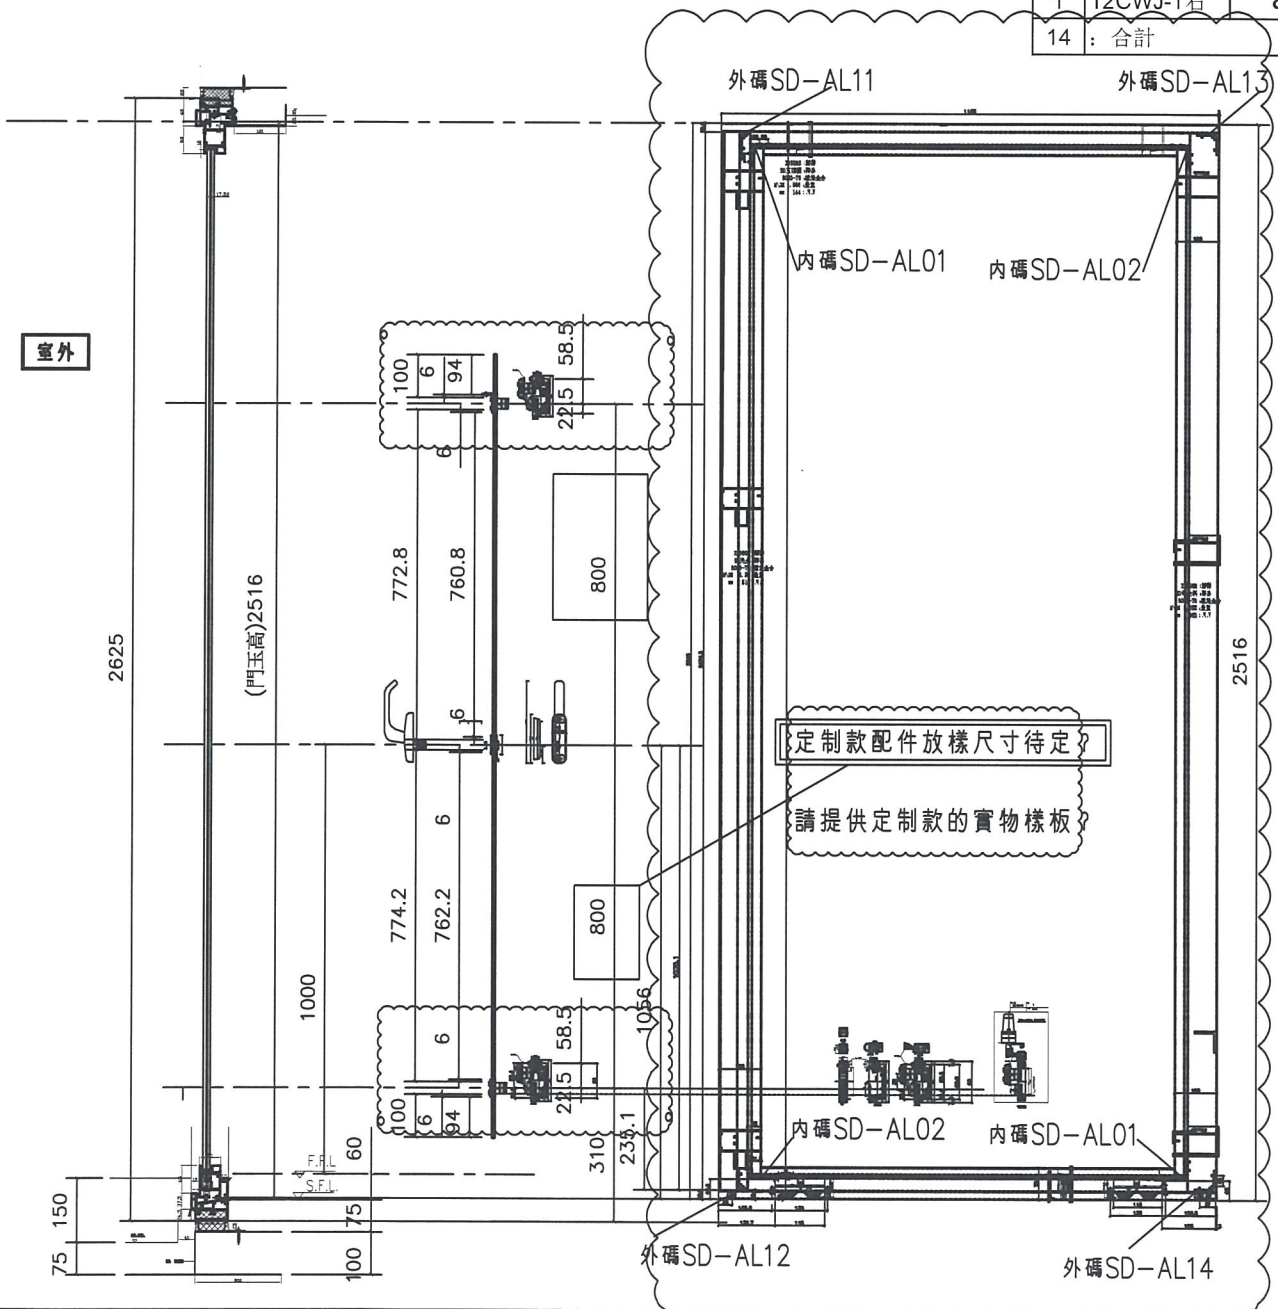

名稱	趟門玉拉手連幹放樣圖	制圖	謝永林	2019.01.05	修改	A	
材料	X85657	復核	謝永林	2019.01.20	日期	19.02.21	
顏色	EC-DG-S332054 (3塗)	批准			圖號	SD-FY-01	




美特鋁質 有限公司
MIDI Aluminium Fabricator Ltd.

工程號 J-837 地盤 觀塘裕民坊


左開門玉高度(2516)用

數量	窗號	樓層位置
1	T2CWH-1右	8/F
1	T2CWF-2	8/F
1	T2CWF-1	8/F
1	T2CWD-1	8/F
1	T2CWB-2左	8/F
1	T2CWB-2右	8/F
1	T2CWL-2右	8/F
1	T2CWK-1右	8/F
8	: 合計	

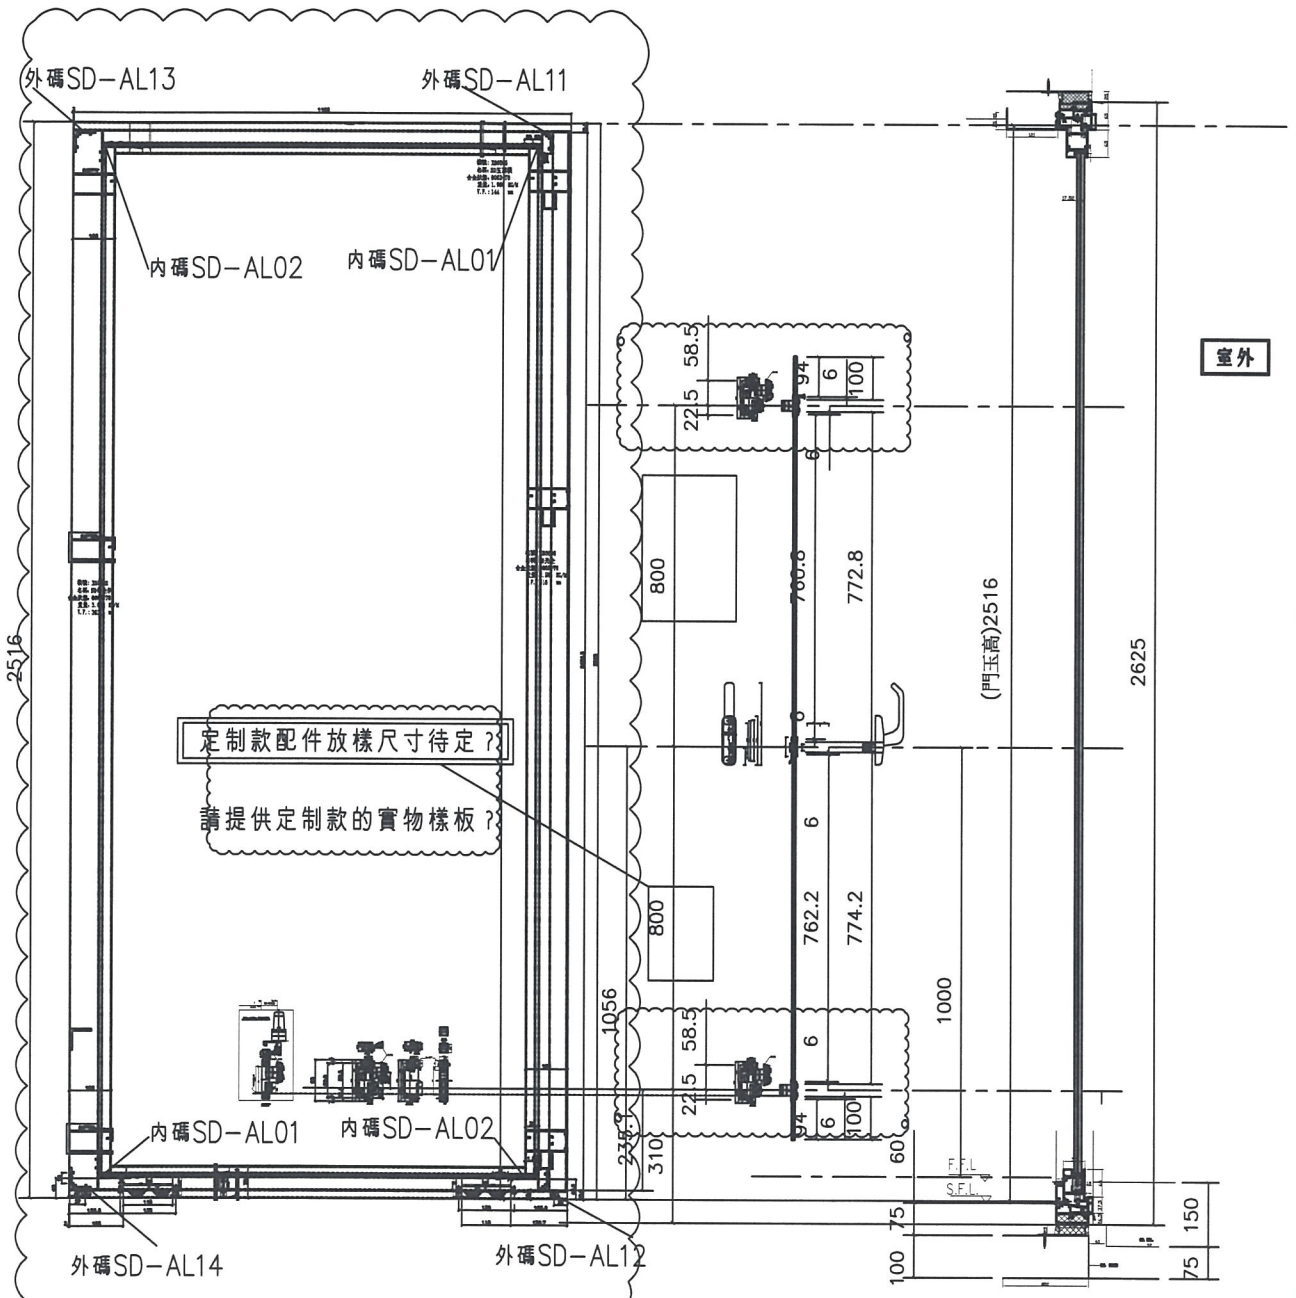

名稱	趟門玉拉手連幹放樣圖	制圖	謝永林	2019.01.05	修改	A	
材料	X85657	復核	謝永林	2019.01.20	日期	19.02.21	
顏色	EC-DG-S332054 (3塗)	批准			圖號	SD-FY-02	

 美特鋁質 有限公司 MIDI Aluminium Fabricator Ltd.	工程號	J837	拆圖	謝永林	2019.01.05
	地盤	觀塘裕民坊	復核	謝永林	2019.01.20
名稱	趟門拆圖	顏色	EC-DG-S332054 (3塗)	批准	

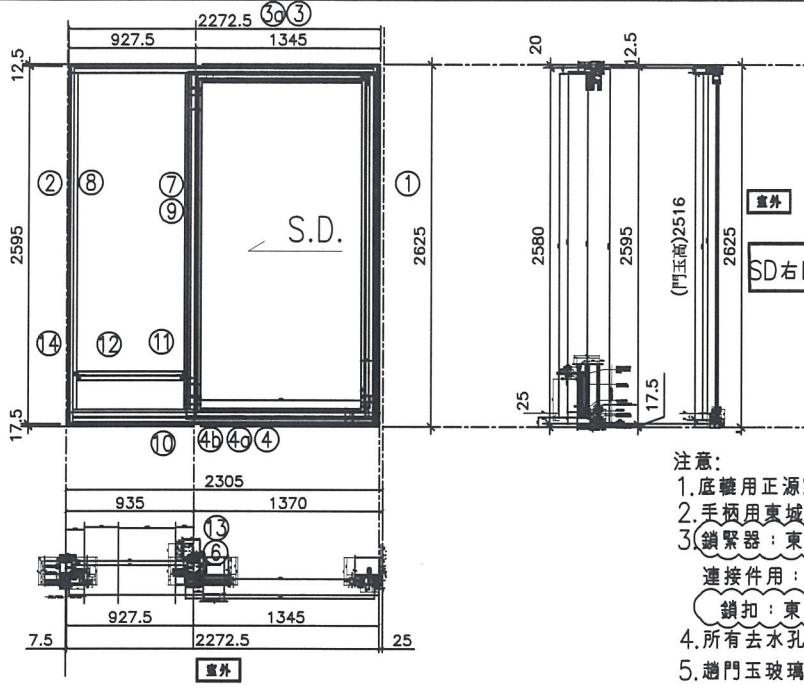


- 注意:
1. 底轆用正源SRL2117E-2支/活動玉;
 2. 手柄用東城2026-001A (180度);
 3. 鎖緊器: 東城MG-002A, 2支/門玉
 連接件用: 東城MG-003, 1支/門玉
 鎖扣: 東城MG-004A, 2支/框企
 4. 所有去水孔需抹油
 5. 趟門玉玻璃線橫碰企;


序號	料號	名稱	出荀	長度 (mm)	支	加工說明
1	X85604	SD框牆邊企	避位	2625.0	1	TD-M01R
2	X85571	SD梗框企收邊	避位	2595.0	1	TD-M02R
3	X85581	SD框頂橫	避位	2225.0	1	TD-M03R
3a	X85624	SD框頂橫附加料	避位	1269.5	1	TD-M03aR
4	X85584	SD框底橫	避位	2225.0	1	TD-M04R
4a	X85623	SD框底橫附加料	避位	1269.5	1	TD-M04aR
4b	X85622	SD框底橫扣蓋	避位	2185.0	1	TD-M04bR
5						
6	X85652	SD中柱勾企	避位	2460.0	1	TD-M06R
7	X85627	SD梗企扣料	直口	2490.0	1	TD-M07R
8	X85627	SD梗企扣料	直口	2490	1	TD-M08R
9	X85626	SD梗企扣角線	直口	2436.0	2	直接開料
10	X85574	SD梗框底	直口	845.0	1	TD-M10R
11	X85572	SD平台橫料	直口	785.0	1	TD-M11R
12	X85578	SD平台橫扣蓋	直口	785.0	1	TD-M12R
13	X85586	SD中柱扣蓋	避位	2445.0	1	TD-M13R
14	X85558	玻璃扣蓋 (企)	直口	2571.0	1	直接開料

加工細則				
頂留				mm
底留				mm
企料底部開避位				mm
底橫料防水巴鋸去				mm
安裝扣碼				
安裝扣碼				
多點鎖芯型號:				
手柄型號:				
限位撐型號:				
T窗最大的開度:				
窗玉搭位數:				
門玉款	寬度(mm)	高度(mm)	隻/幅	撐長
SD.R	1366.0	2516.0	1	
大圖版次		本圖版	A	
		日期	19.02.21	
窗号	寬度 (W)	高度 (H)	數量	樓層
T2CWF-2	2272.5	2625.0	1	8F
圖號	T2CWF-2			

趟門玉用料表

1	X85608	SD光企	避位	2474.2	1	SD-M01R
2	X85582	SD勾企料	避位	2516.0	1	SD-M02R
3	X85585	SD玉頂橫	避位	1363.0	1	SD-M03R
4	X85583	SD玉底橫	避位	1363.0	1	SD-M04R
5	X85621	SD玉橫玻璃線/頂	直口	1166.0	1	直接開料
6	X85621	SD玉橫玻璃線/底	避位	1166.0	1	SD-M06R

 美特鋁質有限公司 MIDI Aluminium Fabricator Ltd.	工程號	J837	拆圖	謝永林	2019.01.05
	地盤	觀塘裕民坊	復核	謝永林	2019.01.20
名稱	趟門拆圖	顏色	EC-DG-S332054 (3塗)	批准	

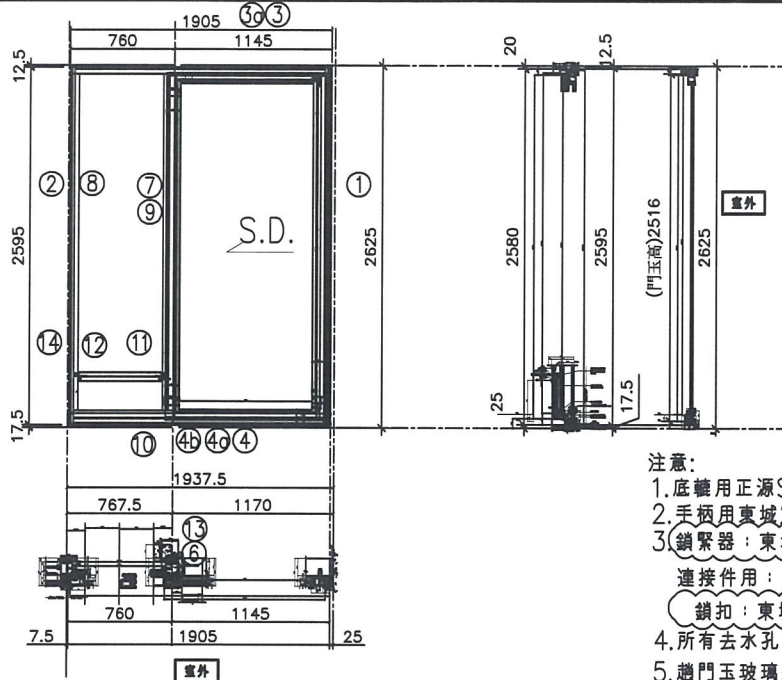

- 注意:
1. 底鑰用正源SRL2117E-2支/活動玉;
 2. 手柄用東城2026-001A (180度);
 3. 鎖緊器: 東城MG-002A, 2支/門玉
 連接件用: 東城MG-003, 1支/門玉
 鎖扣: 東城MG-004A, 2支/框企
 4. 所有去水孔需抹油
 5. 趟門玉玻璃線橫磁企;

序號	料號	名稱	出荷	長度 (mm)	支	加工說明
1	X85604	SD框牆邊企	避位	2625.0	1	TD-M01R
2	X85571	SD框框企收邊	避位	2595.0	1	TD-M02R
3	X85581	SD框頂橫	避位	1857.5	1	TD-M03R
3a	X85624	SD框頂橫附加料	避位	1069.5	1	TD-M03aR
4	X85584	SD框底橫	避位	1857.5	1	TD-M04R
4a	X85623	SD框底橫附加料	避位	1069.5	1	TD-M04aR
4b	X85622	SD框底橫扣蓋	避位	1817.5	1	TD-M04bR
5						
6	X85652	SD中柱勾企	避位	2460.0	1	TD-M06R
7	X85627	SD框企扣料	直口	2490.0	1	TD-M07R
8	X85627	SD框企扣料	直口	2490	1	TD-M08R
9	X85626	SD框企扣角線	直口	2436.0	2	直接開料
10	X85574	SD框框底	直口	677.5	1	TD-M10R
11	X85572	SD平台橫料	直口	617.5	1	TD-M11R
12	X85578	SD平台橫扣蓋	直口	617.5	1	TD-M12R
13	X85586	SD中柱扣蓋	避位	2445.0	1	TD-M13R
14	X85558	玻璃扣蓋 (企)	直口	2571.0	1	直接開料

加工細則				
頂留				mm
底留				mm
企料底部開避位				mm
底橫料防水巴鋸去				mm
安裝扣碼				
安裝扣碼				
多點鎖芯型號:				
手柄型號:				
限位撐型號:				
T窗最大的開度:				
窗玉搭位數:				

門玉款	寬度(mm)	高度(mm)	隻/幅	撐長
SD.R	1166.0	2516.0	1	


趟門玉用料表

1	X85608	SD光企	避位	2474.2	1	SD-M01R
2	X85582	SD勾企料	避位	2516.0	1	SD-M02R
3	X85585	SD玉頂橫	避位	1163.0	1	SD-M03R
4	X85583	SD玉底橫	避位	1163.0	1	SD-M04R
5	X85621	SD玉橫玻璃線/頂	直口	966.0	1	直接開料
6	X85621	SD玉橫玻璃線/底	避位	966.0	1	SD-M06R

大圖版次		本圖版	A
		日期	19.02.21

窗号	寬度 (W)	高度 (H)	數量	樓層
T2CWF-1	1905.0	2625.0	1	8F
圖號	T2CWF-1			

 美特鋁質有限公司 MIDI Aluminium Fabricator Ltd.	工程號	J837	拆圖	謝永林	2019.01.05
	地盤	觀塘裕民坊	復核	謝永林	2019.01.20
名稱	趟門拆圖	顏色	EC-DG-S332054 (3塗)	批准	

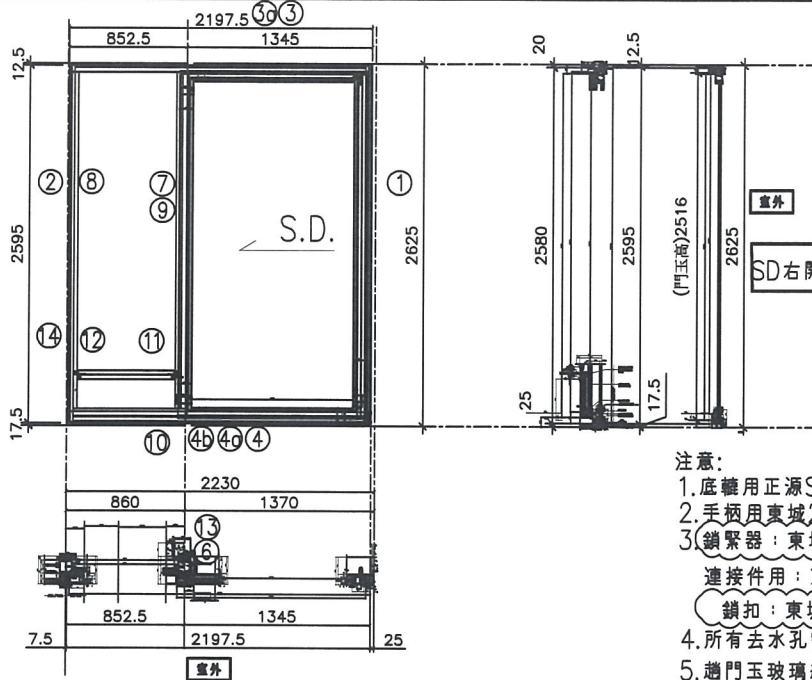

SD右開節點請參考SD-FY07/SD-FY08

- 注意:
1. 底轆用正源SRL2117E-2支/活動玉;
 2. 手柄用東城2026-001A (180度);
 3. 鎖緊器: 東城MG-002A, 2支/門玉
 連接件用: 東城MG-003, 1支/門玉
 鎖扣: 東城MG-004A, 2支/框企
 4. 所有去水孔需抹油
 5. 趟門玉玻璃線橫碰企;

序號	料號	名稱	出苟	長度 (mm)	支	加工說明
1	X85604	SD框牆邊企	避位	2625.0	1	TD-M01R
2	X85571	SD梗框企收邊	避位	2595.0	1	TD-M02R
3	X85581	SD框頂橫	避位	2150.0	1	TD-M03R
3a	X85624	SD框頂橫附加料	避位	1269.5	1	TD-M03aR
4	X85584	SD框底橫	避位	2150.0	1	TD-M04R
4a	X85623	SD框底橫附加料	避位	1269.5	1	TD-M04aR
4b	X85622	SD框底橫扣蓋	避位	2110.0	1	TD-M04bR
5						
6	X85652	SD中柱勾企	避位	2460.0	1	TD-M06R
7	X85627	SD梗企扣料	直口	2490.0	1	TD-M07R
8	X85627	SD梗企扣料	直口	2490	1	TD-M08R
9	X85626	SD梗企扣角線	直口	2436.0	2	直接開料
10	X85574	SD梗框底	直口	770.0	1	TD-M10R
11	X85572	SD平台橫料	直口	710.0	1	TD-M11R
12	X85578	SD平台橫扣蓋	直口	710.0	1	TD-M12R
13	X85586	SD中柱扣蓋	避位	2445.0	1	TD-M13R
14	X85558	玻璃扣蓋 (企)	直口	2571.0	1	直接開料

加工細則				
頂留				mm
底留				mm
企料底部開避位				mm
底橫料防水巴鋸去				mm
安裝扣碼				
安裝扣碼				
多點鎖芯型號:				
手柄型號:				
限位撐型號:				
T窗最大的開度:				
窗玉搭位數:				

門玉款	寬度(mm)	高度(mm)	隻/幅	撐長
SD.R	1366.0	2516.0	1	


大圖版次	本圖版	日期
	A	19.02.21


趟門玉用料表

1	X85608	SD光企	避位	2474.2	1	SD-M01R
2	X85582	SD勾企料	避位	2516.0	1	SD-M02R
3	X85585	SD玉頂橫	避位	1363.0	1	SD-M03R
4	X85583	SD玉底橫	避位	1363.0	1	SD-M04R
5	X85621	SD玉橫玻璃線/頂	直口	1166.0	1	直接開料
6	X85621	SD玉橫玻璃線/底	避位	1166.0	1	SD-M06R


窗號	寬度 (W)	高度 (H)	數量	樓層
T2CWD-1	2197.5	2625.0	1	8F


圖號 T2CWD-1

 美特鋁質有限公司 MIDI Aluminium Fabricator Ltd.	工程號	J837	拆圖	謝永林	2019.01.05
	地盤	觀塘裕民坊	復核	謝永林	2019.01.20
名稱	趟門拆圖	顏色	EC-DG-S332054 (3塗)	批准	

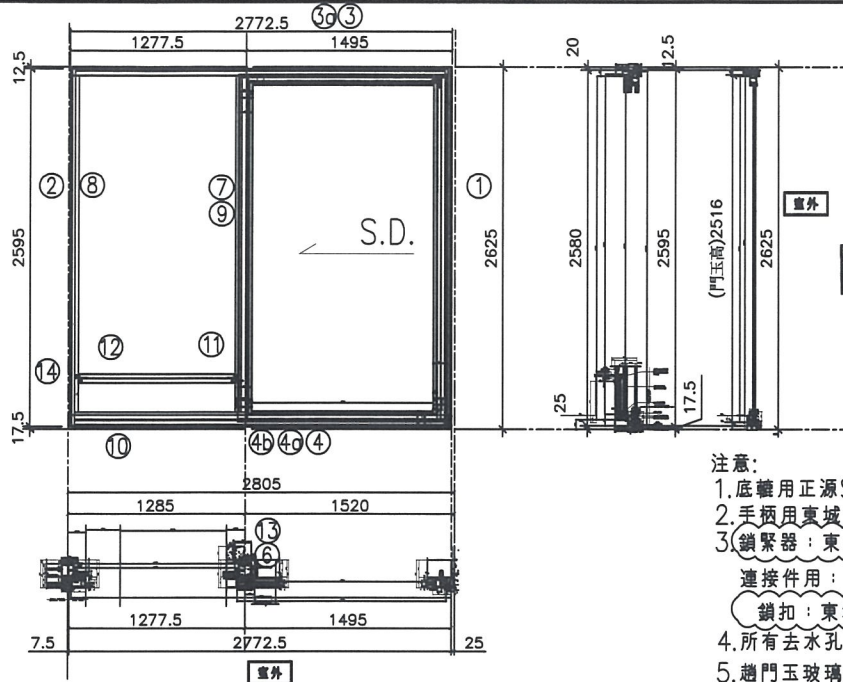

序號	料號	名稱	出苟	長度 (mm)	支	加工說明	加工細則				
1	X85604	SD框牆邊企	避位	2625.0	1	TD-M01R	頂留				mm
2	X85571	SD梗框企收邊	避位	2595.0	1	TD-M02R	底留				mm
3	X85581	SD框頂橫	避位	2725.0	1	TD-M03R	企料底部開避位				mm
3a	X85624	SD框頂橫附加料	避位	1419.5	1	TD-M03aR	底橫料防水巴鋸去				mm
4	X85584	SD框底橫	避位	2725.0	1	TD-M04R	安裝扣碼				
4a	X85623	SD框底橫附加料	避位	1419.5	1	TD-M04aR	安裝扣碼				
4b	X85622	SD框底橫扣蓋	避位	2685.0	1	TD-M04bR	多點鎖芯型號:				
5							手柄型號:				
6	X85652	SD中柱勾企	避位	2460.0	1	TD-M06R	限位撐型號:				
7	X85627	SD梗企扣料	直口	2490.0	1	TD-M07R	T窗最大的開度:				
8	X85627	SD梗企扣料	直口	2490	1	TD-M08R	窗玉搭位數:				
9	X85626	SD梗企扣角線	直口	2436.0	2	直接開料					
10	X85574	SD梗框底	直口	1195.0	1	TD-M10R					
11	X85572	SD平台橫料	直口	1135.0	1	TD-M11R	門玉款	寬度(mm)	高度(mm)	隻幅	撐長
12	X85578	SD平台橫扣蓋	直口	1135.0	1	TD-M12R	SD.R	1516.0	2516.0	1	
13	X85586	SD中柱扣蓋	避位	2445.0	1	TD-M13R					
14	X85558	玻璃扣蓋(企)	直口	2571.0	1	直接開料					
趟門玉用料表							大圖版次		本圖版	A	
1	X85608	SD光企	避位	2474.2	1	SD-M01R	日期	19.02.21			
2	X85582	SD勾企料	避位	2516.0	1	SD-M02R	窗号	寬度(W)	高度(H)	數量	樓層
3	X85585	SD玉頂橫	避位	1513.0	1	SD-M03R	T2CWB-2左	2772.5	2625.0	1	8F
4	X85583	SD玉底橫	避位	1513.0	1	SD-M04R					
5	X85621	SD玉橫玻璃線/頂	直口	1316.0	1	直接開料					
6	X85621	SD玉橫玻璃線/底	避位	1316.0	1	SD-M06R	圖號	T2CWB-2左			

 美特鋁質有限公司 MIDI Aluminium Fabricator Ltd.	工程號	J837	拆圖	謝永林	2019.01.05
	地盤	觀塘裕民坊	復核	謝永林	2019.01.20
名稱	趟門拆圖	顏色	EC-DG-S332054 (3塗)	批准	

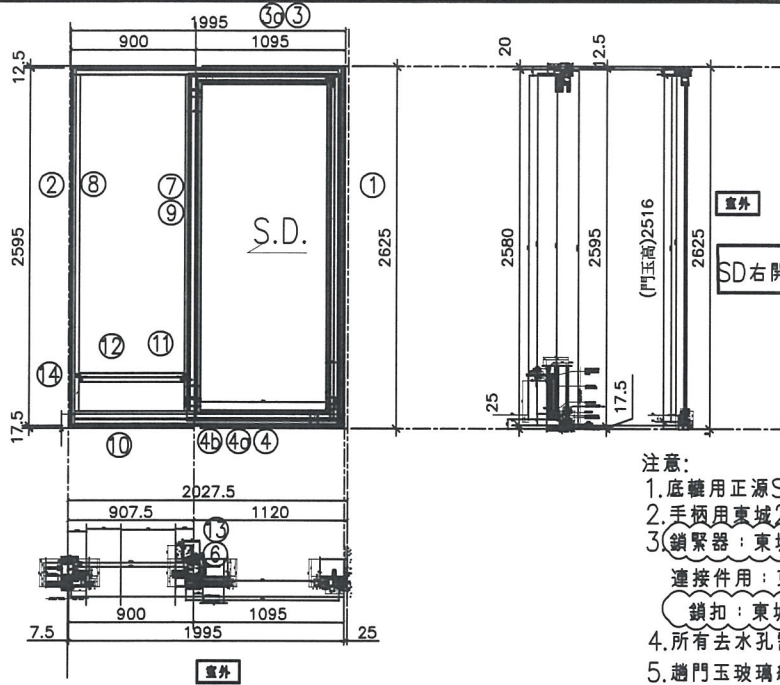

序號	料號	名稱	出荷	長度 (mm)	支	加工說明
1	X85604	SD框牆邊企	避位	2625.0	1	TD-M01R
2	X85571	SD梗框企收邊	避位	2595.0	1	TD-M02R
3	X85581	SD框頂橫	避位	1947.5	1	TD-M03R
3a	X85624	SD框頂橫附加料	避位	1019.5	1	TD-M03aR
4	X85584	SD框底橫	避位	1947.5	1	TD-M04R
4a	X85623	SD框底橫附加料	避位	1019.5	1	TD-M04aR
4b	X85622	SD框底橫扣蓋	避位	1907.5	1	TD-M04bR
5						
6	X85652	SD中柱勾企	避位	2460.0	1	TD-M06R
7	X85627	SD梗企扣料	直口	2490.0	1	TD-M07R
8	X85627	SD梗企扣料	直口	2490	1	TD-M08R
9	X85626	SD梗企扣角線	直口	2436.0	2	直接開料
10	X85574	SD梗框底	直口	817.5	1	TD-M10R
11	X85572	SD平台橫料	直口	757.5	1	TD-M11R
12	X85578	SD平台橫扣蓋	直口	757.5	1	TD-M12R
13	X85586	SD中柱扣蓋	避位	2445.0	1	TD-M13R
14	X85558	玻璃扣蓋 (企)	直口	2571.0	1	直接開料

加工細則				
頂留				mm
底留				mm
企料底部開避位				mm
底橫料防水巴鋸去				mm
安裝扣碼				
安裝扣碼				
多點鎖芯型號:				
手柄型號:				
限位撐型號:				
T窗最大的開度:				
窗玉搭位數:				


門玉款	寬度(mm)	高度(mm)	隻/幅	撐長
SD.R	1116.0	2516.0	1	

趟門玉用料表

1	X85608	SD光企	避位	2474.2	1	SD-M01R
2	X85582	SD勾企料	避位	2516.0	1	SD-M02R
3	X85585	SD玉頂橫	避位	1113.0	1	SD-M03R
4	X85583	SD玉底橫	避位	1113.0	1	SD-M04R
5	X85621	SD玉橫玻璃線/頂	直口	916.0	1	直接開料
6	X85621	SD玉橫玻璃線/底	避位	916.0	1	SD-M06R

大圖版次		本圖版	A	
		日期	19.02.21	
窗号	寬度 (W)	高度 (H)	數量	樓層
T2CWB-2右	1995.0	2625.0	1	8F
圖號	T2CWB-2右			


 美特鋁質有限公司 MIDI Aluminium Fabricator Ltd.	工程號	J837	拆圖	謝永林	2019.01.05
	地盤	觀塘裕民坊	復核	謝永林	2019.01.20
名稱	趟門拆圖	顏色	EC-DG-S332054 (3塗)	批准	

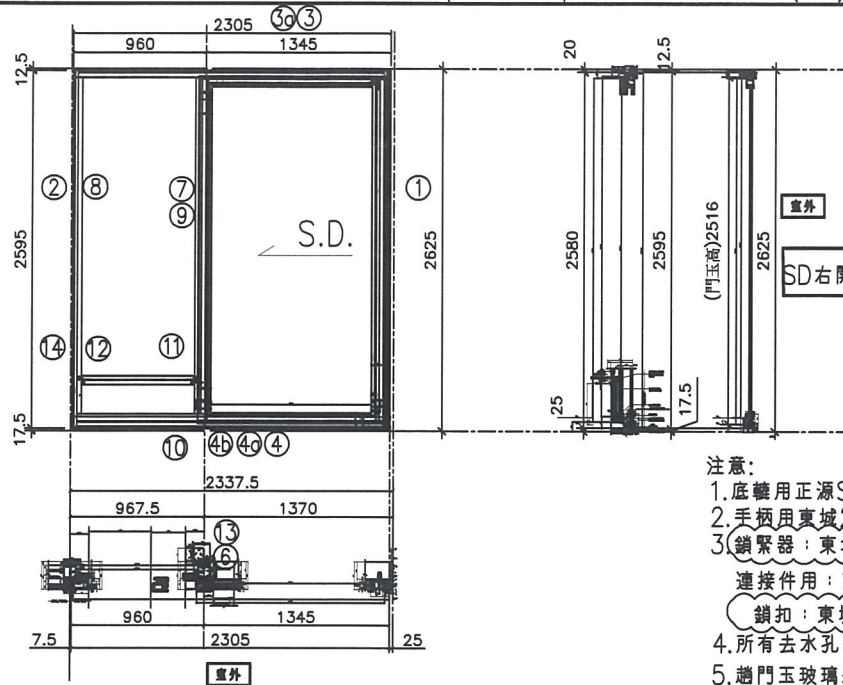

- 注意:
1. 底轆用正源SRL2117E-2支/活動玉;
 2. 手柄用東城2026-001A (180度);
 3. 鎖緊器: 東城MG-002A, 2支/門玉
 連接件用: 東城MG-003, 1支/門玉
 鎖扣: 東城MG-004A, 2支/樞企
 4. 所有去水孔需抹油
 5. 趟門玉玻璃線橫碰企;

序號	料號	名稱	出苟	長度 (mm)	支	加工說明	加工細則														
1	X85604	SD框牆邊企	避位	2625.0	1	TD-M01R	頂留				mm										
2	X85571	SD樑框企收邊	避位	2595.0	1	TD-M02R	底留				mm										
3	X85581	SD框頂橫	避位	2257.5	1	TD-M03R	企料底部開避位				mm										
3a	X85624	SD框頂橫附加料	避位	1269.5	1	TD-M03aR	底橫料防水巴鋸去				mm										
4	X85584	SD框底橫	避位	2257.5	1	TD-M04R	安裝扣碼														
4a	X85623	SD框底橫附加料	避位	1269.5	1	TD-M04aR	安裝扣碼														
4b	X85622	SD框底橫扣蓋	避位	2217.5	1	TD-M04bR	多點鎖芯型號:														
5							手柄型號:														
6	X85652	SD中柱勾企	避位	2460.0	1	TD-M06R	限位撐型號:														
7	X85627	SD樑企扣料	直口	2490.0	1	TD-M07R	T窗最大的開度:														
8	X85627	SD樑企扣料	直口	2490	1	TD-M08R	窗玉搭位數:														
9	X85626	SD樑企扣角線	直口	2436.0	2	直接開料															
10	X85574	SD樑框底	直口	877.5	1	TD-M10R															
11	X85572	SD平台橫料	直口	817.5	1	TD-M11R															
12	X85578	SD平台橫扣蓋	直口	817.5	1	TD-M12R															
13	X85586	SD中柱扣蓋	避位	2445.0	1	TD-M13R															
14	X85558	玻璃扣蓋 (企)	直口	2571.0	1	直接開料															
趟門玉用料表							<table border="1" style="width: 100%;"> <tr> <td>門玉款</td> <td>寬度(mm)</td> <td>高度(mm)</td> <td>隻/幅</td> <td>撐長</td> </tr> <tr> <td>SD.R</td> <td>1366.0</td> <td>2516.0</td> <td>1</td> <td></td> </tr> </table>					門玉款	寬度(mm)	高度(mm)	隻/幅	撐長	SD.R	1366.0	2516.0	1	
門玉款	寬度(mm)	高度(mm)	隻/幅	撐長																	
SD.R	1366.0	2516.0	1																		
大圖版次							<table border="1" style="width: 100%;"> <tr> <td>本圖版</td> <td colspan="4">A</td> </tr> <tr> <td>日期</td> <td colspan="4">19.02.21</td> </tr> </table>					本圖版	A				日期	19.02.21			
本圖版	A																				
日期	19.02.21																				
窗号							<table border="1" style="width: 100%;"> <tr> <td>寬度 (W)</td> <td>高度 (H)</td> <td>數量</td> <td>樓層</td> </tr> <tr> <td>T2CWL-2右</td> <td>2305.0</td> <td>2625.0</td> <td>1 8F</td> </tr> </table>					寬度 (W)	高度 (H)	數量	樓層	T2CWL-2右	2305.0	2625.0	1 8F		
寬度 (W)	高度 (H)	數量	樓層																		
T2CWL-2右	2305.0	2625.0	1 8F																		
圖號							T2CWL-2右														

 美特鋁質有限公司 MIDI Aluminium Fabricator Ltd.	工程號	J837	拆圖	謝永林	2019.01.05
	地盤	觀塘裕民坊	復核	謝永林	2019.01.20
名稱	趟門拆圖	顏色	EC-DG-S332054 (3塗)	批准	

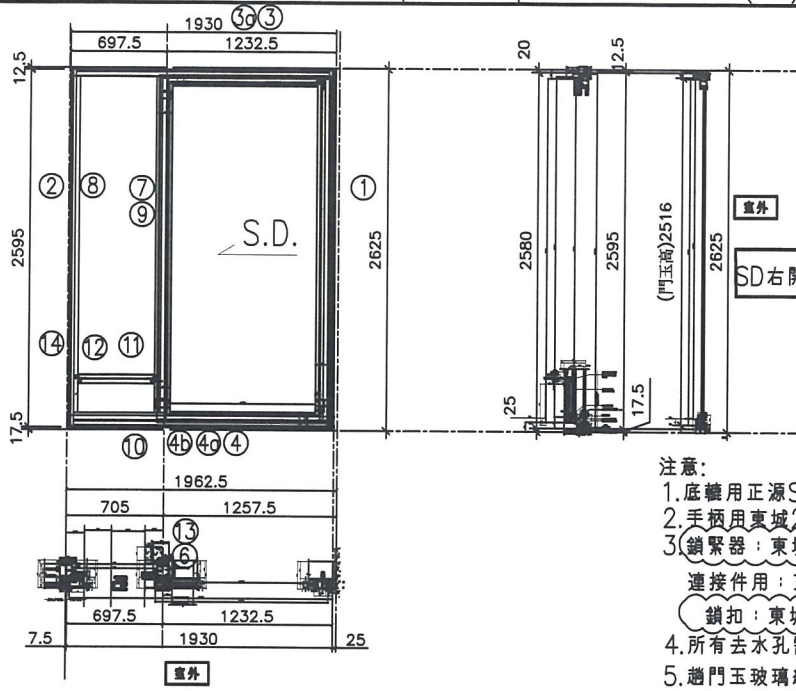

- 注意:
1. 底簾用正源SRL2117E-2支/活動玉;
 2. 手柄用東城2Q26-Q01A (180度);
 3. 鎖緊器: 東城MG-002A, 2支/門玉
 連接件用: 東城MG-003, 1支/門玉
 鎖扣: 東城MG-004A, 2支/框企
 4. 所有去水孔需抹油
 5. 趟門玉玻璃線橫企;


序號	料號	名稱	出苟	長度 (mm)	支	加工說明	加工細則				
1	X85604	SD框墻邊企	避位	2625.0	1	TD-M01R	頂留				mm
2	X85571	SD梗框企收邊	避位	2595.0	1	TD-M02R	底留				mm
3	X85581	SD框頂橫	避位	1882.5	1	TD-M03R	企料底部開避位				mm
3a	X85624	SD框頂橫附加料	避位	1157.0	1	TD-M03aR	底橫料防水巴鋸去				mm
4	X85584	SD框底橫	避位	1882.5	1	TD-M04R	安裝扣碼				
4a	X85623	SD框底橫附加料	避位	1157.0	1	TD-M04aR	安裝扣碼				
4b	X85622	SD框底橫扣蓋	避位	1842.5	1	TD-M04bR	多點鎖芯型號:				
5							手柄型號:				
6	X85652	SD中柱勾企	避位	2460.0	1	TD-M06R	限位撐型號:				
7	X85627	SD梗企扣料	直口	2490.0	1	TD-M07R	T窗最大的開度:				
8	X85627	SD梗企扣料	直口	2490	1	TD-M08R	窗玉搭位數:				
9	X85626	SD梗企扣角線	直口	2436.0	2	直接開料					
10	X85574	SD梗框底	直口	615.0	1	TD-M10R					
11	X85572	SD平台橫料	直口	555.0	1	TD-M11R	門玉款	寬度(mm)	高度(mm)	隻幅	撐長
12	X85578	SD平台橫扣蓋	直口	555.0	1	TD-M12R	SD.R	1253.5	2516.0	1	
13	X85586	SD中柱扣蓋	避位	2445.0	1	TD-M13R					
14	X85558	玻璃扣蓋 (企)	直口	2571.0	1	直接開料					
趟門玉用料表							大圖版次				
							本圖版				
							A				
							日期				
							19.02.21				
							窗号				
							寬度 (W) 高度 (H) 數量 樓層				
							T2CWK-1右 1930.0 2625.0 1 8F				
							圖號				
							T2CWK-1右				



美特鋁質有限公司
MIDI Aluminium Fabricator Ltd.

工程號 J-837 | 地盤 觀塘裕民坊

數量	窗號	樓層位置
1	T2CWH-1右	8/F
1	T2CWF-2	8/F
1	T2CWF-1	8/F
1	T2CWD-1	8/F
1	T2CWB-2左	8/F
1	T2CWB-2右	8/F
1	T2CWL-2右	8/F
1	T2CWK-1右	8/F
8	: 合計	

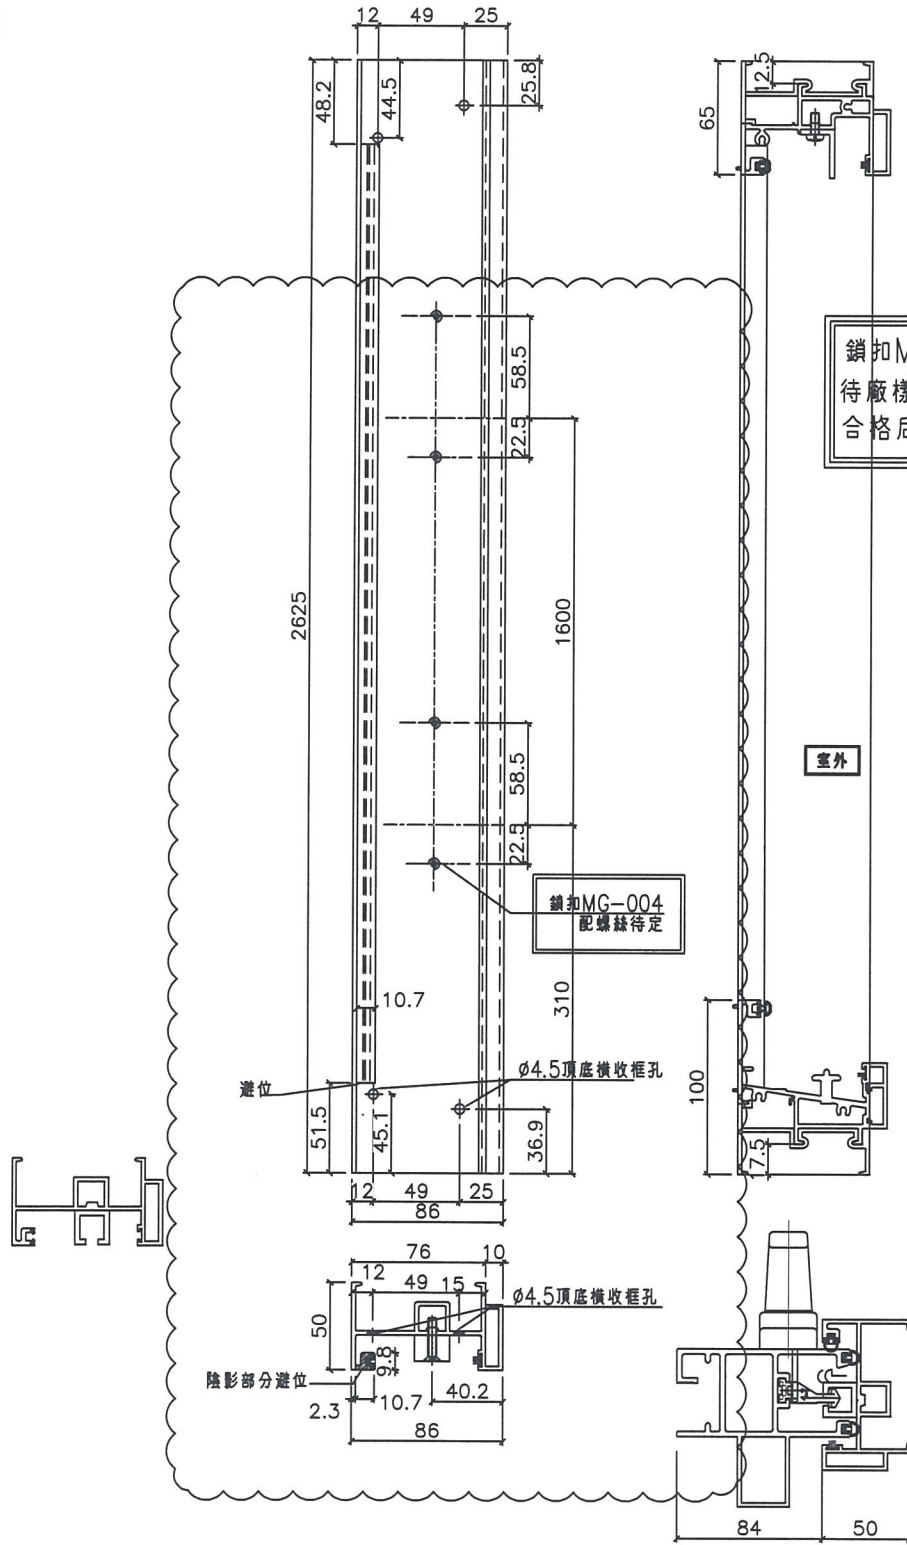


名稱	SD框牆邊企	制圖	謝永林	2019.01.05	修改	A	
材料	X85604	復核	謝永林	2019.01.20	日期	19.02.21	
顏色	EC-DG-S332054	批准			圖號	TD-M01R	



美特鋁質有限公司
MIDI Aluminium Fabricator Ltd.


工程號 J-837 地盤 觀塘裕民坊

數量	窗號	樓層位置
1	T2CWH-1右	8/F
1	T2CWF-2	8/F
1	T2CWF-1	8/F
1	T2CWD-1	8/F
1	T2CWB-2左	8/F
1	T2CWB-2右	8/F
1	T2CWL-2右	8/F
1	T2CWK-1右	8/F
8	: 合計	

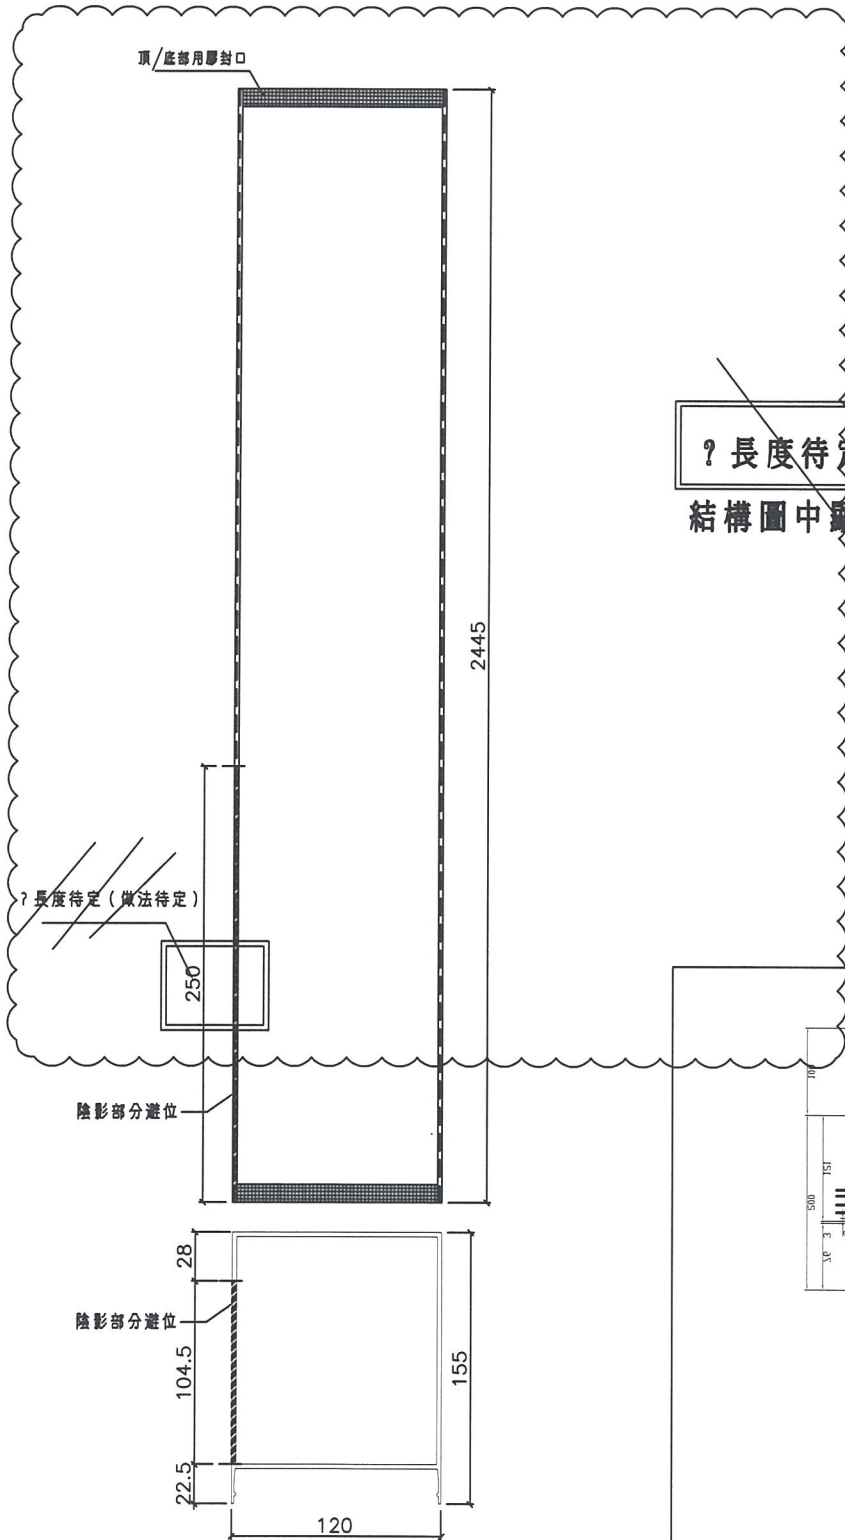

~~? 長度待定 (做法待定)~~

~~結構圖中顯示不夠? (地盤需要復尺寸)~~

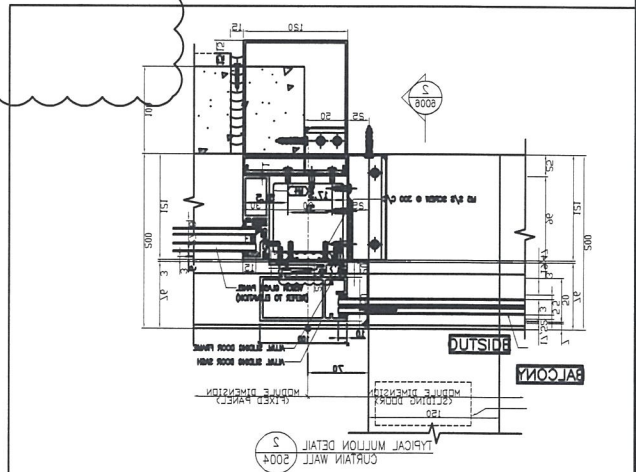

SD中柱扣蓋安裝示意圖


名稱	SD中柱扣蓋	制圖	謝永林	2019.01.05	修改	A	
材料	X85586	復核	謝永林	2019.01.20	日期	19.02.21	
顏色	EC-DG-S332054	批准			圖號	TD-M13R	



美特鋁質有限公司
MIDI Aluminium Fabricator Ltd.

工程號 J-837 地盤 觀塘裕民坊

數量	窗號	樓層位置
1	T2CWH-1右	8/F
1	T2CWF-2	8/F
1	T2CWF-1	8/F
1	T2CWD-1	8/F
1	T2CWB-2左	8/F
1	T2CWB-2右	8/F
1	T2CWL-2右	8/F
1	T2CWK-1右	8/F
8	: 合計	

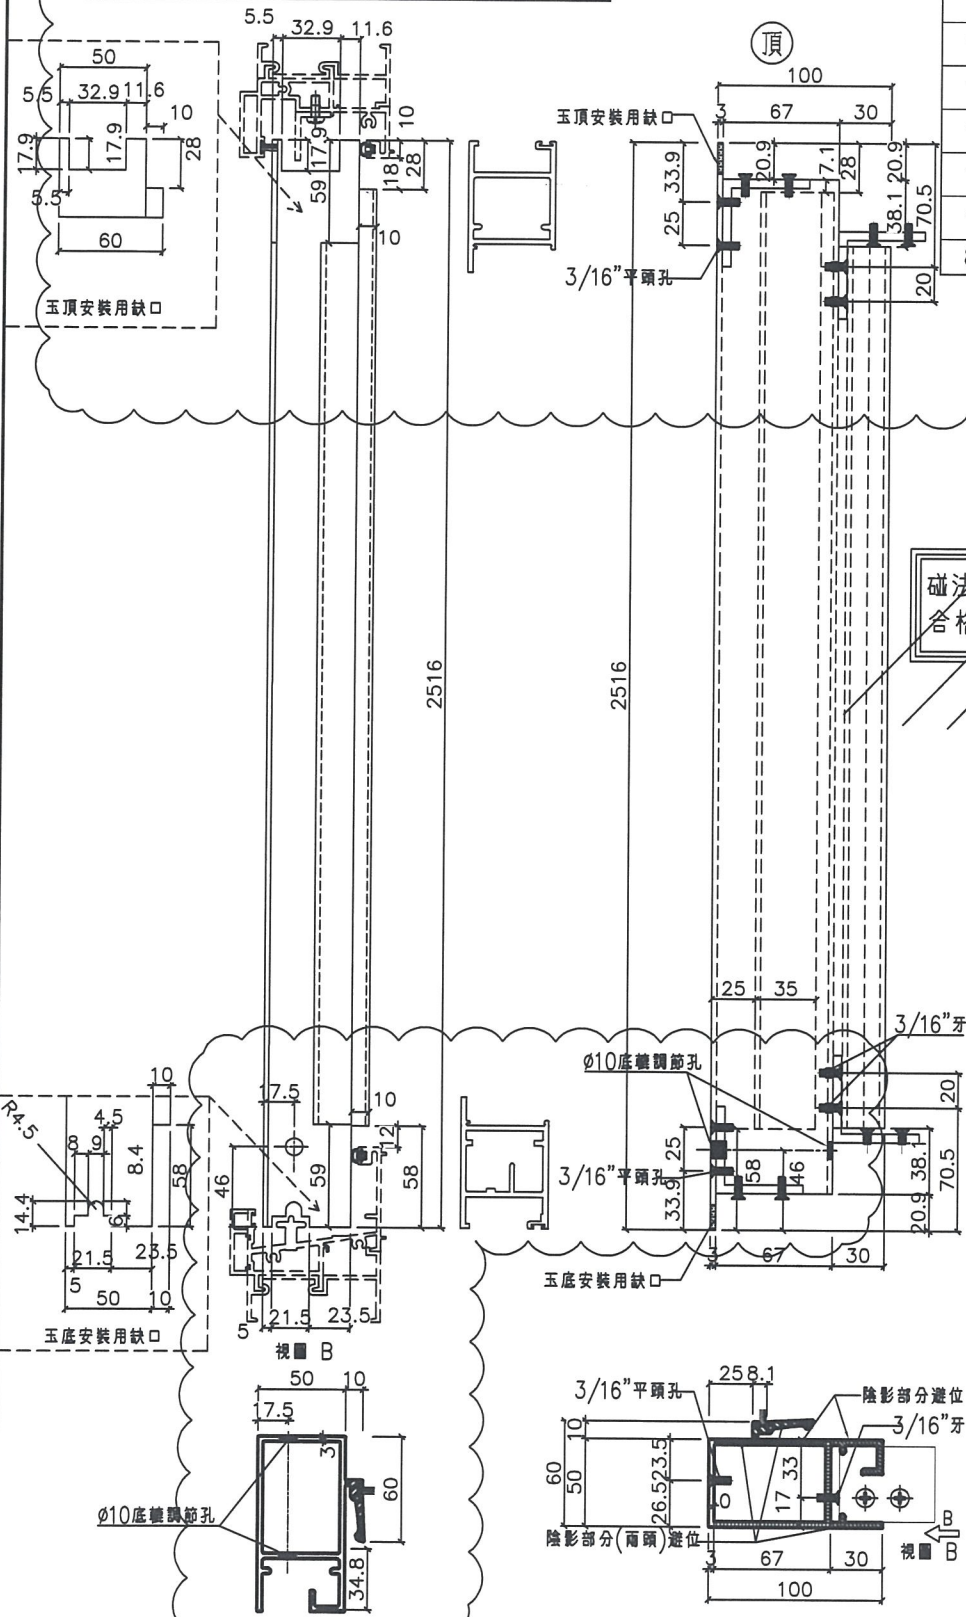

碰法待定? 待廠樣板測試
合格后才可生產大貨

名稱	SD勾企料	制圖	謝永林	2019.01.05	修改	A	
材料	X85582	復核	謝永林	2019.01.20	日期	19.02.21	
顏色	EC-DG-S332054	批准			圖號	SD-M02R	




美特鋁質有限公司
MIDI Aluminium Fabricator Ltd.

工程號 J-837 地盤 觀塘裕民坊

數量	窗號	樓層位置	右SD
1	1363	T2CWH-1右	8/F 1370
1	1363	T2CWF-2	8/F 1370
1	1163	T2CWF-1	8/F 1170
1	1363	T2CWD-1	8/F 1370
1	1513	T2CWB-2左	8/F 1520
1	1113	T2CWB-2右	8/F 1120
1	1363	T2CWL-2右	8/F 1370
1	1250.5	T2CWK-1右	8/F 1257.5

碰法待定? 待廠樣板測試
合格后才可生產大貨

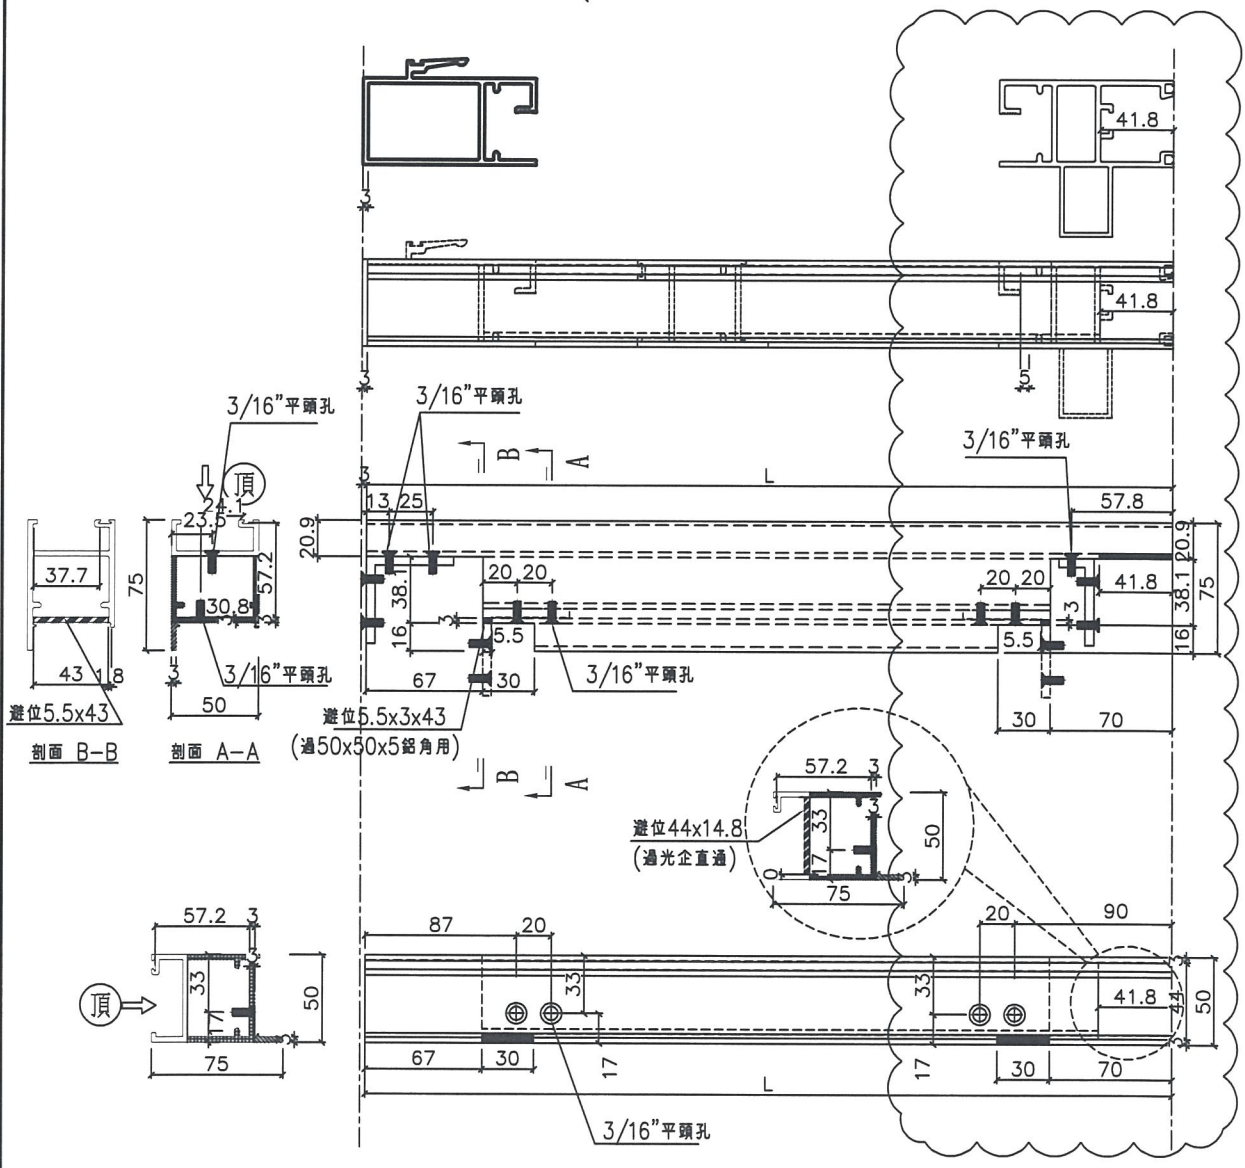

名稱	SD玉頂橫	制圖	謝永林	2019.01.05	修改	A	
材料	X85585	復核	謝永林	2019.01.20	日期	19.02.21	
顏色	EC-DG-S332054	批准			圖號	SD-M03R	




美特鋁質有限公司
MIDI Aluminium Fabricator Ltd.

工程號 J-837 地盤 觀塘裕民坊

數量	L	窗號	樓層位置	右SD
1	1363	T2CWH-1右	8/F	1370
1	1363	T2CWF-2	8/F	1370
1	1163	T2CWF-1	8/F	1170
1	1363	T2CWD-1	8/F	1370
1	1513	T2CWB-2左	8/F	1520
1	1113	T2CWB-2右	8/F	1120
1	1363	T2CWL-2右	8/F	1370
1	1250.5	T2CWK-1右	8/F	1257.5

碰法待定? 待廠樣板測試
合格后才可生產大貨

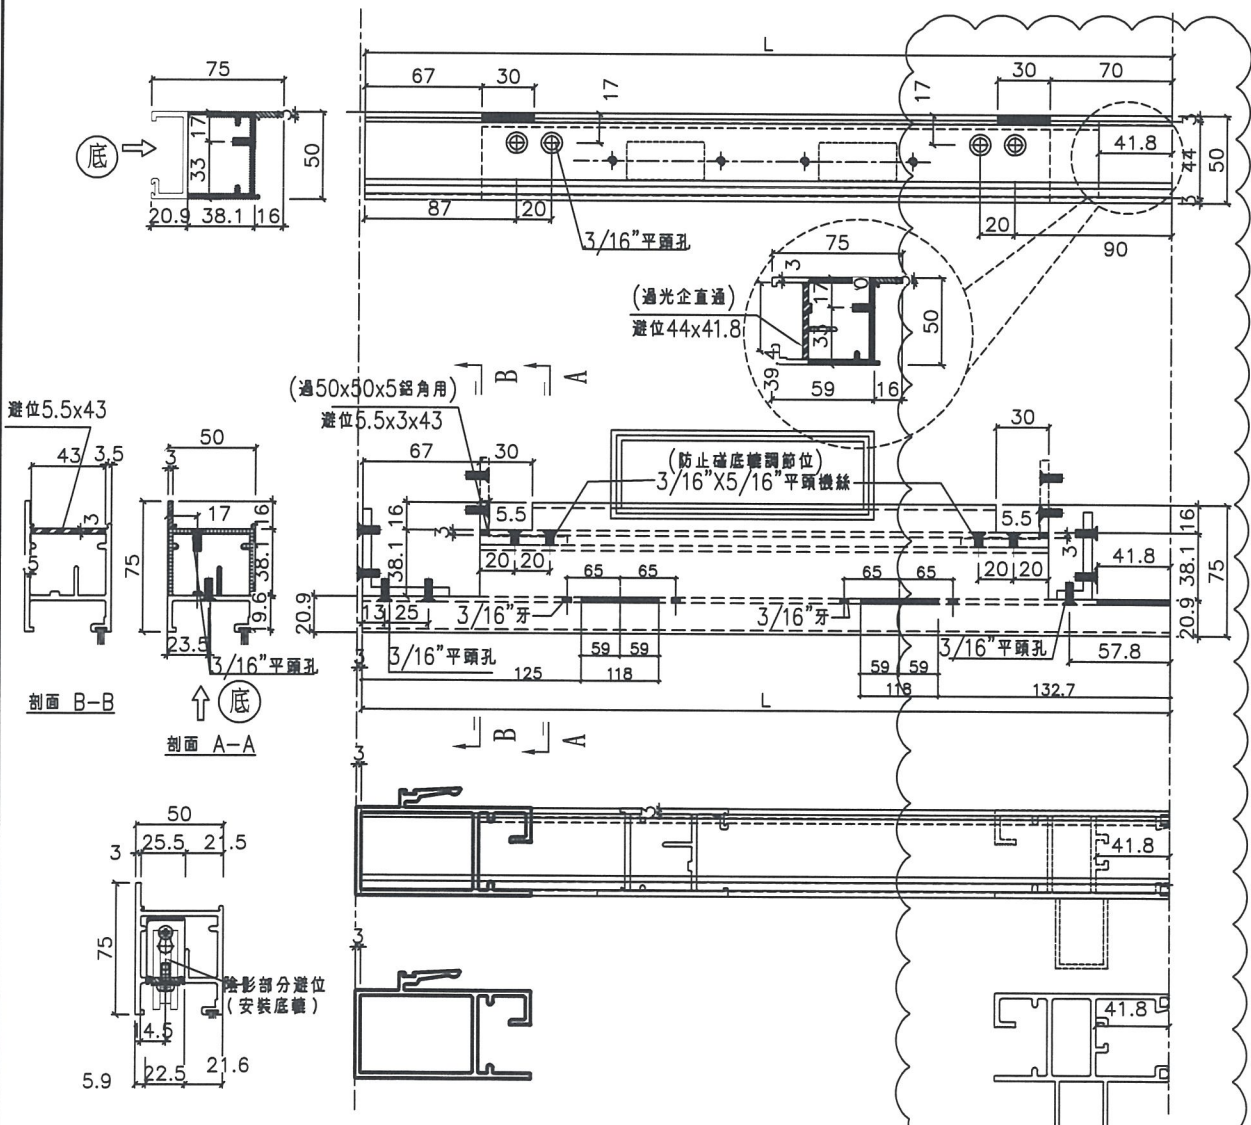

名稱	SD玉底橫	制圖	謝永林	2019.01.05	修改	A
材料	X85583	復核	謝永林	2019.01.20	日期	19.02.21
顏色	EC-DG-S332054	批准			圖號	SD-M04R