



工程指示 / 要求簡箋(E.I.)

工程指示編號：EI / 0137 / 19

修改版次：-

工程編號：J - 837

工程名稱：觀塘裕民坊

工程項目：幕牆 回覆橫碰企在死牆二合一問題

收件人：生統 / 永林

發件人：Eric Liu

日期：21/01/2019

要求提供 /  確認 事項：

- ( ) 初步鋁料 B.M.                      ( ) 加工拆圖，然後生產                      ( ) 尺寸表
- ( ) 正式鋁料 B.M.                      ( ) 技術上資料 / 指示                      ( ) 報價
- ( ) 配件 B.M.                              ( ) 樣辦或貨品說明書                      ( ) 分判合約
- ( ) 其他：\_\_\_\_\_

內容：

湛哥已回覆橫料加長後已無法修螺絲  
不用裝攝芯  
地盤：請留意副框唧膠位置  
謝謝！

請在 2019 / 01 / 23 前完成上列要求。

附： 1 頁

以上項目為：

- 原合約工程包                       原合約工程加 / 減賬                       新工程報價

原因：-

分發東莞各部門：

- ( ) 生產技術總監  連附件    ( ) 技術部  連附件 永林    ( ) 生產部  連附件    ( ) 機械設計部  連附件
- ( ) 採購部  連附件    ( ) 生產統籌部  連附件 梅
- ( ) 質檢部  連附件    ( ) 會計部  連附件    ( ) 報關組  連附件    ( ) 其他 楊榮輝  連附件

分發香港各部門：

- ( ) 行政部  連附件    ( ) 會計部  連附件    ( ) 統籌部  連附件    ( ) 工程部地盤科文  連附件 炳哥
- ( ) 採購部  連附件    ( ) QS 部  連附件    ( ) 維修部  連附件    ( ) 其他 \_\_\_\_\_  連附件

傳遞編號：

HK 0220 / 19

發件人簽署：

項目經理簽署：


720137  
HK.0220

K1 J2


K1 J2

回覆 2-19-121


橫樑在 Hidden Mullion. (死端=合) 的問題

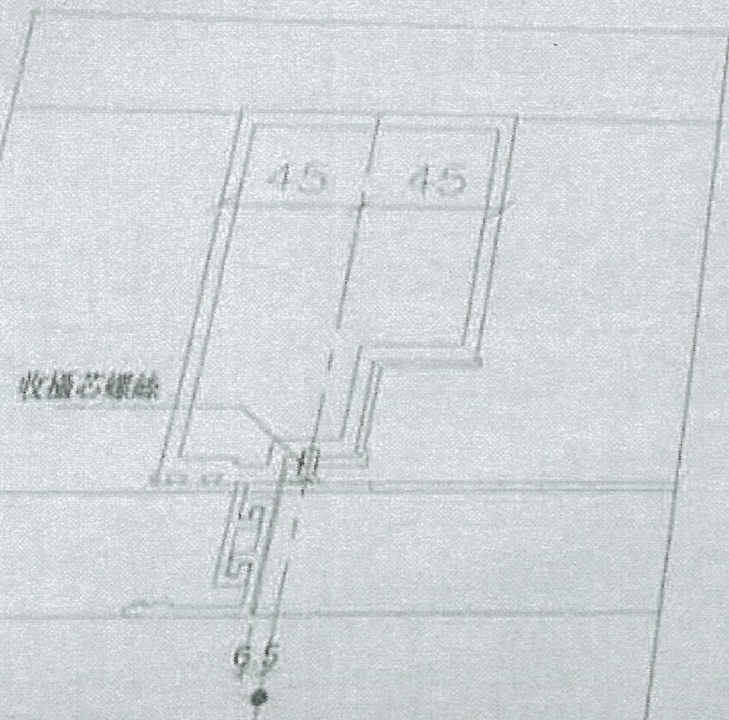

建議死端二合一做法，生窗雙梗橫料有位置收攝芯螺絲，達到歐陽總設計的方案

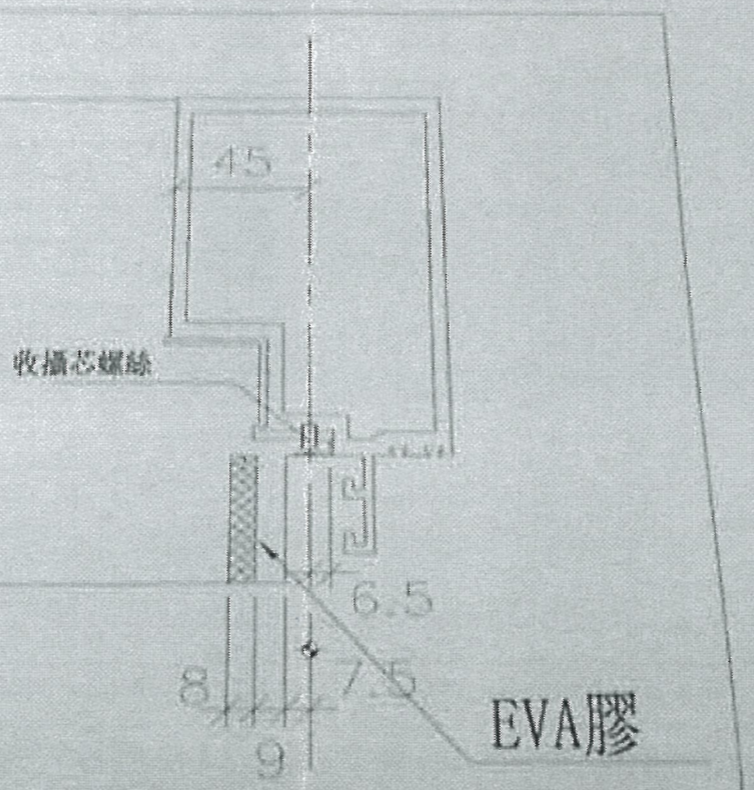

原設計做法

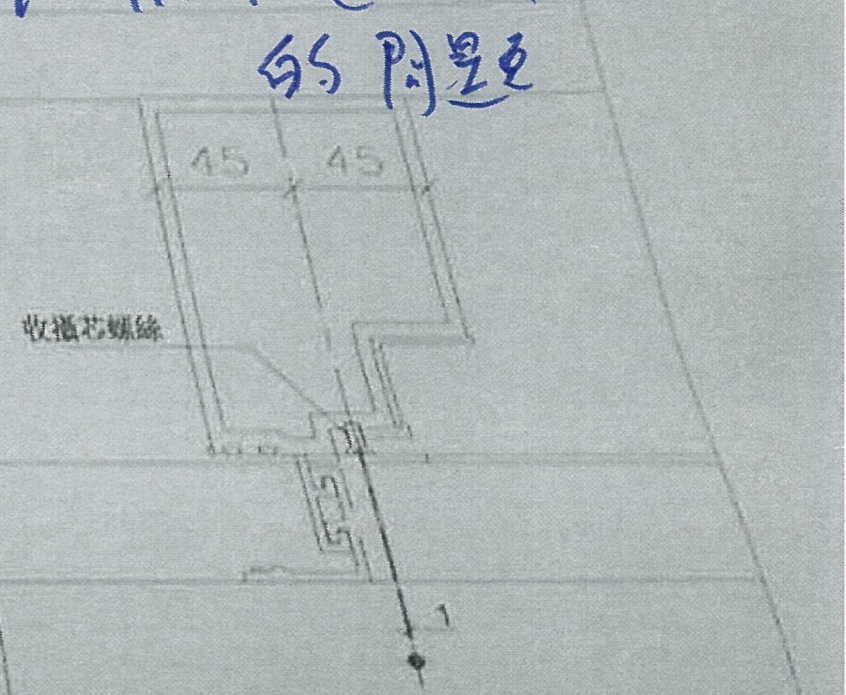

按HK0147做死端二合一，生窗雙梗橫料無位置收攝芯螺絲，無法達到歐陽總設計的方案

馮哥，已回復橫料

加長後已無法修出設計

不用裝此攝芯