



工程指示 / 要求簡箋(E.I.)

工程指示編號：EI / 0141 / 19

修改版次：B

工程編號：J - 837

工程名稱：觀塘裕民坊

工程項目：幕牆 - 死牆二合一 地盤用企料遮醜片(T2)

收件人：生統 / 永林

發件人：Erik Kong

日期：13/02/2019

要求提供 /  確認 事項：

- |                                    |                                     |                               |
|------------------------------------|-------------------------------------|-------------------------------|
| <input type="checkbox"/> 初步鋁料 B.M. | <input type="checkbox"/> 加工拆圖，然後生產  | <input type="checkbox"/> 尺寸表  |
| <input type="checkbox"/> 正式鋁料 B.M. | <input type="checkbox"/> 技術上資料 / 指示 | <input type="checkbox"/> 報價   |
| <input type="checkbox"/> 配件 B.M.   | <input type="checkbox"/> 樣辦或貨品說明書   | <input type="checkbox"/> 分判合約 |
| <input type="checkbox"/> 其他：_____  |                                     |                               |

內容：

請按加工圖生產死牆二合一 企料用遮醜片 (T2 地盤用)

顏色：~~UCT13172XL-3(廠白噴)~~ UCT803649 FXL-3 (廠白噴)

B 版:新增 10F~15F

★請修改 EI 0141 A 版 顏色 = UCT803649 FXL-3 (廠白噴) ★

請在 2019/02/20 前完成上列要求。

附： 3 頁

以上項目為：

- 原合約工程包                       原合約工程加 / 減賬                       新工程報價

原因：-

分發東莞各部門：

- ( ) 生產技術總監  連附件 (  技術部  連附件 永林 ( ) 生產部  連附件 ( ) 機械設計部  連附件  
 ( ) 採購部  連附件 (  生產統籌部  連附件 梅姐  
 ( ) 質檢部  連附件 ( ) 會計部  連附件 ( ) 報關組  連附件 ( ) 其他 \_\_\_\_\_  連附件

分發香港各部門：

- ( ) 行政部  連附件 ( ) 會計部  連附件 ( ) 統籌部  連附件 (  工程部地盤科文  連附件 炳哥  
 ( ) 採購部  連附件 ( ) QS 部  連附件 ( ) 維修部  連附件 ( ) 其他 \_\_\_\_\_  連附件

傳遞編號： **HK 0362 / 19**

發件人簽署：

項目經理簽署：

EG-DWG3

美特鋁質 有限公司  
MIDI Aluminium Fabricator Ltd.

參見參見: EH-L01

地盤用

工程號 J-837 地盤 觀塘裕民坊

數量	使用位置	樓層
<del>8</del>	T2CW-H-1	<del>7F~9F</del> 10F~15F
<del>4</del>	T2CW-G-2	<del>7F~9F</del> 10F~15F
<del>4</del>	T2CW-F-1	<del>7F~9F</del> 10F~15F
<del>4</del>	T2CW-E-2	<del>7F~9F</del> 10F~15F
<del>8</del>	T2CW-C-2	<del>7F~9F</del> 10F~15F
<del>8</del>	T2CW-B-2	<del>7F~9F</del> 10F~15F
<del>4</del>	T2CW-B-1	<del>7F~9F</del> 10F~15F
<del>4</del>	T2CW-A-2	<del>7F~9F</del> 10F~15F
<del>8</del>	T2CW-A-1	<del>7F~9F</del> 10F~15F
<del>4</del>	T2CW-N-2	<del>7F~9F</del> 10F~15F
<del>12</del>	T2CW-M-3	<del>7F~9F</del> 10F~15F
<del>8</del>	T2CW-M-2	<del>7F~9F</del> 10F~15F
<del>4</del>	T2CW-L-2	<del>7F~9F</del> 10F~15F
<del>4</del>	T2CW-L-1	<del>7F~9F</del> 10F~15F
<del>4</del>	T2CW-K-2	<del>7F~9F</del> 10F~15F
<del>4</del>	T2CW-J-1	<del>7F~9F</del> 10F~15F
<del>8</del>	T2CW-H-2	<del>7F~9F</del> 10F~15F
<del>100</del>	合計	

名稱	矩形槽	制圖	張	2019.03.17	修改
材料	1mm鋁板	復核	張	2019.03.18	日期
顏色	108336592-3	工程	張		圖號 E-01-1

UC1803649FXL-3 (省材料) ~~200 A~~



EG-DWG3



美特鋁質有限公司  

工程號

U-837



地盤

觀塘裕民坊


數據參見: EH-L01-1

地盤用

室外

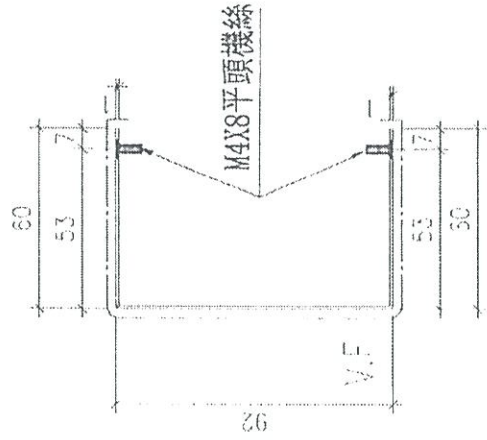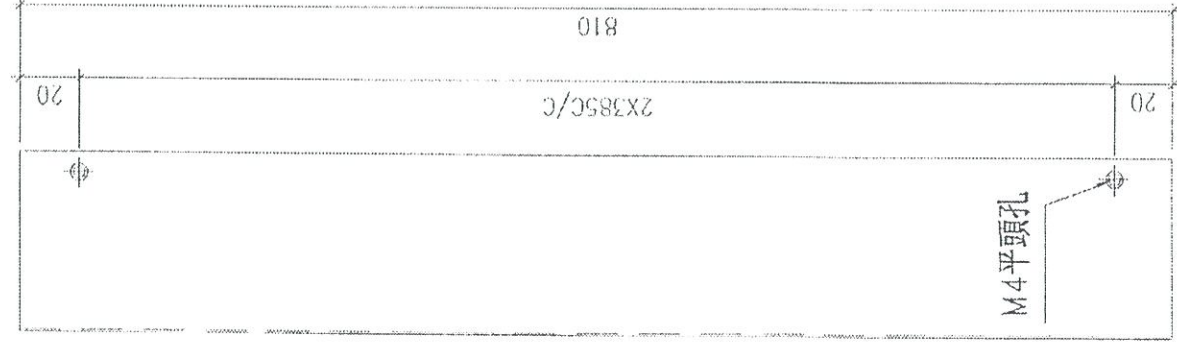

安裝示意圖

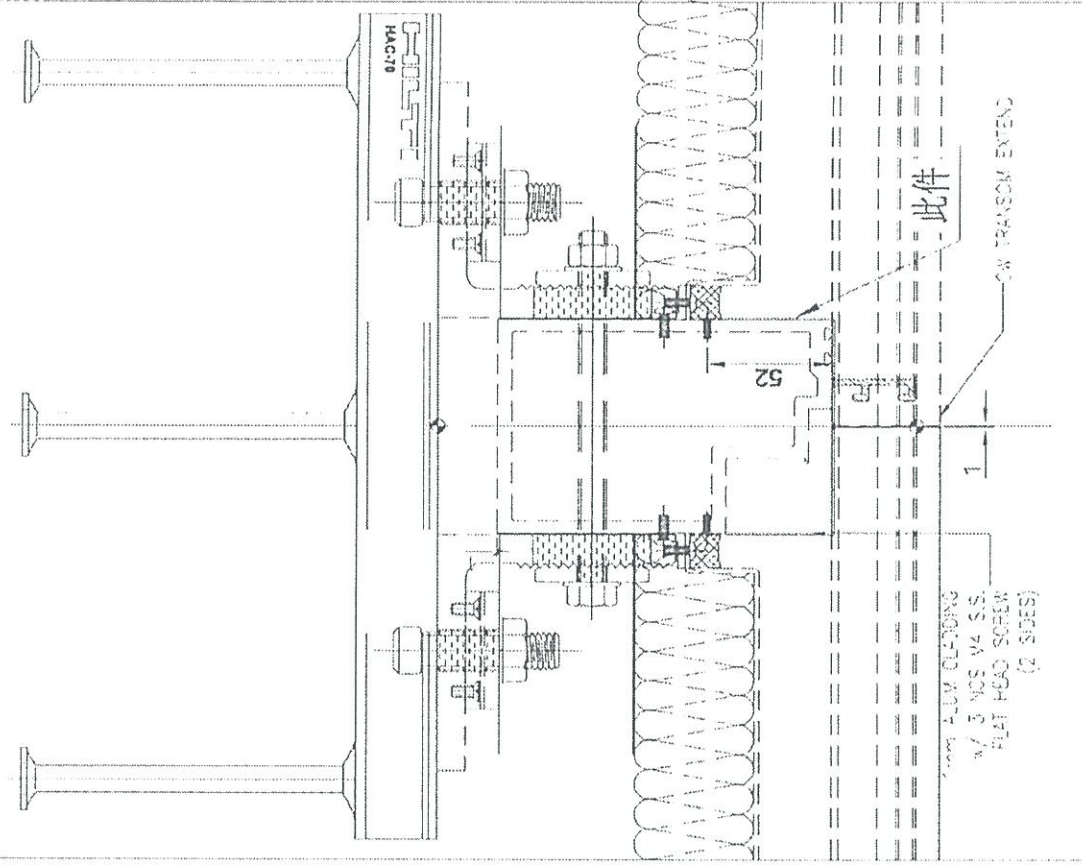

名稱	鋁標量	製圖	日期	2019.01.17	修改
材料	1mm鋁板	審核	日期	2019.01.18	日期
顏色	<del>900369FX-3</del>	製圖	日期		日期

UCI 13112723  
 UC1803649FX-3 (4x75)