



工程指示 / 要求簡箋(E.I.)

工程指示編號：EI / 0143 / 19

修改版次：B

工程編號：J - 837

工程名稱：觀塘裕民坊

工程項目：幕牆 趟門及 FD 門大貨配件(地盤用)

收件人：林哥/生統/楊榮輝

發件人：Eric Liu

日期：28/02/2019

要求提供 / 確認 事項：

- |                                    |                                     |                               |
|------------------------------------|-------------------------------------|-------------------------------|
| <input type="checkbox"/> 初步鋁料 B.M. | <input type="checkbox"/> 加工拆圖，然後生產  | <input type="checkbox"/> 尺寸表  |
| <input type="checkbox"/> 正式鋁料 B.M. | <input type="checkbox"/> 技術上資料 / 指示 | <input type="checkbox"/> 報價   |
| <input type="checkbox"/> 配件 B.M.   | <input type="checkbox"/> 樣辦或貨品說明書   | <input type="checkbox"/> 分判合約 |
| <input type="checkbox"/> 其他：_____  |                                     |                               |

內容：

請按配件 B.M.訂購幕牆趟門及 FD 門用配件(地盤用)

B 版：①新增#38 FD 門磨耳，FD 門底框位置用 (已有核)

②#3 減少數量，為減去新增磨耳數

謝謝！

②前版趟門磨耳加工圖只放一半數量  
此版放行字部

請在 2019/3/04 前完成上列要求。

附：2 頁 BM

以上項目為：

- 原合約工程包                       原合約工程加 / 減賬                       新工程報價

原因：-

分發東莞各部門：

- ( ) 生產技術總監  連附件    ( ) 技術部  連附件 *林*    ( ) 生產部  連附件    ( ) 機械設計部  連附件  
 ( ) 採購部  連附件    ( ) 生產統籌部  連附件 *楊*  
 ( ) 質檢部  連附件    ( ) 會計部  連附件    ( ) 報關組  連附件    ( ) 其他 楊榮輝  連附件

分發其他分判：

- ( ) 王禮秋  連附件

分發香港各部門：

- ( ) 行政部  連附件    ( ) 會計部  連附件    ( ) 統籌部  連附件 *林*    ( ) 工程部地盤科文  連附件 *火*  
 ( ) 採購部  連附件    ( ) QS 部  連附件    ( ) 維修部  連附件    ( ) 其他 \_\_\_\_\_  連附件

傳遞編號：

HK 050219

發件人簽署：

*Eric Liu*

項目經理簽署：

*[Signature]*


美特鋁質有限公司 Aluminium Fabricator Ltd.	工程號:J-837	計算: 謝永林	日期: 2018.12.21	送呈: 胡哥	註明:分MO參考數據 建議先訂MO1,其它MO2~MO4等樣板 層正式通過后訂購,MO5暫不訂,工程 結尾在給正式數量
地盤用配件B.M.表	地盤名稱: 觀塘裕民坊	核對: 謝永林	日期:	副本:	
BM編號:	項目類別: SD門, FD門	批准:	日期:		
A/C Code: EI0143B	2019.02.28			此BM依據此BM依據第三版大圖計算BM	

序號	修改標示	配件圖號	物料編號	配件名稱	顏色	實用	後備	總數	單位	備注	MO1	MO2	MO3	MO4	MO5
1			05-900000-X-C P8 27-00	子彈	紅藥/黃藥	75508	692	76200	個	配子彈釘用	16000	15600	15600	15600	13400
2			05-900001-0000-YL	子彈釘 X-P 27 P8		75508	692	76200	個	用於固定磨耳 (@300c/c)	16000	15600	15600	15600	13400
3	B減少		MT-GMB-03/04	磨耳 (FD門50截面用)	熱浸鋅	4230	170	4400	支	固定FD門外框牆邊用	1300	1200	1200	1200	-500
4	B增加同做行程數		SD-GMB-03/04	磨耳 (SD門76截面用)	熱浸鋅	71278	522	71800	支	固定SD門外框牆邊用	15000	14400	14400	14400	13600
5				M5x50平頭機絲	SS316	3320	180	3500	粒	修FD中企 (90) 邊企用	750	720	720	720	590
6				M6x20圓頭機絲	SS316	3320	180	3500	粒	修FD中企 (90) 鐵角用	750	720	720	720	590
7				M5x12圓頭機絲	SS316	6640	280	6920	粒	修FD中企 (90) 鋁角鋁防水片用	1400	1350	1350	1350	1470
8				M5x12圓頭機絲	SS316	1053	47	1100	粒	節點5013轉角位收鐵件與鋁折件用	250	220	220	220	190
9				M5x15平頭機絲	SS316	12065	235	12300	粒	修頂橫梗窗位置幕牆連接	2600	2500	2500	2500	2200
10				M5x20平頭機絲	SS316	31518	302	31820	粒	修企邊與幕牆邊連接	7000	6500	6500	6500	5320
11				M5x20平頭機絲	SS316	63036	604	63640	粒	修中柱勾企	13000	12800	12800	12800	12240
12				M5x25平頭機絲	SS316	12065	235	12300	粒	修底橫梗窗位置幕牆連接	2600	2500	2500	2500	2200
13				3/16"x35平頭機絲	SS316	12065	235	12300	粒	修梗門底部橫料	2600	2500	2500	2500	2200
14				M5x12圓頭機絲	SS316	13936	364	14300	粒	窗臺位連接鋁角用	3000	2900	2900	2900	2600
15				#10X5/8"圓頭鋼牙	SS316	16600	450	17050	粒	修FD中企 (90) 鋁角鋁板用	3550	3420	3420	3420	3240
16				#10X5/8"圓頭鋼牙	SS316	49308	492	49800	粒	固定SD門中柱收防水件用	10500	10000	10000	10000	9300
17				膠塞+9#*1'圓頭鋼牙	SS316	49308	492	49800	套	固定SD門防水件于牆體用	10500	10000	10000	10000	9300
18			牙長40mm	M6x110mm長六角頭螺栓	SS316	480	10	490	粒	(配1螺母,2平介,1彈介)中柱頂底部的固定用	110	100	100	100	80
19			SANTOPRENE硬度50±5	6高x4寬x30長側邊塞膠粒	黑色	5312	188	5500	個	FD門玻璃側邊裝配用	1200	1100	1100	1100	1000
20			SANTOPRENE硬度50±5	5高x4寬x30長側邊塞膠粒	黑色	55136	364	55500	個	SD門玉玻璃側邊裝配用	12000	11500	11500	11500	9000
21			EPDM 硬度85±5	9.5高x21寬x50長底墊塊	黑色	744	38	782	個	FD門底部用/2支門	170	160	160	160	132
22			EPDM 硬度85±5	6高x16寬x50長底墊塊	黑色	7044	56	7100	個	SD門玉玻璃底部用/2支門	1500	1420	1420	1420	1340
23			EPDM 硬度85±5	12高x29寬x50長底墊塊	黑色	6968	52	7020	個	SD梗門玻璃底用/2支門 (G1, G3用)	1500	1420	1420	1420	1260
24			SILICONE	J818-G01膠條	黑色	33085	115	33200	米	SD玉玻璃扣蓋位/梗窗位用	7000	6650	6650	6650	6250
25				DC791中性膠	Bronze	792		792	支	300ml/支 (FD玻璃位用膠)	160	160	160	160	152
26				DC791中性膠 (牆邊膠)	灰色	880		880	支	300ml/支(FD牆邊用膠--2.8m/支)	180	176	176	176	172
27				DC791中性膠	Bronze	4360		4360	支	300ml/支 (SD梗門玻璃位用膠)	900	872	872	872	844
28				DC791中性膠	Bronze	6184		6184	支	300ml/支 (SD門玉玻璃位用膠)	1350	1236	1236	1236	1126
29				DC791中性膠	灰色	3406		3406	支	300ml/支 (SD橫向頂底部連接位用膠)	700	682	682	682	660
30				DC791中性膠	灰色	3970		3970	支	300ml/支 (SD企向用膠)	810	800	800	800	760
31				DC791中性膠 (防水件用膠)	灰色	2730		2730	支	300ml/支 (SD企向防水件用膠)	560	550	550	550	520

美特鋁質有限公司		工程號:J-837		計算:	謝永林	日期:	2018.12.21	送呈:	胡哥	註明:分MO參考數據 建議先訂MO1,其它MO2~MO4等樣板 層正式通過后訂購,MO5暫不訂,工程 結尾在給正式數量					
Aluminium Fabricator Ltd.		地盤名稱: 觀塘裕民坊		核對:	謝永林	日期:		副本:							
地盤用配件B.M.表		項目類別: SD門, FD門		批准:		日期:									
BM編號:		A/C Code:	EI0143B 2019.02.28					此BM依據此BM依據第三版大圖計算BM							
序號	修改標示	配件圖號	物料編號	配件名稱	顏色	實用	後備	總數	單位	備注	MO1	MO2	MO3	MO4	MO5
32				LB52#10*350高拉力焊枝		6		6.0	包	162支/包,直徑3.2(地盤焊接鐵架用)	2	1	1	1	1
33				鉛水油		1		1.0	升	企料頂底部鐵巴焊接用	1				
34				木尖		15416	184	15600	支	安裝鋁門調整用,門/4支	3200	3120	3120	3120	3040
35	A新增		HILTI HST3-R	M10x90mm拉爆	A4-70	900	30	930	支	安裝FD門鐵碼用					
36	A新增		牙長40mm	M6x110mm長六角頭螺栓	SS316	1800	50	1850	粒	(配1螺母,1平介,1彈介)FD門鐵碼用(普通款)					
37	A新增			M6x35mm長六角頭螺栓	SS316	100	10	110	粒	(配1螺母,1平介,1彈介)FD門鐵碼用(生梗款)					
38	B新增		MT-GMB-05/06	磨耳(FD門50截面用)	熱浸鋅	2300	64	2364	支	固定FD門外框牆邊底部用	560	560	560	560	124

 美特鋁質有限公司 MIDI Aluminium Fabricator Ltd.	類別	物料號	
	制圖 Wai	2016-7-4	圖號 MT-GMB-.05
修改		復核	數量 <del>5100</del> 1150
日期		批准	位置 <del>用FD門框寬邊企X846650</del>

已有樣

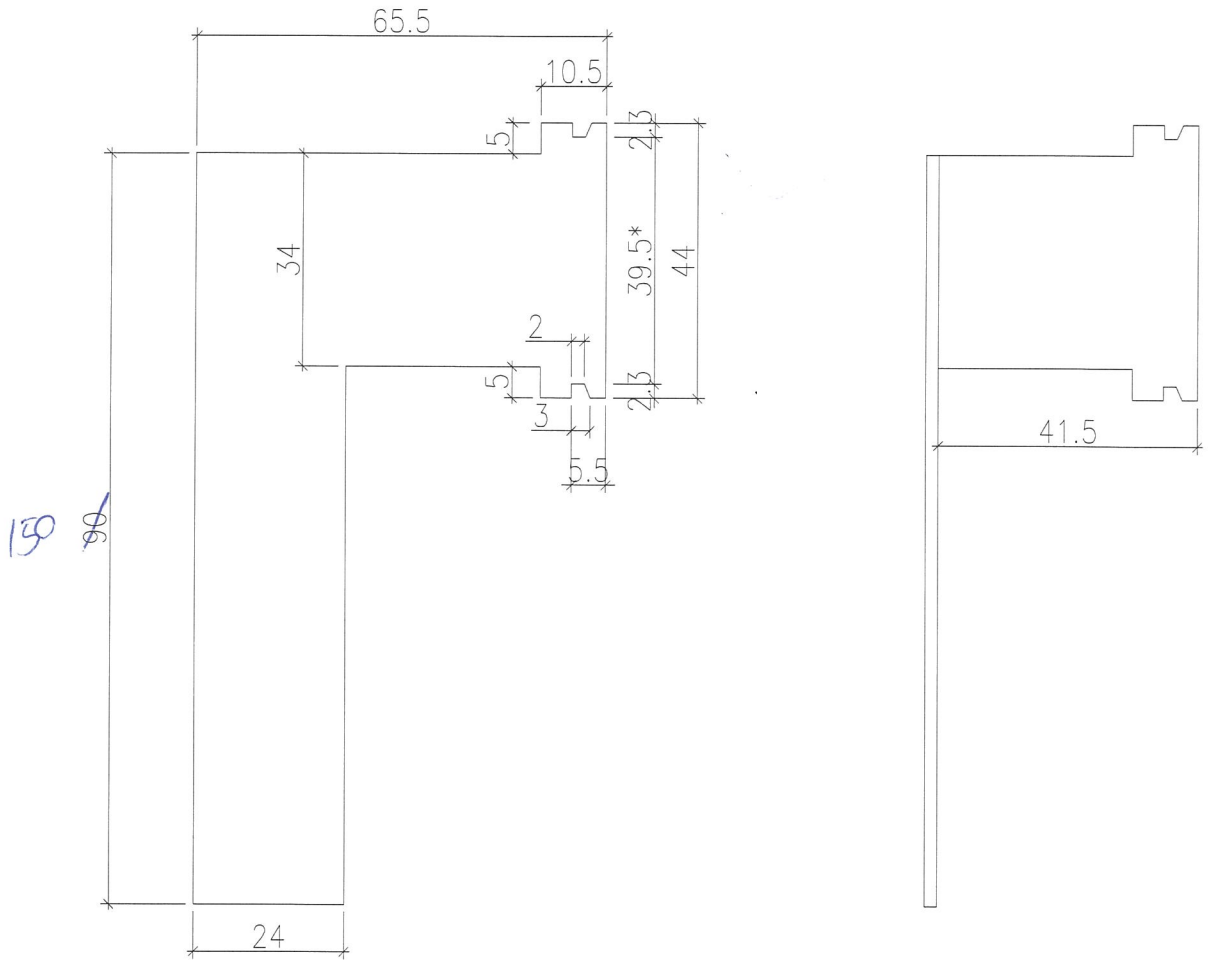


注：帶"\*"號為重要尺寸

扭曲後圖樣


工程號 J-832	地盤 將軍澳95號	採 用	附
名 稱 FD門框寬邊企		地盤 <input checked="" type="checkbox"/>	
材 料 1.5mm厚鐵板		工廠 <input type="checkbox"/>	
顏 色 熱浸鋅			

 美特鋁質有限公司 MIDI Aluminium Fabricator Ltd.	類別		物料號	
	制圖	Wai	2016-7-4	圖號 MT-GMB-06
修改				數量 <del>5100</del> 1150
日期				位置 用FD門框寬邊企X846650

已有樣

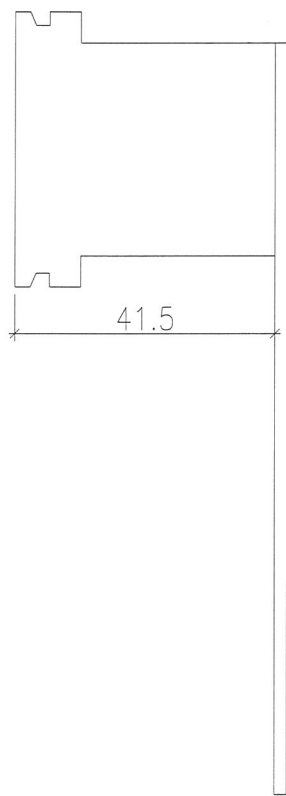


扭曲後圖樣


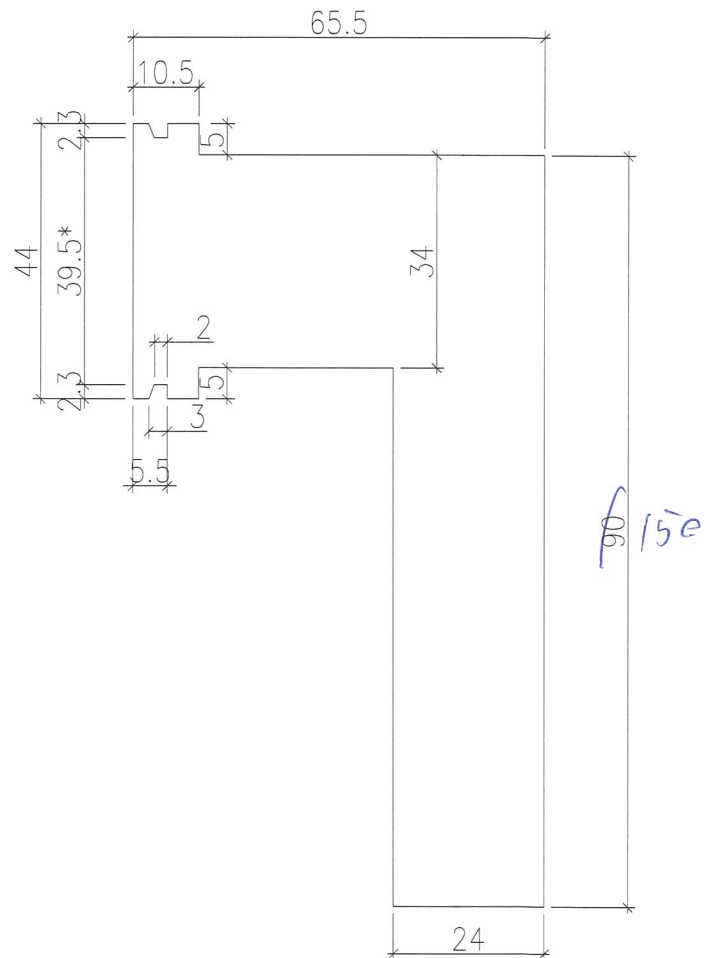


注：帶"\*"號為重要尺寸

工程號	J-832	地盤	將軍澳95號	附 件	
名稱	FD門框寬邊企	採用			
材料	1.5mm厚鐵板	地盤	✓		
顏色	熱浸鋅	工廠			

EG-DWG4

 美特鋁質有限公司 MIDI Aluminium Fabricator Ltd.				類別		物料號	
				制圖	謝永林	2018.12.14	圖號 SD-GMB-03
修改				復核			數量 17950 x 2 = 35900
日期				批准			位置 用於76SD門框牆邊

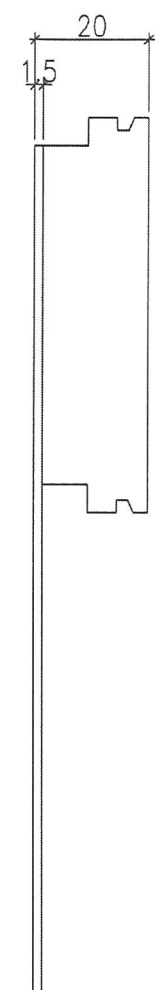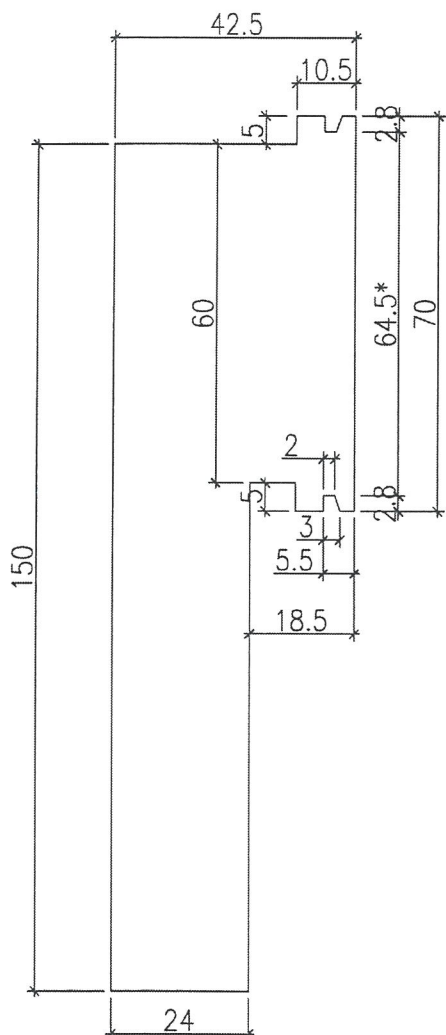


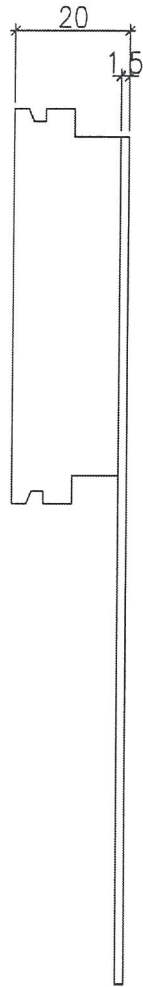
注：帶"\*"號為重要尺寸

扭曲後圖樣


工程號	J-837	地盤	觀塘裕民坊	附 件	
名稱	76-SD門框用摩耳加工圖	採用			
材料	1.5mm厚鐵板	地盤	✓		
顏色	熱浸鋅	工廠			

EG-DWG4

 美特鋁質有限公司 MIDI Aluminium Fabricator Ltd.				類別	物料號	
修改				制圖 謝永林	2018.12.14	圖號 SD-GMB-04
日期				復核		數量 17950 x 2 = 35900
				批准		位置 用於76SD門框牆邊



扭曲後圖樣

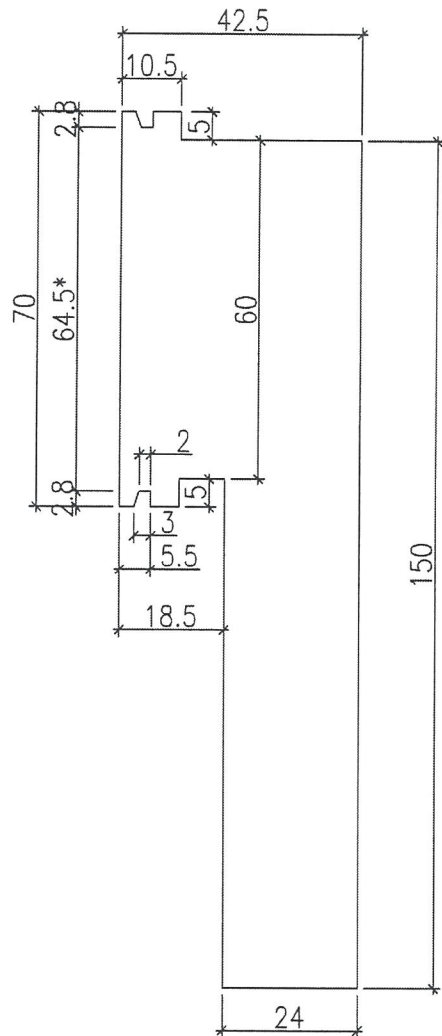

注：帶"\*"號為重要尺寸

工程號	J-837	地盤	觀塘裕民坊	附 件
名稱	76-SD門框用摩耳加工圖		採用	
材料	1.5mm厚鐵板		地盤 <input checked="" type="checkbox"/>	
顏色	熱浸鋅		工廠 <input type="checkbox"/>	