



工程指示 / 要求簡箋(E.I.)

工程指示編號：EI / 0151 / 19

修改版次：B

工程編號：J - 837

工程名稱：觀塘裕民坊

工程項目：幕牆 趟門拆圖問題回覆(2019.1.22 問題)

收件人：生統/ 永林

發件人：Eric Liu

日期：25/01/2019

要求提供 / 確認 事項：

- () 初步鋁料 B.M. () 加工拆圖，然後生產 () 尺寸表
- () 正式鋁料 B.M. () 技術上資料 / 指示 () 報價
- () 配件 B.M. () 樣辦或貨品說明書 () 分判合約
- () 其他：_____

內容：

回覆有關 2019.1.22 趟門拆圖問題，①#8問題回覆修改
B版：附上湛哥回覆問題#4,9,10(連 CAD 檔)；③ 趟門底擋近隔天趟門邊要加封條。
原版：1) #1-3 再回覆(只影響 T1CW/G-1)
 謝謝！

請在 2019/ 1 / 23 前完成上列要求。

附：2 頁+CAD

以上項目為：

- 原合約工程包 原合約工程加 / 減賬 新工程報價

原因：-

分發東莞各部門：

- () 生產技術總監 連附件 () 技術部 連附件 永林 () 生產部 連附件 () 機械設計部 連附件
- () 採購部 連附件 () 生產統籌部 連附件 梅
- () 質檢部 連附件 () 會計部 連附件 () 報關組 連附件 () 其他 楊榮輝 連附件

分發香港各部門：




- () 行政部 連附件 () 會計部 連附件 () 統籌部 連附件 () 工程部地盤科文 連附件
- () 採購部 連附件 () QS 部 連附件 () 維修部 連附件 () 其他 _____ 連附件

傳遞編號：

HK 029 / 119

發件人簽署：


項目經理簽署：

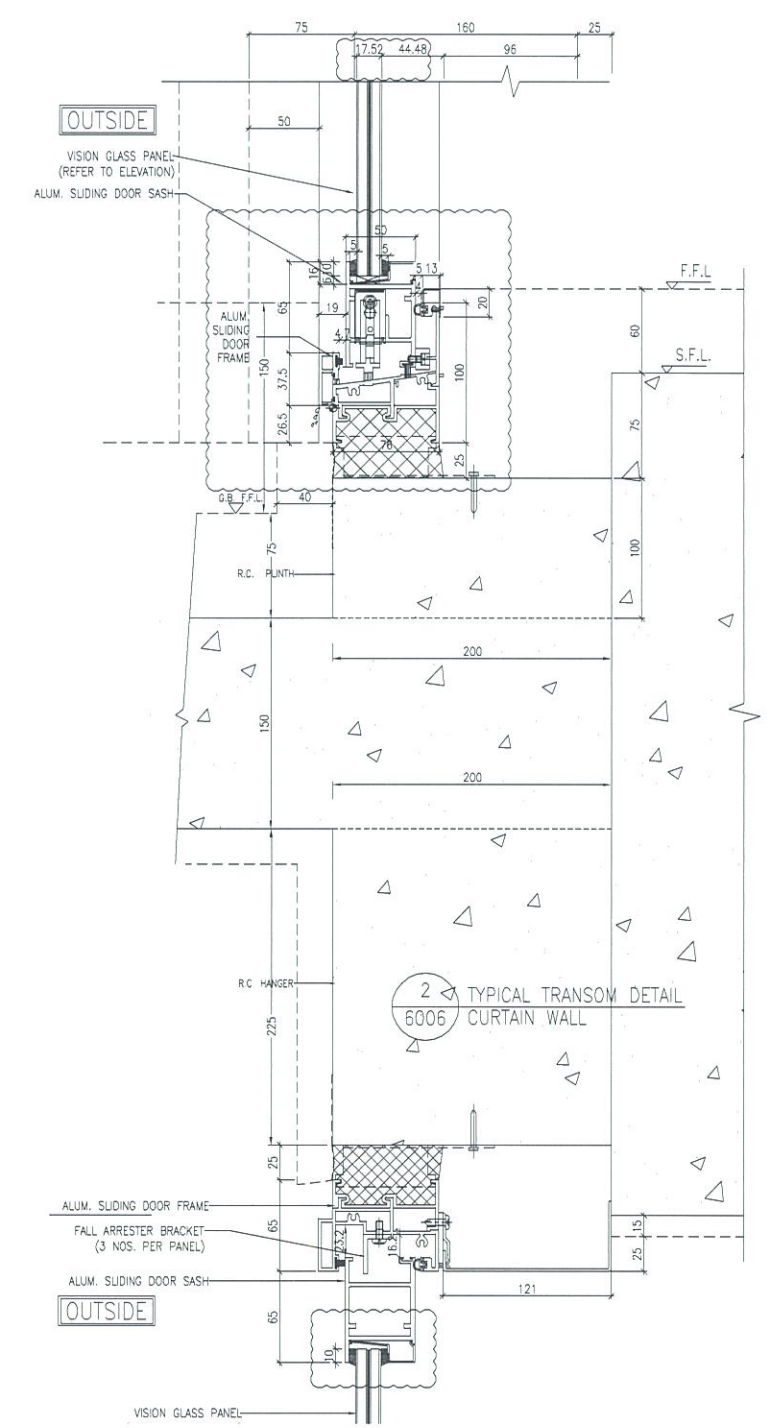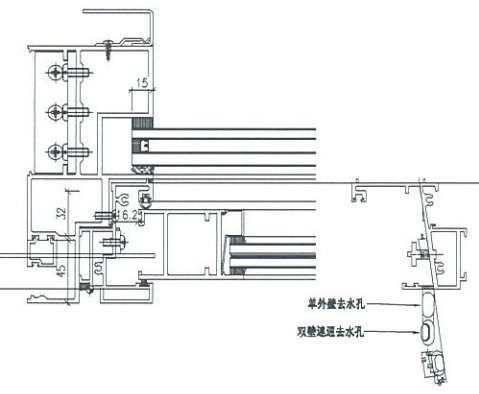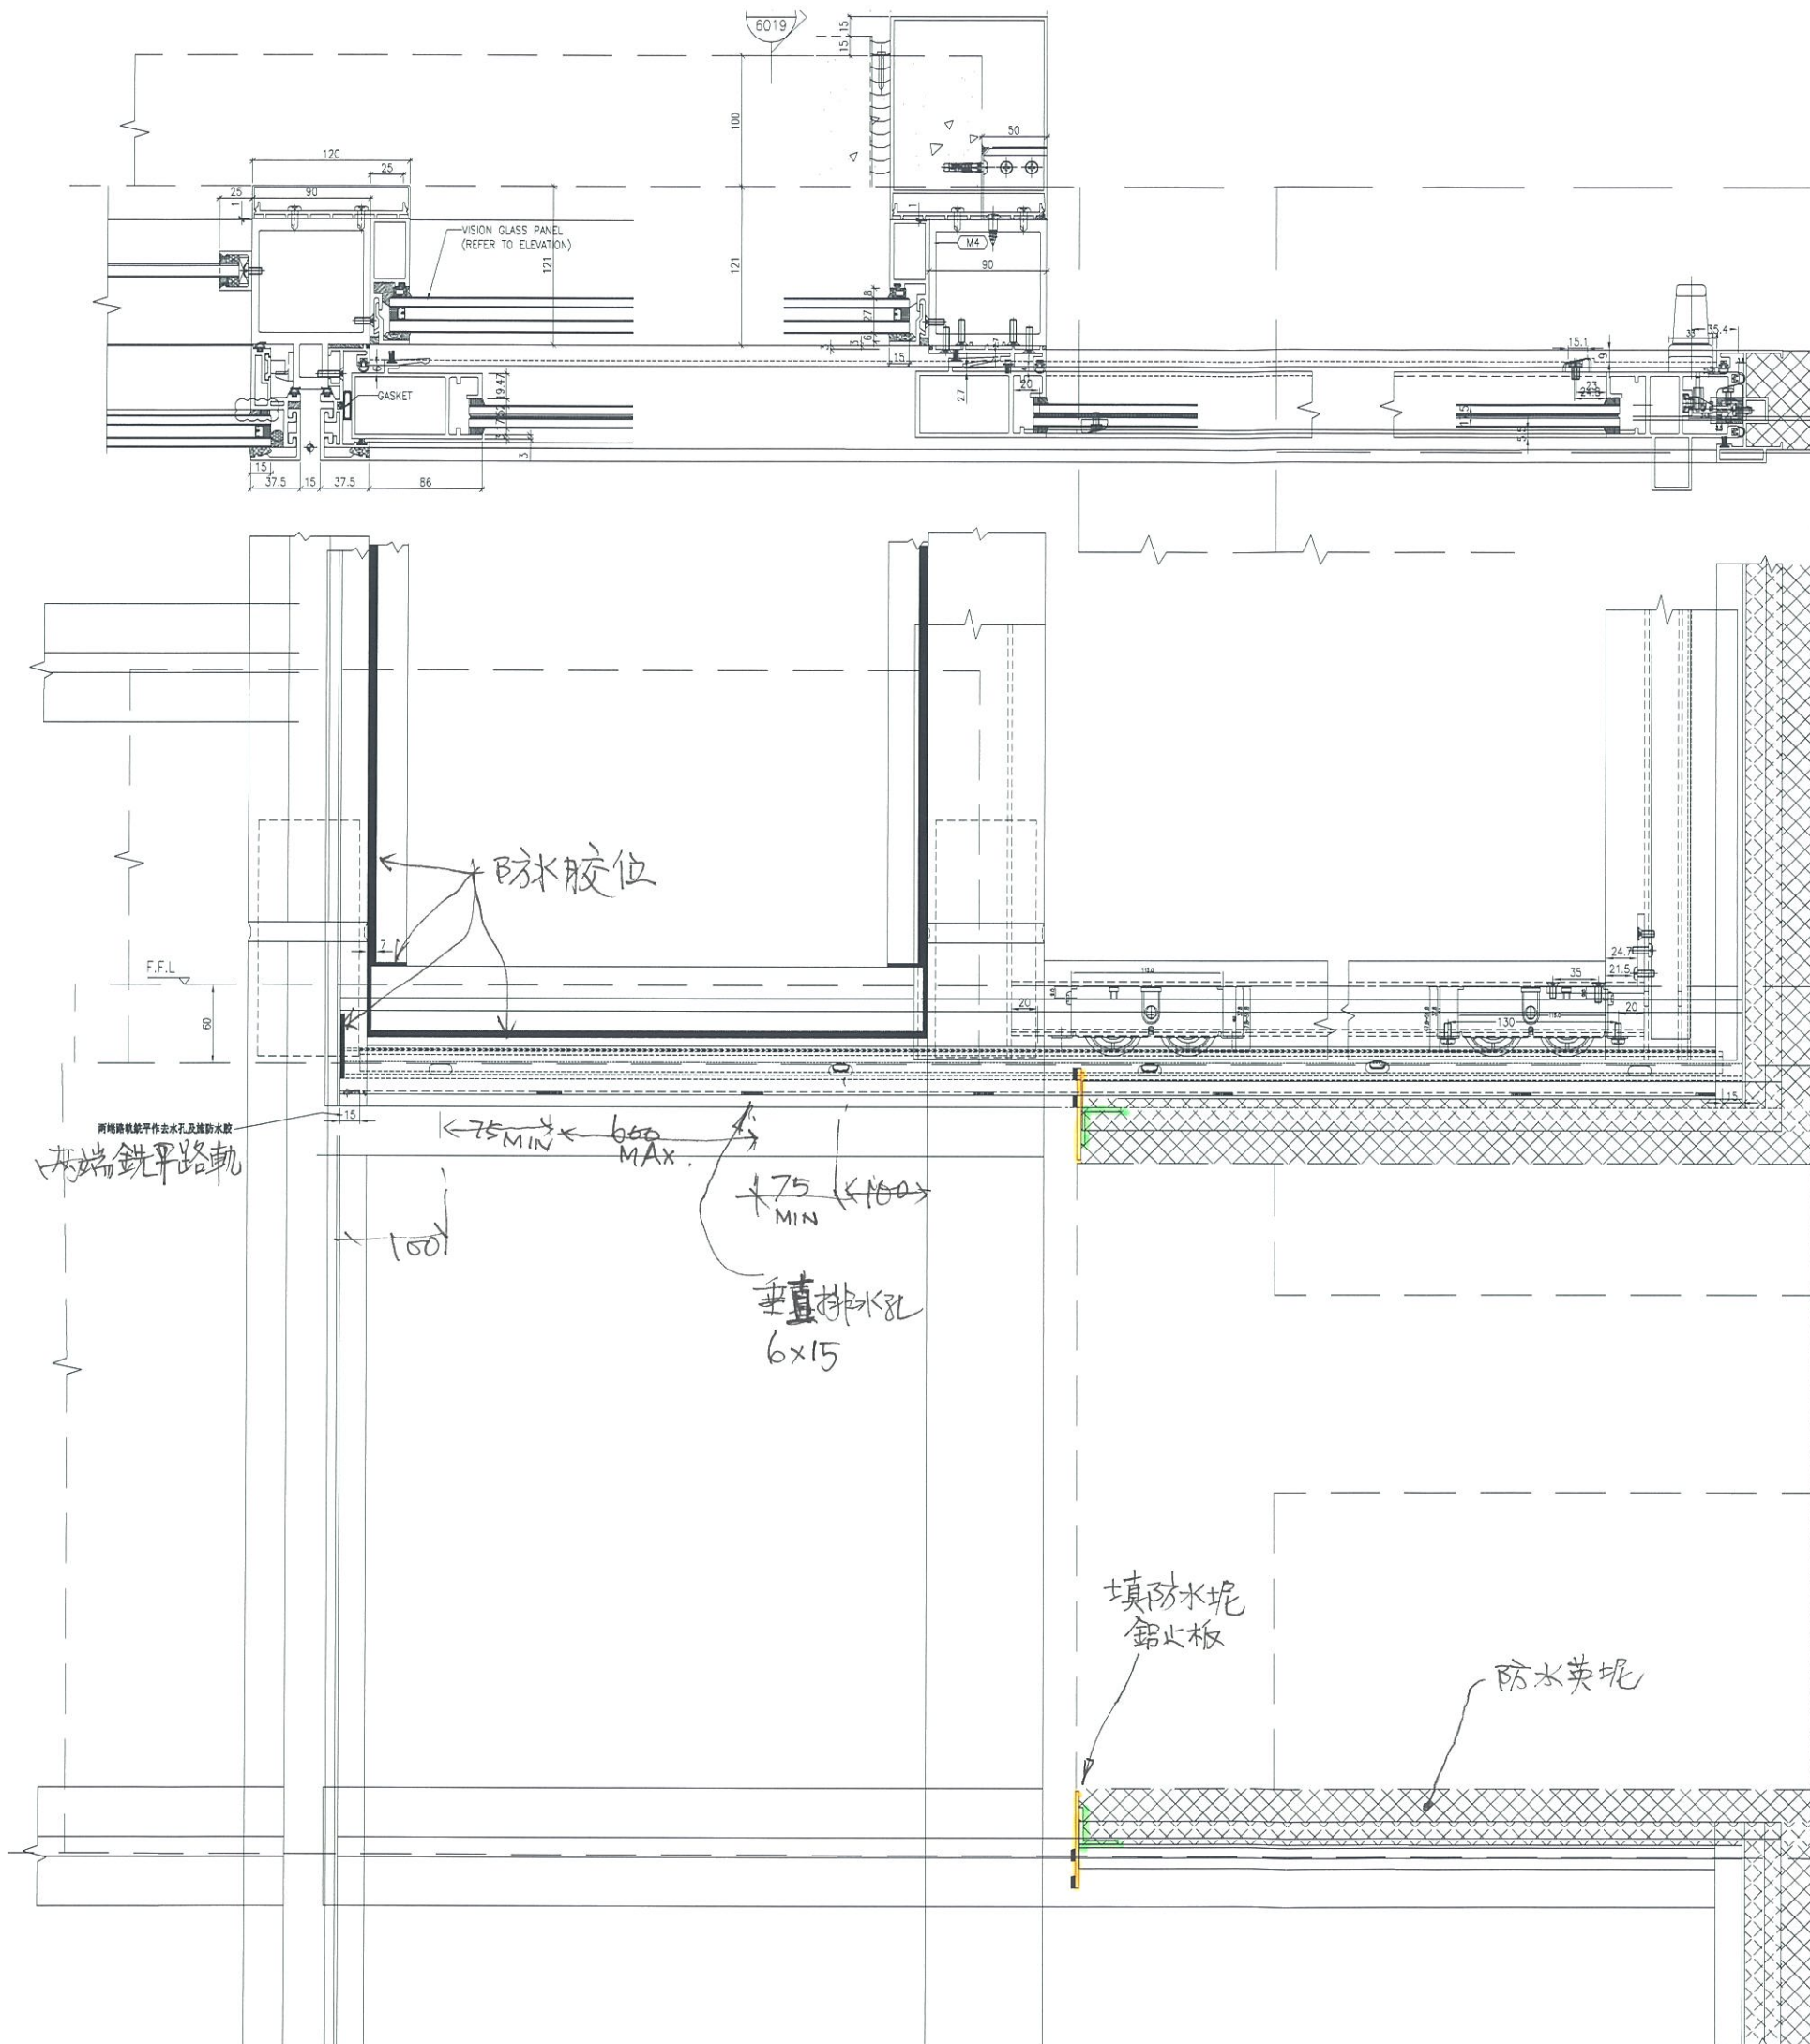

左開門玉高度(2516)用

數量	窗號	樓層位置
1	T2CWH-1左	8/F
1	T2CWG-2左	8/F
1	T2CWG-2右	8/F
1	T2CWE-2	8/F
1	T2CWE-1	8/F
1	T2CWC-1	8/F
1	T2CWA-1左	8/F
1	T2CWA-1右	8/F
1	T2CWM-2	8/F
1	T2CWM-1	8/F
1	T2CWL-2左	8/F
1	T2CWK-1左	8/F
1	T2CWJ-1左	8/F
1	T2CWJ-1右	8/F
14	合計	

門玉寬度

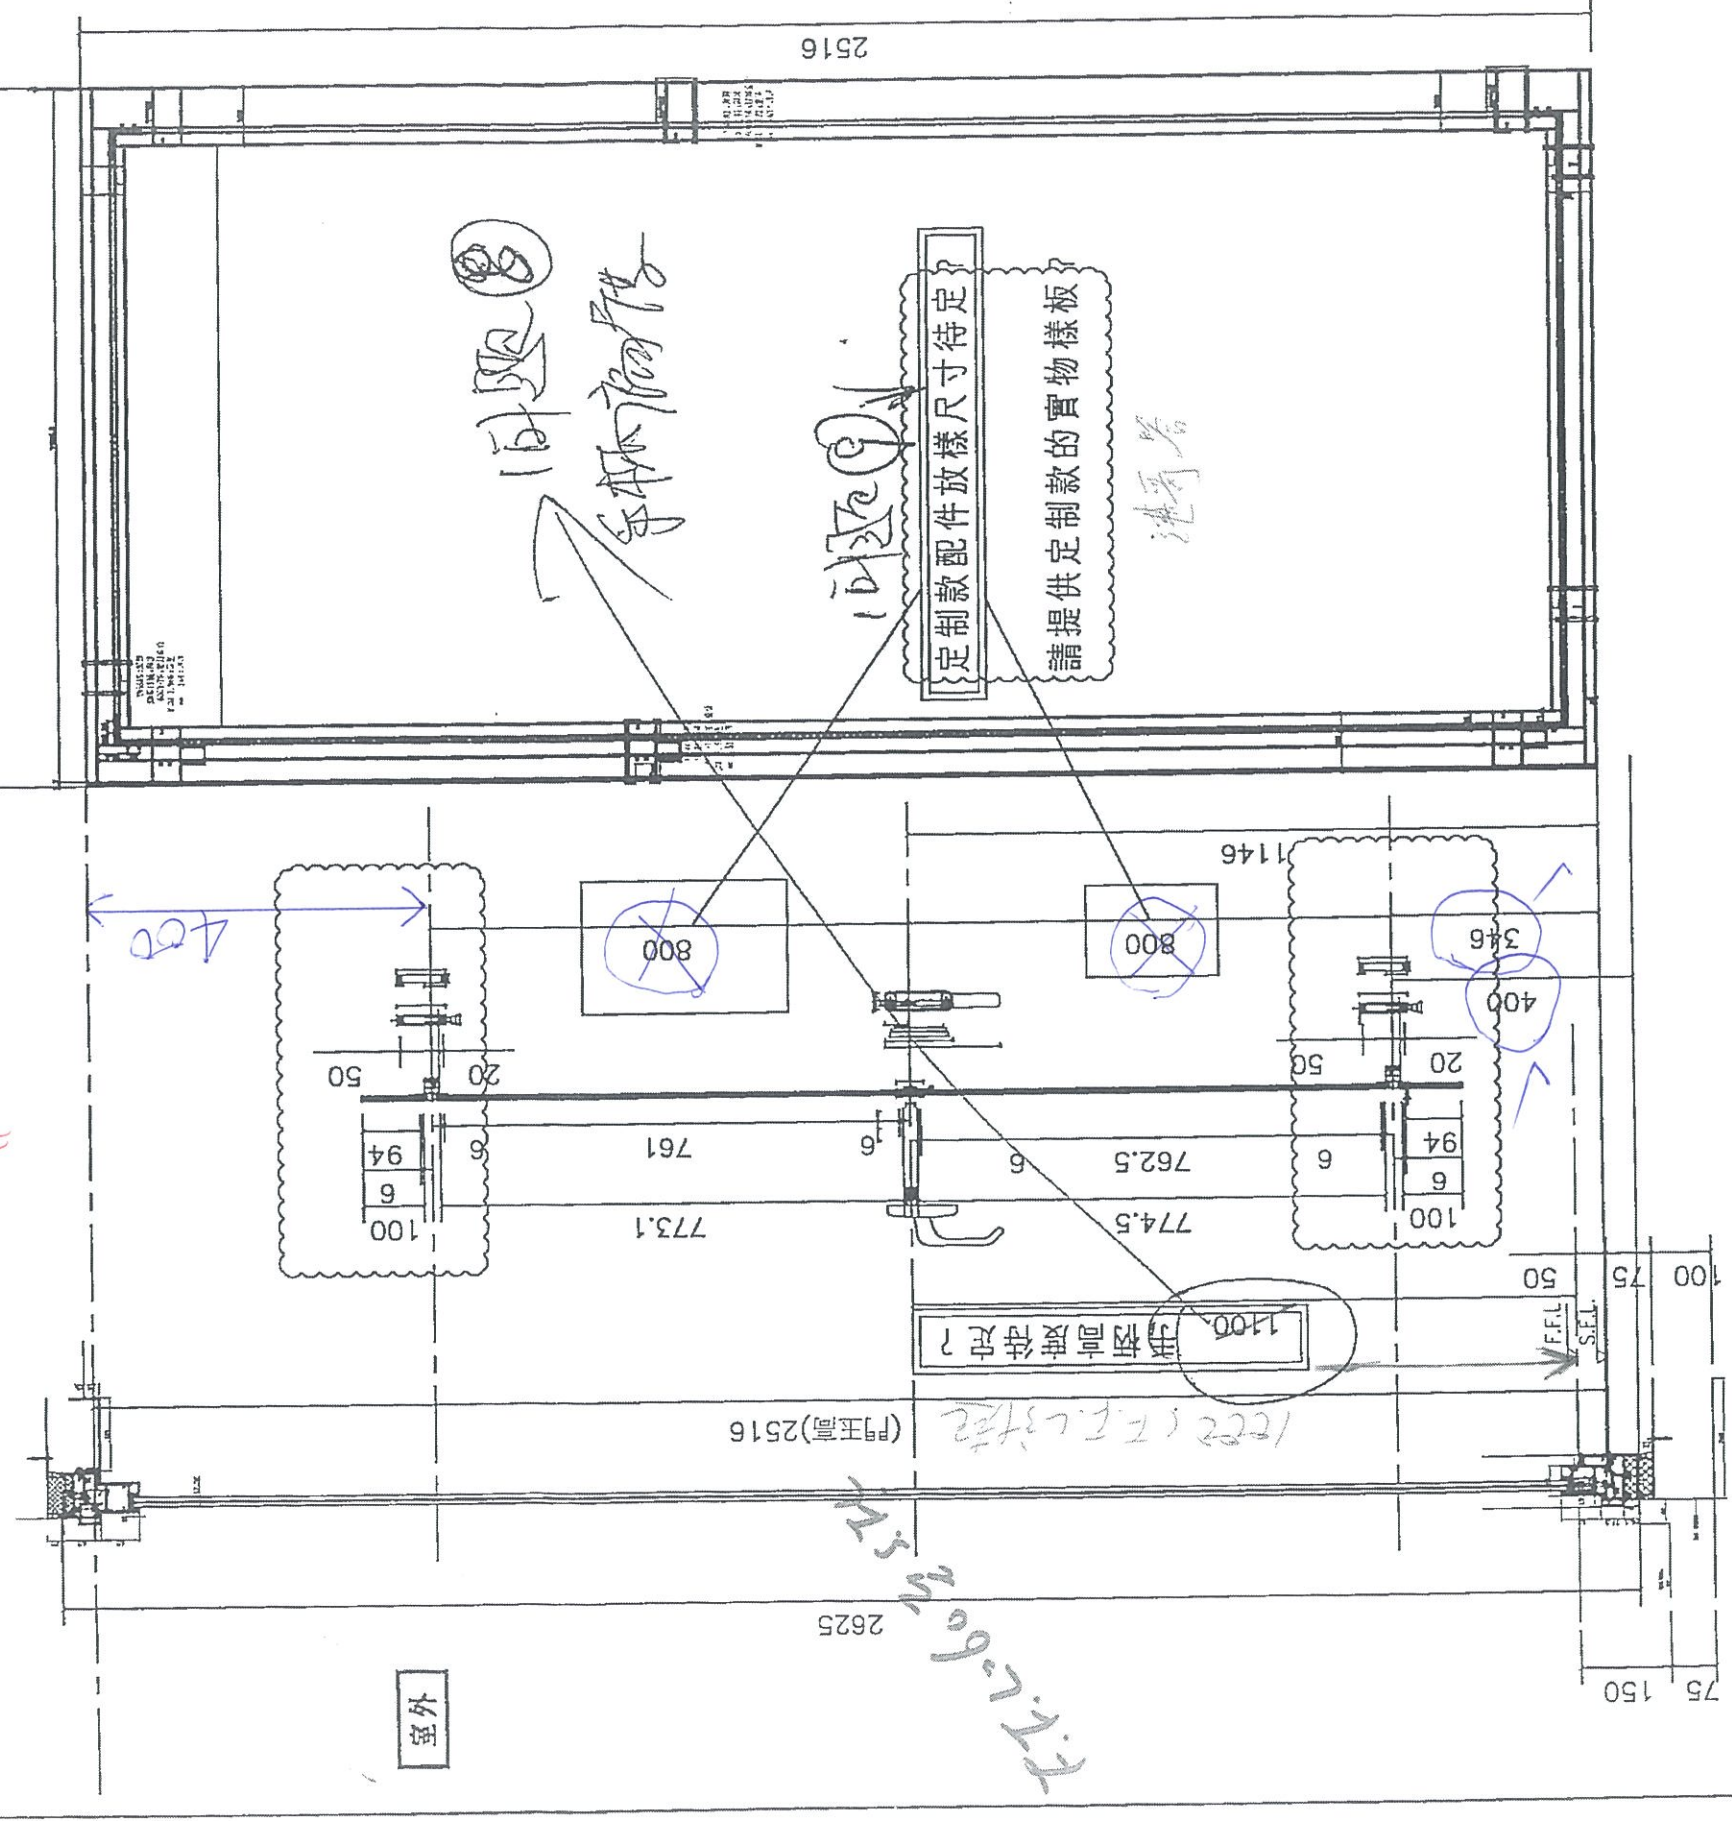

名稱	趟門玉拉手連幹放樣圖	制圖	謝永林	2019.01.05	修改
材料	X85657	復核	謝永林	2019.01.20	日期
顏色	EC-DG-S332054 (3塗)	批准			圖號 SD-FY-01