



工程指示 / 要求簡箋(E.I.)

工程指示編號：EI / 0156 / 19

修改版次：C

工程編號：J - 837

工程名稱：觀塘裕民坊

工程項目：幕牆 大貨防水片(泥水位用)(大貨部)+GC 位置

收件人：生統 / 永林

發件人：Eric Liu

日期：18/02/2019

要求提供 / 確認 事項：

- ( ) 初步鋁料 B.M.
- ( ) 加工拆圖，然後生產
- ( ) 尺寸表
- ( ) 正式鋁料 B.M.
- ( ) 技術上資料 / 指示
- ( ) 報價
- ( ) 配件 B.M.
- ( ) 樣辦或貨品說明書
- ( ) 分判合約
- ( ) 其他：\_\_\_\_\_

內容：

請按加工圖生產幕牆用防水片，送地盤安裝(泥水邊位)+GC 位置 (全部 MILL 料)

C 版：放行全部泥水收口角，請生產 2000 件先送地盤(大貨部數量)

其餘款式再放行

謝謝！

請在 2019/ 2 / 25 前完成上列要求。

附：1 頁加工圖，1 頁

以上項目為：

- 原合約工程包
- 原合約工程加 / 減賬
- 新工程報價

原因：-

分發東莞各部門：

- ( ) 生產技術總監  連附件
- ( ) 技術部  連附件
- ( ) 生產部  連附件
- ( ) 機械設計部  連附件
- ( ) 採購部  連附件
- ( ) 生產統籌部  連附件
- ( ) 質檢部  連附件
- ( ) 會計部  連附件
- ( ) 報關組  連附件
- ( ) 其他 楊榮輝  連附件

分發其他分判：

- ( ) 王禮秋  連附件

分發香港各部門：

- ( ) 行政部  連附件
- ( ) 會計部  連附件
- ( ) 統籌部  連附件
- ( ) 工程地盤科文  連附件
- ( ) 採購部  連附件
- ( ) QS 部  連附件
- ( ) 維修部  連附件
- ( ) 其他 \_\_\_\_\_  連附件

傳遞編號：

HK0402/19

發件人簽署：



項目經理簽署：

21-50/F  
10/F-20/F

EG-DWG3

**美特鋁質** 有限公司  
MIDI Aluminium Fabricator Ltd.

工程號 J-837 地盤 觀塘裕民坊

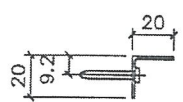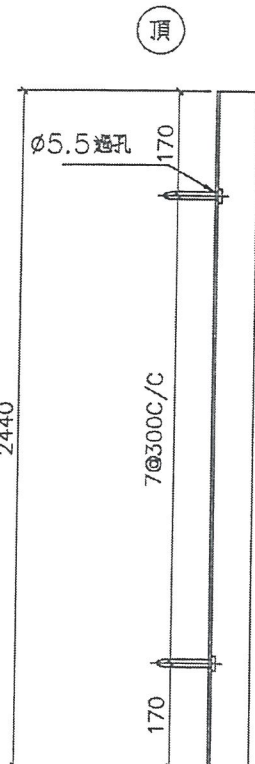


總層	總數量	使用位置	樓層
9	45 5 15	T1CW G-1	7F-9F
27	45 5 15	T1CW D-1	7F-9F
3	45 5 15	T1CW A-1	7F-9F
3	45 5 15	T1CW C-1	7F-9F
3	45 5 15	T1CW H-2	7F-9F
3	45 5 15	T1CW F-2	7F-9F
3	45 5 15	T2CW N-2	7F-9F
3	90 10 30	T2CW C-2	7F-9F
3	45 5 15	T2CW A-1	7F-9F
3	45 5 15	T2CW B-2	7F-9F
3	45 5 15	T2CW M-2	7F-9F
3	45 5 15	T3CW E-1	7F-9F
3	45 5 15	T3CW A-1	7F-9F
3	45 5 15	T3CW B-2	7F-9F
3	45 5 15	T5CW N-1	7F-9F
3	45 5 15	T5CW L-1	7F-9F
3	45 5 15	T5CW H-2	7F-9F
3	45 5 15	T5CW M-2	7F-9F
3	90 10 30	T5CW C-1	7F-9F
合計:	405		

共9層  
數量

CW  
 $945 + 55 + \frac{90}{1000} = 315$   
 $= 2000 \text{ 件}$

地盤安裝 5010

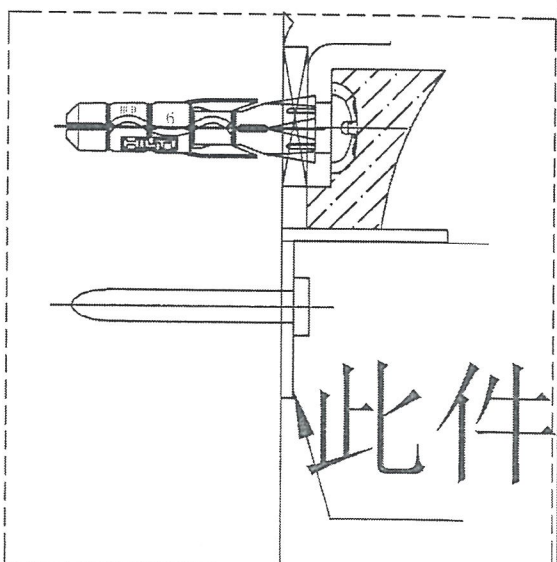


名稱	防水拆圖	制圖	韓章芳	2019.1.9	修改		
材料	1.5mm 鋁	復核			日期		
顏色	批 M711	批准			圖號	FS-H30	

増設水金具

参考用

20x20x1.5 THK

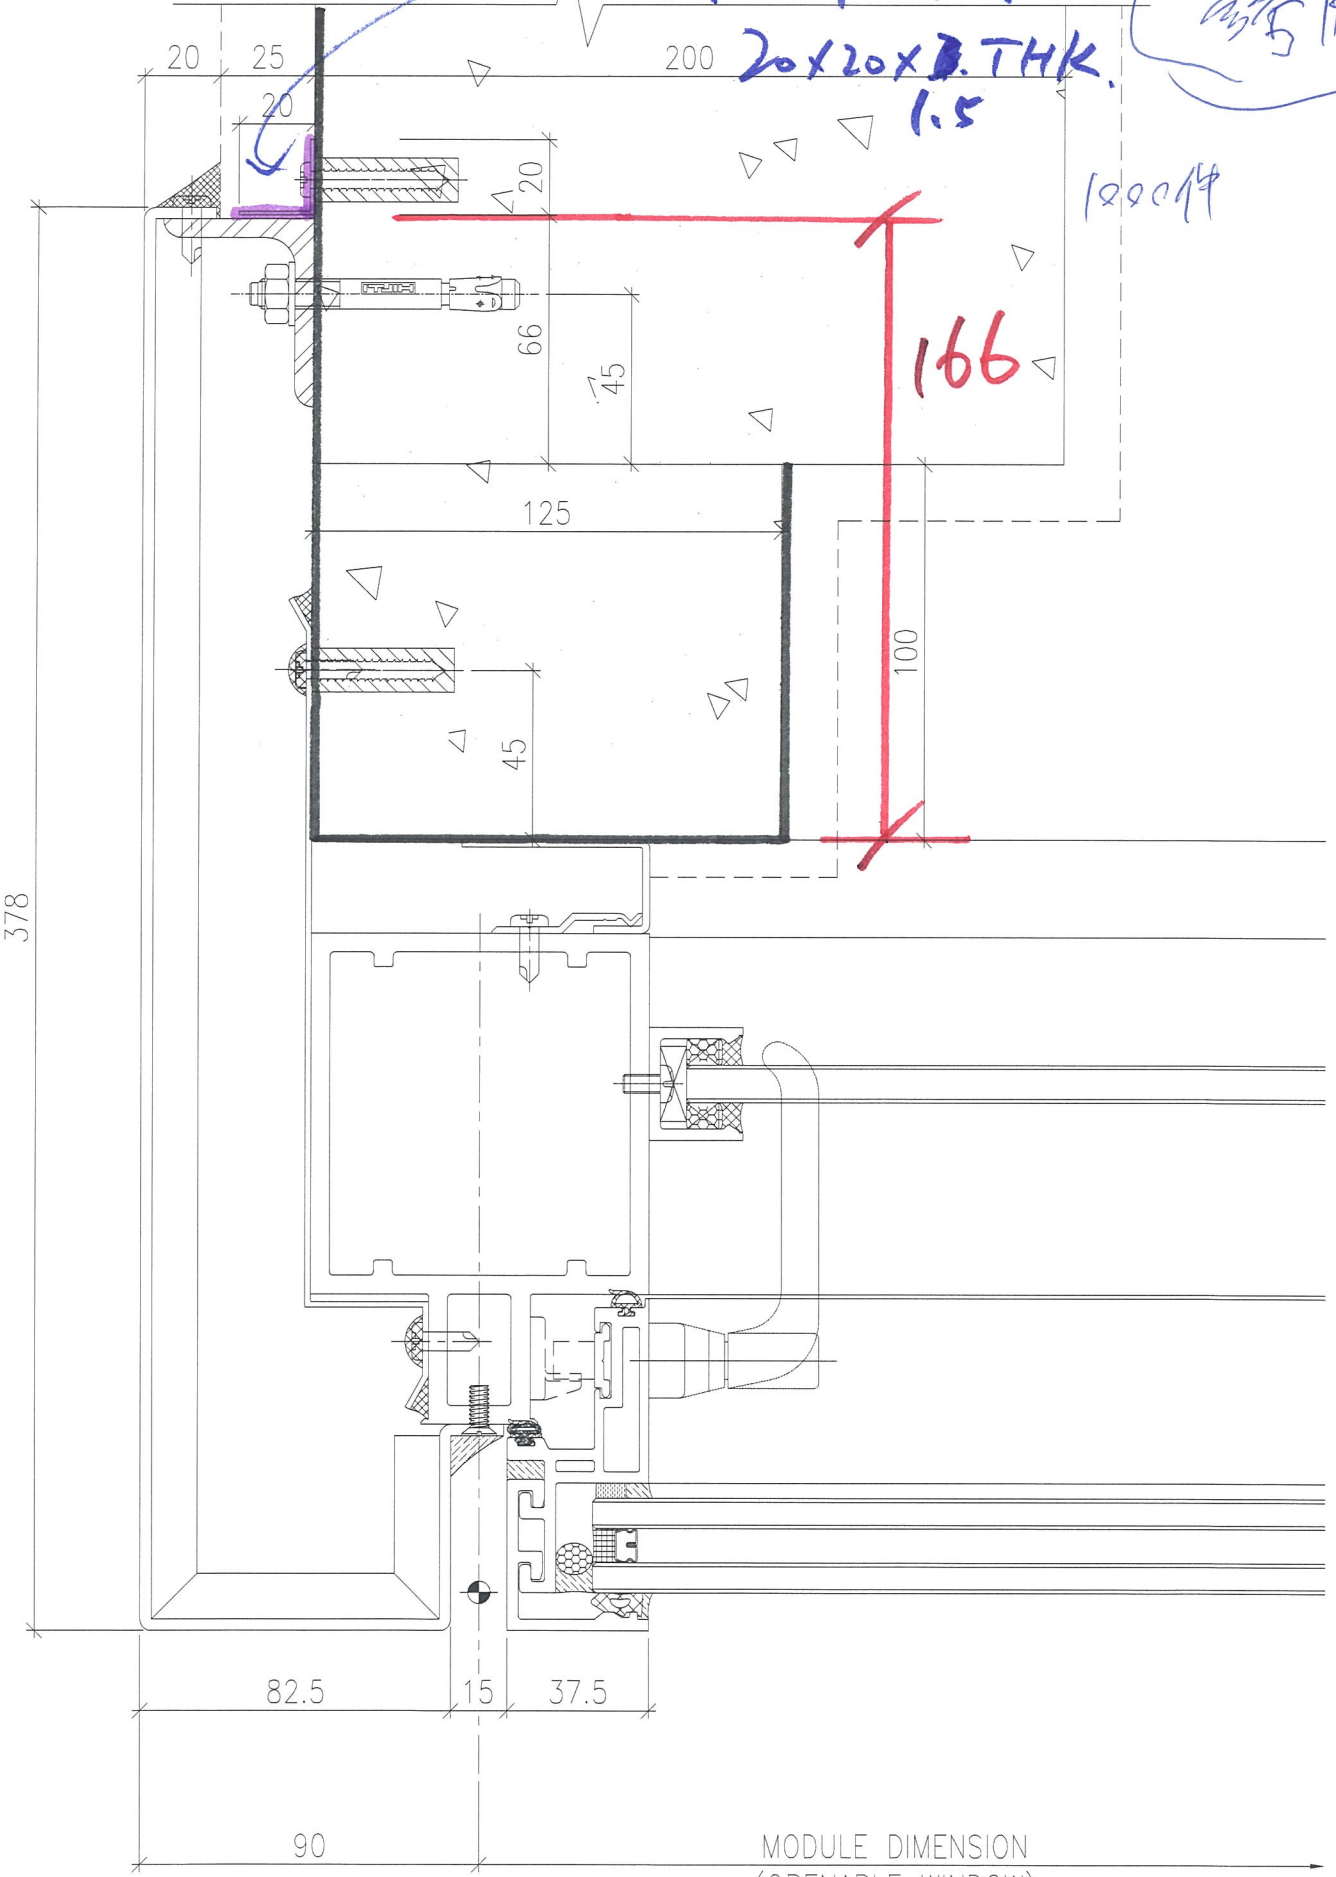

MODULE DIMENSION (OPENABLE WINDOW)

