

工程指示 / 要求簡箋(E.I.)

工程指示編號：EI / 0161 / 19

修改版次：-

工程編號：J - 837

工程名稱：觀塘裕民坊

工程項目：幕牆 露台位企料螺絲(改平頭)

收件人：生統/永林

發件人：Eric Liu

日期：24/01/2019

要求提供 / 確認 事項：

- () 初步鋁料 B.M. () 加工拆圖，然後生產 () 尺寸表
- () 正式鋁料 B.M. () 技術上資料 / 指示 () 報價
- () 配件 B.M. () 樣辦或貨品說明書 () 分判合約
- () 其他：_____

內容：

為免企料螺絲頭見光，螺絲改用平頭

1) 廠先修改拆圖，大貨需修改 (過年後，此項不影響正在進行的E20139,0144,0155)

2) 地盤已裝，此位地盤現場改，過年後修正

永林：請提供此修改的平頭螺絲數量

請在 2019/ 2 / 15 前完成上列要求。

附：1 頁+1 頁

以上項目為：

- 原合約工程包 原合約工程加 / 減賬 新工程報價

原因：-

分發東莞各部門：

- () 生產技術總監 連附件 () 技術部 連附件 () 生產部 連附件 () 機械設計部 連附件
- () 採購部 連附件 () 生產統籌部 連附件
- () 質檢部 連附件 () 會計部 連附件 () 報關組 連附件 () 其他 楊榮輝 連附件

分發其他分判：

- () 王禮秋 連附件

分發香港各部門：


- () 行政部 連附件 () 會計部 連附件 () 統籌部 連附件 () 工程部地盤科文 連附件
- () 採購部 連附件 () QS 部 連附件 () 維修部 連附件 () 其他 _____ 連附件

傳遞編號：

HK 0266 / 19

發件人簽署：

項目經理簽署：

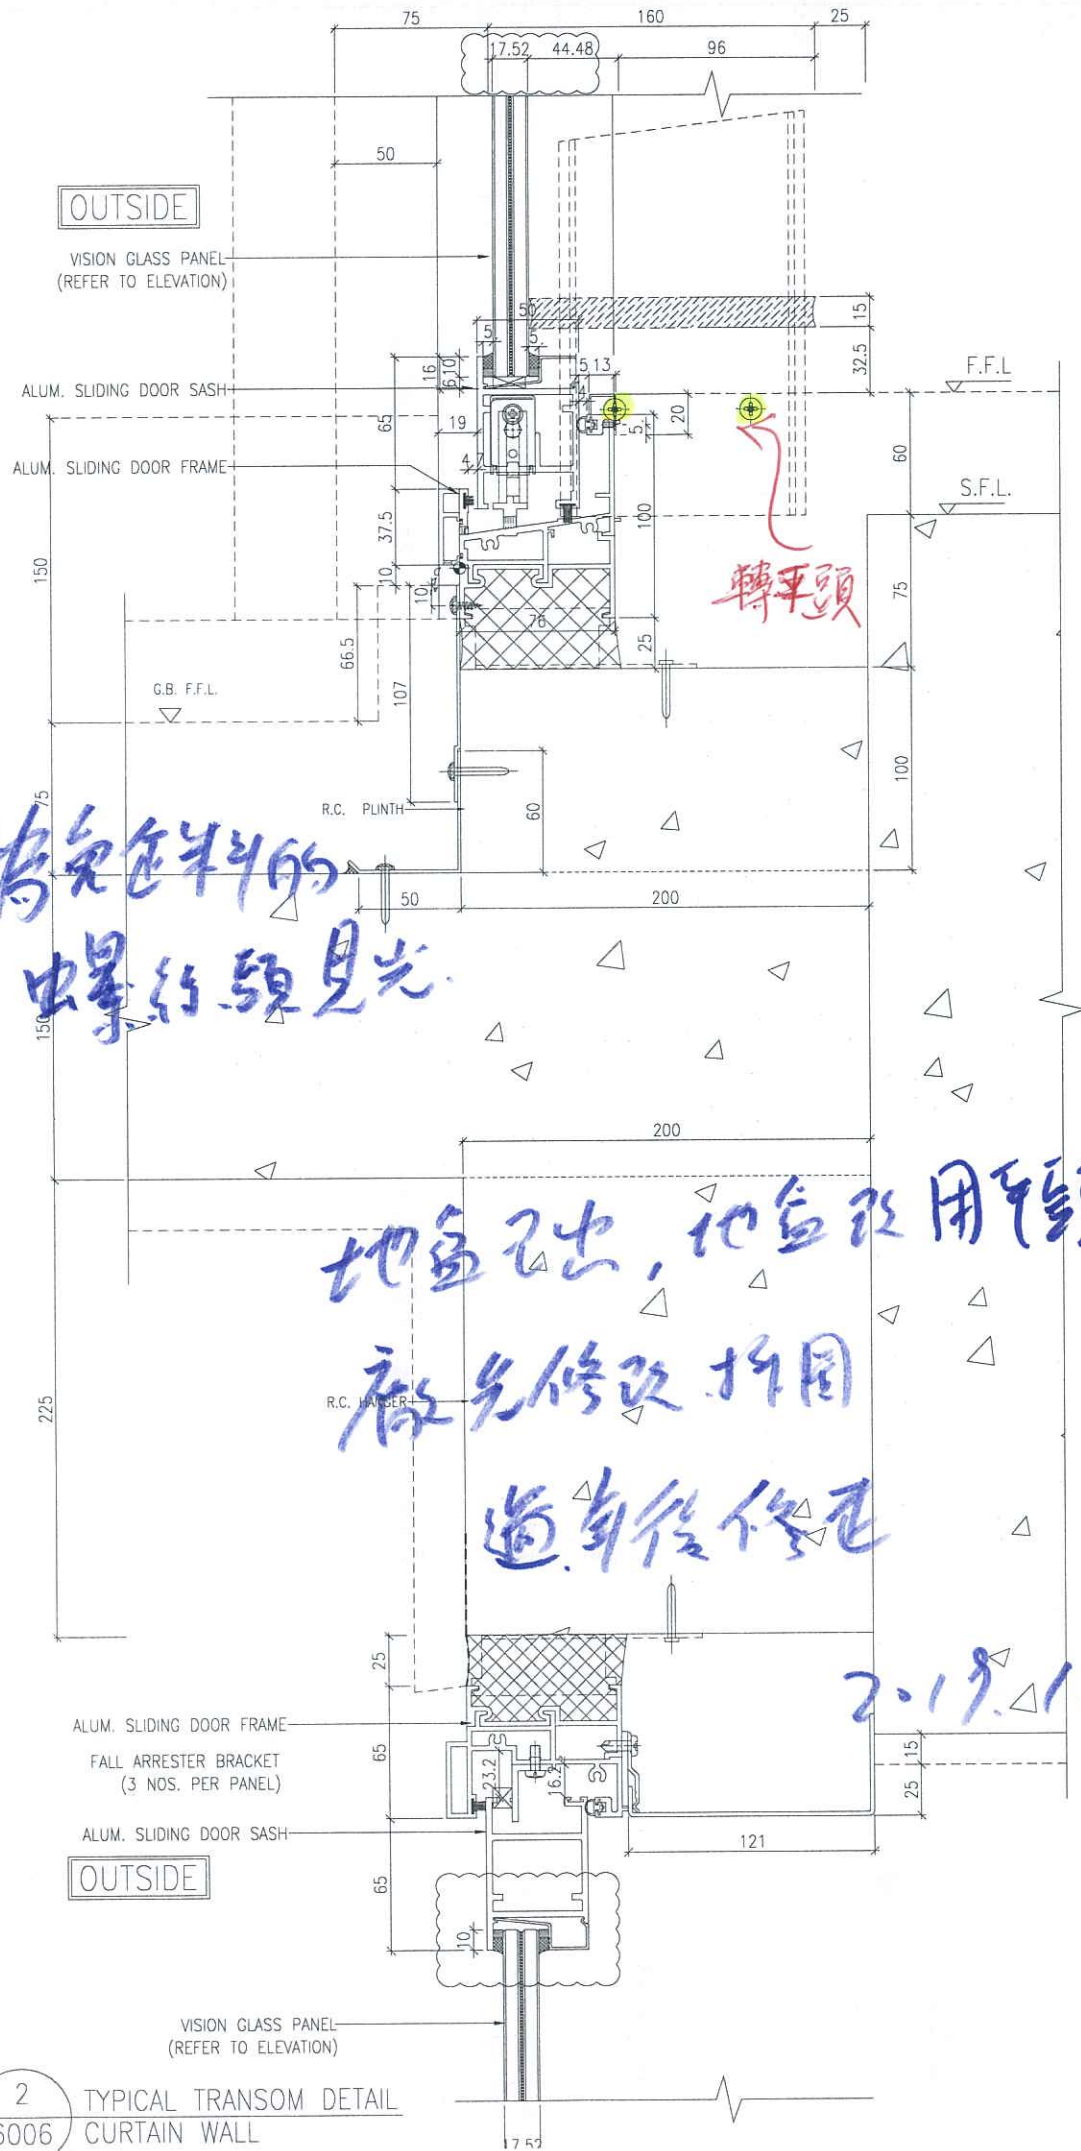

有免材料的
螺絲頭見光

地盤已出，地盤改用輕質
做先修改拆圍
道前後修正

2019.1.24

2 TYPICAL TRANSOM DETAIL
5006 CURTAIN WALL


