



以此為準  
工程指示 / 要求簡箋(E.I.)

工程指示編號：EI / 0169 / 19

修改版次：

工程編號：J - 837

工程名稱：觀塘裕民坊

工程項目：佛沙轉後裝百葉 - 地盤用配件 BM

收件人：林哥 / 生統

發件人：Bessie Lau

日期：25/01/2019

要求提供 /  確認 事項：

- |                                    |                                     |                               |
|------------------------------------|-------------------------------------|-------------------------------|
| <input type="checkbox"/> 初步鋁料 B.M. | <input type="checkbox"/> 加工拆圖，然後生產  | <input type="checkbox"/> 尺寸表  |
| <input type="checkbox"/> 正式鋁料 B.M. | <input type="checkbox"/> 技術上資料 / 指示 | <input type="checkbox"/> 報價   |
| <input type="checkbox"/> 配件 B.M.   | <input type="checkbox"/> 樣辦或貨品說明書   | <input type="checkbox"/> 分判合約 |
| <input type="checkbox"/> 其他：_____  |                                     |                               |

內容：

煩請按此訂購地盤用配件 BM

請在 \_\_\_\_\_ 前完成上列要求。

附有關圖紙 / 文件：

以上項目為：

- 原合約工程包                       原合約工程加 / 減賬                       新工程報價

原因：-

分發東莞各部門：

- 生產技術總監  連附件     技術部  連附件     生產部  連附件     機械設計部  連附件  
 採購部  連附件     生產統籌部  連附件  
 質檢部  連附件     會計部  連附件     報關組  連附件     其他 \_\_\_\_\_  連附件

分發香港各部門：

- 行政部  連附件     會計部  連附件     統籌部  連附件     工程部地盤科文  連附件    有哥/林哥  
 採購部  連附件     QS 部  連附件     維修部  連附件     其他 \_\_\_\_\_  連附件

傳遞編號：

HK0283/19

發件人簽署：

項目經理簽署：



美特鋁質有限公司  
MTD Aluminium Fabricator Ltd.

工程號: J-837

計算:

陳俊賢

日期: 2019.01.12

送呈: 胡哥

地盤名稱: 觀塘裕民坊

核對:

謝永林

日期: 2019.01.15

副本:

地盤用配件B.M.表

項目類別: 後裝百葉


批准:

BM編號: J 837-LO-M01-S-HP02 A/C Code:


此BM依據EI9604/18B版施工圖紙計算

序號	修改標示	配件圖號	物料編號	配件名稱	顏色	實用	後備	總數	單位	備注
1				Dowstil791	Bronze	80		80	支	用於牆邊防水膠(300ml/支)
2			05-900000-X-C P8 27-00	子彈	紅藥黃藥	2768	32	2800	個	配子彈釘用(後裝百葉)
3			05-900001-0000-YL	子彈釘 X-U 27 P8	不銹鋼	2768	32	2800	個	用於固定磨耳 (@300c/c) 後裝百葉
4			MT-GMB-01	磨耳 (90mm) / 右	熱浸鋅	1384	64	1448	支	後裝百葉企橫各二支
5			MT-GMB-02	磨耳 (90mm) / 左	熱浸鋅	1384	64	1448	支	後裝百葉企橫各二支
6			MT-GMB-03	磨耳 (150mm)	熱浸鋅	692	8	700	支	後裝百葉企橫各三支
7			MT-GMB-04	磨耳 (150mm)	熱浸鋅	692	8	700	支	後裝百葉企橫各三支
8				木尖 (小)		1384	66	1450	支	每窗4個 (後裝百葉)

 美特鋁質有限公司 MIDI Aluminium Fabricator Ltd.				類別	物料號	
				制圖	陳俊賢	2019.01.12
				復核	謝永林	2019.01.14
修改				批准		
日期						
				圖號	MT-GMB-01	
				數量	700 (384+64=448)	
				位置	用於後裝百葉框四周	

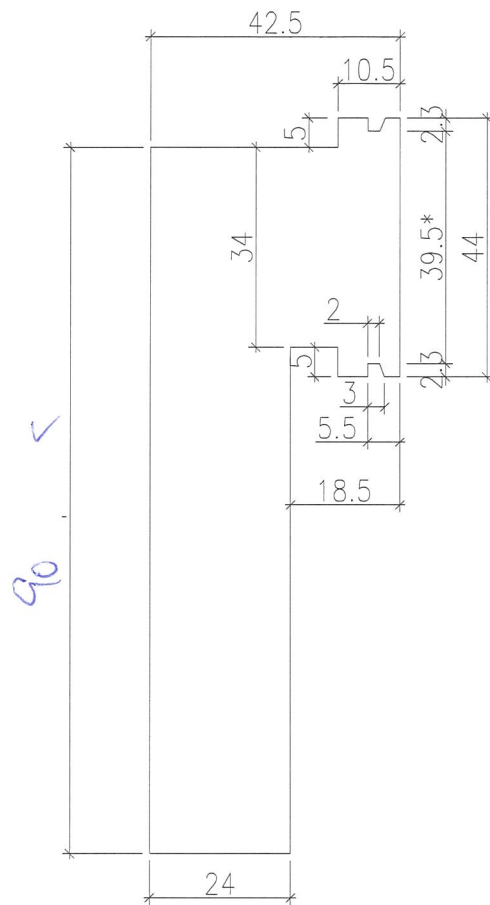


注：帶"\*"號為重要尺寸

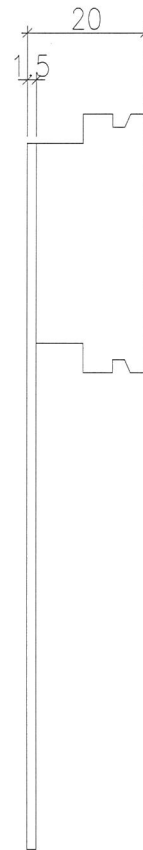


扭曲後圖樣

工程號	J-837	地盤	觀塘裕民坊	附 件	
名稱	後裝百葉摩耳加工圖	採用			
材料	1.5mm厚鐵板	地盤	✓		
顏色	熱浸鋅	工廠			

 美特鋁質有限公司 MIDI Aluminium Fabricator Ltd.				類別	物料號			
				制圖	陳俊賢	2019.01.12	圖號	MT-GMB-02
修改				復核	謝永林	2019.01.14	數量	2001384 f64 = 1448
日期				批准			位置	用於後裝百葉框四周

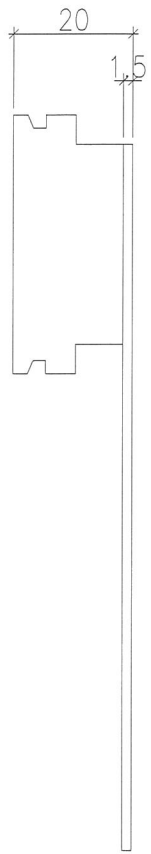

扭曲後圖樣

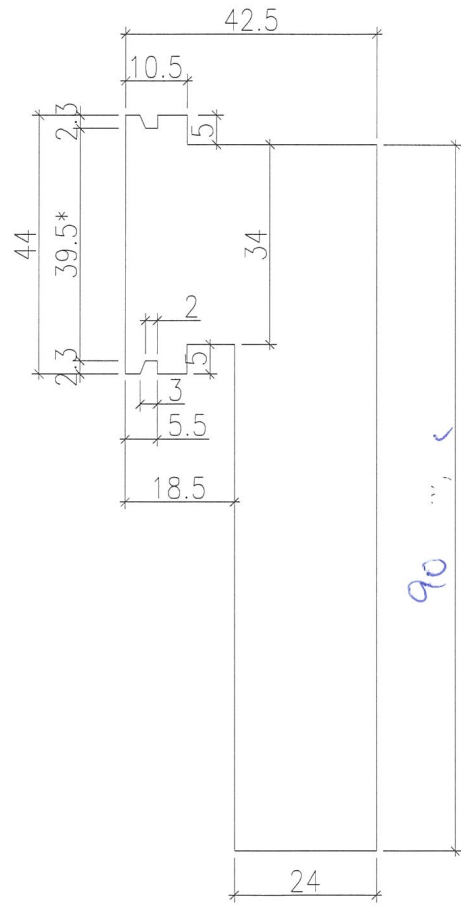

注：帶“\*”號為重要尺寸

工程號	J-837	地盤	觀塘裕民坊	附件	
名稱	後裝百葉摩耳加工圖		採用		
材料	1.5mm厚鐵板		地盤		<input checked="" type="checkbox"/>
顏色	熱浸鋅		工廠		<input type="checkbox"/>